

別紙2 排水管高压洗浄図面



TAISEI CORPORATION

TAISEI DESIGN  
Planners Architects & Engineers

大成建設株式会社 一般建築士事務所  
〒163-0860 新宿区西新宿1-25-1  
URL http://www.taisei.co.jp

一級 第338032号  
設備設計一級 第003946号  
設計 高木 淳

設計 高木 淳  
担当 庄司 朋子

確認申請図 2012.08.01  
見積図 2012.08.10  
契約図 2012.10.01  
竣工図 2013.08.31

設計番号 01-28350-000

島嶼会館建設工事


【竣工図】  
発行日 2013.08.31

図面名稱


排水設備  
系統図

縮尺 NOSCALE


P-005

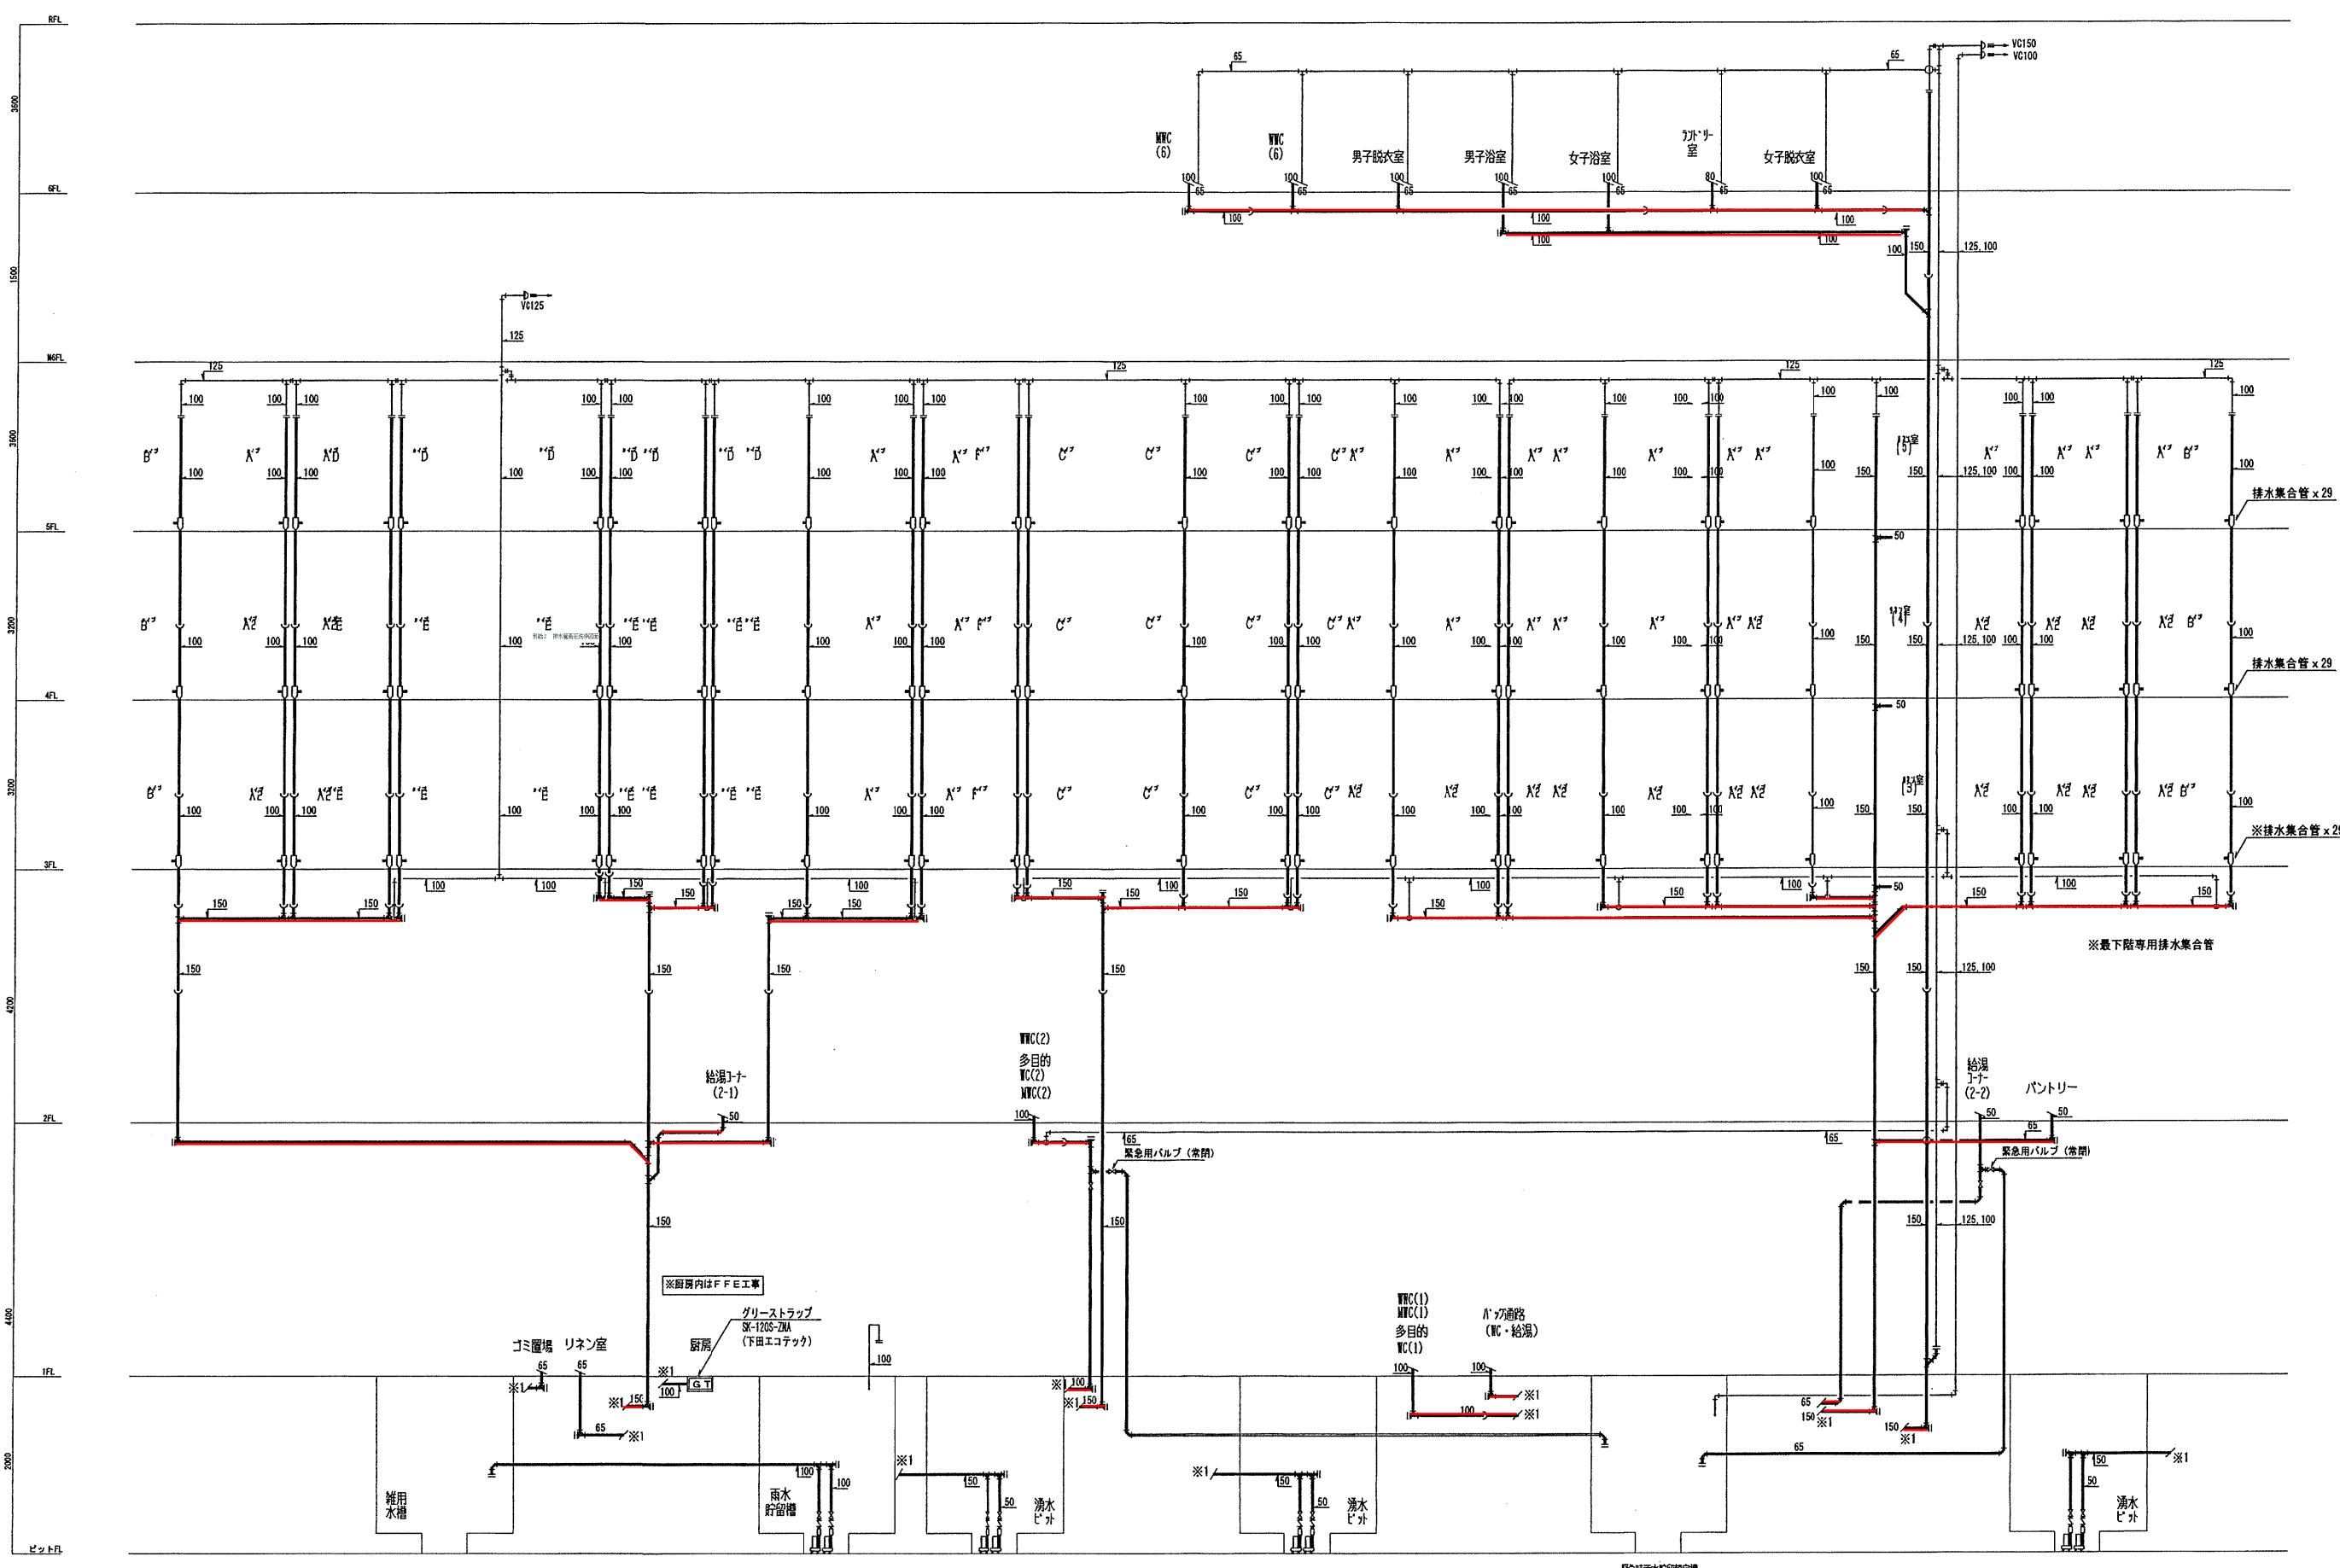



竣工図  
2013.08.31

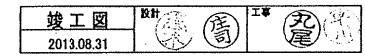


AQ009

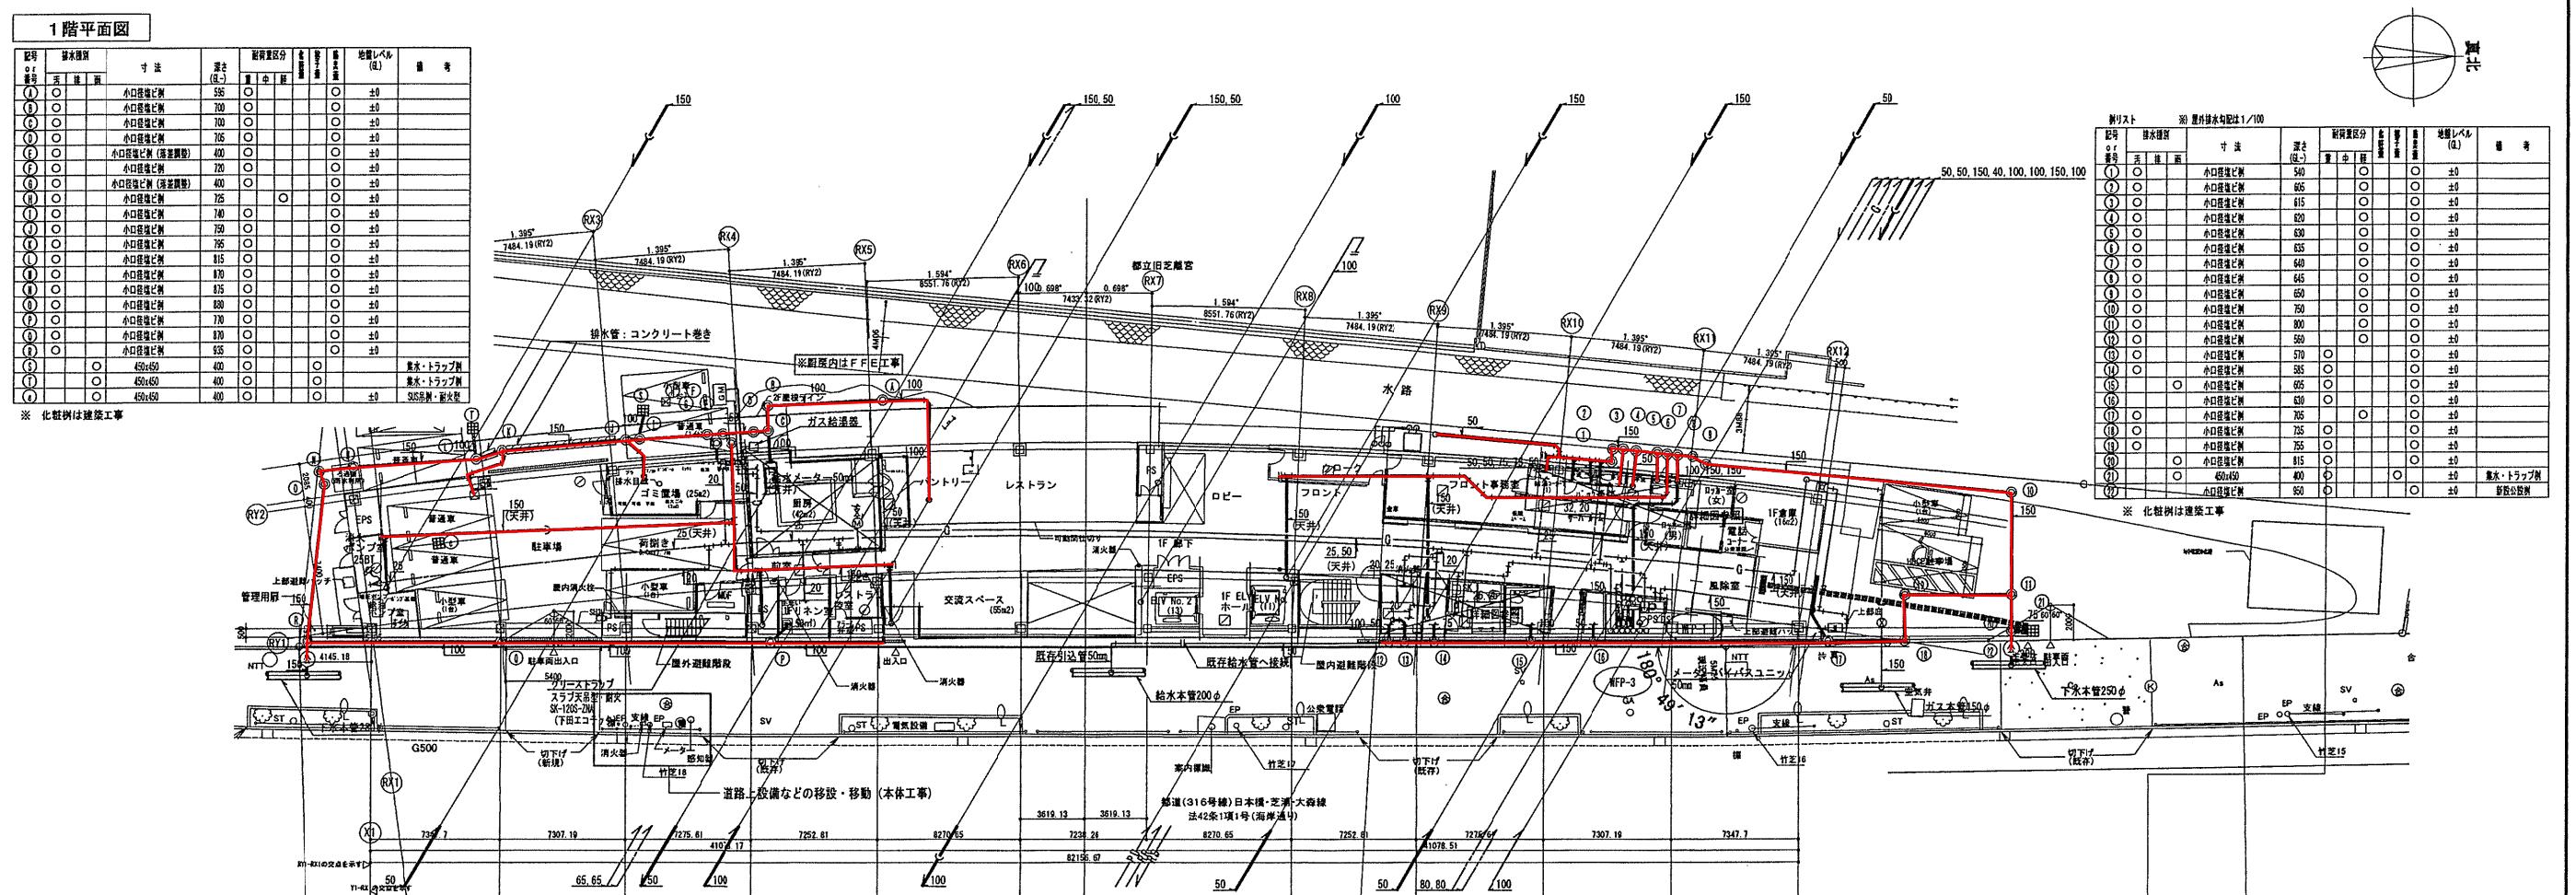

3階平面図

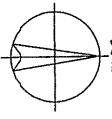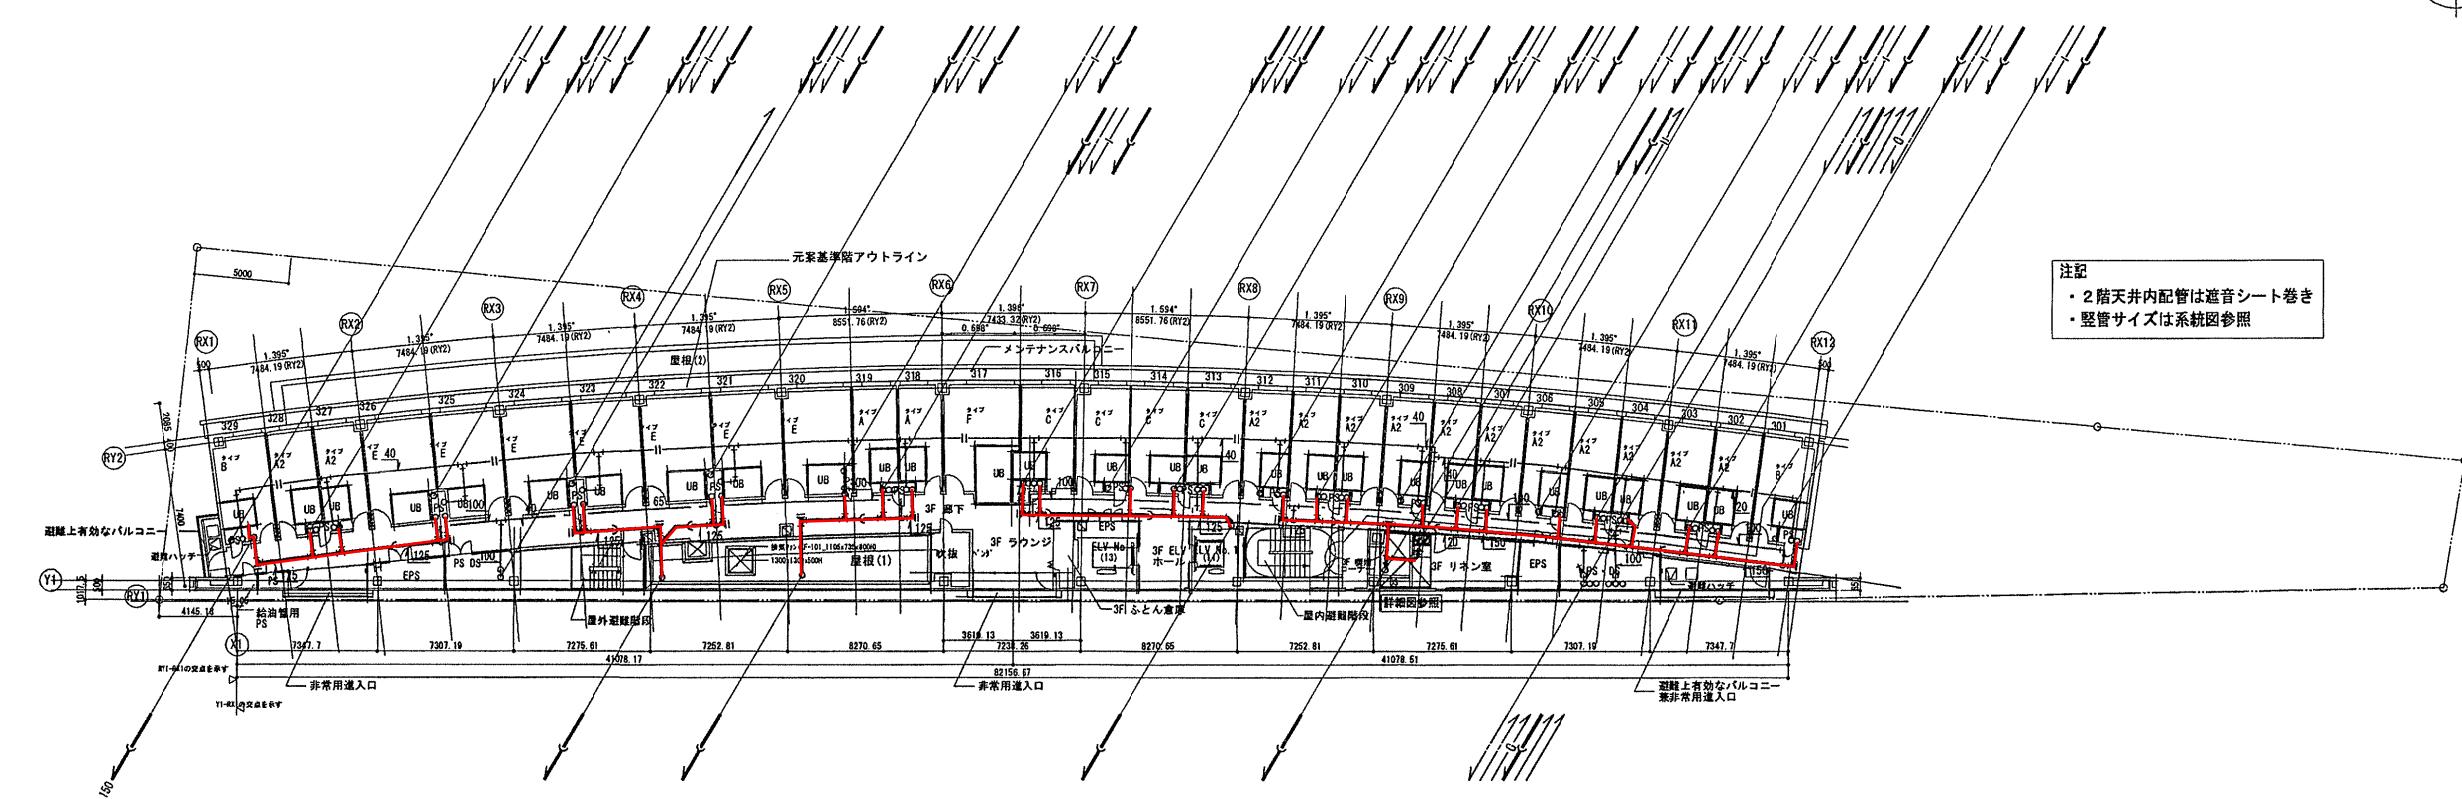

2階平面図

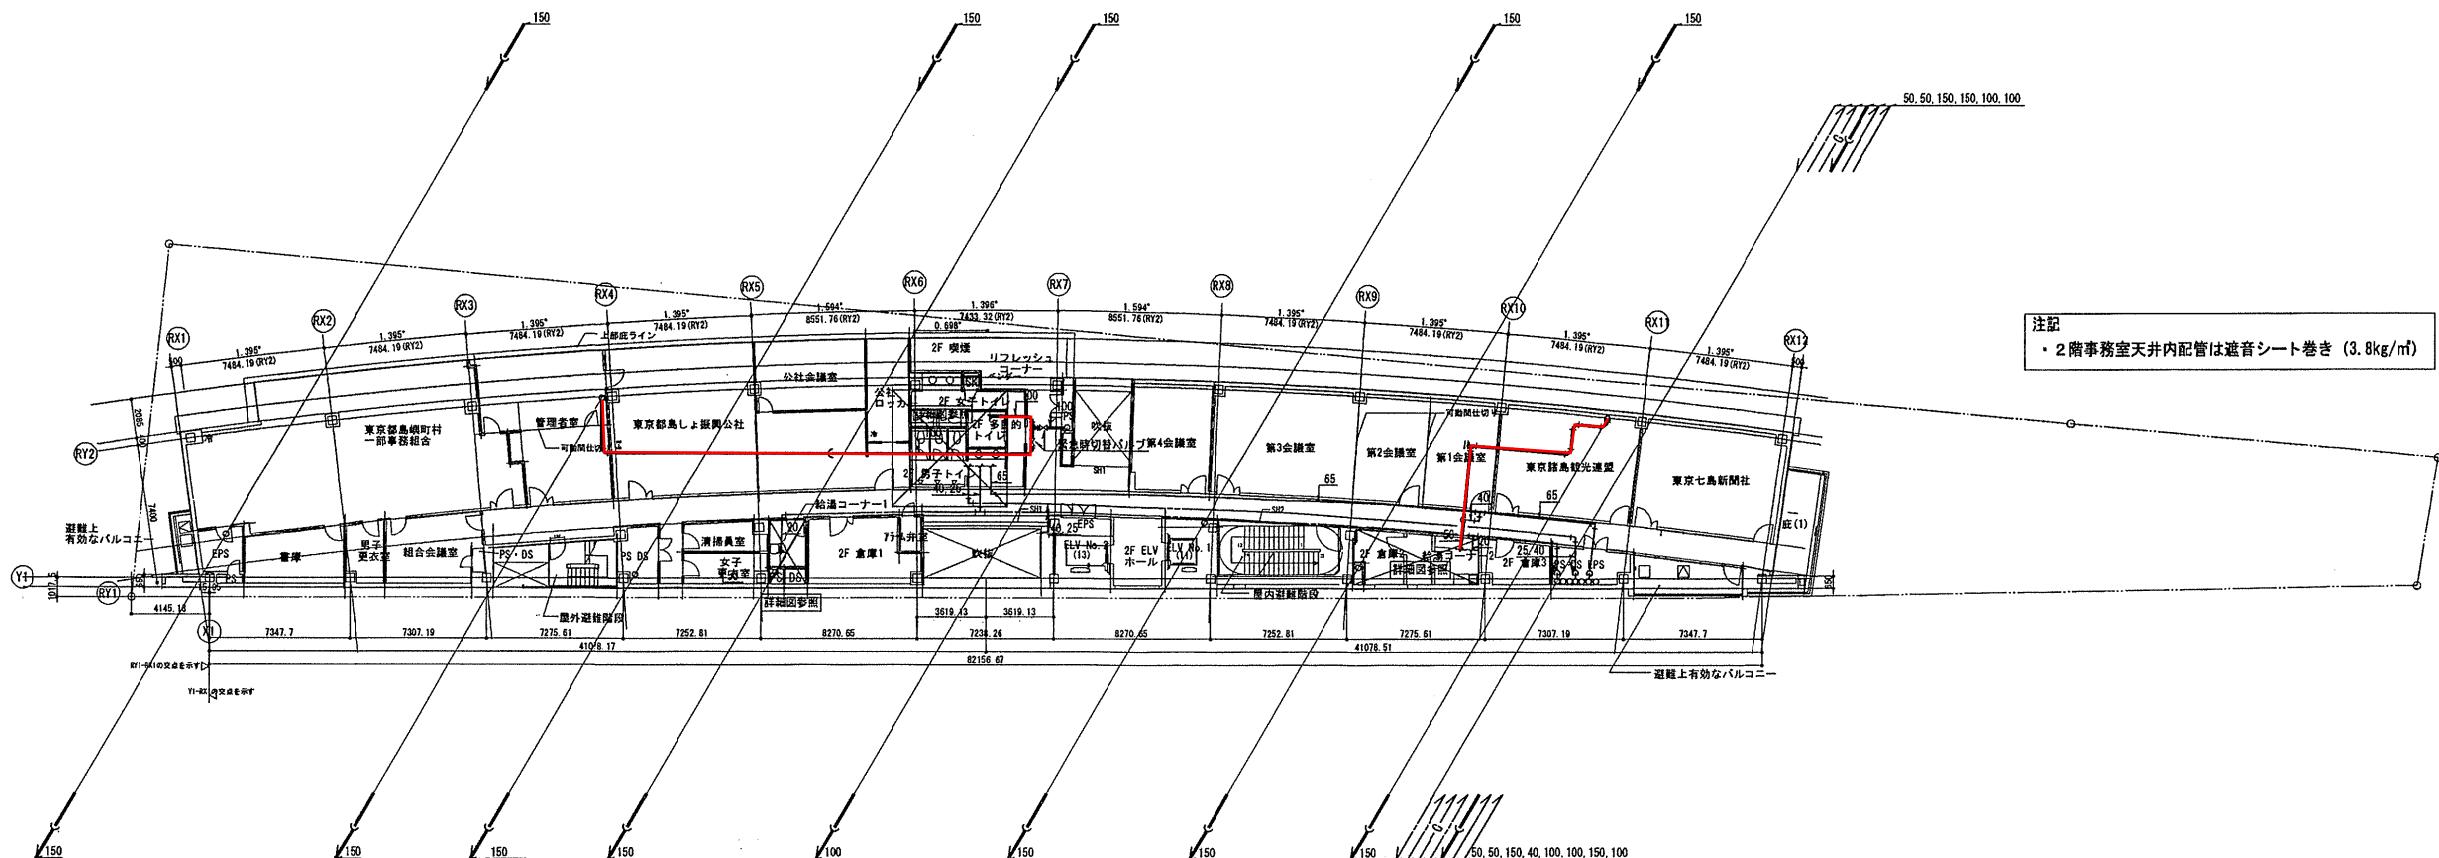

確認申請図 2012.08.01  
見扱図 2012.08.10  
契約図 2012.10.01  
竣工図 2013.08.31

設計番号 01-28350-000




島嶼会館建設工事

【竣工図】  
発行日 2013.08.31

図面名称

衛生設備  
2・3階平面図

縮尺 1/200(A1), 1/400(A3)

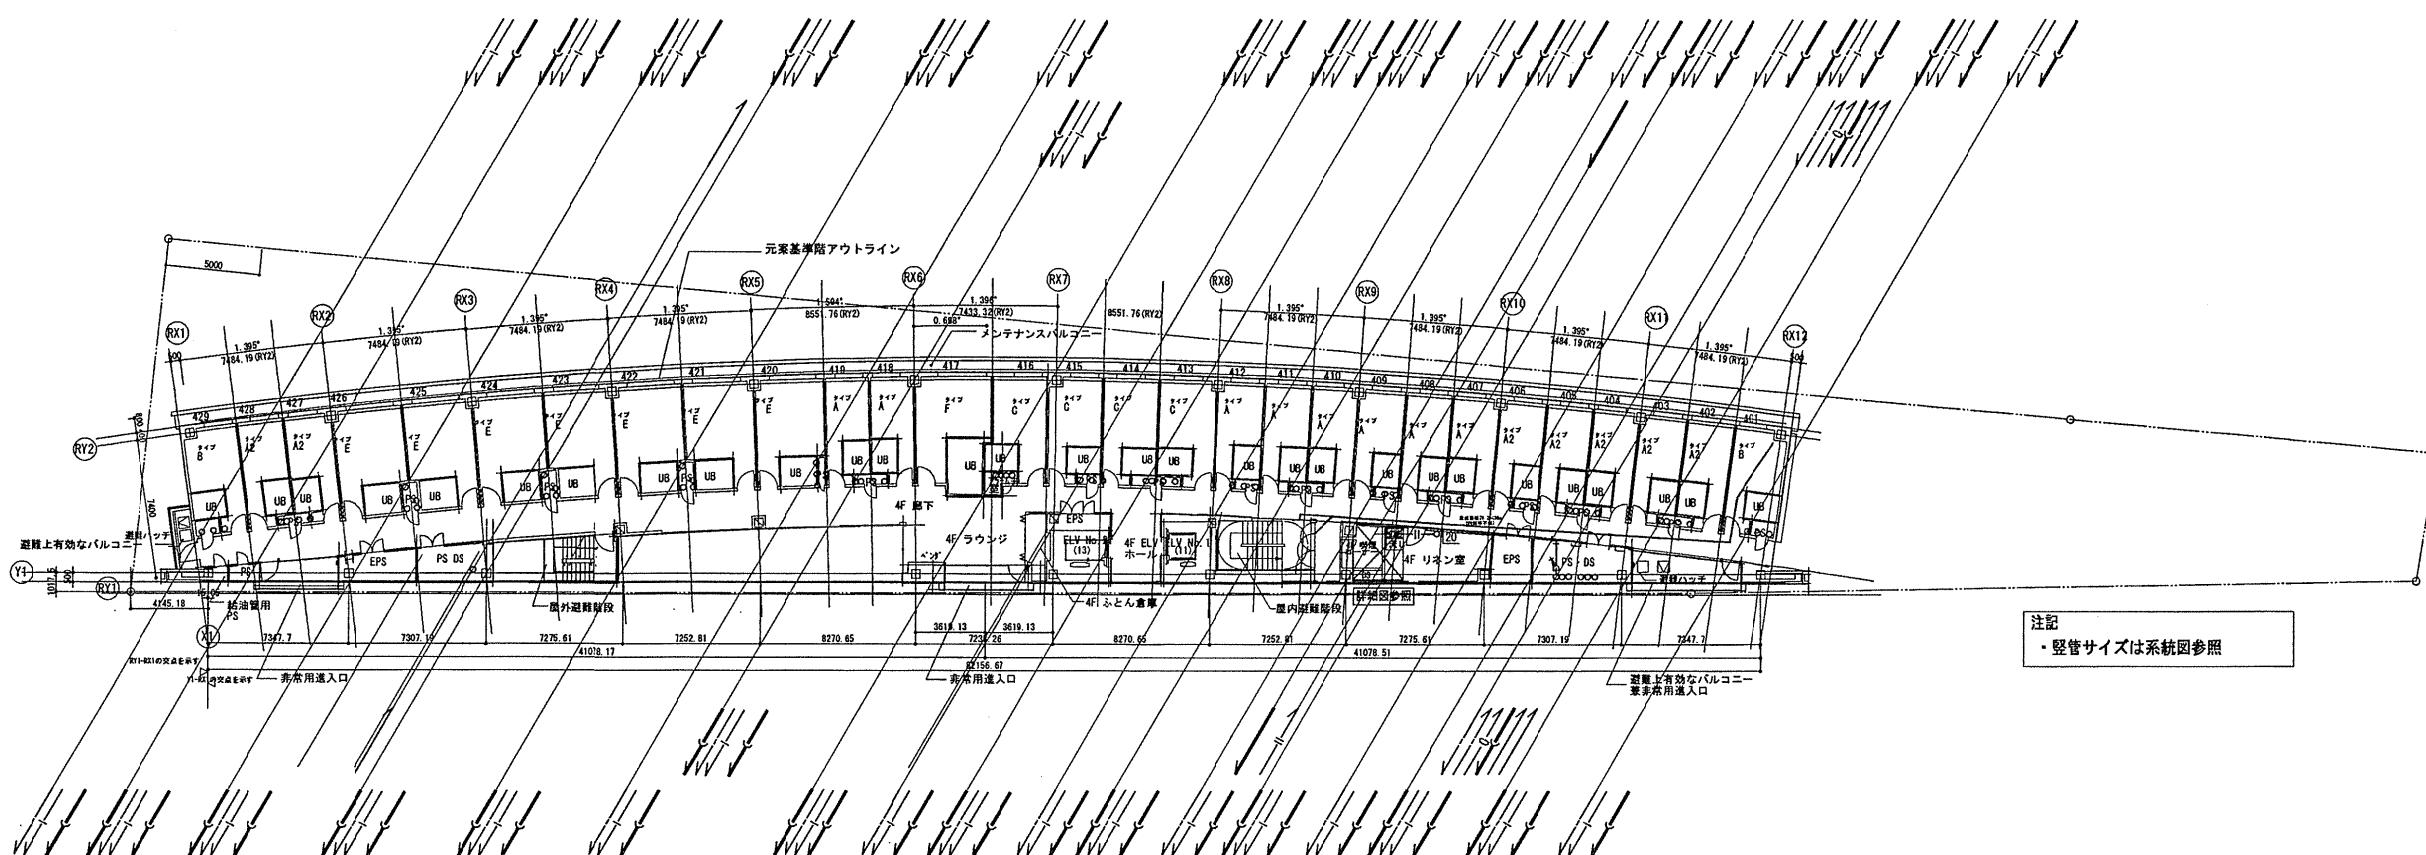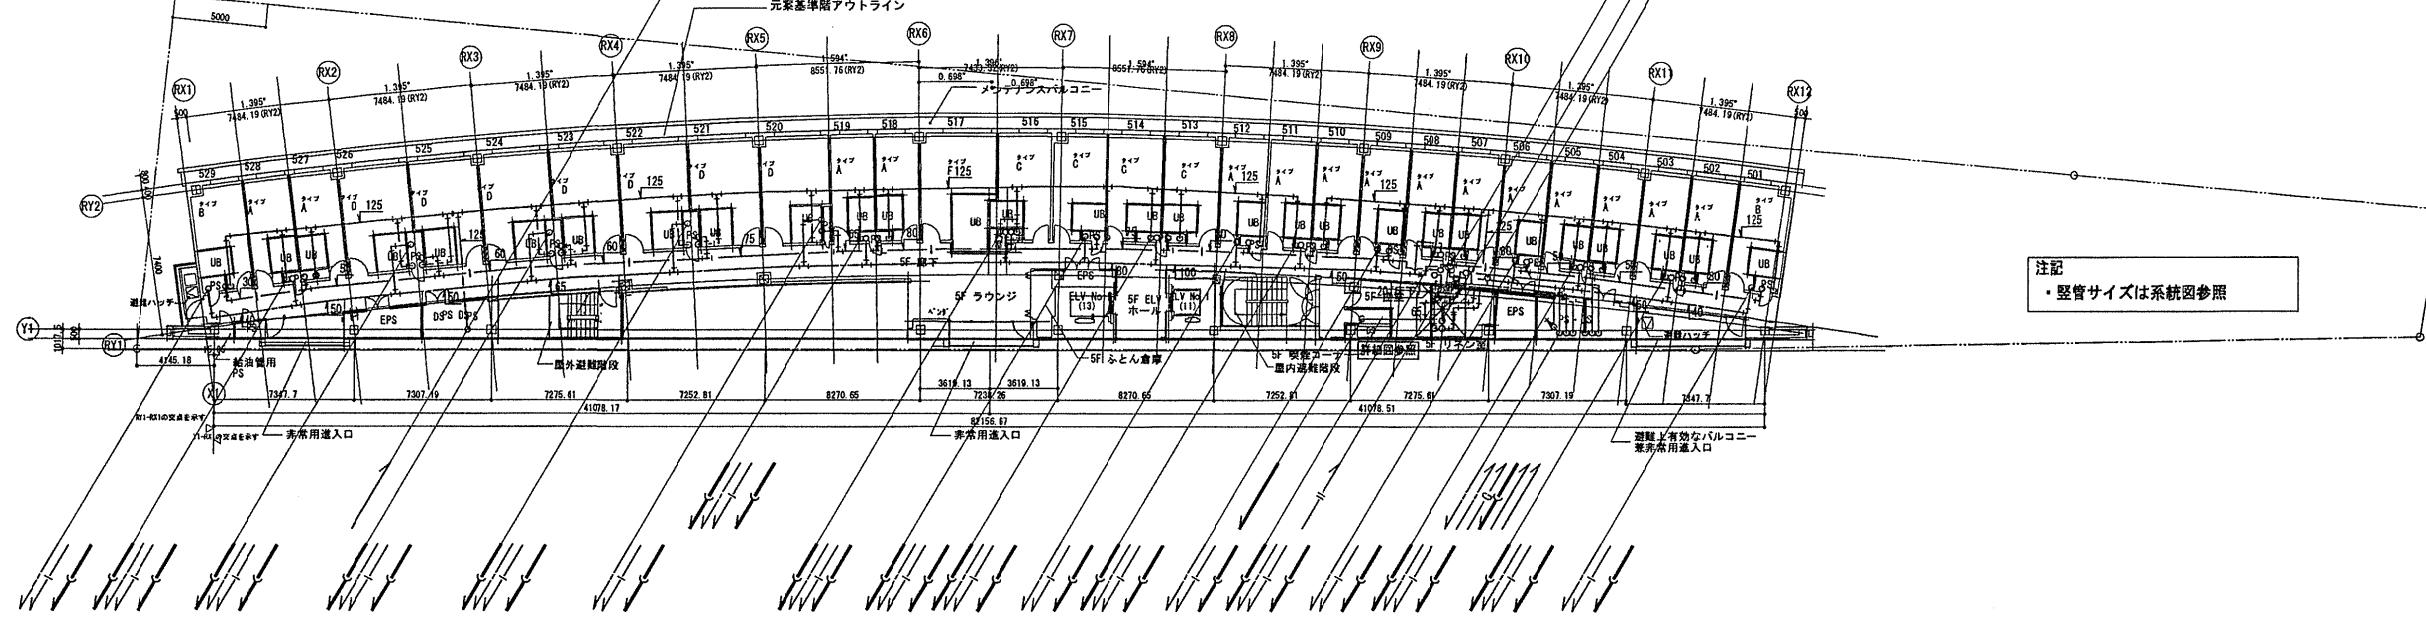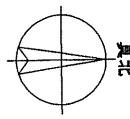

建設申請図 2012.08.01  
見積図 2012.08.10  
契約図 2012.10.01  
竣工図 2013.08.31


設計番号 01-28350-000

島崎会館建設工事

**【竣工図】**  
発行日 2013.08.31  
図面名称

衛生設備  
4・5階平面図

縮尺 1/200(A1), 1/400(A3)

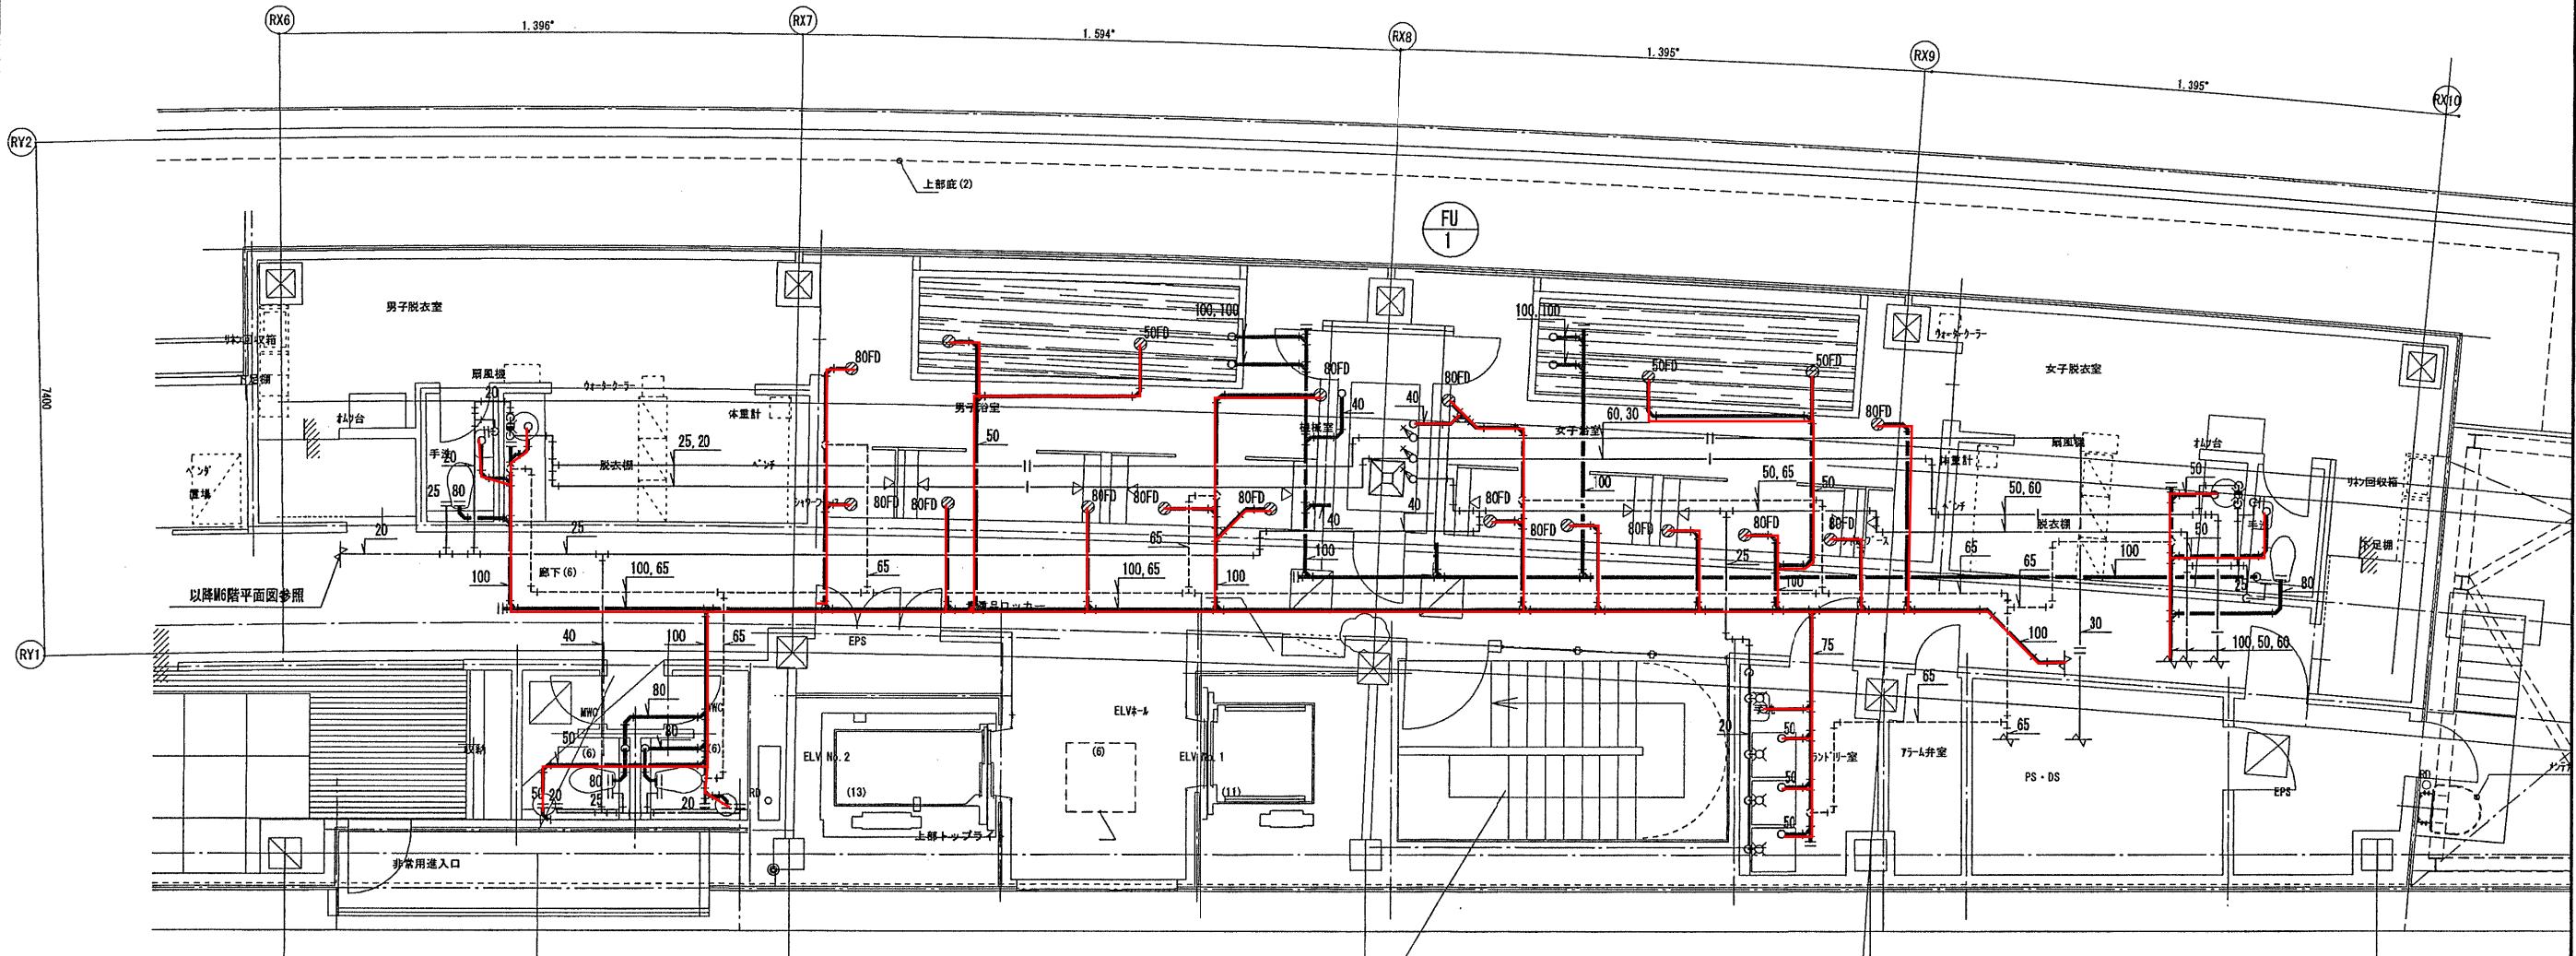

注記) 浴室循環ろ過設備は別図参照

[6階トイレ・浴室・ランドリー室平面詳細図]

 登記申請図 2012.08.01  
 見積図 2012.08.10  
 契約図 2012.10.01  
 録工図 2013.08.31


設計番号 01-28350-000

島嶼会館建設工事


**【竣工図】**  
 発行日 2013.08.31  
 図面名称

 衛生設備  
 詳細図(3)


縮尺 1/50(A1), 1/100(A3)

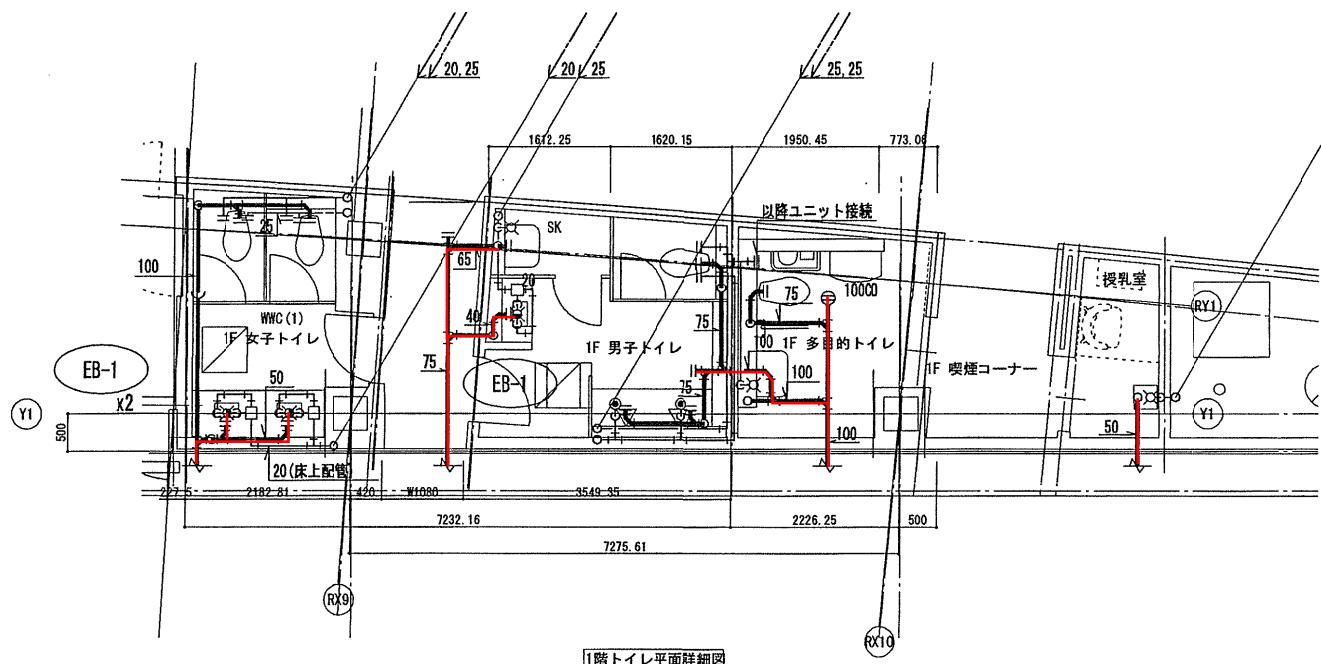


1階トイレ平面詳細

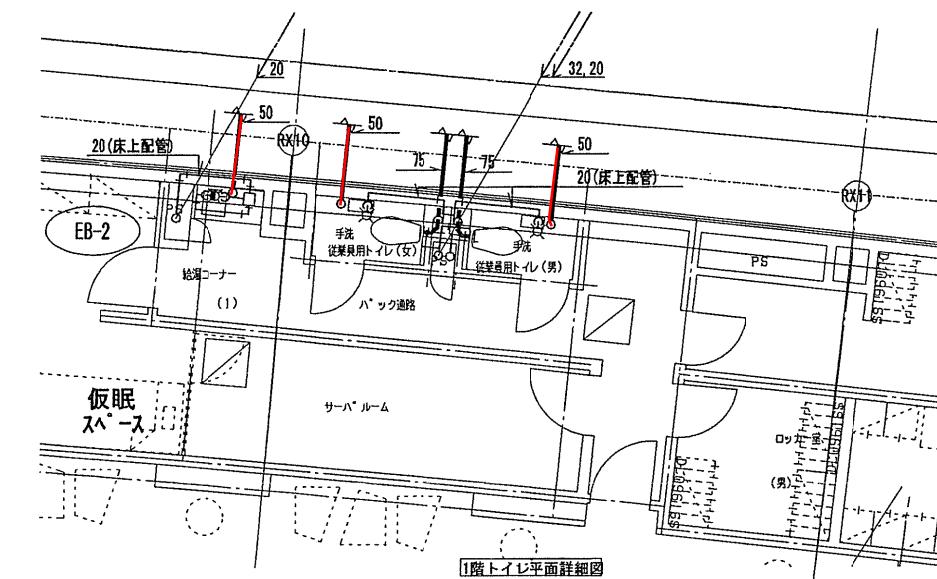


1階トイレ平面詳細図

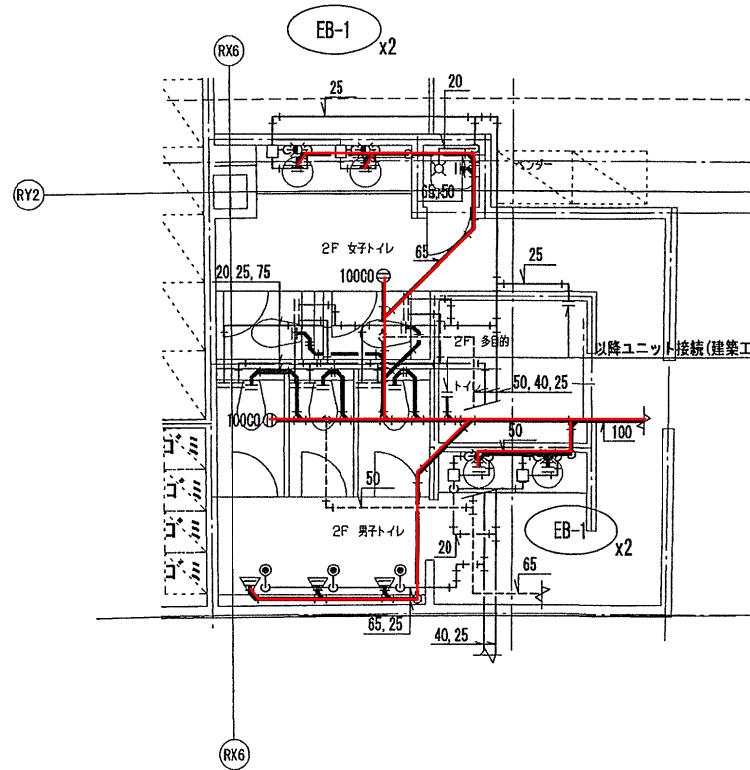



### 2階トイレ平面詳細図


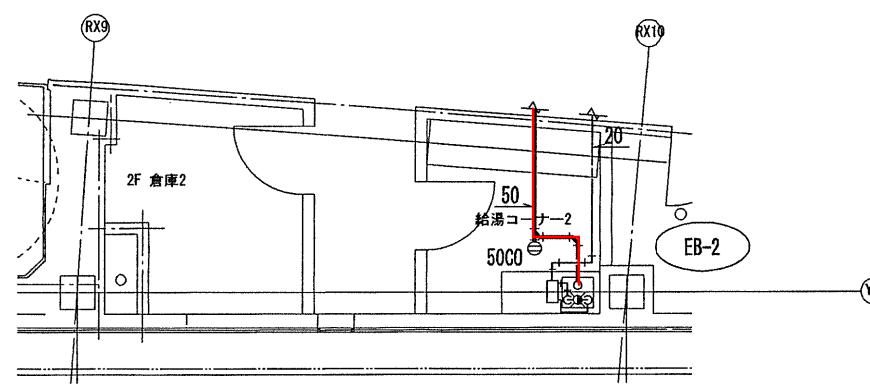



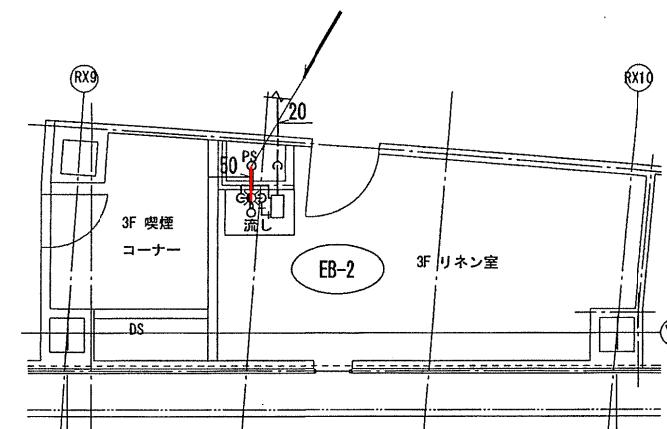

3, 4, 5階リネン室平面詳細図

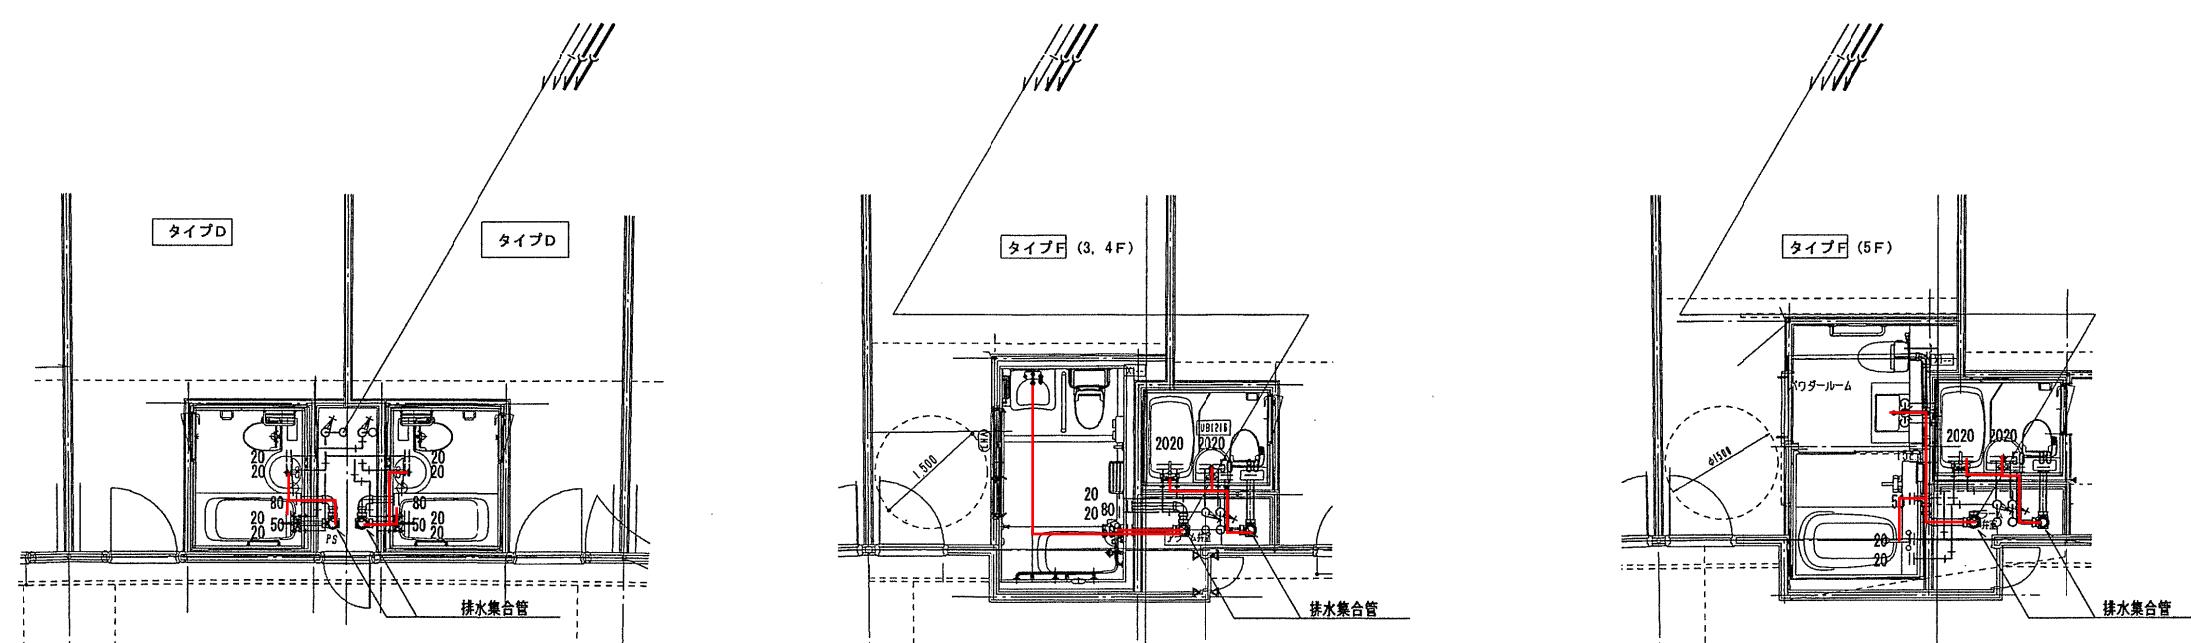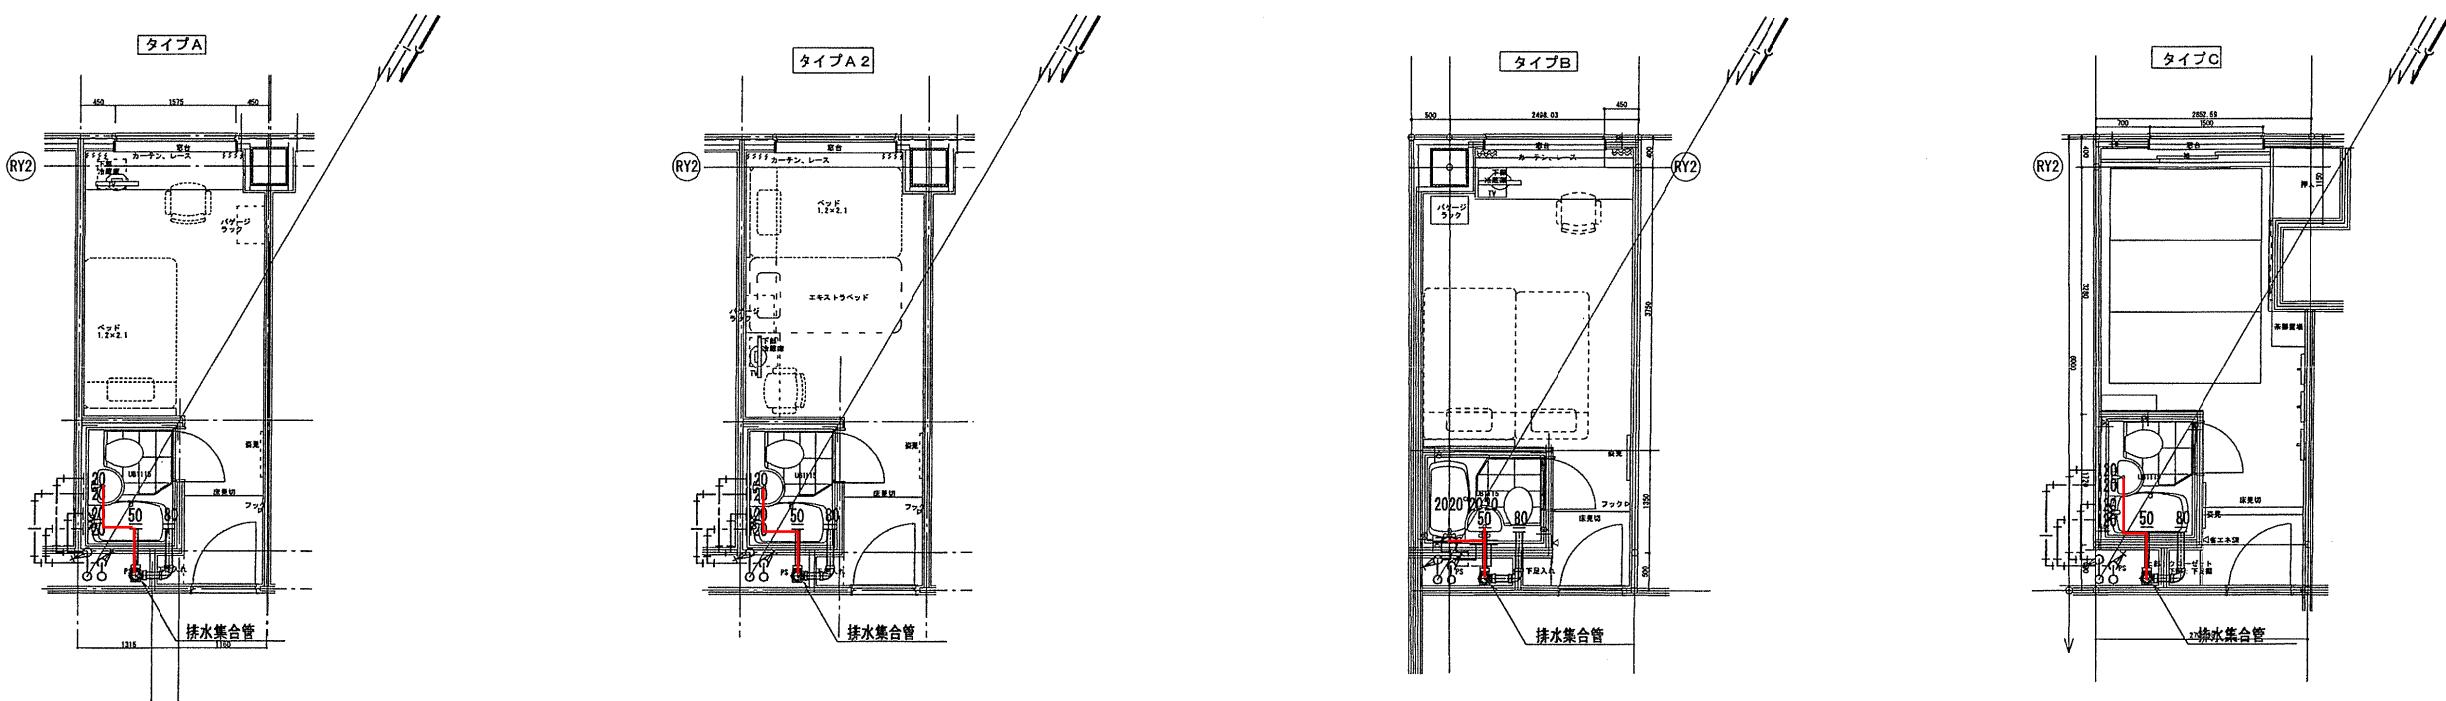

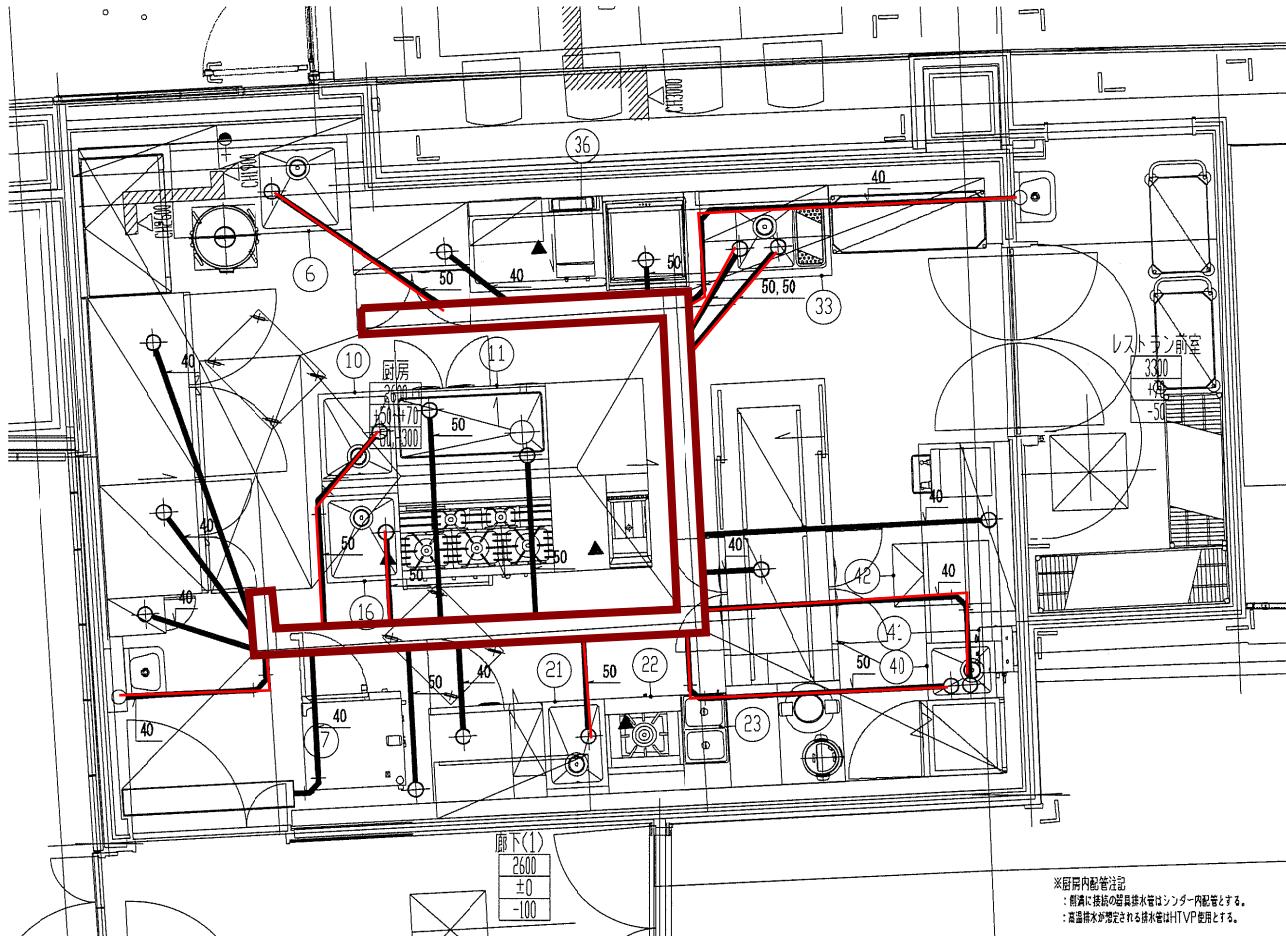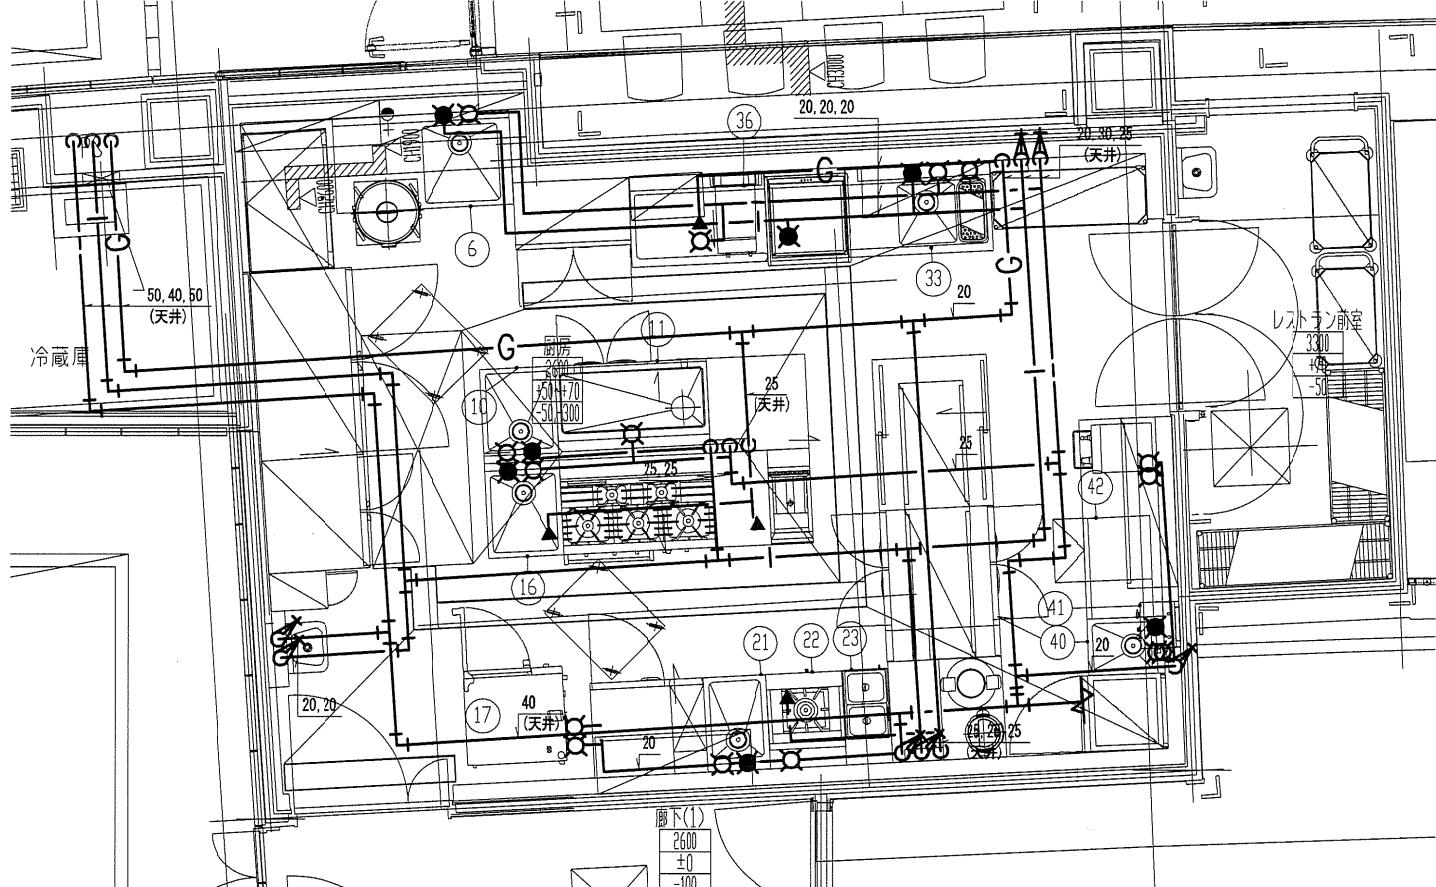

## 給水・給湯・ガス配管平面図

排水配管平面図

登記申請図	
登積図	
契約図	
完工図	2013.09.30
原作成日	

島嶼会館  
FFE工事

## 廚房設備 配管平面詳細圖

尺 1/30(A1), 1/60(A3)