

島嶼会館建設工事

(衛生・空調設備図)

【竣工図】

大成建設株式会社一級建築士事務所

2013. 08. 31

[illegible]

確認申請図	2012. 08. 01
見積図	2012. 08. 10
契約図	2012. 10. 01
竣工図	2013. 08. 31

設計番号 01-28350-000

島嶼会館建設工事

【竣工図】
発行日 2013.08.31

図面名称	図面番号	図面内容

図面リスト

縮尺	NS
----	----

PM-000

共通事項	① M99-BKM-001
共通事項	周波数【50 Hz】
1. 機器表のメーカー名のうち、「指定」はそのメーカーを指定することを意味し、「参考」はそのメーカー又は同等品を意味する。	
2. 機器表の右側の部分に、メーカーの商標や特許マークは、特許権に侵害を及ぼすものとする。	
3. 機器表の右側にある場合の型番以外の二次電気設備工事には、設置工事を含むものとする。	
4. 設置仕様の支持方法および基礎の記号は、「設備設置設計仕様表」の分類番号を参照し、KHは設計用水平断面を示す。	

設備前面設計仕様表							
1 支持分類							
支持方法	直接固定支持		間接固定支持	頂部支持		集合支持	
分類番号	A-1	A-2	B	C-1	C-2	D-1	D-2
形式及び略図							
支持方法	吊り	壁支持	フレーム支持	防振支持	上部支持	高架台	平臺台
分類番号	E-1	E-2	F	G	H-1	H-2	I
形式及び略図							
支持方法	天井吊り	壁支持	フレーム支持	防振支持	上部支持	高架台	平臺台
分類番号	E-1	E-2	F	G	H-1	H-2	I
形式及び略図							

基礎・架台		P 690-BKM-002																	
グループ	機器番号	台数	名称	設置場所	運転時 運名	外形寸法		基礎				架台				備考			
						質量 kg	H (φ) mm	L mm	H mm	寸法 mm	数量	基礎区分	基礎分類	工事区分 建築	仕様・寸法		数量	材質 防錆仕様	工事区分 建築
	69P-101	1	ビルマルチ屋外機	北	735	1660	880	2077	2800	500	500	4	B	e-01	●	C-125Hx7030L	2.5S	●	滑車駆動メッキ
	69P-201	1	ビルマルチ屋外機	北	745	1660	880	2077	2800	500	500	4							
	69P-203	1	ビルマルチ屋外機	北	745	1680	880	2077	2800	500	500	4							
	69P-204	1	ビルマルチ屋外機	北	735	1660	880	2077	2800	500	500	4							
	69M-102	1	ビルマルチ屋外機	北	305+266	1240	765	1525	1600	500	500	5	B	e-01	●	C-125Hx10610L	2.5S	●	滑車駆動メッキ
	69M-202	1	ビルマルチ屋外機	北	190	930	765	1525	1600	500	500	5							
	69M-205	1	ビルマルチ屋外機	北	160	765	765	1525	1600	500	500	5							
	69M-206	1	ビルマルチ屋外機	北	190	930	765	1525	1600	500	500	5							
	69M-207	1	ビルマルチ屋外機	北	160	765	765	1525	1600	500	500	5							
	69M-208	1	ビルマルチ屋外機	北	160	765	765	1525	1600	500	500	5							
	69M-301	1	ビルマルチ屋外機	北	265	1240	765	1525	1600	500	500	5							
	69M-401	1	ビルマルチ屋外機	北	265	1240	765	1525	1600	500	500	5							
	69M-501	1	ビルマルチ屋外機	北	265	1240	765	1525	1600	500	500	5							
	69M-601	1	ビルマルチ屋外機	北	304	1240	765	1525	1600	500	500	5							
	69M-N	1	ビルマルチ屋外機	北	305+191	1240	765	1525	2800	500	500	4							
	69M-S	1	ビルマルチ屋外機	北	305+191	1240	765	1525	1600	500	500	5							
	69F-101	1	片組込シロコファン	北	102	910	635	766	1300	1300	500	1	B	e-01	●	防振装置		●	

ファン																	M95-BKM-001	
機器番号	台数	名称	型番	系統・設置場所		#	風量	静圧	形状	支持・防振		電圧		配電方式	非・保	運動	付属品・備考	
				系統	設置場所					支持・防振	仕様	電圧	容量					
SF-101	1	片組込シロコファン	SRM3	厨房排気	1	2.1/2	6000	400	天井吊	E-1	防振装置	4.3	200	2.2 LS			消費電力0.5付	
EF-101	1	片組込シロコファン	SRM3	浴室排気	3	2.1/2	6300	400	床置	A-1	防振装置	4.3	200	2.2 LS				
EF-102	1	片組込シロコファン	SRM3	浴室排気	1	1.1/2	2600	400	天井吊	E-1	防振装置	4.3	200	1.5 LS				
EF-002	2	片組込シロコファン	SRM3	浴室排気	R	1	800	300	床置	A-1	防振装置	4.3	200	0.4 LS				

換気関係		P099-BKM-002																
機器番号	台数	名称	型番	系統・設置場所		φ	風量	静圧	形状	仕様	特徴仕様	ウェザーカバー・フード		電源		付属品・備考		
				系統	階							形式	仕様	電圧	容量			
VEF-1	1	清浄型キャビネットファン	FY-235SL3	換気	1	250	m3/h	Pa	200		防水型 耐熱型 安全増防爆型 耐圧防漏型	形状 ハダークハブ FD付 防虫網付 防鳥網付	φ	V	1	100	0.209	
VEF-2	1	清浄型キャビネットファン	FY-235SL3	換気	1	250		700	200				1	100	0.209			
VEF-3	3	清浄型キャビネットファン	FY-205SS3	換気	2	200		300	200				1	100	0.096			
VEF-4	2	清浄型キャビネットファン	FY-205SS3	換気	2	200		200	200				1	100	0.096			
VEF-5	5	清浄型キャビネットファン	FY-185SS3	換気	1	150		100	160				1	100	0.051			
VEF-6	4	清浄型キャビネットファン	FY-255SS3	換気	1・3-5	150		1100	200				1	100	0.260			
VEF-7	1	清浄型キャビネットファン	FY-235SL3	換気	換気コナ	250		700	200				1	100	0.209			
VEF-8	1	清浄型キャビネットファン	FY-255SS3	換気	WC(1)	250		1200	200				1	100	0.260			
VEF-9	1	清浄型キャビネットファン	FY-255SF3	換気	WC(2)	250		1400	200				1	100	0.350			
VEF-10	1	清浄型キャビネットファン	FY-205SS3	換気	2	150		120	200				1	100	0.096			
VEF-11	1	清浄型キャビネットファン	FY-235SL3	換気	2	150		600	200				1	100	0.209			
VEF-12-1	5	天井型換気扇	FY-325K7	換気	配置スペース 3-5-15 1・クランク、5・ラン德里ヤ	150		200	150				1	100	0.062			
VEF-12-2	1	天井型換気扇	FY-325K7/H/34	換気	1	150		200	150				1	100	0.062			
VEF-13	13	天井型換気扇	FY-325K7	換気	1・ロッカー室等	150		100	150				1	100	0.053			
VEF-14	1	天井型換気扇	FY-325K7	換気	5 車庫室等、機械室等	150		120	150				1	100	0.042			
VEF-001	85	天井型換気扇	FY-240K7	換気	排室 3-5	150		60	80				1	100	0.020			
VEF-002	2	天井型換気扇	FY-325K7S7	換気	4・5 1B	150		100	100				1	100	0.0295			

ルームエアコン		P05-BKM-003										※内外機設置及び室内機リモコンの電気工事は本工事に含まず									
機器番号	組数	名称	型番	系統	設置場所	必要能力		定格能力		室内機		室外機		電源		付属品・備考					
						冷暖 能力 (kW)	暖房 能力 (kW)	冷暖 能力 (kW)	暖房 能力 (kW)	形状 寸法 (mm)	位置 設置	形状 寸法 (mm)	位置 設置	電圧 (V)	容量 (kVA)	電圧 (V)	容量 (kVA)	リモコン	その他		
RA0-1	2	ルームエアコン	CS-B28T022 (内) CS-B28T022 (外) パナソニック製	1	1	2.8	4.0	5.4	1	天井 1方向付	パナソニック 天井埋込 1方向付	6	室内機 送風機	1	100	0.053	1	ワイヤレスリモコン 中央監視用インターフェース 配線は塩害仕様			
RA0-2	1	ルームエアコン	CU-3M82S2S パナソニック製	1	1	2.8	4.0	5.4	1	天井 1方向付	パナソニック	6	室内機 送風機	1	100	0.053	1	ワイヤレスリモコン 中央監視用インターフェース 配線は塩害仕様			
RA0-3	60	ルームエアコン	CS-403EX2 (内) CS-403EX2 (外) パナソニック製	3	3	5.6	8.0	11.2	1	壁掛 無出	パナソニック	6	室内機 送風機	1	200	0.081	1	ワイヤレスリモコン 中央監視用インターフェース 配線は塩害仕様			
RA0-4	24	ルームエアコン	CS-563EX2 (内) CS-563EX2 (外) パナソニック製	3	3	5.6	8.0	11.2	1	壁掛 無出	パナソニック	6	室内機 送風機	1	200	0.081	1	ワイヤレスリモコン 中央監視用インターフェース 配線は塩害仕様			
RA0-5	3	ルームエアコン	CS-563EX2 (内) CS-563EX2 (外) パナソニック製	3	3	5.6	8.0	11.2	1	壁掛 無出	パナソニック	6	室内機 送風機	1	200	0.081	1	ワイヤレスリモコン 中央監視用インターフェース 配線は塩害仕様			

空気熱交換器恒風機															P-M99-BKM-003	
機器番号	台数	名称	型番	系統・設置場所	風量	機外静圧	全熱交換率	位置	形態	オプション 加温・冷却 高性能材材 (比色加温40%)	対応サイズ 本体内蔵	電圧	容量	非・保	付属品・備考	
				系統 設置 箇所	m³/h	Pa	%	天井 吊り	壁 掛け 天井			φ	V	W		
AEX-1	2	全熱交換器 (加温付)	LGH-100RKS20-50 三菱電機	結核病 1・レストラン	1000	190	50	天井	壁掛け		壁面	1	200	0.500		加温量：2.4 kg/h リモコン、リモコン配線共
AEX-2	3	全熱交換器 (加温付)	LGH-50RKS20 三菱電機	結核病 1・事務室 2・会議室	200	180	50	天井	壁掛け		壁面	1	200	0.179		加温量：0.9 kg/h リモコン、リモコン配線共
AEX-3	3	全熱交換器 (加温付)	LGH-100RKS20 三菱電機	結核病 2・第1・2会議室	800	220	50	天井	壁掛け		壁面	1	200	0.500		加温量：2.4 kg/h リモコン、リモコン配線共
AEX-4	2	全熱交換器 (加温付)	LGH-50RKS20 三菱電機	結核病 2・事務室 2・第1・2会議室	300	190	50	天井	壁掛け		壁面	1	200	0.225		加温量：1.2 kg/h リモコン、リモコン配線共
AEX-5	2	全熱交換器 (加温付)	LGH-45RKS20 三菱電機	結核病 2・第1・2会議室	400	190	50	天井	壁掛け		壁面	1	200	0.225		加温量：1.8 kg/h リモコン、リモコン配線共
AEX-6	2	全熱交換器 (加温付)	LGH-60RKS20 三菱電機	結核病 2・第1・2会議室	400	220	50	天井	壁掛け		壁面	1	200	0.225		加温量：2.0 kg/h リモコン、リモコン配線共
AEX-7	1	全熱交換器 (加温無)	LGH-100RKS50 三菱電機	結核病 1・交流スペース	1000	190	50	天井	壁掛け		壁面	1	200	0.500		リモコン、リモコン配線共



TAISEI CORPORATION
TAISEI DESIGN
Planners Architects & Engineers

大成建設株式会社一級建築士事務所
〒163-0606新宿区西新宿1-25-1
URL <http://www.aisei.co.jp>

一級 第338032号
設備設計一級 第003946号
設計 高木 淳
担当 庄司 朋子

確認申請図 2012.08.01
見積図 2012.08.10
契約図 2012.10.01
竣工図 2013.08.31

設計番号 01-28350-000

島嶼会館建設工事


【竣工図】
発行日 2013.08.31
図面名称

空調ダクト設備
系統図

縮尺 NOSCALE

M-003

ACAD09

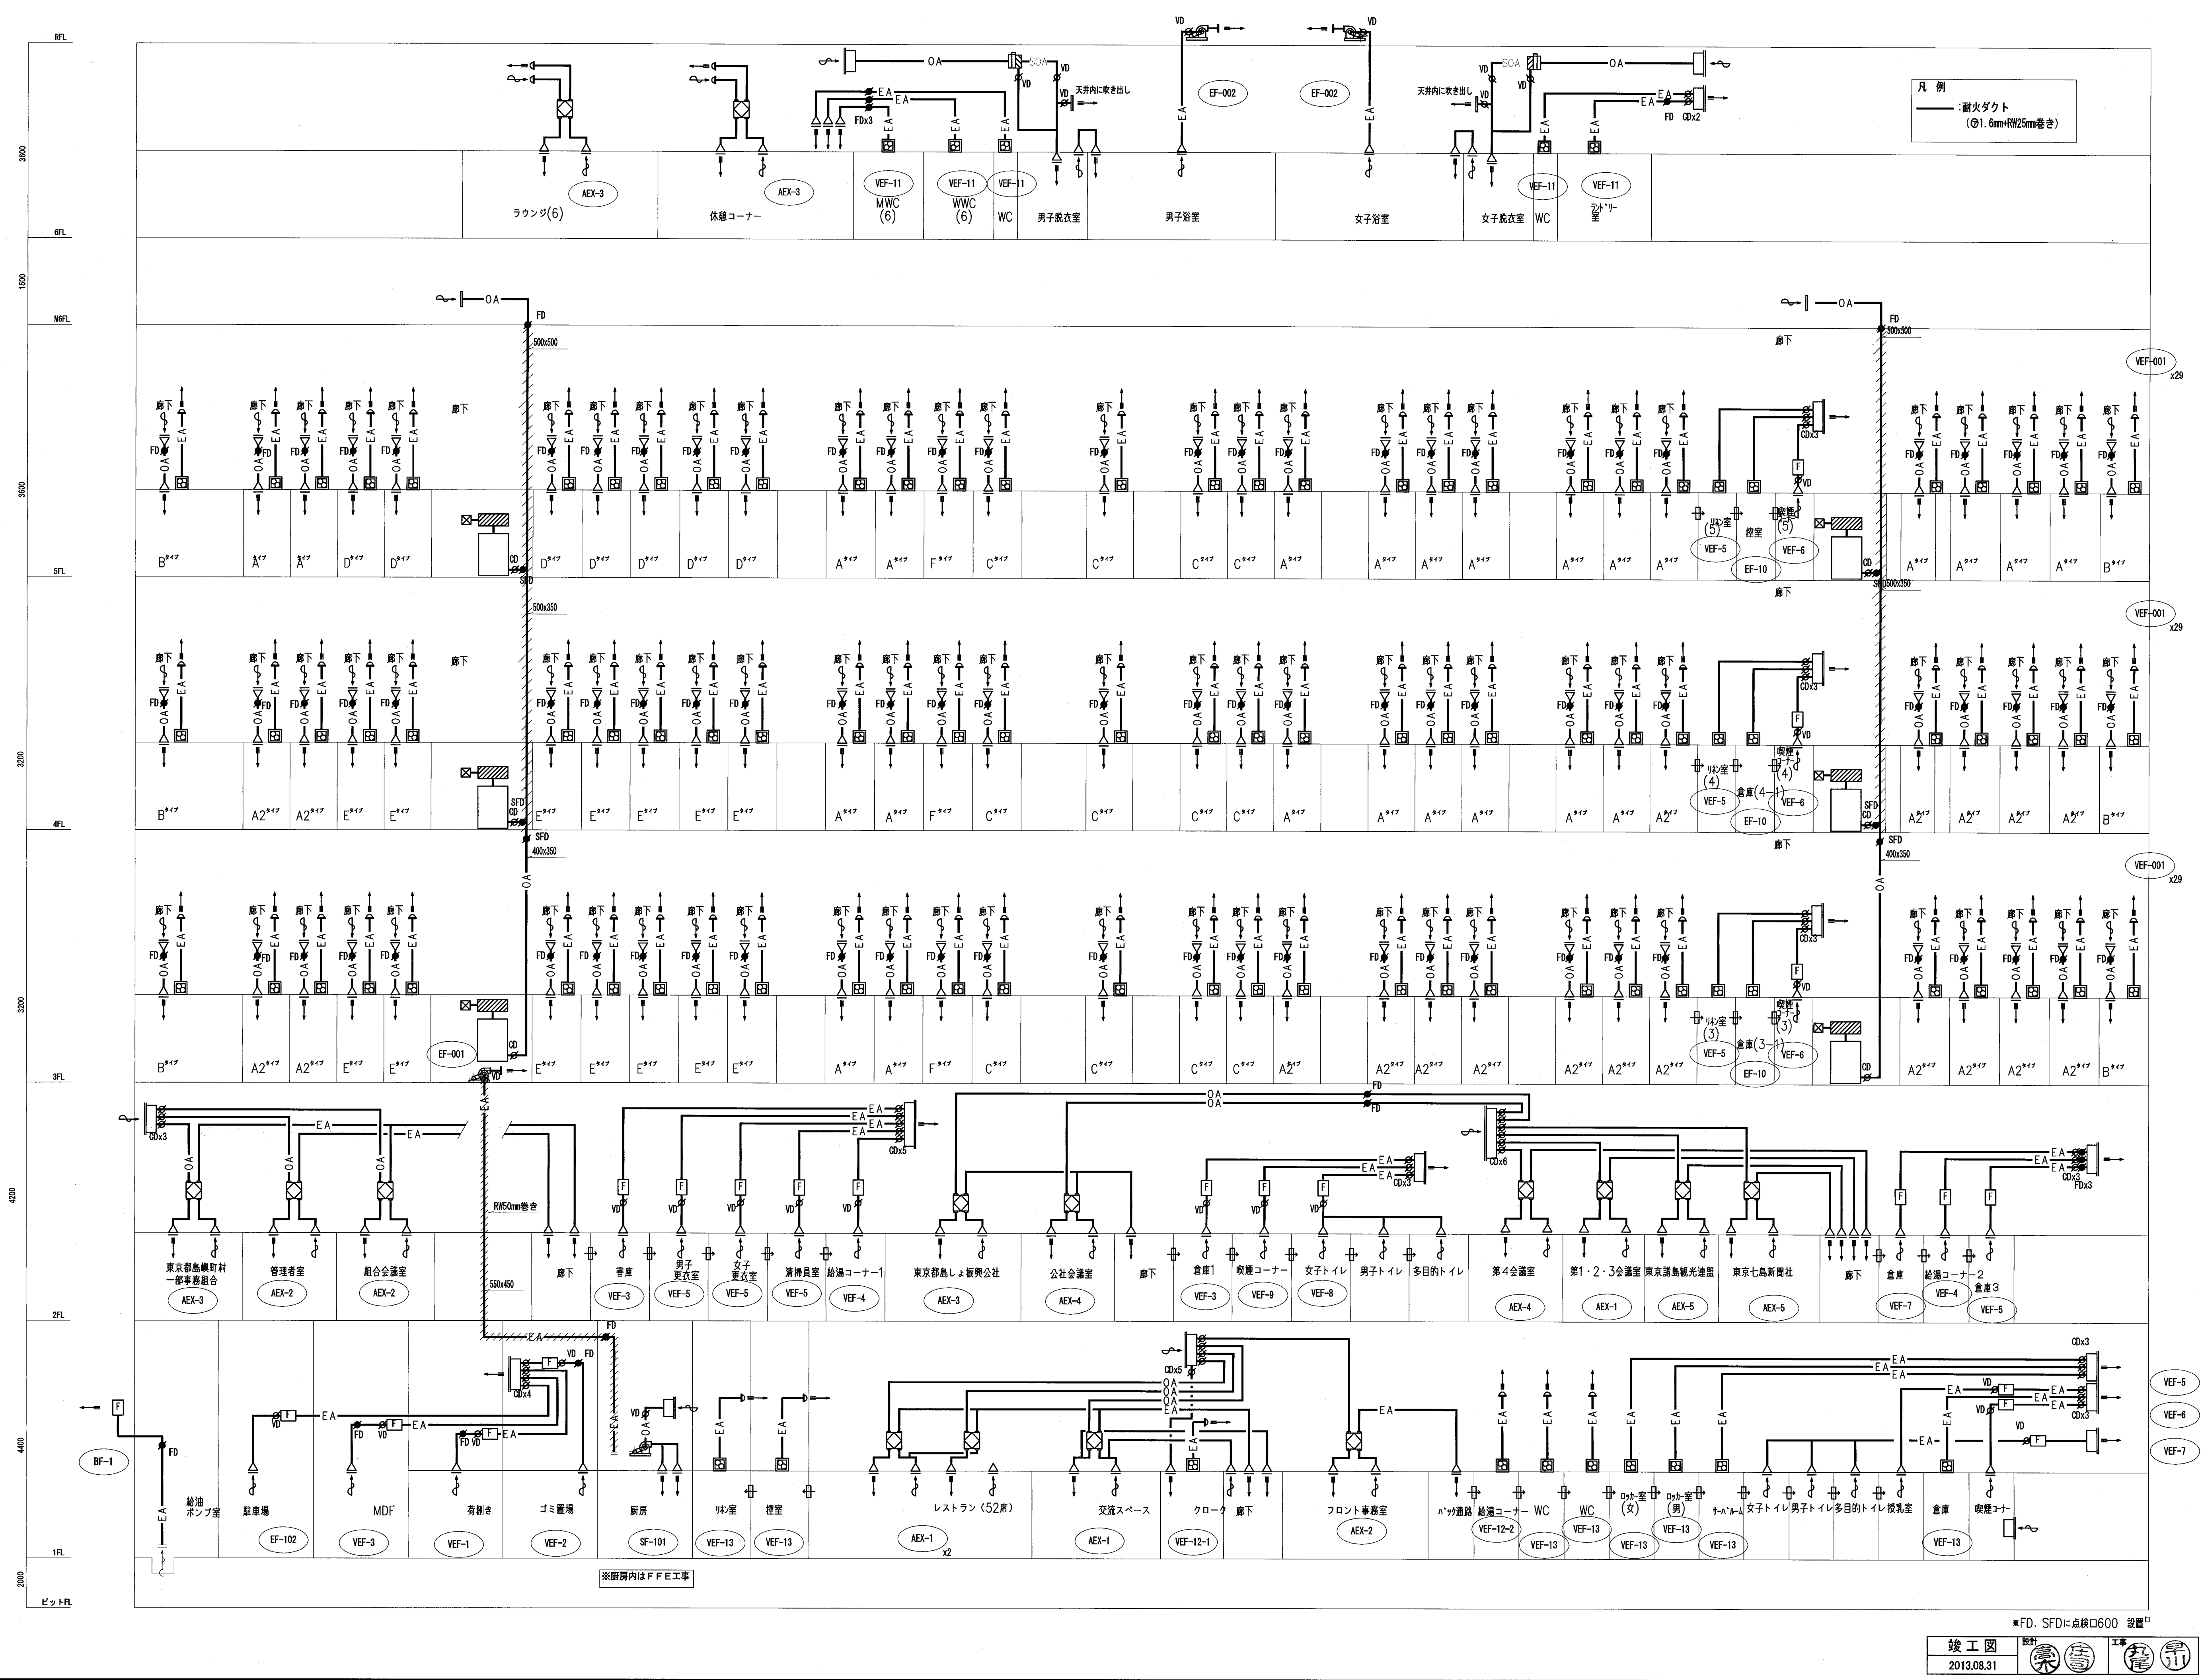

■換気計算表

階	室名	面積 m2	天井高 m	容積 m3	換気 回数 回/h	在室 人数 人/m2	N値 m2/人	想定 人員 人	1人当り 必要換気量 m3/h・人	必要 換気量 m3/h	設計 換気量 m3/h	シックビル計算		
												換気回数 (n/h)	判定	24h換気量 (m3/h)
1	ゴミ置き場	23.72	2.5	59	10.0	0.000		0.0	20	593	700	11.9	>0.3	350
	厨房	40.56	2.5	101	60.0	0.300		0.0	20	6084	6,300	62.2	>0.3	3150
	MDF	5.23	2.5	13	15.0	0.000	0	0.0	30	196	300	23.0	>0.3	150
	リネン庫	9.98	2.5	25	5.0	0.000	0	0.0	30	125	200	8.1	>0.3	100
	倉庫(1-1)	16.22	2.5	41	5.0	0.000	0	0.0	30	203	300	7.4	>0.3	150
	レストラン	121.32	3	364	0.0	0.500	3	60.7	30	1820	2,000	5.5	>0.3	1000
	交流スペース	95.80	3	287	0.0	0.300	3	31.9	30	958	1,000	3.5	>0.3	500
	ロビー	28.03	3	84	0.0	0.300	3	9.3	30	280	300	3.6	>0.3	150
	クローク	13.09	2.5	33	5.0	0.000	0	0.0	30	164	200	6.2	>0.3	100
	事務室・サーバールーム	46.34	3	139	0.0	0.200	5	9.3	30	278	300	2.2	>0.3	150
	ロッカー(男)	4.72	2.5	12	5.0	0.200	5	0.9	30	59	100	8.5	>0.3	50
	ロッカー(女)	7.03	2.5	18	5.0	0.200	5	1.4	30	88	100	5.7	>0.3	50
	控室(1)	7.25	2.5	18	5.0	0.200	5	1.5	30	91	100	5.6	>0.3	50
	MWC(1)	9.36	2.5	23	15.0	0.000	0	0.0	30	351	300	12.9	>0.3	150
	WWC(1)	6.53	2.5	16	15.0	0.000	0	0.0	30	245	300	18.4	>0.3	150
	多目的便所(1)	6.21	2.5	16	15.0	0.000	0	0.0	30	233	100	6.5	>0.3	50
	喫煙コーナ	1.50	×	0.2	×	3600	=			1094.4	1,100			
2	打合せスペース	18.84	2.7	51	0.0	0.300	3	6.3	20	126	200	4.0	>0.3	100
	書庫	15.83	2.7	43	5.0	0.000	0	0.0	20	214	300	7.1	>0.3	150
	組合事務室	124.43	2.7	336	0.0	0.200	5	24.9	30	747	800	2.4	>0.3	400
	管理者室	47.84	2.7	129	0.0	0.200	5	9.6	20	191	200	1.6	>0.3	100
	島嶼関係団体事務室1	62.88	2.7	170	0.0	0.200	5	12.6	30	377	400	2.4	>0.3	200
	清掃員室	7.30	2.7	20	0.0	0.200	5	1.5	30	44	100	5.1	>0.3	50
	女子更衣室	8.40	2.7	23	0.0	0.200	5	1.7	30	50	100	4.5	>0.3	50
	倉庫2-1	20.51	2.7	55	5.0	0.000	0	0.0	30	277	300	5.5	>0.3	150
	便所	31.61	2.5	79	15.0	0.000	0	0.0	30	1185	1,200	15.2	>0.3	600
	喫煙コーナ	1.60	×	0.20	×	3600	=			1152.0	1,200			
	組合会議室2	25.19	2.7	68	0.0	0.300	3	8.4	30	252	300	4.5	>0.3	150
	組合会議室1	90.68	2.7	245	0.0	0.300	3	30.2	30	907	1,000	4.1	>0.3	500
	島嶼関係団体事務室3	44.52	2.7	120	0.0	0.200	5	8.9	30	267	300	2.5	>0.3	150
	島嶼関係団体事務室2	47.52	2.7	128	0.0	0.200	5	9.5	30	285	300	2.4	>0.3	150
	給湯コーナー(2-1)									200.0	200			
	給湯コーナー(2-2)									200.0	200			
	倉庫2-2	9.48	2.7	26	5.0	0.000	0	0.0	30	128	150	5.9	>0.3	75
	倉庫2-3	7.748	2.5	19	5.0	0.000	0	0.0	30	97	100	5.2	>0.3	50
3~5	客室A	14.30	2.5	36	0.0	0.100	10	1.4	30	43	55	1.6	>0.3	27.5
	客室A2	14.30	2.5	36	0.0	0.100	10	1.4	30	43	55	1.6	>0.3	27.5
	客室B	17.10	2.5	43	0.0	0.100	10	1.7	30	51	55	1.3	>0.3	27.5
	客室C	16.40	2.5	41	0.0	0.100	10	1.6	30	49	55	1.4	>0.3	27.5
	客室E	21.40	2.5	54	0.0	0.100	10	2.1	30	64	55	1.1	>0.3	27.5
	客室F	26.70	2.5	67	0.0	0.100	10	2.7	30	80	55	0.9	>0.3	27.5
	客室D	21.50	2.5	54	0.0	0.100	10	2.2	30	65	55	1.1	>0.3	27.5
	災害用倉庫	8.50	2.5	21	5.0	0.000	0	0.0	30	106	100	4.8	>0.3	50
	リク室	7.80	2.5	20	5.0	0.000	0	0.0	30	98	100	5.2	>0.3	50
6	女子浴室	31.06	2.4	75	12.5	0.200	5	7.0	30	187	800	10.8	>0.3	400
	女子脱衣室	30.01	2.4	72	6.5	0.200	5	7.0	30	181	1,000	13.9	>0.3	500
	男子浴室	30.01	2.4	72	12.5	0.200	5	7.0	30	181	800	11.2	>0.3	400
	男子更衣室	32.53	2.5	81	6.5	0.200	5	7.0	30	196	1,000	12.3	>0.3	500
	MWC(6)	3.35	2.5	8	15.0	0.200	4	1.0	30	26	100	12.0	>0.3	50
	WWC(6)	3.57	2.5	9	15.0	0.200	4	1.0	30	27	100	11.3	>0.3	50
	ラウンジ・廊下(6)	75.21	2.4	181	5.0	0.300	4	23.0	30	565	400	2.3	>0.3	200
	休憩コーナー	36.89	2.4	89	5.0	0.300	4	12.0	30	277	400	4.6	>0.3	200
	ランドリー	6.98	2.5	17	5.0	0.000		0.0	20		200	11.5	>0.3	100



TAISEI CORPORATION
TAISEI DESIGN
Planners Architects & Engineers

大成建設株式会社 一級建築士事務所
〒163-0806新宿区西新宿1-25-1
URL <http://www.taisei.co.jp>

一級 第338032号
設備設計一級 第003946号
設計 高木 淳
担当 庄司 朋子

確認申請図 2012.08.01
見積図 2012.08.10
契約図 2012.10.01
竣工図 2013.08.31

設計番号 01-28350-000

島嶼会館建設工事

【竣工図】
発行日 2013.08.31

図面名称

換気計算表

縮尺 NOSCALE



Copyright (C) 大成建設株式会社 著作権者の許可なく複製、転載、無断で第三者への行為を禁止する。


M-004

ACA009



TAISEI DESIGN
anners Architects & Engineers

一級 第338032号
設備設計一級 第003946号
設計 高木 淳
担当 庄司 朋子

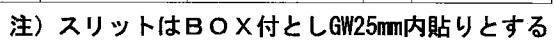

記号	個数	外気	排気	給気	風量 (m ³ /h)
HC-2-1	1			○	1200
HC-2-2	1		○		700
HC-2-3	1		○		2900
HC-2-4	1			○	2400
HC-2-5	1		○		1400


記号	数量	外気	排気	給気	風量 (m³/h)
配-1	1	○	○	○	4400
配-2	1	○	○	○	8000
配-3	1	○	○	○	3200
配-4	1	○	○	○	1500
配-5	1	○	○	○	200

注) スリットはB×O付としGW25mm内貼りとする

階数	室名	吹出口	吸込口	仕様	風量 (m³/h)	個数	備考
1	給油 ボンプ室		○	金網 300φ	560	1	
	バートキング		○	金網 600×350	1300 (2600)	2	
	WC		○	金網 300φ	300	1	
	荷捌き		○	スリット 400×400	800	1	
	ゴミ置場		○	スリット 400×400	700	1	
	レストラン	○		VHS 400×400	1000 (2000)	2	
	レストラン		○	スリット 600×600	2000	4	
	交流スペース	○		VHS 300×300	500	1	
	交流スペース		○	スリット 300×300	500	1	
	廊下	○		VHS 550×550	2000	1	
	廊下	○		VHS 200×400	500 (1000)	2	
	廊下		○	スリット 200×400	500 (1000)	2	
	事務室	○		VHS 250×250	200	1	
	事務室		○	スリット 250×250	200	1	
	バツ道路	○		VHS 250×250	200	1	
	給湯コーナー (1)		○	スリット 250×250	200	1	
	WC		○	スリット 150×150	100 (200)	2	
	WC(1)		○	スリット 150×150	150 (300)	2	
	WC(1)		○	スリット 200×200	300	1	
	多目的 WC(1)		○	スリット 150×150	100	1	
	授乳室		○	スリット 150×150	100	1	
	喫煙コーナー(1)		○	スリット 400×400	1300	1	

注) スリットはBOX付としGW25mm内貼りとする

記号	個数	外気	排気	給気	風量 (m ³ /h)
WG-1-1	1		○		4400
WG-1-2	1			○	6300
WG-1-3	1			○	3200
WG-1-4	1		○		1500
WG-1-5	1		○		790
WG-1-6	1		○		300

認申請図	2012. 08. 01
積図	2012. 08. 10
約図	2012. 10. 01
工図	2013. 08. 31

計番号 01-28350-000

島嶼会館建設工事

【説下図】

発行日 2013.08.31

面名称


空調ダクト設備
1・2階平面図

图尺 1/200 (A1), 1/400 (A3)


M-005

AD09

4階平面図

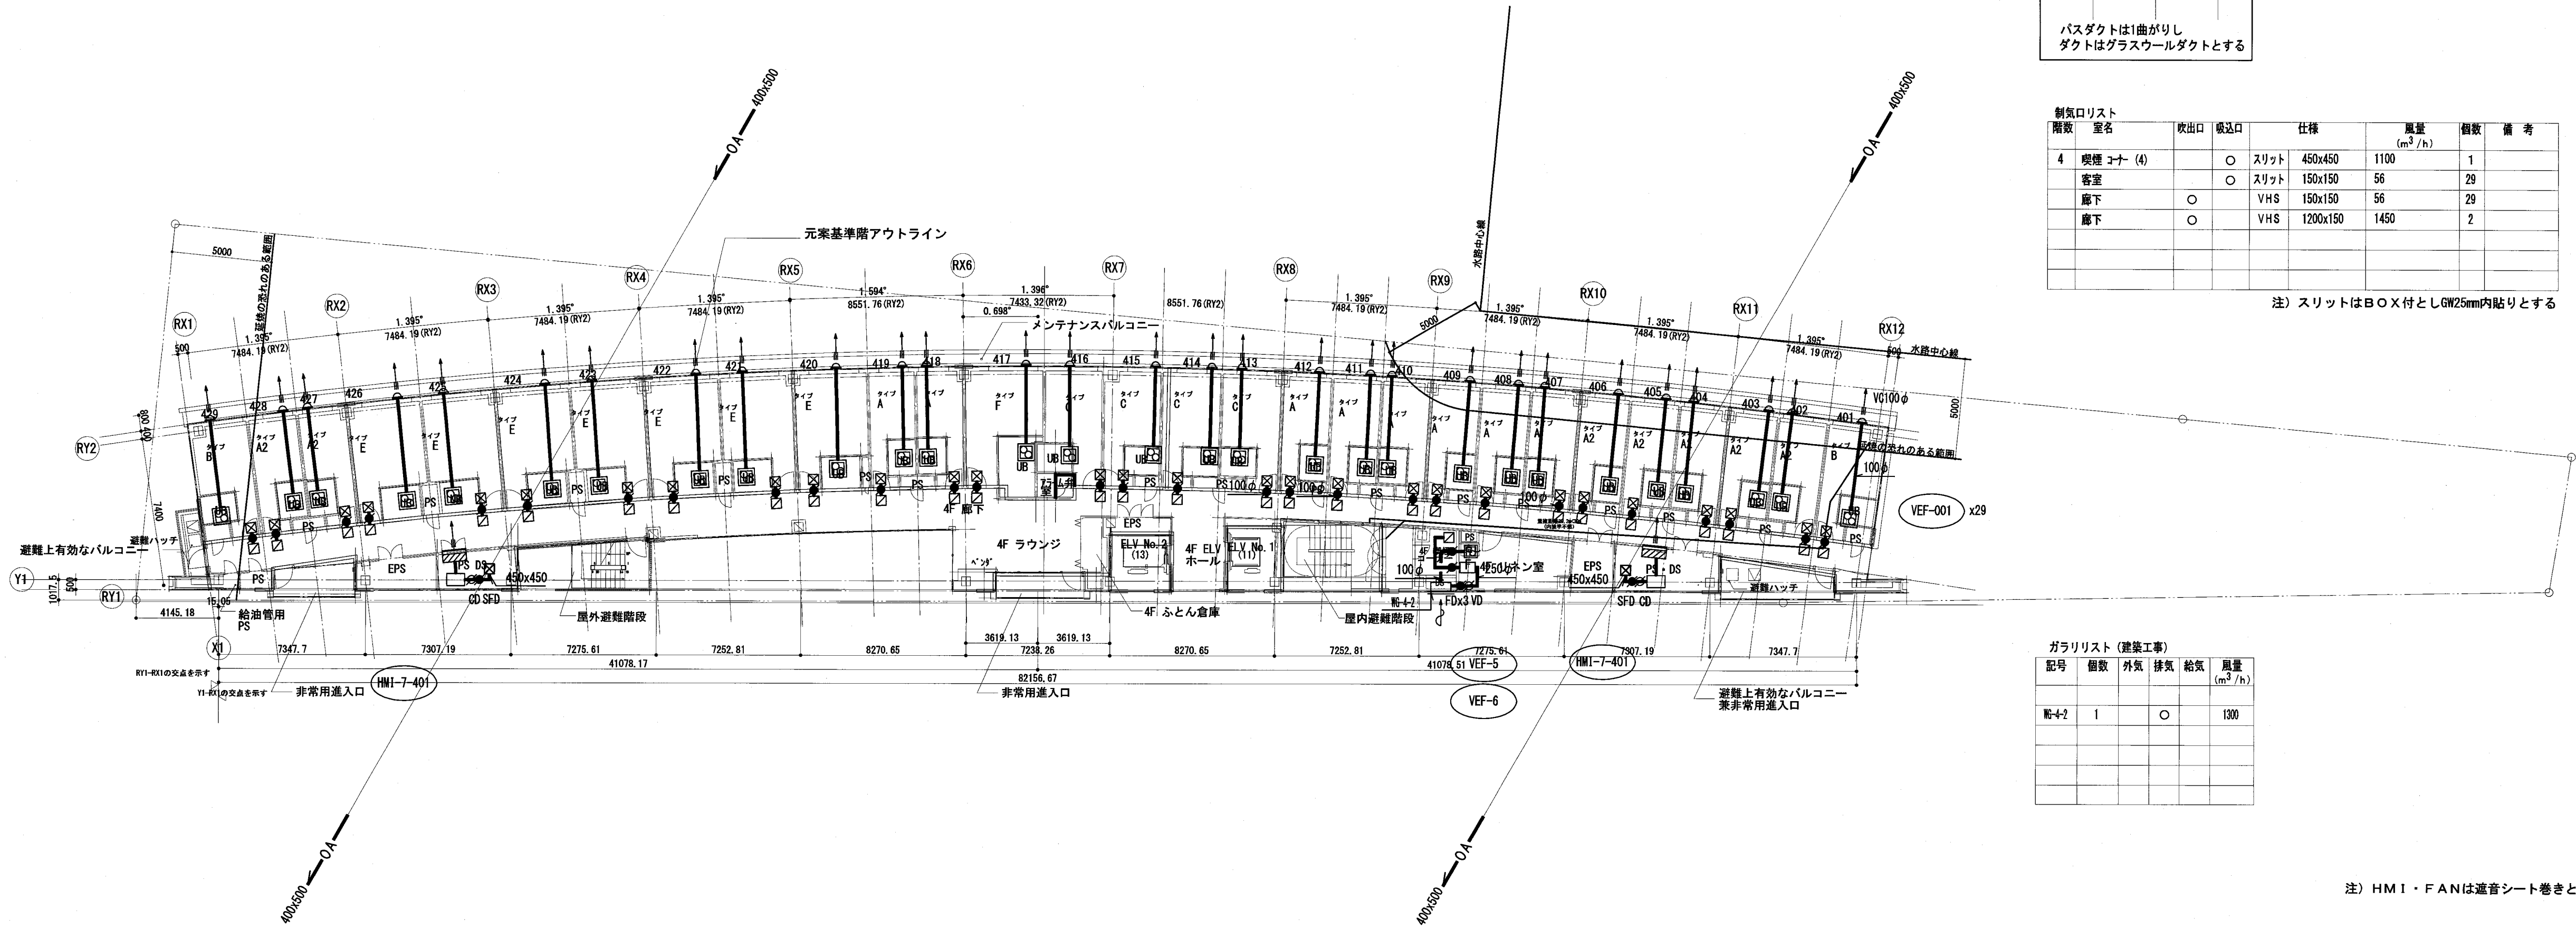

3階平面図

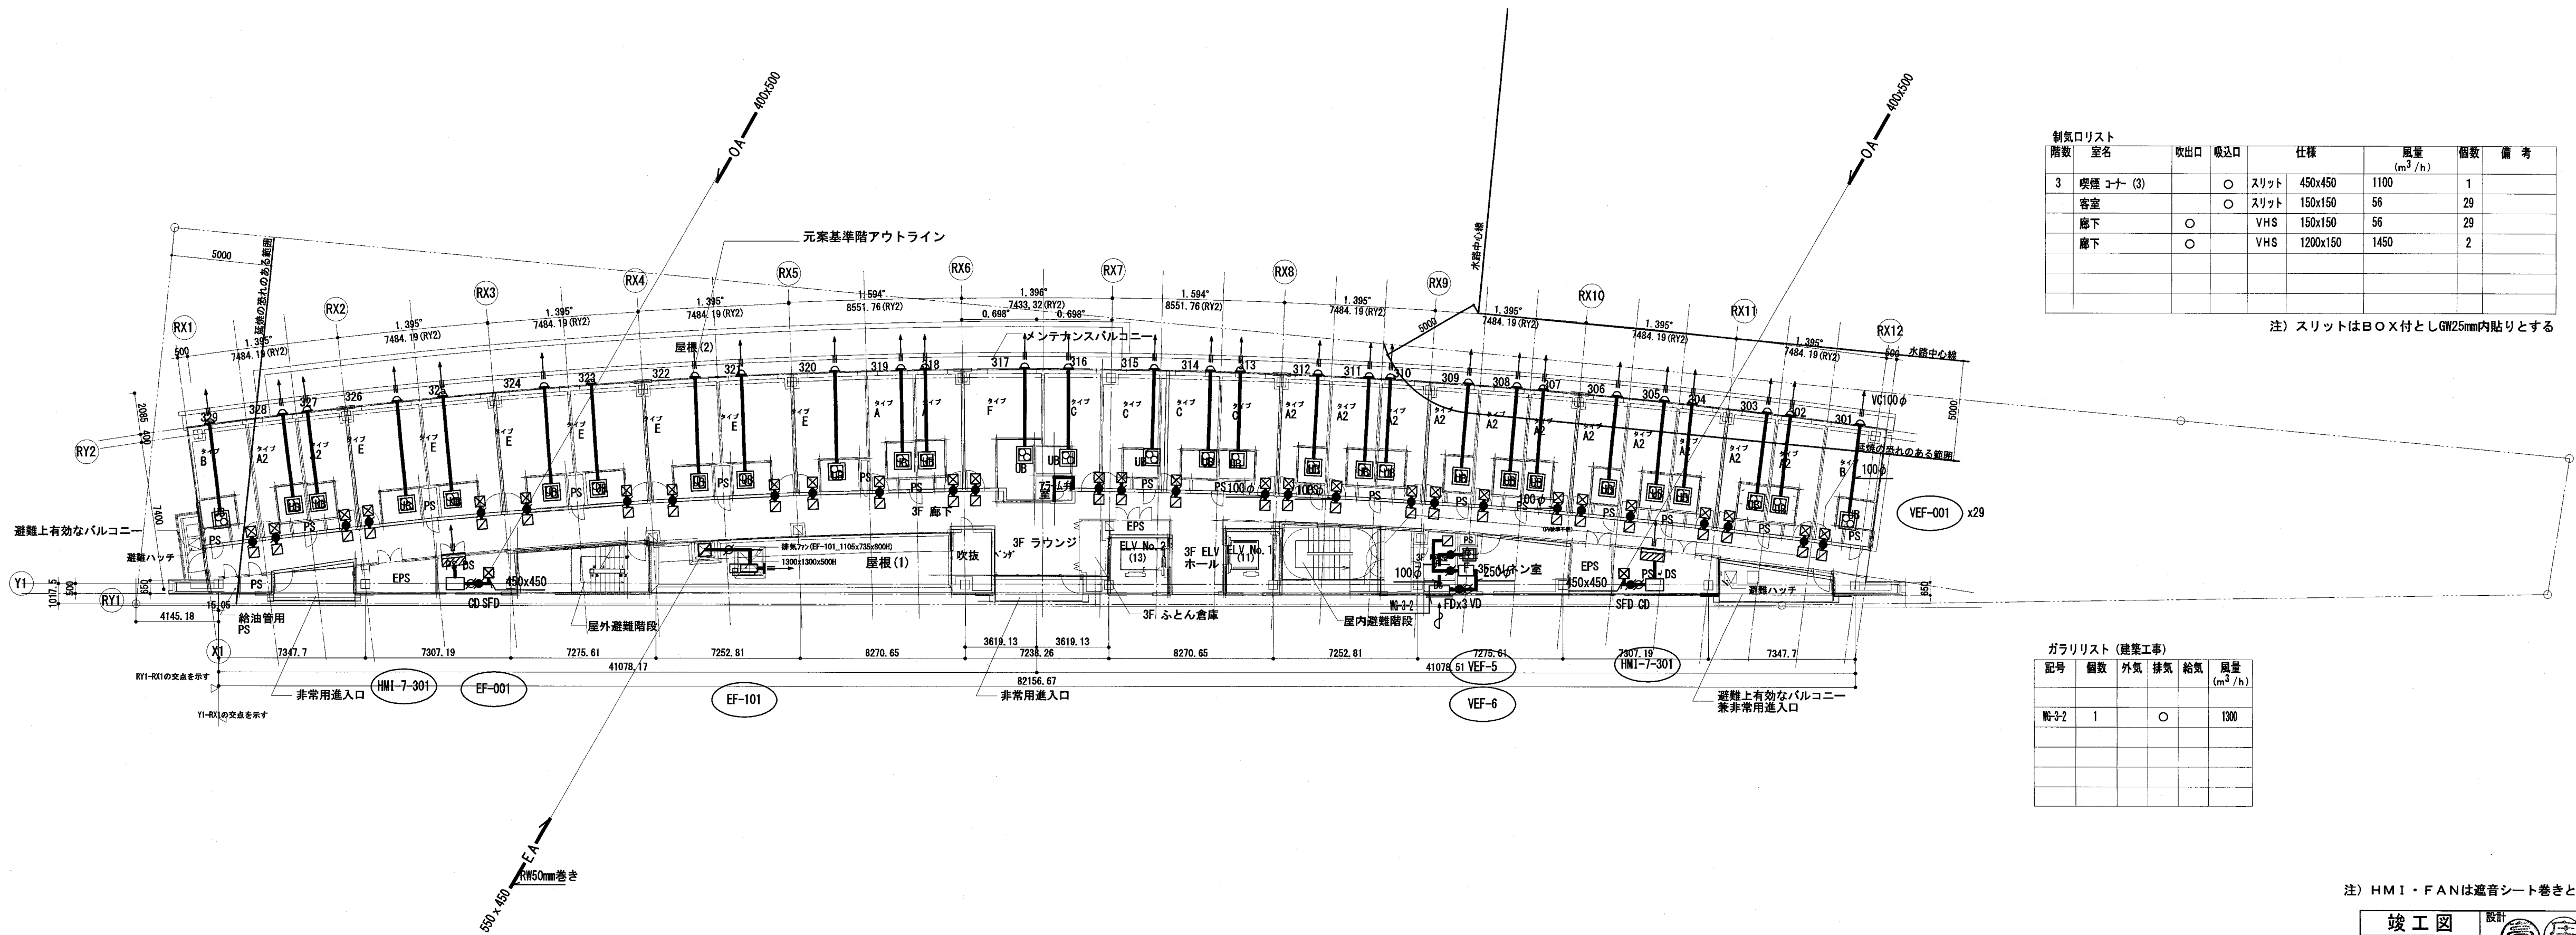

TAISEI CORPORATION
TAISEI DESIGN
Planners Architects & Engineers

大成建設株式会社一級建築士事務所
〒163-0606 新宿区西新宿1-25-1
URL <http://www.taisei.co.jp>

一級 第338032号
設備設計一級 第003946号
設計 高木 淳
担当 庄司 朋子

確認申請図 2012.08.01
見積図 2012.08.10
契約図 2012.10.01
竣工図 2013.08.31

設計番号 01-28350-000

島嶼会館建設工事


【竣工図】
発行日 2013.08.31
図面名称

空調ダクト設備
3・4階平面図


縮尺 1/200 (A1), 1/400 (A3)

M-006
ACAD09


M6階平面図

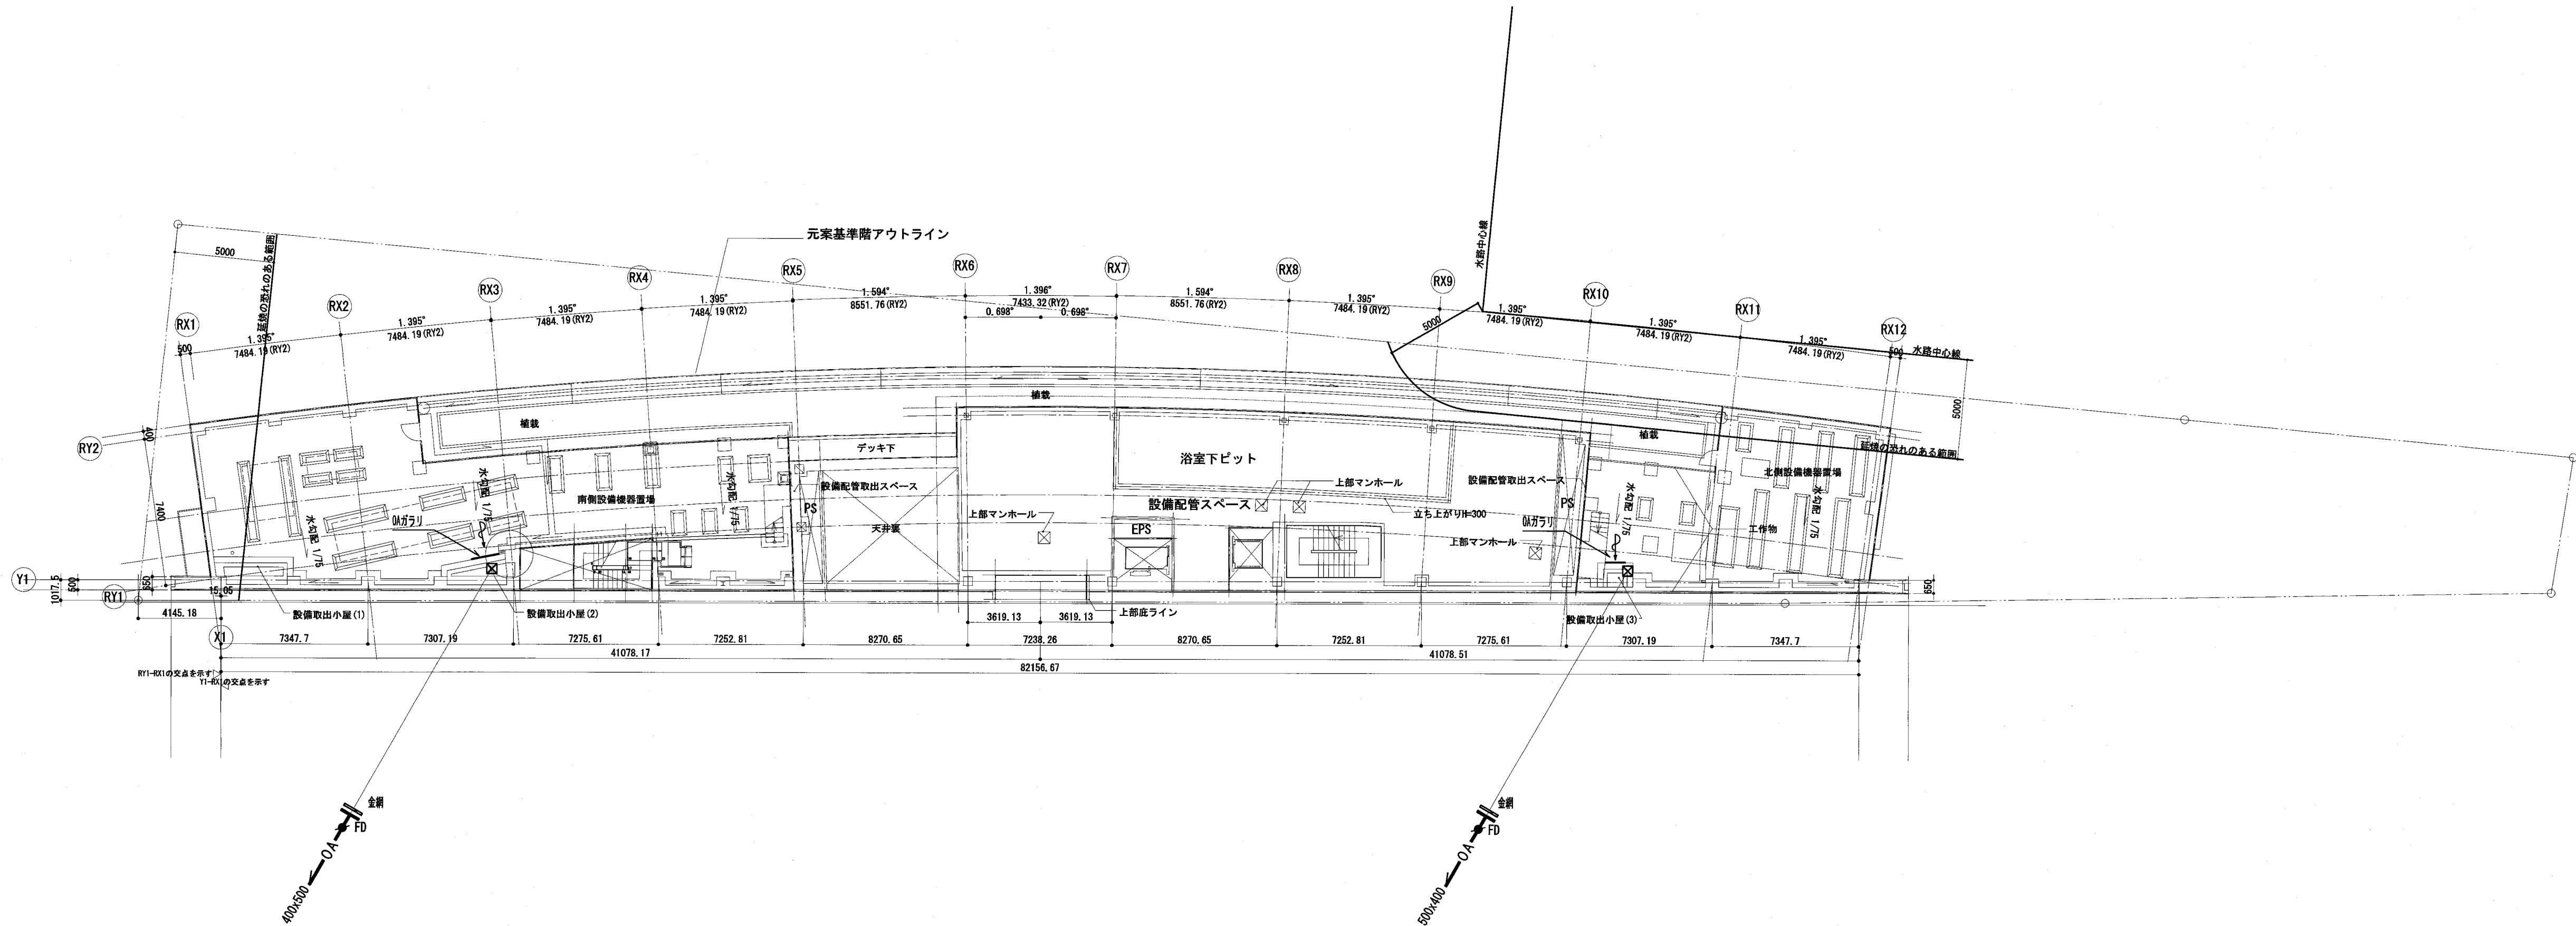

5階平面図

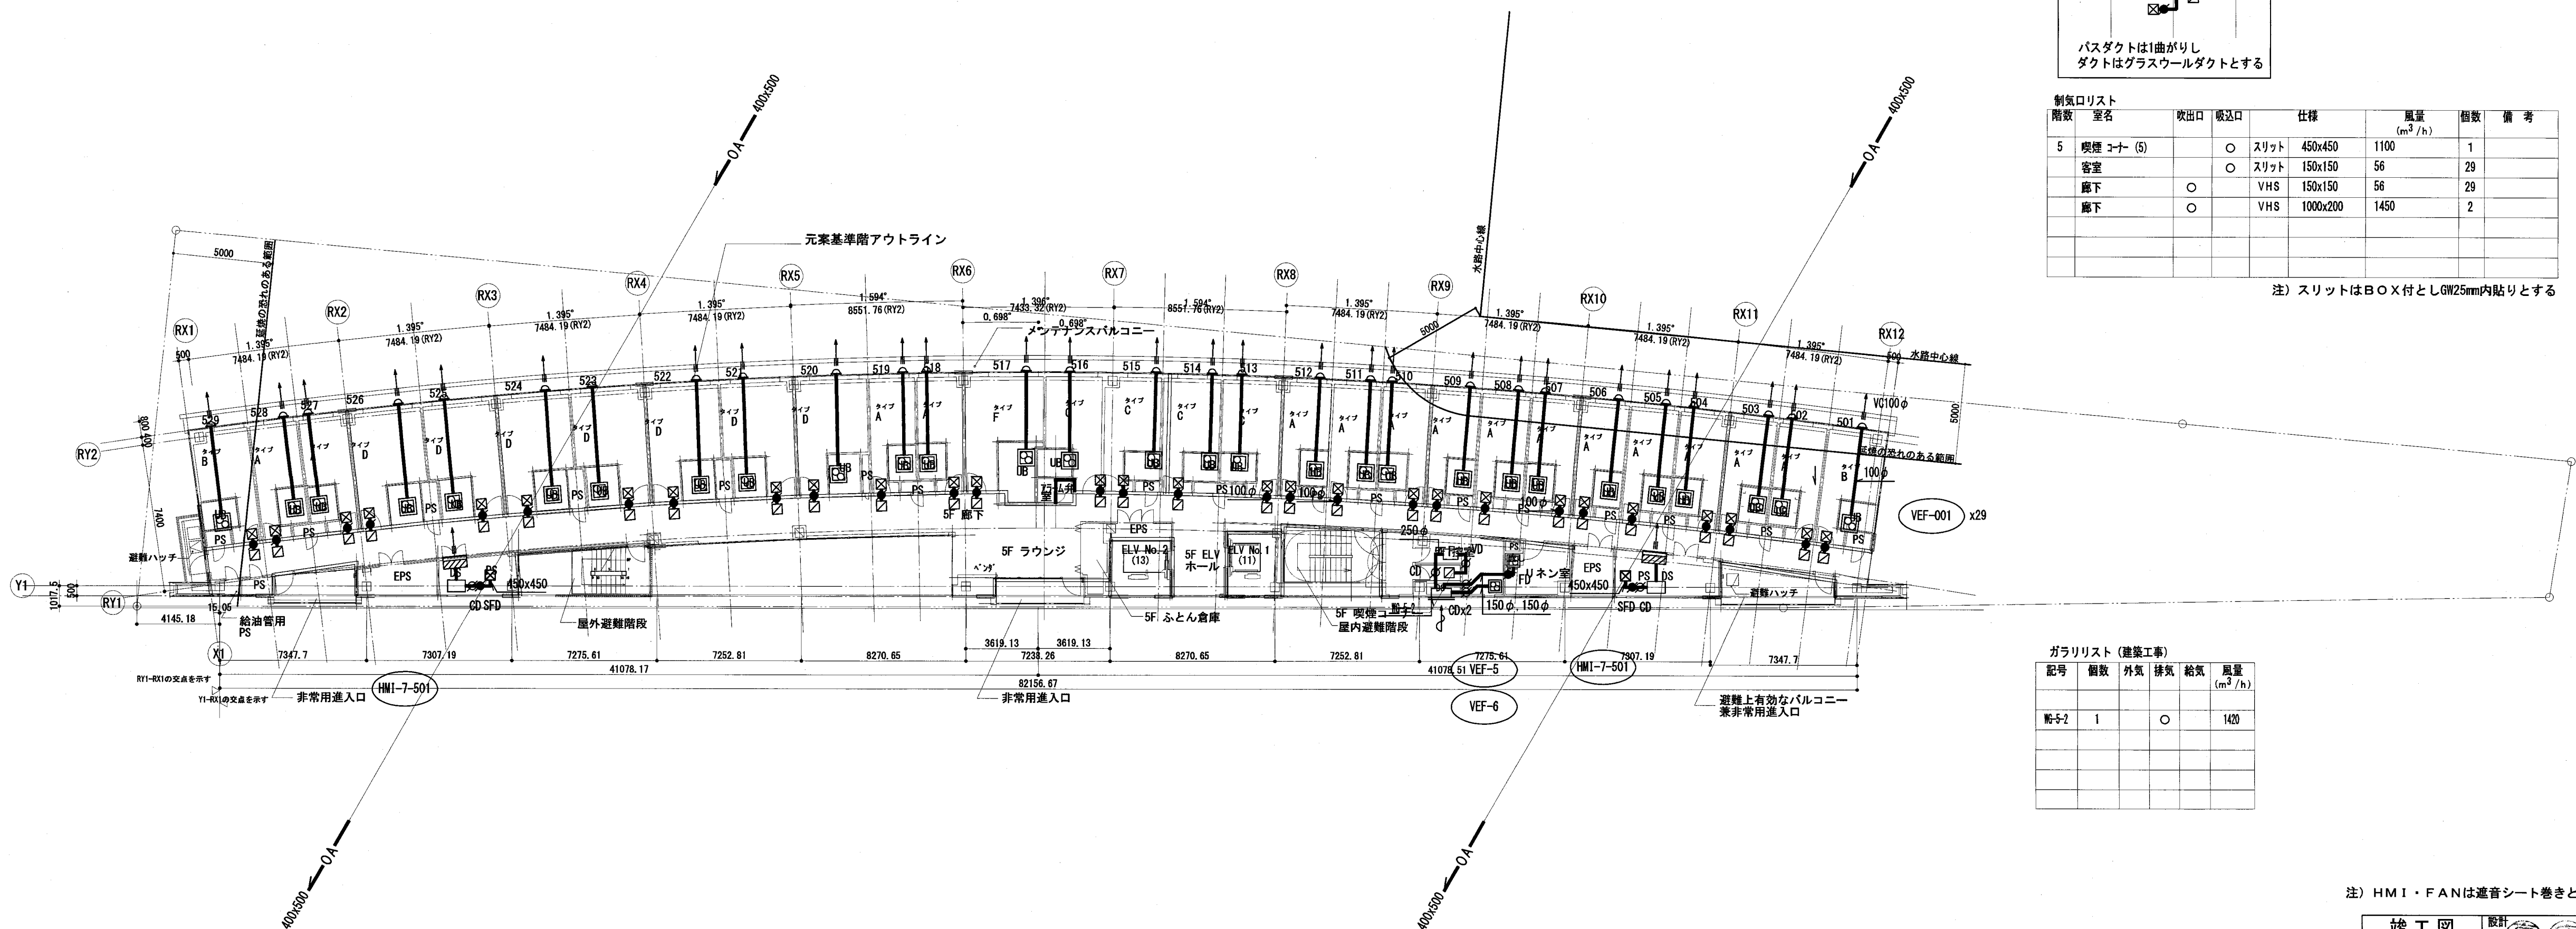

バスダクト要領図

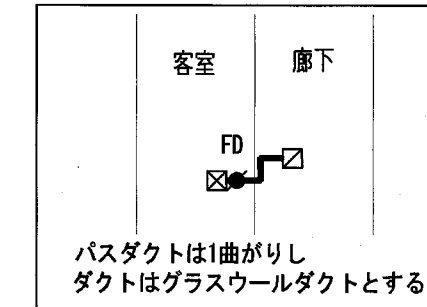

制気口リスト

階数	室名	取出口	吸込口	仕様	風量 (m³/h)	台数	備考
5	喫煙コーナー (5)		○	スリット 450x450	1100	1	
	客室		○	スリット 150x150	56	29	
	廊下	○		VHS 150x150	56	29	
	廊下	○		VHS 1000x200	1450	2	

注) スリットはB×X付としGW25mm内貼りとする


ガラリリスト (建築工事)

記号	個数	外気	排気	給気	風量 (m³/h)

注) HMI・FANは遮音シート巻きとする

竣工図
2013.08.31

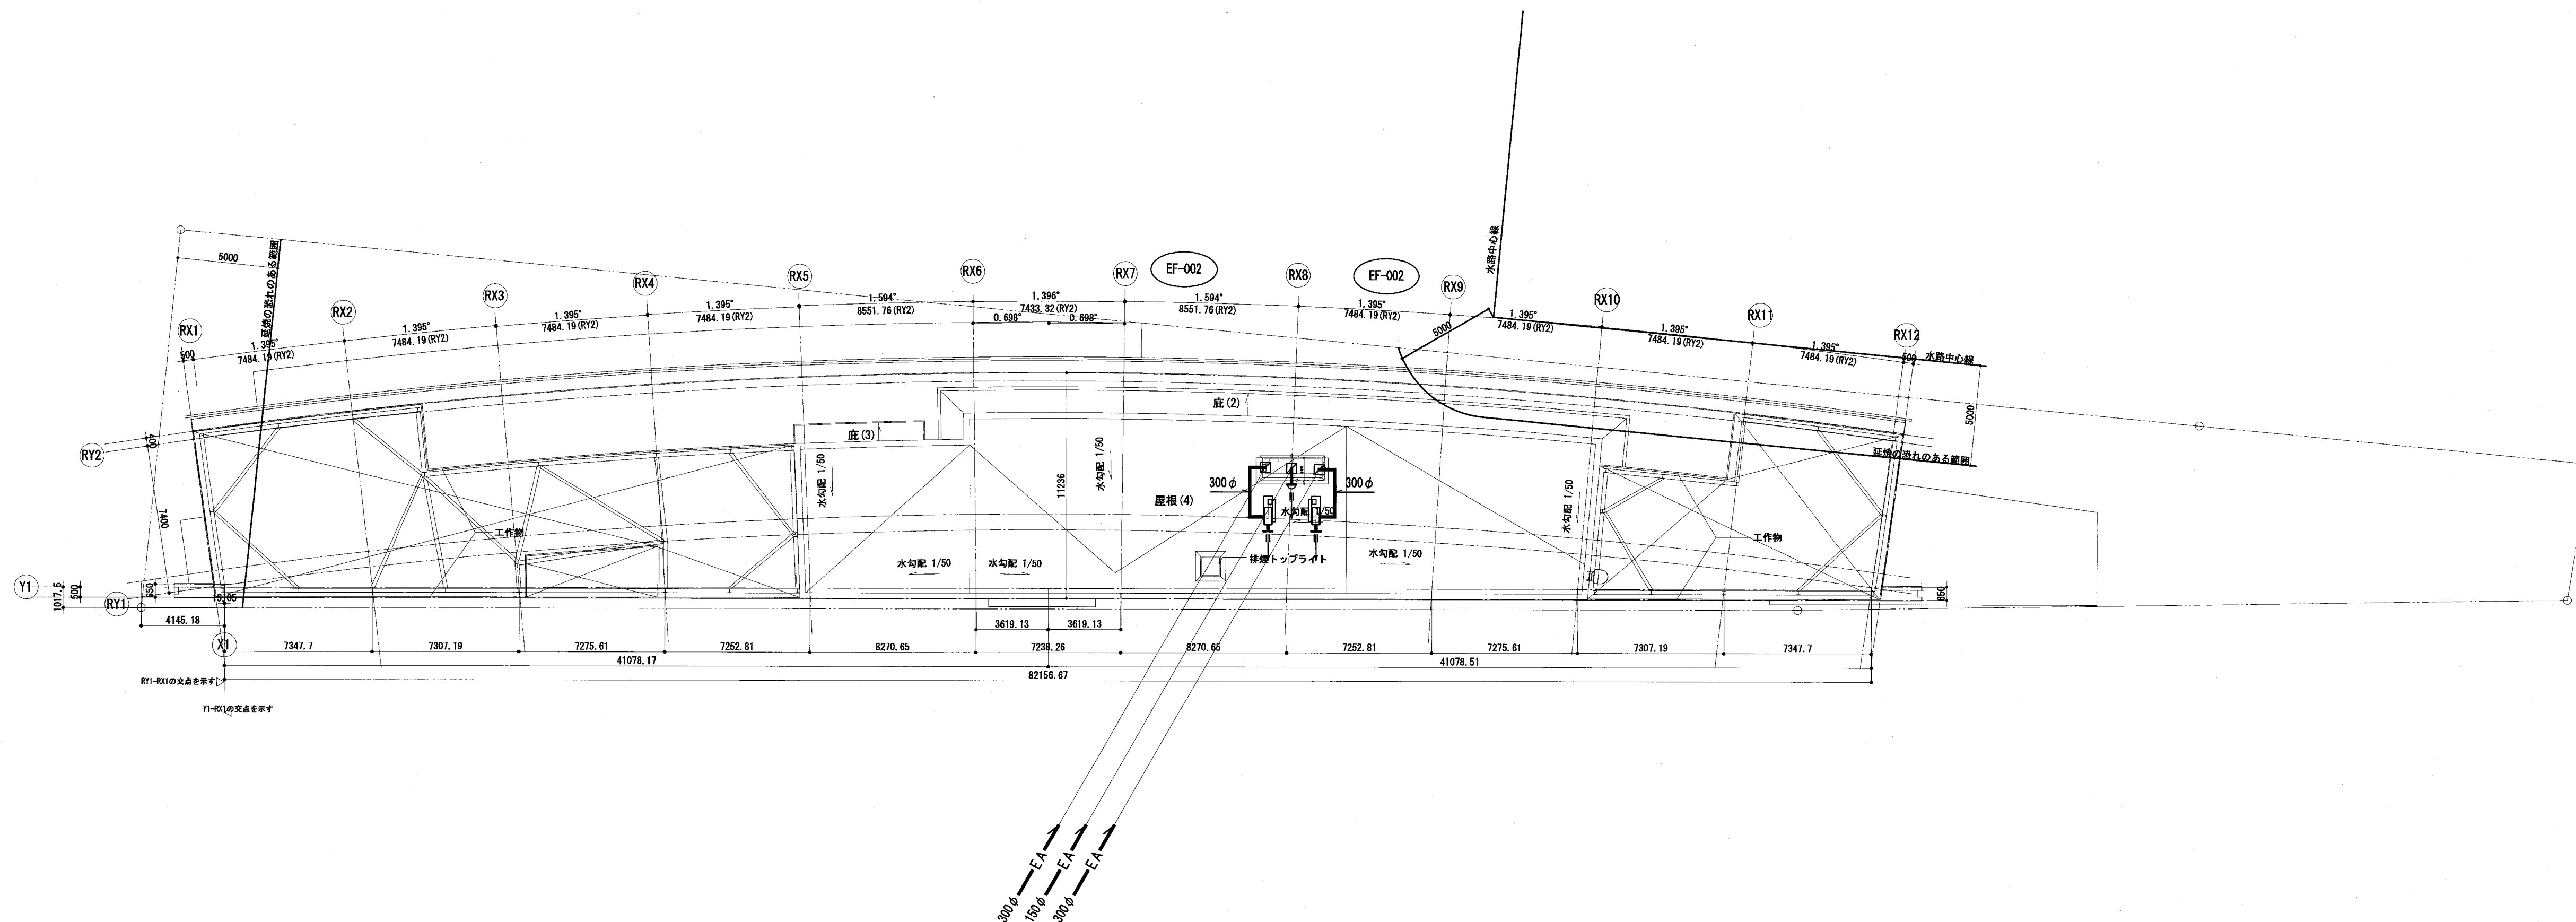

[illegible][illegible]

注) スリットはBOX付としGW25mm内貼りとする

確認申請図	2012. 08. 01
見積図	2012. 08. 10
契約図	2012. 10. 01
竣工図	2013. 08. 31

設計番号 01-28350-000

島嶼会館建設工事

【竣工図】
発行日 2013.08.3

图面名称	
------	--

空調ダクト設備
6・R階平面図

縮尺 1/200 (A1), 1/400 (A3)

M-008



TAISEI CORPORATION
TAISEI DESIGN
Planners Architects & Engineers

大成建設株式会社 一般建築士事務所
〒163-0606 新宿区西新宿1-25-1
URL <http://www.aisei.co.jp>

一級 第338032号
設備設計一級 第003946号
設計 高木 淳
担当 庄司 朋子

確認申請図 2012.08.01
見積図 2012.08.10
契約図 2012.10.01
竣工図 2013.08.31

設計番号 01-28350-000

鳥嶋会館建設工事

【竣工図】
発行日 2013.08.31


図面名称

空調配管設備
配管系統図

縮尺 NOSCALE

M-009

ACAD09

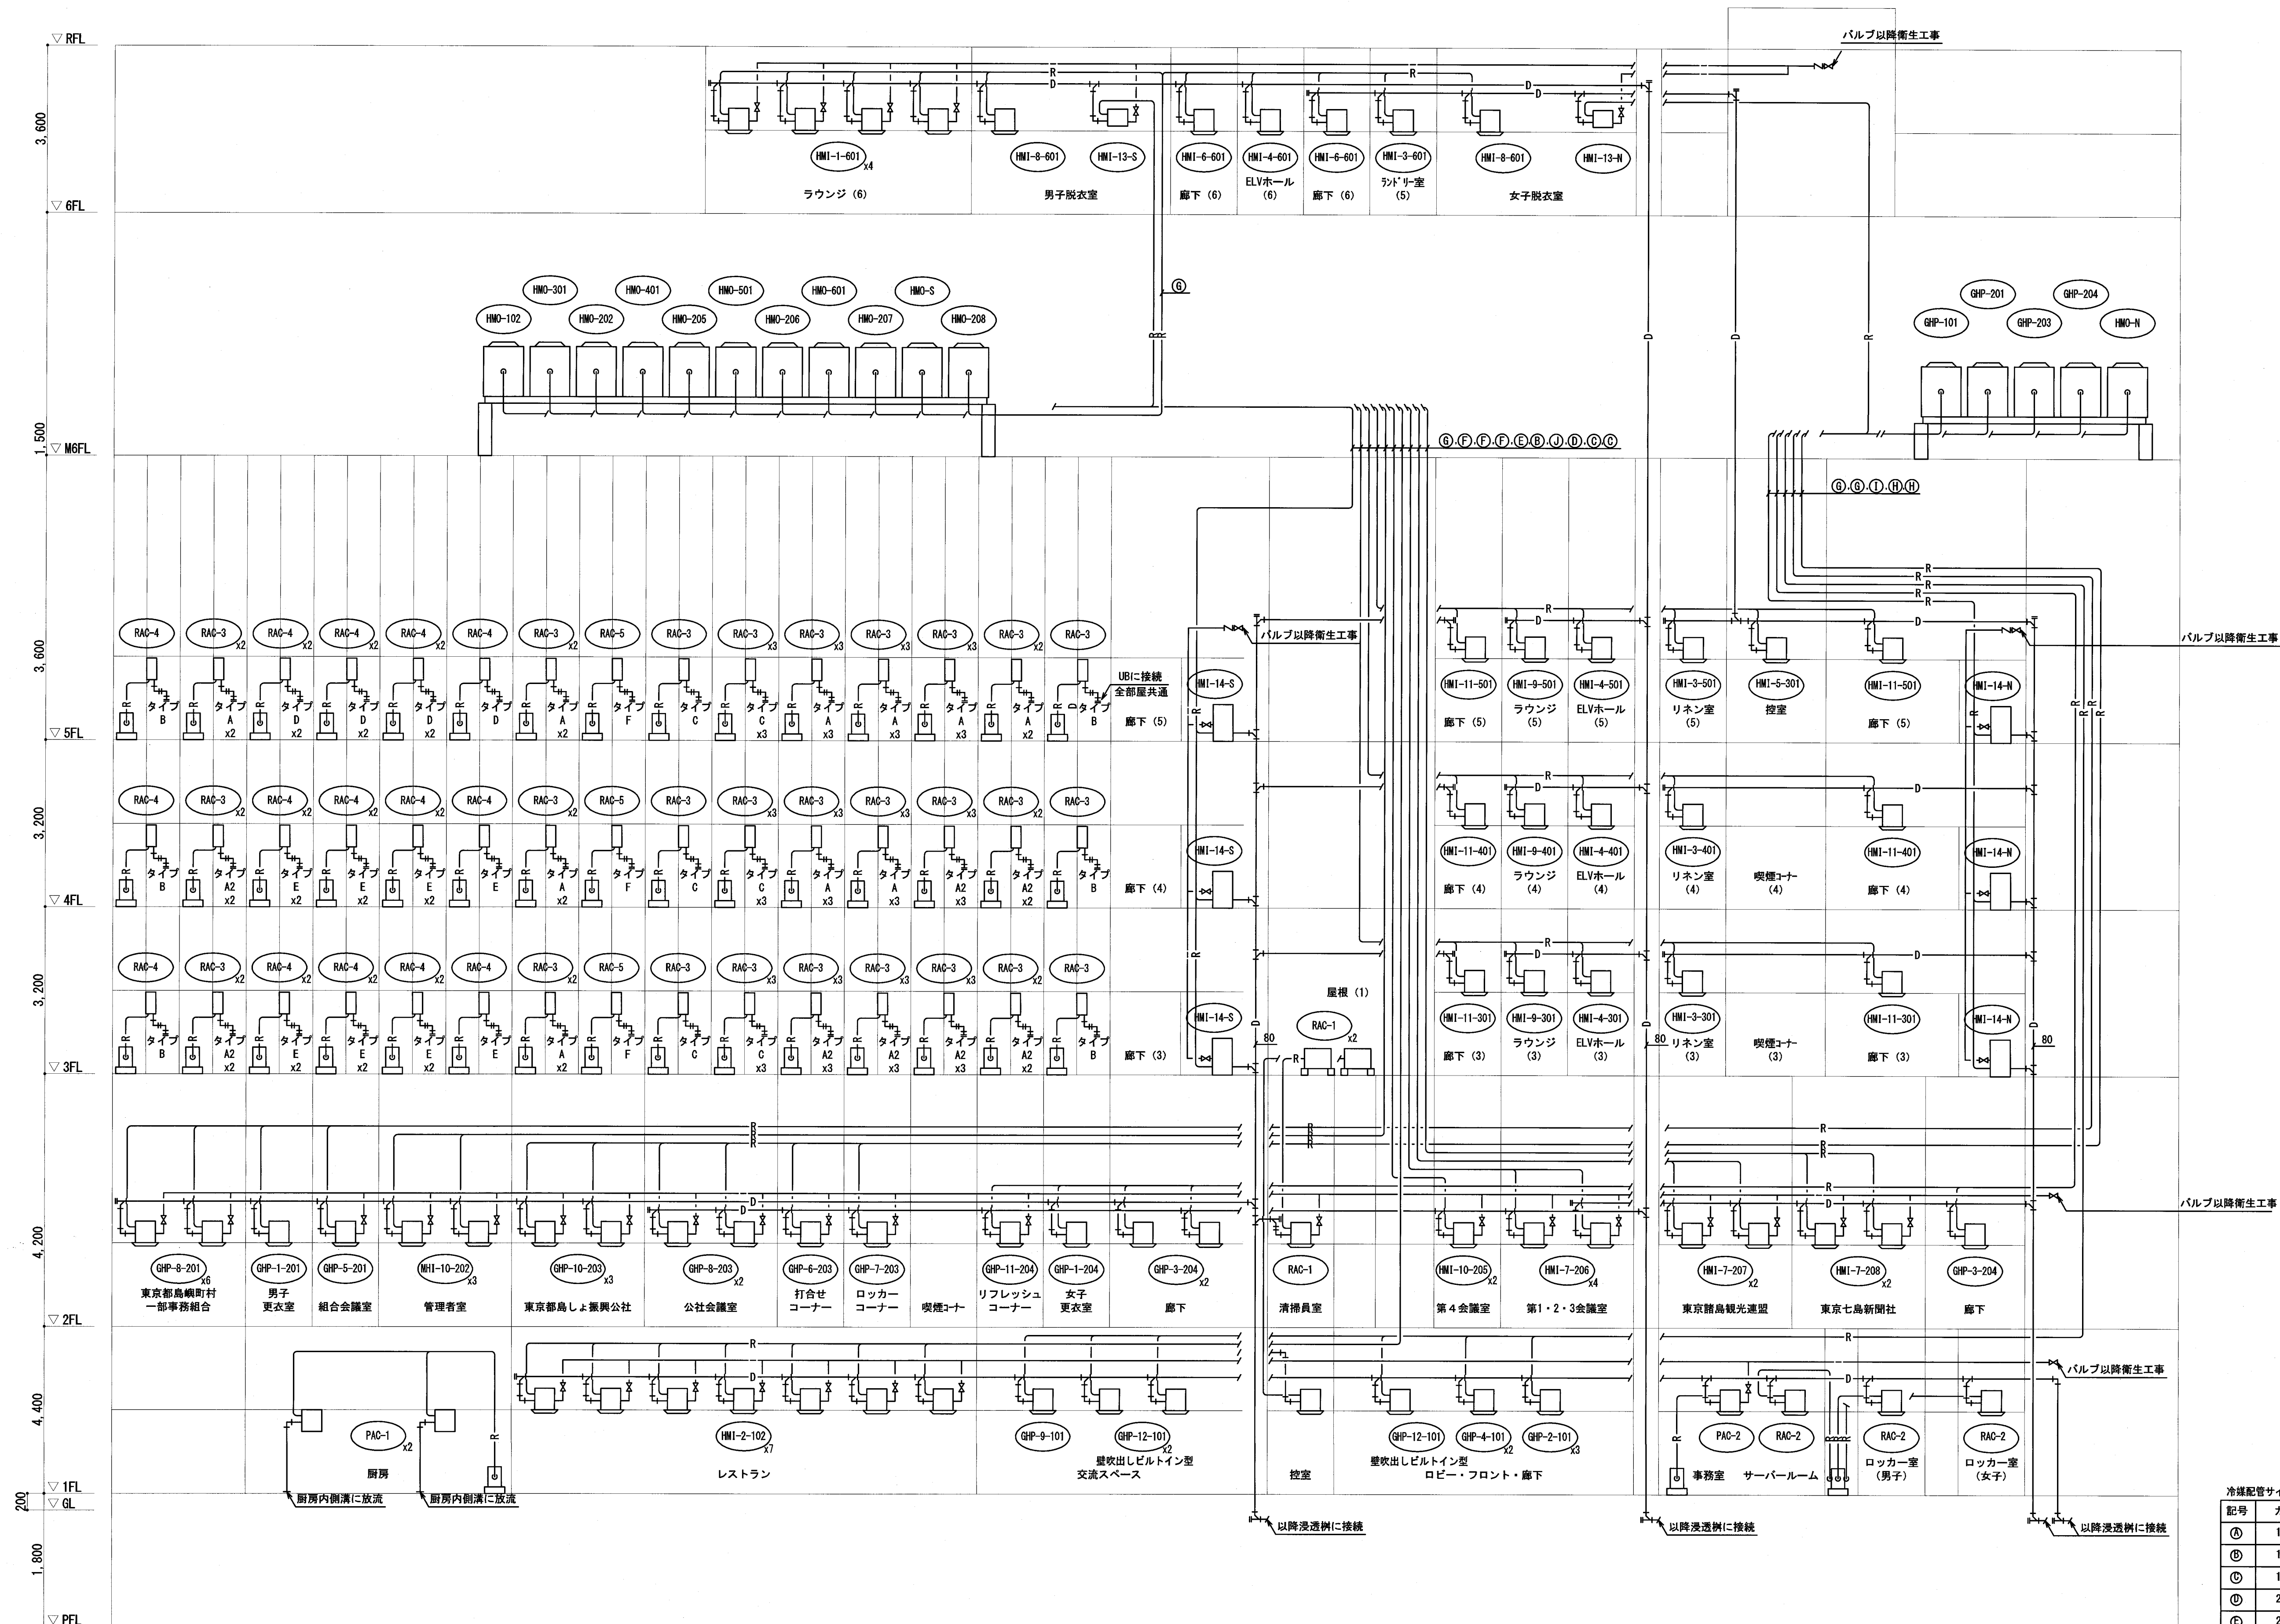


冷媒配管サイズ

記号	ガス (φ)	液 (φ)


竣工図 2013.08.31

Copyright (C) 大成建設株式会社 著作権者の許可なく複製、転載、第三者開示等の行為を禁止する。

2階平面図

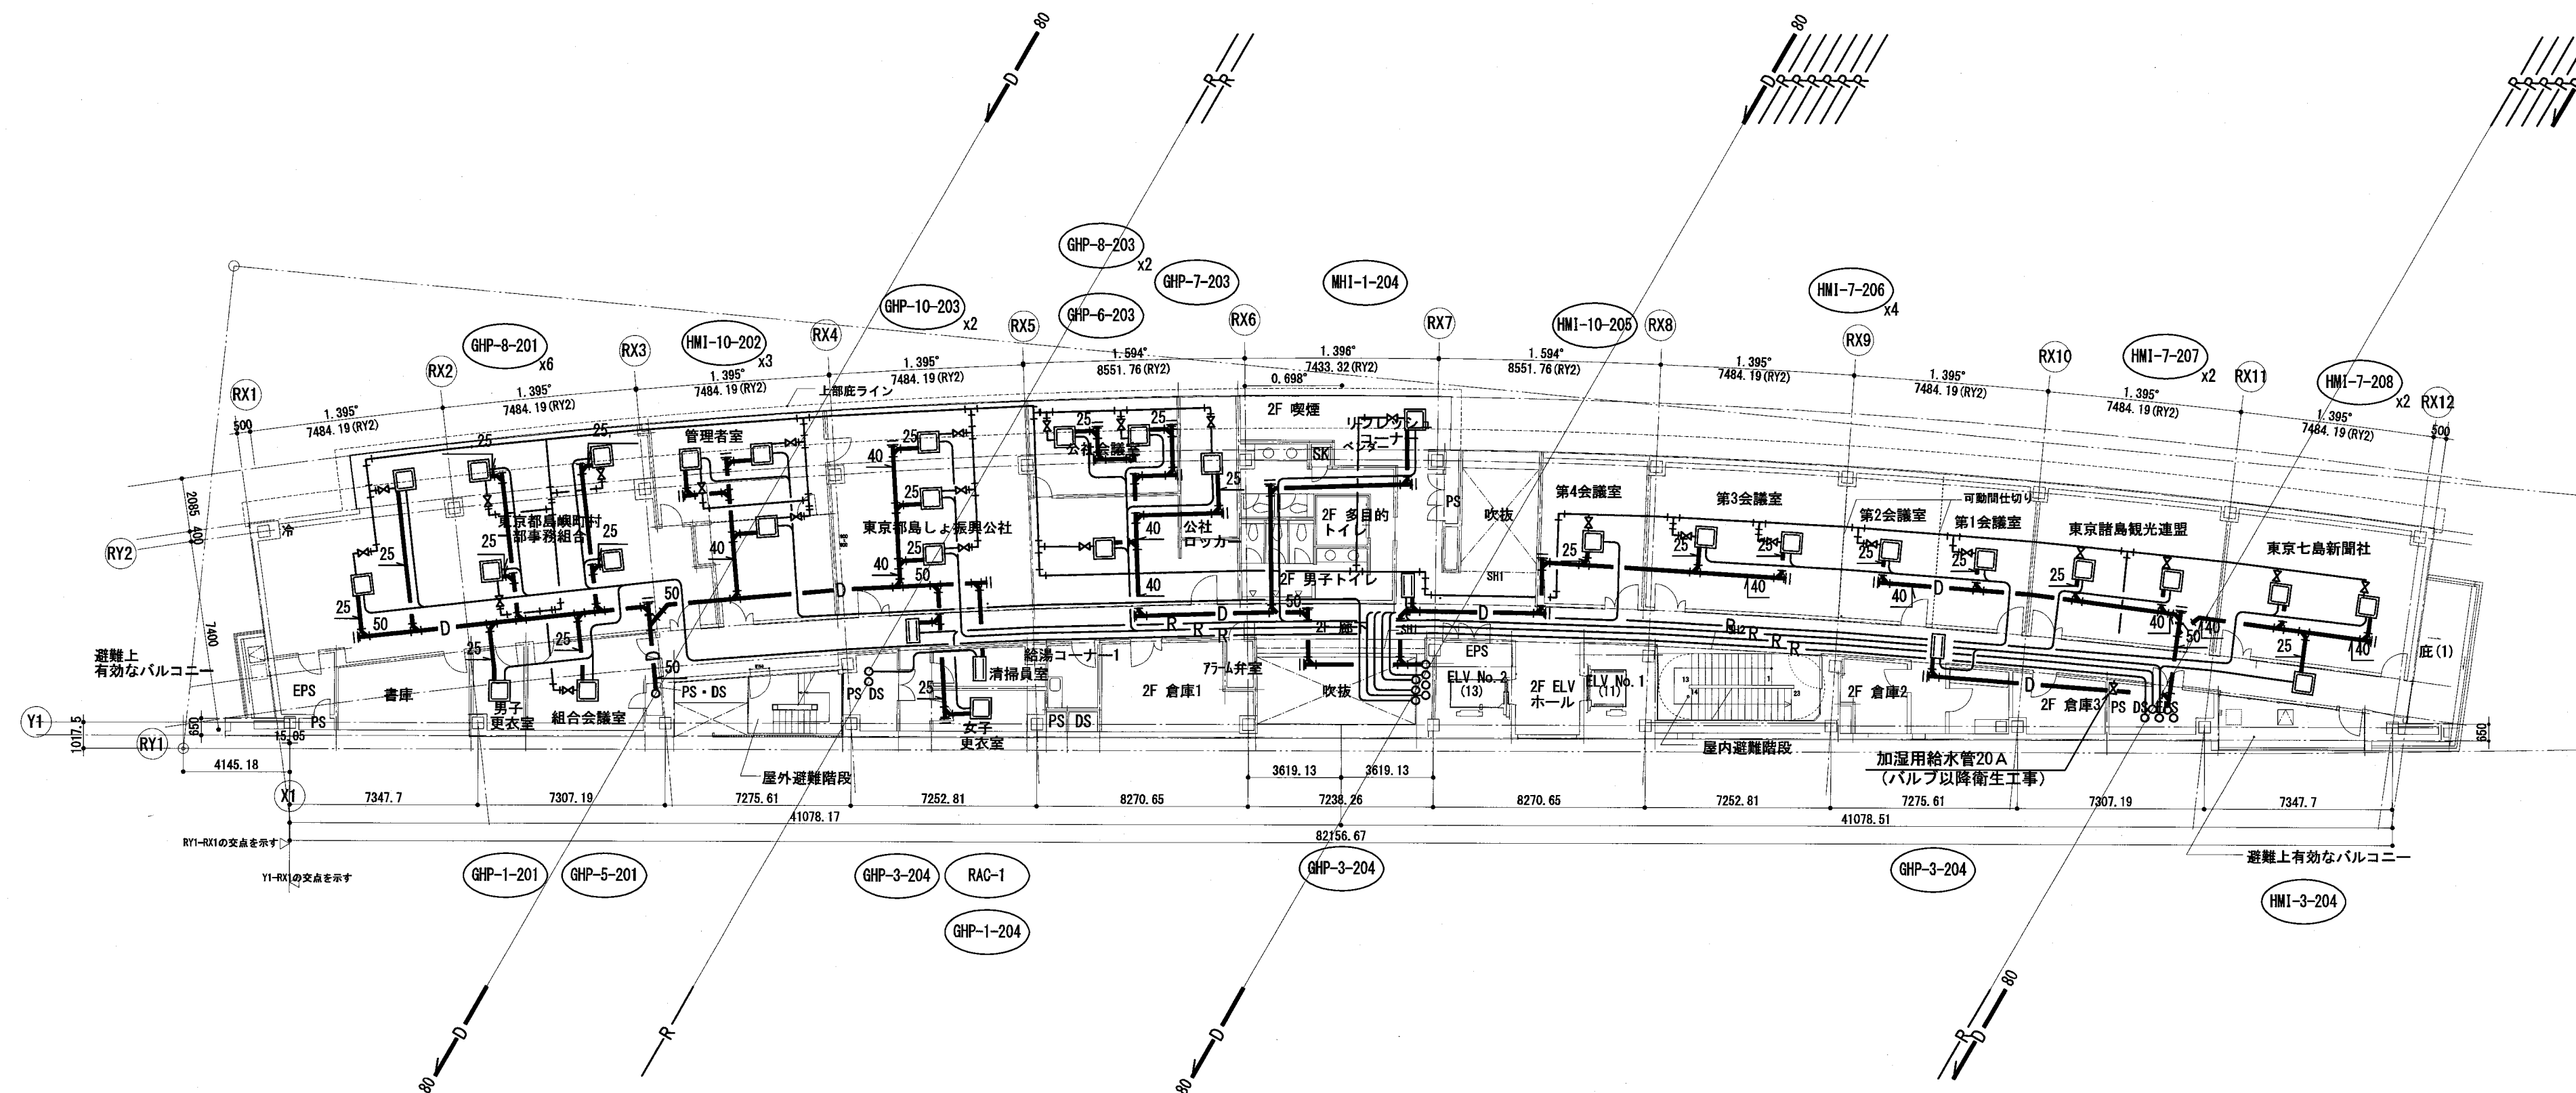


1 階平面図

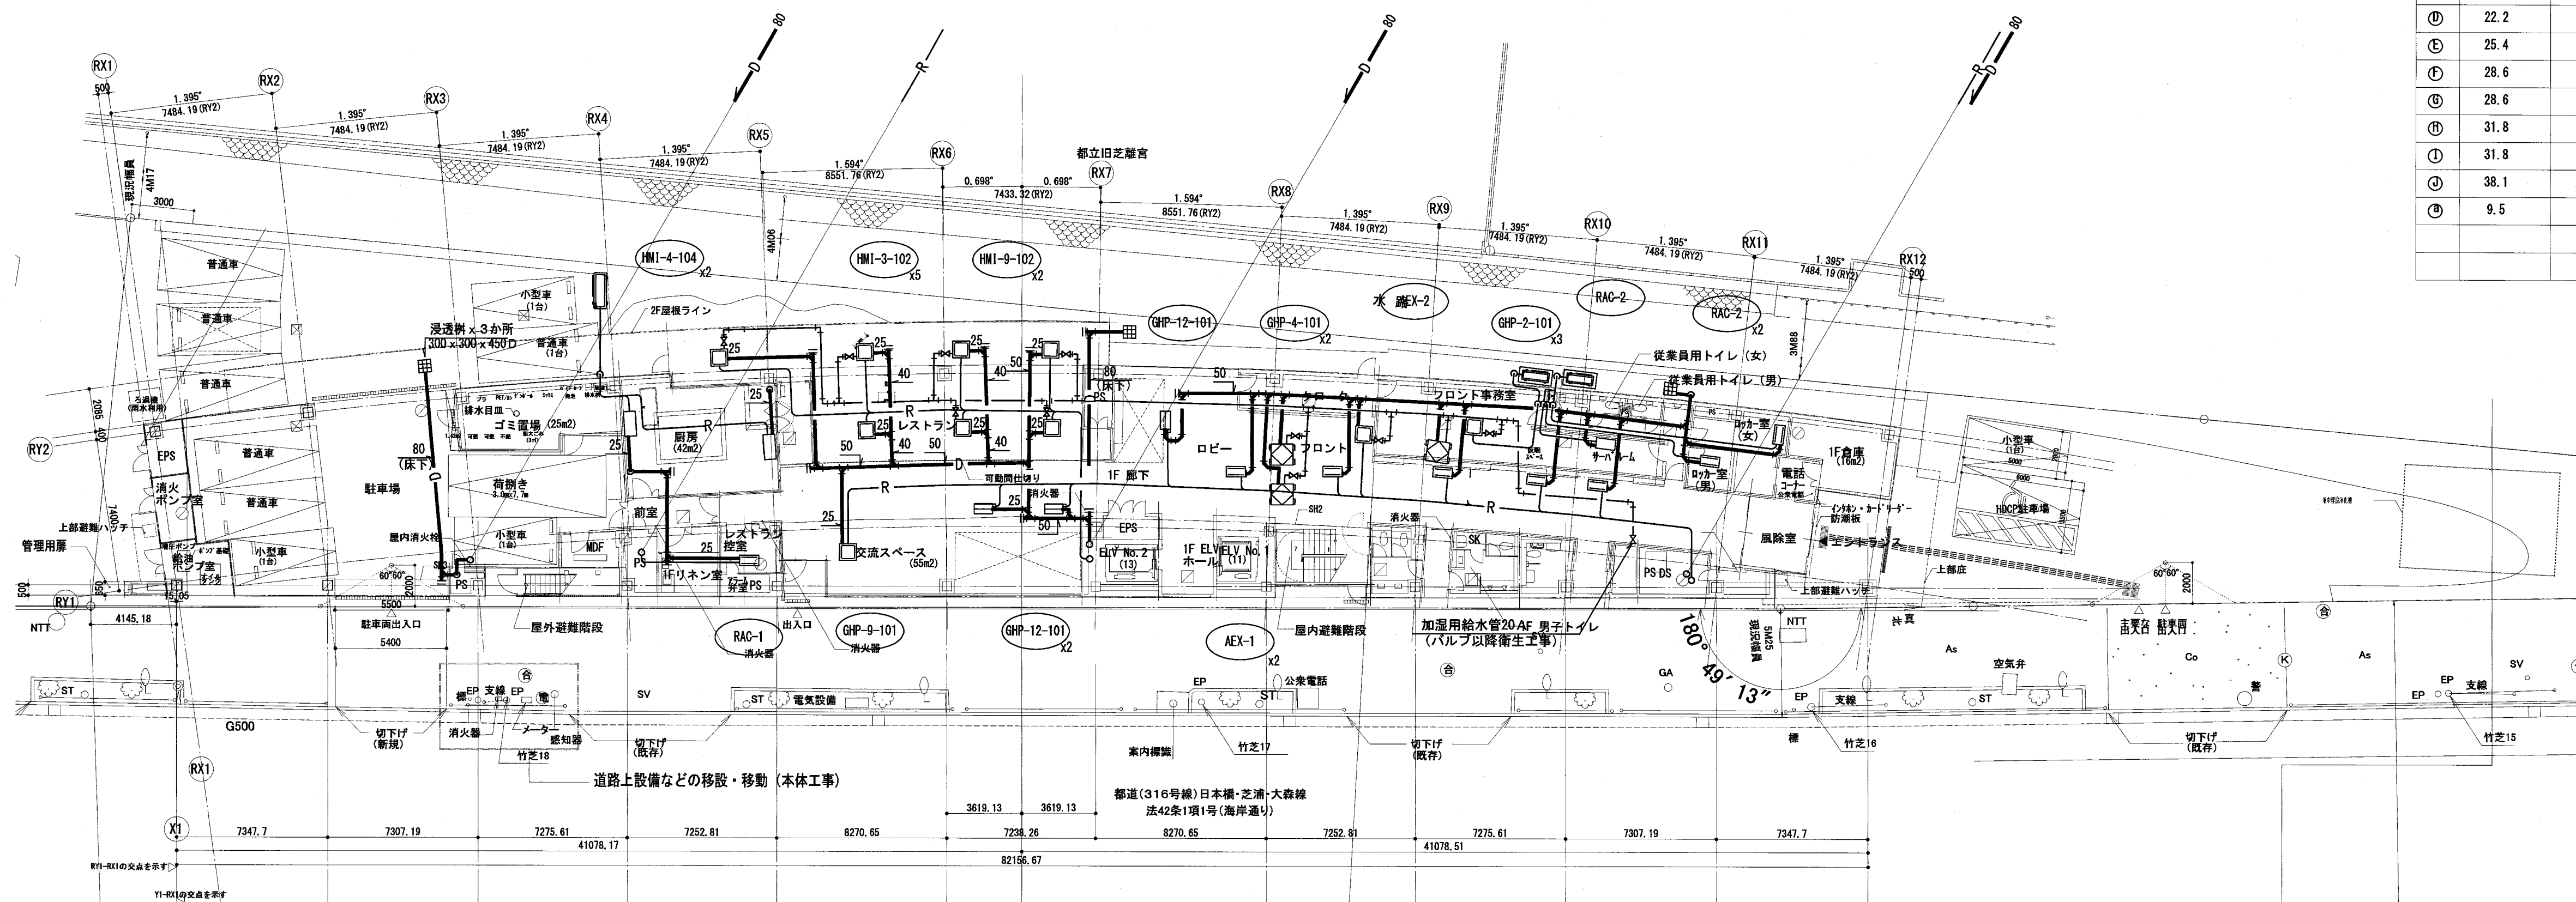


冷媒配管サイズ


配号	ガス (φ)	液 (φ)
㊶	12.7	6.4
㊷	15.9	9.5
㊸	19.1	9.5
㊹	22.2	9.5
㊺	25.4	12.7
㊻	28.6	12.7
㊼	28.6	15.9
㊽	31.8	15.9
㊾	31.8	19.1
㊿	38.1	22.2
㊿	9.5	6.4

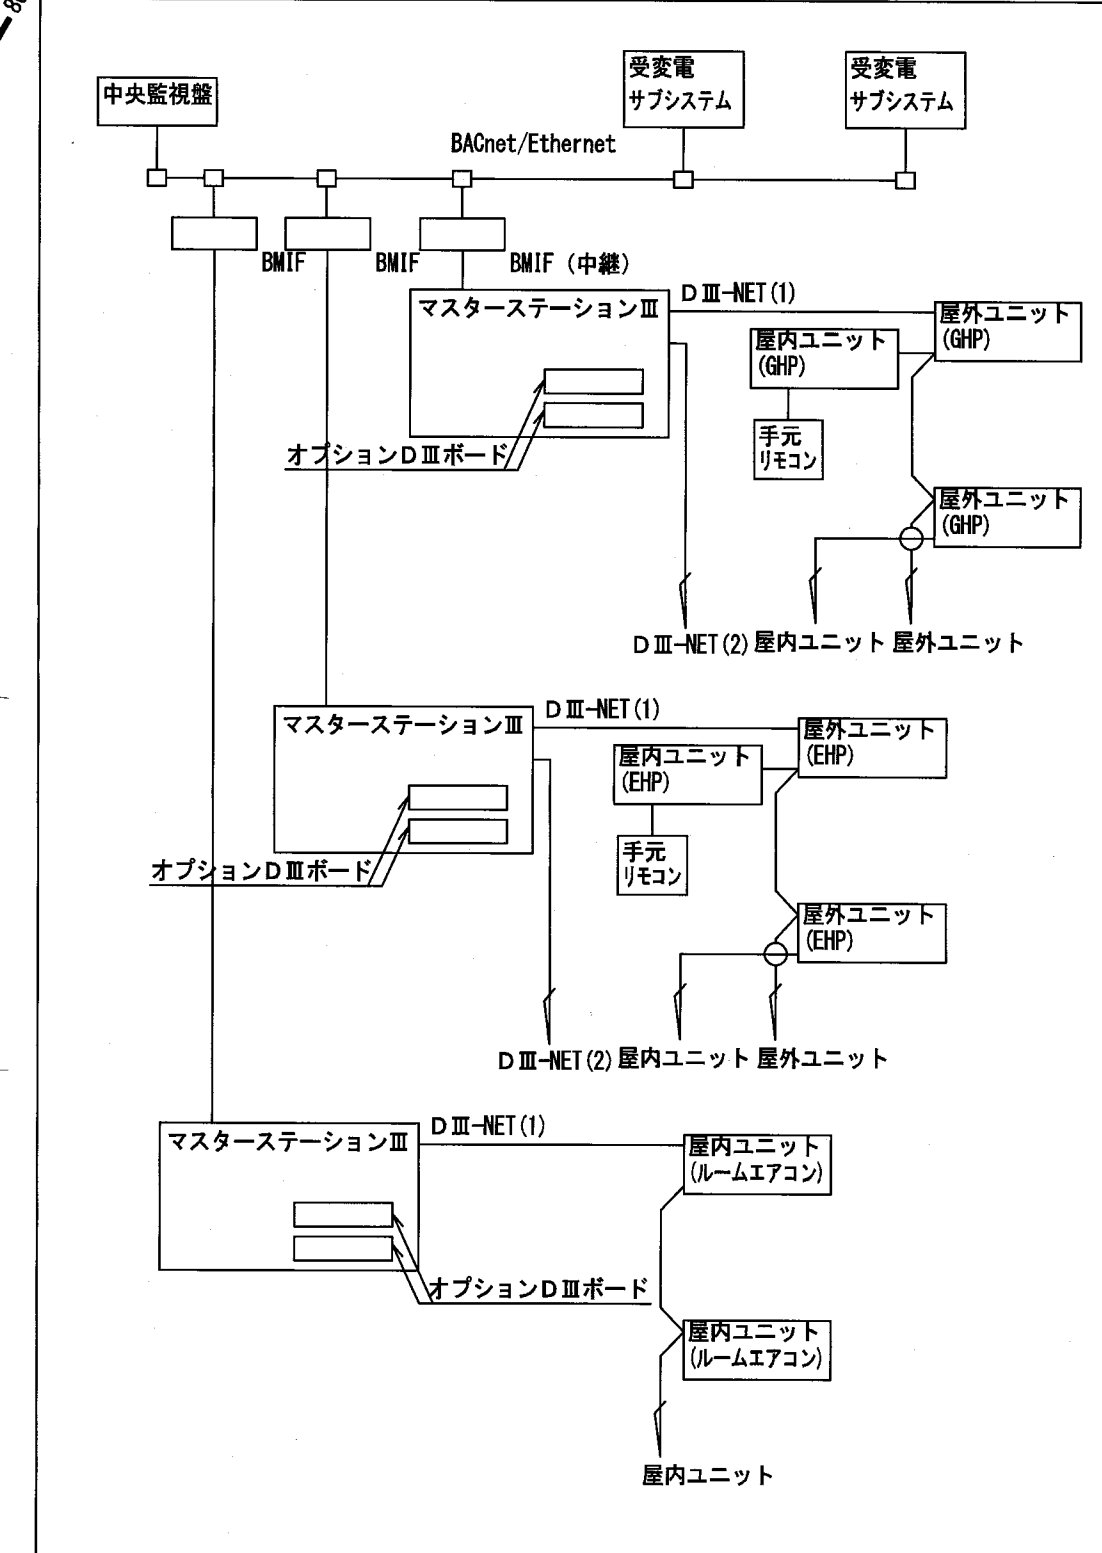

4階平面図

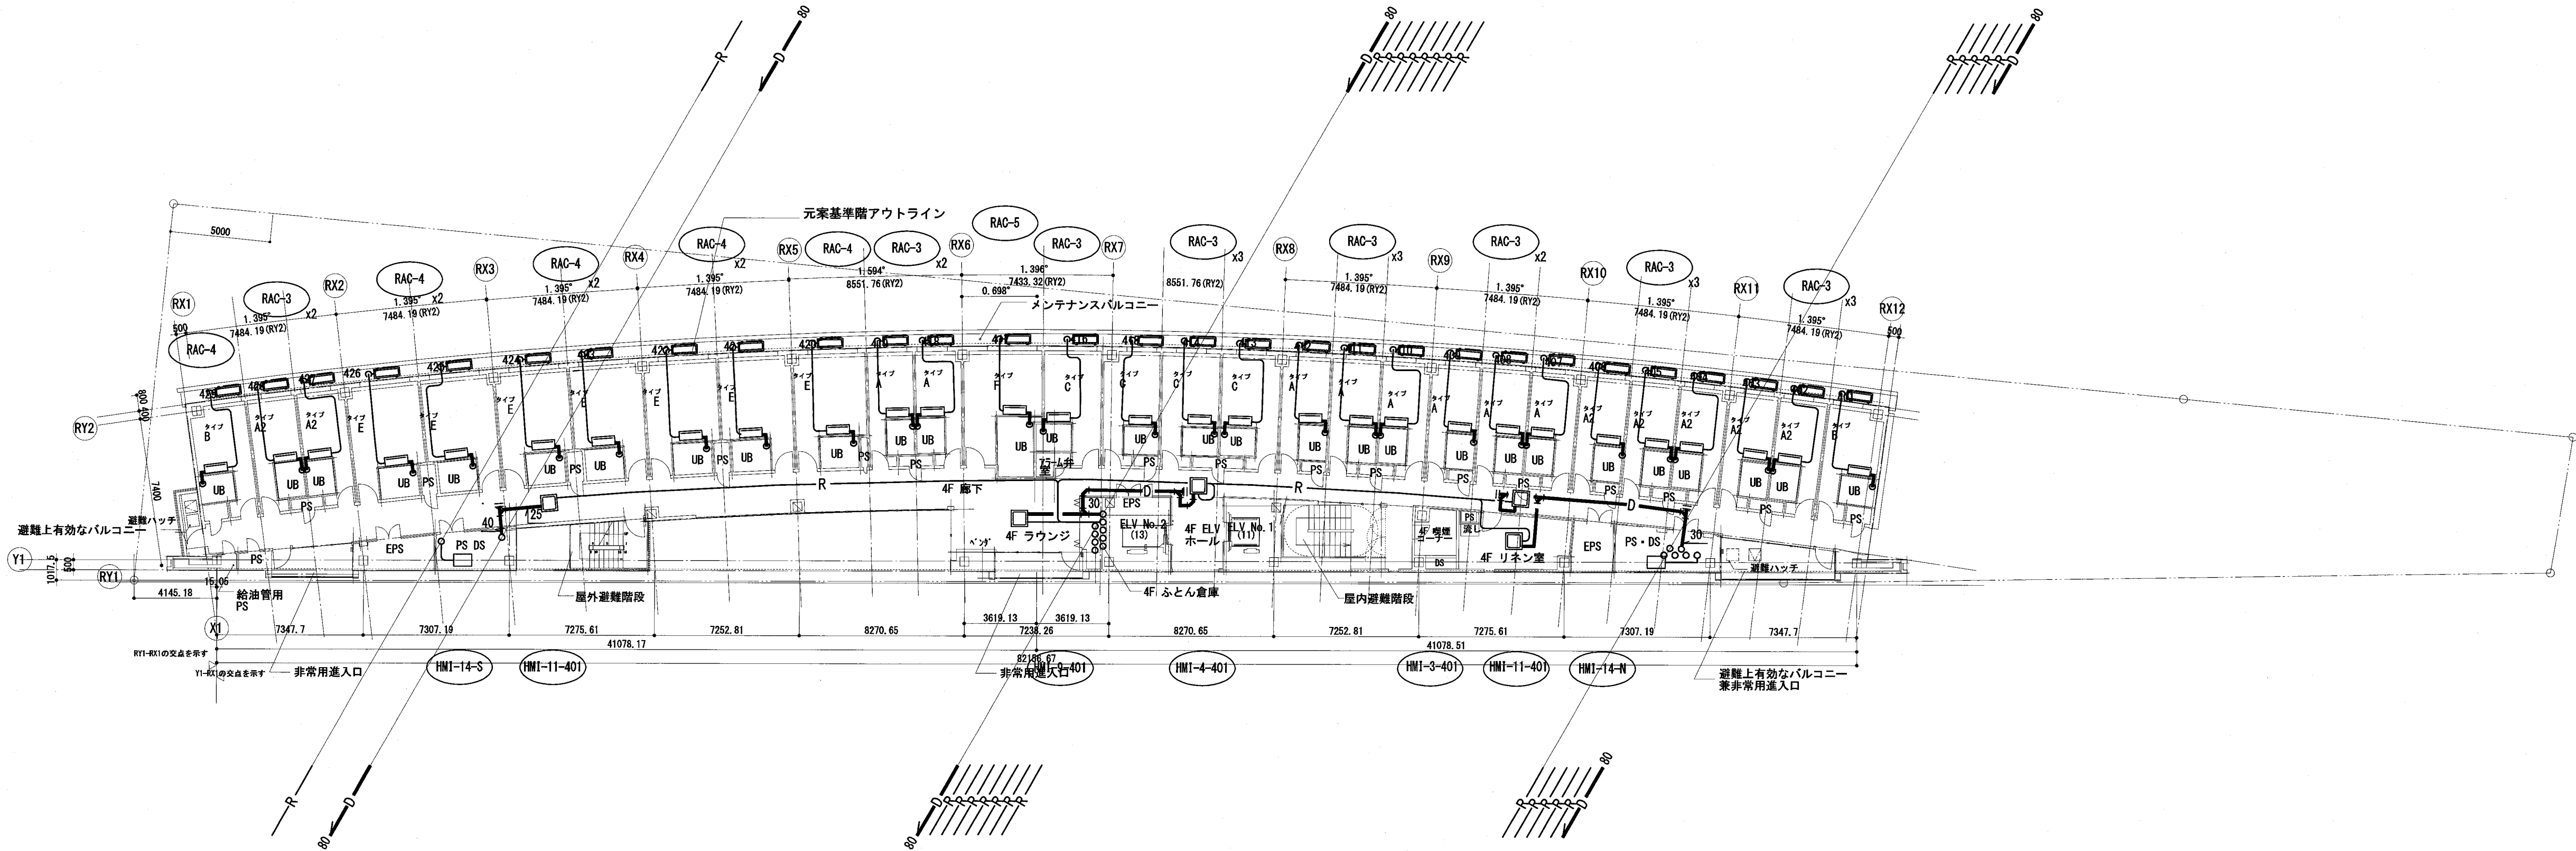


3階平面図

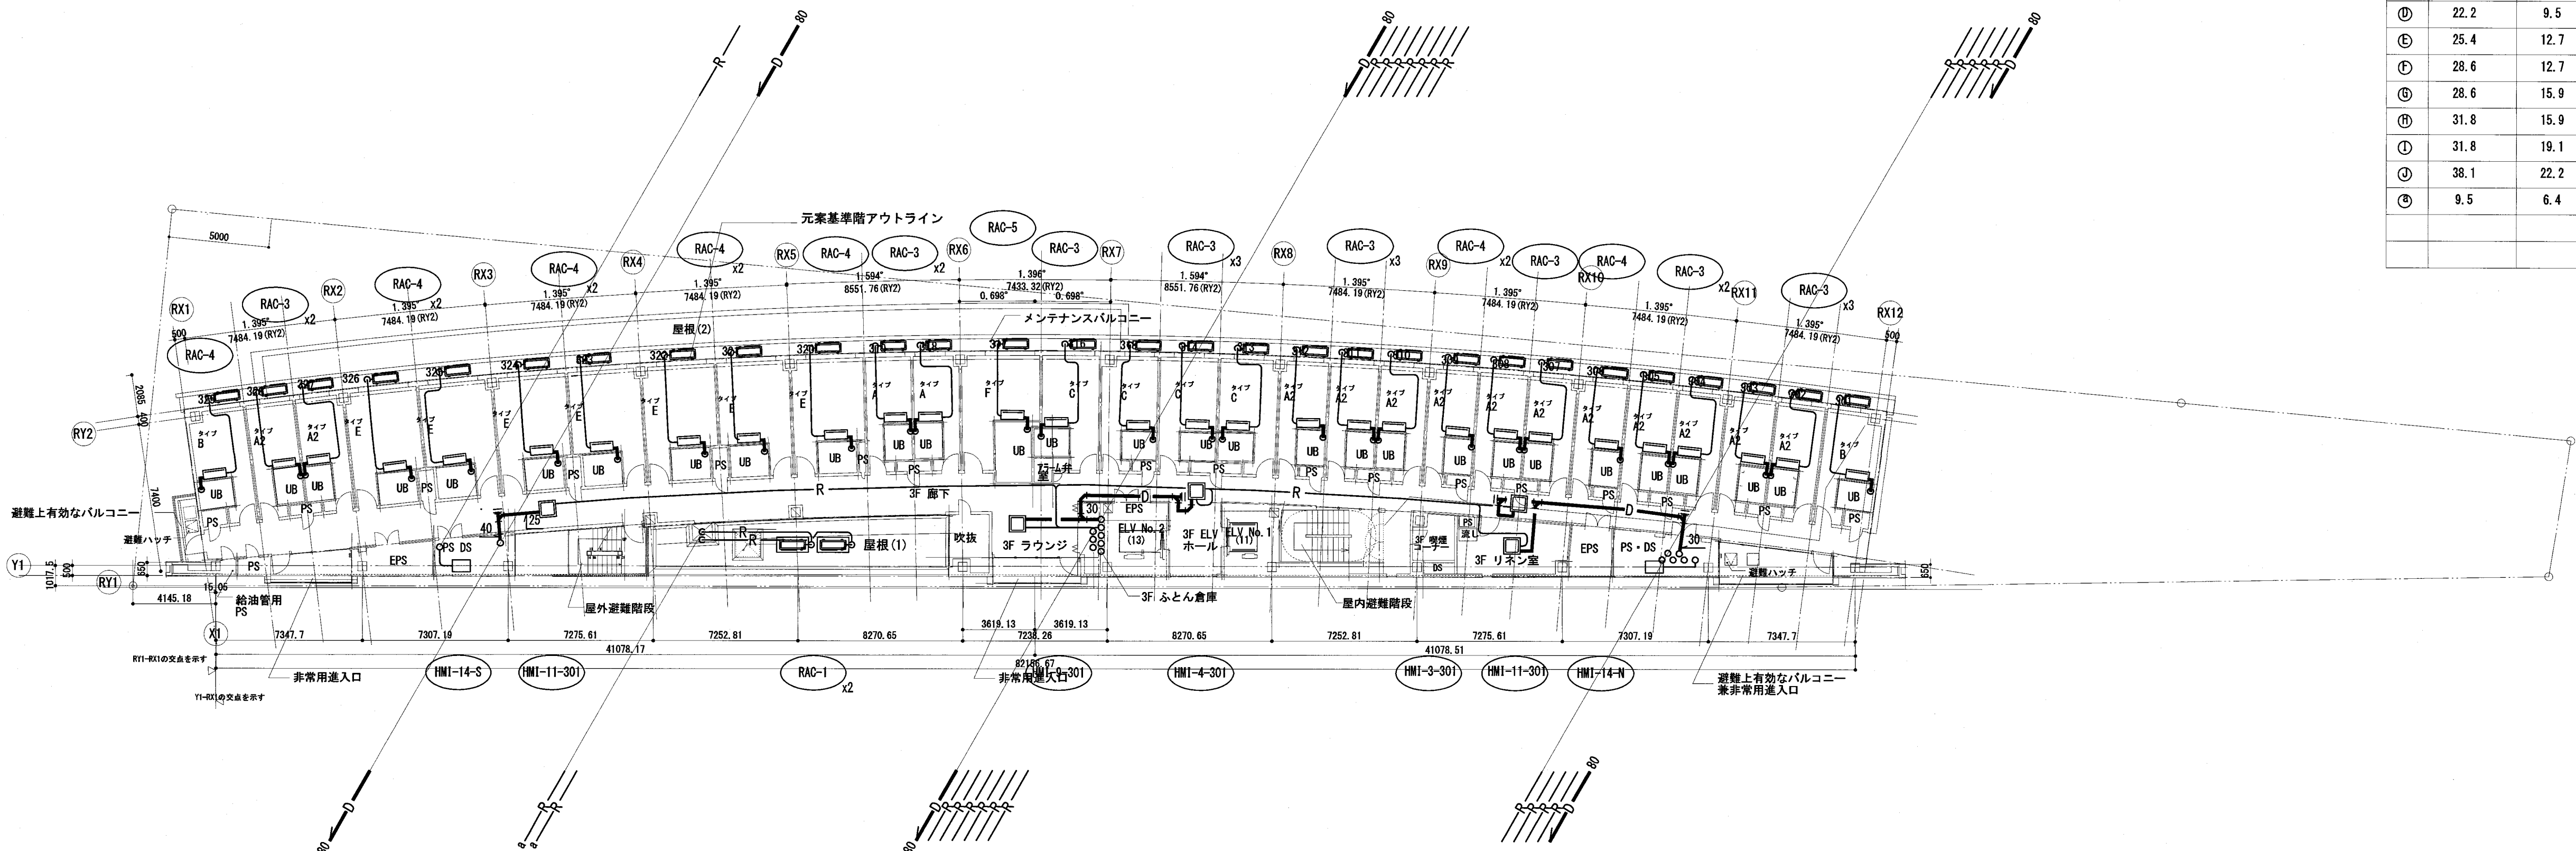


冷媒配管サイズ

記号	ガス (φ)	液 (φ)
㊶	12.7	6.4
㊷	15.9	9.5
㊸	19.1	9.5
㊹	22.2	9.5
㊺	25.4	12.7
㊻	28.6	12.7
㊼	28.6	15.9
㊽	31.8	15.9
㊾	31.8	19.1
㊿	38.1	22.2
㊻	9.5	6.4

M6階平面図

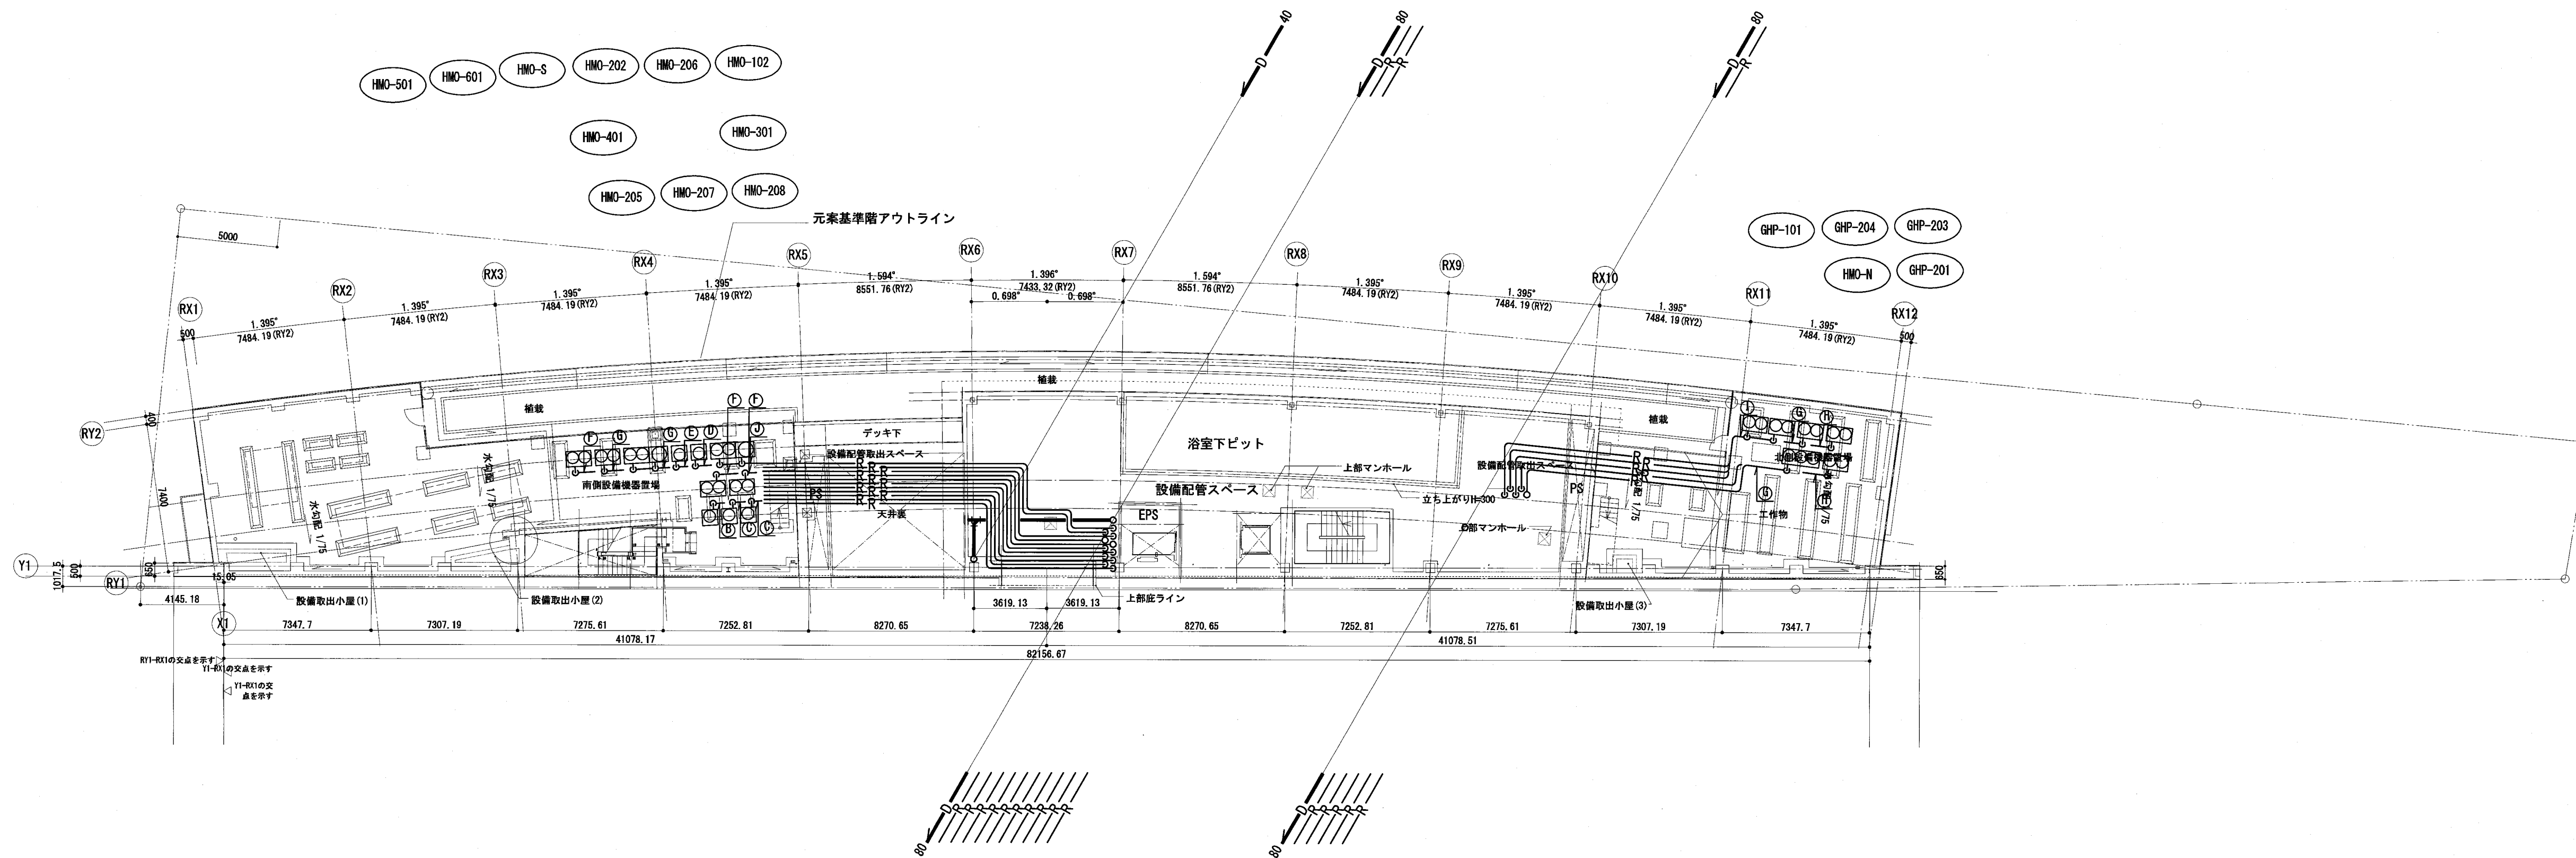

5階平面図

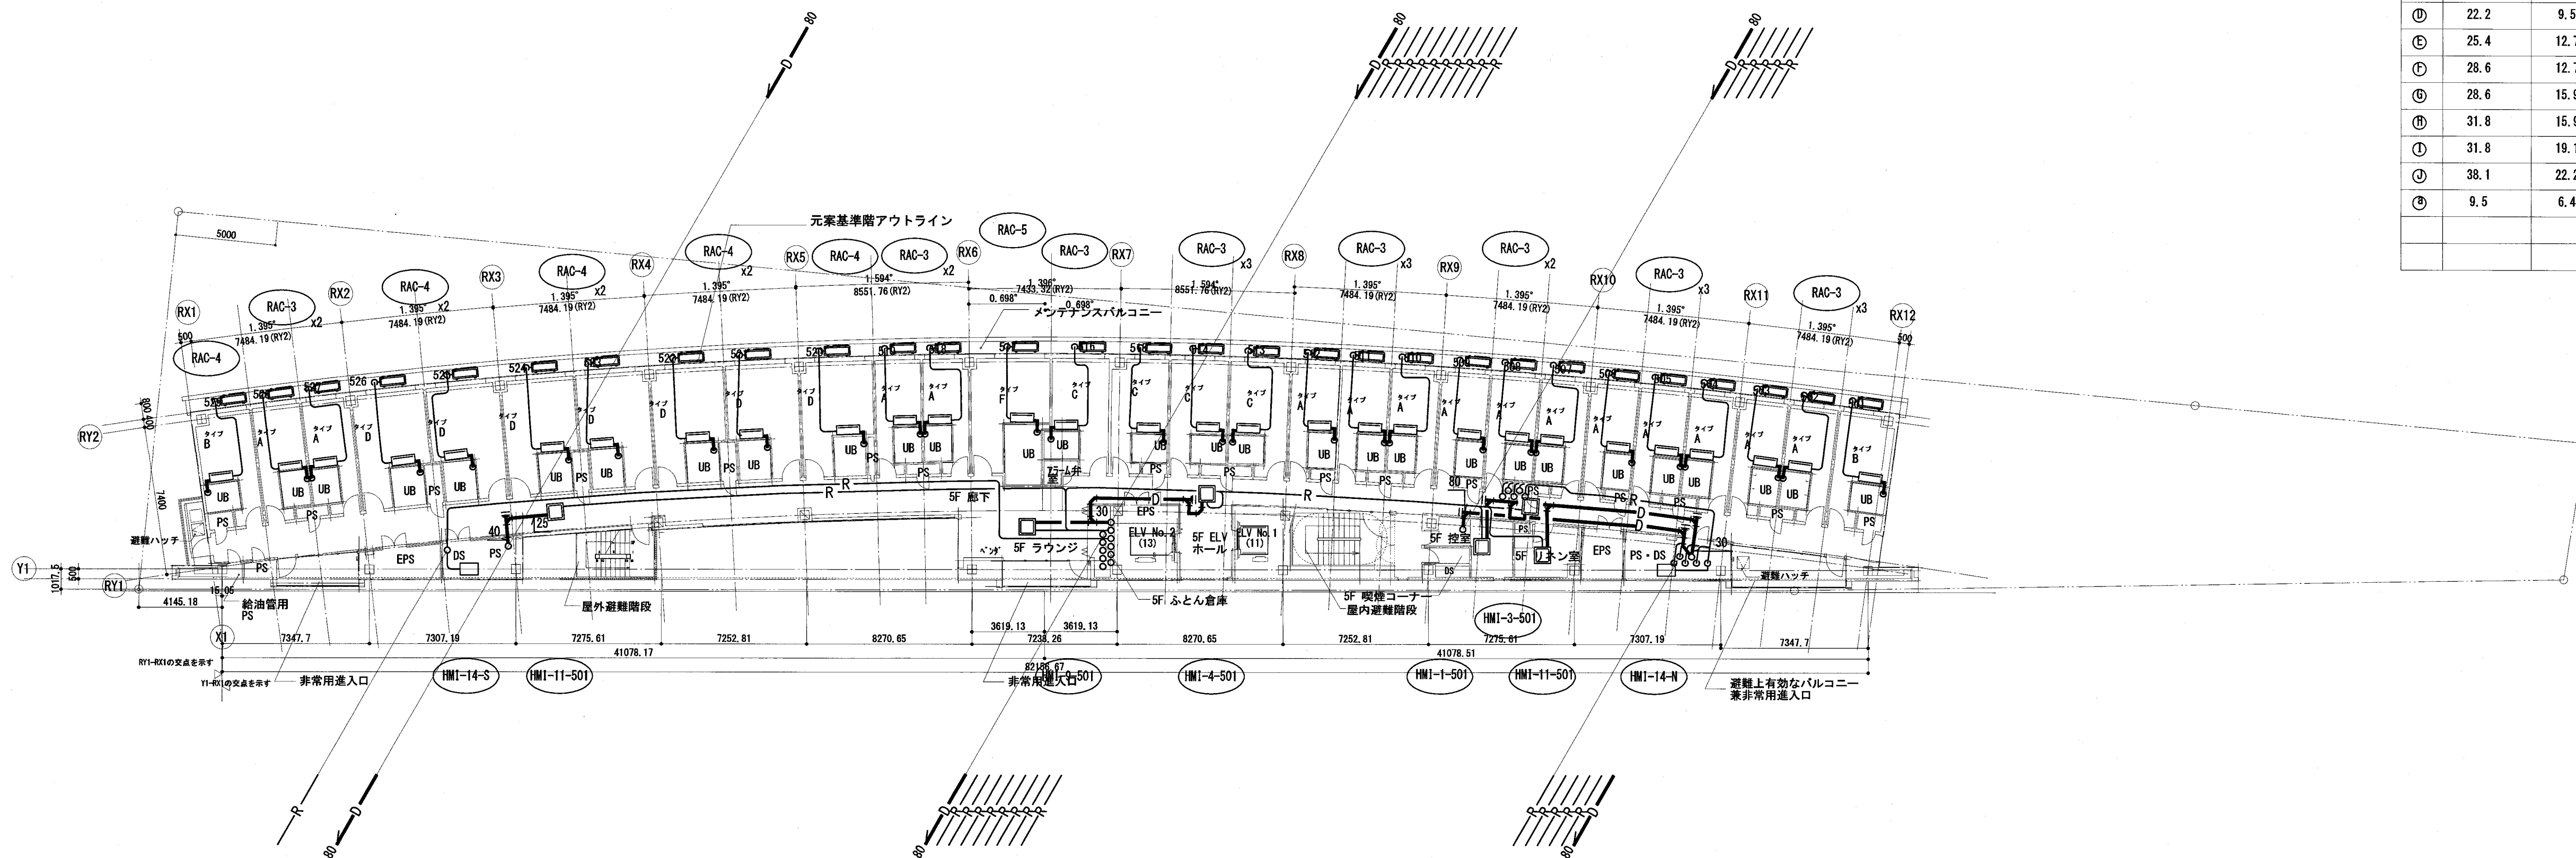

冷媒配管サイズ		
記号	ガス (φ)	液 (φ)
㊶	12.7	6.4
㊷	15.9	9.5
㊸	19.1	9.5
㊹	22.2	9.5
㊺	25.4	12.7
㊻	28.6	12.7
㊼	28.6	15.9
㊽	31.8	15.9
㊾	31.8	19.1
㊿	38.1	22.2
㊿	9.5	6.4

確認申請図	2012.08.01
見積図	2012.08.10
契約図	2012.10.01
竣工図	2013.08.31

設計番号 01-28350-000

島嶼会館建設工事


【竣工図】
発行日 2013.08.31

図面名称

空調配管設備
5・M6階平面図

縮尺 1/200 (A1), 1/400 (A3)


R階平面図

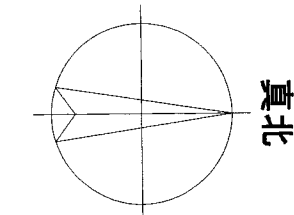

TAISEI CORPORATION
TAISEI DESIGN
Planners Architects & Engineers


大成建設株式会社 一級建築士事務所
〒163-0606 新宿区西新宿1-25-1
URL <http://www.taisei.co.jp>

一級 第338032号
設備設計一級 第003946号
設計 高木 淳
担当 庄司 朋子

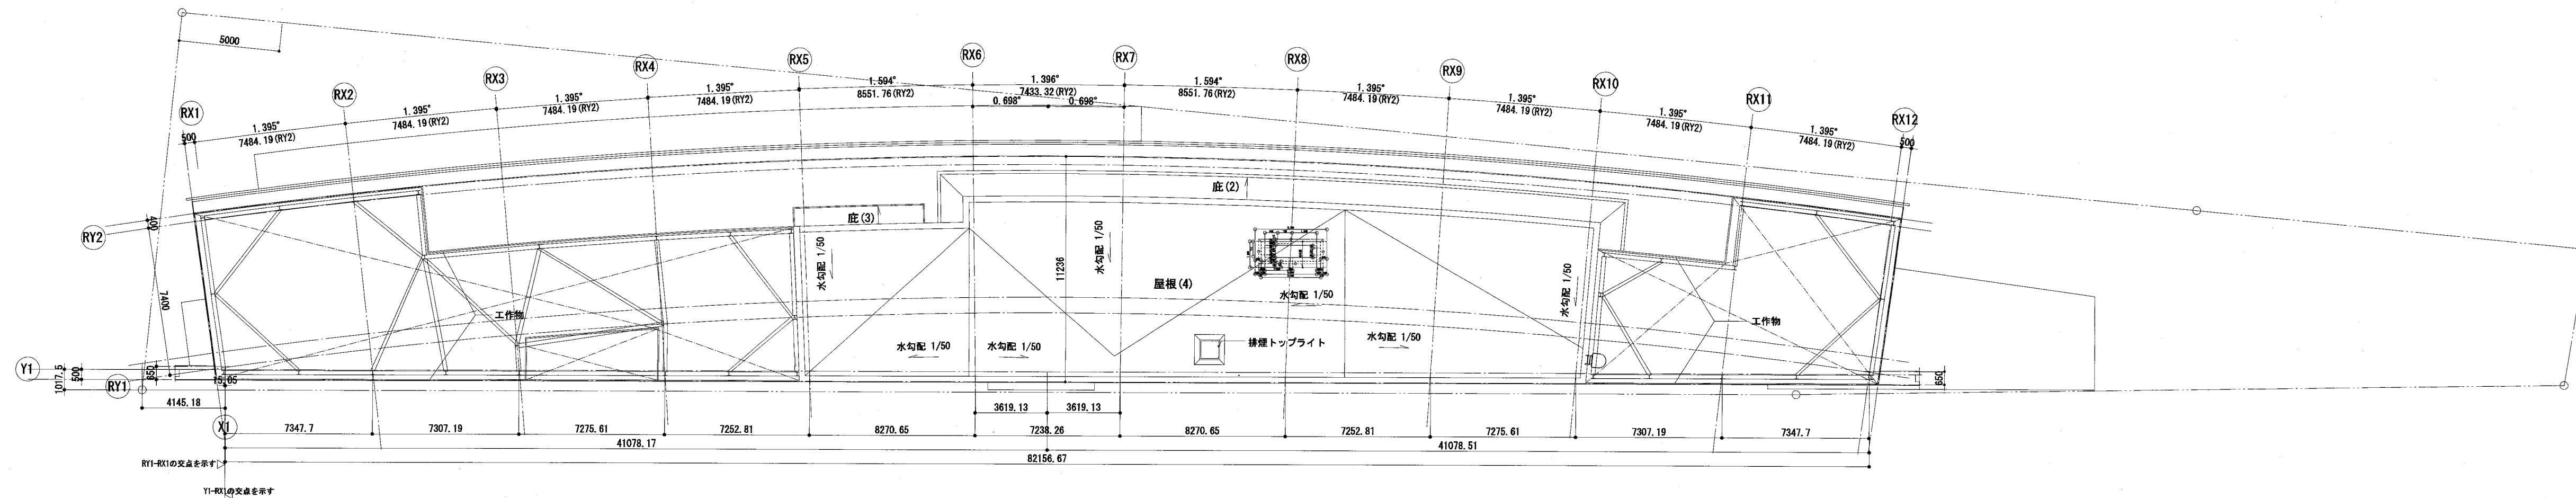

6階平面図

冷媒配管サイズ		
配号	ガス (φ)	液 (φ)
㊶	12.7	6.4
㊷	15.9	9.5
㊸	19.1	9.5
㊹	22.2	9.5
㊺	25.4	12.7
㊻	28.6	12.7
㊼	28.6	15.9
㊽	31.8	15.9
㊾	31.8	19.1
㊿	38.1	22.2
㊿	9.5	6.4

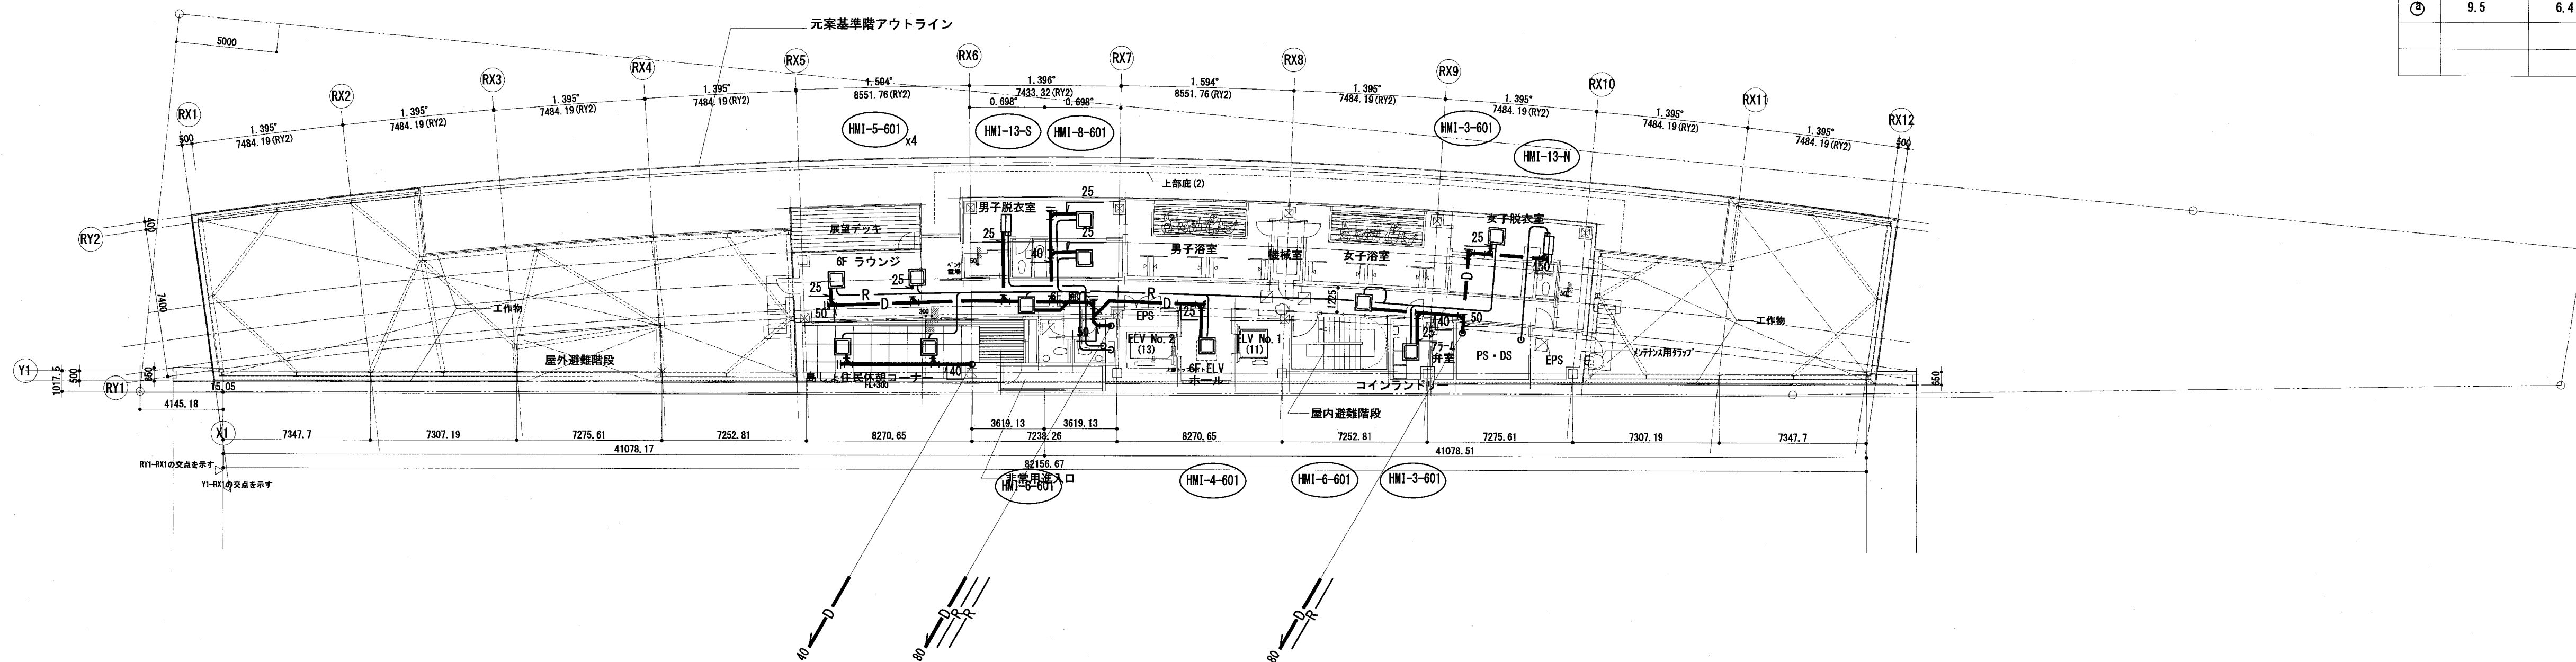

確認申請図	2012.08.01
見積図	2012.08.10
契約図	2012.10.01
竣工図	2013.08.31

設計番号 01-28350-000

島嶼会館建設工事

【竣工図】
発行日 2013.08.31
図面名称


空調配管設備
6階平面図

縮尺 1/200 (A1), 1/400 (A3)

竣工図	設計	監工
2013.08.31		

M-013

ACAD09

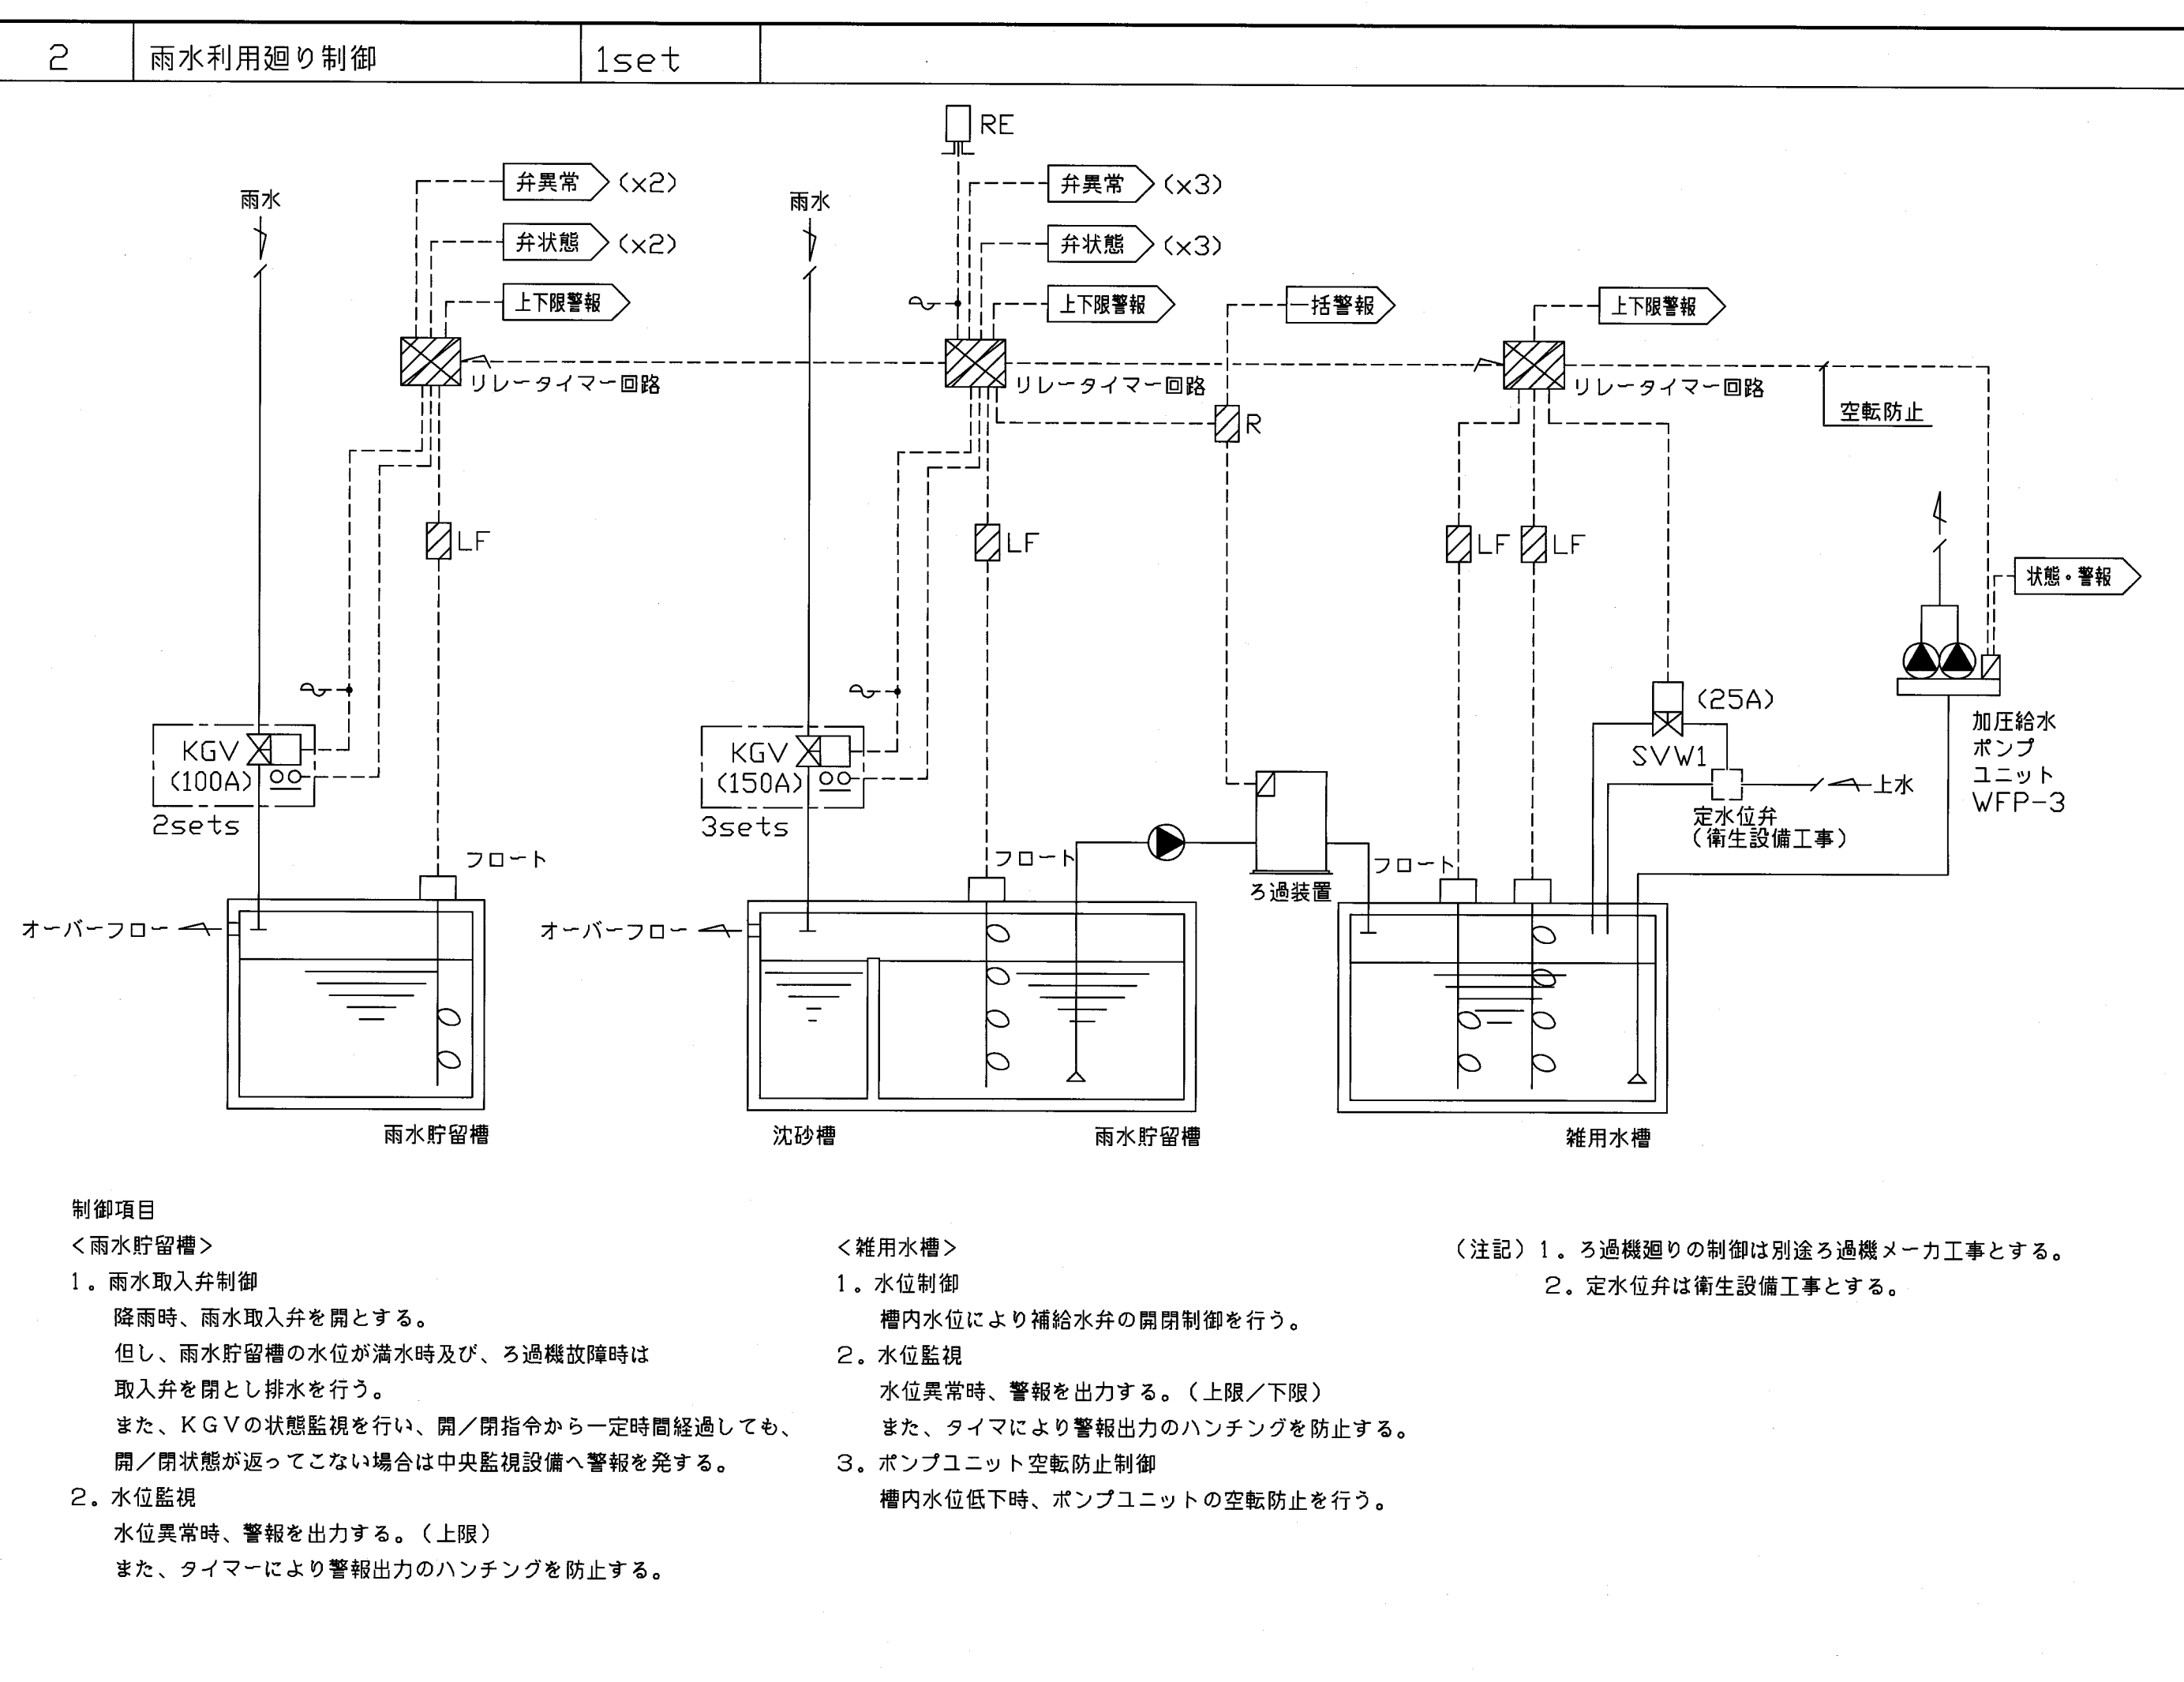

システム構成図

システム概要

本中央監視装置は、1F事務室に設置し省力化、省エネルギー化、安全性の確保、快適環境の実現等を目的とした空調・衛生・受変電・各種機器の総合的、効率的な管理、監視、制御を行う。

システム構築にあたっては、構成機器が故障した場合でも他の機器に波及しないよう危険分散を考慮したシステムとする。

・マンマシンインターフェース（監視端末）は汎用P Cを利用可能とする。

（監視端末利用における必要条件・推奨仕様は、機器機能表参照）

中央監視装置

＜監視端末P C＞

MS

LCD

KB

PC

CLP

※

IP v4ネットワーク

※

SCSm

NC-bus

※

個別線

RS

受変電設備

個別線

RS

動力盤

個別線

RS

動力盤

個別線

RS

分電盤

※

個別線

RS

センサ

※

個別線

RS

ビルマルチ1/F

RS-232C

機械設備工事

電気設備

機械設備

（注記）1. 中央監視装置と自動制御設備は同一メーカーとする。

2. BMIF及びビルマルチ1/Fは機械設備工事より支給の上システム制御盤内に収納するものとする。

中央監視機器機能表

記 号	名 称	概 要	仕 様
P C	中央監視端末	Webブラウザの機能によりシステム管理情報の表示・操作及び、各種プログラムの設定、変更を行う。 マウスにて画面の選択及び、操作を行う。	CPU : 2.0GHz相当 メモリ : 512メガバイト以上 HDD : 40ギガバイト以上 CD-ROMドライブ: 24倍速以上 電源 : AC100V±10%, 50Hz, 350VA (LCD含む) OS : Windows7 webブラウザ : IE8.0 マウス (MS) : 光学式
LCD (P C)	液晶ディスプレイ	表示の中心となるユニットで、各種のリストやグラフの表示を行う。	表示サイズ : 19型 表示色 : 1619万色以上 表示文字 : 英数文字、カナ、ひらがな、漢字 (JIS第1, 第2水準), 記号及び、図形 解像度 : 1280×1024ドット
SCSm	システム・コア・サーバ (小管理点数対応)	P C (中央監視端末) のWebブラウザソフトウェアにてシステム全体の管理情報 (ポイント) の表示, 設定, 操作を行う為の情報の一元管理を行う。 また、システム全体の管理, 定周期でのデータ収集, 蓄積, 加工及び、下記の周辺装置への入出力を統括管理する。 また、RS, DDCと伝送を行い、ポイントデータ, スケジュール制御等を管理する。	主処理装置 : 32ビットCPU 主記憶容量 : 128メガバイト以上 OS : Linux 最大管理点数 : 500点 電源 : AC100/200V±10%, 50Hz, 70VA 画面枚数 : 20枚
IP v4 ネットワーク		中央監視装置の基幹をなす伝送幹線であり、各種データ伝送を行う。	通信方式 : Ethernet, IP v4対応 通信速度 : 10Mbps, 100Mbps ケーブル仕様 : 100BASE-TX, 100BASE-FX
I J P	カラーインクジェットプリンタ	各種データの印字を行う。 ・日報, 月報, 年報	印字方法 : インクジェット 印字色 : フルカラー 印字用紙 : A4 電源 : AC100V±10%, 50Hz, 51VA
NC-bus	コントロール・バス	中央監視装置と端末伝送装置間のデータ伝送を行う。	通信方式 : 専用通信 通信速度 : 4800bps ケーブル仕様 : IPEV-S 0, 9-1P (ツイストペアケーブル)
RS	端末伝送装置	現場に設置して中央監視装置とデータ伝送を行う。 端末伝送装置と各入出力点数は個別配線する。	入出力点数 : 中央管理点入出力一覧表参照 電源 : AC100/200V±10%, 50Hz 通信方式 : 専用通信
BMIF	ビルマルチインターフェース	ビルマルチシステムと通信、中央監視装置から発停・状態/故障監視・温度設定/計測ができる。	最大入力系統数: 64系統 通信方式 : ポーリング/セレクトィング方式 (JISII X5002相当) 通信速度 : 4800bps 電源 : AC100/200V±10%, 50Hz, 20VA

竣工図

2013.08.31

設計

工事

縮尺 A1:N.S A3:N.S

M-015

Copyright (C) 大成建設株式会社 著作権者の許可なく複製、転載、第三者開示等の行為を禁止する。

ACAD09

TAISEI

For a Lively World

TAISEI CORPORATION

TAISEI DESIGN

Planners Architects & Engineers

大成建設株式会社一級建築士事務所

〒163-0606新宿区西新宿1-25-1

URL <http://www.taisei.co.jp>

一級 第338032号

設備設計一級 第003946号

設計 高木 淳

担当 庄司 朋子

確認申請図 2012.08.01

見積図 2012.08.10

契約図 2012.10.01

竣工図 2013.08.31

設計番号 01-28350-000

島嶼会館建設工事


【竣工図】

発行日 2013.08.31

図面名称

自動制御設備

中央監視システム図(1)

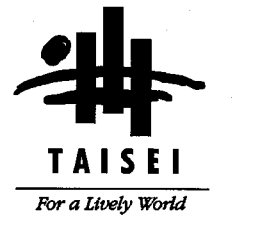



TAISEI CORPORATION
TAISEI DESIGN
Planners Architects & Engineers

大成建設株式会社一級建築士事務所
〒163-0606新宿区西新宿1-25-1
URL <http://www.aisei.co.jp>


一級 第338032号
設備設計一級 第003946号
設計 高木 淳
担当 庄司 朋子

参考図


中央監視装置

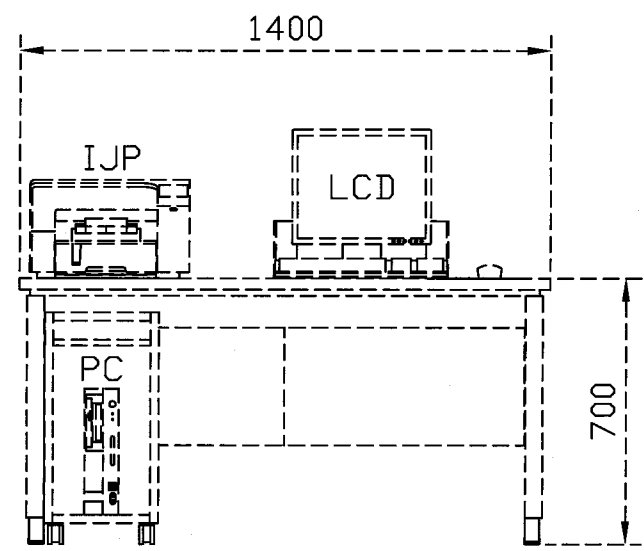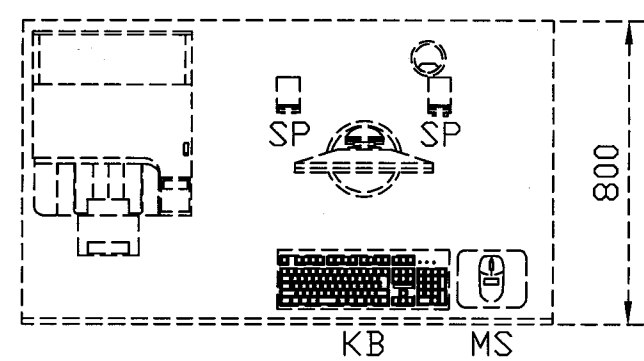


システム制御盤

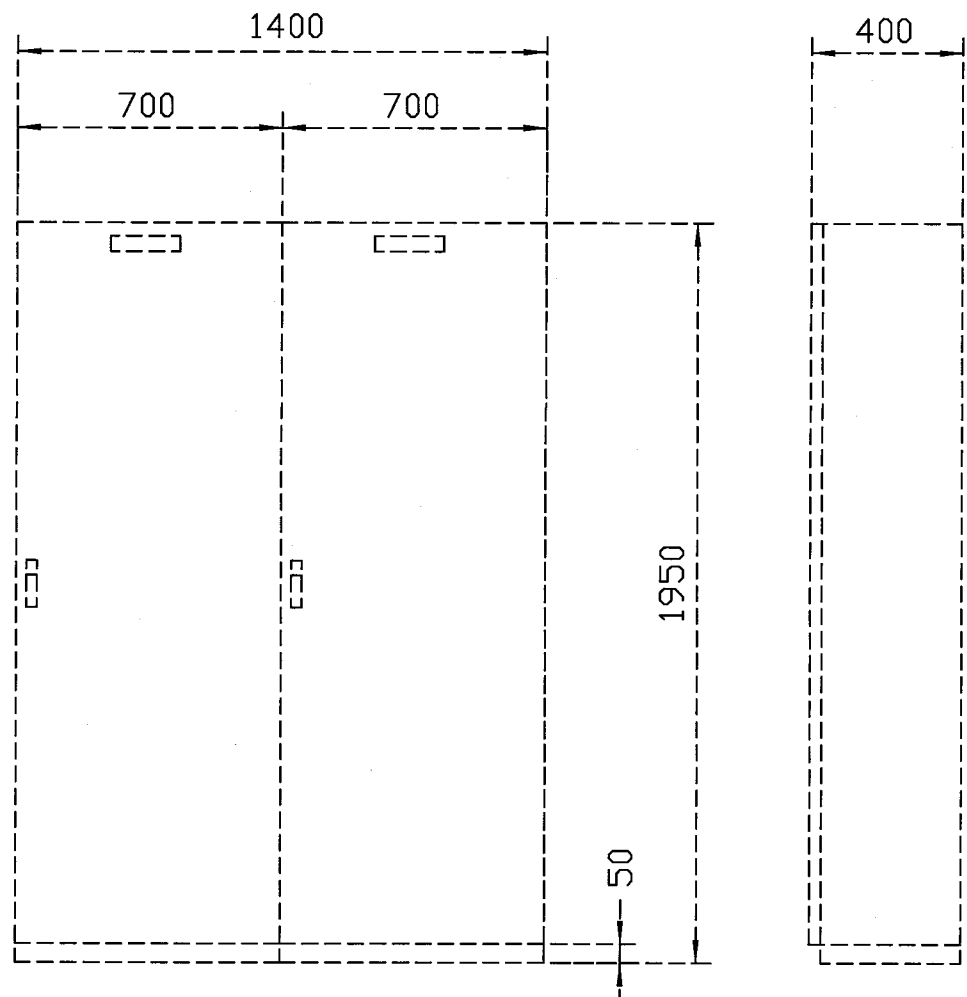

UPS

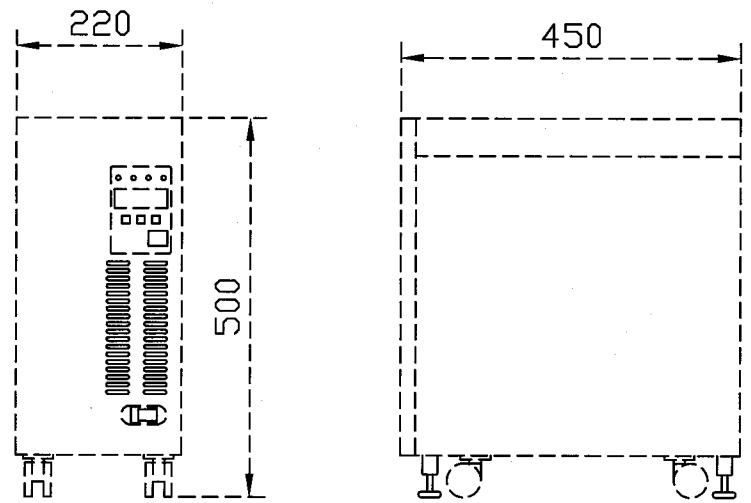

幹線系統図

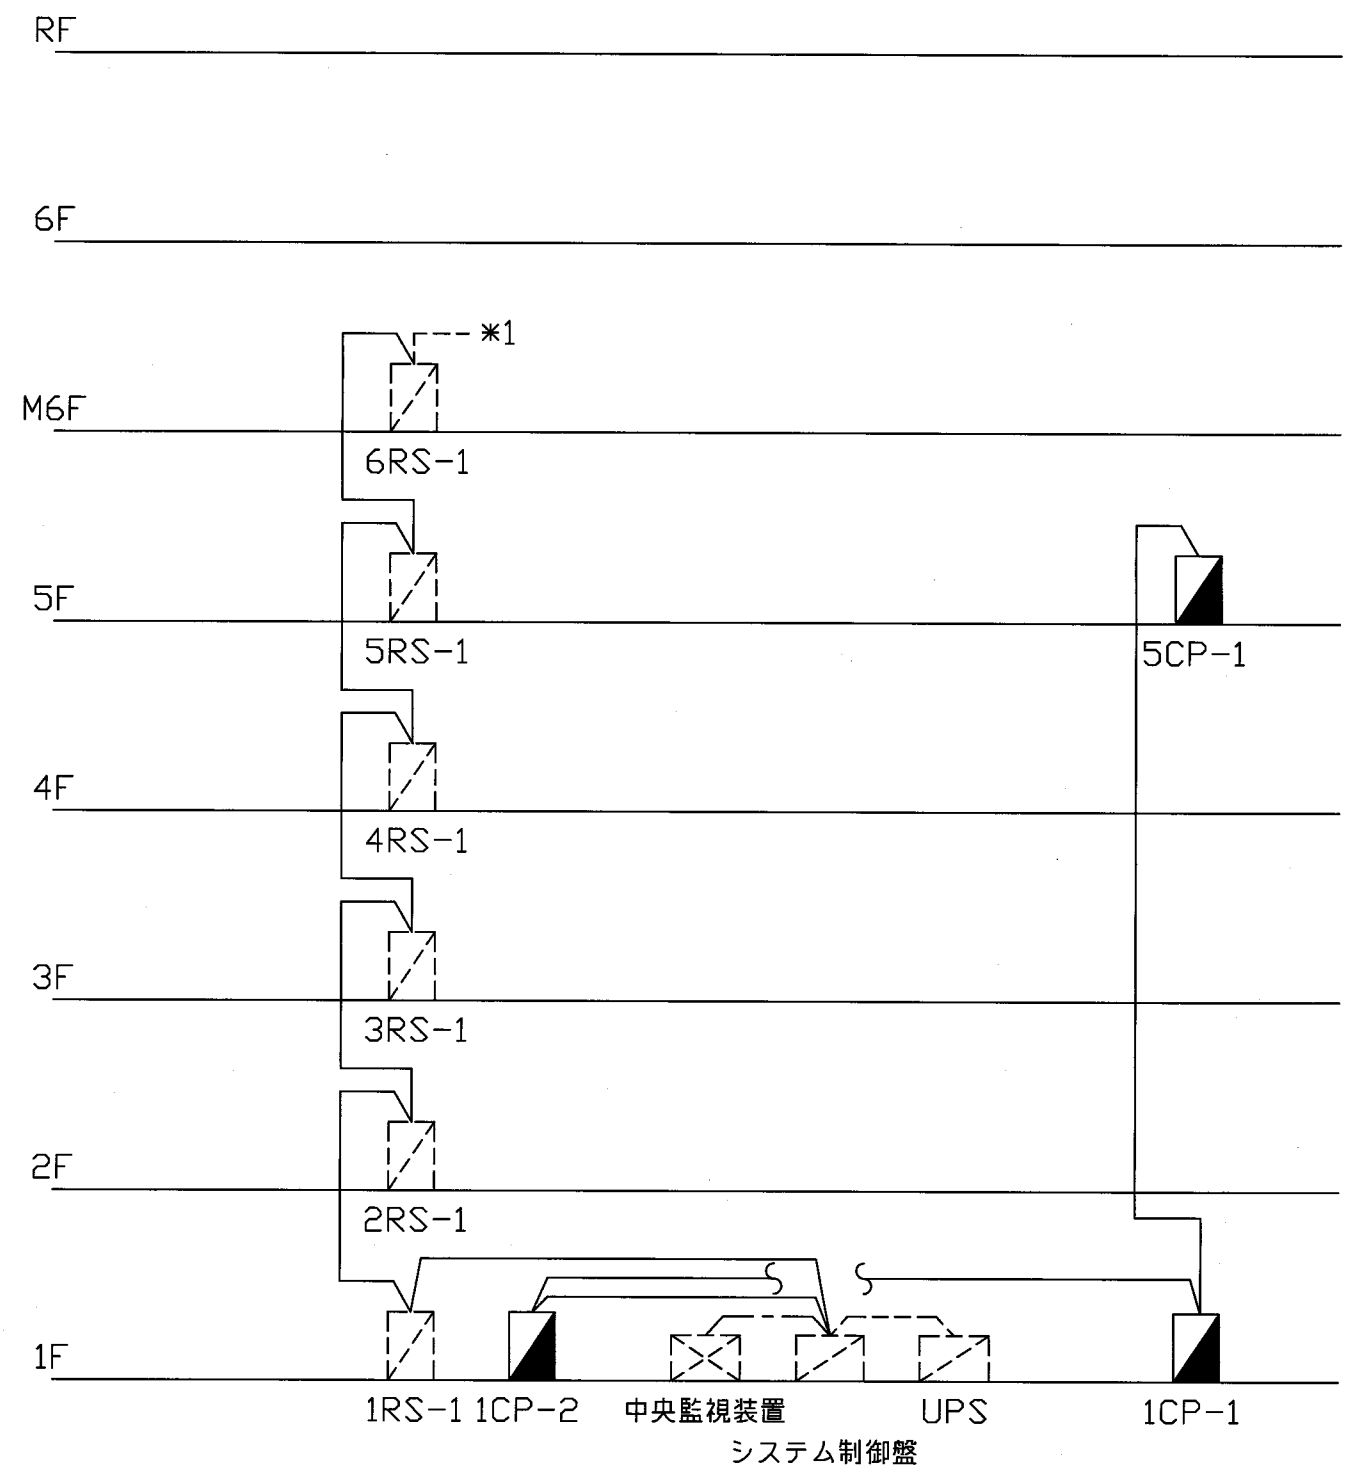

_____: Nc-bus(中央監視工事)
_____: Ethernet(中央監視工事)
_____: UPS(中央監視工事)
_____*1: UPS(中央監視工事)

RS取合回路図

入出力項目	発停, 状態・故障		状態・故障	状態	故障	計量(パルス)入力	計量(パルス)入力	アナログ入力	アナログ入力	アナログ入力
	瞬時接点出力	接点入力	接点入力	接点入力	接点入力	無電圧単位接点パルス	無電圧単位接点パルス	温度入力	電圧入力	電流入力
リモートユニット RS										
外部配線										
現場側機器 受変電盤 動力盤 分電盤 機側盤 自動盤 他										
備考	a-a 接点 1. 状態確認用入力接点は、補助継電器(52X)側を使用のこと 2. 遠方用補助継電器(CX, TX)には、スパークキラー(ダイオード等)を取付のこと。		1. 入力信号 無電圧 a 接点連続 2. 回路電圧, 電流 DC12V, 10mA	1. 入力信号 無電圧 a 接点連続 2. 回路電圧, 電流 DC12V, 10mA	1. 入力信号 無電圧 a 接点連続 2. 回路電圧, 電流 DC12V, 10mA	積算 1. 入力信号 12VDC, 10mA 2. 入力信号条件 ON時間30ms以上 OFF時間30ms以上 ON+OFF時間100ms以上の3つの条件を満たすこと。 	積算(量水器) 1. 入力信号 12VDC, 10mA 2. 入力信号条件 ON時間30ms以上 OFF時間30ms以上 ON+OFF時間100ms以上の3つの条件を満たすこと。 	1. 入力信号 Pt100, JPt100 2. 回路電圧, 電流 DC1V, 1mA 3. 計測レンジ 0~50℃, ~50~100℃ ~20~80℃, 50~200℃	1. A1V1入力信号 1~5VDC 入力インピーダンス500Ω 2. A1V2入力信号 0~5VDC 入力インピーダンス5KΩ 3. A1V3入力信号 ~5~5VDC 入力インピーダンス110KΩ 4. アイソレーションなし	1. 入力信号 DC4~20mA 2. 入力インピーダンス 300Ω 3. アイソレーションなし

確認申請図 2012.08.01
見積図 2012.08.10
契約図 2012.10.01
竣工図 2013.08.31

設備番号 01022535-0000

島嶼会館建設工事

【竣工図】
発行日 2013.08.31
図面名称

自動制御設備
中央監視システム図(2)

縮尺 A1:N,S A3:N,S

竣工図 設計 監工 工事
2013.08.31

M-016

[illegible][illegible]

確認申請図	2012. 08. 01
見積図	2012. 08. 10
契約図	2012. 10. 01
竣工図	2013. 08. 31

設計番号 01-28350-000

島嶼会館建設工事

【竣工図】
発行日 2013.08.31


自動制御設備
中央管理点入出力一覽表

縮尺	A1:N, S	A3:N, S
----	---------	---------



・ 地中埋設配管の敷設用溝の掘削埋め戻しは別途工事とする。

＜電線管サイズについて＞

(PF22) / (コロガシ)

立下り配管サイズを示す。

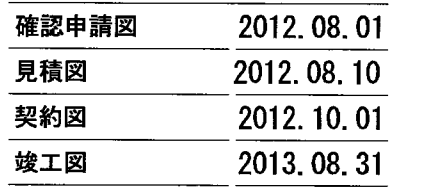

島嶼会館建設工事



縮尺 1/200 (A1), 1/400 (A3)

2階平面図


-A-			
VCTF1.25d	- 2C	(PF22)	事務室～空調機
-B-			
VCTF1.25d	- 8C	(PF22, E25)	雨水井～1CP-1, 2
-C-			
VCTF0.75d	- 2C	] (E25)	事務室～GB-2
VCTF1.25d	- 5C		RE～1CP-1
-D-			
CPEV0.9	- 1P	(E19, G16)	水素室～1CP-1

-E-			
CPEV0.9	- 1P	(E19, G16)	雨水井~1CP-1
-F-			
CPEV0.9	- 3P	(E19)	1CP-1~1CP-2
-G-			
CPEV0.9	- 5P	(E19)	1P-2~1CP-2
-H-			
CPEV0.9	- 5P	(E19)	1LP-1~1CP-1

-I-			
CPEV0.9	- 5P	(E19)	WFP-1~1CP-1
-J-			
VOTF1.25	- 5C		RE~1CP-1
-K-			
VOTF1.25	- 8C X 2	(E51)	雨水井~1CP-1
CPEV0.9	- 1P X 2		雨水井~1CP-1
CPEV0.9	- 1P		雨水井~1CP-1
CPEV0.9	- 3P		1CP-1~1CP-2
VOTF1.25	- 5C		RE~1CP-1

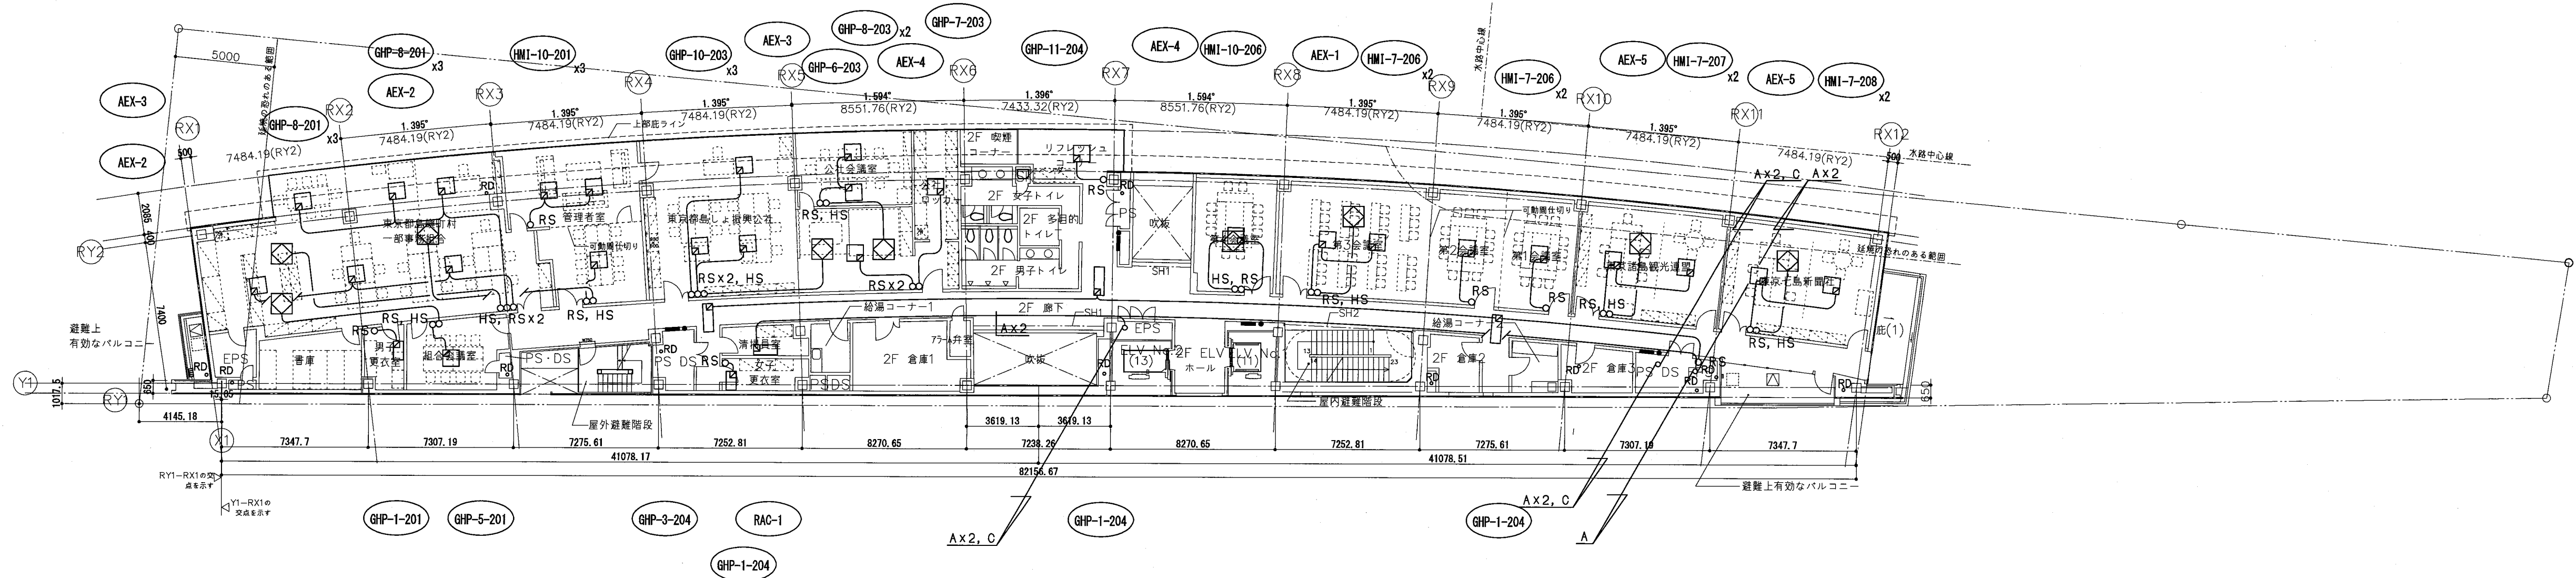


1階平面図

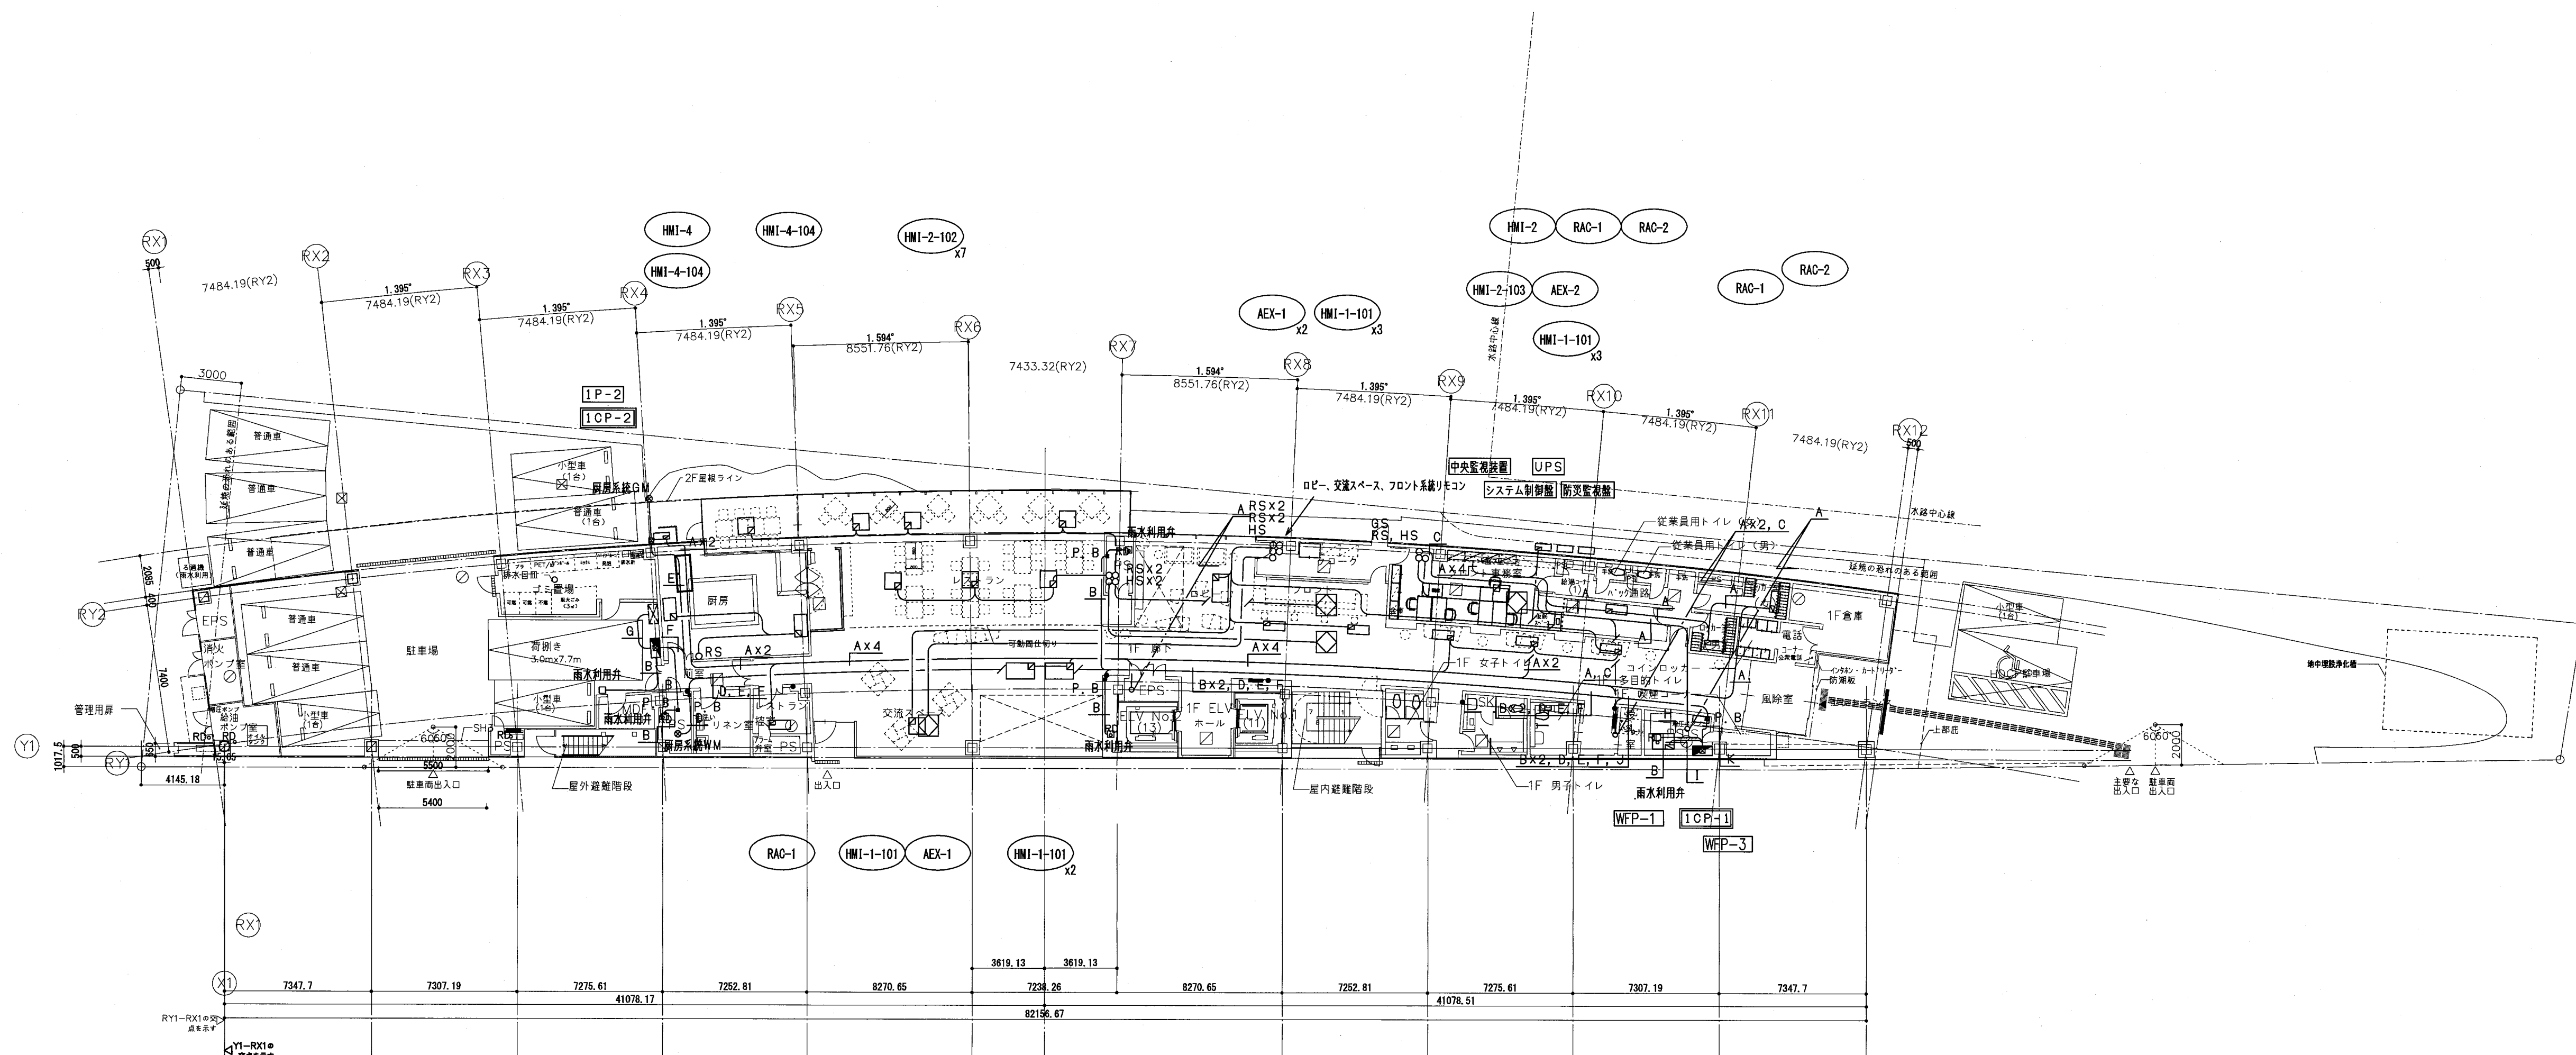

4階平面図


-A-		
VCTF1, 250 -2C	(PF22)	事務室~空調機
-B-		
VCTF1, 250 -2C x2	(PF22)	事務室~空調機
-C-		
VCTF0, 75 0-2C	(E25)	事務室~GB-2
VCTF1, 250 -5C		RE~ICP-1

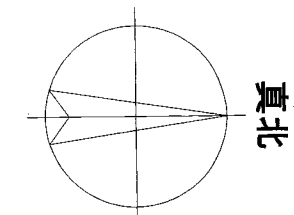


TAISEI CORPORATION
TAISEI DESIGN
Planners Architects & Engineers

大成建設株式会社一級建築士事務所
〒163-0606新宿区西新宿1-25-1
URL <http://www.taisei.co.jp>

一級 第338032号
設備設計一級 第003946号
設計 高木 淳
担当 庄司 朋子

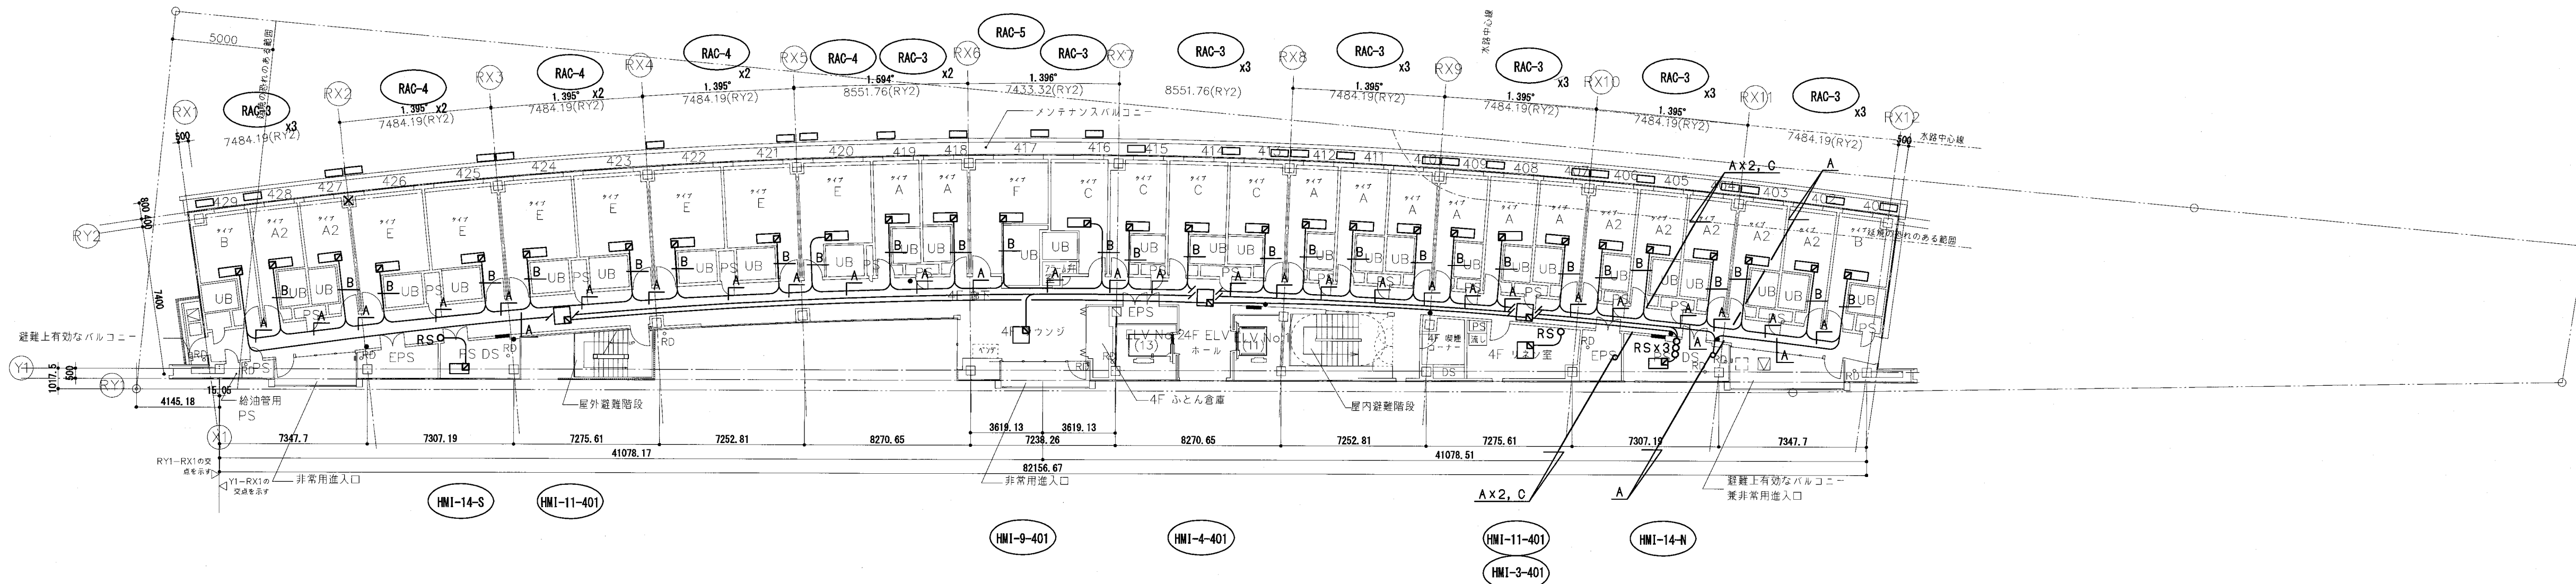

3階平面図

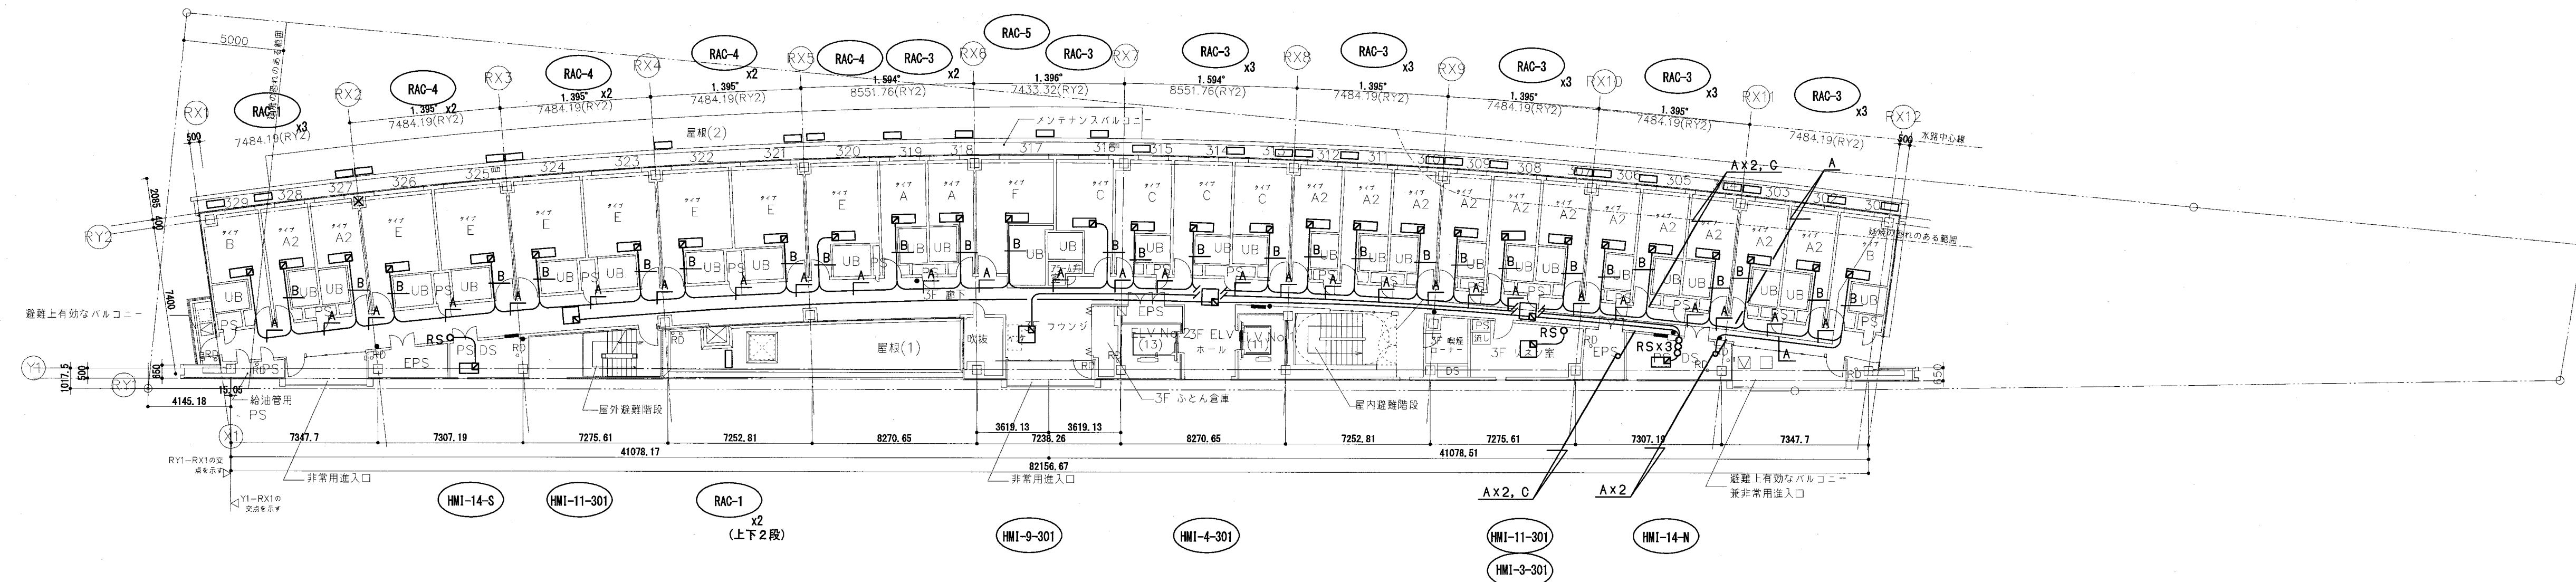

確認申請図	2012. 08. 01
見積図	2012. 08. 10
契約図	2012. 10. 01
竣工図	2013. 08. 31

設計番号 01-28350-000

島嶼会館建設工事

【竣工図】
発行日 2013. 08. 31

図面名称

自動制御設備
3・4階平面図

縮尺 1/200 (A1), 1/400 (A3)

竣工図	設計	監理	工事
2013.08.31			

Copyright (C) 大成建設株式会社 著作権等所有権を以て保護。複製、無断転載等を行う者は法的責任を負う。

M-020

AC009


M6階平面図

-A-	VCTF1, 250 -2C	(共給, G16)	事務室システム制御室~空調機
-B-	OPEV0, 9 -1P	(G16)	GM~5CP-1
-C-	VCTF0, 750 -2C	(G16)	事務室~GB-2
-D-	OPEV0, 9 -5P	(G16)	WFP-2~5CP-1
-E-	VCTF1, 250 -8C x2	(G28)	WFP-2~5CP-1
	OPEV0, 9 -3P		WFP-2~5P

-F-	VCTF1, 250 -8C x2	(G36)	WFP-2~5CP-1
	OPEV0, 9 -3P x2		WFP-2~5P
	OPEV0, 9 -5P		WFP-2~5CP-1
-G-	VCTF1, 250 -8C x2	(G28)	WFP-2~5CP-1
	VCTF1, 250 -5C		WFP-2~5CP-1
-H-	OPEV0, 9 -5P	(G28)	WFP-2~5CP-1
	OPEV0, 9 -3P x2		WFP-2~5P
	VCTF1, 250 -5C		WFP-2~5CP-1
-I-	VCTF20 -4C	(G22)	循環ポンプ制御室~循環ポンプ

-J-	VCTF20 -4C	(G22)	RU-1~循環ポンプ
-K-	VCTF1, 250 -2C	(G16)	RU-1~YU-1 (7ポート)
	VCTF1, 250 -3C	(G16)	RU-1~YU-1 (兼注水ポンプ)
-L-	VCTF0, 750 -2C	(G16)	浴室換気室~GB-1
-M-	VCTF0, 750 -2C	(G28)	浴室換気室~GB-1
	VCTF1, 250 -4C	(G28)	浴室換気室~循環リモコン
	VCTF20 -4C x2	(G28)	RU-1~JP-1 x2
-N-	VCTF20 -4C	(G22)	RU-1~JP-1


-O-	VCTF1, 250 -4C	(G16)	RU-1~電機
-P-	VCTF0, 750 -2C	(G22)	浴室換気室~GB-1
	専用ケーブル		循環リモコン~RU-1
-Q-	OPEV0, 9 -1P x2		GM~5CP-1
	VCTF0, 750 -2C		事務室~GB-2
	VCTF1, 250 -5C	(E39)	RE~1CP-1
	OPEV0, 9 -5P		WFP-2~5CP-1
	MEES1, 250 -7C		THED1~5CP-1
-R-	VCTF1, 250 -5C		RE~1CP-1
	MEES1, 250 -7C		THED1~5CP-1

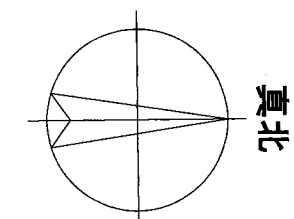

TAISEI CORPORATION
TAISEI DESIGN
Planners Architects & Engineers

大成建設株式会社一級建築士事務所
〒163-0606新宿区西新宿1-25-1
URL: <http://www.taisei.co.jp>


一級 第338032号
設備設計一級 第003946号
設計 高木 淳
担当 庄司 朋子

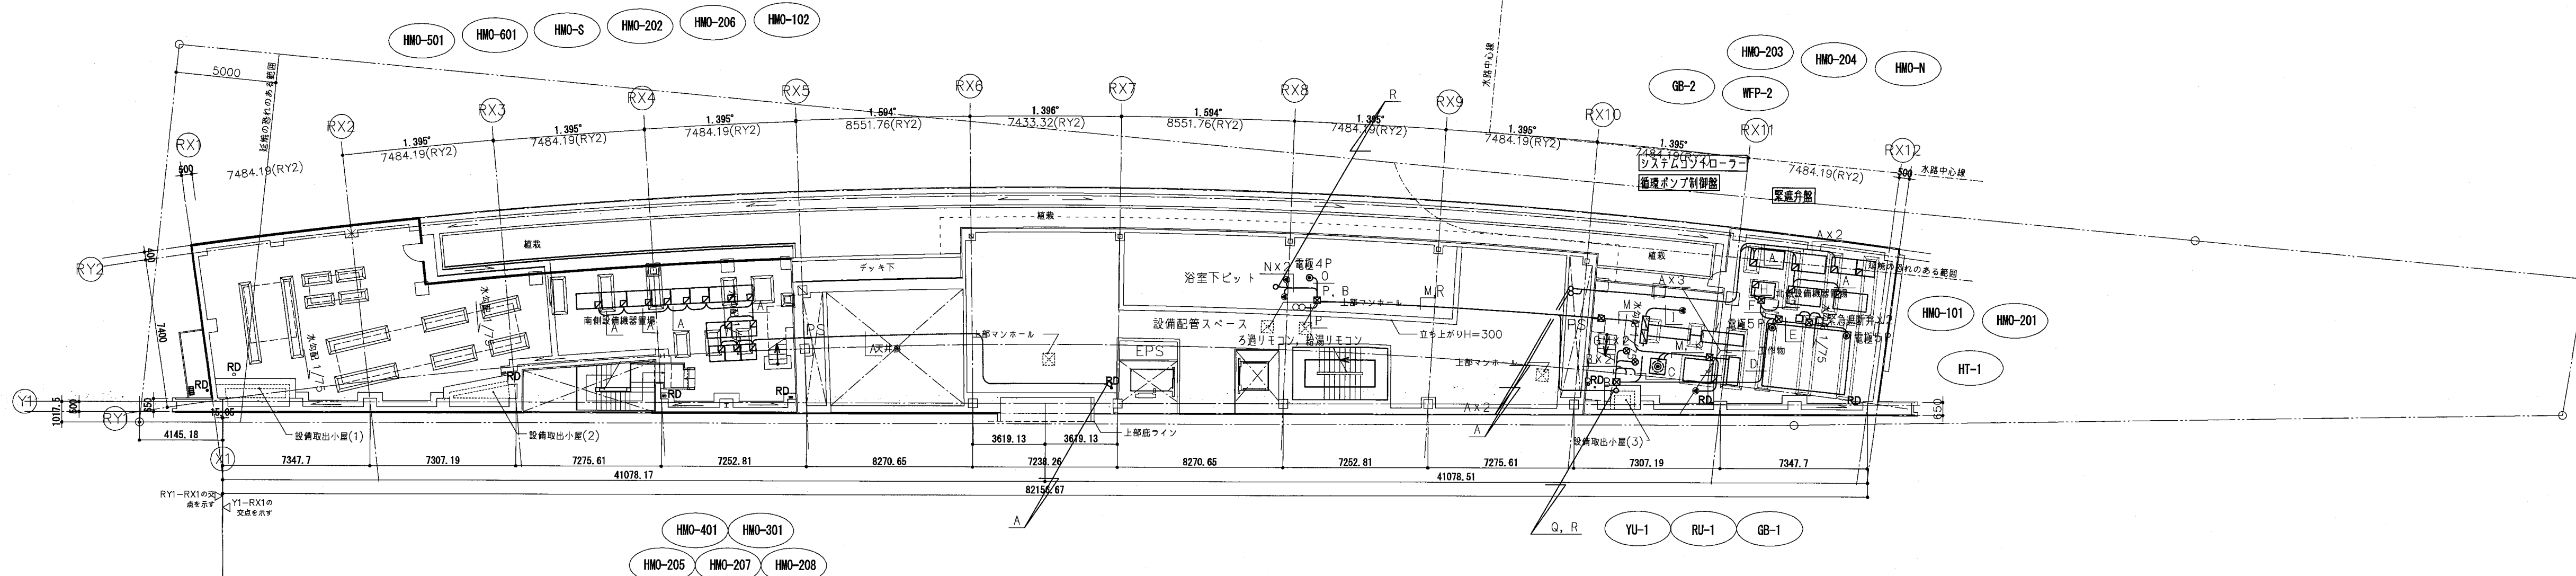

5階平面図

-A-	VCTF1, 250 -2C	(PF22)	事務室~空調機
-B-	VCTF1, 250 -2C x2	(PF22)	事務室~空調機
-C-	OPEV0, 9 -1P x2		GM~5CP-1
	VCTF0, 750 -2C		事務室~GB-2
	VCTF1, 250 -5C	(E31)	RE~5CP-1
	OPEV0, 9 -5P		WFP-2~5CP-1
	MEES1, 250 -7C		THED1~5CP-1

-D-	OPEV0, 9 -1P x2		GM~5CP-1
	OPEV0, 9 -10P	(E28)	6P-1~5CP-1
	OPEV0, 9 -5P		WFP-2~5CP-1
	MEES1, 250 -7C		THED1~5CP-1
-E-	OPEV0, 9 -10P	(E25)	6P-1~5CP-1
-F-	VCTF0, 750 -2C	(E25)	事務室~GB-2
	VCTF1, 250 -5C		RE~1CP-1

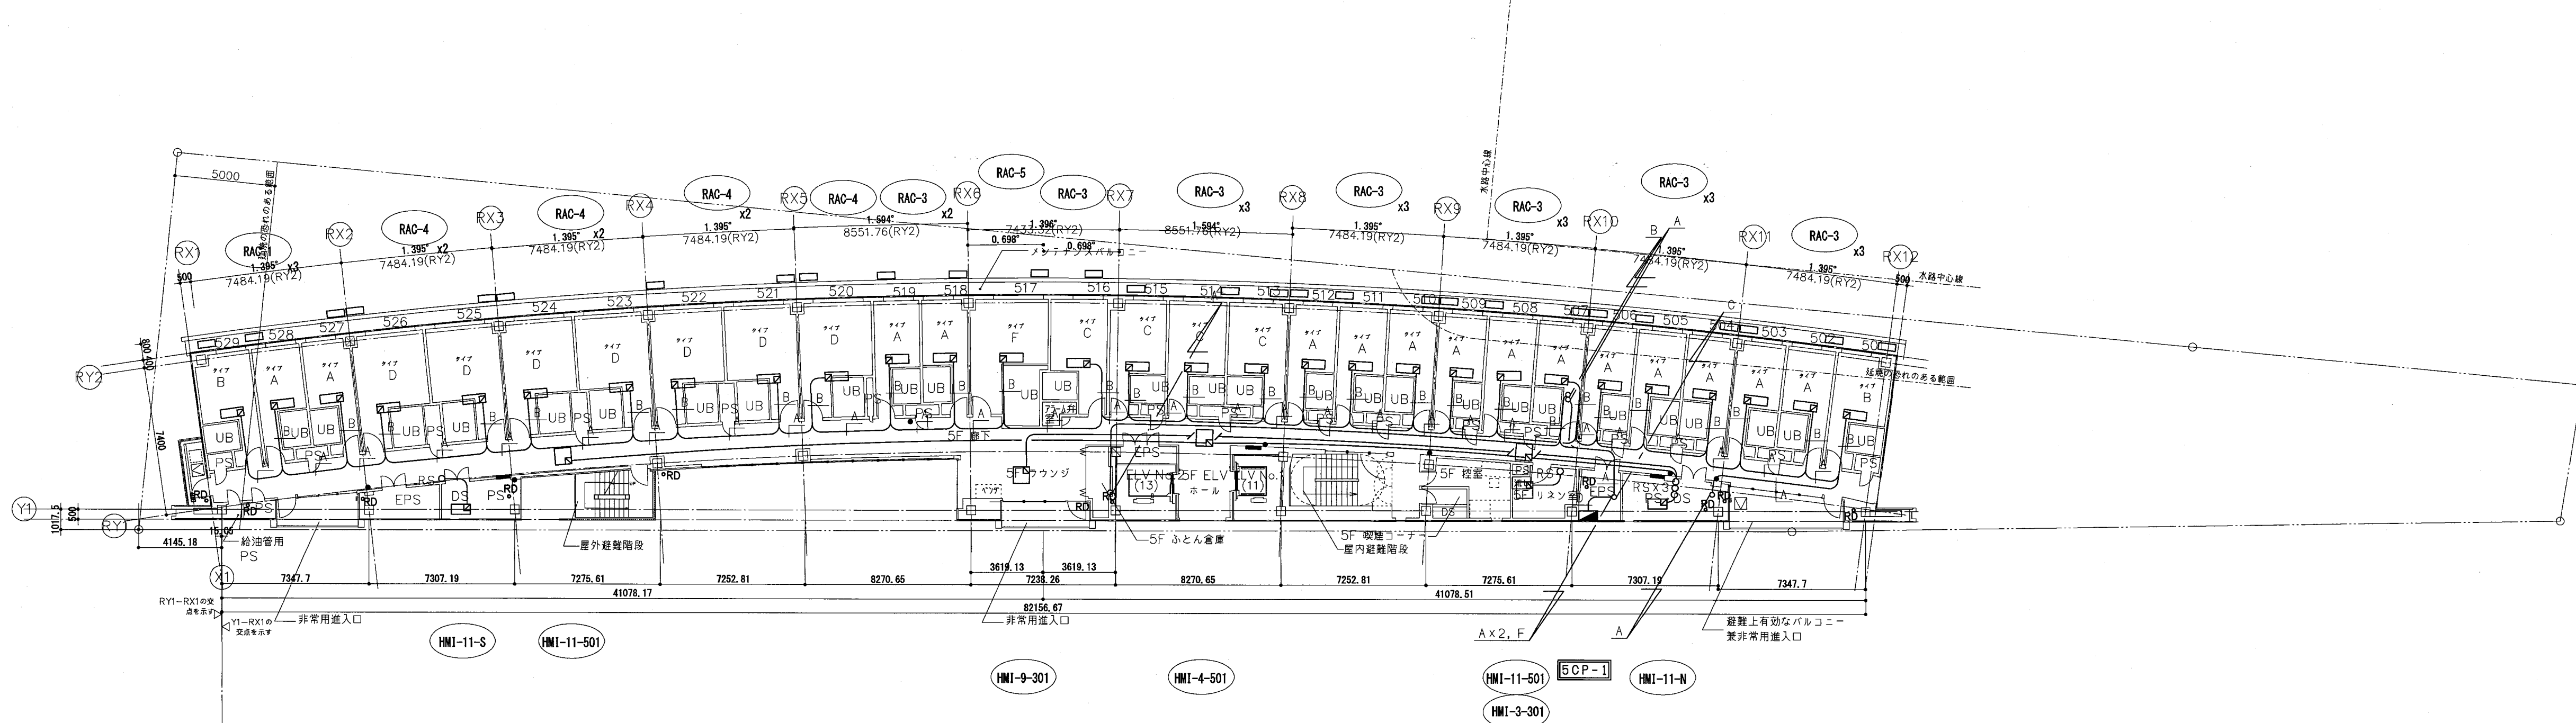

確認申請図 2012.08.01
見積図 2012.08.10
契約図 2012.10.01
竣工図 2013.08.31

設計番号 01-28350-000

鳥嶋会館建設工事

【竣工図】
発行日 2013.08.31

図面名称

自動制御設備
5・M6階平面図

縮尺 1/200 (A1), 1/400 (A3)

竣工図 2013.08.31


Copyright (C) 大成建設株式会社 著作権者の許可なく複製、転載、第三者に譲渡の行為を禁じます。

M-021

A04009

R階平面図


-R-
VOTF1.250 -50 RE~1CP-1
MEES1.250 -70 THED1~5CP-1

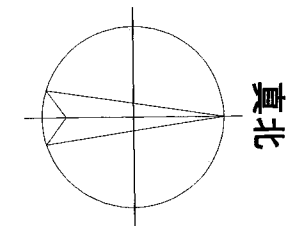


TAISEI CORPORATION
TAISEI DESIGN
Planners Architects & Engineers

大成建設株式会社一級建築士事務所
〒163-0806新宿区西新宿1-25-1
URL <http://www.taisei.co.jp>

一級 第338032号
設備設計一級 第003946号
設計 高木 淳
担当 庄司 朋子

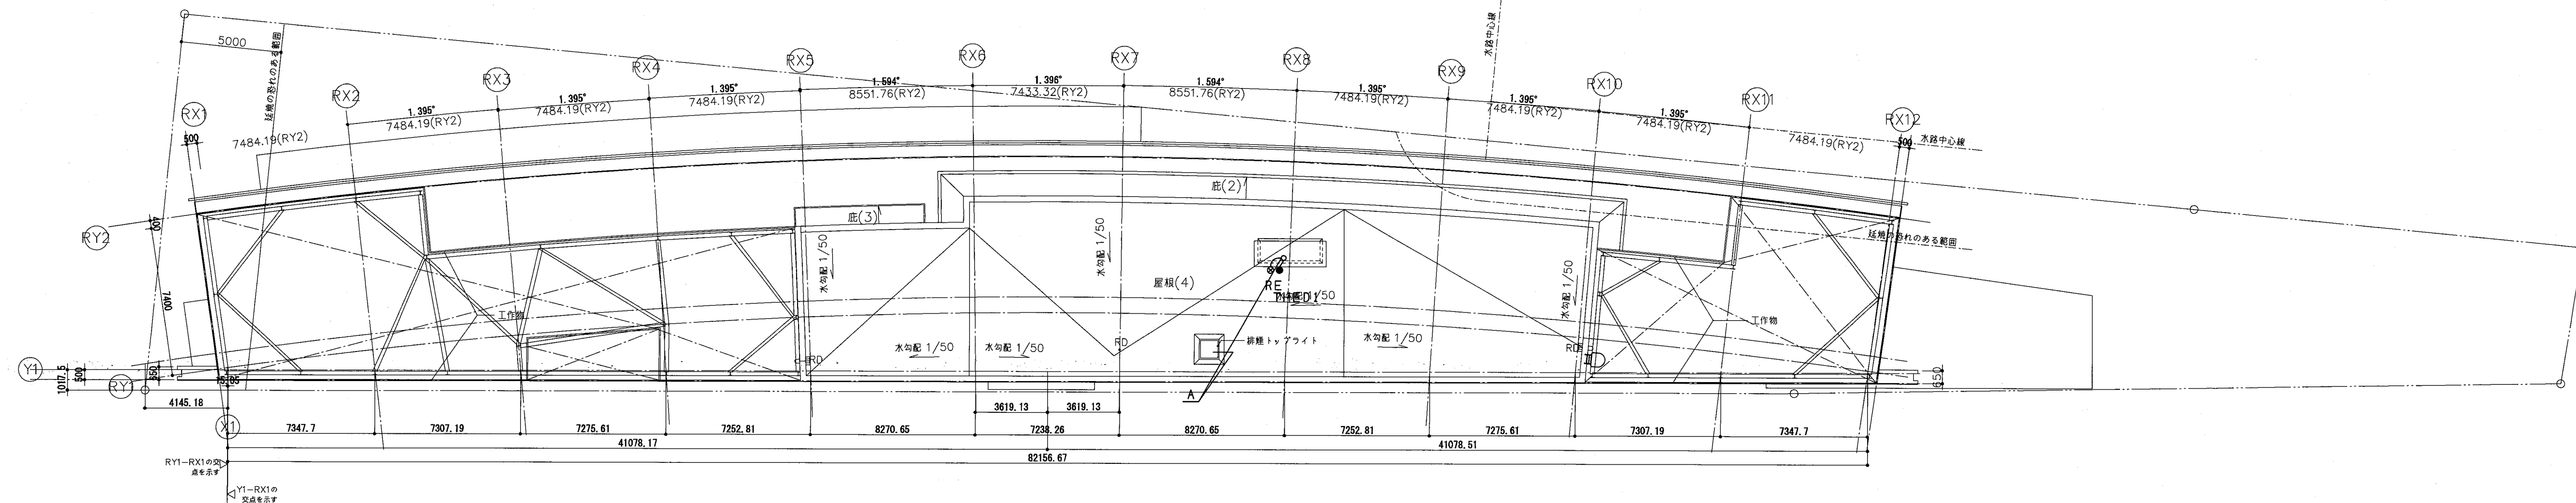

6階平面図

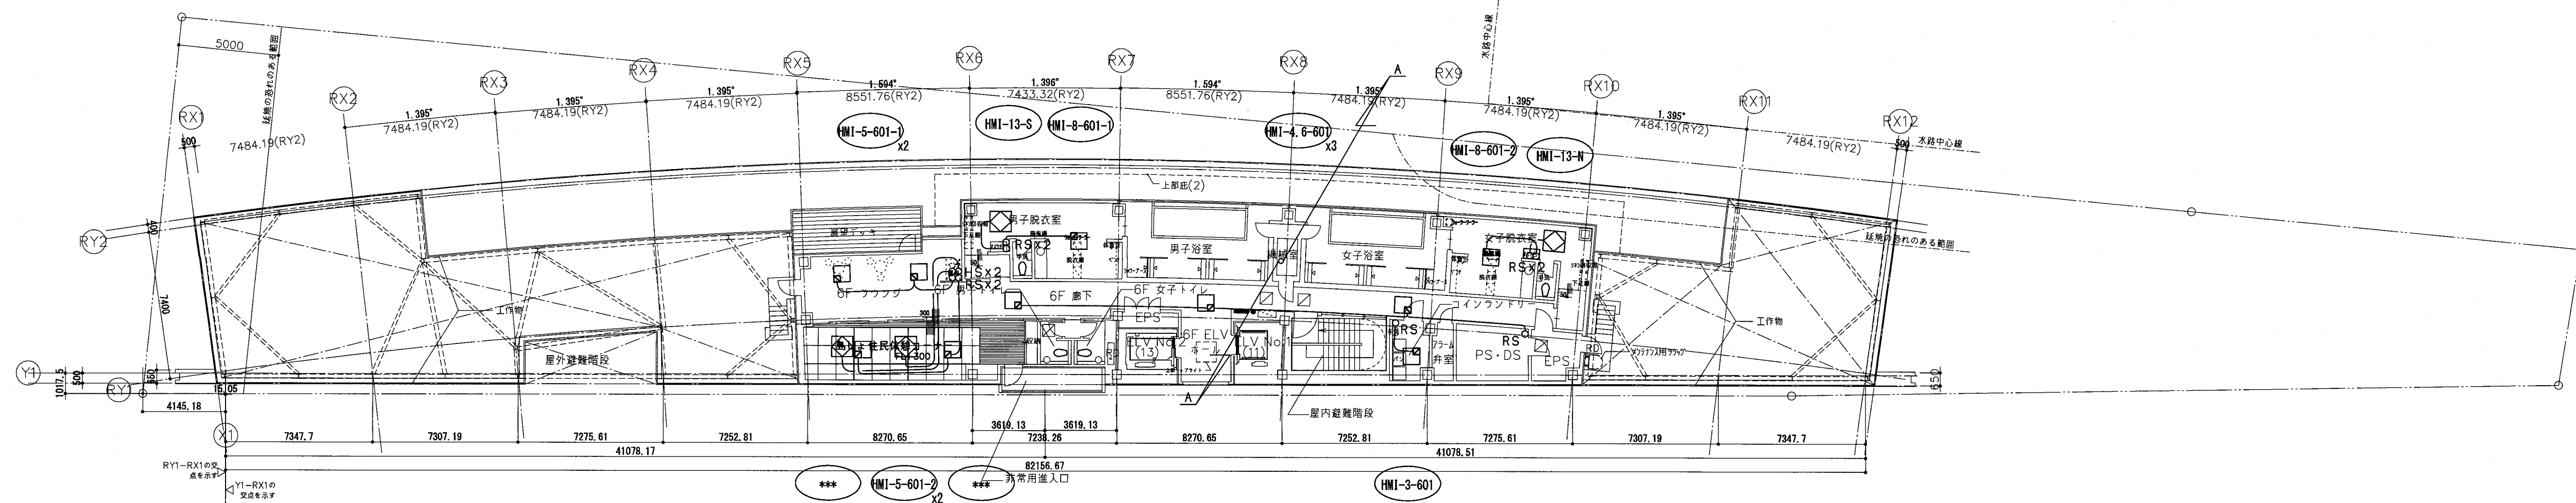

確認申請図 2012.08.01
見積図 2012.08.10
契約図 2012.10.01
竣工図 2013.08.31

設計番号 01-28350-000

島嶼会館建設工事


【竣工図】
発行日 2013.08.31

図面名称

自動制御設備
6・R階平面図

縮尺 1/200 (A1), 1/400 (A3)

竣工図 2013.08.31

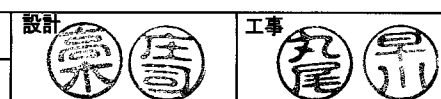

M-022

ACAD009

Copyright (C) 大成建設株式会社 著作権者の許可なく複製、転載、第三者に譲渡等の行為を禁止します。

■ 衛生設備概要		● 印を本工事に適用する。）	
● 給水設備		○ ガス設備	
☐ 上水 水源	● 市水 本 管 200 mm 引込管 50 mm	☐ 井水 水圧 0.2 MPa (kgf/cm ²)	☐ 種別 ● 都市ガス (名称 13A ・ 発熱量 45 MJ/m ³ (N) (kcal/Nm ³) ☐ LPG (ボンベ kg x 本) ☐ 強制気化装置
方式	☐ 水道直結式	☒ 直結増圧式	☐ 加圧給水式
☐ 雑用水 水源	☐ 市水	☐ 井水	☐ 中水
方式	☒ 加圧給水式	☐ 高置タンク式	☒ 雨水
● 給湯設備		○ 消火設備	
☐ セントラル給湯 熱源	☐ 電気	☒ ガス	☐ 蒸気
機器 (給湯場所)	☐ ボイラ R階	☐ 温水器	☐ コージェネ
☐ 局所給湯 熱源	☒ 電気	☒ ガス	☐ 油
機器	☒ 瞬間湯沸器	☒ 貯湯式湯沸器	☐ 深夜電力温水器
給湯場所	☒ 湯沸室	☐ 洗面	☐ 浴室
☐ 特殊給湯	☐ 給湯機	☐ 給湯器	☒ 瞬間湯沸器
● 排水通気設備		○ 汚水処理設備	
☐ 放流先	☒ 合流 ☒ 下水本管 200 mm (接続管 150, 200 mm 各1 本) ☐ 雨水本管 100 mm (接続管 75 mm 1 本) ☐ 側溝	☐ 分流 ☐ 敷地内処理	☐ 処理方式 (方式)
☐ 屋内排水	☒ 合流式	☒ 分流式 (厨房排水のみ分流)	☐ 能力 対象人員 人 処理水量 m ³ /日
☐ 排水システム	☒ 二管式	☐ 一管式	☐ 放流水質 ☐ BOD (mg/ℓ) 以下 ☐ T-N (mg/ℓ) 以下
☐ 雨水排水	☐ 浸透式	☒ 集合継手式 (客室 方式)	☐ COD (mg/ℓ) 以下 ☐ T-P (mg/ℓ) 以下
☐ 特殊排水 ()	☐ 雨水	☐ 雨水	☐ SS (mg/ℓ) 以下
● 厨房器具設備 (別途工事)		● 特殊設備	
☐ 種別	☒ 営業用 (食)	☐ 自家用 (食)	☐ 雨水
☐ 熱源	☒ ガス	☐ 電気	☐ 雨水

■ 計画上の留意点および設計条件等		■ 特仕仕様書																				
・上水、中水の誤配管に注意の事 ・BCP対応配管支持方法については、協議を行う事 ・給湯器は汎用品とする旨、施主了解済。 ・ ・ ・ ・ ・ ・		I. 配管材料																				
用 途	管 種	一般配管用SUS鋼管	排水用VLP管	水道用HIVP管	Cu管	銅管	水道用耐熱VLP管	被覆銅管	耐熱VP管	架橋PE管	ポリブテン管	配管用炭素鋼管	圧力配管用炭素鋼管	排水用VLP管	排水用VLP管	排水用VLP管	塩化ビニル管	遮心力鉄筋コンクリート管	消火用PE外面被覆鋼管	PE被覆鋼管	排水用タールエポキシ塗装鋼管	備考
		SUS	VLP	HIVP	Cu		HVA	HIVP	PN	SGP	STPG	GIP	D-VA	FDP	VP	HP	PLP					
給 水	引込管	●		○																		
	揚水管	○	●																			
	給水管	○	●																			VB
	屋外給水管			●																		VA
	雑排水			●																		
給 湯	給湯管	●				○	○	○	○	●	器具まわり、UBまわり1m											
排 水	汚水管													○	○	●	●					
	雑排水管											○		○	○	●	●					
	厨房排水管											○		○								
	雨水竖管											○				○						
	屋外排水管															○	○					
	屋外雨水管															●	○					
	汚水圧送管											○		○						●		
	雑排水圧送管											○		○						○		
通 気	通気管										○		○		●							
	引込管																			●		
	屋外ガス管																			●		
ガ ス	ガス管										●											
消 火	消火管										●											
	連絡送水管											○										
	CO ₂ 配管											○										

2. 弁・継手			バルブ種類 (注1)																		
a. 配管とバルブの組み合わせ																					
用途	規格名称	管径 耐圧	①	②	③	④	⑤	⑥	⑦	⑧	⑨	⑩	⑪	⑫	⑬	⑭	⑮	⑯	⑰	⑱	
給水	水道用VLP鋼管	≦50A		●																○1	
	フランジ付き "	20A≦	○5						○						○						
	鋼及び銅合金継目無管								○3	○3										○3	
	水道用被覆鋼管								○3	○3										○3	
	水道用VP管								○											○	
	水道用HIVP管								○					○						○	
	ポリブテン管	≦50A							○6											○6	
給湯	架構PE管	≦50A							○6											○6	
	一般配管用SUS鋼管												○			○				○	
	水道用耐熱VLP管	≦50A			○4															○4	
	フランジ付き "	65A≦				○5														○5	
	鋼及び銅合金継目無管					○3														○3	
	耐熱性VP管					○														○	
	ポリブテン管	≦50A							○6											○6	
消火	架構PE管	≦50A							○6											○6	
	一般配管用SUS鋼管												●			○				○	
	配管用炭素鋼管			●				○													
	圧力配管用炭素鋼管			○				●													
汚水・ 雑排水 圧注管	消火用PE外面被覆鋼管			○						○											
	配管用炭素鋼管(白)			○																	
	水道用硬質VLP管	≦50A			○1																
フランジ付き "			32A≦	○5				●													

○1: 管端防食形(給水用)規格JV5-1
 ○2: 弁座面コバルト盛金仕様とする。
 ○3: ソルダ形(銅)

○4: 管端防食形(給湯用)規格JV5-2
 ○5: フランジ形(青銅)
 ○6: 50A以下について適用する。

(注1)バルブ種類についての共通事項
 a. 50A以下はねじ込み、65A以上はフランジ接合を基本とする。
 b. ポリブテン、架構ポリエチレン管などの軟質合成樹脂管は、通常使用する管径を50A以下とする。
 c. ストリーナーはバルブに準ずる。スクリーンは80メッシュとする。

(注2)バルブ名称、仕様、規格
 ①青銅JISバルブ(脱亜鉛対策)(ソルダ形を含む) ⑪塩ビバルブ 1MPa
 ②青銅JISバルブ(管端防食形) ⑫バタフライバルブ(鑄鉄製要素ステンレス鋼)
 ③青銅JISバルブ(要部BC形)(ソルダ形を含む) ⑬バタフライバルブ
 ④黄銅バルブ (鑄鉄製要素ステンレス鋼、ナイロンライニング)
 ⑤鑄鉄バルブ ⑭バタフライバルブ(アルミ製要素ステンレス鋼)
 ⑥鑄鉄バルブ(ナイロンライニング) ⑮バタフライバルブ(ステンレス鋼製)
 ⑦鋳鋼バルブ ⑯ボールバルブ(鑄鉄)
 ⑧ダクタイルバルブ ⑰ボールバルブ(黄銅)
 ⑨鋳鋼バルブ ⑱ボールバルブ(青銅)(管端防食形を含む)
 ⑩ステンレス鋼バルブ ⑲ボールバルブ(ステンレス鋼)

(注3)耐圧欄に特記(5K、20K等)なき場合の耐圧はJIS10Kを標準とする。

5. 立地環境対策

□ 寒冷地対策 屋外埋設配管 ○ 屋外配管埋設深さ(6Lー 以下) ○ その他 ()
 散水栓立ち上り配管 ○ 水抜き栓 ○ その他 ()
 室内 ○ 凍結防止用ヒータ ○ 室内暖房
 ○ 寒冷地用衛生器具 ○ 凍結防止24時間運転
 ○ その他 ()

□ 塩害対策 ● 耐塩仕様の機器及び架台 ● 耐塩塗装

□ 地盤沈下対策 ● 建物導入部の配管 (ボール型伸縮 継手)
 ○ 屋外埋設配管支持 ()

6. 法適合関連

- 本図書に記載される建築設備は、建築設備耐震設計・施工指針、大成標準仕様を用いて、建築基準法施行令第129条の2の4に準じること。
- 本図書に記載される建築設備は、令第129条の2の4に適合することを確認した。

構造設計一級建築士 第5617号 井上 慶一郎	印
---------------------------------	---

7. その他

a. 厨房配管は、排水管を除き天井配管及び、床上転し配管を原則とする。
やむを得ず軽量コンクリート内配管とする場合は、防食処理を施す。

b. 散水栓は床埋込みとせず、壁付きまたは水栓柱とする。

c. 防食

(イ) 土中埋設

外面被覆のない鋼管

●ベトロタム系防食テープ巻き付け
○熱収縮シートまたはチューブ
○その他 ()

油管

○平成2年自治省告示第204号に規定する材料・方法
○その他 ()

(ロ) コンクリート埋設

外面被覆のない鋼管・鉛管

○ベトロタム系防食テープ巻き付け
○その他 ()

(ハ) 多湿箇所

外面被覆のない鋼管または保温のある配管

○アスファルトプライマー
○金属外装
○合成樹脂外装
○その他 ()

P	-	1	2	衛生設備特記仕様書	P	0	0	1	0	1
---	---	---	---	-----------	---	---	---	---	---	---

b. 継手 (※) 給湯用途及びプール水、浴槽水の循環用途はテフロン製とする。

継手種類 防振継手	給 水	給 湯	排 水	消 火
	●合成ゴム ○ステンレスベローズ	○合成ゴム (※) ●ステンレスベローズ		
	○ ●合成ゴム	○ ○合成ゴム (※)		
可とう継手	○ステンレスベローズ	●ステンレスベローズ		○ステンレスベローズ
	○			○
伸縮継手		●スリーブ型 ○ベローズ型		
		○		

3. 保温

区 分	施 工 箇 所	標準施工 種別	仕上材
給水管	● 屋内露出 居室、廊下	a ₁	
	機械室、書庫、倉庫	b ₁	
	● 屋内隠蔽 天井内、パイプシャフト内及び空腔壁中、共同溝	c ₂₁	
	多湿箇所（床下、暗渠内、土中）	d ₁	
排水管	● 屋内露出（バルコニー、開放廊下を含む）及び多湿箇所	e ₄	
	● 屋内露出 居室、廊下	a ₁	
	機械室、書庫、倉庫	b	
	● 屋内隠蔽 天井内、パイプシャフト内及び空腔壁中、共同溝	c ₂₁	
給湯管	○ 屋外露出（バルコニー、開放廊下を含む）及び多湿箇所	e ₄	
	● 屋内露出 居室、廊下	a ₁	
	機械室、書庫、倉庫	b ₁	
	● 屋内隠蔽 天井内、パイプシャフト内及び空腔壁中、共同溝	c ₂₁	
銅板製の タンク	多湿箇所（床下、暗渠内、土中）	d ₁	
	● 屋外露出（バルコニー、開放廊下を含む）及び多湿箇所	e ₄	
	○ 一般箇所	f ₁	
	○ 多湿箇所	f ₁	
貯湯タンク		g ₁	
排気筒	○ 隠蔽箇所	h	

4. 総合調整完了後の測定項目

●風量調整 ●水量調整 ○室内内外気の温湿度の測定

○室内気流及びびんあい の測定 ○騒音の測定

●飲料水の水质の測定（水道法施行規則（昭和32年厚生省令第45号）第10条による水质検査）

(二) 塩ビライニング鋼管に使用する継手は、管端防食継手（コア内蔵継手又はコア付鋼管継手）とする。

(ホ) 異種金属管の接続は、絶縁継手を使用し施工のこと。

(ヘ) ポンプアップ排水管にはMD継手を使用しない。

d. 防錆

(イ) 屋外機器、配管等の鋼製架台や金具は溶融亜鉛めっき仕上げとする。

(ロ) 屋外機器のコンクリート基礎部分のアンカーボルト、ナット類はステンレス製とする。

e. 逆止弁

(イ) 全揚程が0.3MPa (約30m) を超える場合は、衝撃吸収式とする。

(ロ) 弁の呼び径40以上の場合は、パイパス弁内蔵形とする。

（自吸式のポンプは除く。）

f. 各種機材のうち、下記の部分は特記なき場合は塗装を行わない。

(イ) 埋設されるもの（ただし、防食塗装は行う）

(ロ) 亜鉛めっき及び樹脂コーティングなどで隠蔽される部分

(ハ) 亜鉛めっきされた鋼製架台及び支持金物類

(ニ) アルミニウム、ステンレス、銅、合成樹脂製などで、特に塗装の必要を認められない面

(ホ) PS内、機械室（主機械室を除く）

g. 水栓の開閉部に隣じた水の逆流防止のための措置

●水栓とあふれ面の吐口空間を確保する

●逆止弁を設置する

●バキュームブレーカーを設置する

○その他（ ）

h. 給水管に隣じたウォーターハンマー防止のための措置

○管径を大きくし流速を小さくする

●ウォーターハンマー防止器を設置する

○揚水ポンプ出口の水撃防止型逆止弁を使用する

○その他（ ）

i. 排水のための配管設備の容量及び傾斜（勾配）並びにそれらの算出方法

●排水管の傾斜（勾配）は、「排水の容量（管径）に応じてSHASE-S 206の排水管選定線図に基づく表による。」

●排水管の容量（管径）の算定手法は、●器具排水負荷単位法、○定常流量法（SHASE-S 206）による。

●排水量【器具排水負荷単位法の場合は「負荷単位（単位数）」を、定常流量法の場合は「負荷流量（L/SEC）」】を、排水機主管及び各系統の立て管について系統図に図示する。（系統図参照のこと）

j. 水中ポンプ上部には吊り上げ用フックを設ける。

k. 上水・中水配管の誤接続防止のため、中水管には識別テープを貼ること。

完成時着色水により確認テストを行う。

l. 貯湯式沸湯器を乾式壁に取り付ける場合は、納まり標準図BS6-01P又は02Pによる。


m. 配管の溶接接合で、溶接部の非破壊検査を行う場合の抜取率と合格とする為の不合格率は、協議により決定する。

8. 海外調達品

●海外調達品関連：海外製品、海外資機材については、日本国の法令に適合する場合は、その使用を制限しないものとする。ただし、当社の海外調達品目リストに掲載されたものに限る。

●海外調達品目リスト：社内審査委員会 で審査し、承認された製品、資機材とする。

竣工図	設計	工事	
2013.08.31			

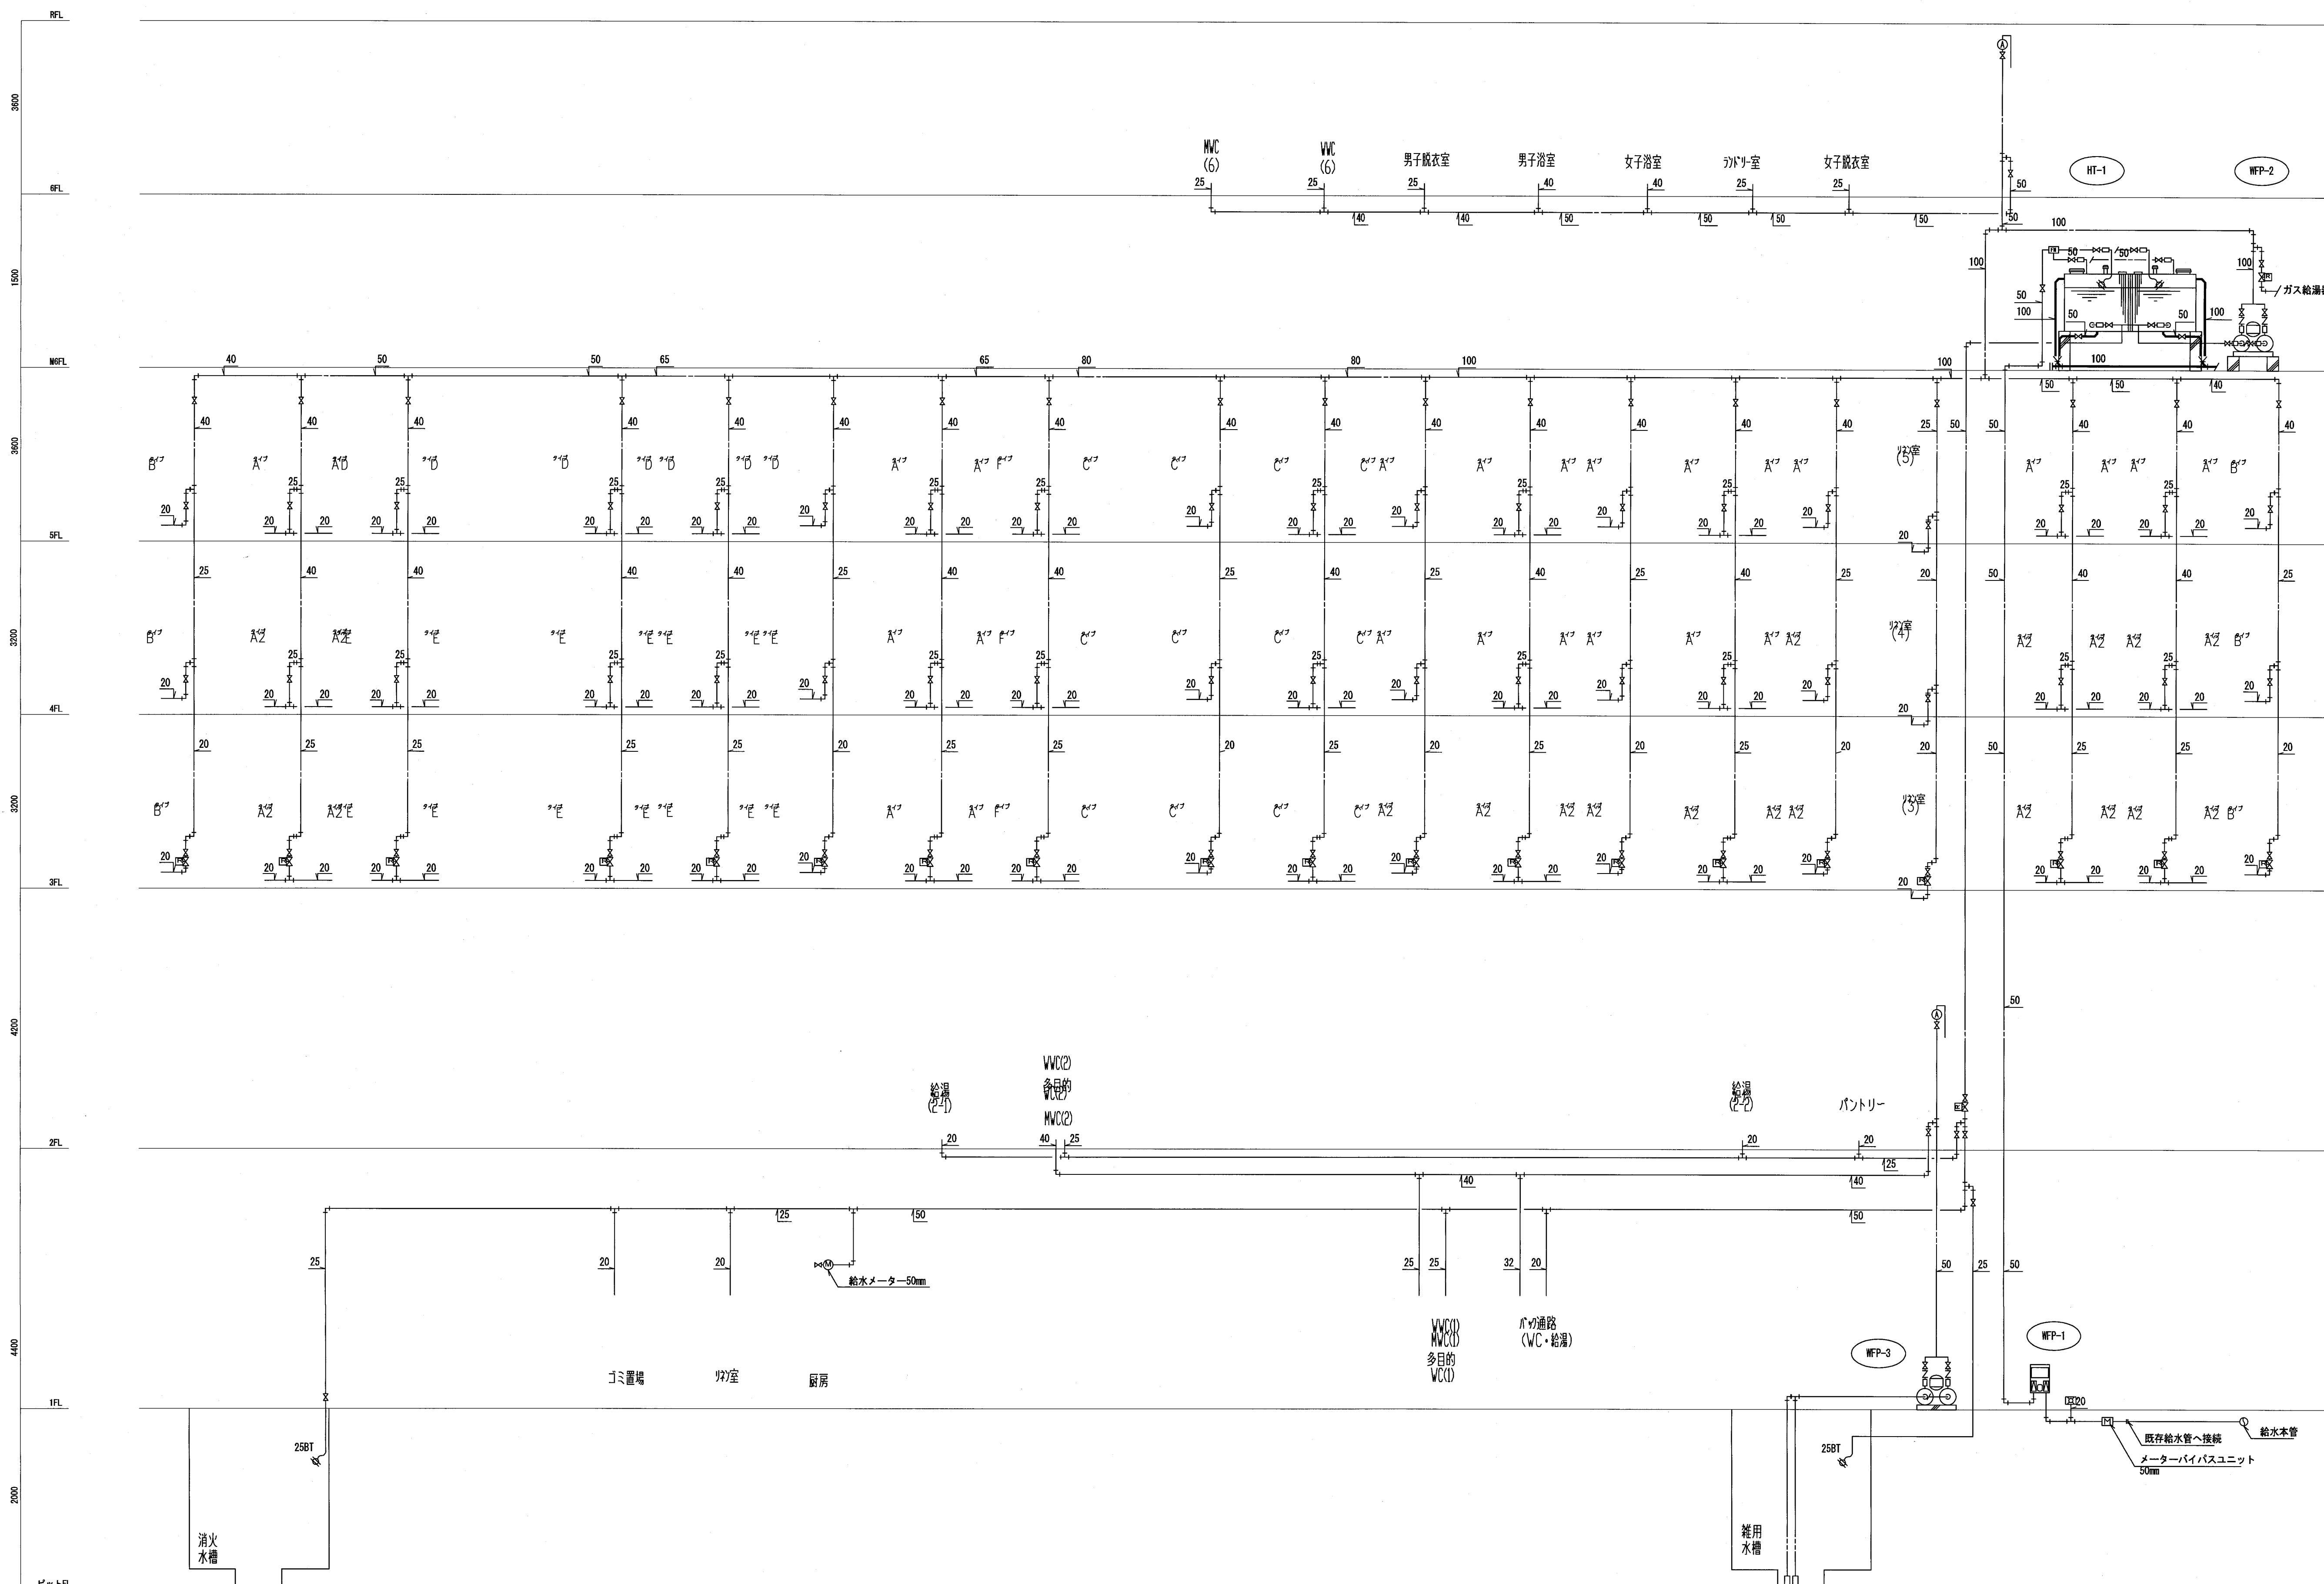

確認申請図	2012.08.01
見検図	2012.08.10
契約図	2012.10.01
竣工図	2013.08.31

設計番号 01-28350-000

島嶼会館建設工事

【竣工図】
発行日 2013.08.31
図面名称

給水設備
系統図


縮尺 NOSCALE

P-003

AC009

竣工図 2013.08.31


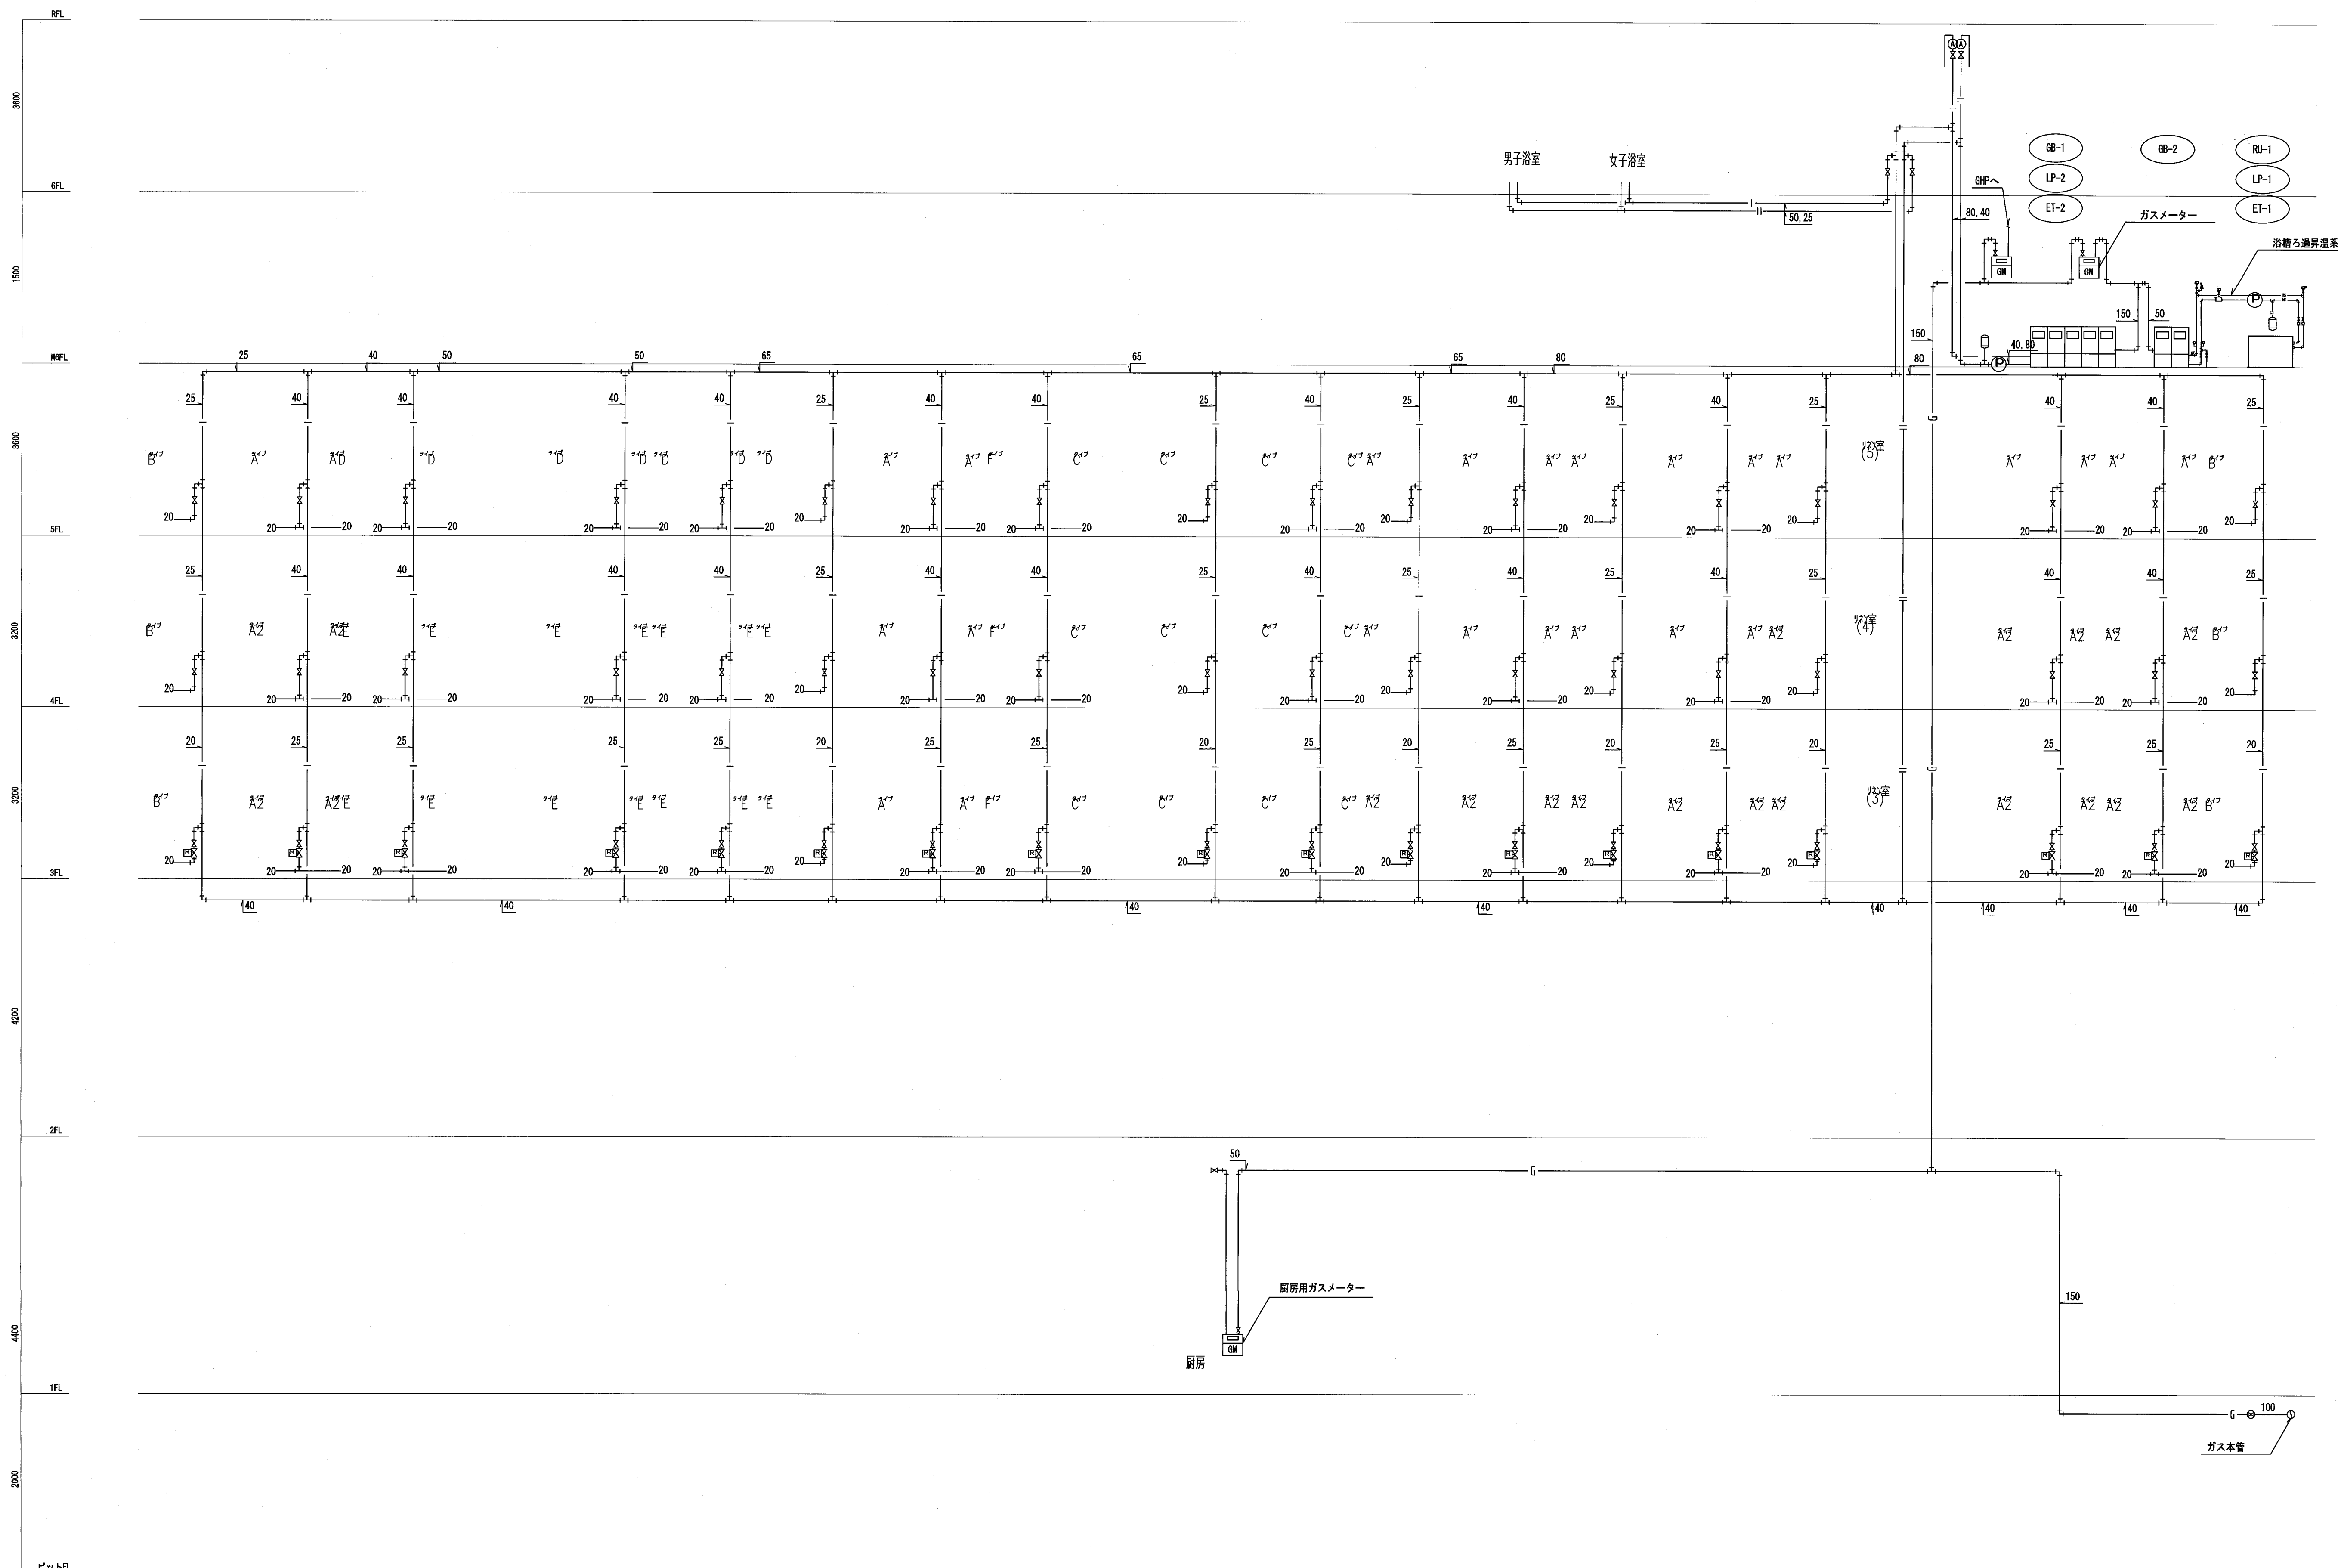

確認申請図	2012. 08. 01
見積図	2012. 08. 10
契約図	2012. 10. 01
竣工図	2013. 08. 31

設計番号 01-28350-000

島嶼会館建設工事

【竣工図】
発行日 2013. 08. 31

図面名称

給湯・ガス設備
系統図

縮尺 NOSCALE

竣工図 設計 工事
2013.08.31

P-004

ACA009

Copyright (C) 大成建設株式会社 著作権者の許可なく複製、転載、第三者譲渡等の行為を禁じます。

確認申請図	2012.08.01
見積図	2012.08.10
契約図	2012.10.01
竣工図	2013.08.31

設計番号 01-28350-000

島嶼会館建設工事

【竣工図】
発行日 2013.08.31


図面名称

排水設備
系統図

縮尺 NOSCALE

P-005


ACAD09

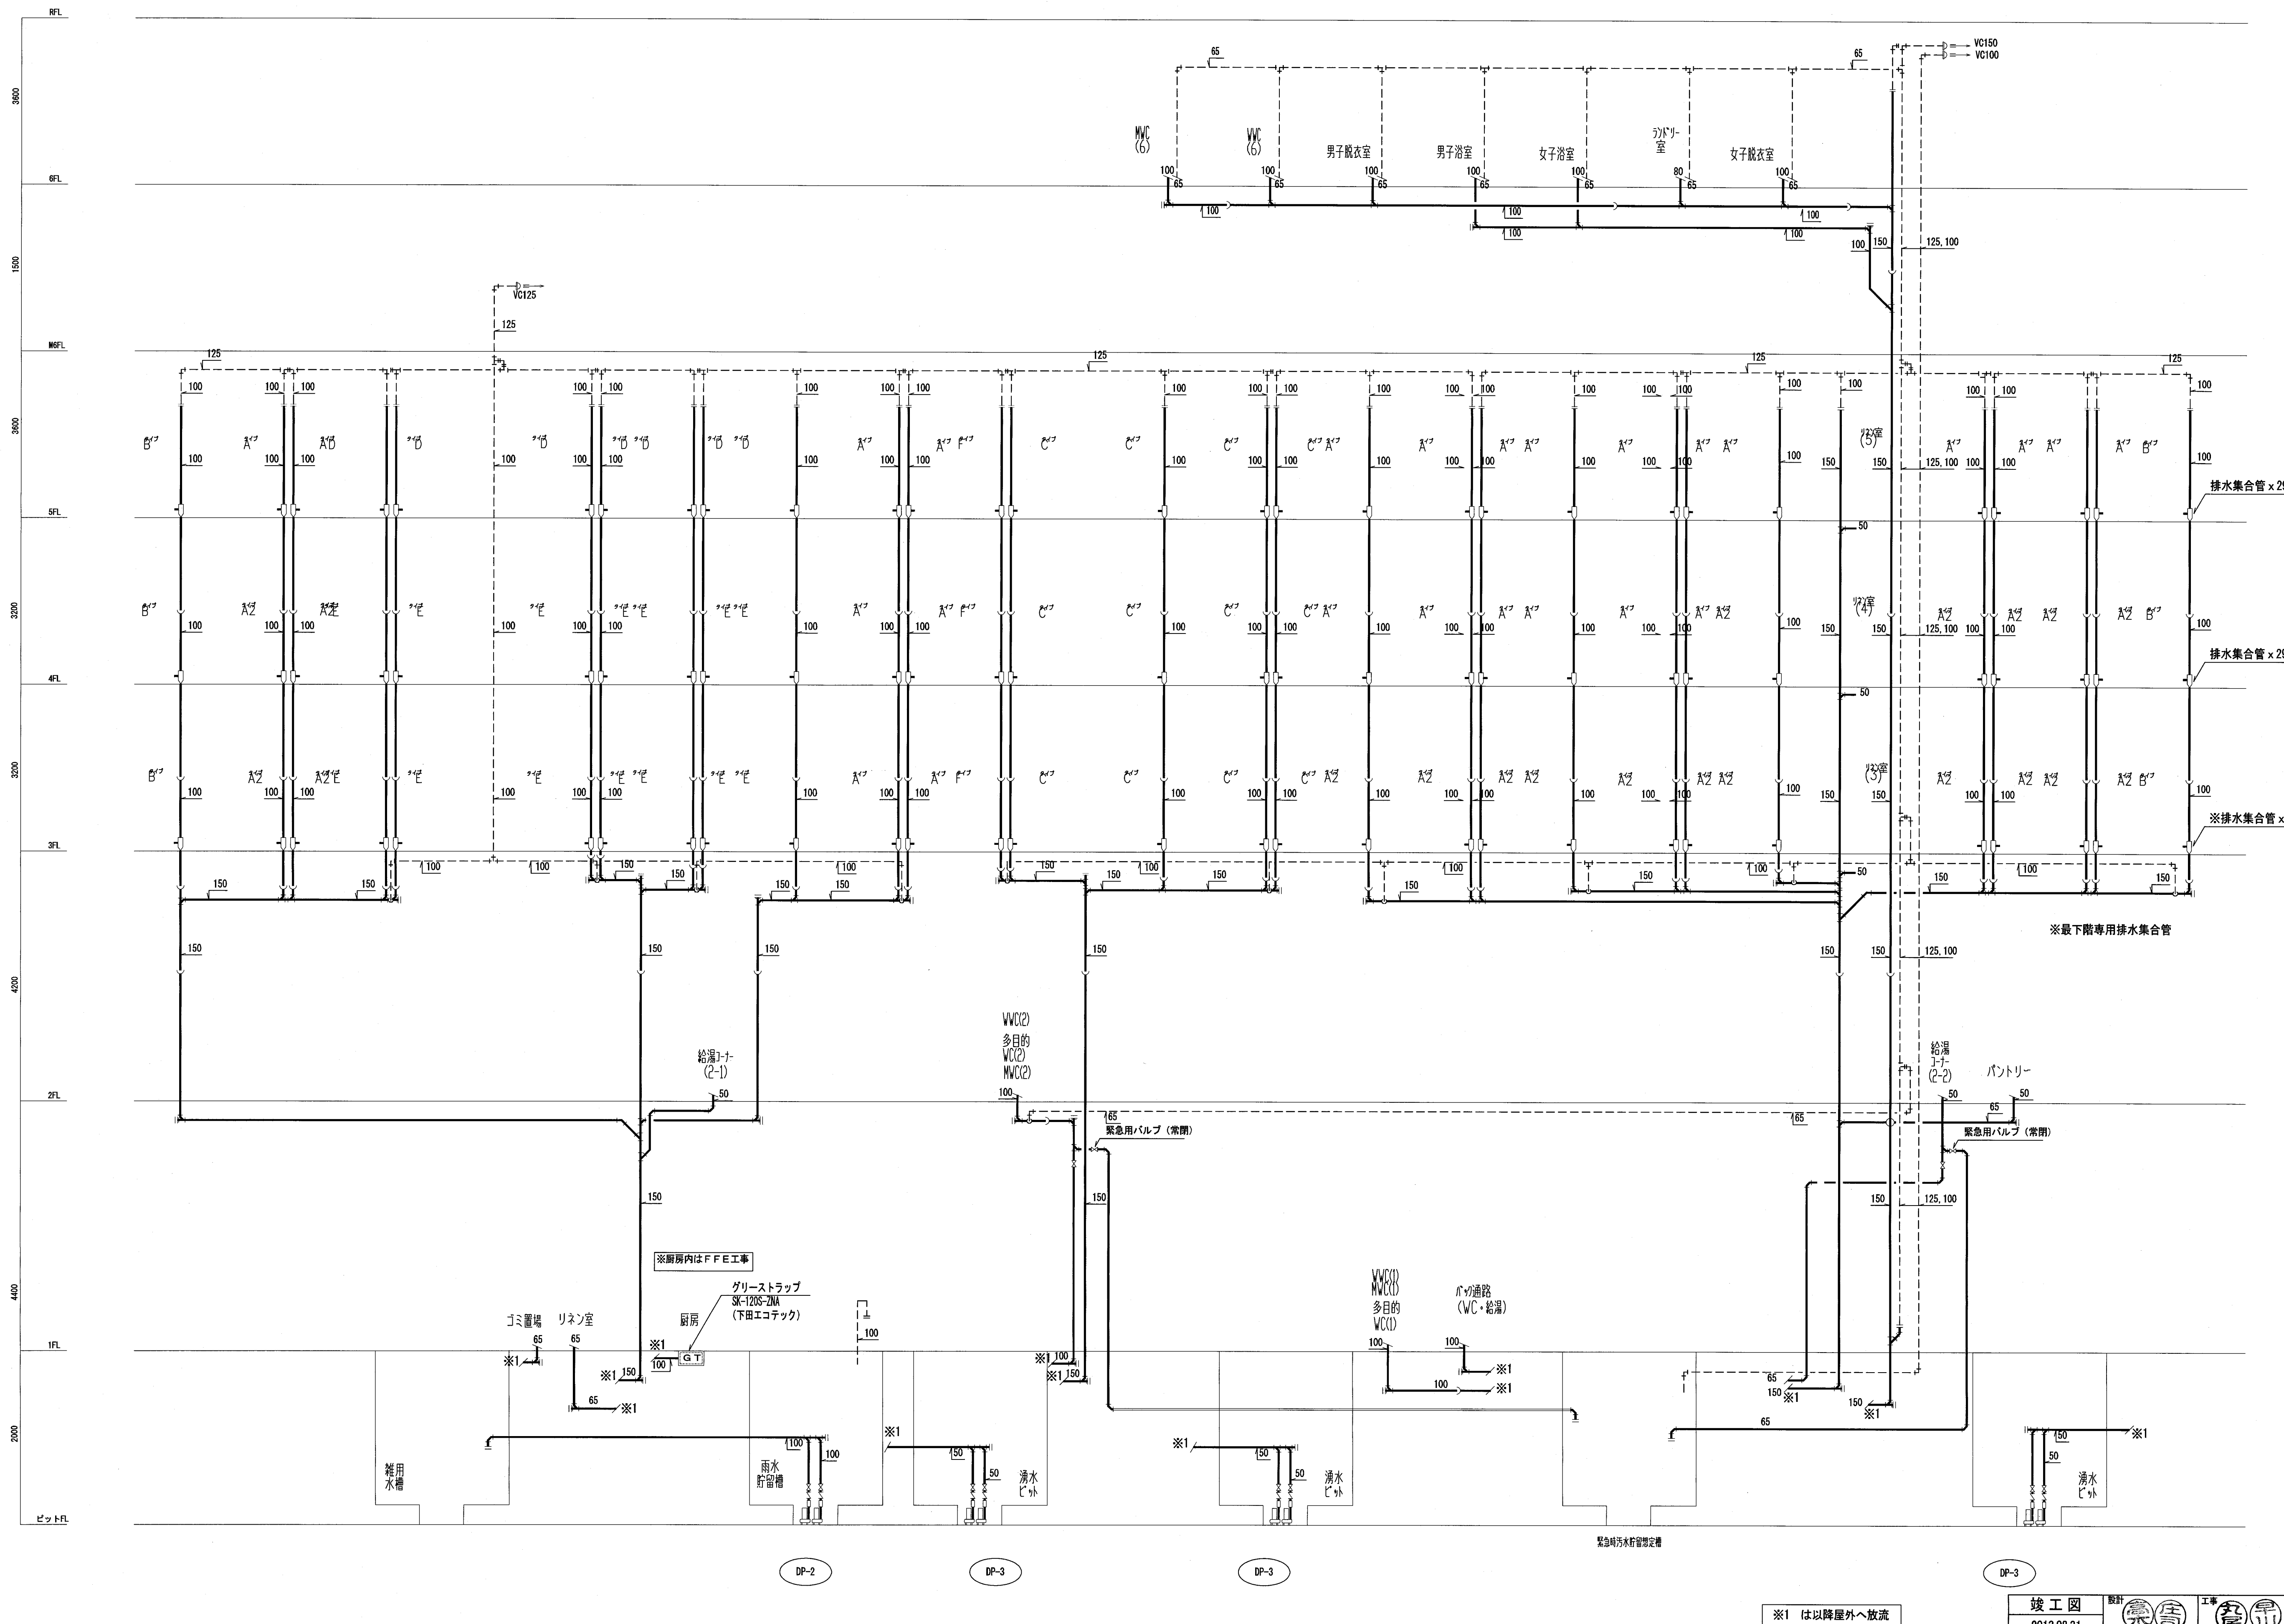

※ 化粧樹は建築工事

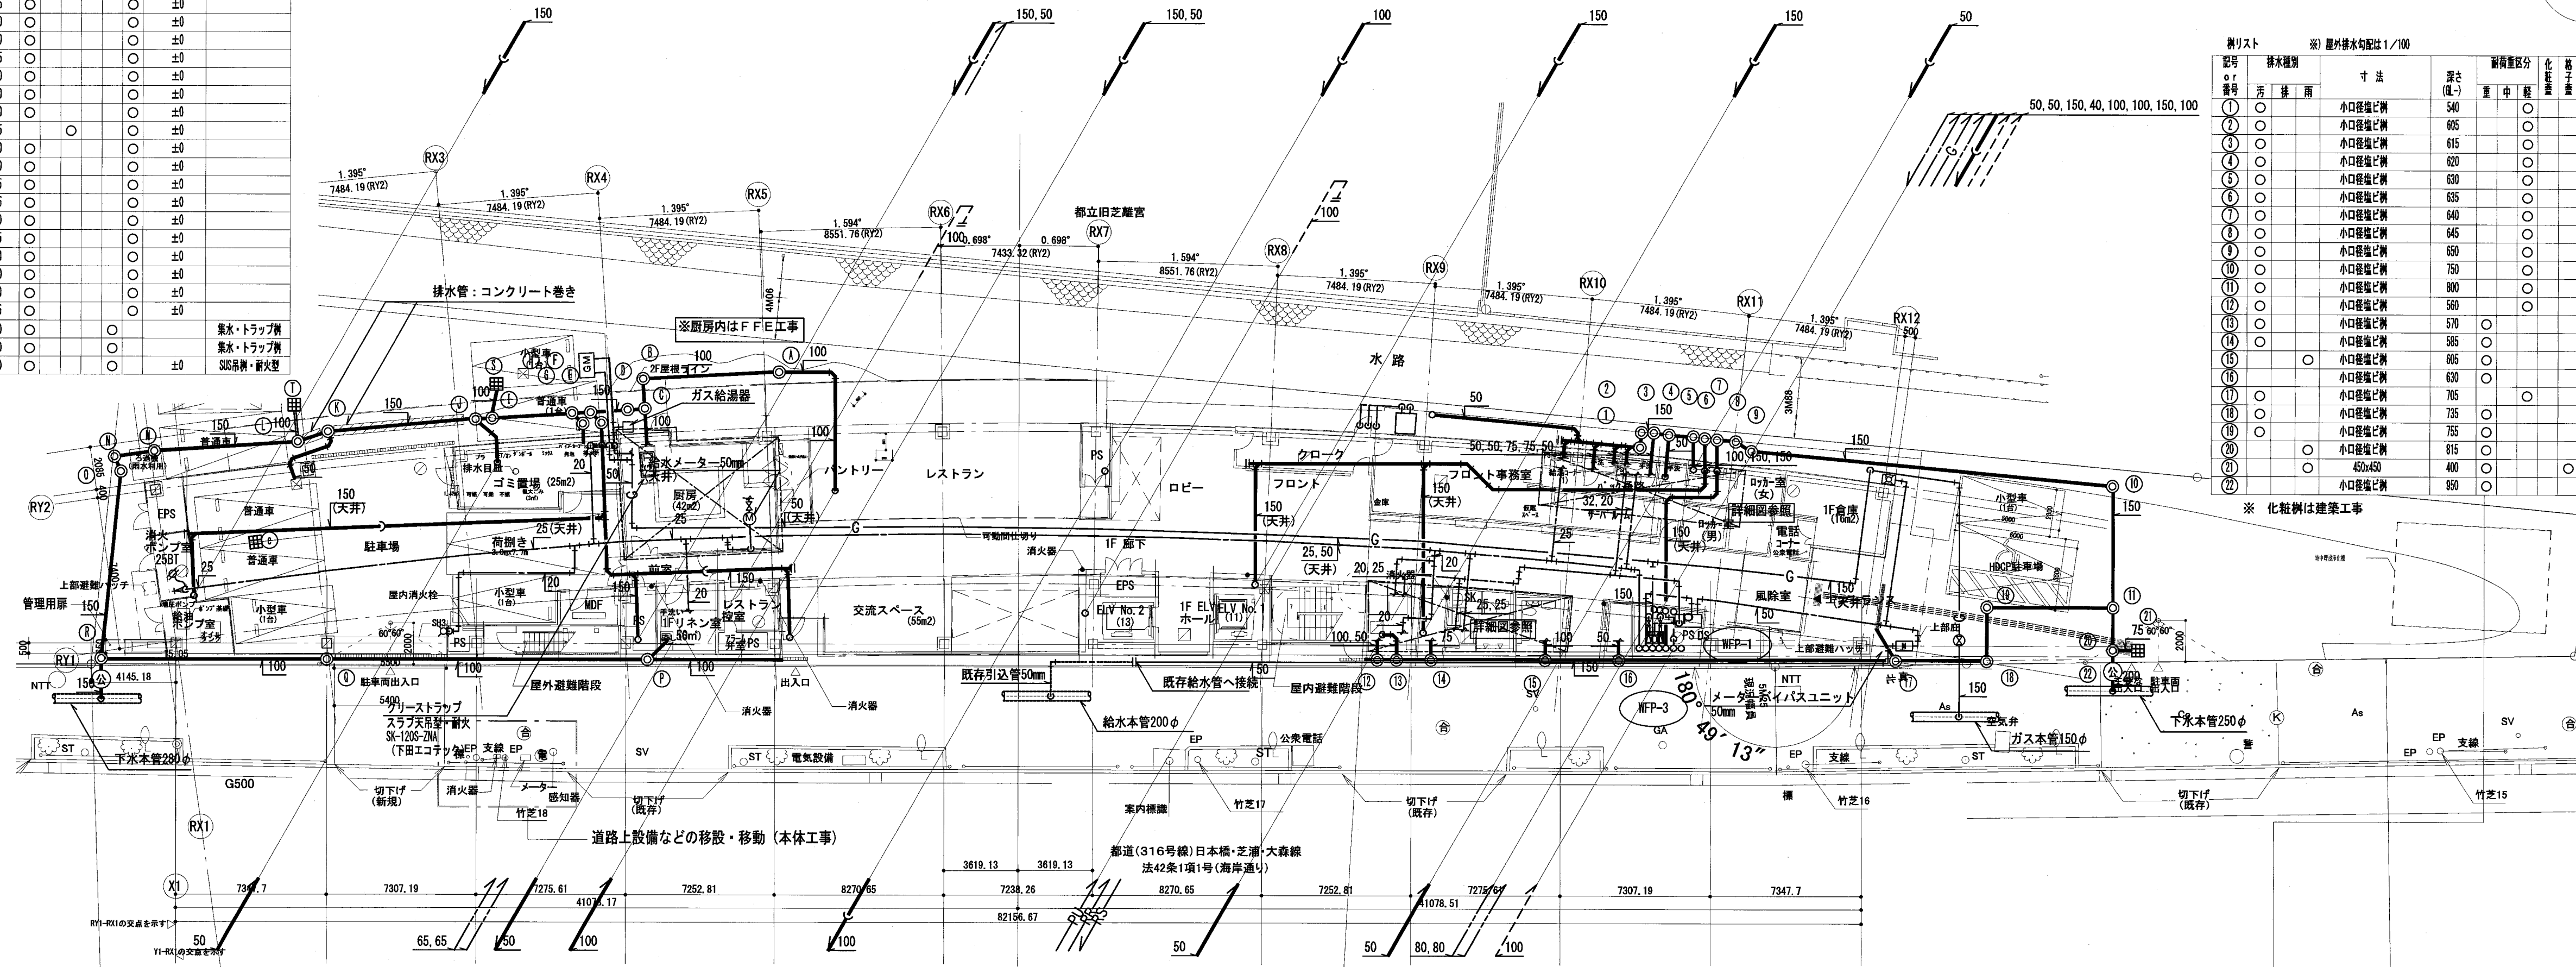


※ 屋外排水勾配は1/100


記号 of 番号	排水種別	寸法	深さ (mm)	配管 区分	化 糞 機	地盤レベル (m)	備 考

※ 化粧樹は建築工事

ピット平面図

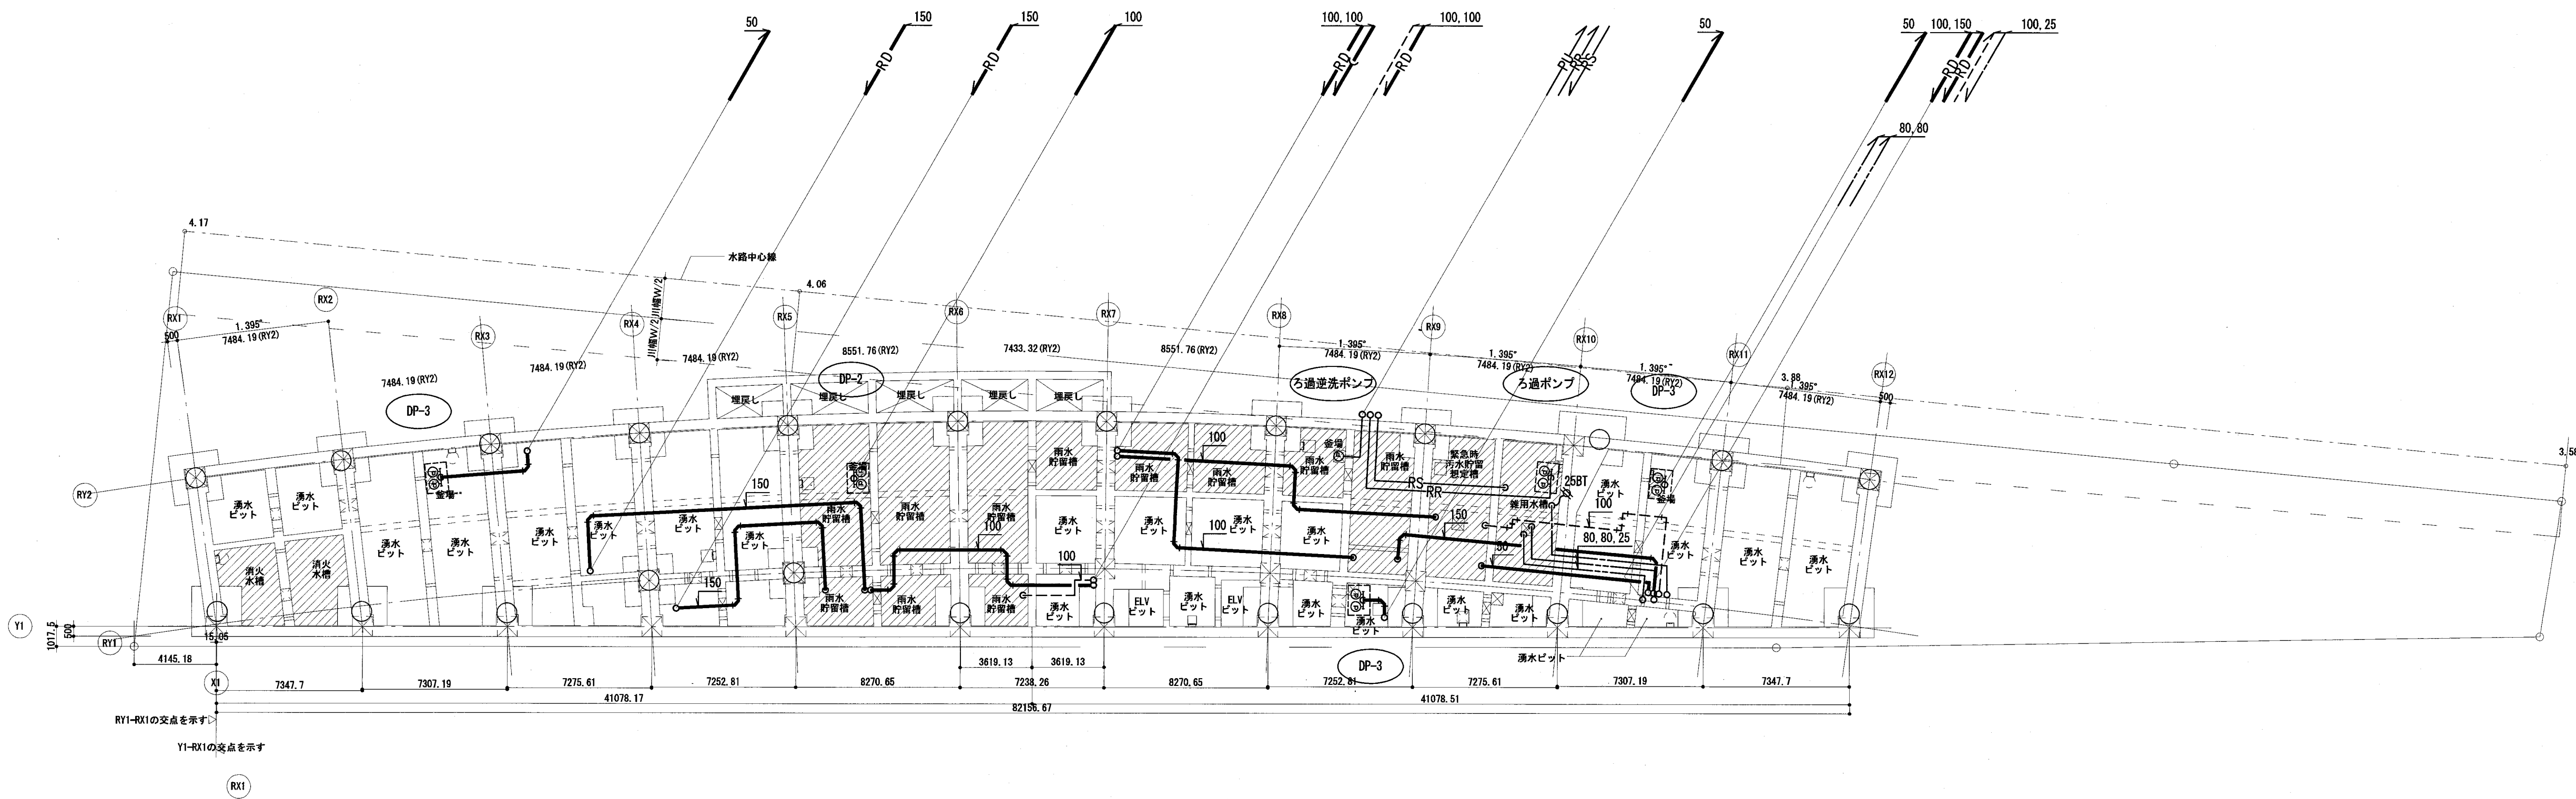


3階平面図

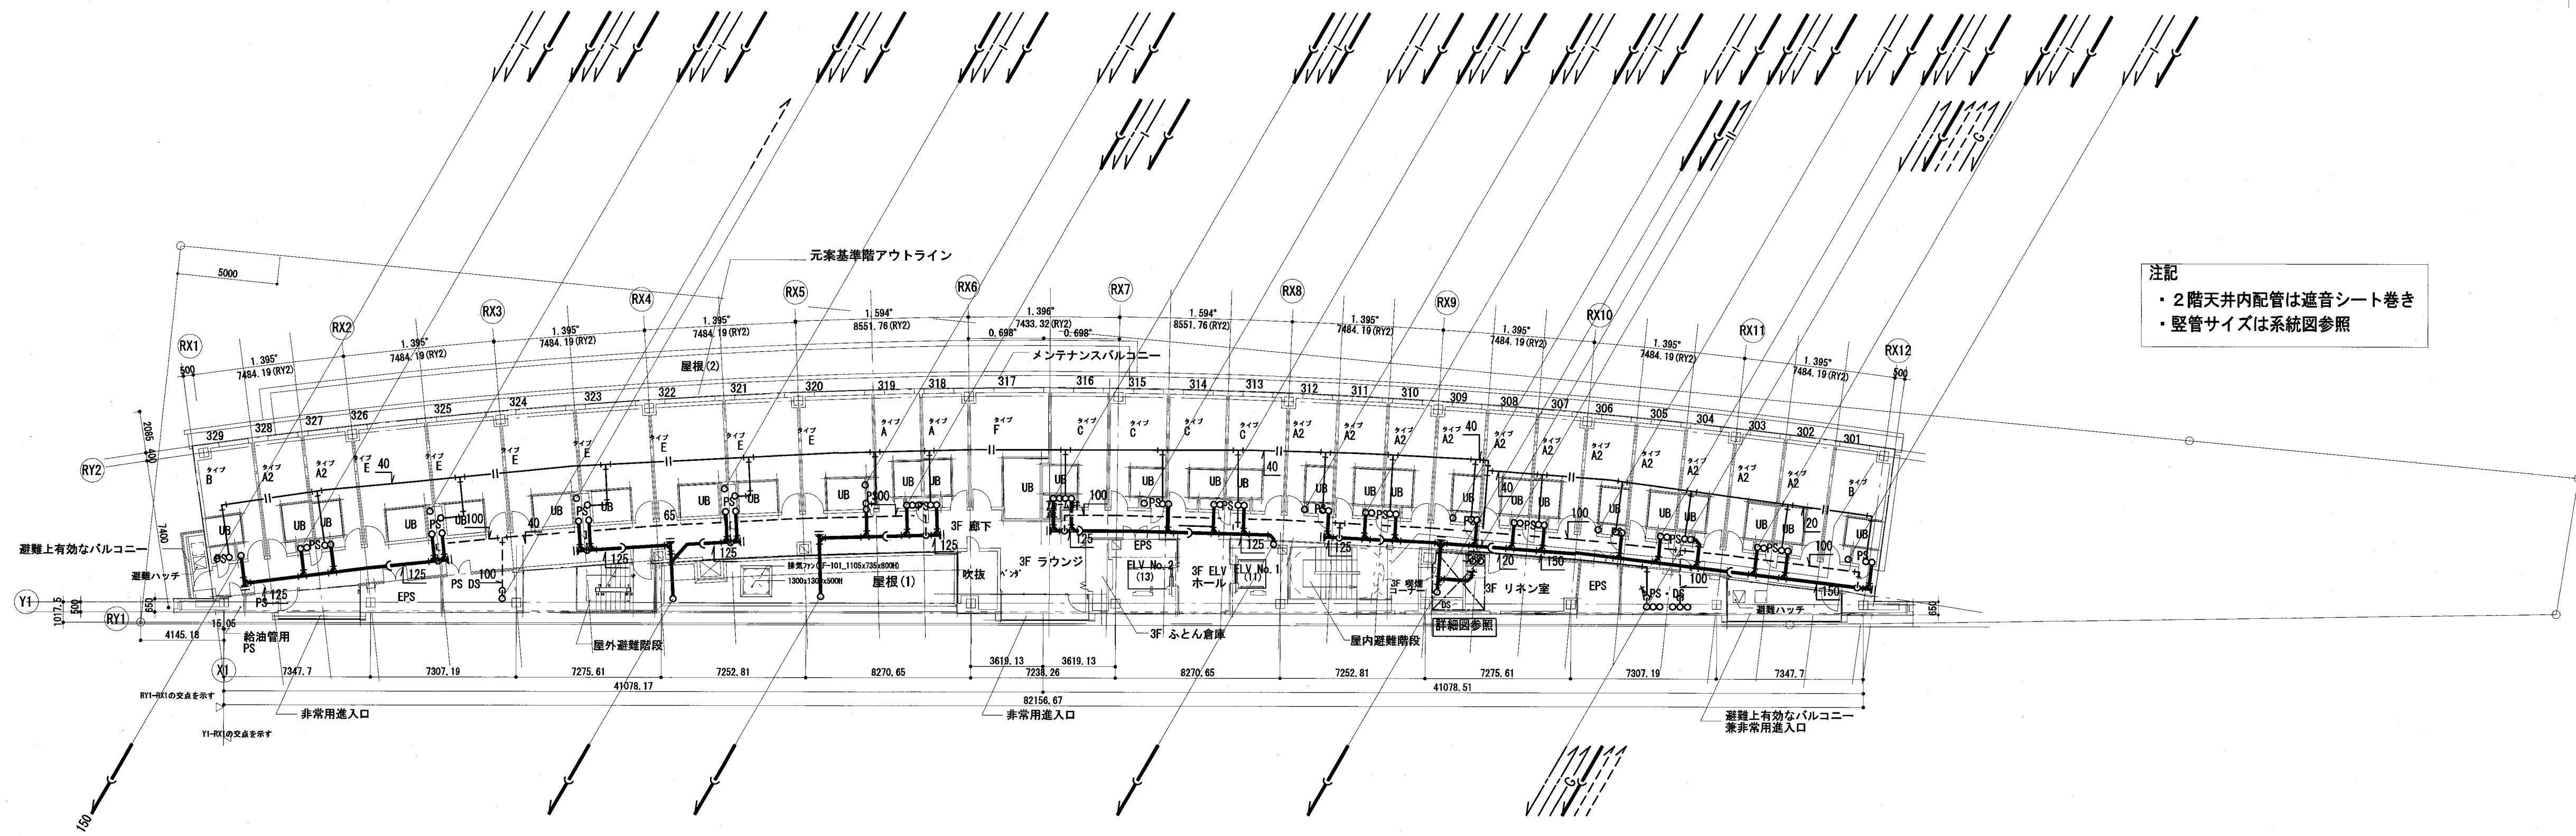

注記
・2階天井内配管は遮音シート巻き
・配管サイズは系統図参照

2階平面図

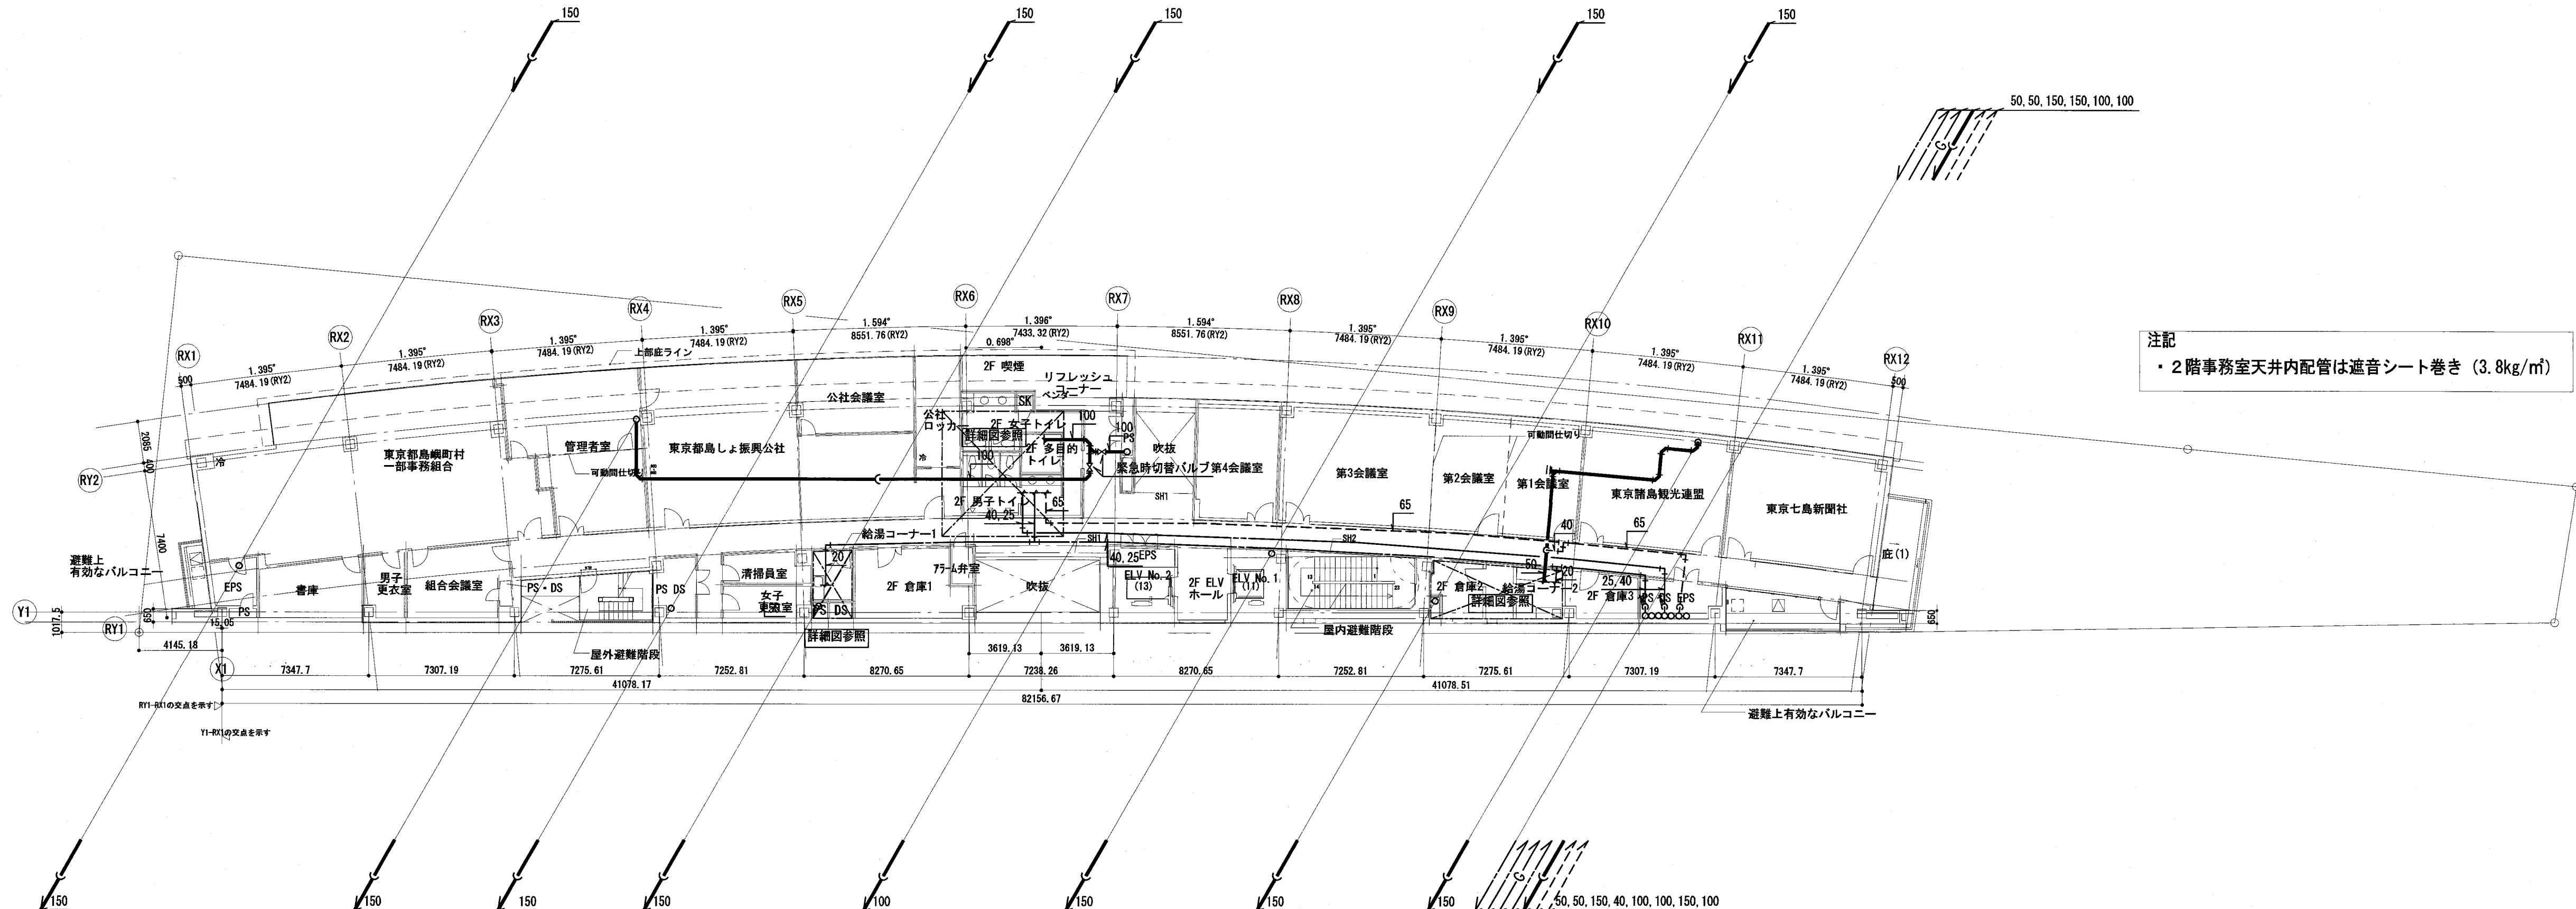

注記
・2階事務室天井内配管は遮音シート巻き (3.8kg/m²)



TAISEI CORPORATION
TAISEI DESIGN
Planners Architects & Engineers

大成建設株式会社一級建築士事務所
〒163-0606新宿区西新宿1-25-1
URL <http://www.taisei.co.jp>

一級 第338032号
設備設計一級 第003946号
設計 高木 淳
担当 庄司 朋子

確認申請図 2012.08.01
見積図 2012.08.10
契約図 2012.10.01
竣工図 2013.08.31

設計番号 01-28350-000

鳥嶋会館建設工事

【竣工図】
発行日 2013.08.31

図面名称

衛生設備
2・3階平面図


縮尺 1/200 (A1), 1/400 (A3)

竣工図 2013.08.31
設計 衛生設備
工事



P-007

Copyright © 大成建設株式会社 著作権者の許可なく複製、転載、第三者開示等の行為を禁じます。

5階平面図

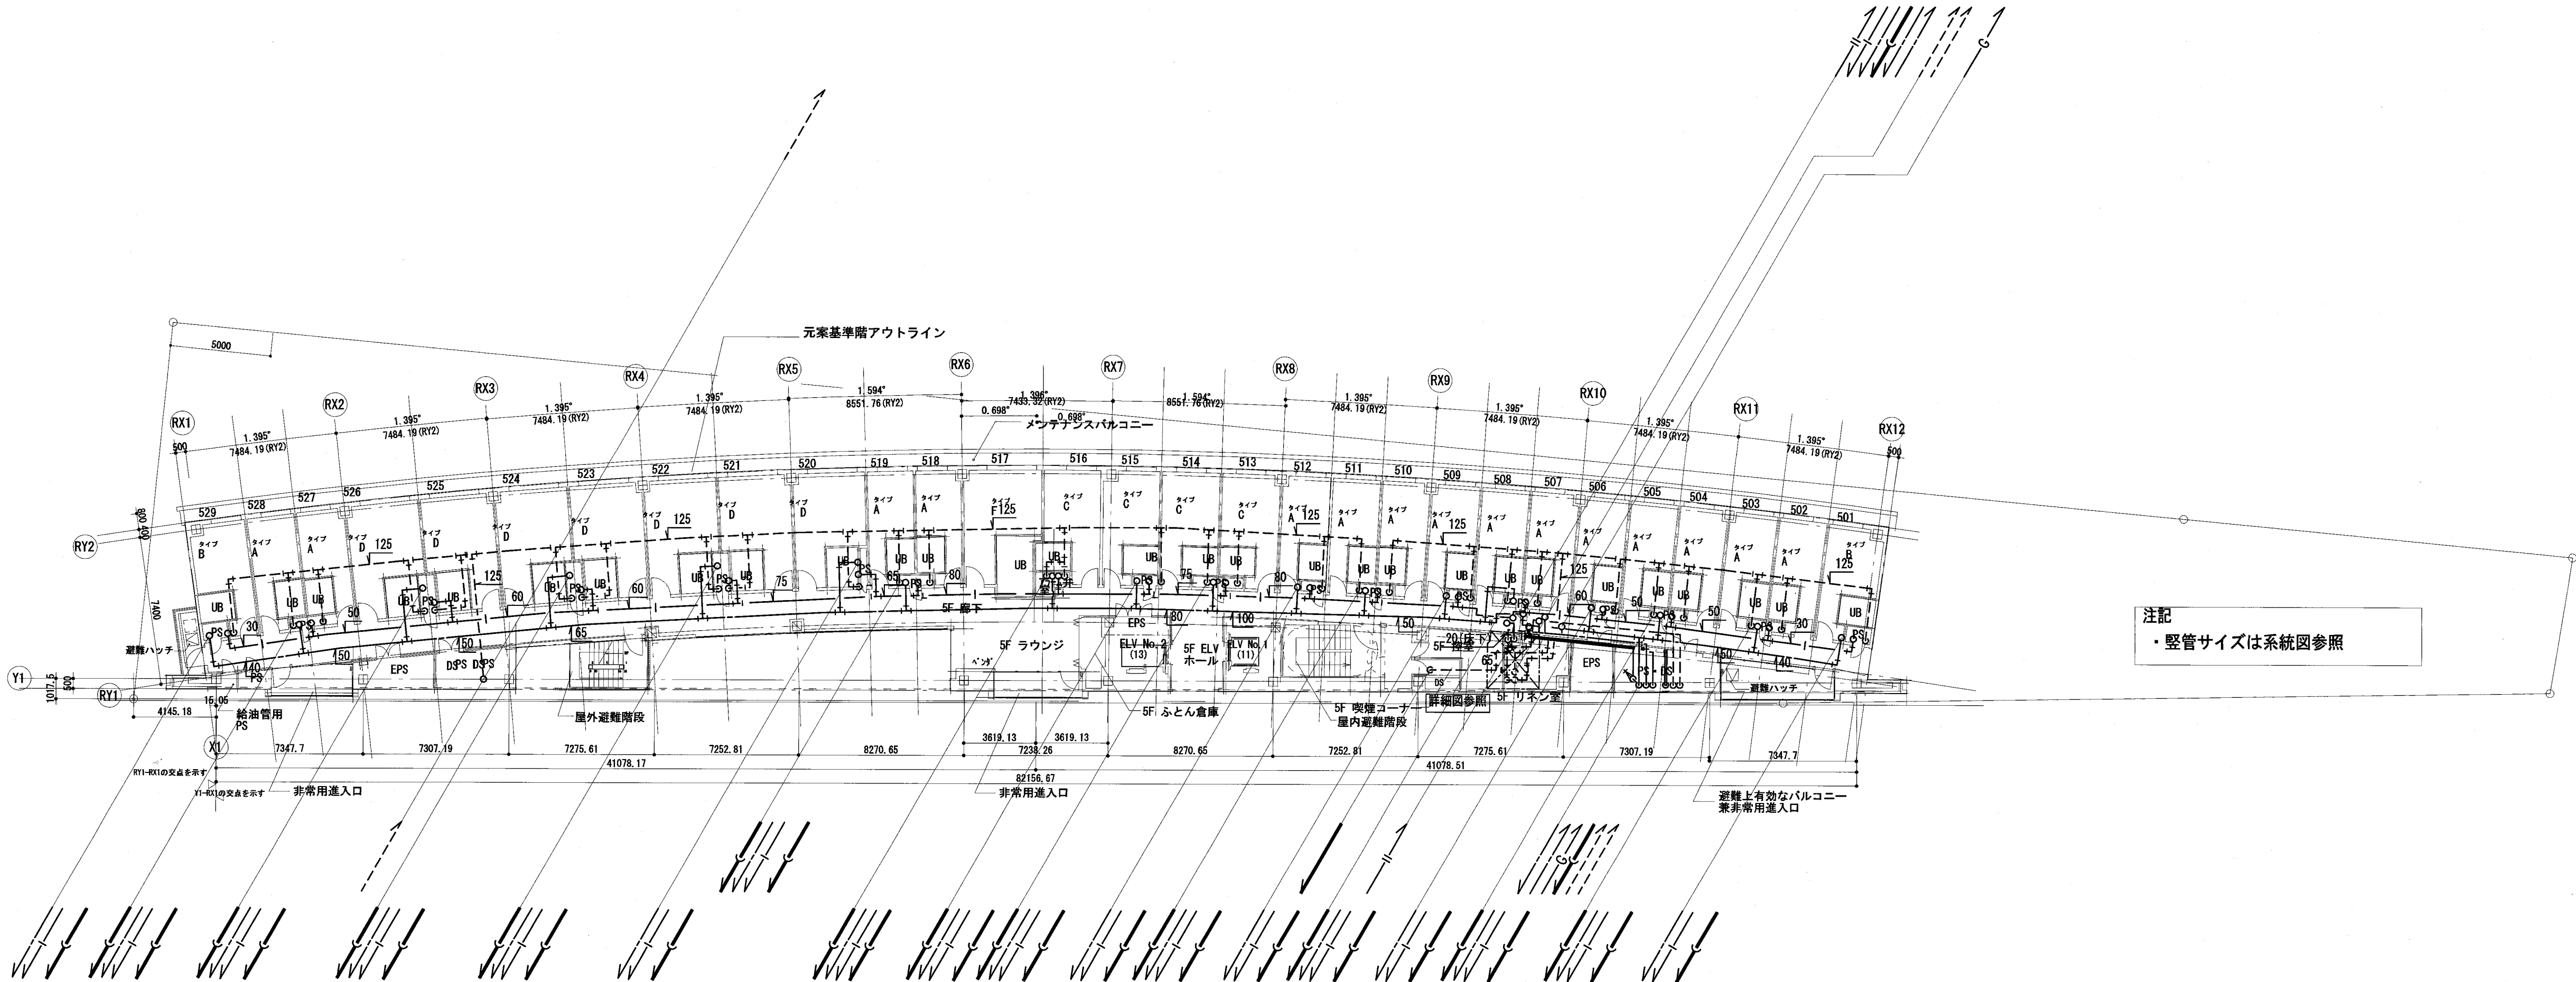

4階平面図

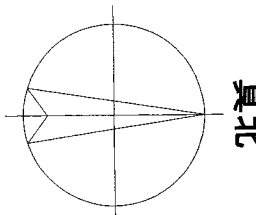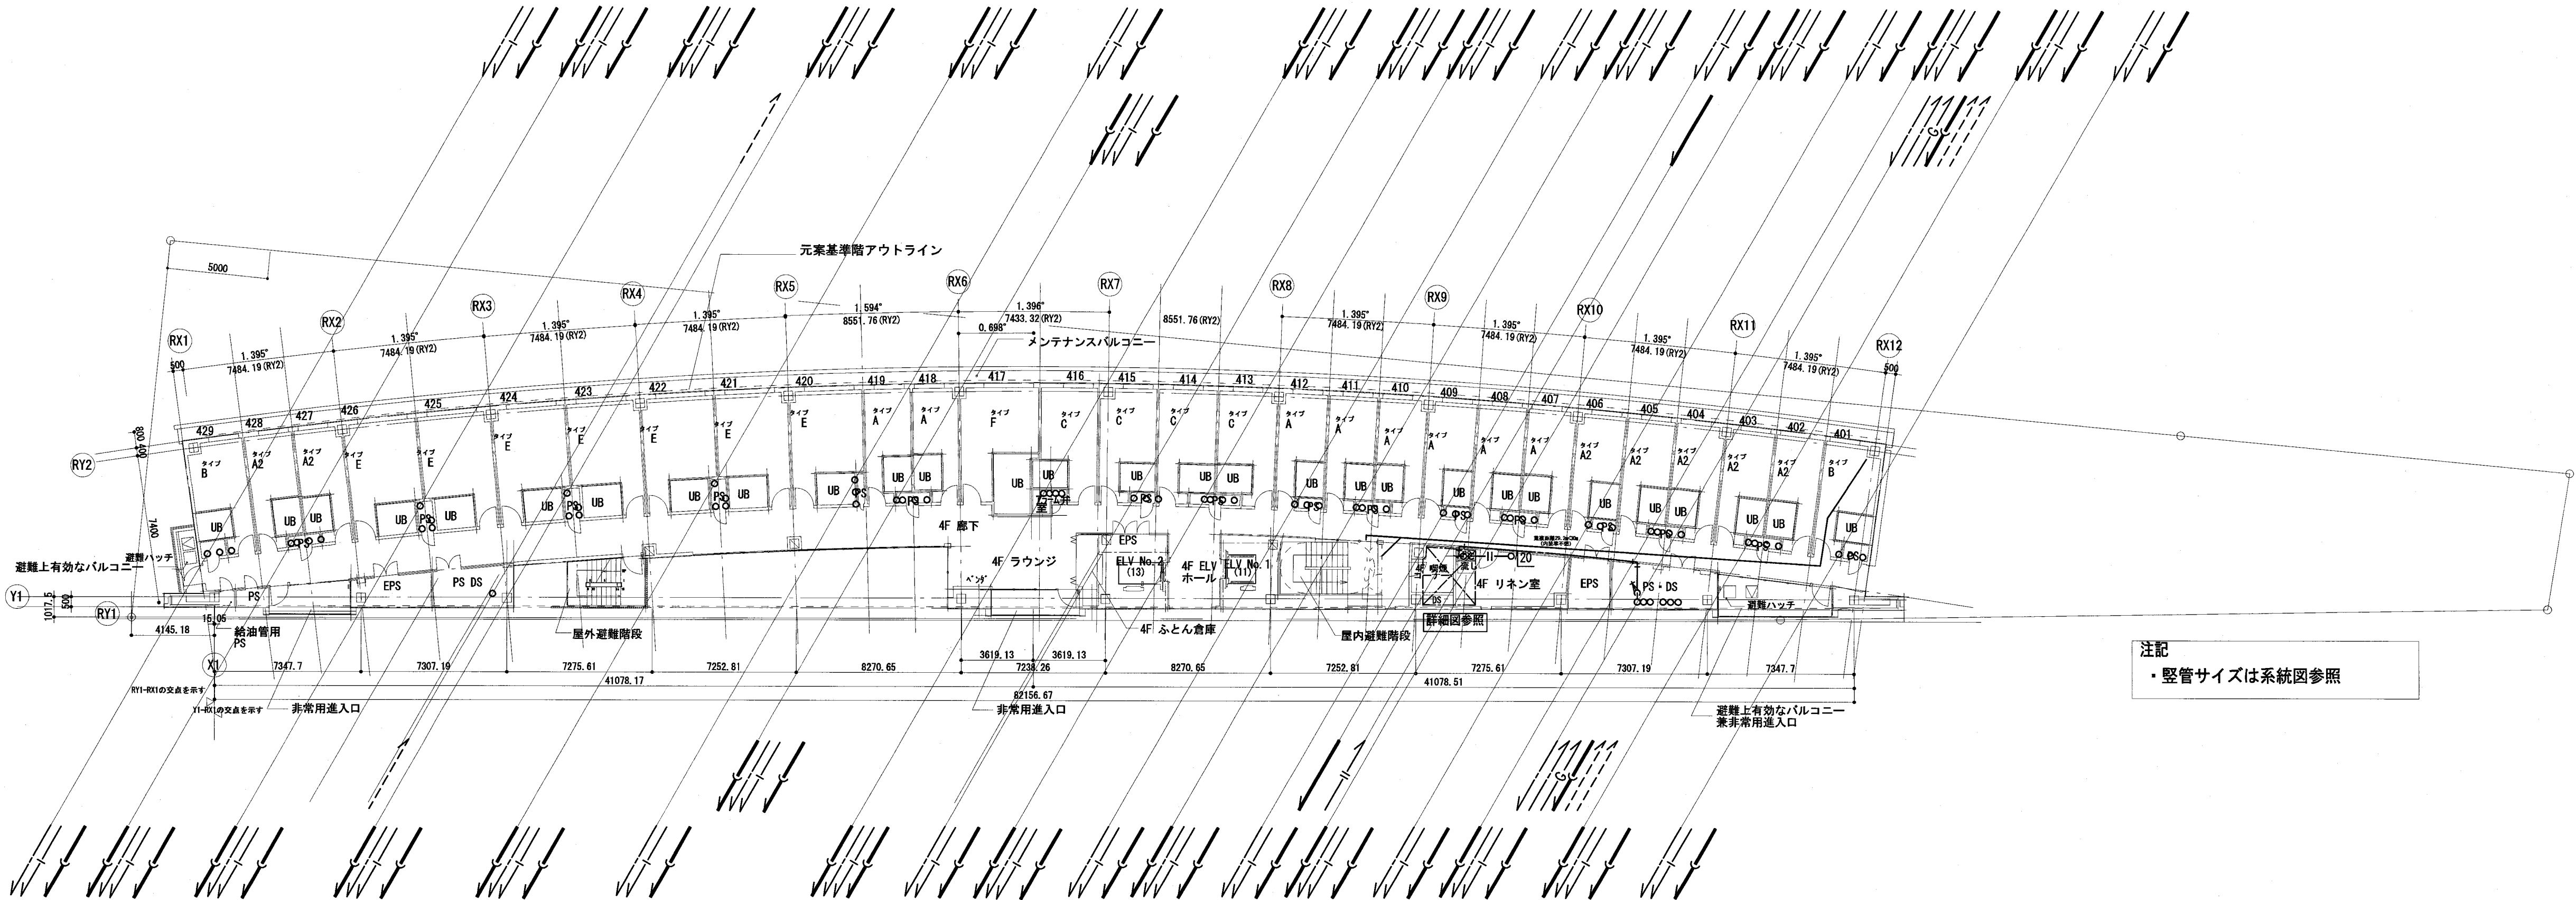

TAISEI CORPORATION

TAISEI DESIGN
Planners Architects & Engineers

大成建設株式会社一級建築士事務所
〒163-0806新宿区西新宿1-25-1
URL <http://www.taisei.co.jp>

一級 第338032号
設備設計一級 第003946号
設計 高木 淳

設計 高木 淳
担当 庄司 朋子

確認申請図	2012.08.01
見積図	2012.08.10
契約図	2012.10.01
竣工図	2013.08.31

設計番号 01-28350-000

島嶼会館建設工事

【竣工図】
発行日 2013.08.31

図面名称


衛生設備
4・5階平面図

縮尺 1/200 (A1), 1/400 (A3)


P-008



6階平面図

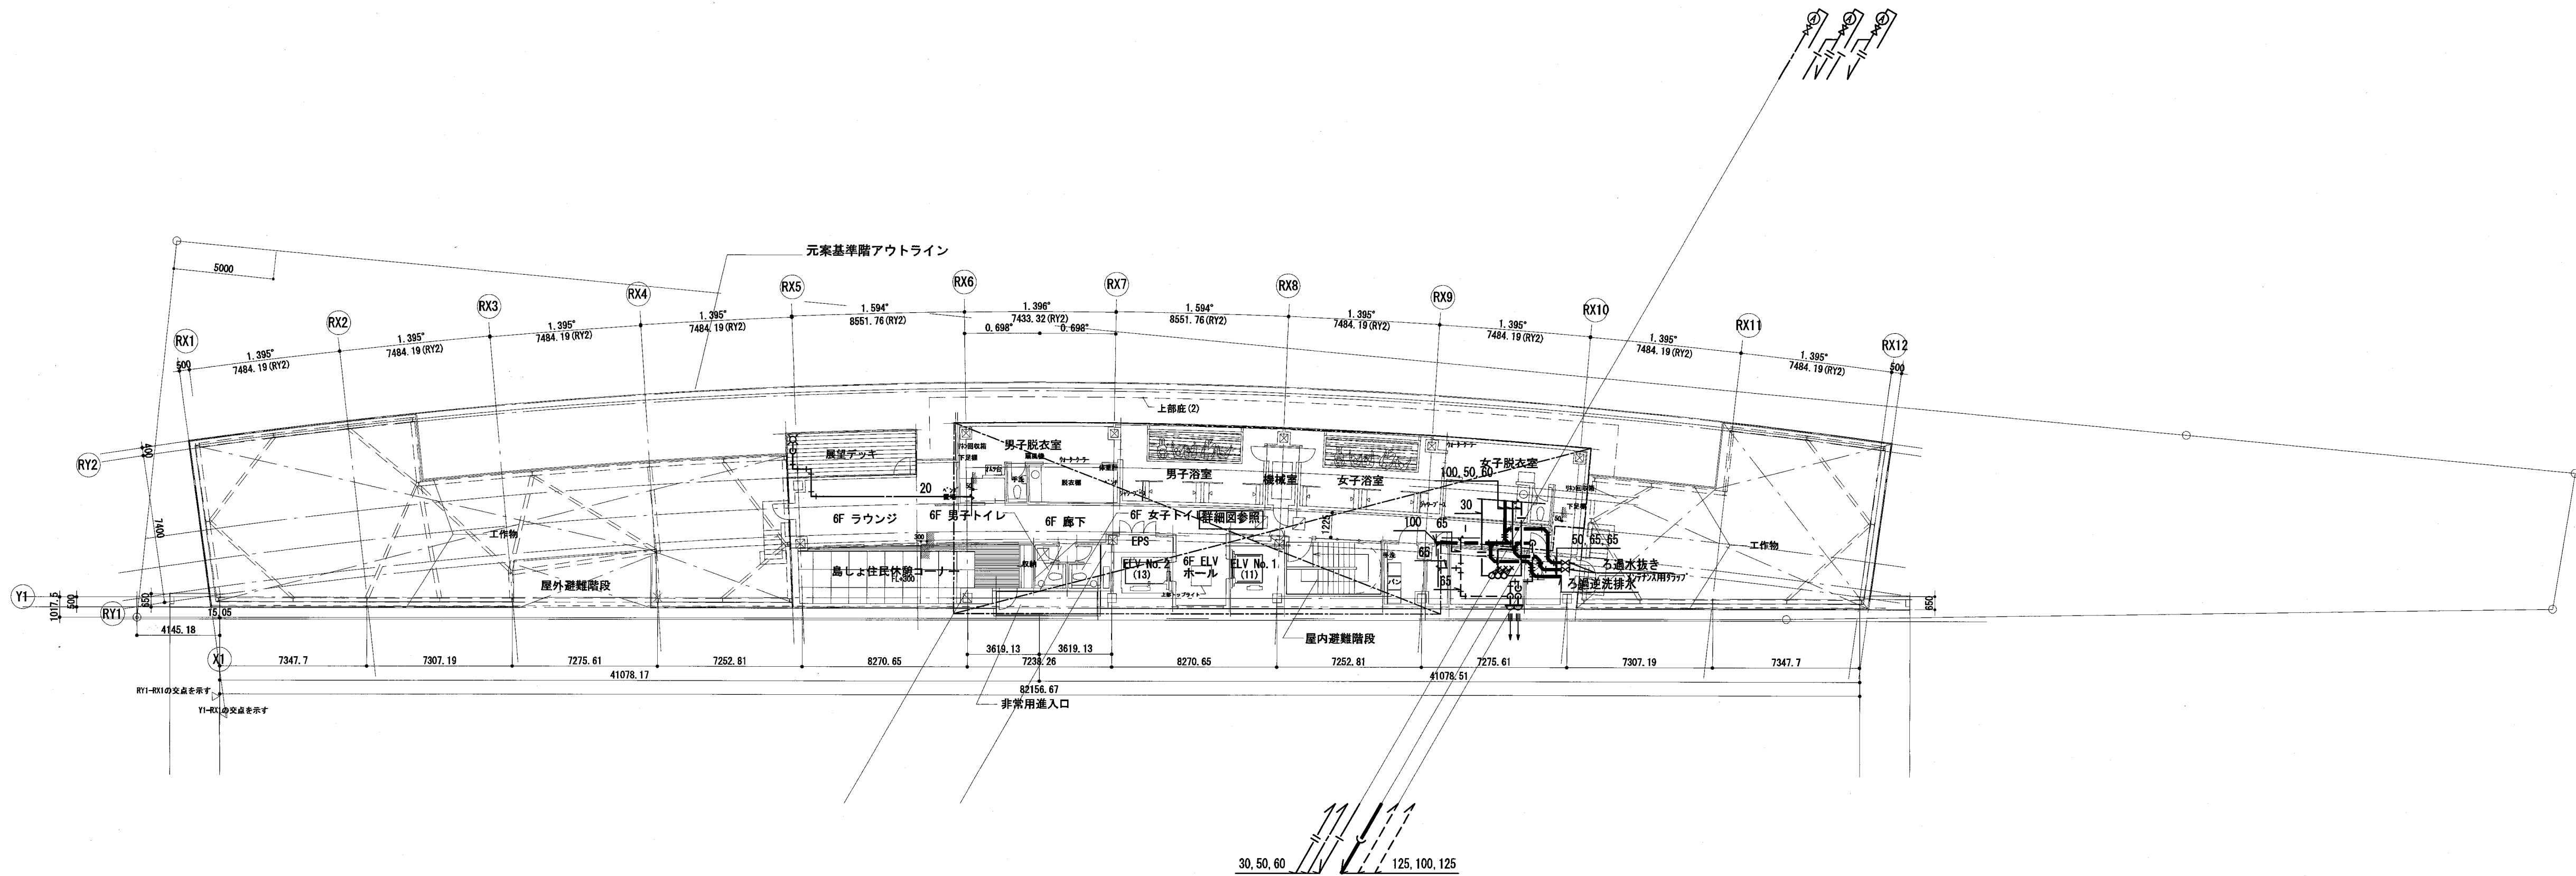

M6階平面図

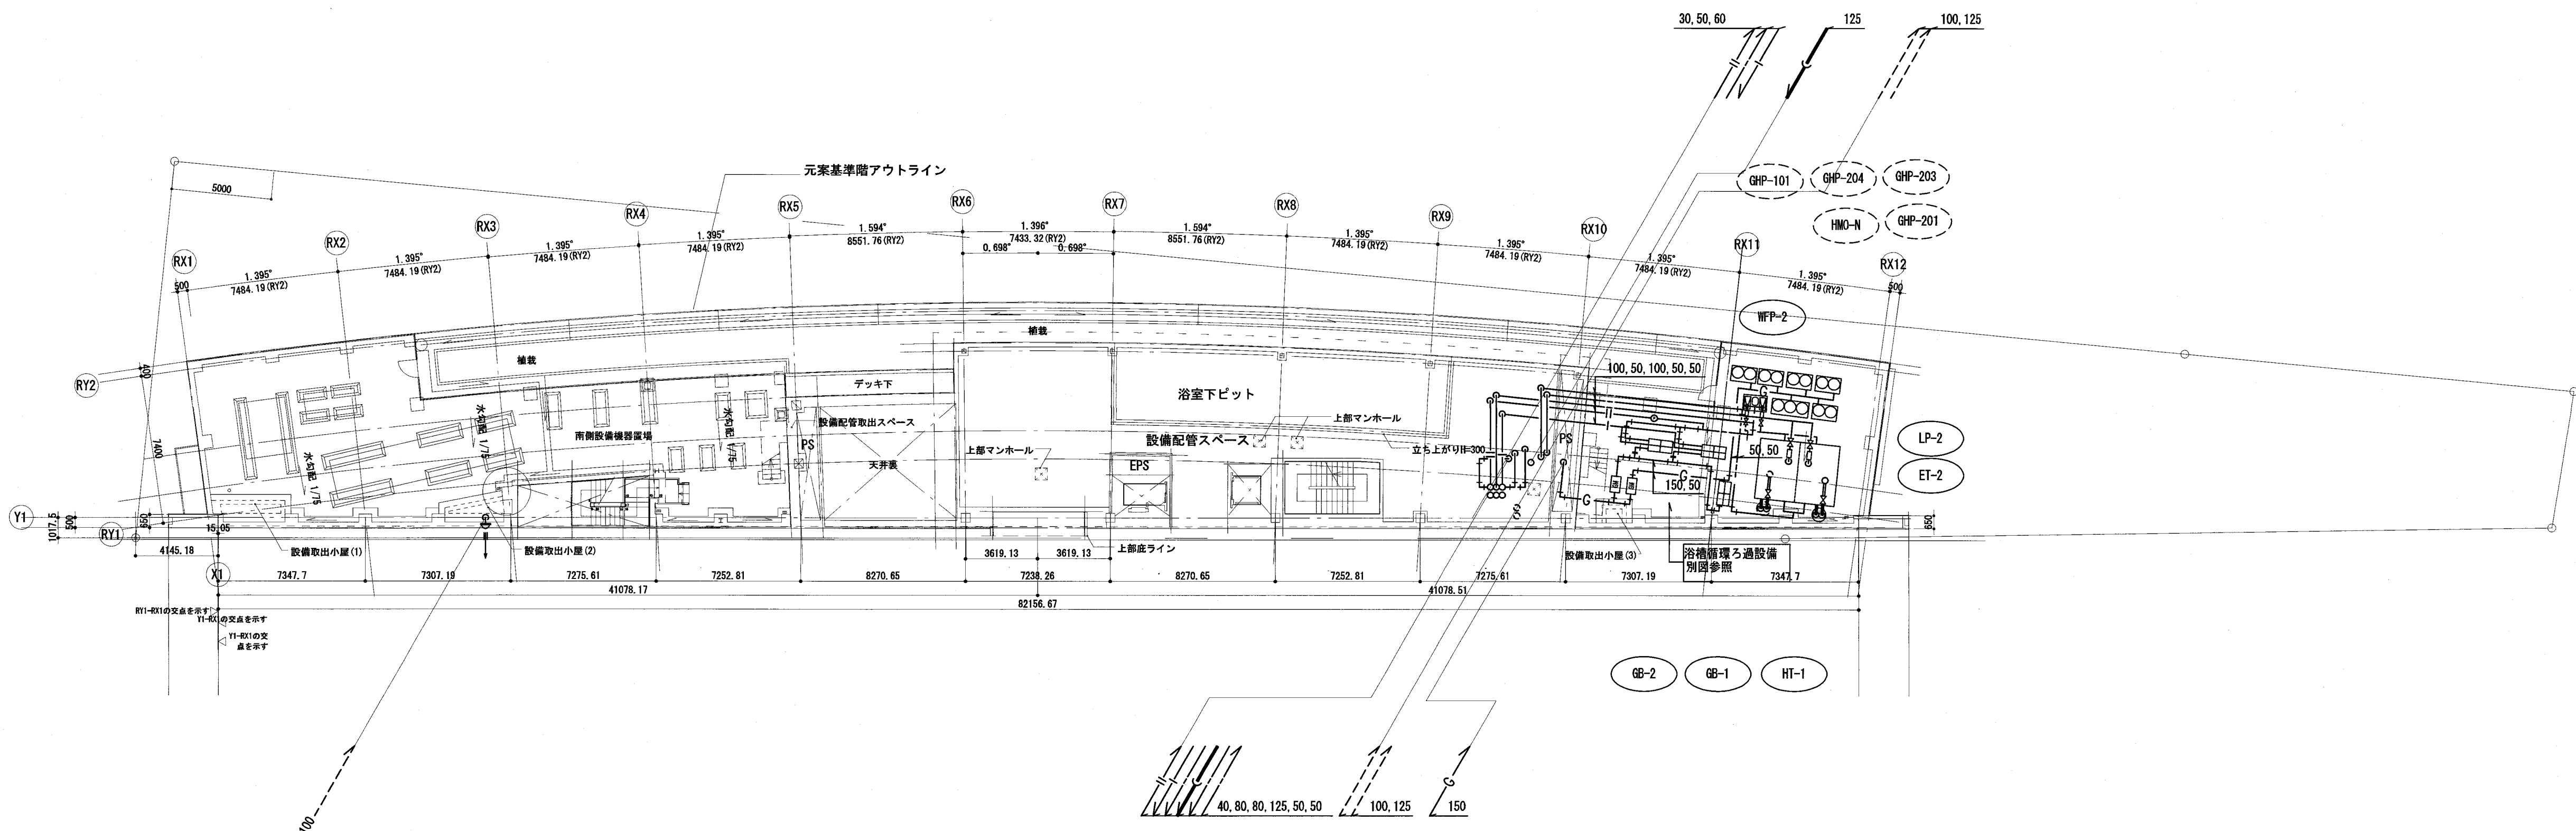

TAISEI CORPORATION
TAISEI DESIGN
Planners Architects & Engineers

大成建設株式会社一級建築士事務所
〒163-0606新宿区西新宿1-25-1
URL <http://www.taisei.co.jp>

一級 第338032号
設備設計一級 第003946号
設計 高木 淳

設計 高木 淳
担当 庄司 朋子

確認申請図 2012.08.01
見積図 2012.08.10
契約図 2012.10.01
竣工図 2013.08.31

設計番号 01-28350-000

島嶼会館建設工事

【竣工図】
発行日 2013.08.31

図面名称






衛生設備
M6・6階平面図

縮尺 1/200 (A1), 1/400 (A3)

竣工図 2013.08.31
設計 高木 淳
工事 庄司 朋子

P-009

Copyright © 大成建設株式会社 著作権者の許可なく複製、転載、第三者開示等の行為を禁止する。

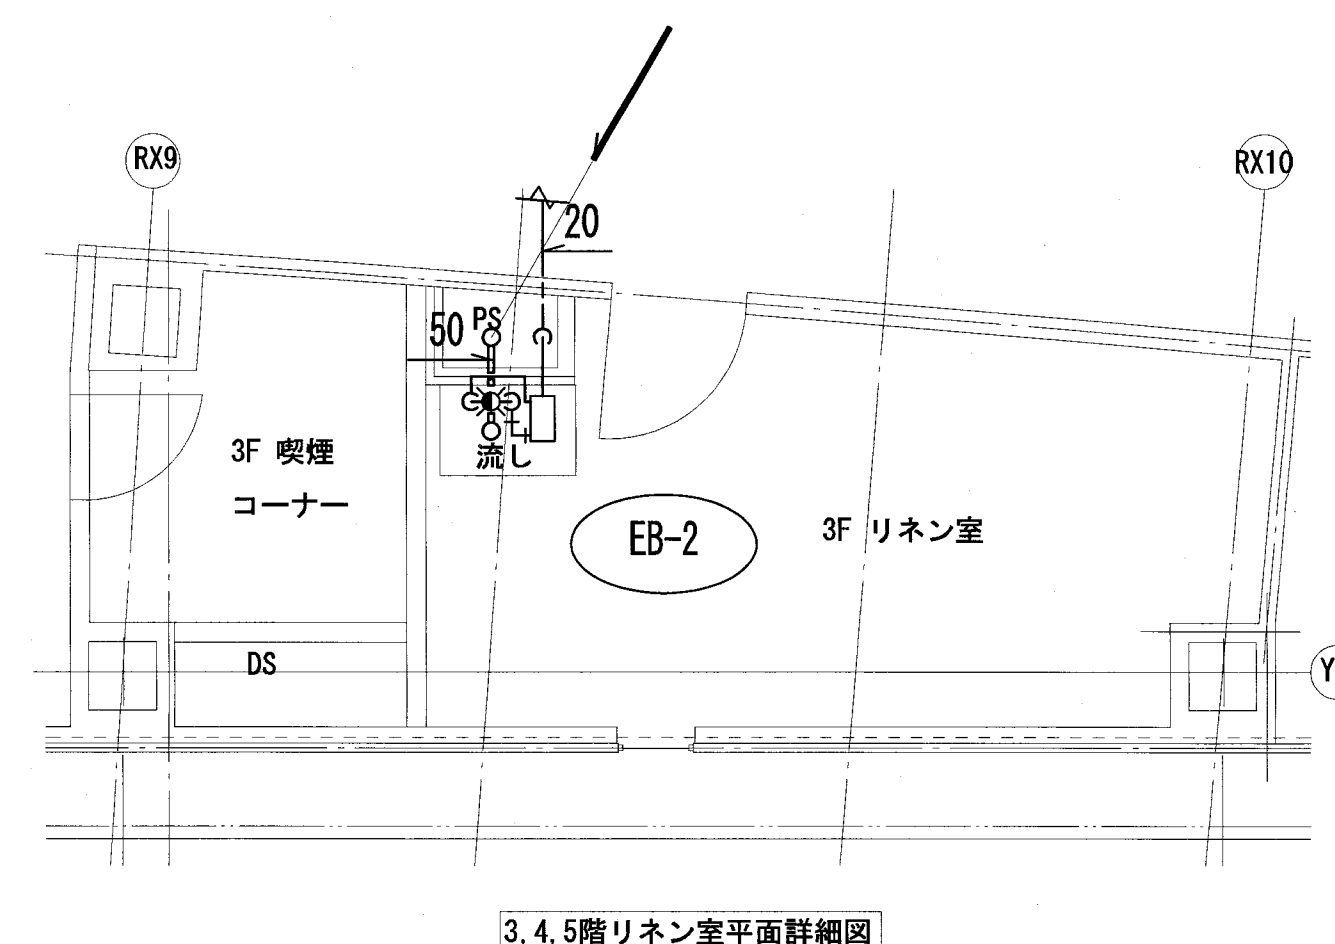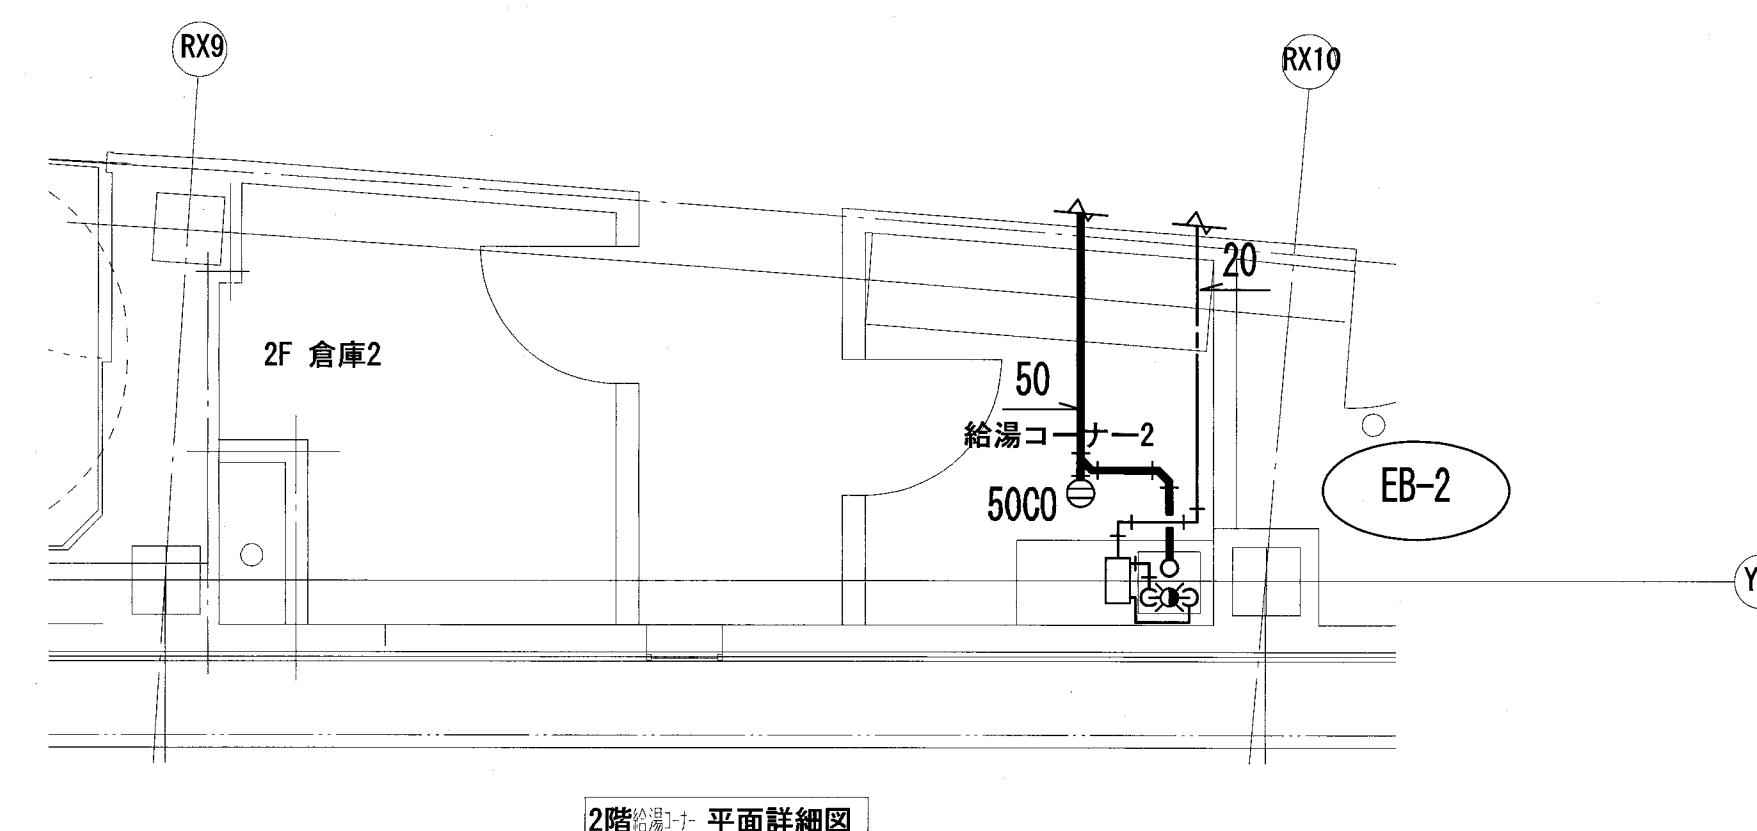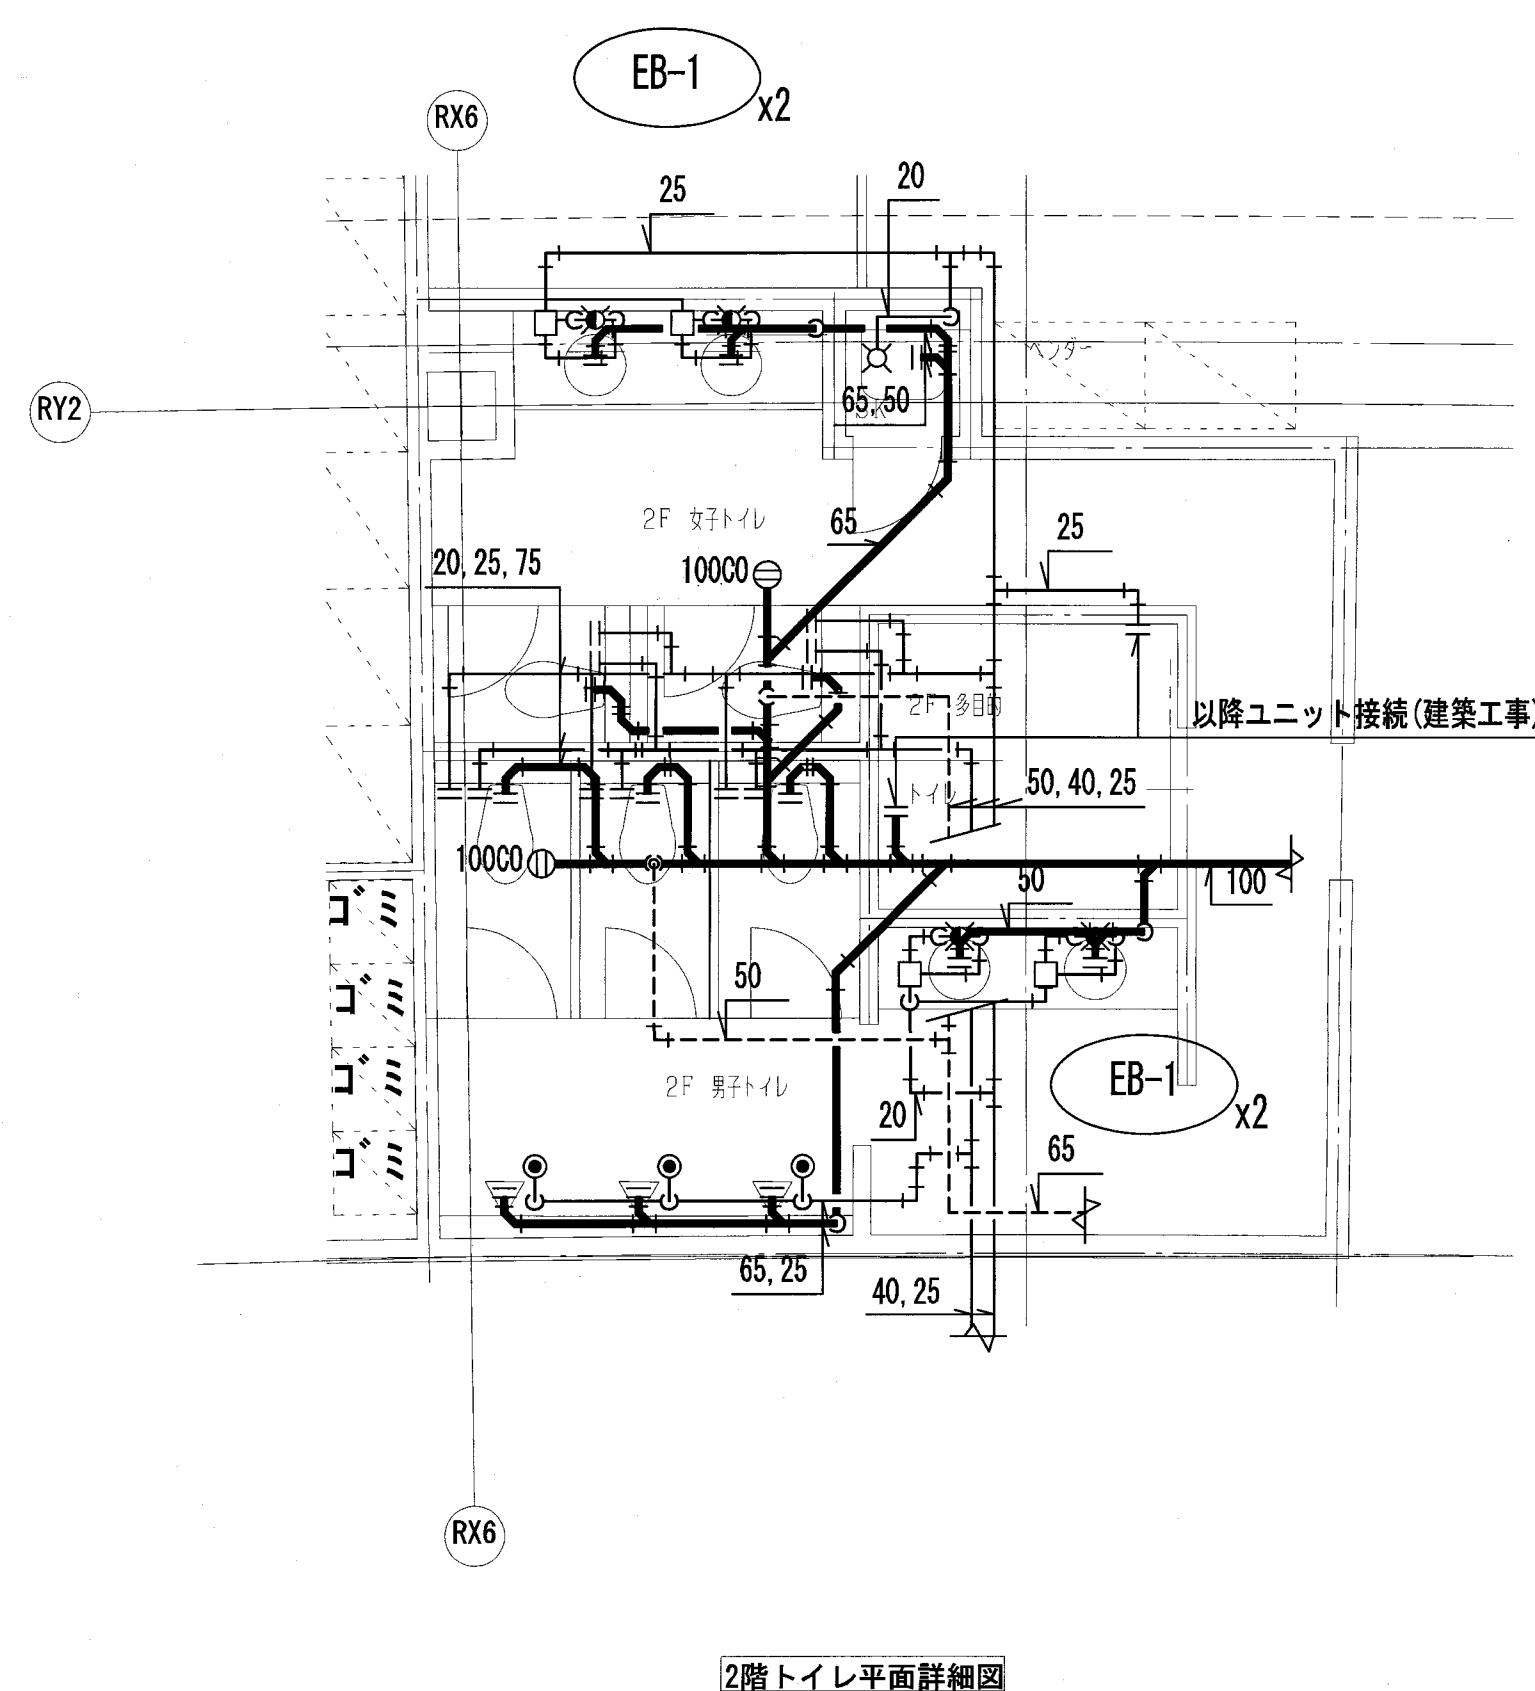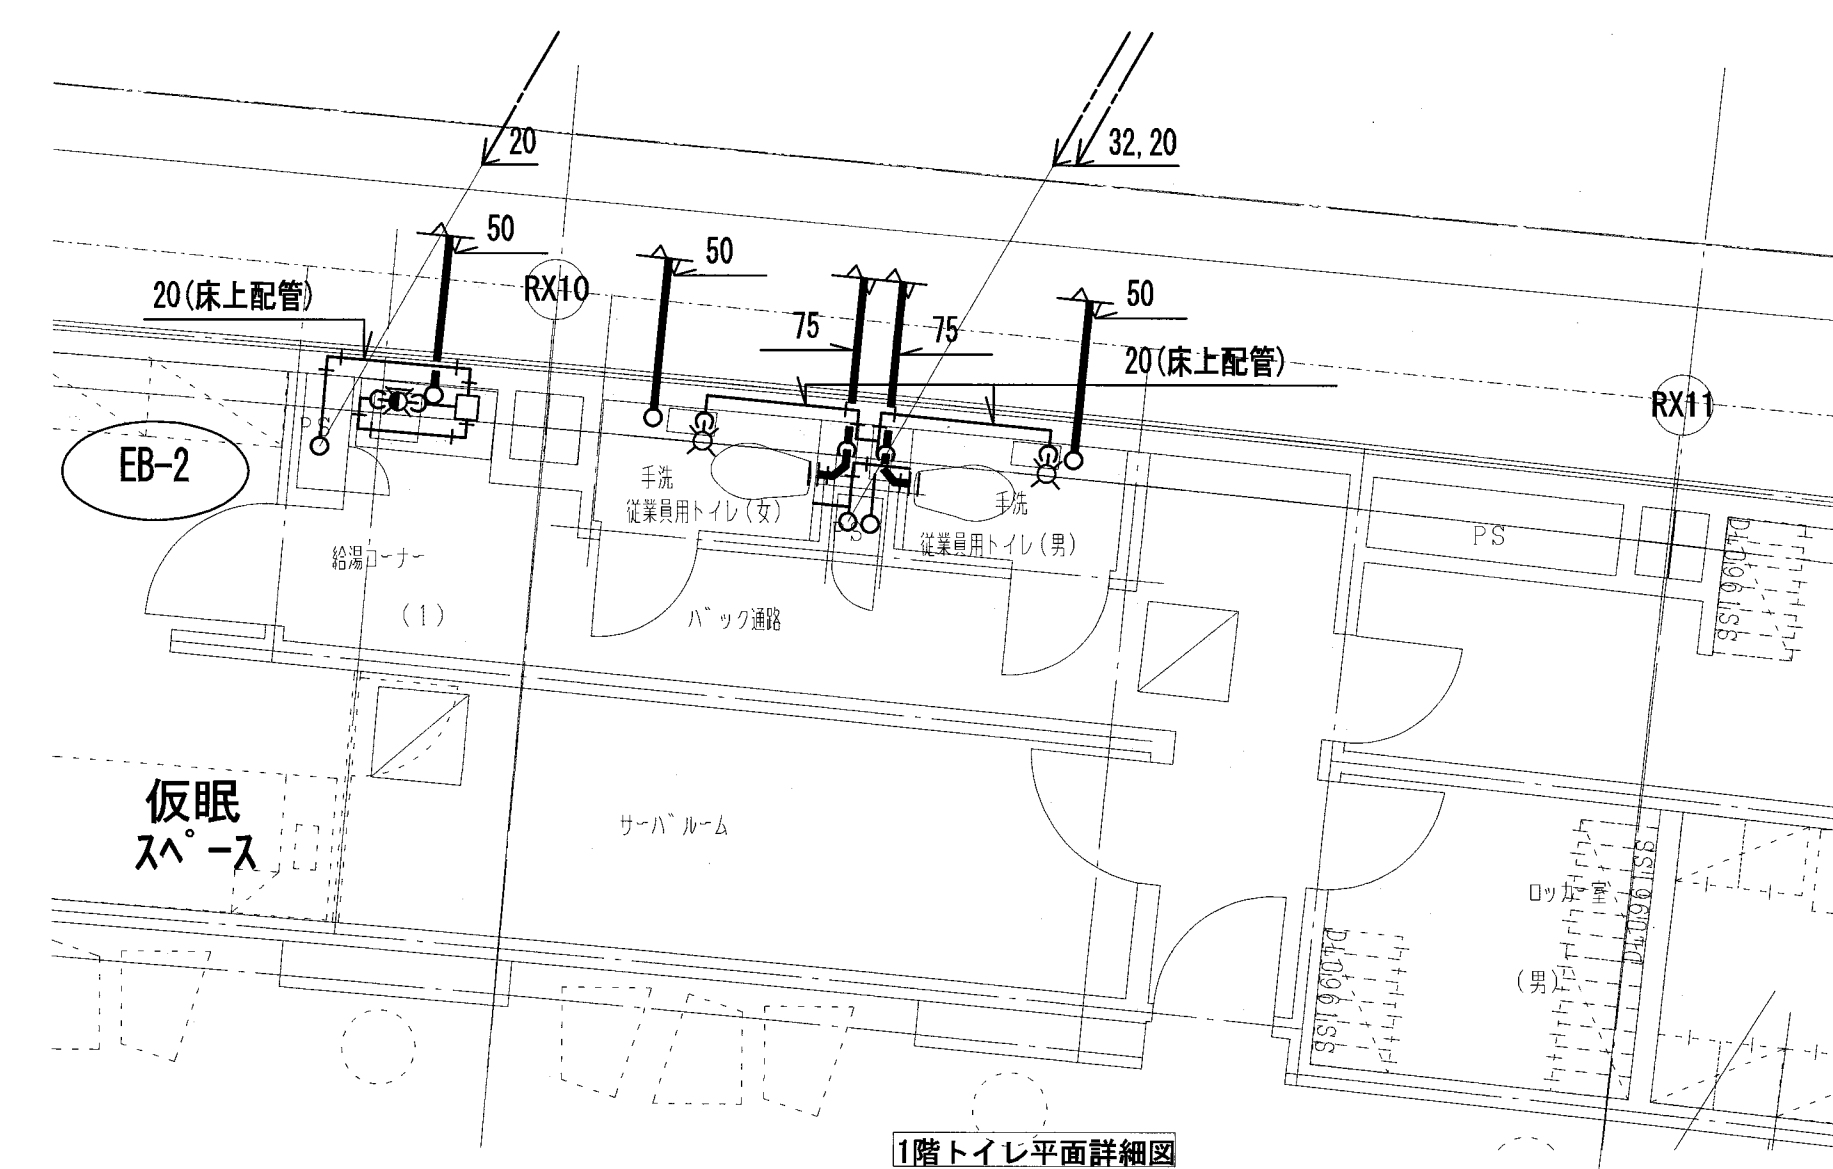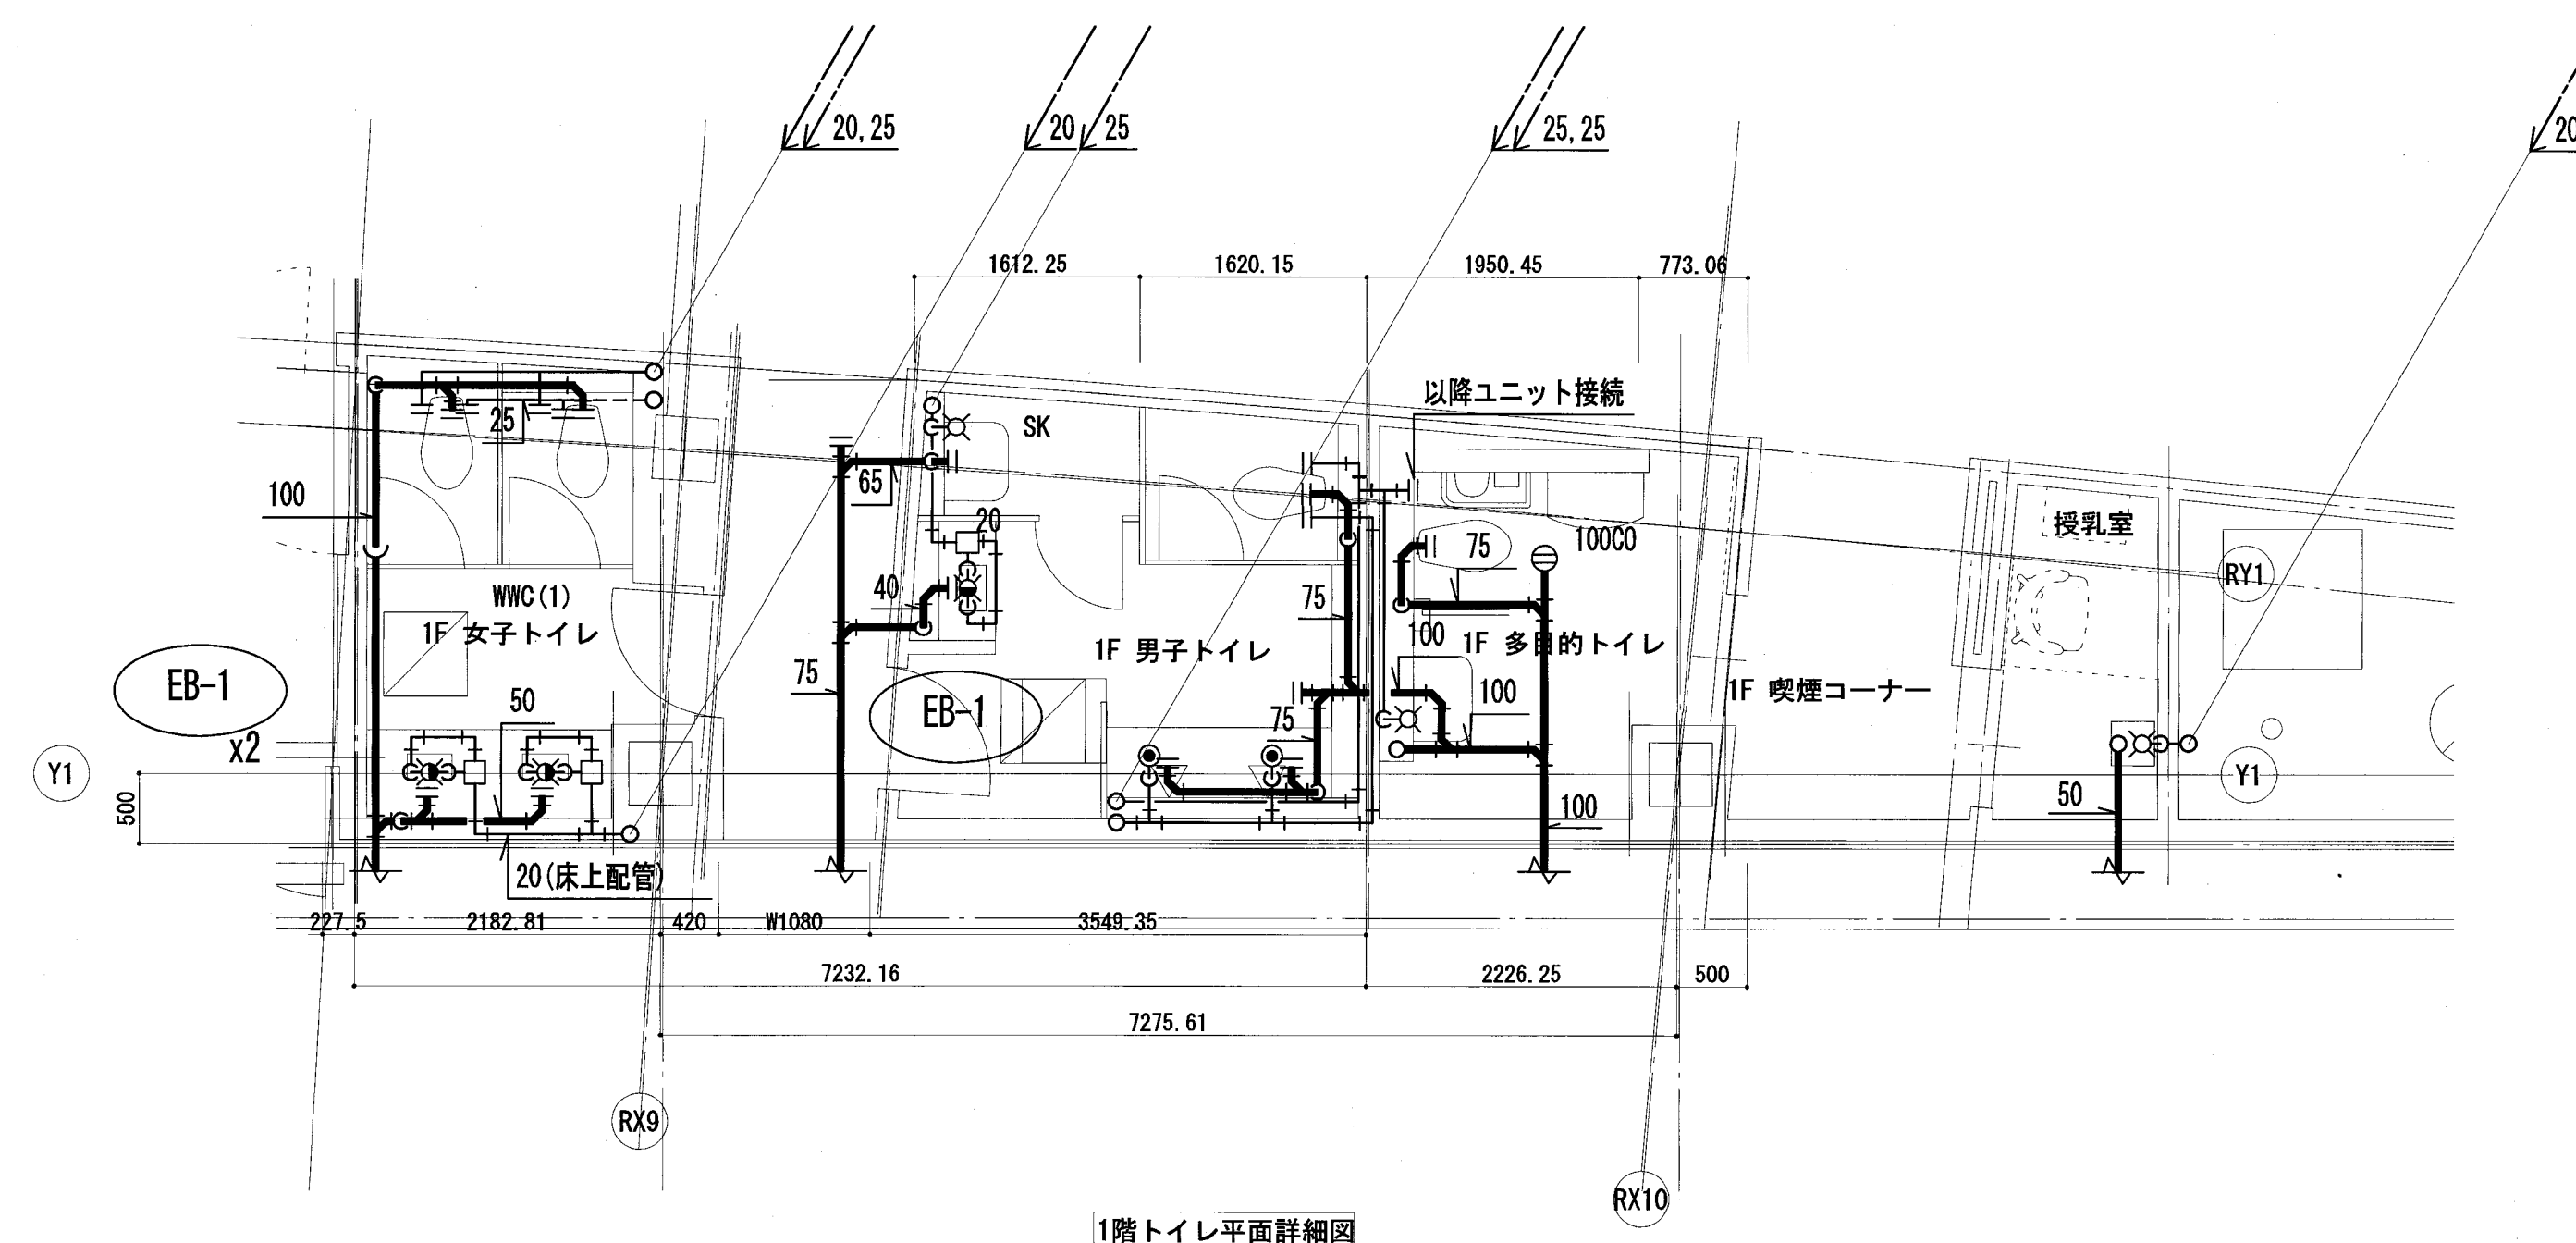

確認申請図	2012.08.01
見積図	2012.08.10
契約図	2012.10.01
竣工図	2013.08.31

設計番号 01-28350-000

島嶼会館建設工事


【竣工図】
発行日 2013.08.31

図面名称

衛生設備
詳細図 (1)

縮尺 1/50 (A1), 1/100 (A3)

P-010

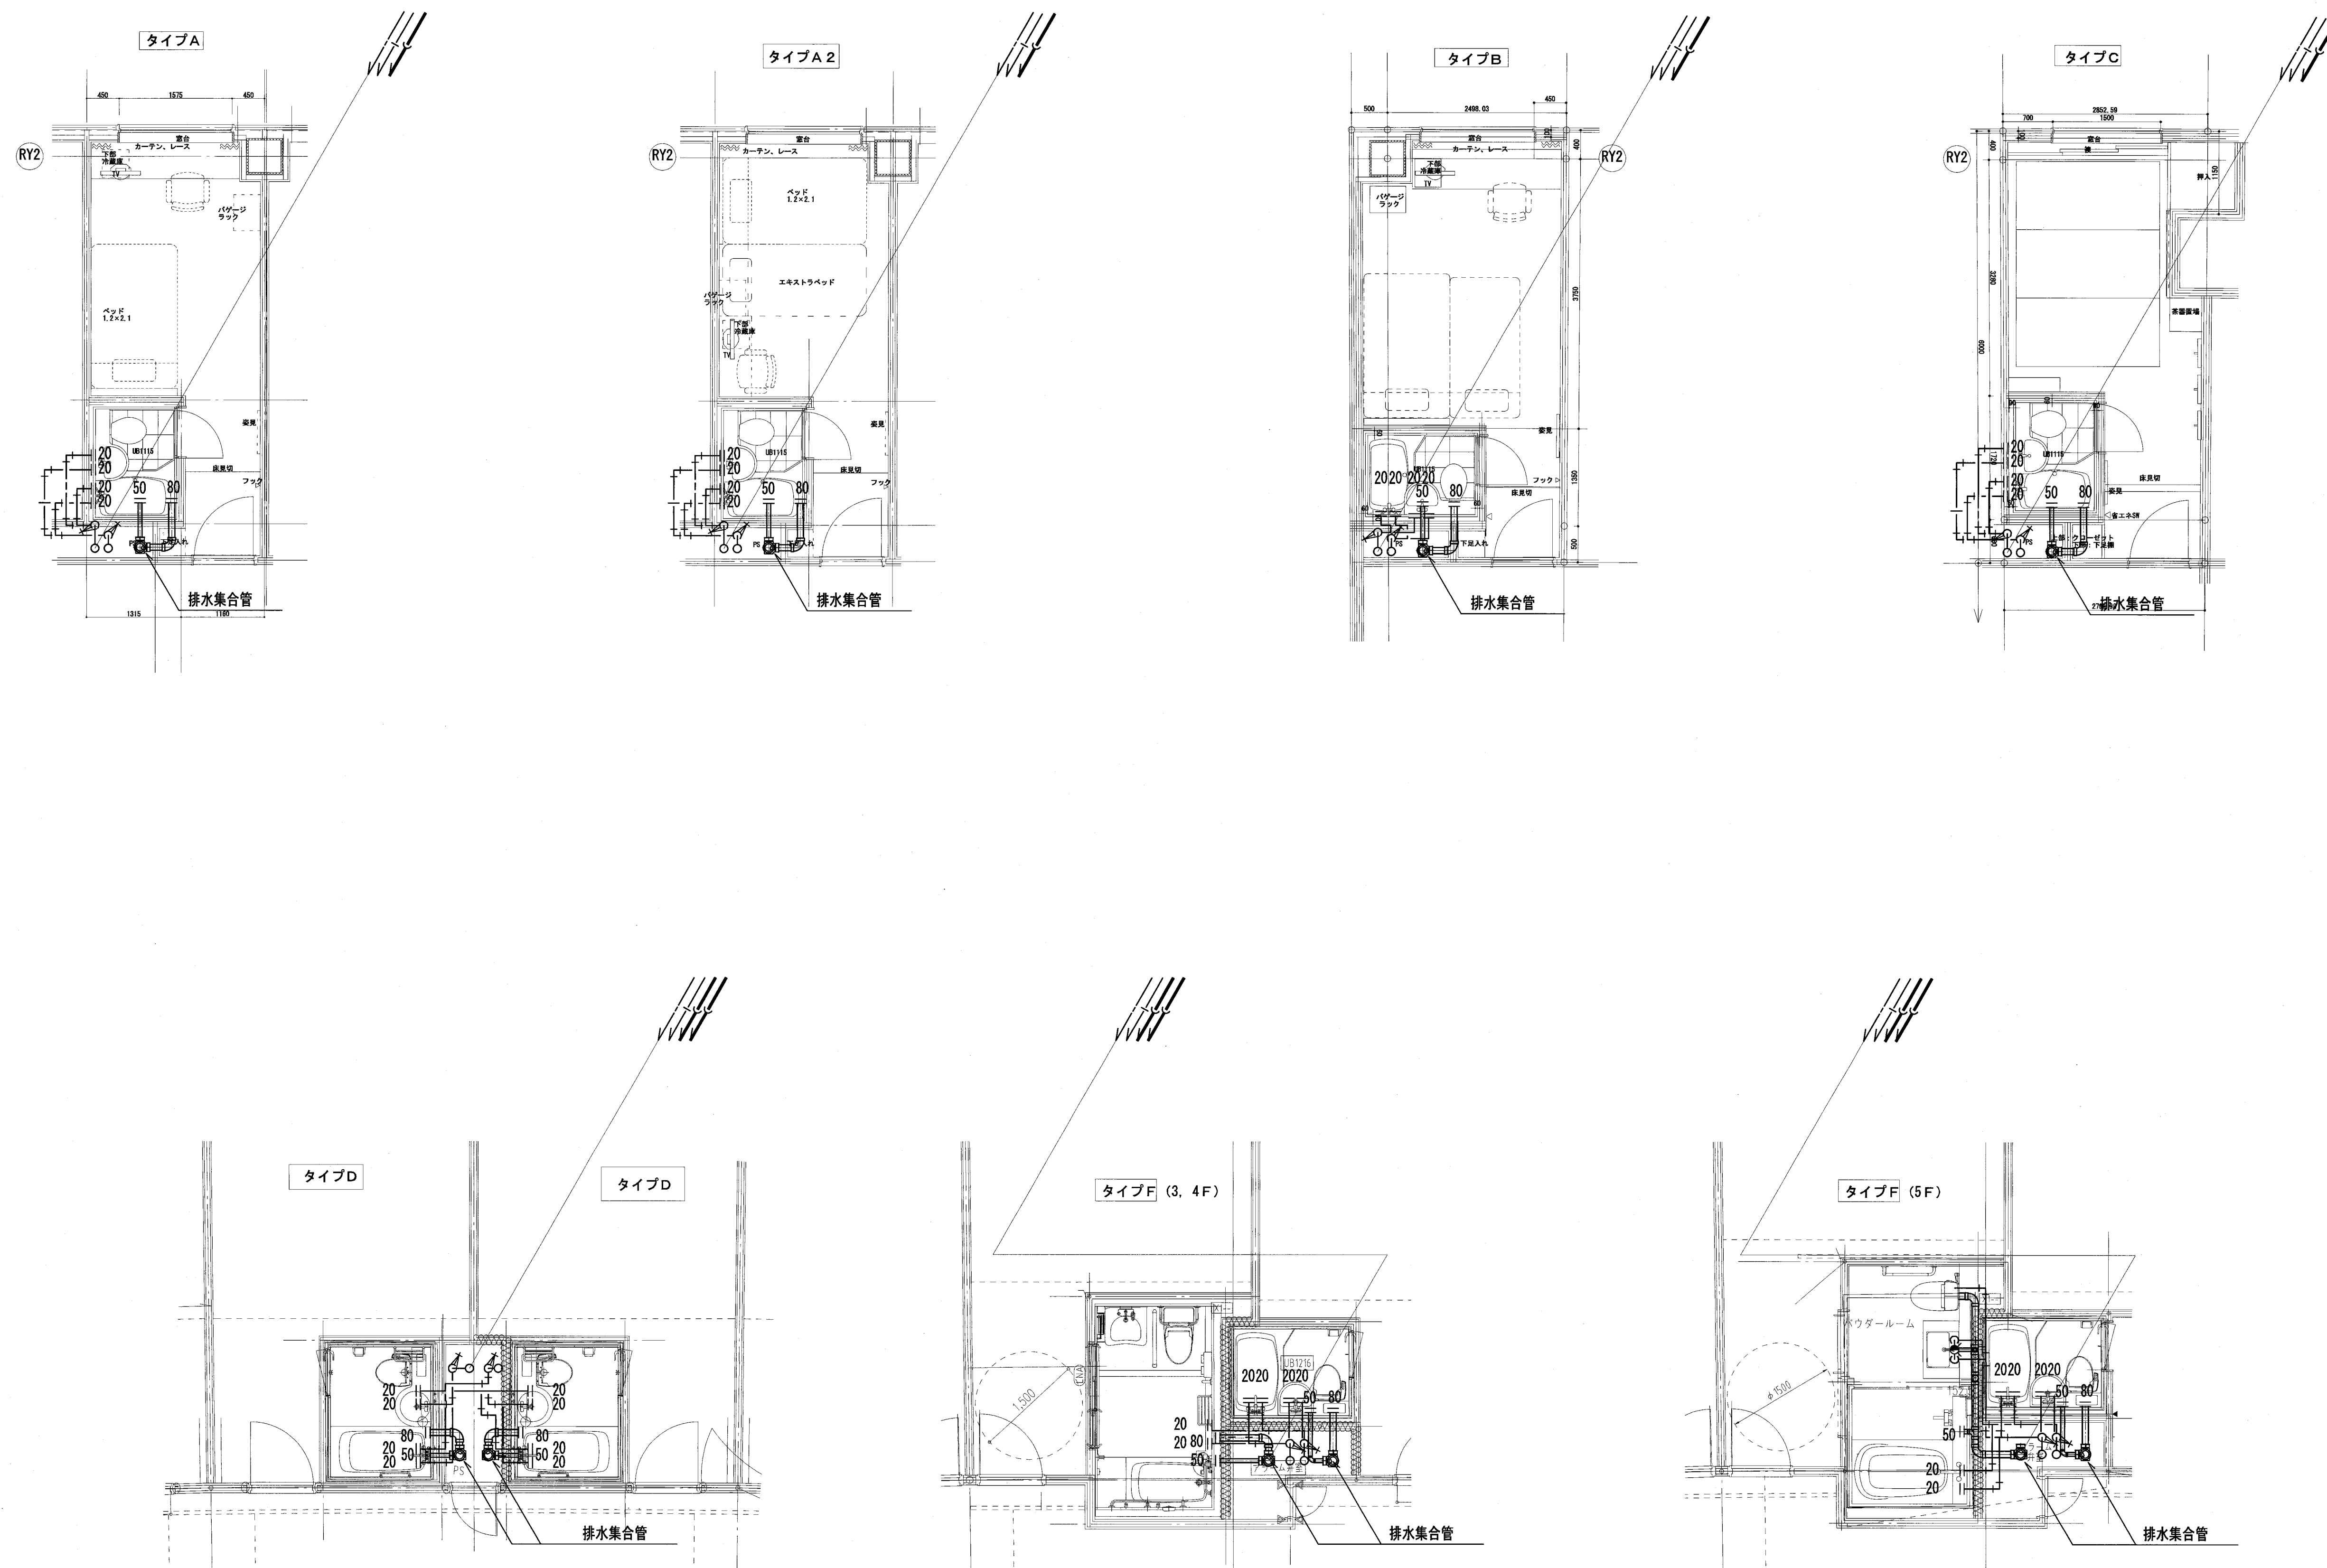

確認申請図	2012. 08. 01
見積図	2012. 08. 10
契約図	2012. 10. 01
竣工図	2013. 08. 31

設計番号 01-28350-000

島嶼会館建設工事

【竣工図】
発行日 2013. 08. 31

図面名称


衛生設備
詳細図 (2)

縮尺 1/50 (A1), 1/100 (A3)

竣工図	設計	工事
2013.08.31	高木 淳	庄司 朋子

P-011

ACA009

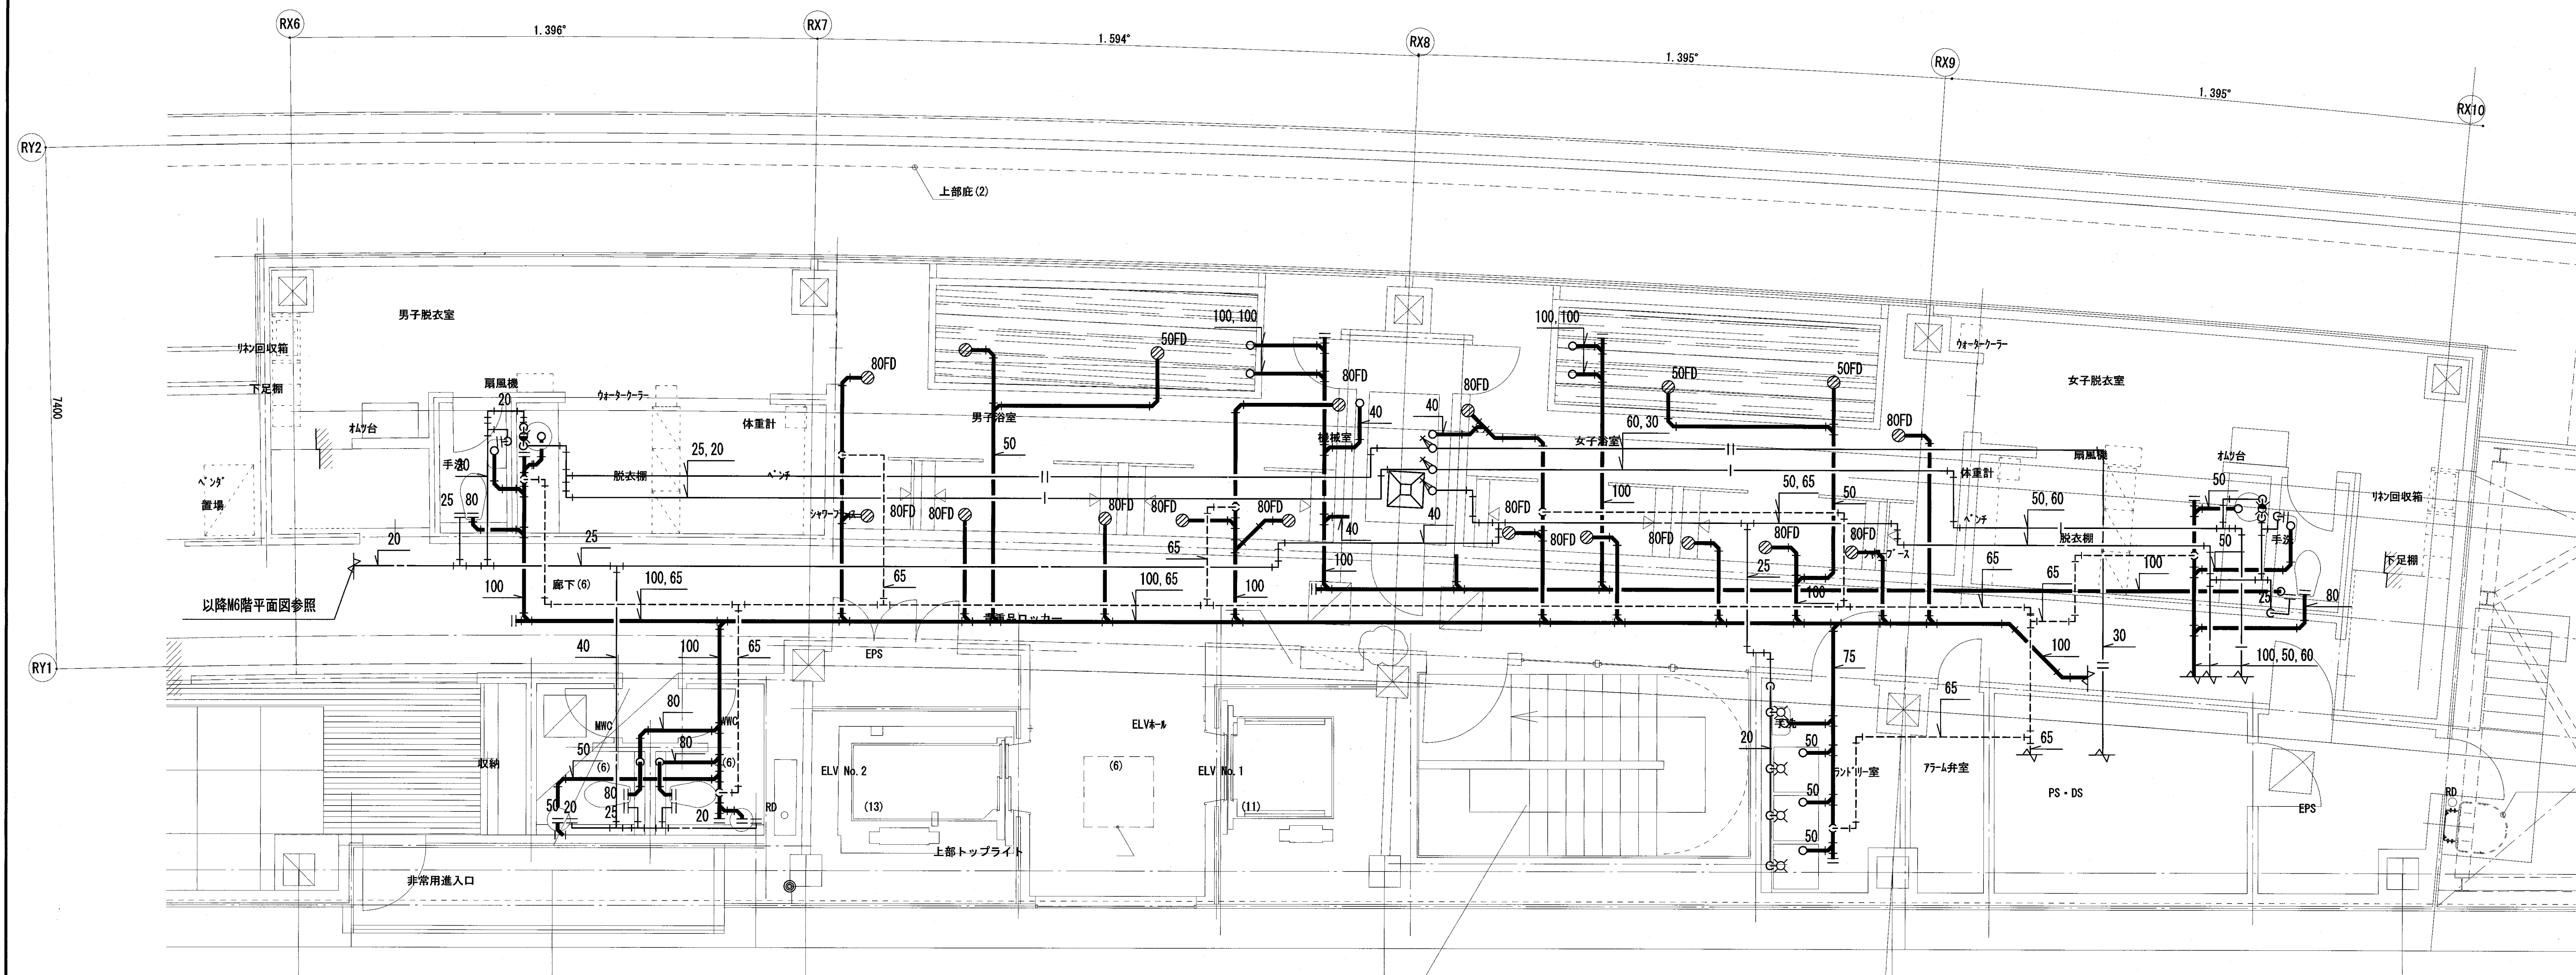

6階トイレ・浴室・ランドリー室平面詳細図

注記) 浴室循環ろ過設備は別図参照

確認申請図	2012. 08. 01
見積図	2012. 08. 10
契約図	2012. 10. 01
竣工図	2013. 08. 31

設計番号 01-28350-000

島嶼会館建設工事

【竣工図】

発行日 2013. 08. 31

図面名称

衛生設備
詳細図(3)

縮尺 1/50 (A1), 1/100 (A3)

機器表 (50/60Hz)

記 号	仕 様	台数	備 考
RU-1	◇高性能循環濾過ユニットシステム SPNCS-16SJ(特) ※50Hz・200V 濾過能力 15m ³ /h FRP製耐熱仕様タンク本体・防振タイプ・専用ベース ヘアーキャッチ MCN50A(FRP製温泉仕様) 温泉仕様の過材 (クリーンライト)・脚張率≒25% 自吸ポンプ 50FQD51.5A 樹脂製電動5方弁 (停止位置不良警報付) ※耐熱温泉仕様RKA5V2 50A 専用リモコン (濾過機組込) 樹脂製熱交換器 (FRP・チタン) 143L/min 93kw 1次側入口温度343.15K 70% 温度調整3方弁 40A(ON-OFF 2位置制御) 水位センサー (波立ち調整弁・調整範囲0~50mm) ◇ラインポンプ端子 ◇温度調整機能・リモコン操作 (デジタル温度標示) ◇温度調整機能 (高温異常警報安全装置) ◇警報出力 (無電圧一括警報端子) ◇ヘアーキャッチ点検タイマーLED表示機能 ◇水位調整機能 (低水位ポンプ空転防止) ◇定時間補給停止操作機能付 ◇自動残留量測定 (ボアラログラフ式0.1~2ppm) ◇温度弁開信号出力 ◇ジェット 端子x2 SL-A 4P SUS304製 x1	1	RC基礎 (H=200建築工事)
YU-1	◇殺菌液注入ユニット 注入ポンプ [ダイヤフラム式、0~30cc/min<0~300パルス・3桁デジタルスイッチで 1ステップ毎設定可>×981kpa (10kgf/cm ²)×15w×1φ×100~240v] タンク (PE製、100L)、電源コード (5m、3C) 付属品: サイホン止チャッキ弁、ホース (5m、4φ×9φ)、塩素濃度テスター	1	RC基礎 (H=200建築工事) RU-1より電力供給

・弁類は現場の仕様に合わせ、適所に取付けてください

—— : 計装工事 (現場施工) を示す

※ : 排水管へ接続を示す

シンボルマーク一覧表

○ ポンプ	□ フレキシブルジョイント
✕ 仕切弁	⊠ 制御盤
▽ 逆止弁	⊕ 安全弁
⊙ 電動2方弁	
□ レヂューサー	
⊙ 温度計	

配管及び部品記号表

名 称	記 号	管 材
ろ過吸込管	RR	HTVP
ろ過吐出管	RS	HTVP
熱交換一次側管	HR	SUS304
熱交換二次側管	HS	SUS304
補給管	MX	HTVP
ジェット過込管	JR	HTVP
ジェット吐出管	JS	HTVP
給水管	I	
給湯管	I	
電気線		


メーカー供給範囲を示す。

メーカー供給範囲外設備機器・配管は衛生設備工事

メーカー供給範囲外電気配線は計装工事

※1) 滞留水が発生しうる箇所には排水を設けること。

※2) 浴槽吸込・吐出。防水金物は弊社範囲外。

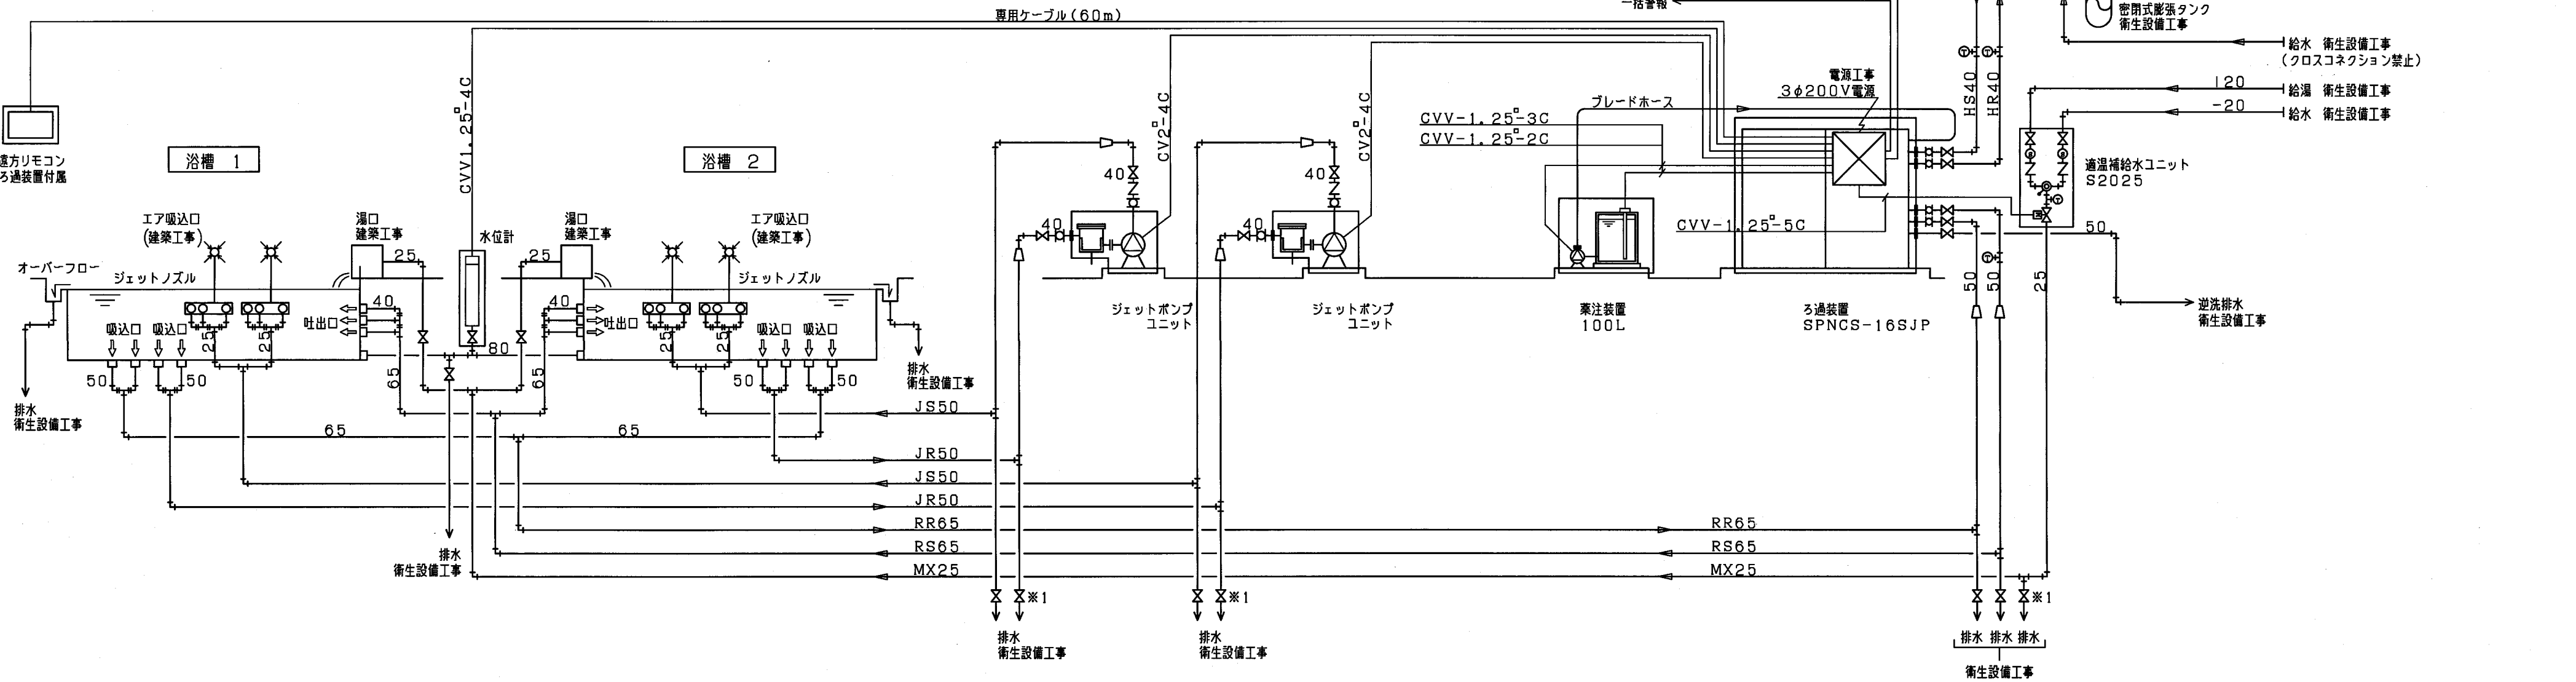

記 号	仕 様	台数	備 考
FU-1	◇補給水ユニット パッケージタイプ (屋内/屋外用設置型)、ミキシングバルブ、電動2方弁、逆止弁、温度計、 ストレーナー、最高使用圧力490kpa (5.0kgf/cm ²)、 最低作動水圧49.0kpa (0.5kgf/cm ²) 出湯流量[85L/min<湯・水:98.1kpa (1.0kgf/cm ²)、出湯温度40℃設定時>] 制御機能 (水位制御機能、自動・閥欠補給運転切替機能、ろ過装置連動端子) 外装 (アクリル焼付塗装) 消費電力 (21w×1φ×100v) 付属品: 水位計 (電極式4P×1本)	1	供給電力 (コンセント接続) 117w×1φ×100v
KD-1	◇ろ過吸込用金物	4	建築工事
KT-1	◇ろ過吐出用金物	6	建築工事
KW-1	◇水位・連通管用金物	2	建築工事
JU-1	◇ジェットポンプユニット パッケージタイプ (屋内/屋外用設置型)、ヘアーキャッチャー (FRP製) ジェットポンプ (自吸式、樹脂製、40A×200L/min×166.8/176.6kpa<17/18m>×1.5kw×3φ×200v) 制御機能 (ろ過連動・タイマー運転切替機能、一括異常警報端子)、電流計、圧力計 外装 (アクリル焼付塗装)、ベース (SUS304) 消費電力 (1.5kw×3φ×200v) 外形寸法: W750×D370×H593	2	RC基礎 (H=200建築工事) 供給電力 (端子接続) 1.8kw×3φ×200v ヒーター (コンセント接続) 84w×1φ×100v
KN-1	◇ジェットノズル	6	建築工事
KA-1	◇ジェットエア吸込用金物	2	建築工事
KJ-1	◇ジェット吸込用金物	4	建築工事
KK-1	◇ジェットポンプ防振架台	2	



TAISEI CORPORATION

TAISEI DESIGN
Planners Architects & Engineers

大成建設株式会社一級建築士事務所
〒163-0606新宿区西新宿1-25-1
URL <http://www.taisei.co.jp>

一級 第338032号

設備設計一級 第003946号

設計 高木 淳

担当 庄司 朋子

確認申請図	2012.08.01
見積図	2012.08.10
契約図	2012.10.01
竣工図	2013.08.31

設計番号 01-28350-000

島嶼会館建設工事

【竣工図】
発行日 2013.08.31

図面名称

浴槽ろ過設備
系統図


縮尺 NOSCALE

竣工図	設計	工事
2013.08.31		


Copyright (C) 大成建設株式会社。著作権者の許可なく複製、転載、第三者提供等の行為を禁止する。

P-015

ACAD09

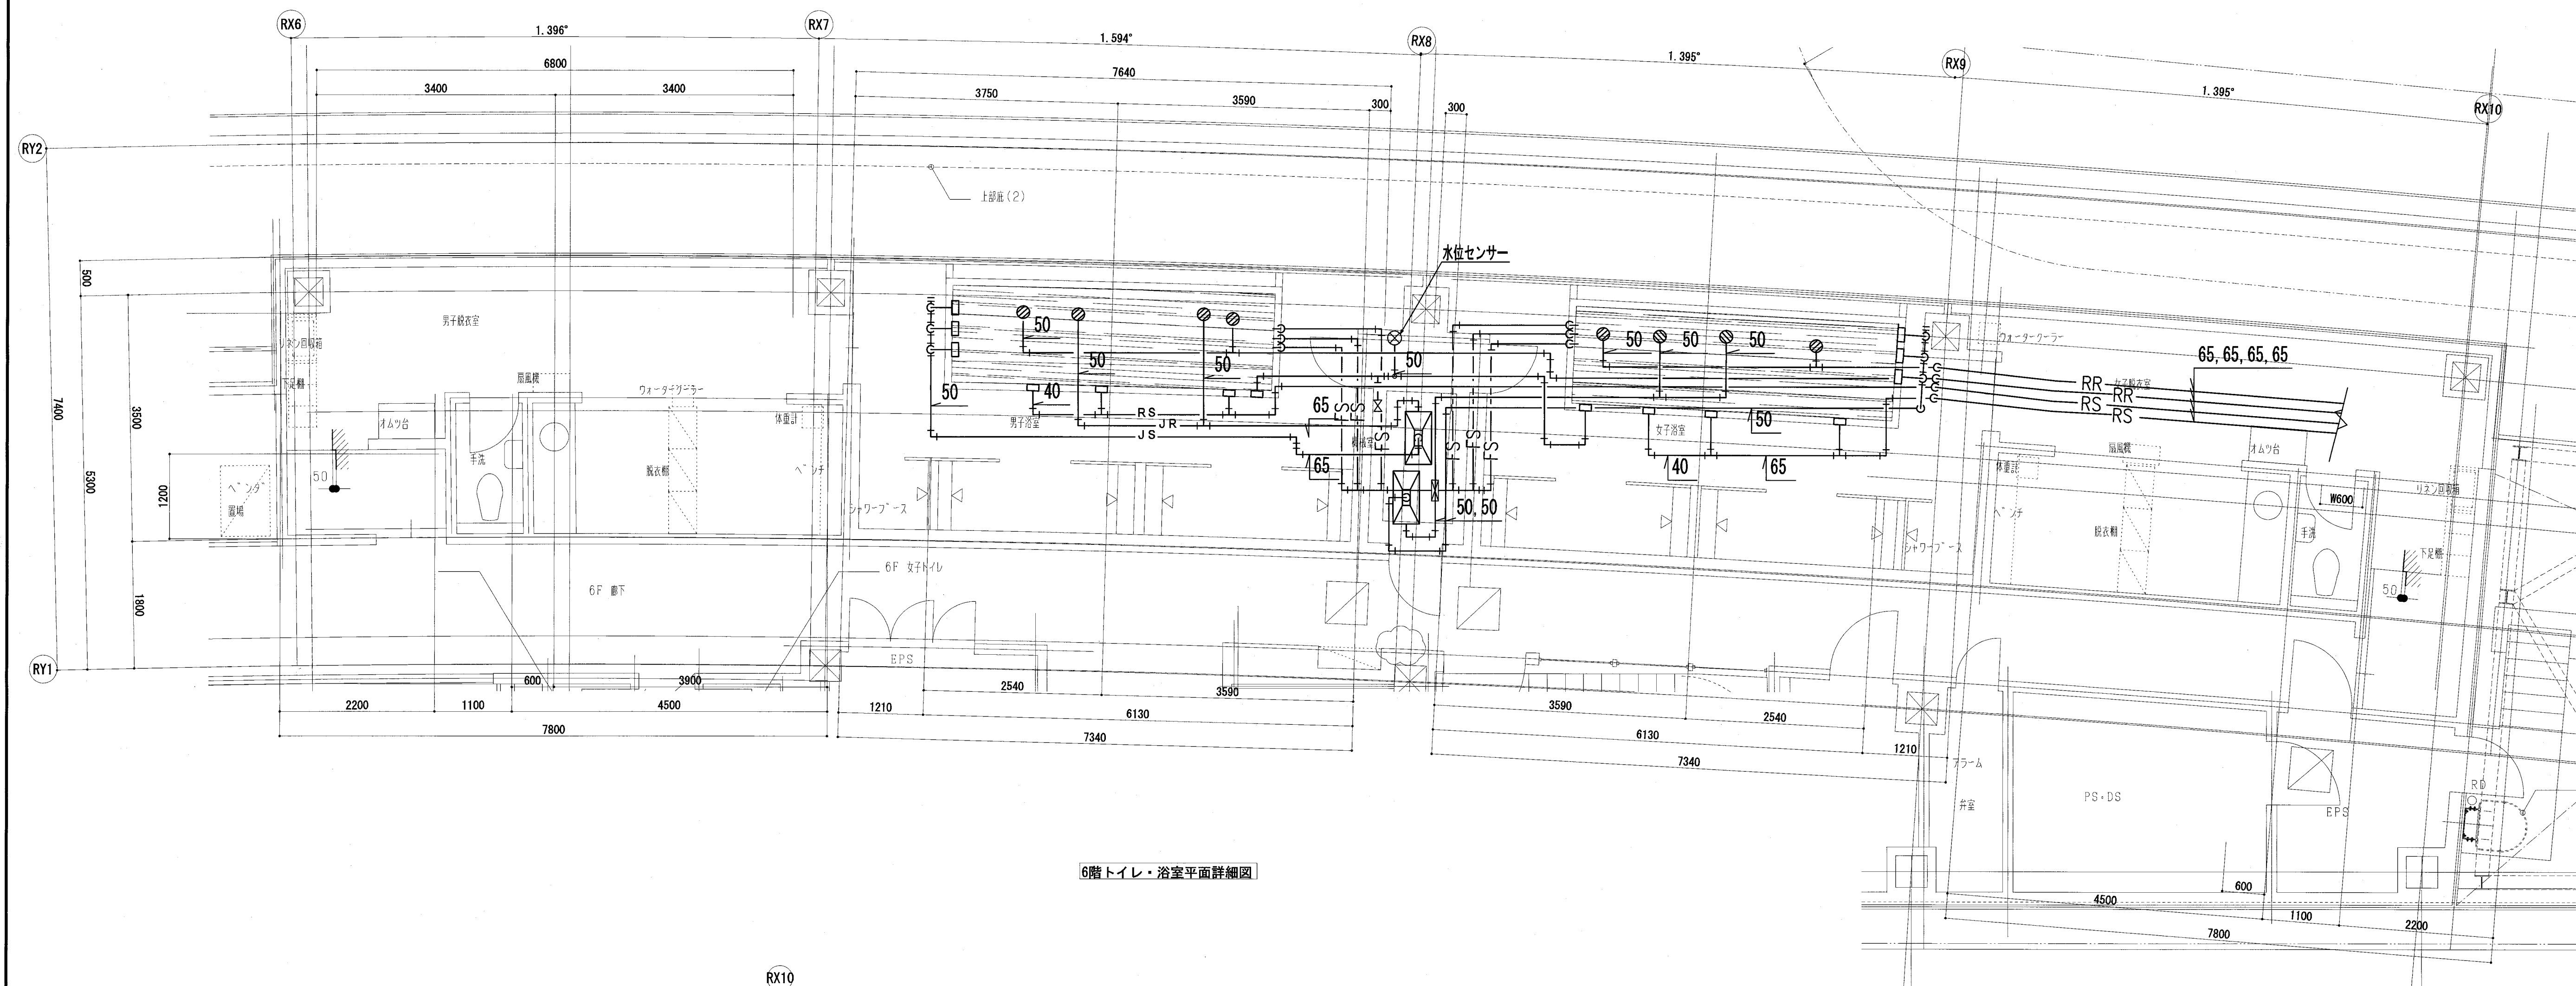

6階トイレ・浴室平面詳細図

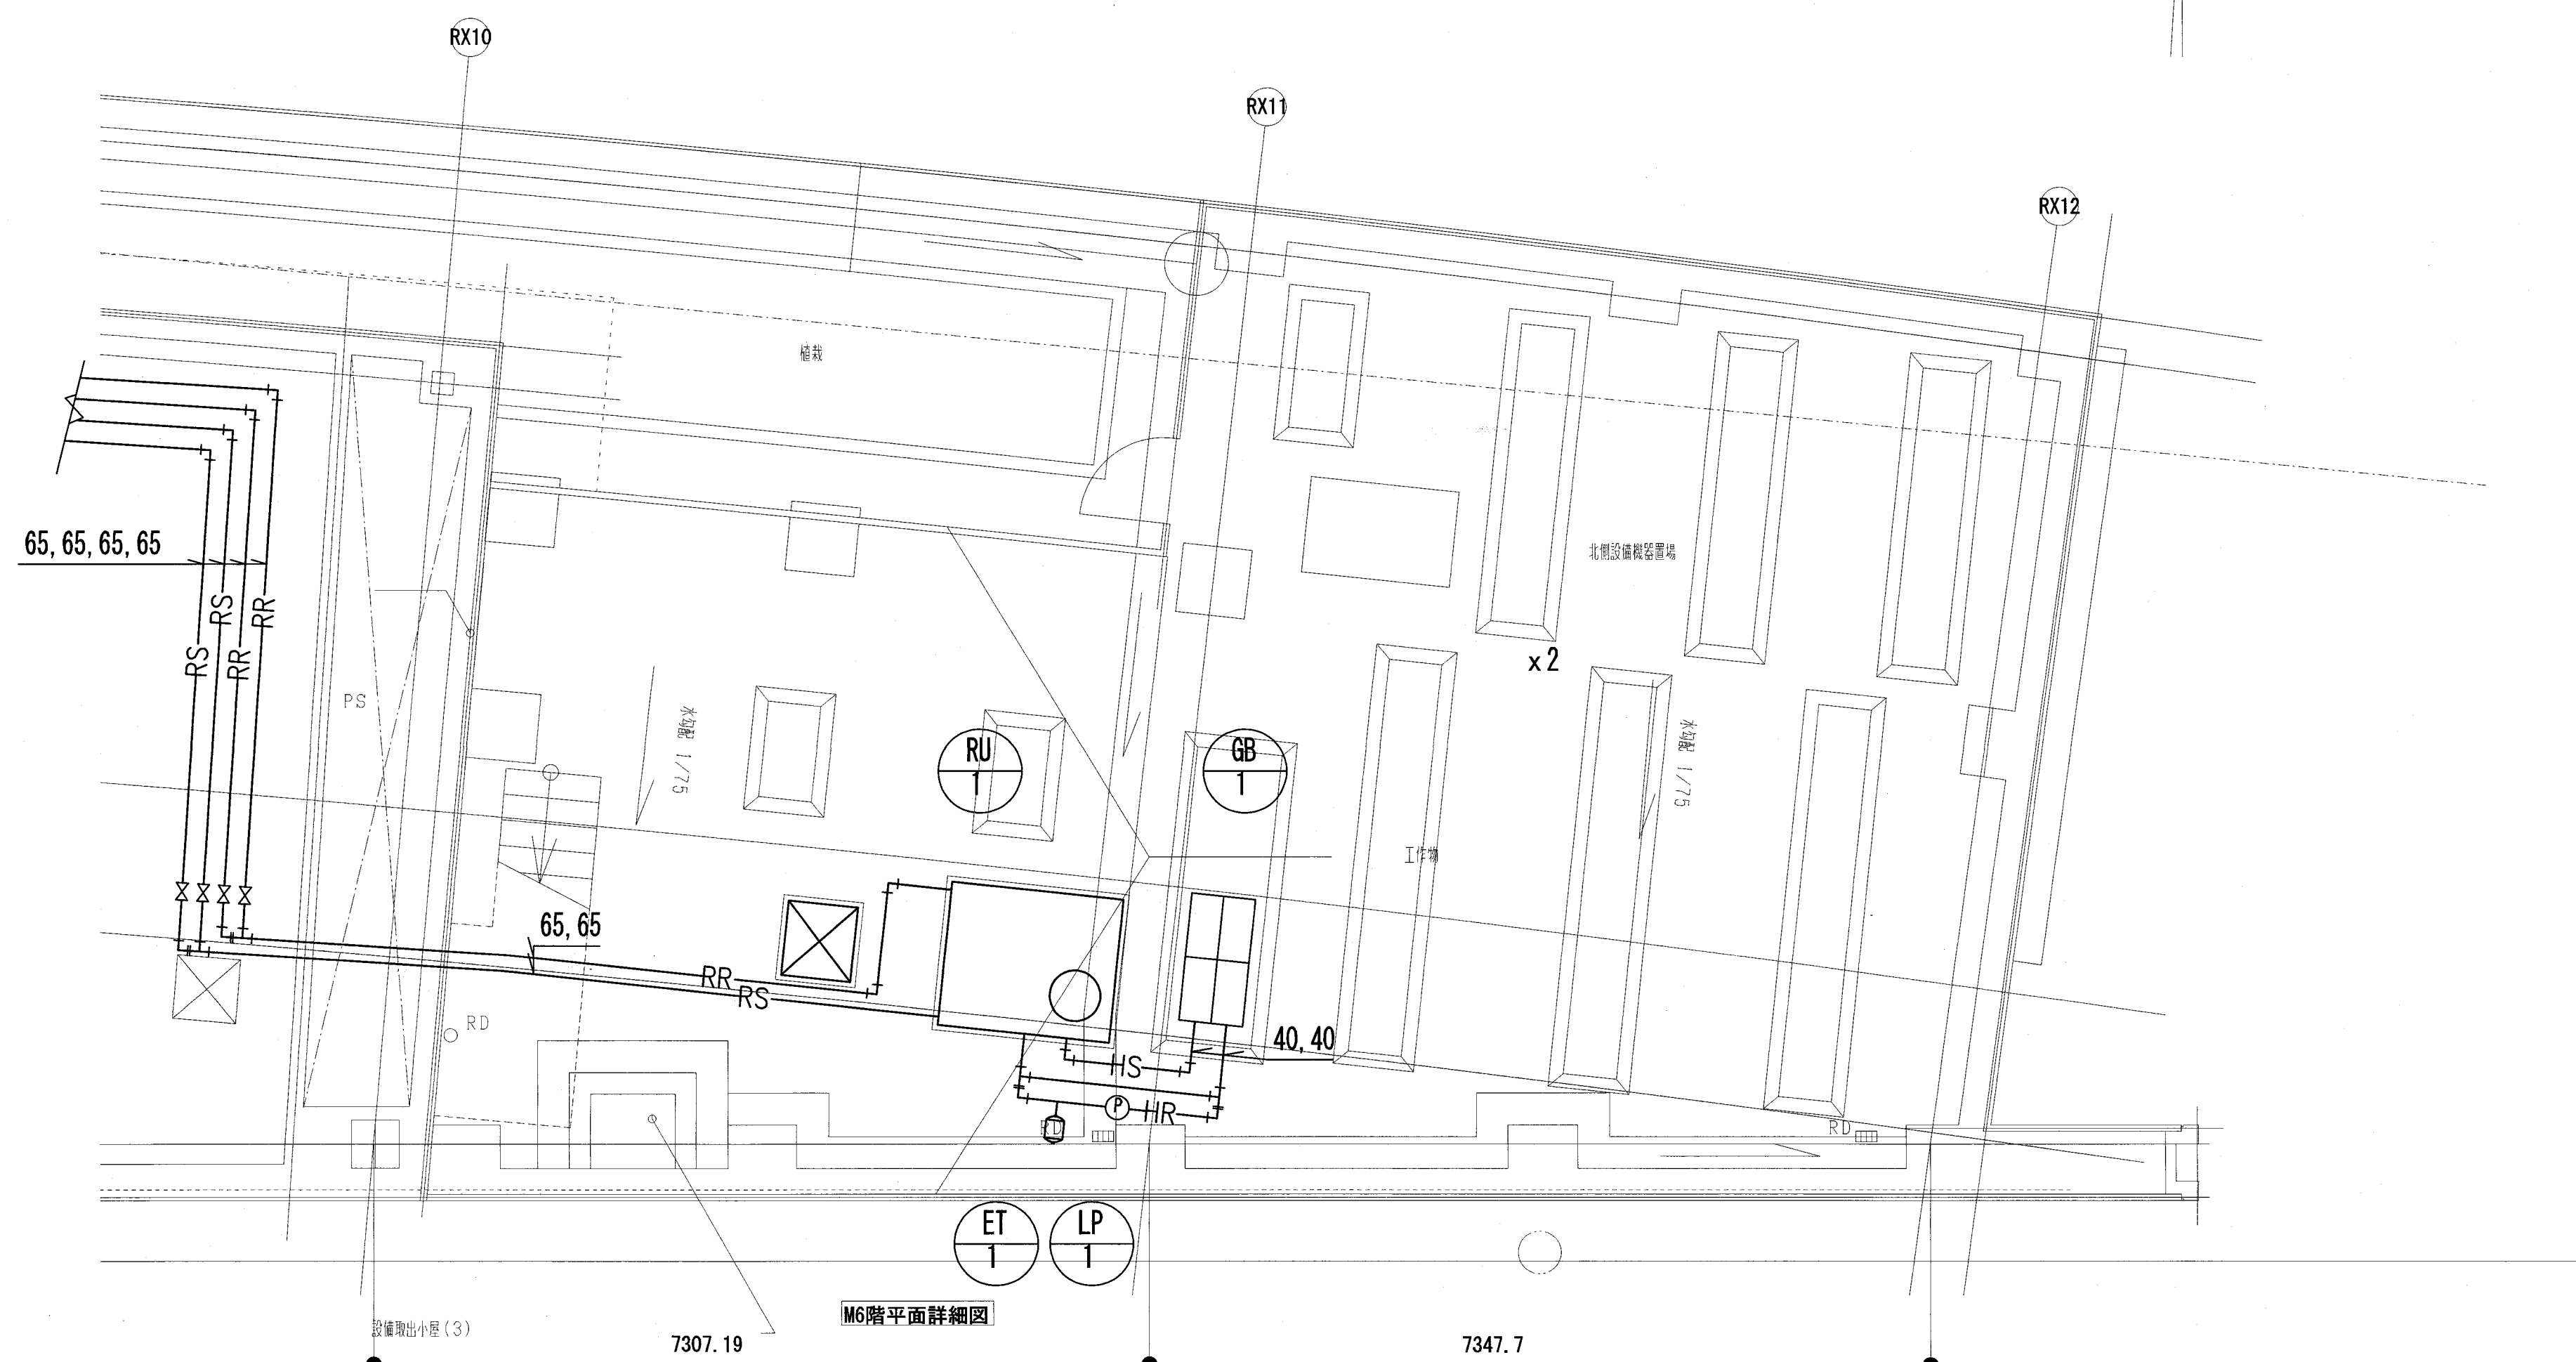

M6階平面詳細図

確認申請図	2012. 08. 01
見積図	2012. 08. 10
契約図	2012. 10. 01
竣工図	2013. 08. 31

設計番号 01-28350-000

島嶼会館建設工事

【竣工図】

発行日 2013.08.31

图面名称


ろ過・ジェットバス設備
平面図

縮尺 1/50 (A1), 1/100 (A3)

P-016

ACAD

即湯循環システムの場合
このシステムでは、配管内の保温は給湯器の燃焼および給湯循環ポンプの循環でおこない、配管内が温まるとポンプをOFFさせます。

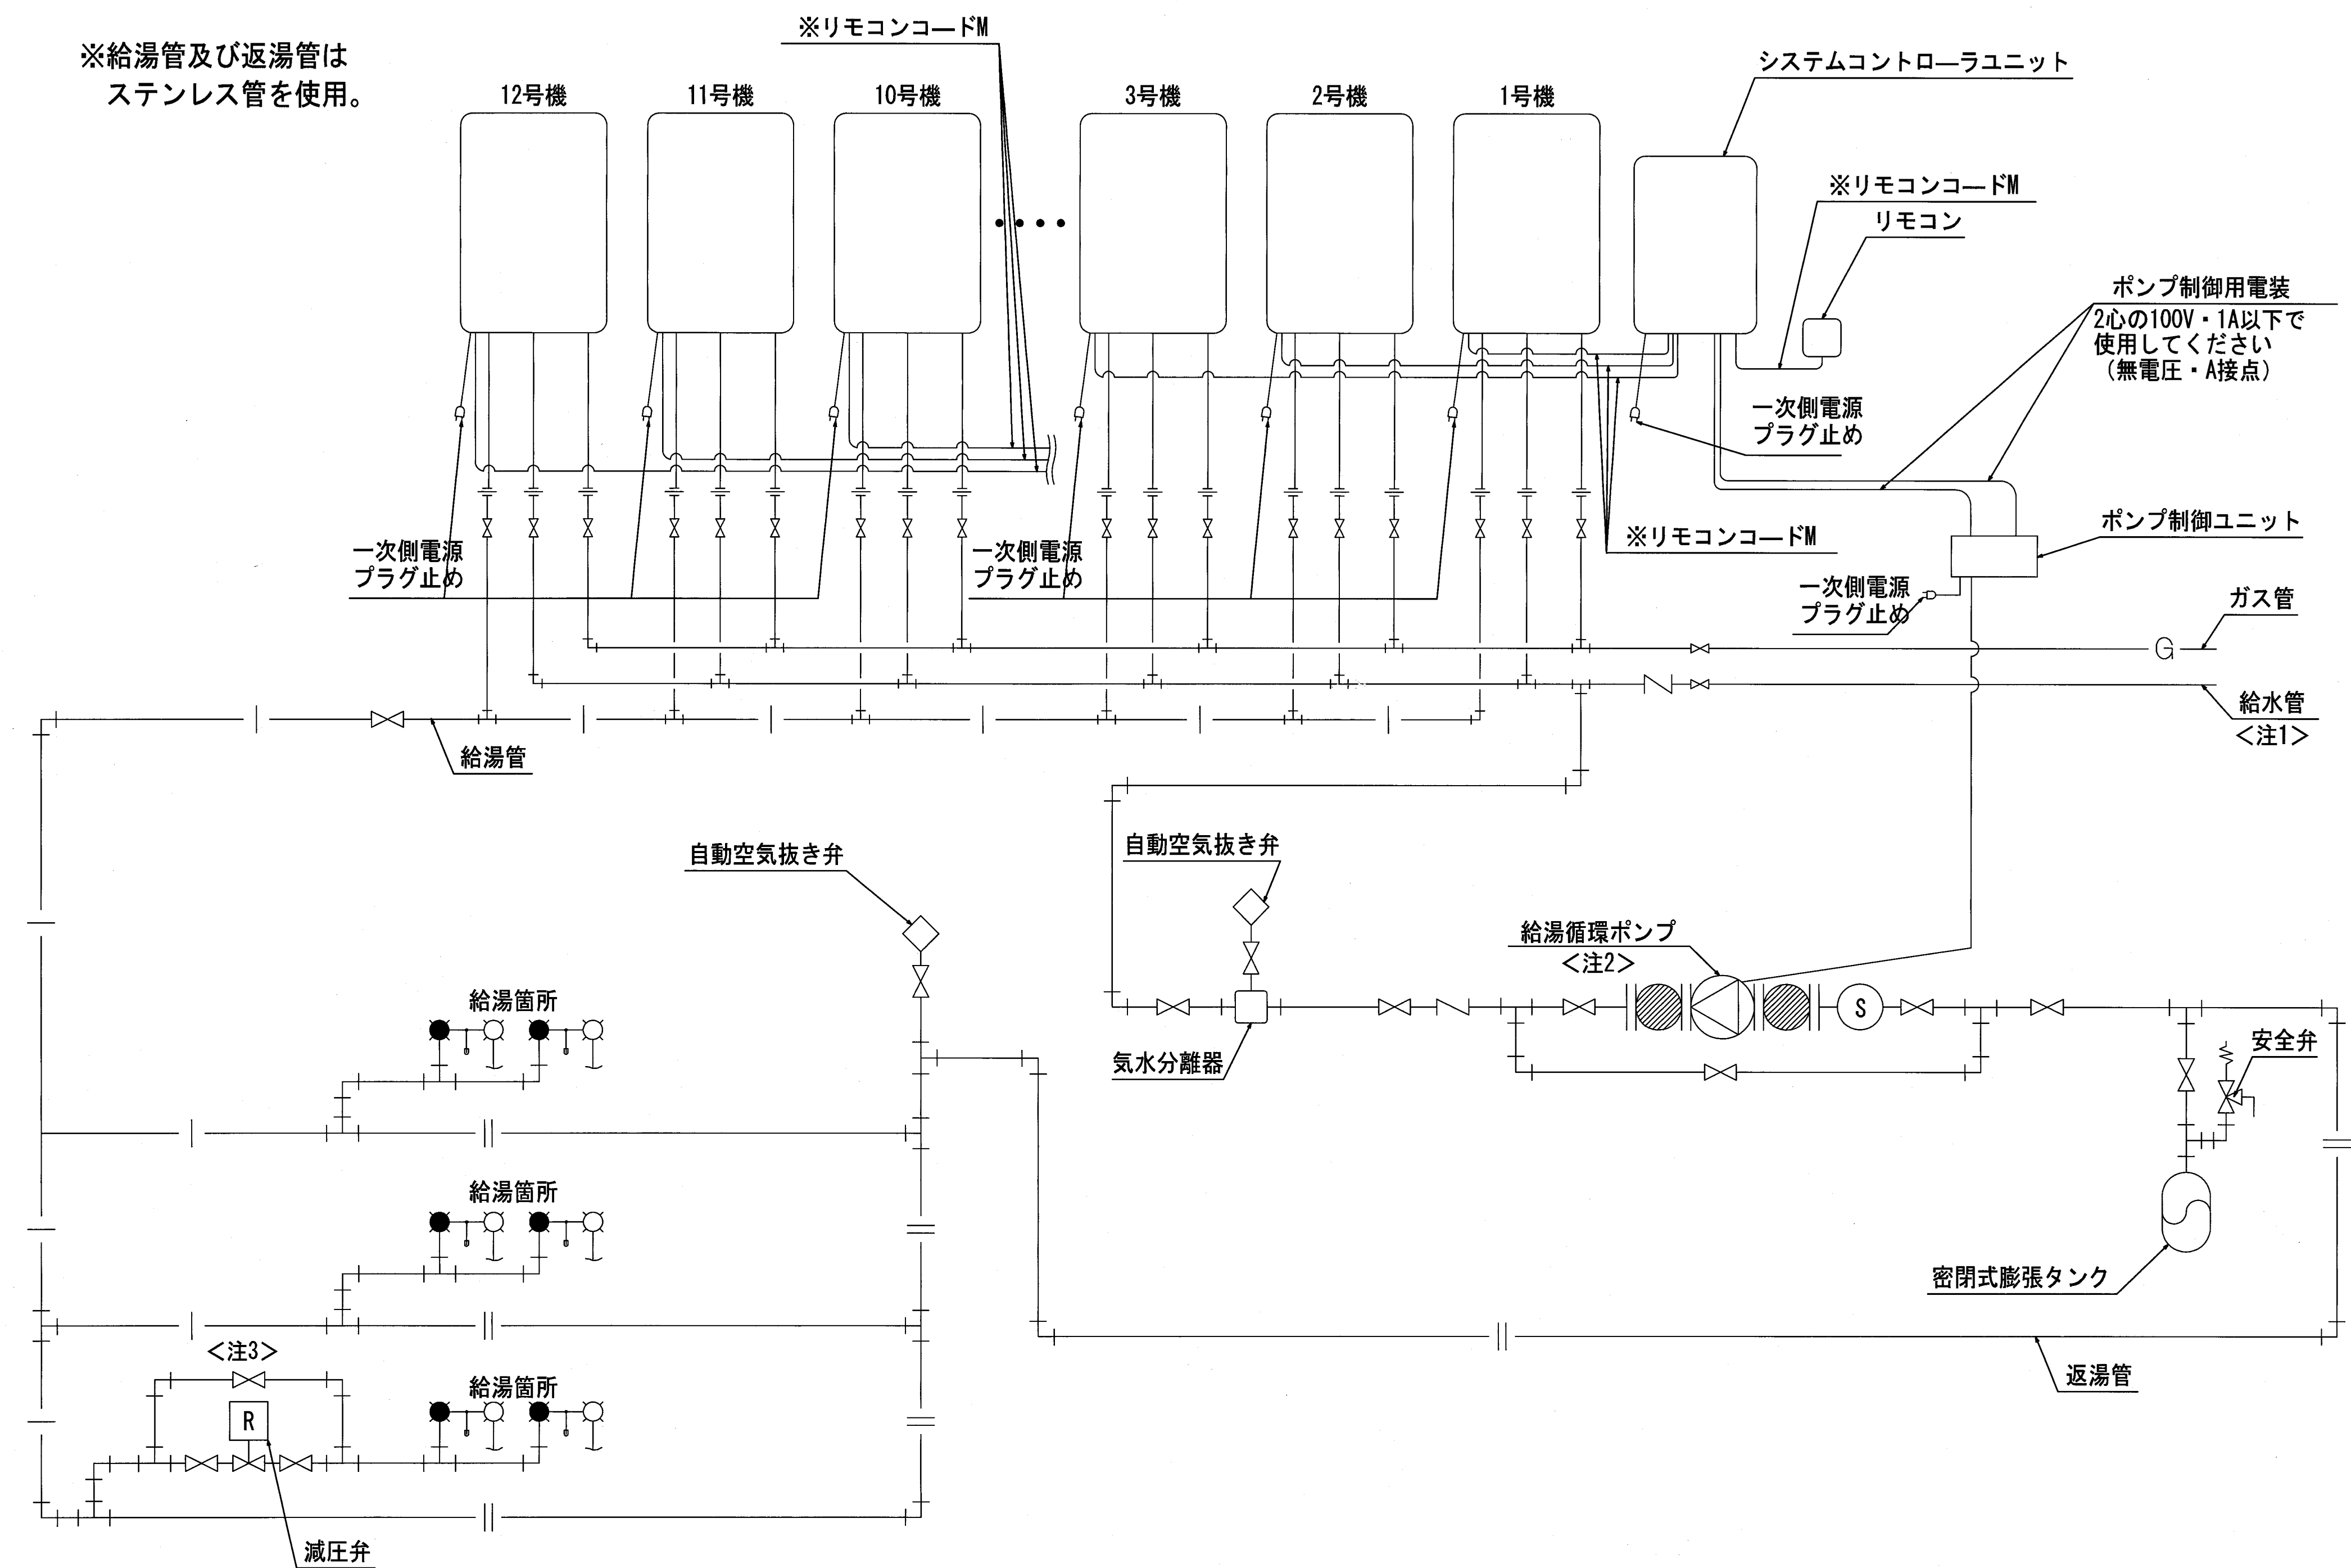

注記
<注1> 給水を市水道と直結できません。直結する場合は、給水事業者を確認してください。
<注2> ポンプ制御ユニット及び給湯循環ポンプには別途電源が必要です。
<注3> 階下給湯の場合、階下での出湯圧が高くなり過ぎる場合がありますので循環ラインから分岐した配管に減圧弁を設置してください。循環ライン内への設置は避けてください。

即湯循環システム図

竣工図
2013.08.31

設計




監工

工事

縮尺 NOSCALE

P-017


ACAD09

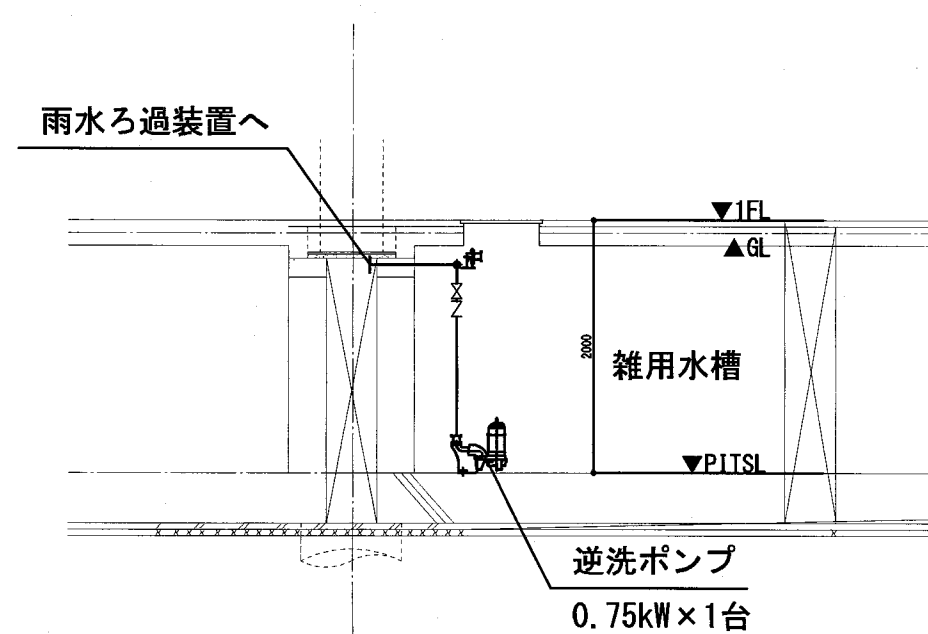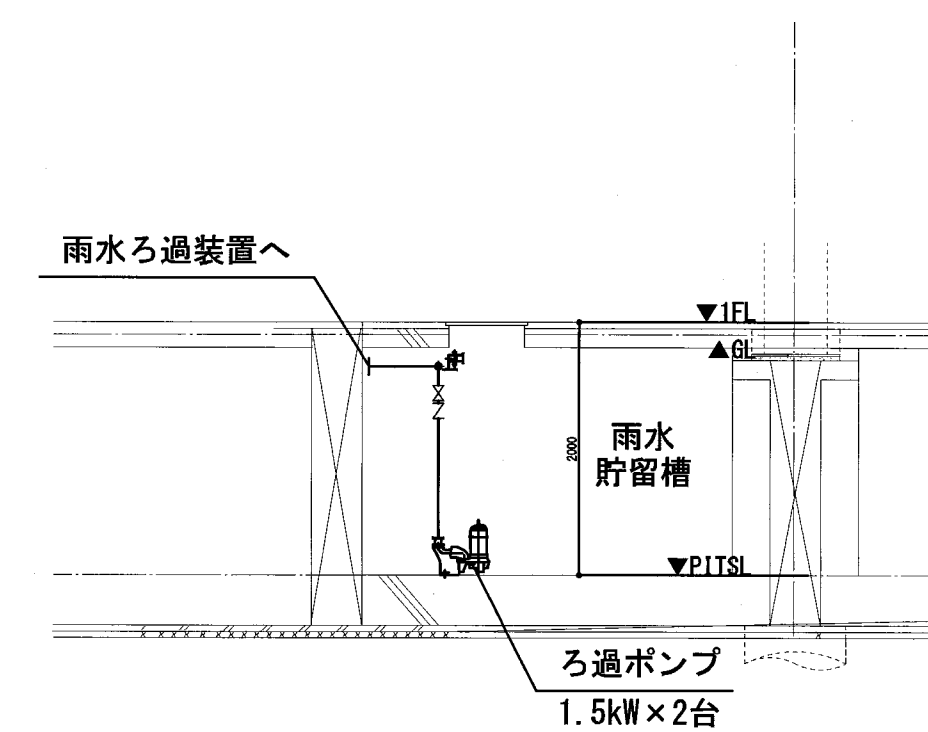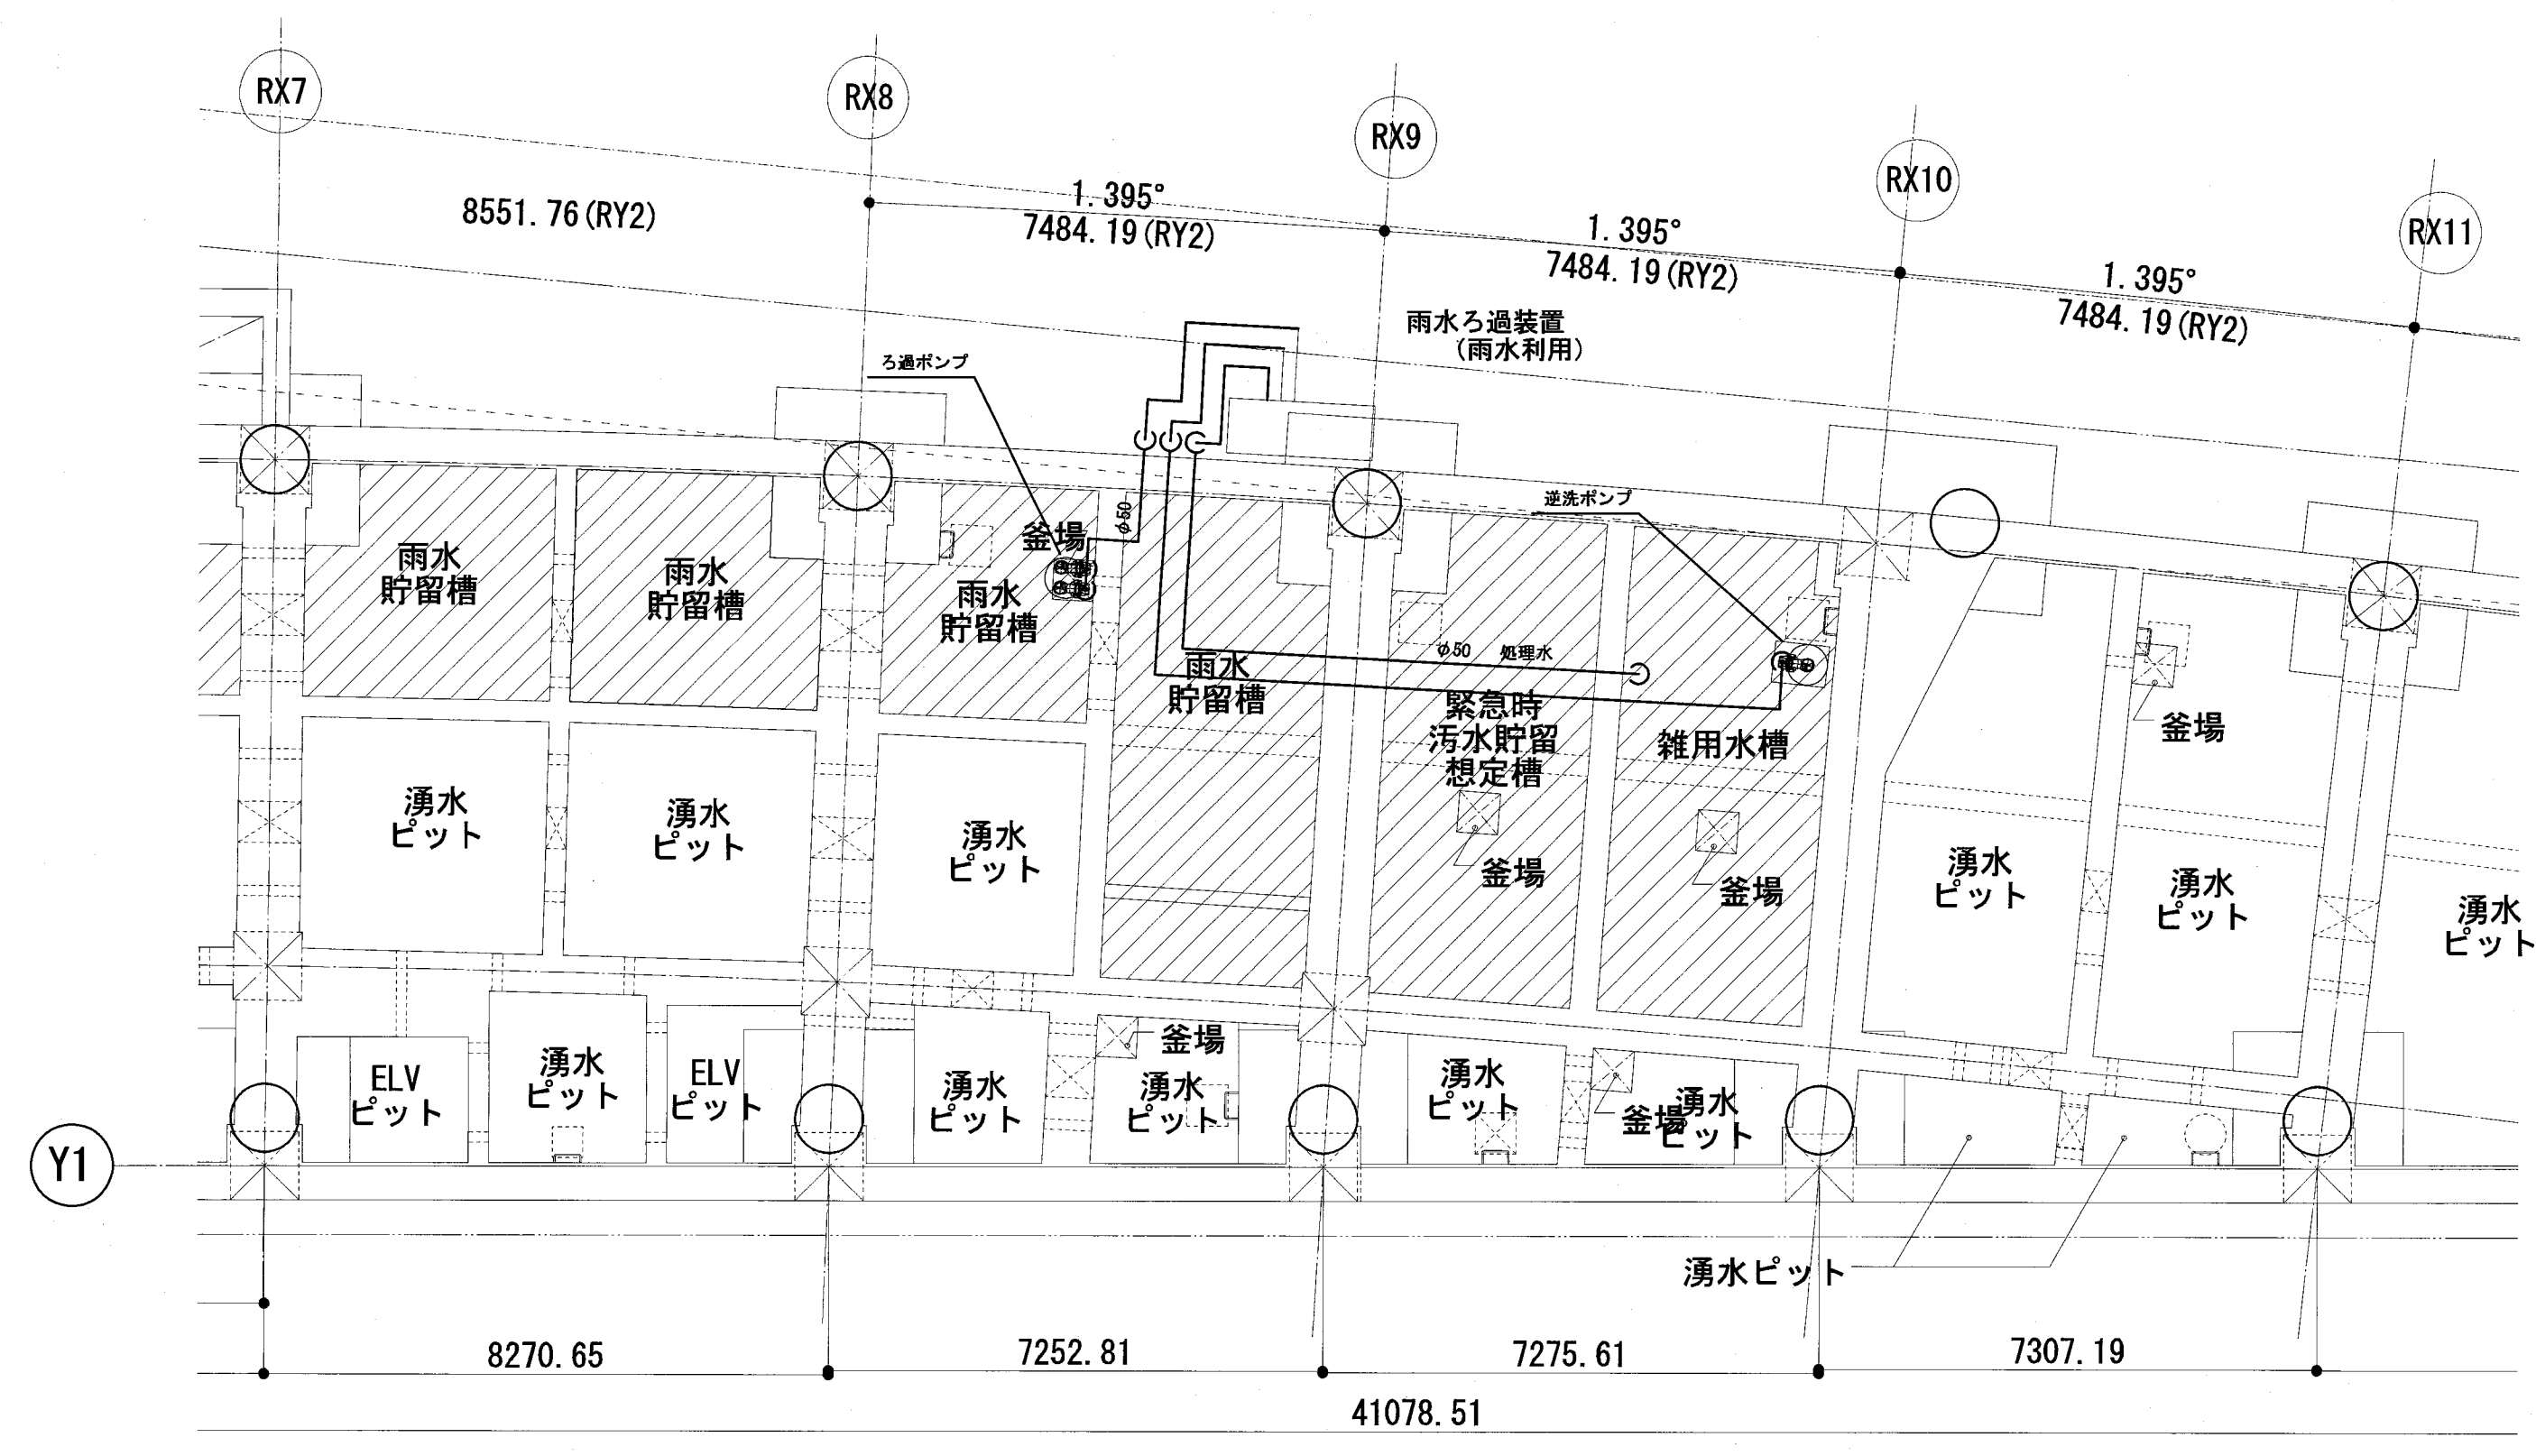

フローシート

機器仕様

名称	仕様	数量
ろ過ポンプ	Φ50mm×0.021m ³ /分×20m×1.5kW	2台
逆流ポンプ	Φ50mm×0.04m ³ /分×15m×0.75kW	1台
ろ過器	処理能力 1.25m ³ /時	1台
塩素剤注入ポンプ	Max30cc/分×15W	2台
塩素剤タンク	100L	1台

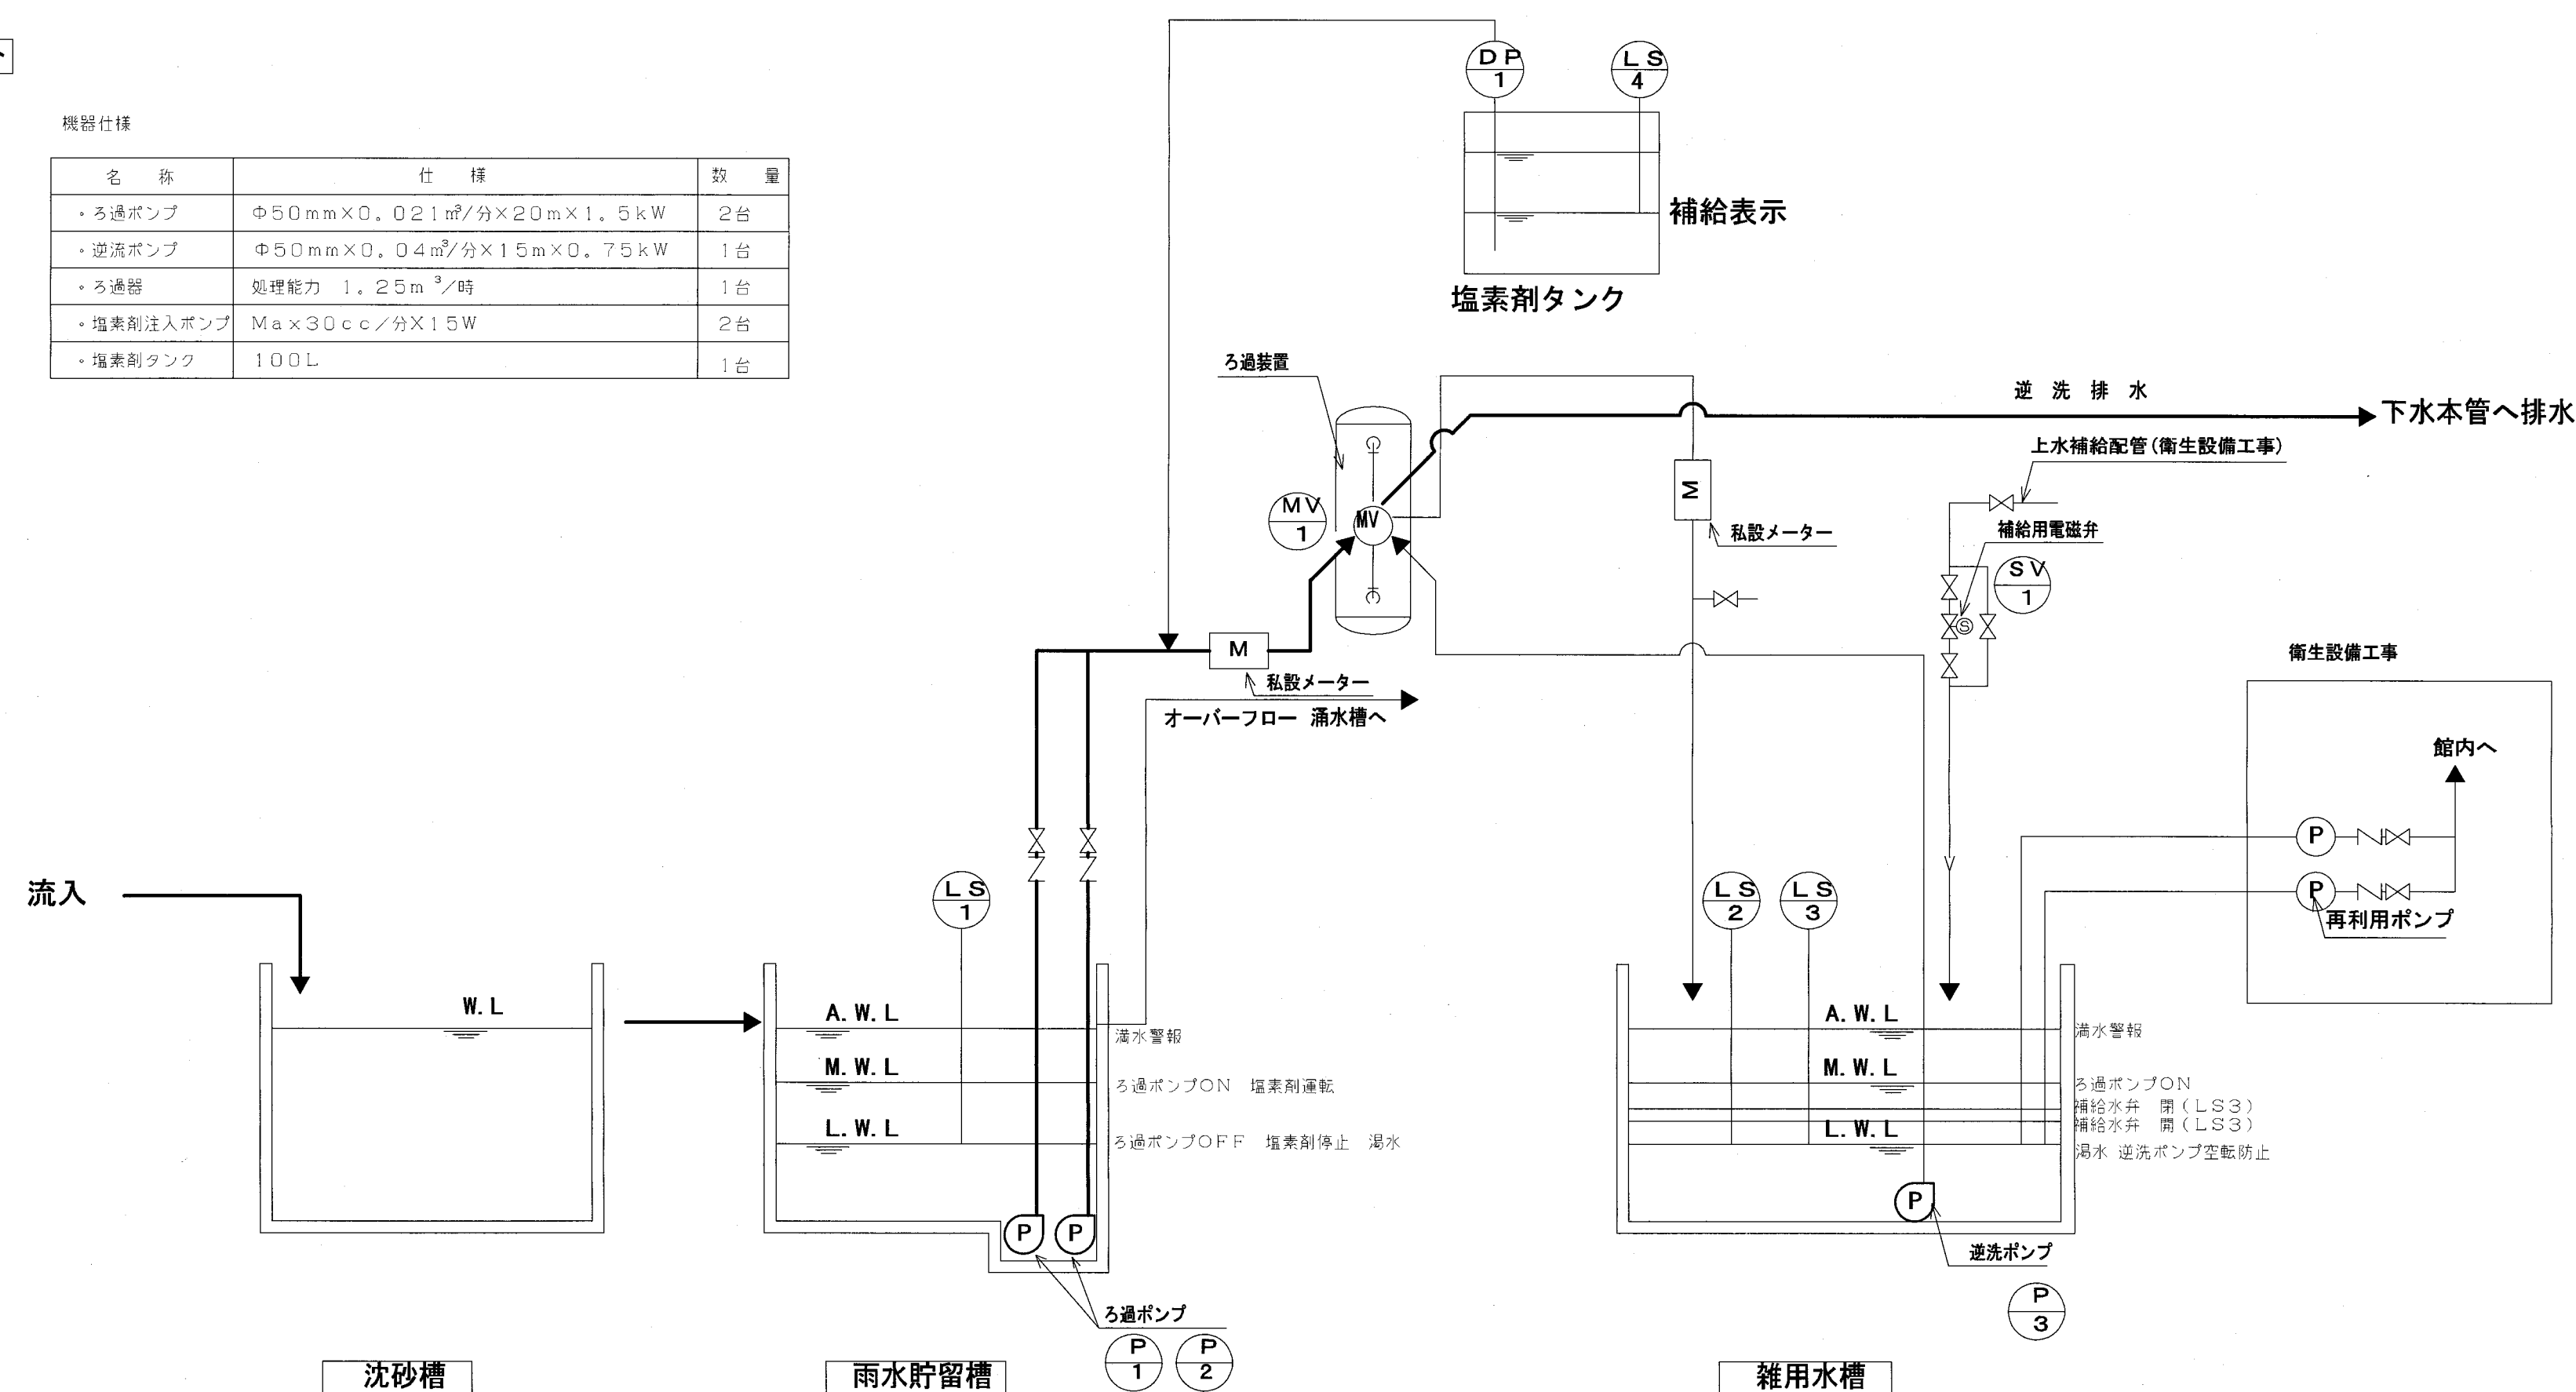

確認申請図	2012.08.01
見積図	2012.08.10
契約図	2012.10.01
竣工図	2013.08.31

設計番号 01-28350-000

島嶼会館建設工事






















【竣工図】
発行日 2013.08.31



図面名称

雨水ろ過設備

縮尺 1/100 (A1), 1/200 (A3)

凡 例

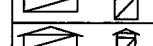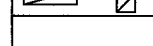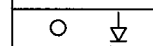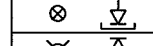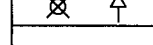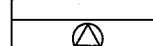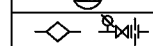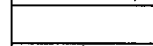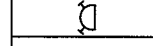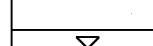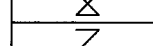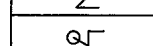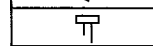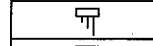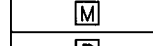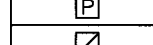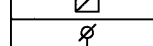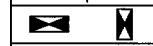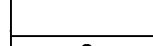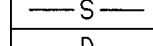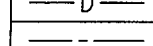記 号	名 称	記 事
	補助散水栓	弁25A、ホース25A 20m、ノズル、総合盤組込型
	補助散水栓	弁25A、ホース25A 20m、ノズル、総合盤組込型、屋外型SUS製
	スプリンクラーヘッド	72℃ 0.1MPa 80L/min (1種 r=2.6)
	スプリンクラーヘッド	96℃ 0.1MPa 80L/min (1種 r=2.6)
	スプリンクラーヘッド	72℃ 0.1MPa 80L/min (1種 r=2.6) 保護カバー付
	スプリンクラーヘッド	72℃ 0.1MPa 80L/min (1種 r=2.6・上向き)
	自動警報弁装置	80A (スプリンクラー用)
	末端試験装置	25A (オリフィス・ボール弁一体型)
	送 水 口	双口埋込型
	仕 切 弁	
	逆 止 弁	
	ボ ー ル タ ッ プ	
	電 極 棒	2P
	電 極 棒	3P
	流 量 計	
	圧カスイッチ	
	フ ー ト 弁	
	圧 力 計	
	連 成 計	
	ポンプ制御盤	
	配 管	スプリンクラー管 (閉鎖) JIS-G-3452
	配 管	排水管 JIS-G-3452
	電 路	

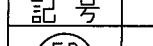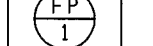記 号	名 称	機 器 仕 様	仕 様
	スプリンクラーポンプユニット	φ65×720L/min×86m×22kW 時水量 50L・圧力タンク 50L・盤付	200V50Hz スター・デルタ始動
	補助加圧ポンプ	φ 25× 20L/min× 86m× 2.2kW 200V50Hz 水源水栓・盤付	直入始動

	スプリンクラー設備 (閉鎖)	補助散水栓設備
ポンプ揚水量	86m ³ /min	—
管路損失	32.5m	0.9m
放射圧力	10.0m	25.0m
実揚程	26.2m	24.1m
ホース損失	—	12.0m
アラーム弁損失	5.0m	5.0m
加算水頭	4.0m	—
合計×1.1	86.0m	74.0m (参考)
水源水量 (有効)	1.6m ³ × 86=12.8m ³ 12.8m ³ × 1.2=15.4m ³	—

移報内訳表 (至る防災監視盤)


設備名	表示			メインポンプ		呼水槽		補助加圧ポンプ		水源水栓		アラーム	合計
	運転	故障	電源断	満水	減水	故障	電源断	減水	満水	減水	区画		
スプリンクラー(閉鎖)	1	1	0	0	1	1	0	0	0	0	1	6	11

以降電気工事
① 至る 防災監視盤
② 至る 非常電源 (接地線引込工事を含む)

以降給水工事
以降排水工事

特 記

- ◇ 消火用ポンプ、タンク、水槽類の基礎は、建築工事とする。
- ◇ 屋外露出配管は、保温ラッキングとする。
- ◇ 二重天井部分のスプリンクラーヘッド吐出配管は、全てフレキシブル管 (SUS製) とする。
- ◇ 当該物件は国土交通省仕様とし、水源水量は余裕率として20%を見込むこととする。

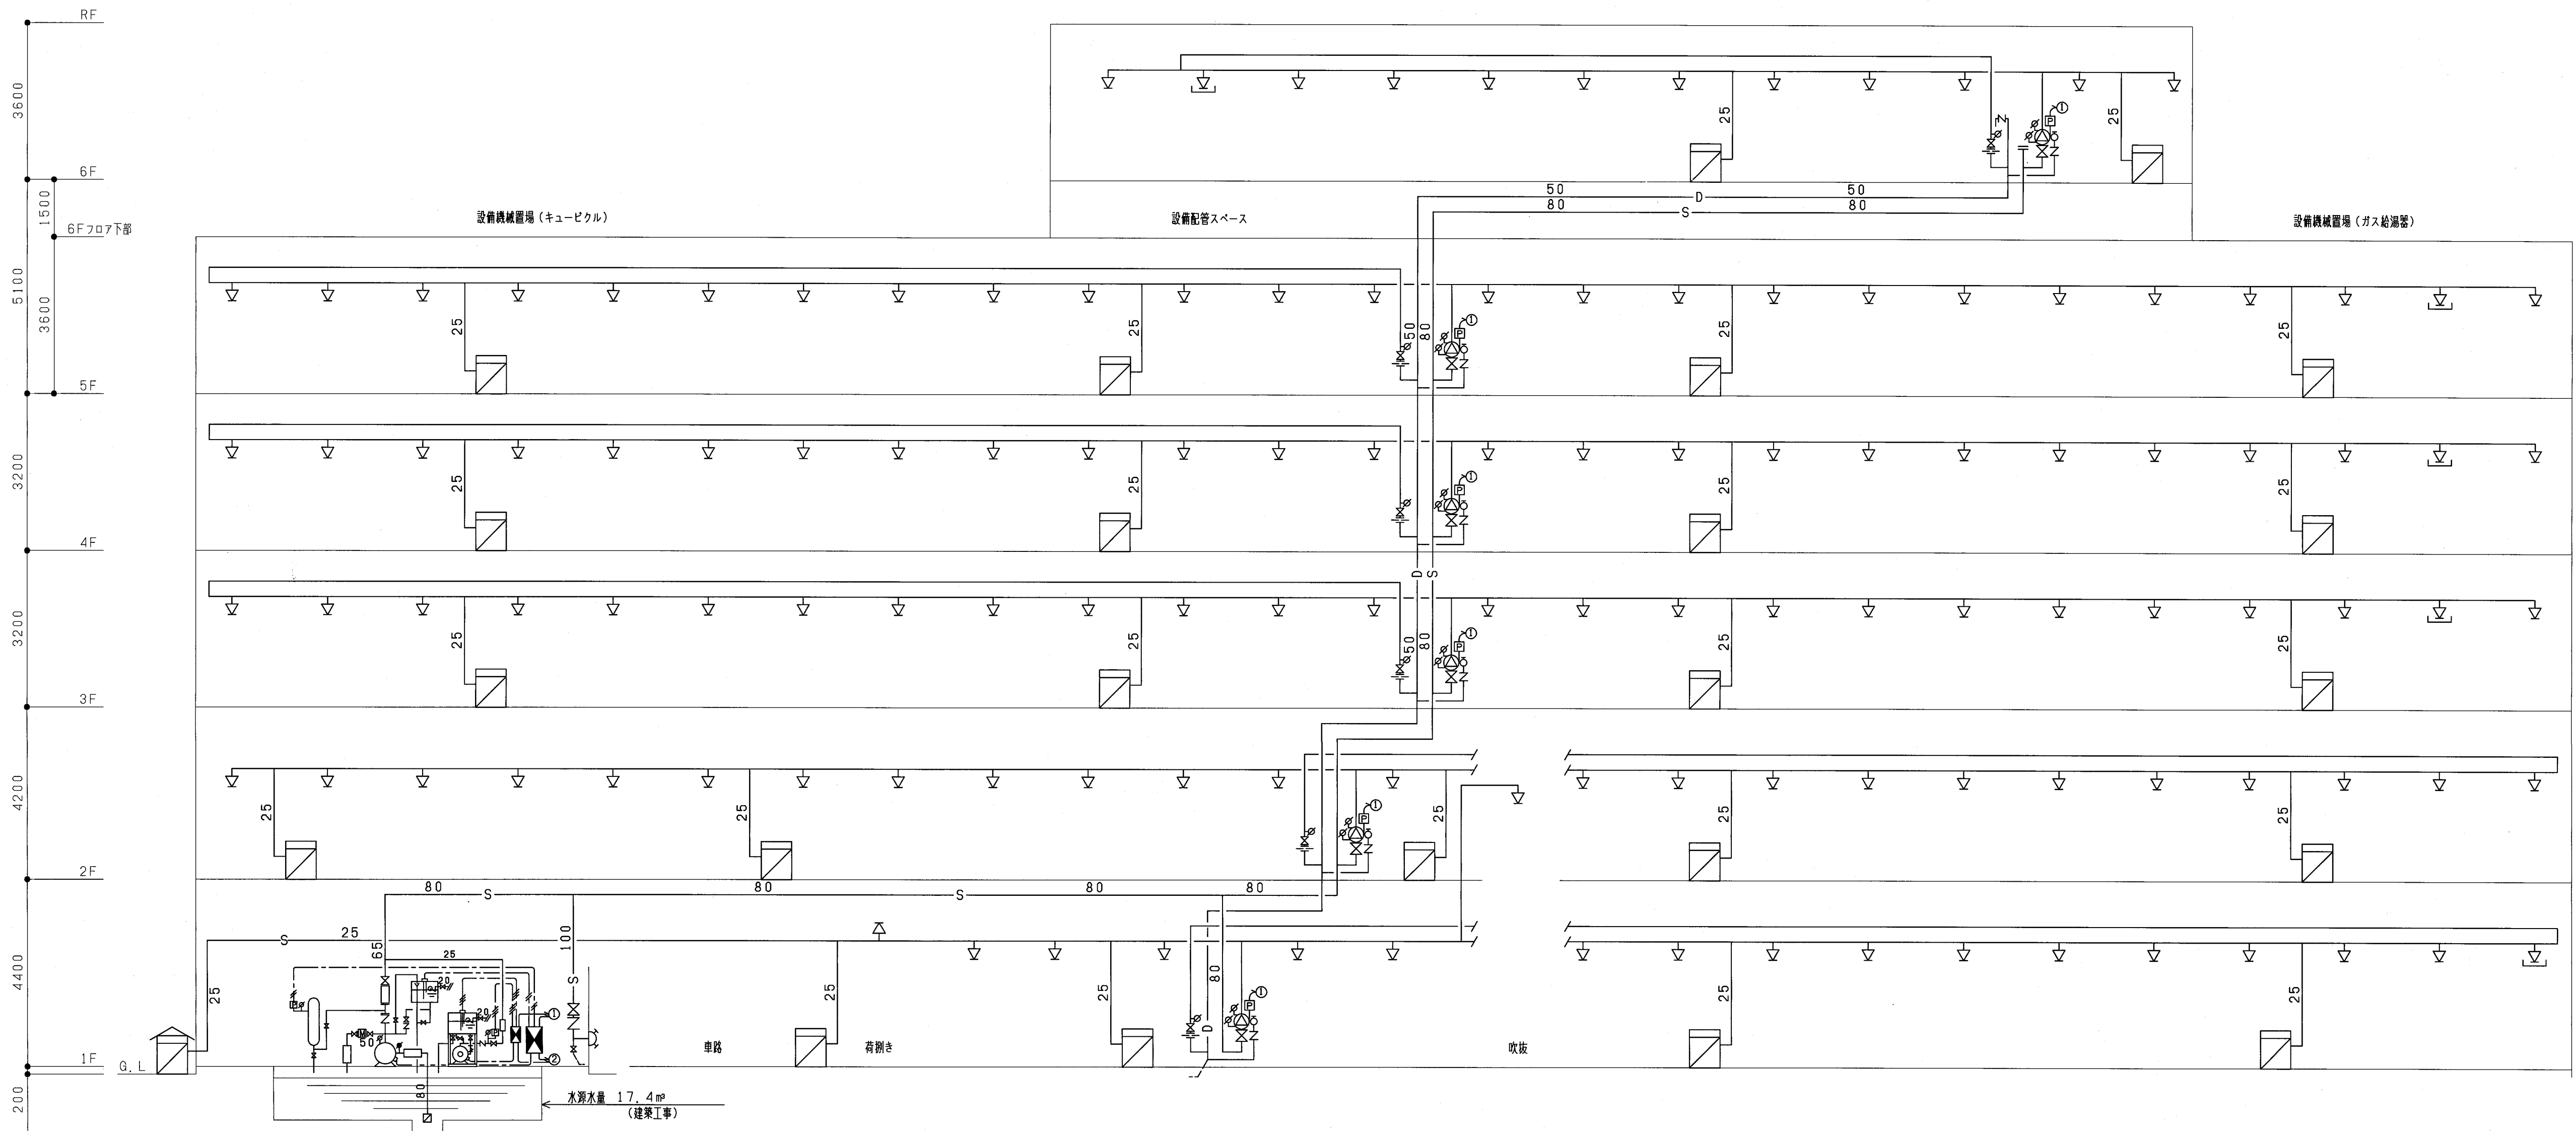

確認申請図	2012.08.01
見積図	2012.08.10
契約図	2012.10.01
竣工図	2013.08.31

設計番号 01-28350-000

島嶼会館建設工事

【竣工図】

発行日 2013.08.31


図面名称

消火設備
系統図

縮尺 N.S(A1), N.S(A3)

P-100

一級 第338032号
設備設計一級 第3946号
設計 高木 淳
担当 庄司 朋子

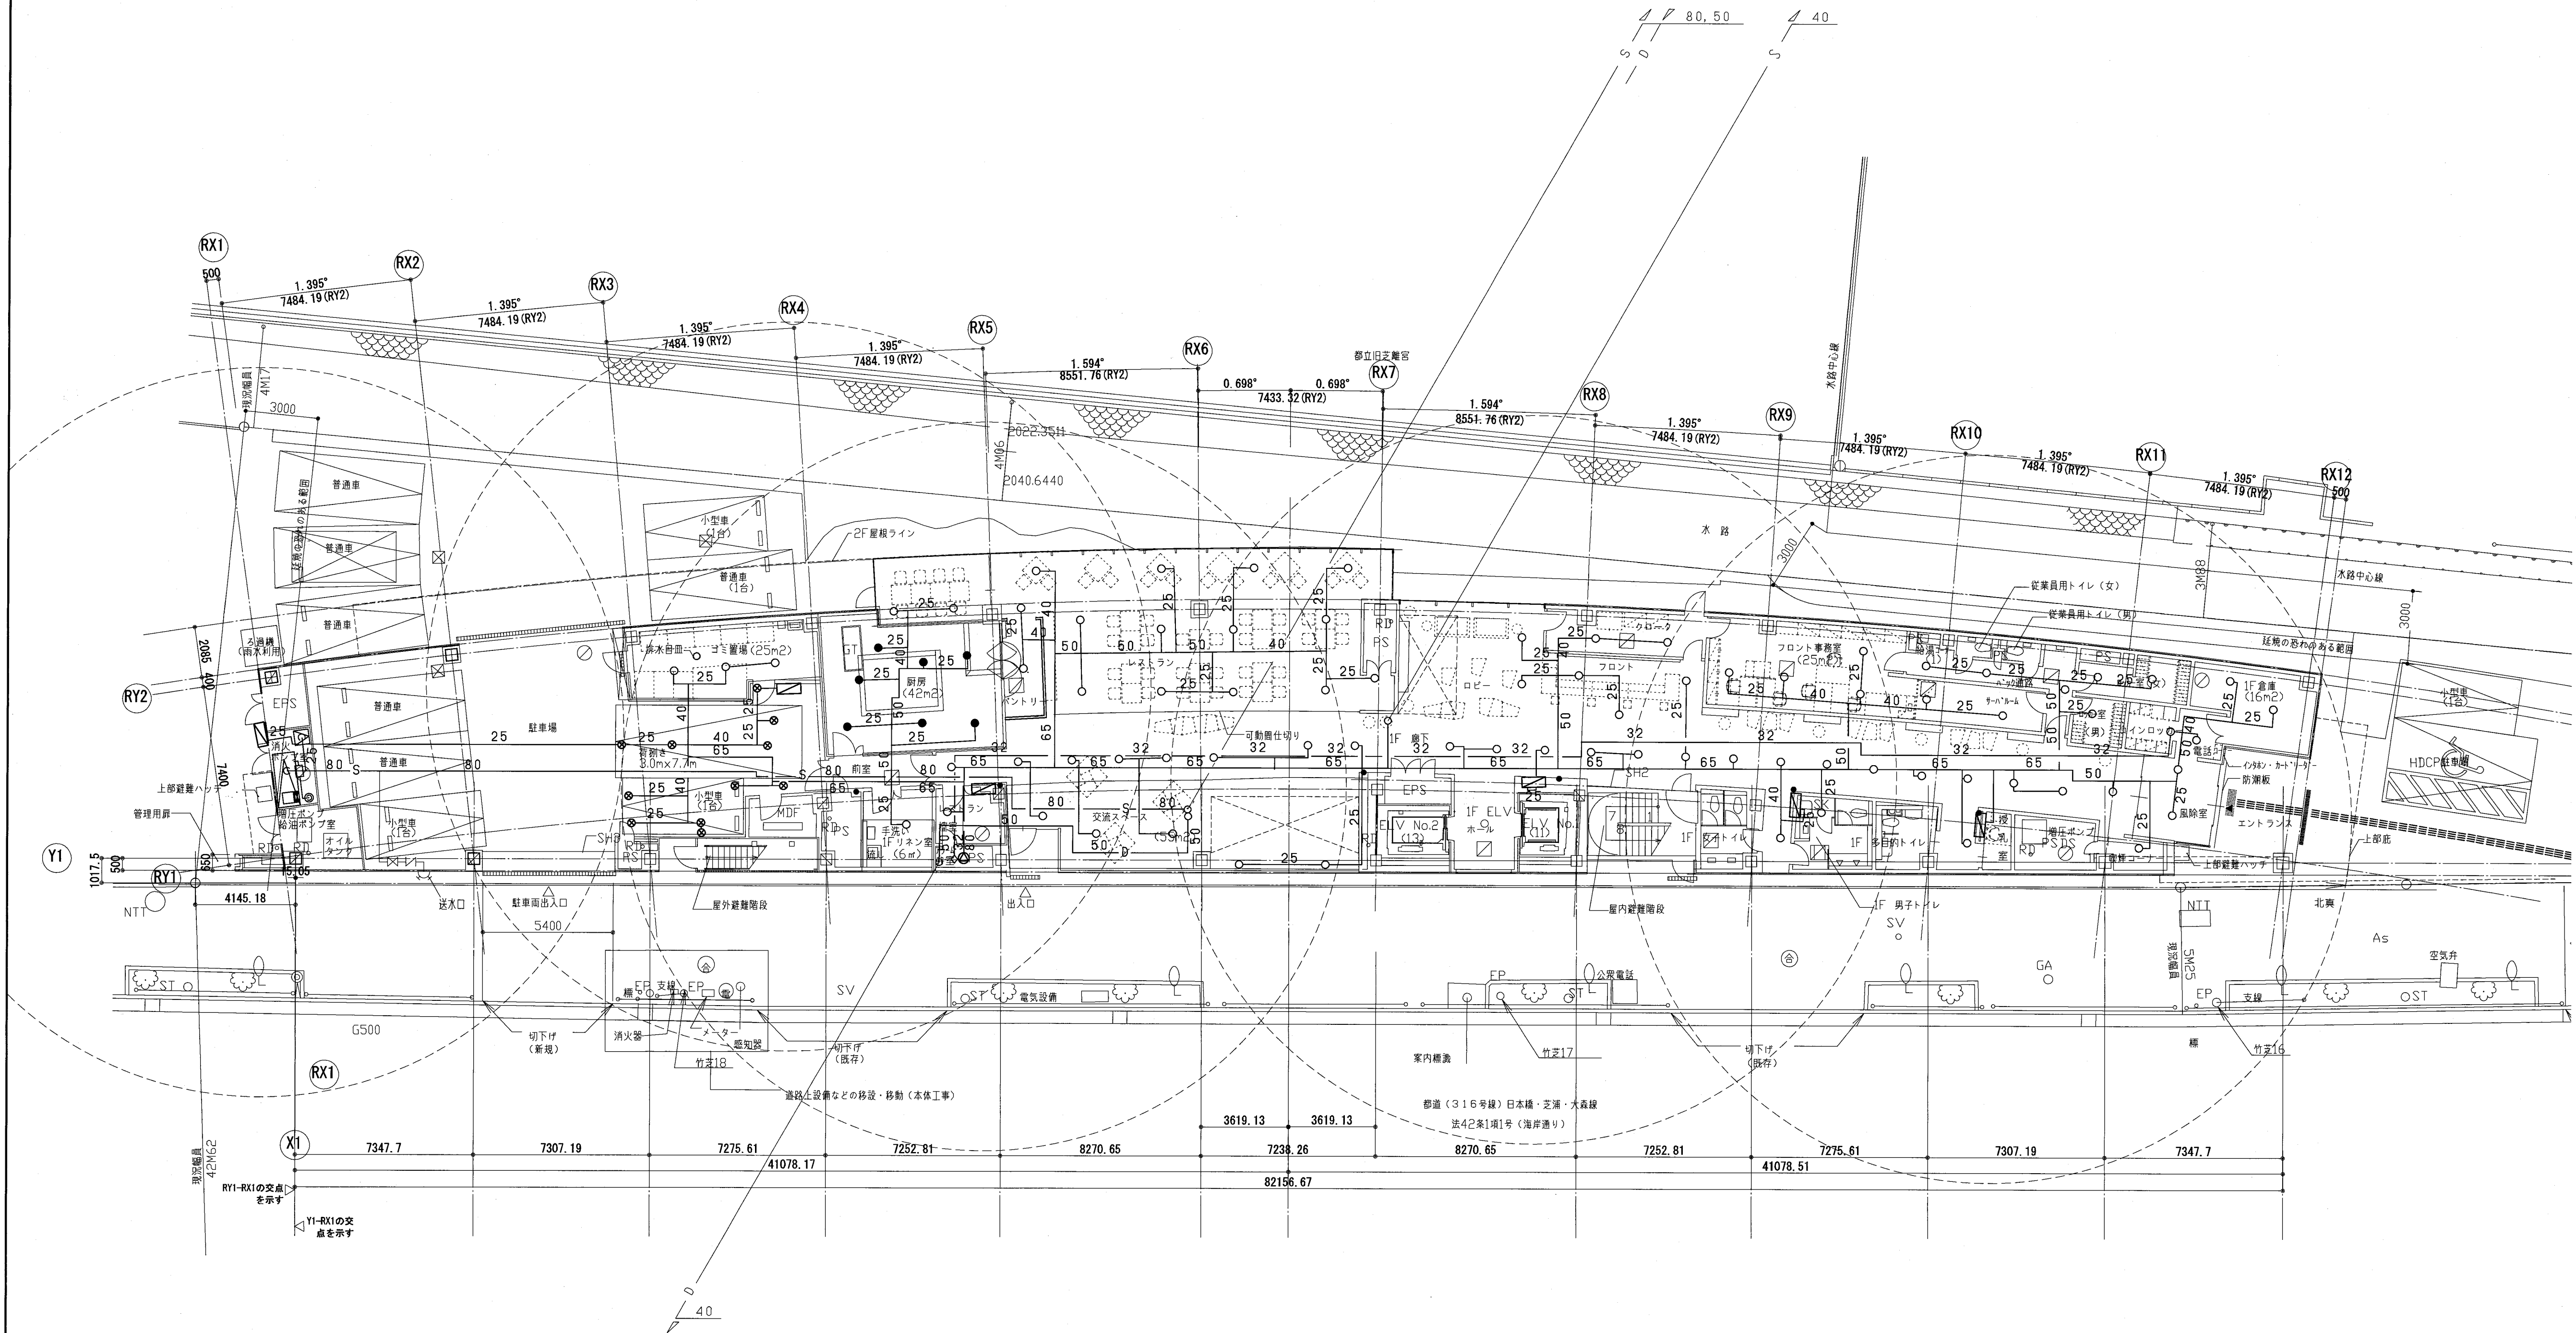

確認申請図	2012.08.01
見積図	2012.08.10
契約図	2012.10.01
竣工図	2013.08.31

設計番号 01-28350-000

島嶼会館建設工事

【竣工図】

発行日 2013.08.31


図面名称

消火設備


1階平面図

縮尺 1/150 (A1), 1/300 (A3)

3階平面図

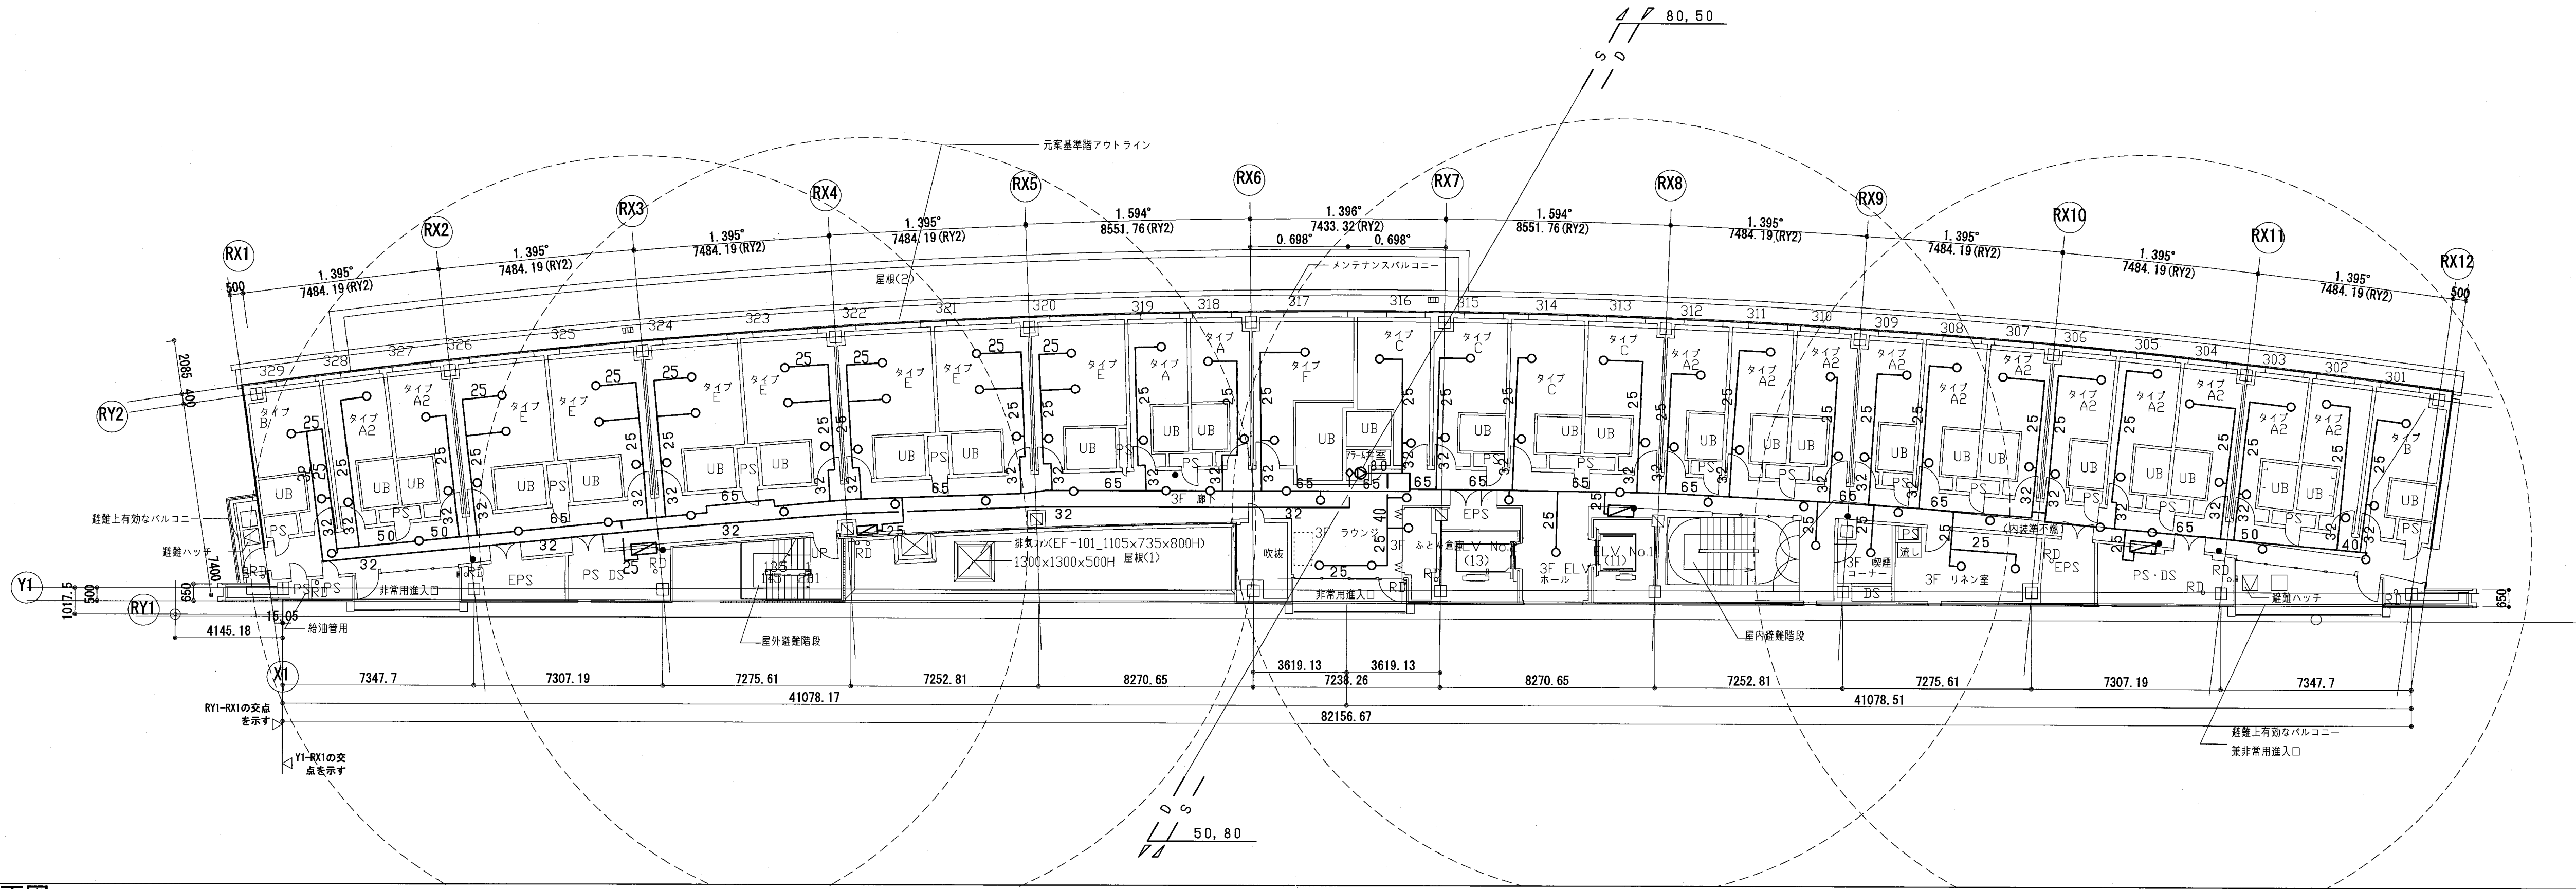

2階平面図

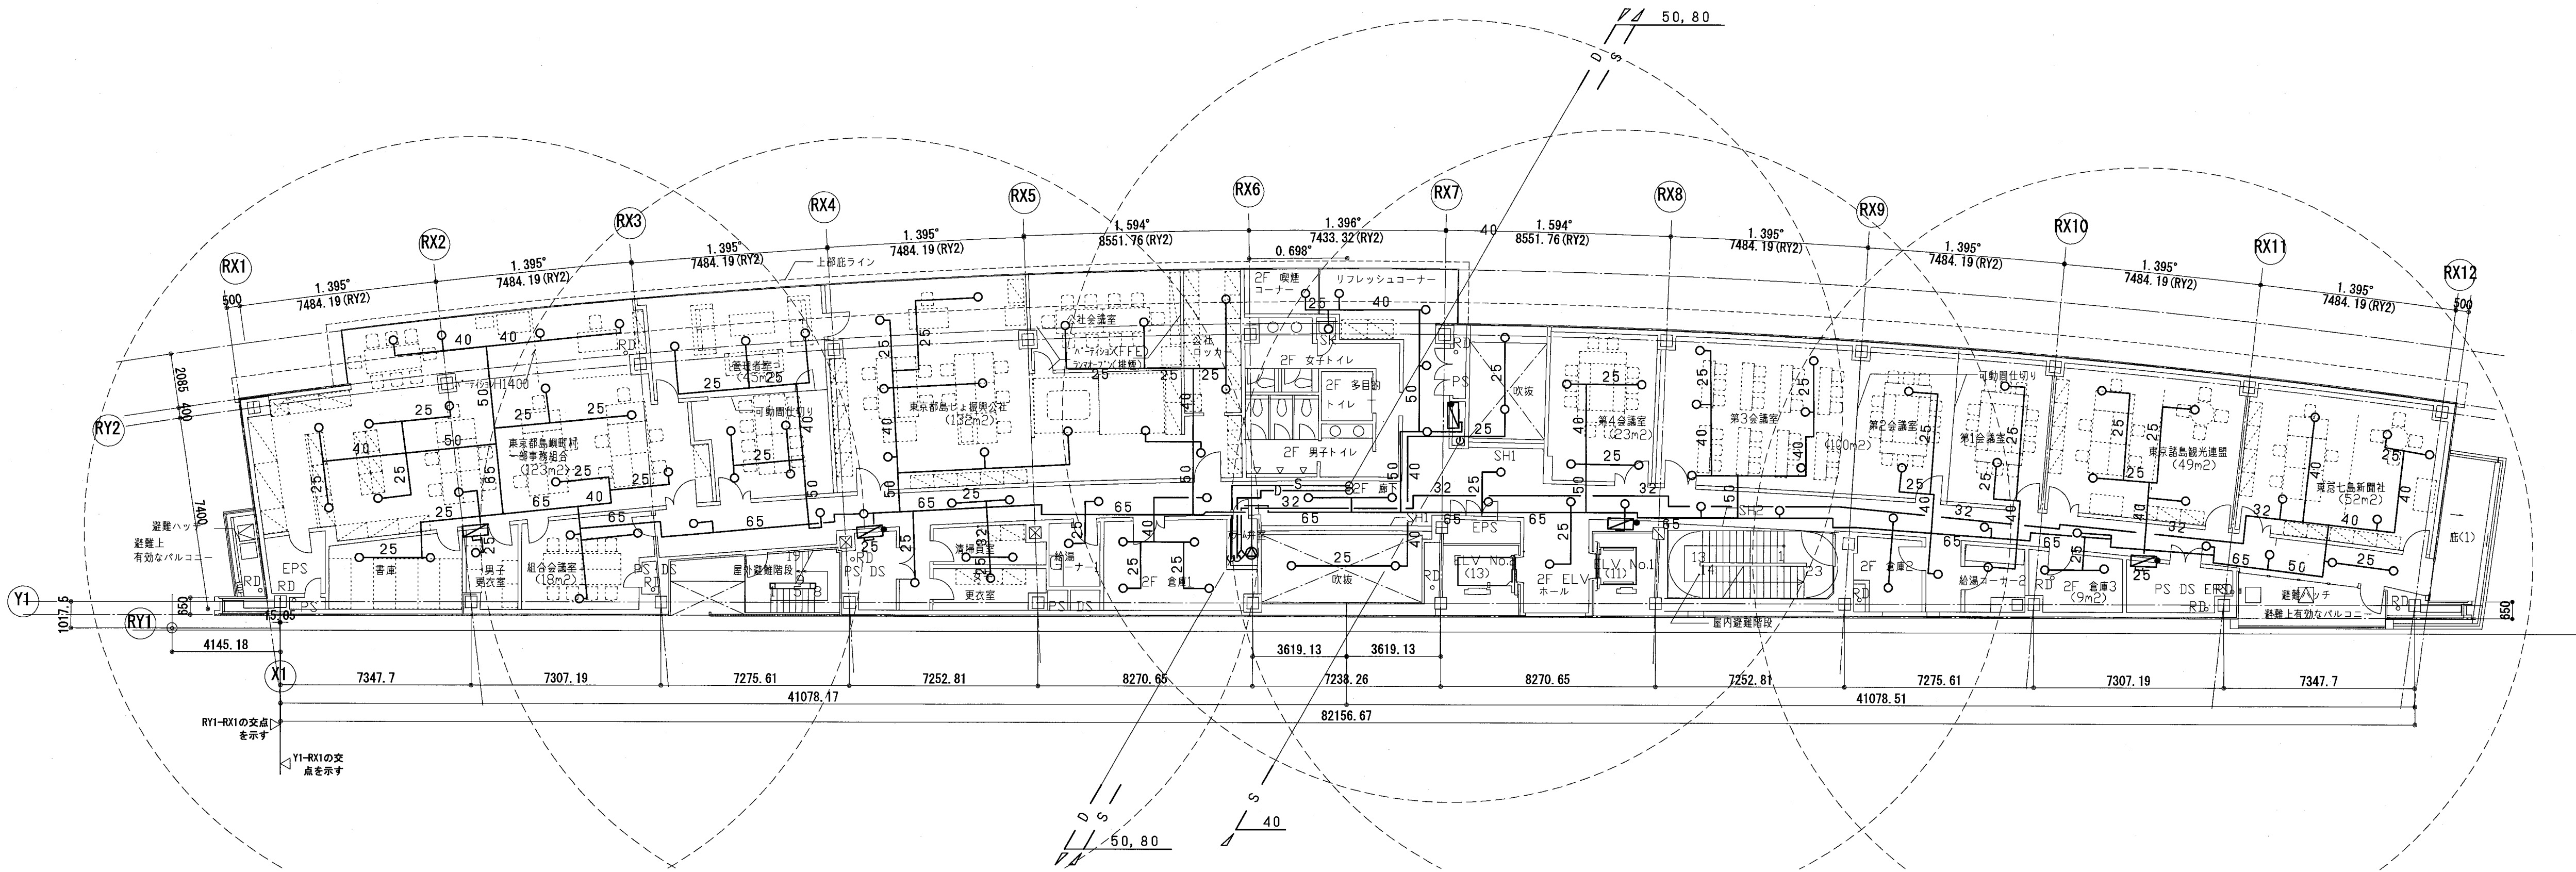

TAISEI CORPORATION
TAISEI DESIGN
Planners Architects & Engineers

大成建設株式会社一級建築士事務所
〒163-0606新宿区西新宿1-25-1
URL <http://www.taisei.co.jp>

一級 第338032号
設備設計一級 第3946号
設計 高木 淳
担当 庄司 朋子

確認申請図 2012.08.01
見積図 2012.08.10
契約図 2012.10.01
竣工図 2013.08.31

設計番号 01-28350-000

島嶼会館建設工事

【竣工図】
発行日 2013.08.31
図面名称

消火設備
2階・3階平面図

縮尺 1/150 (A1), 1/300 (A3)


竣工図 2013.08.31

P-102


Copyright © 大成建設株式会社 著作権等の許可なく複製、転載、第三者提供等の行為を禁じます。

ACI009

5階平面図

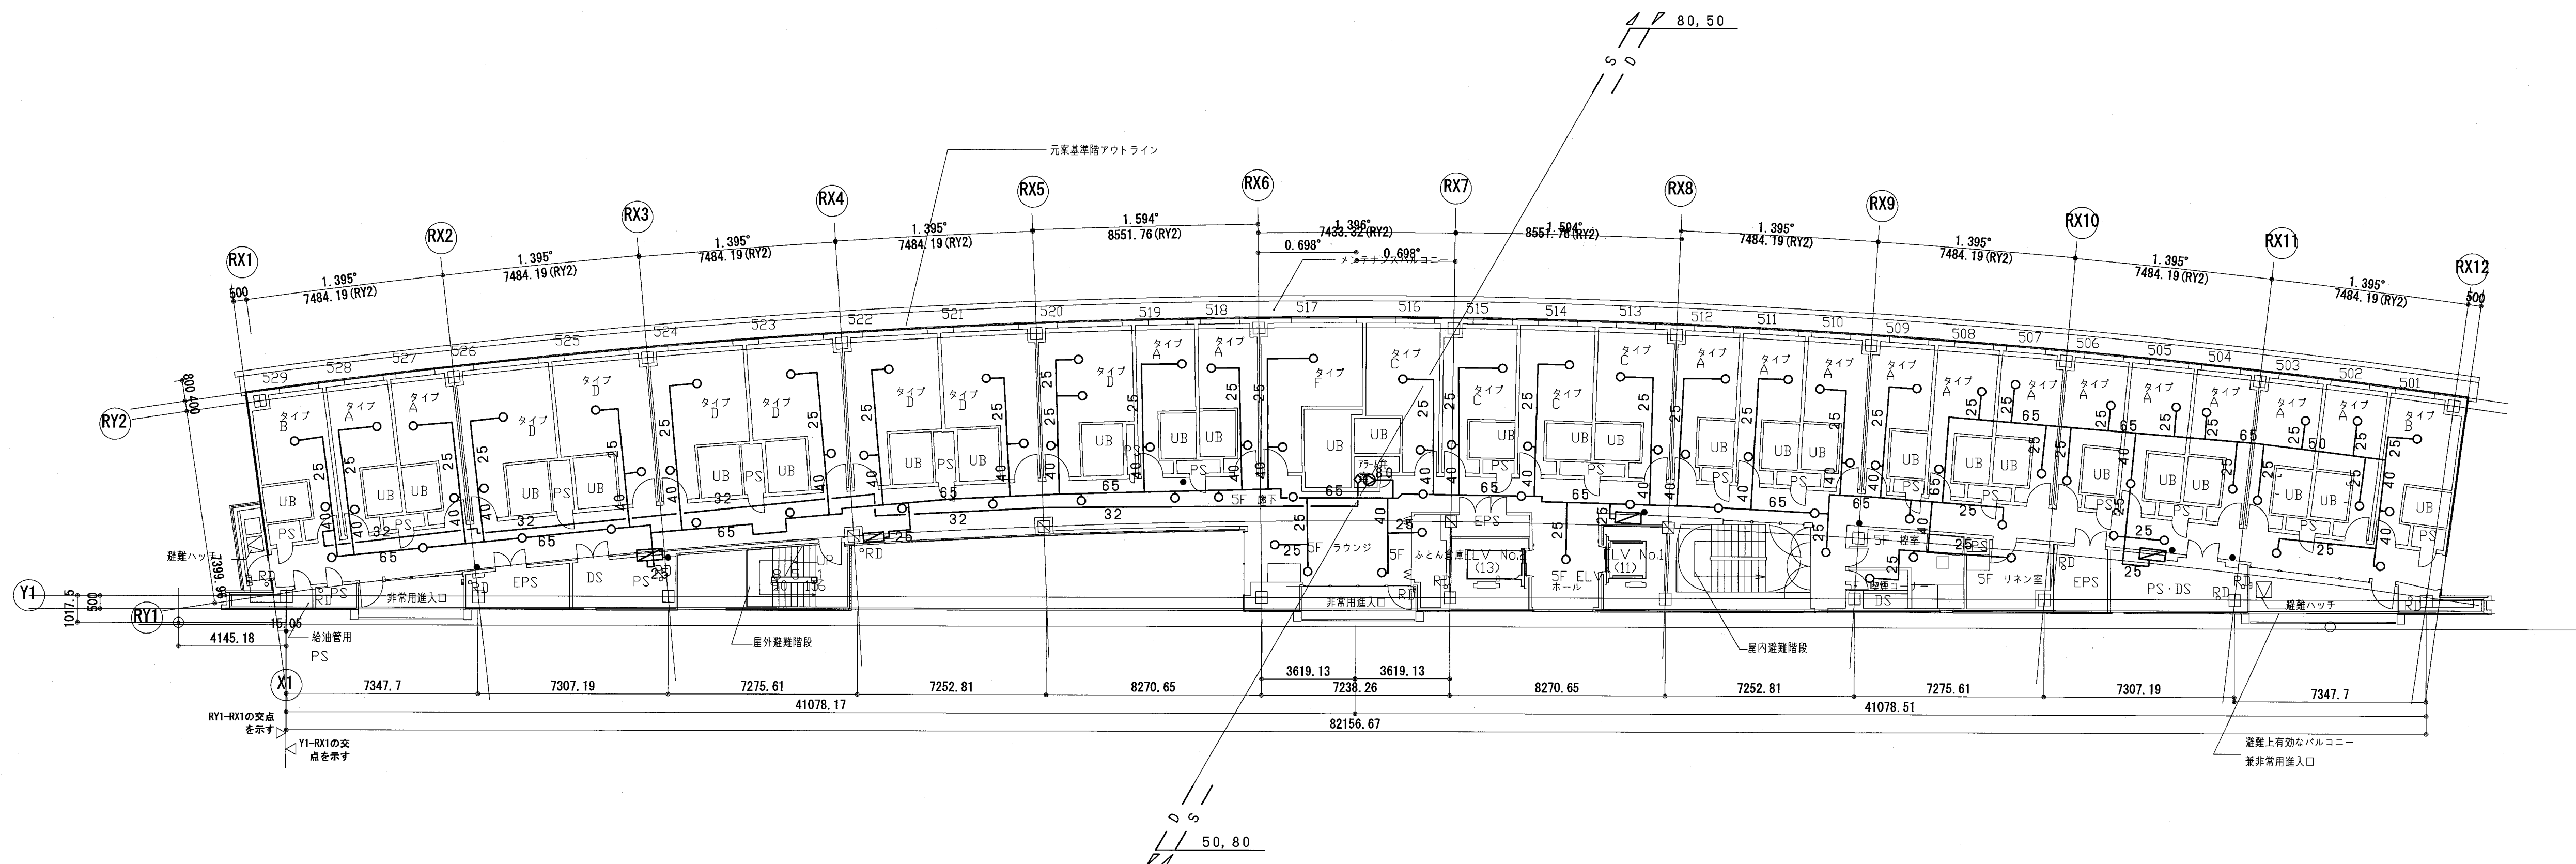

4階平面図

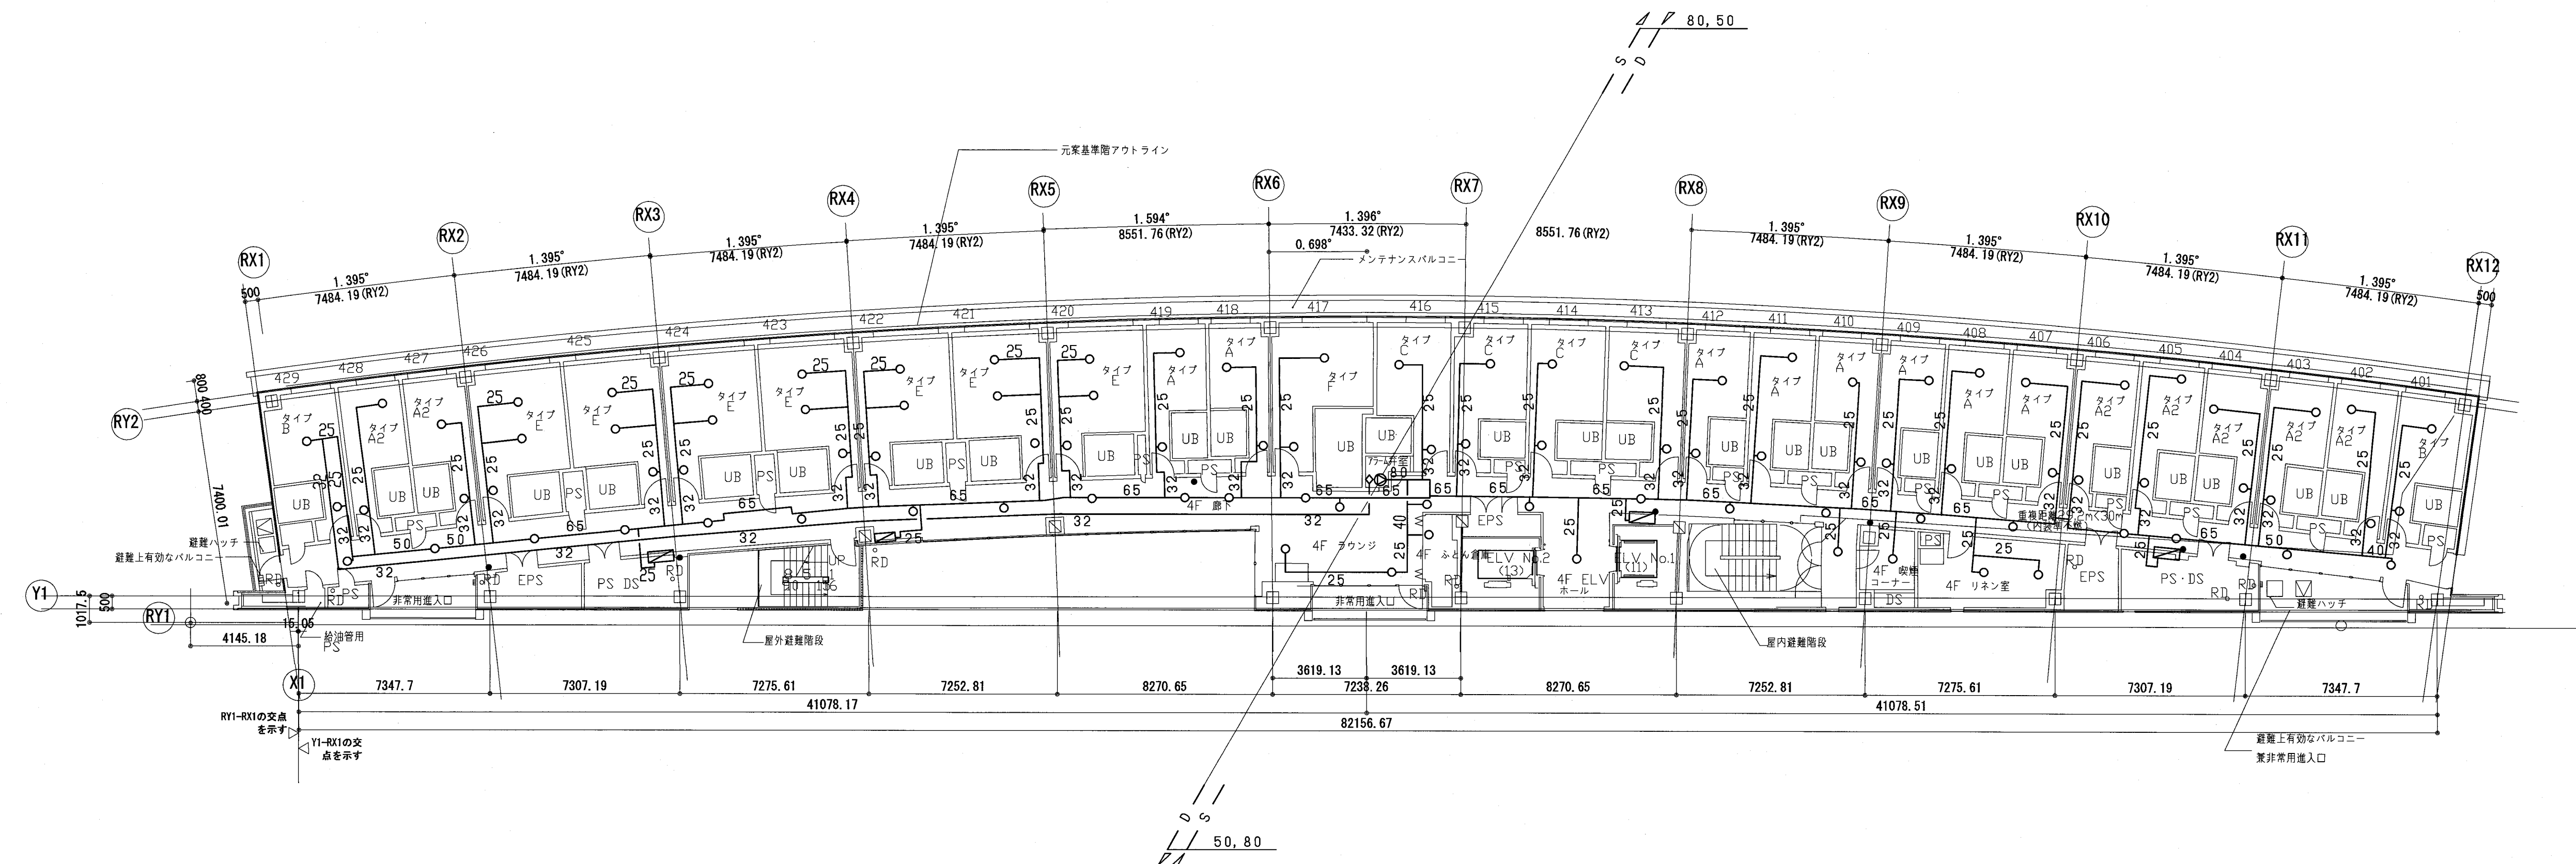

TAISEI CORPORATION
TAISEI DESIGN
Planners Architects & Engineers

大成建設株式会社一級建築士事務所
〒163-0606新宿区西新宿1-25-1
URL <http://www.taisei.co.jp>

一級 第338032号
設備設計一級 第33946号
設計 高木 淳
担当 庄司 朋子

確認申請図 2012.08.01
見積図 2012.08.10
契約図 2012.10.01
竣工図 2013.08.31

設計番号 01-28350-000

鳥嶋会館建設工事


【竣工図】
発行日 2013.08.31

図面名称

消火設備
4階・5階平面図

縮尺 1/150 (A1), 1/300 (A3)

竣工図 2013.08.31

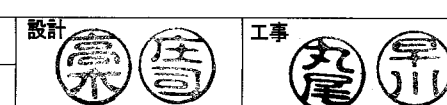


P-103


ACAD09

Copyright © 大成建設株式会社 著作権者の許可なく複製、転載、第三者開示等の行為を禁止する。

6階平面図

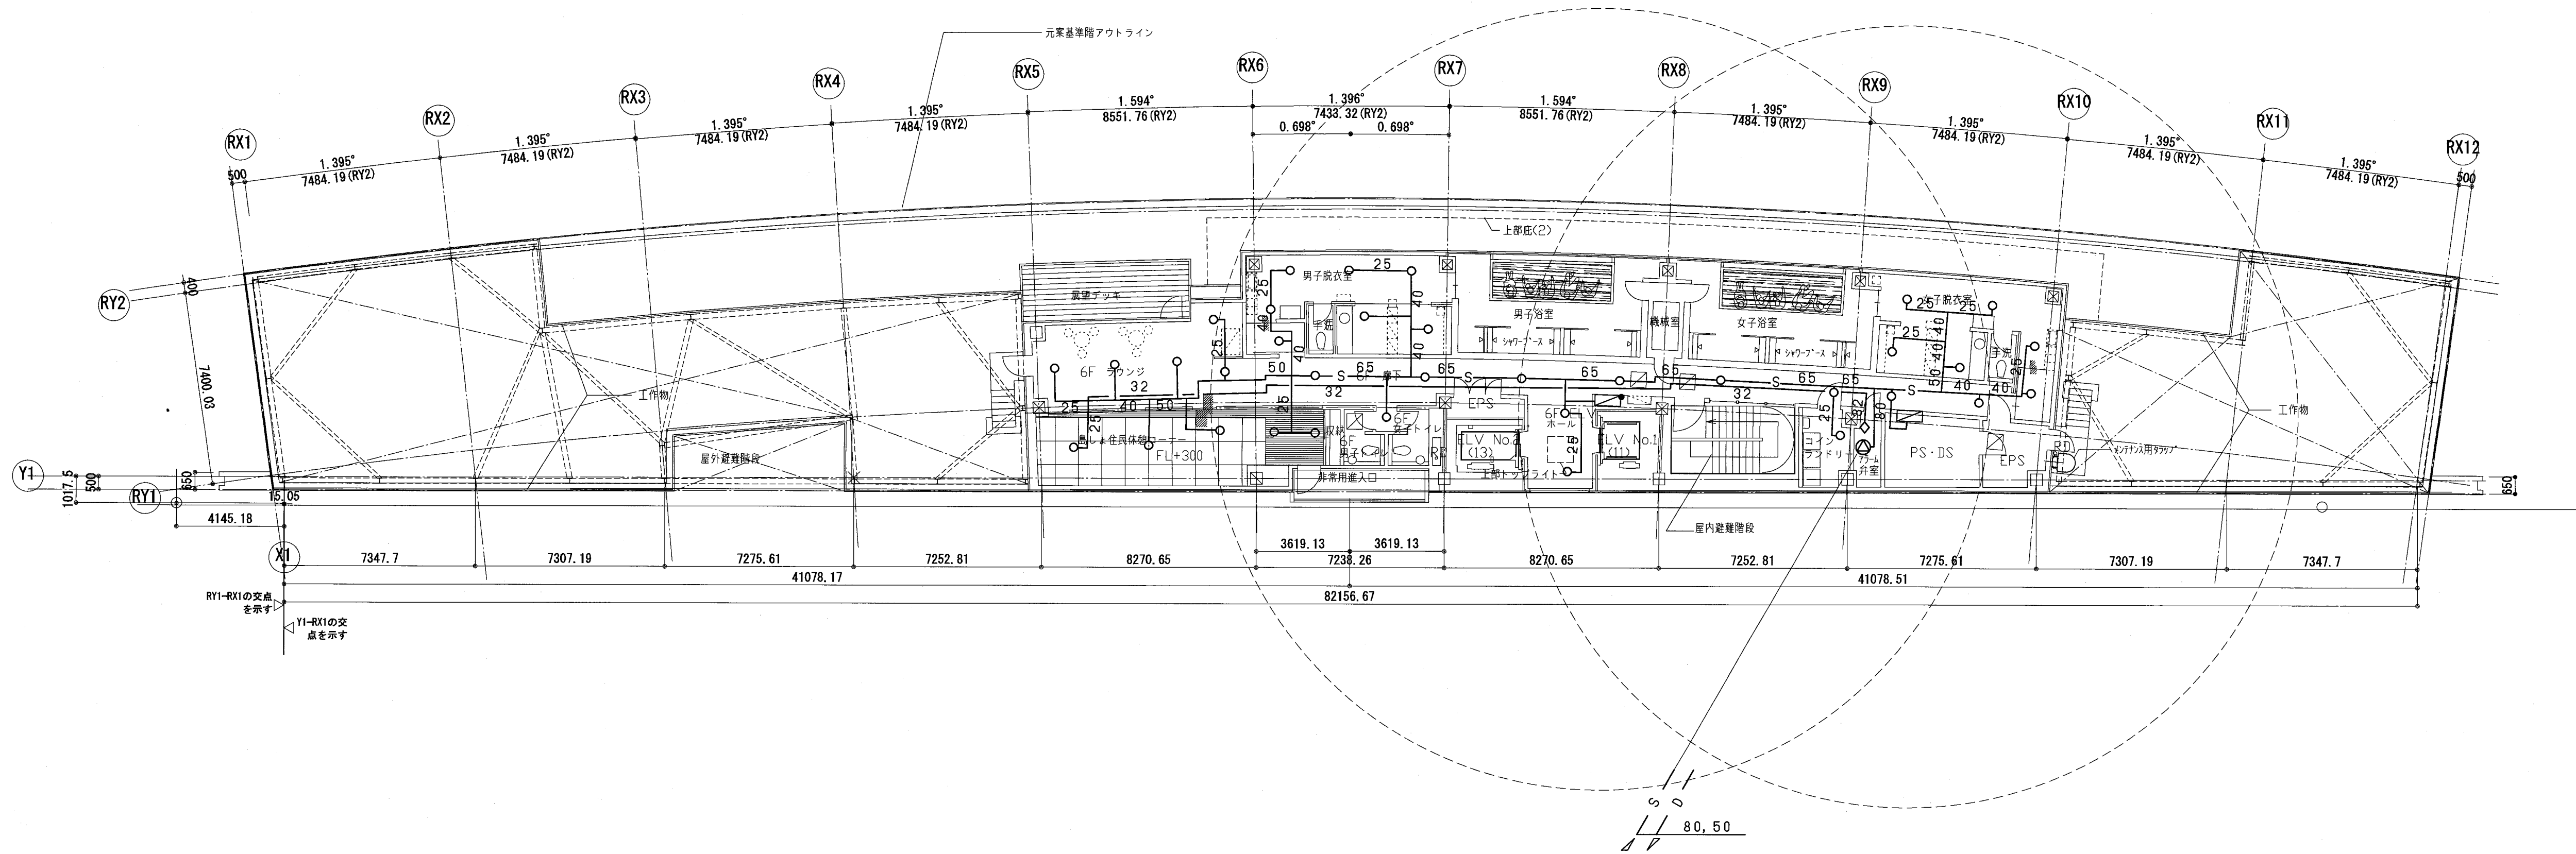

6階フロア下部

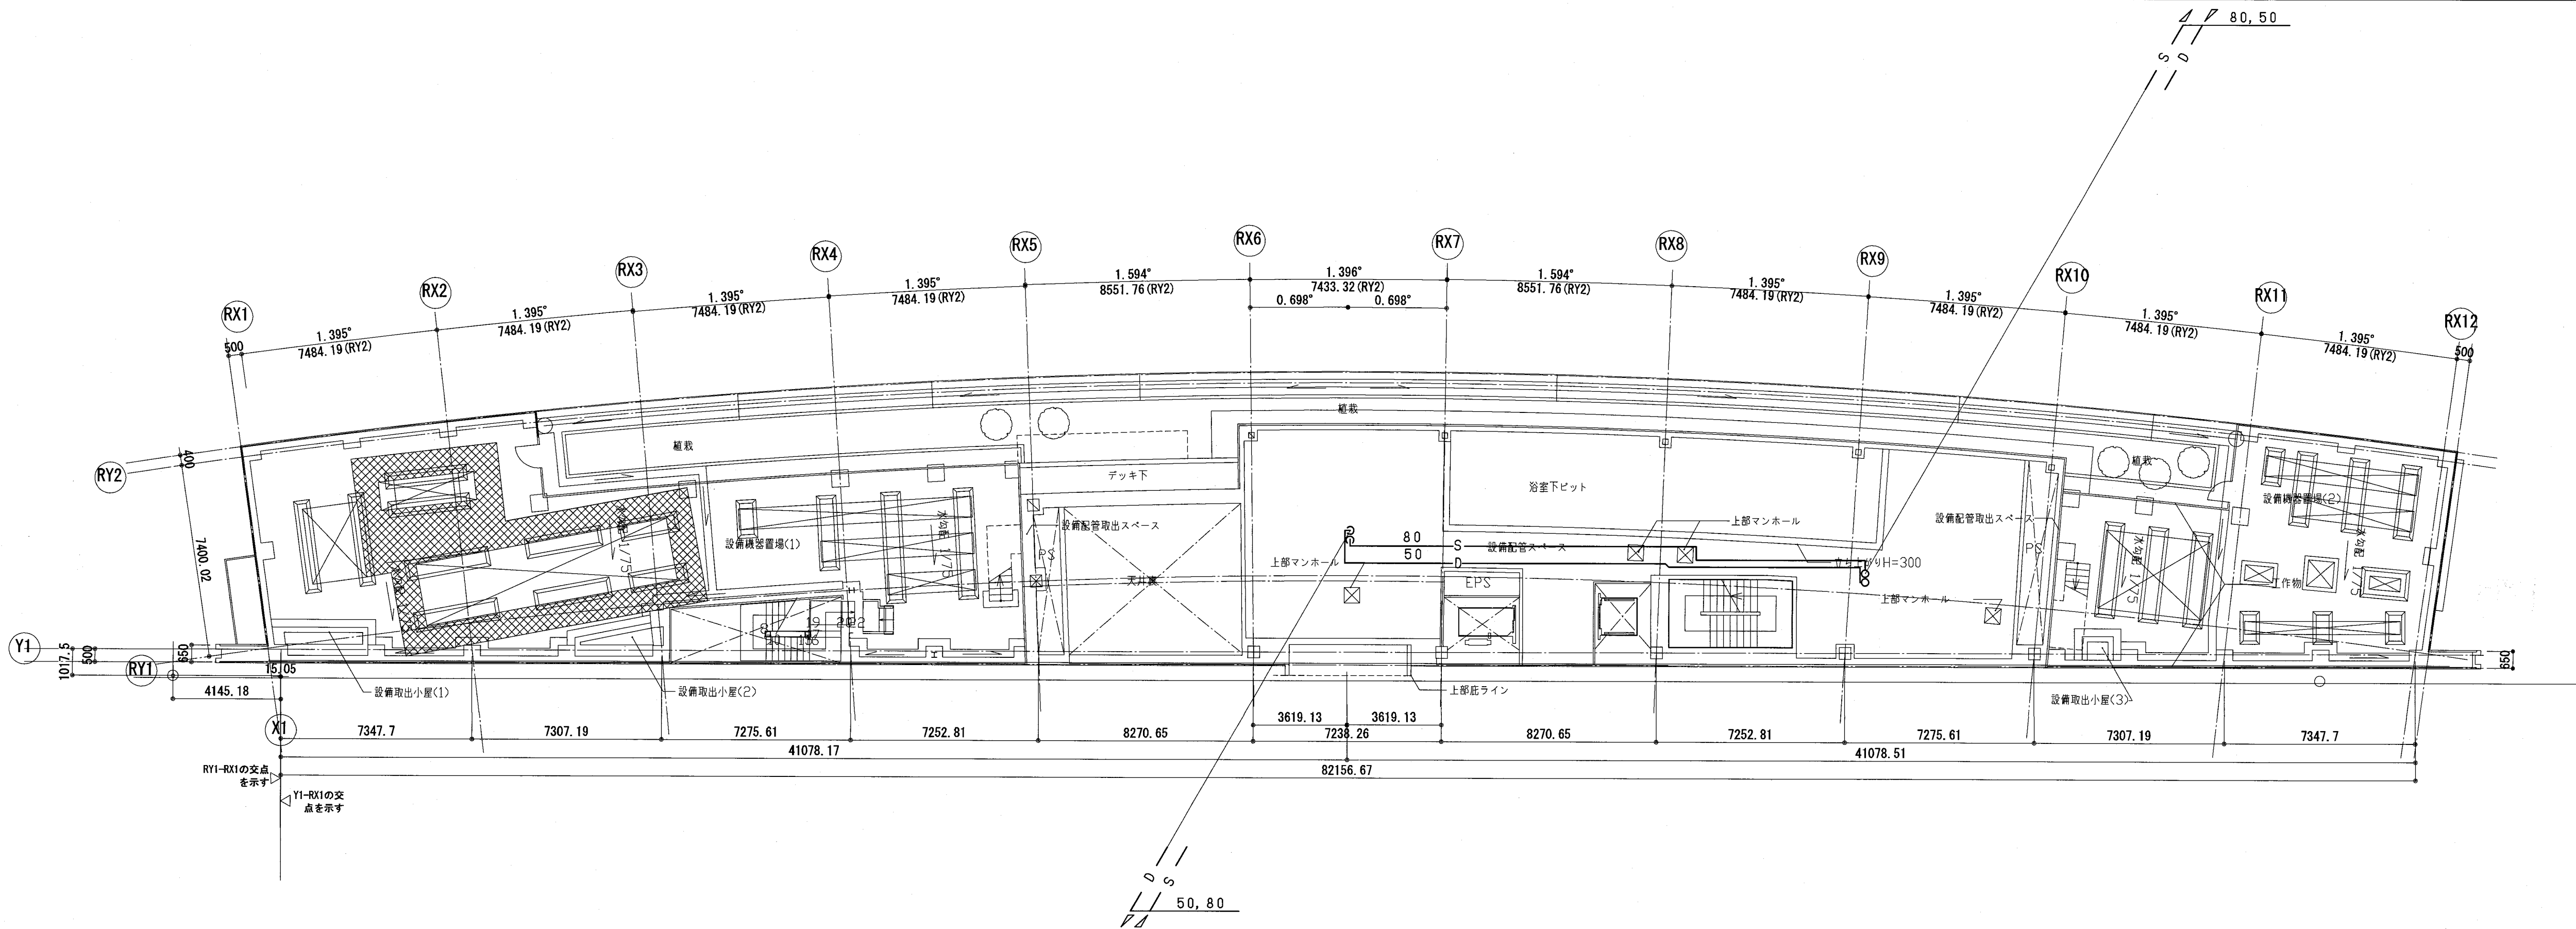

TAISEI CORPORATION
TAISEI DESIGN
Planners Architects & Engineers

大成建設株式会社一級建築士事務所
〒163-0806新宿区西新宿1-25-1
URL: <http://www.taisei.co.jp>

一級 第338032号
設備設計一級 第3946号
設計 高木 淳
担当 庄司 朋子

確認申請図	2012.08.01
見積図	2012.08.10
契約図	2012.10.01
竣工図	2013.08.31

設計番号 01-28350-000

島嶼会館建設工事

【竣工図】
発行日 2013.08.31
図面名称

消火設備
M6階・6階平面図

縮尺 1/150 (A1), 1/300 (A3)

P-104

竣工図
2013.08.31

設計 高木 淳
工事 庄司 朋子

Copyright © 大成建設株式会社 著作権者の許可なく複製、転載、第三者提供等の行為を禁じます。

ACAD09