




- 注 記
- 特記なき配線は下記による。
WF 2.0-30 (107-X)
WF 2.0-20
IV 2.0x2 E2.0 (PF16)
IV 2.0x2 (PF16)
IV 2.0x2 (10)
IV 2.0x2 E2.0 (16)
 - 誘導灯への電源は、分電盤の主閉閉器一次側より供給。
 - 非常用照明器具への電源は、一般照明と同一回路とした。
 - 非常用照明設備は、建設省告示第1830号に適合した設備とした。
 - 非常用照明器具は、日本照明器具工業会 J I L 5 0 1 に適合した器具。
 - 防火区画および異種用途区画、界壁区画、専用不燃を貫通する配管配線は、国土交通大臣認定工法による貫通処理を行った。
 - 図中 は、防火区画貫通処理 (国土交通大臣認定工法) を示す。
 - 図中 は分電盤区分を示す。
 - 図中、点線の円は床面における水平面照度が1 L x (蛍光灯の場合は2 L x) の範囲を示す。
 - 外部より建屋内への貫通部は防水処理を施した。
 - 防湿型・防雨型器具にはD種接地工事を施した。
 - 図中点線の照明器具は電灯設備工事とする。

■ 凡 例

シンボル	名称・仕様	備考
	避難口誘導灯 (電池内蔵型) B級・B H形	WP: 防水型
	通路誘導灯 (電池内蔵型) B級・B H形	WP: 防水型
	避難口誘導灯 (電池内蔵型) C級	WP: 防水型
	通路誘導灯 (電池内蔵型) C級	WP: 防水型
	階段通路誘導灯 (非常照明兼用型) (電池内蔵型)	WP: 防水型
	非常用照明器具 (電池内蔵型) 30W	WP: 防水型
	非常用照明器具 (電池内蔵型) 13W	
	非常用照明器具 (電池内蔵型) 9W	
	蛍光灯非常用照明器具 (電池内蔵)	
	赤色表示灯	
	赤色表示灯用電源部	
	ジャンクションボックス	WP: 防水型 耐熱温度60℃

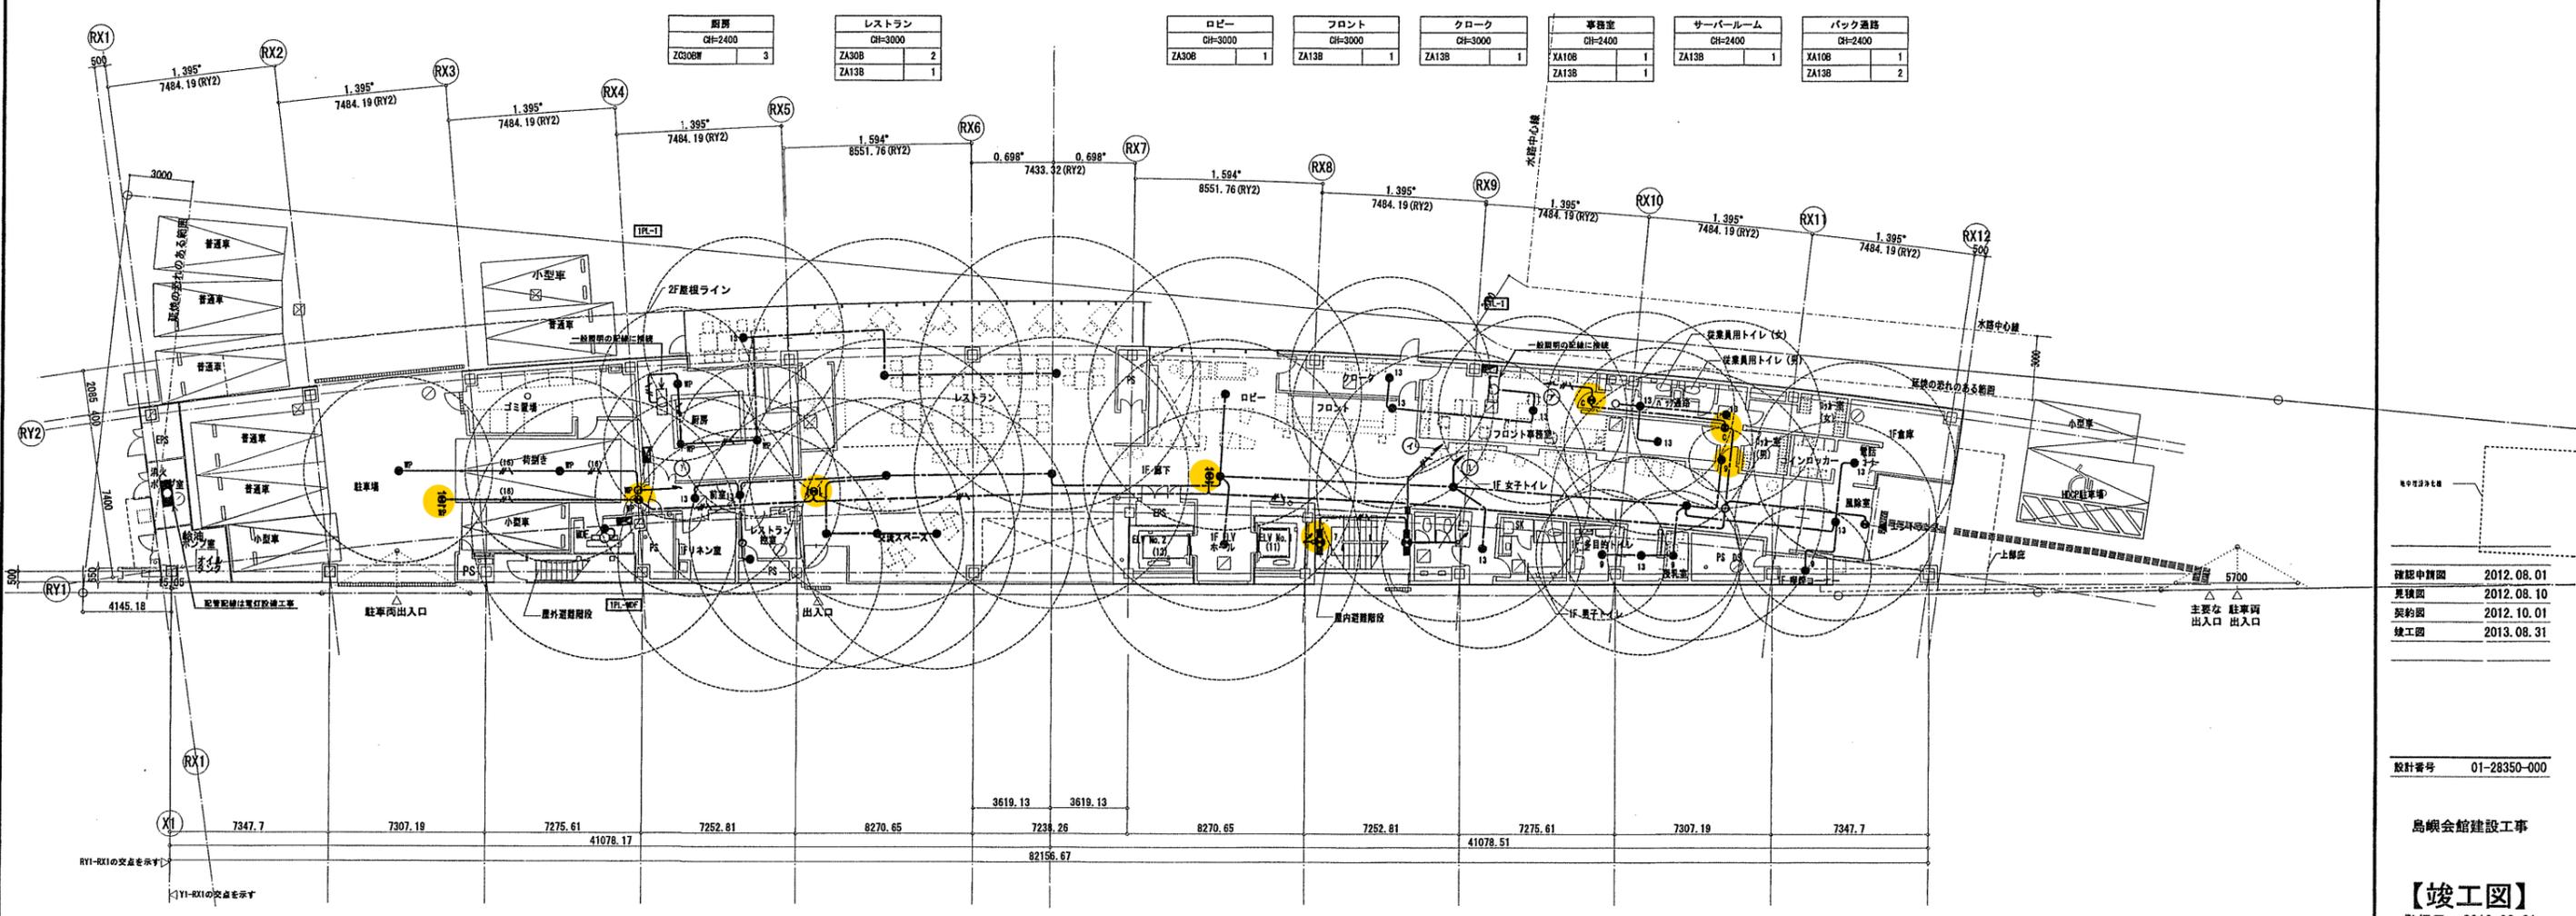

確認申請図	2012.08.01
見積図	2012.08.10
契約図	2012.10.01
竣工図	2013.08.31

設計番号 01-28350-000



【竣工図】
発行日 2013.08.31
図面名称

非常照明・誘導灯設備
1階平面図

縮尺 A1:1/150, A3:1/300

竣工図 2013.08.31

E-039

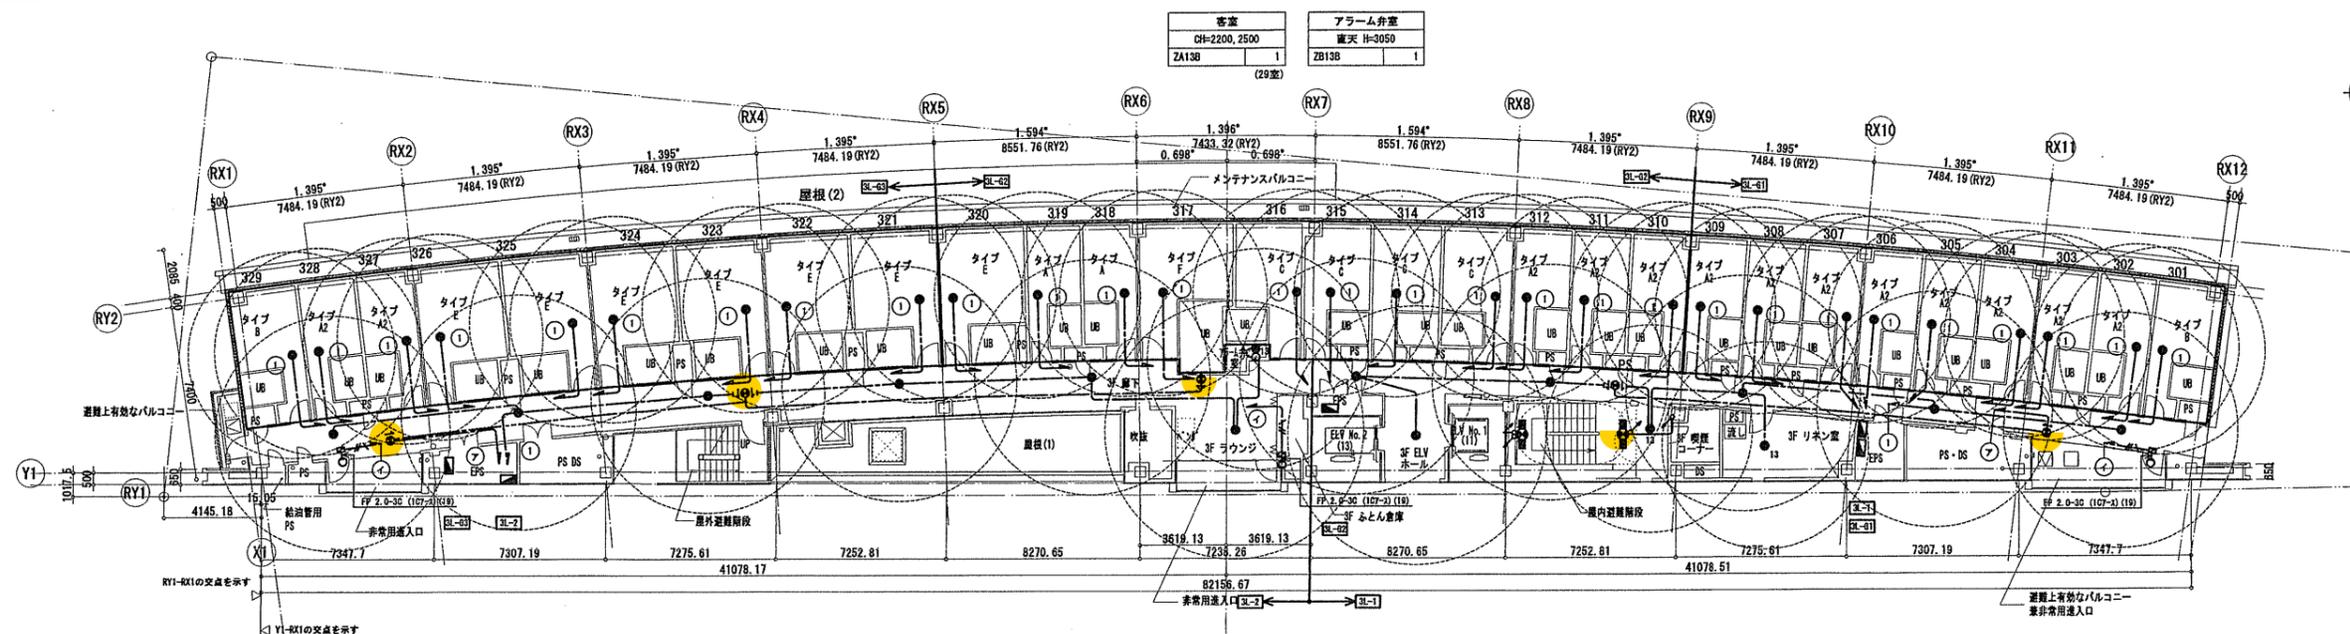

3階平面図

非常用出入口	
XF7	1

廊下(3)	CH=2400	
XA22B	2	
XD21B	3	
ZA30B	10	

ラウンジ(3)	CH=2400	
ZA30B	1	
非常用出入口		
XF7	1	

ELVホール(3)	CH=2400	
ZA30B	1	

屋外避難階段	YA31B	2
--------	-------	---

ベンダ電梯	CH=2400	
ZA13B	1	

喫煙コーナー(3)	CH=2400	
ZA13B	1	

非常用出入口	
XF7	1

組合事務所	CH=2700	
XA20B	1	
ZA13B	5	

管理者室	CH=2700	
ZA13B	2	

鳥嶋関係団体事務室1	CH=2700	
XA10B	1	
ZA30B	2	

会議室	CH=2700	
ZA13B	1	

打合せコーナー	CH=2700	
ZA30B	1	

喫煙コーナー(2)	CH=2400	
ZA13B	1	

多目的PC(2)	CH=2400	
ZA9B	1	


リフレッシュコーナー	CH=2400	
ZA13B	1	

組合会議室2	CH=2700	
ZA13B	1	

組合会議室1	CH=2700	
ZA30B	1	
ZA13B	2	

鳥嶋関係団体事務室3	CH=2700	
ZA30B	1	

鳥嶋関係団体事務室2	CH=2700	
ZA30B	1	

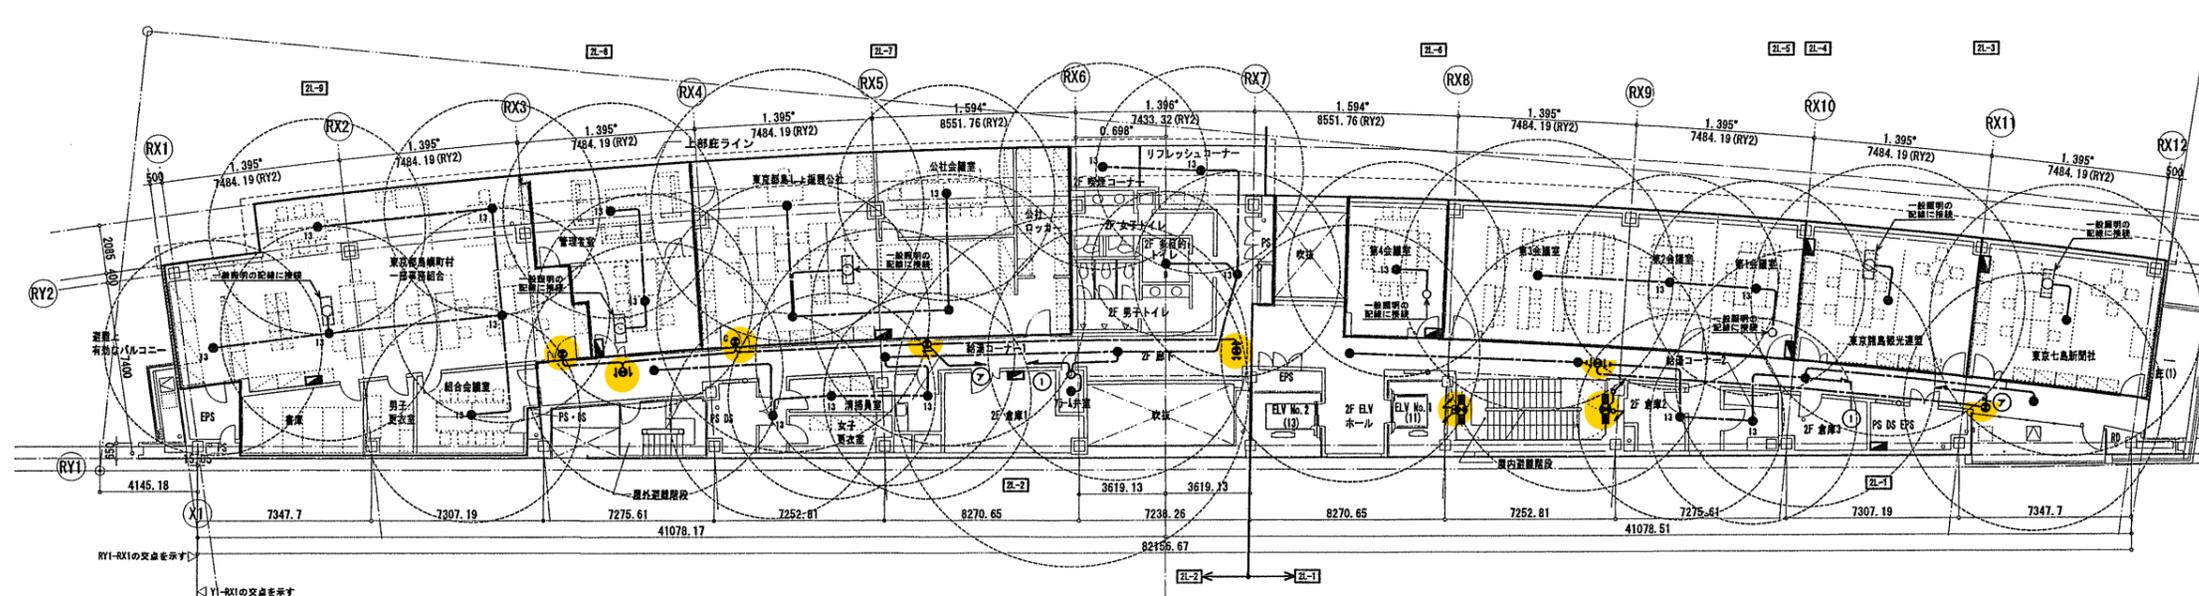

2階平面図

打合せスペース	CH=2700	
ZA13B	1	

清掃員室	CH=2400	
ZA13B	1	

給湯コーナー(2-1)	CH=2400	
ZA13B	1	

アラーム弁室	直天 H=4050	
ZB30B	1	

廊下(2)	CH=2400	
XA22B	2	
XD22B	1	
XD21B	2	
ZA30B	7	
ZA13B	2	

屋外避難階段	YA31B	2
--------	-------	---

パントリー	CH=2400	
ZA13B	1	

給湯コーナー(2-2)	CH=2400	
ZA13B	1	

確認申請図 2012.08.01
見積図 2012.08.10
契約図 2012.10.01
竣工図 2013.08.31

設計番号 01-28350-000



【竣工図】

発行日 2013.08.31

図面名称


非常照明・誘導灯設備
2・3階平面図

縮尺 A1:1/150, A3:1/300

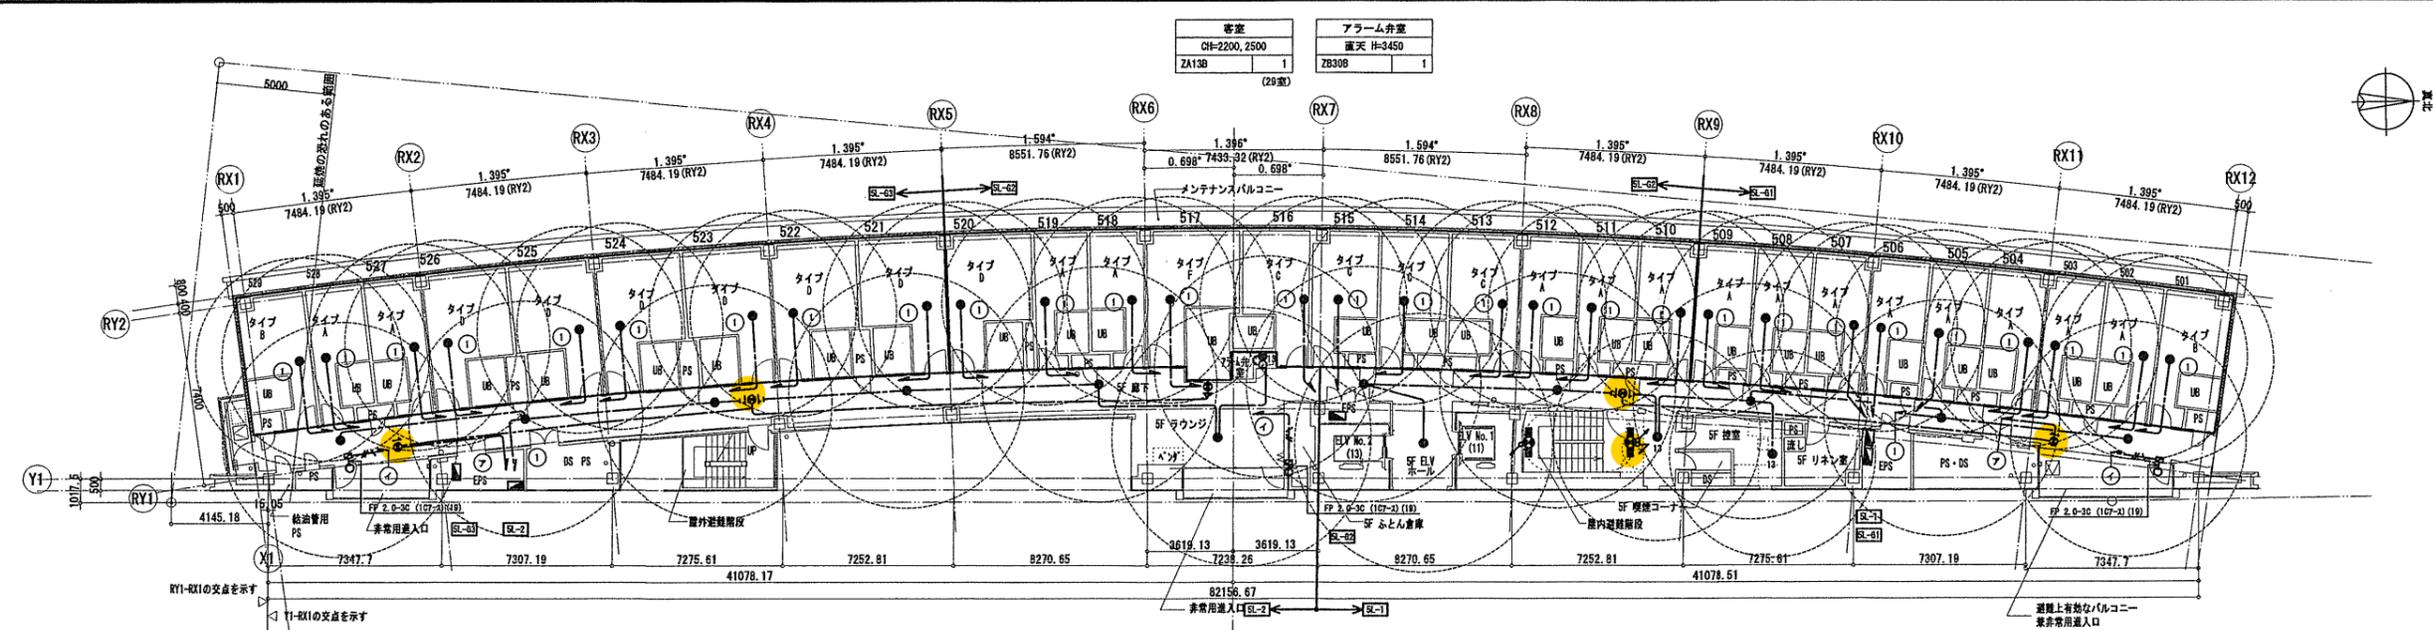

5階平面図

非常用出入口 XFV	1	屋外避難階段 YB301B	2	廊下(5) CH=2400 XA22B 2 XD21B 3 ZA30B 10	ラウンジ(5) CH=2400 ZA30B 1	非常用出入口 XFV	1	ELVホール(5) CH=2400 ZA30B 1	屋内避難階段 YA31B 2	ベンダ置場 CH=2400 ZA13B 1	喫煙コーナー(5) CH=2400 ZA13B 1	非常用出入口 XFV	1
---------------	---	------------------	---	----------------------------------------------------	-------------------------------	---------------	---	---------------------------------	-------------------	-----------------------------	---------------------------------	---------------	---

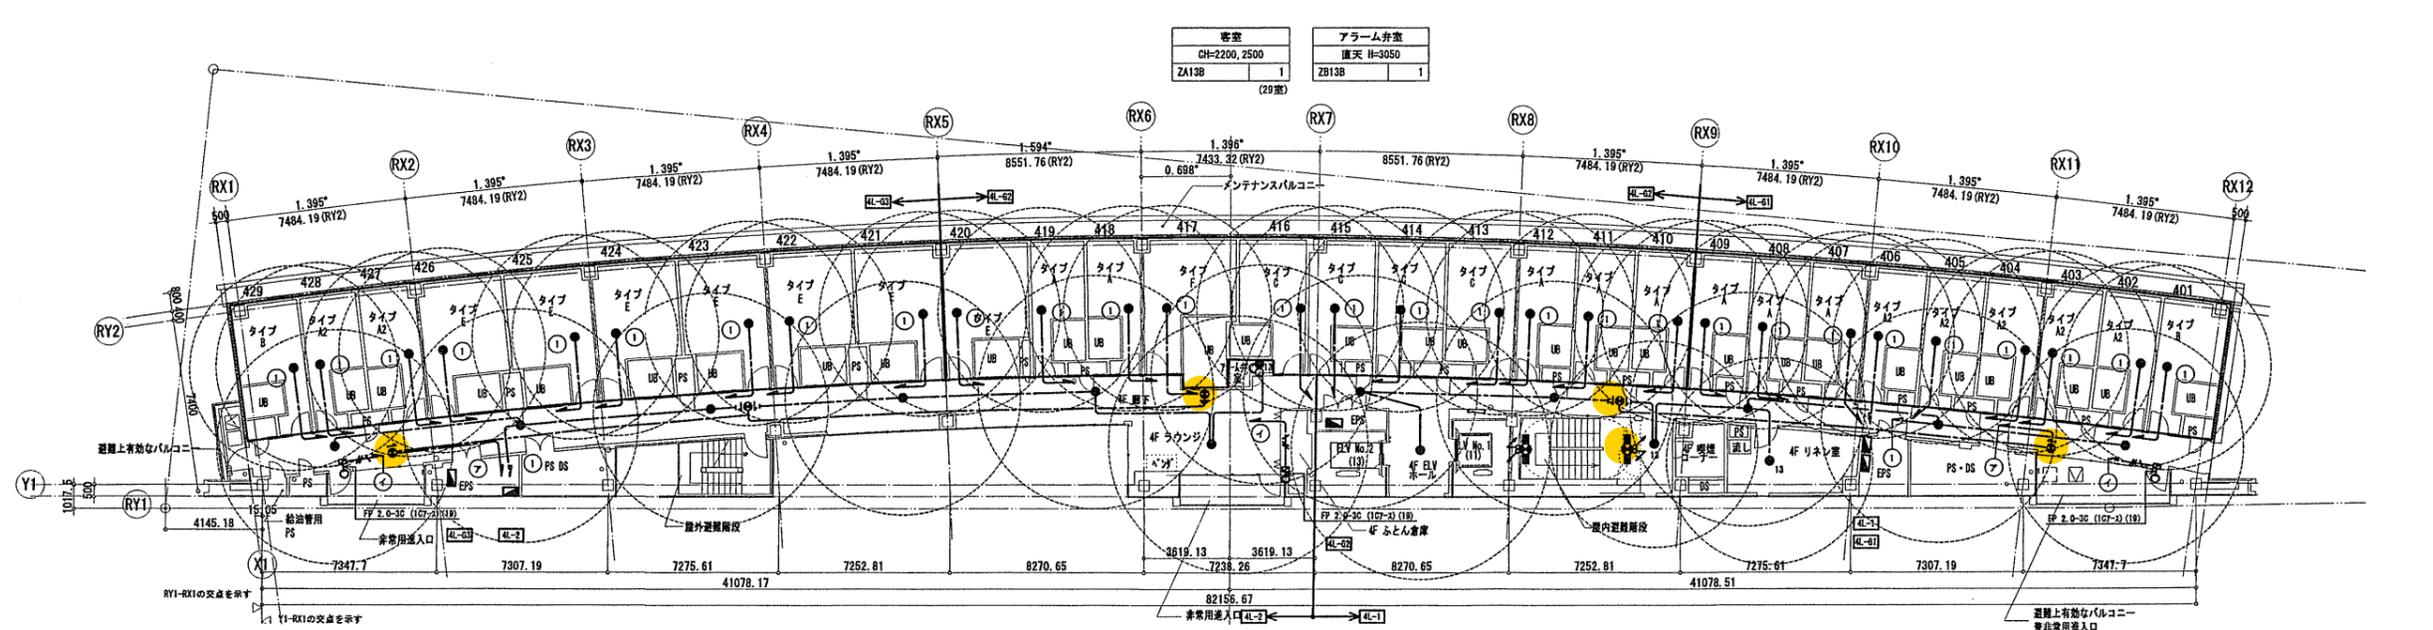

4階平面図

非常用出入口 XFV	1	廊下(4) CH=22400 XA22B 2 XD21B 3 ZA30B 10	ラウンジ(4) CH=2400 ZA30B 1	非常用出入口 XFV	1	ELVホール(4) CH=2400 ZA30B 1	屋内避難階段 YA31B 2	ベンダ置場 CH=2400 ZA13B 1	喫煙コーナー(4) CH=2400 ZA13B 1	非常用出入口 XFV	1
---------------	---	-----------------------------------------------------	-------------------------------	---------------	---	---------------------------------	-------------------	-----------------------------	---------------------------------	---------------	---

確認申請図	2012.08.01
見積図	2012.08.10
契約図	2012.10.01
竣工図	2013.08.31


設計番号 01-28350-000

島嶼会館建設工事

【竣工図】
発行日 2013.08.31
図面名称


非常照明・誘導灯設備
4・5階平面図

縮尺 A1:1/150, A3:1/300

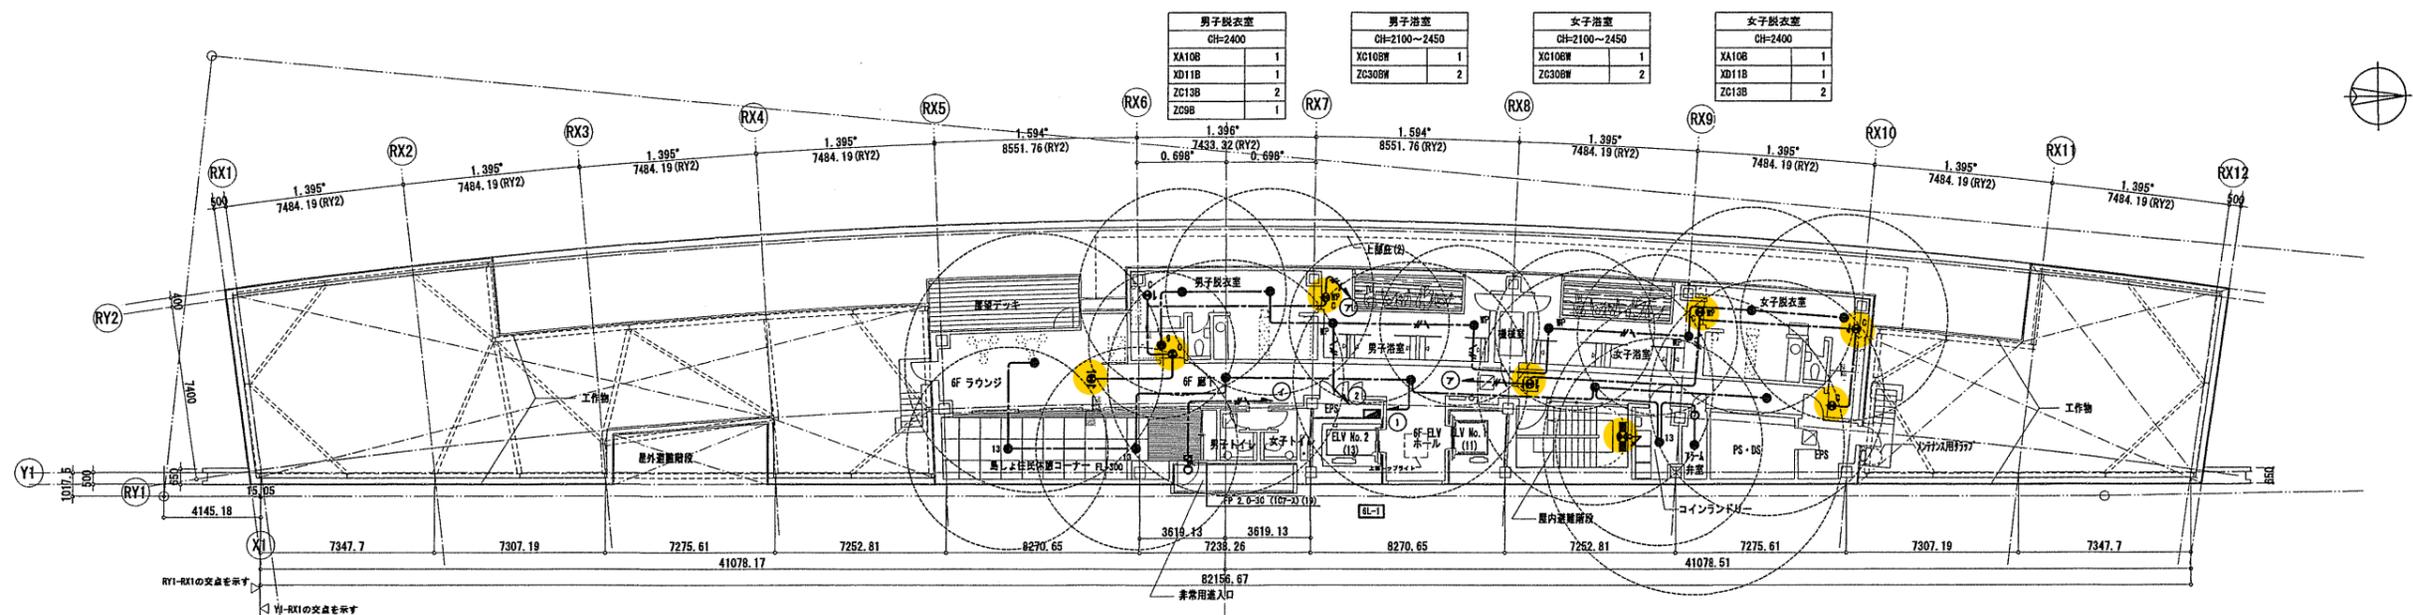

6階平面図

休憩コーナー CH=2400 ZE13B 2	ラウンジ (6) CH=2400 XD22B 1 ZA30B 1	廊下 (6) CH=2400 XA22B 1 ZA30B 4 ZE13B 4	廊内避難階段 YA31B 1	ランドリー室 CH=2400 ZA13B 1	アラーム弁室 床天 H=3450 ZB30B 1
非常用出入口 XF# 1					

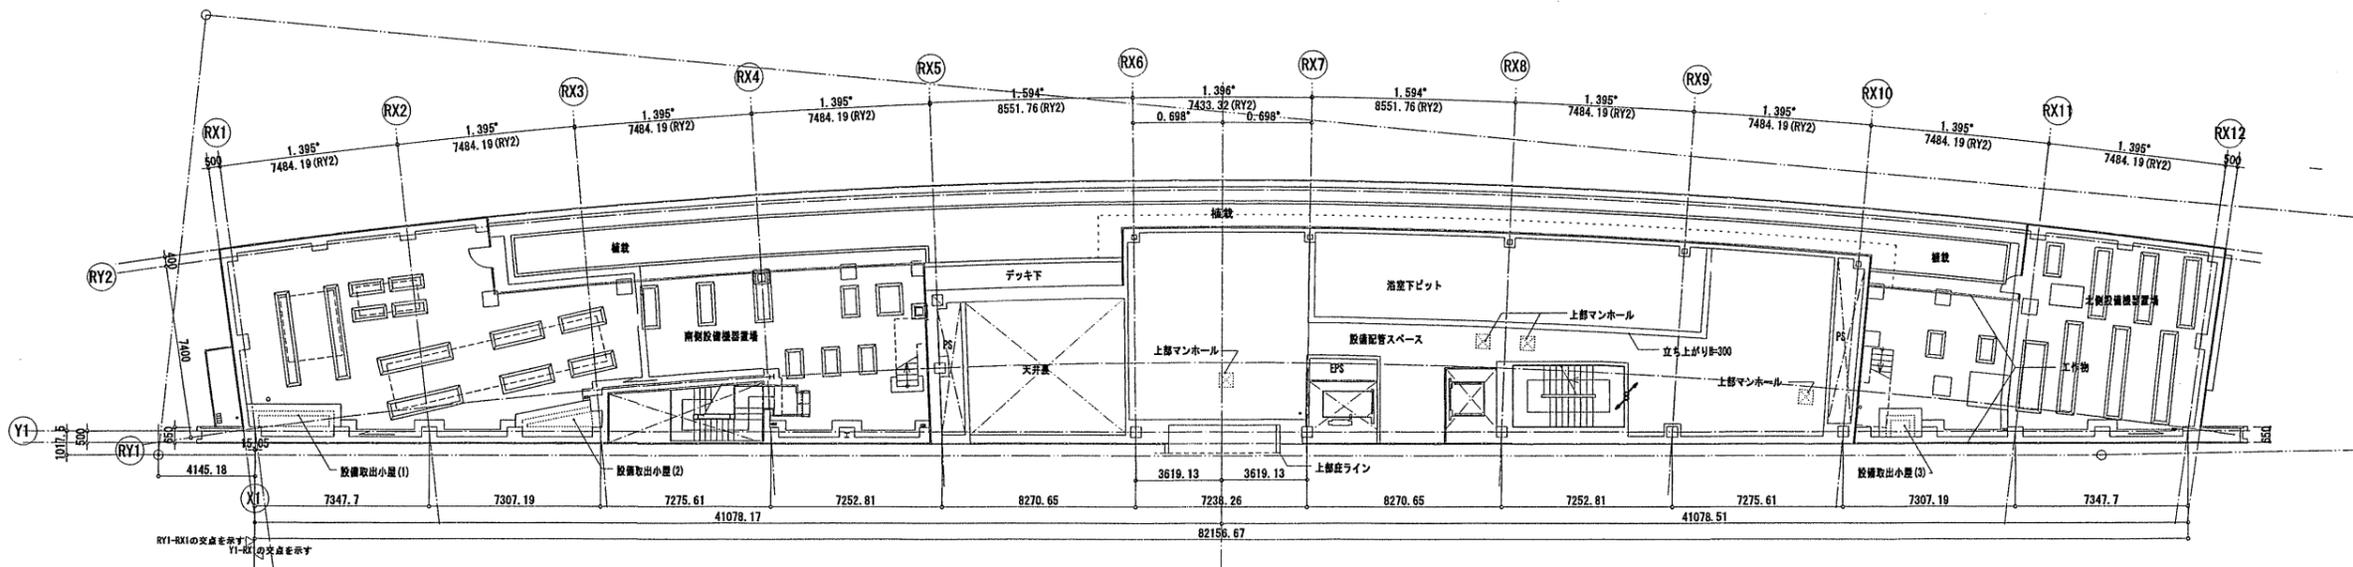

M6階平面図

確認申請図	2012.08.01
見積図	2012.08.10
契約図	2012.10.01
竣工図	2013.08.31

設計番号 01-28350-000

島嶼会館建設工事

【竣工図】
発行日 2013.08.31
図面名称

非常照明・誘導灯設備
M6・6階平面図

縮尺 A1:1/150, A3:1/300

竣工図 2013.08.31

E-042

