


- U型側溝 300 (蓋なし)
- U型側溝 360 (蓋なし)
- U型側溝 600 (蓋なし)
- U型側溝 700 (蓋なし)

- 横断溝 300 (蓋付き)
- 横断溝 600 (蓋付き)
- 横断溝 700 (蓋付き)

接続枡


凡 例

名 称	記 号	備 考
側 溝		U型側溝
横 断 溝		
ボックスカルバート		
接 続 枡		A: 枡タイプ
流 水 方 向		

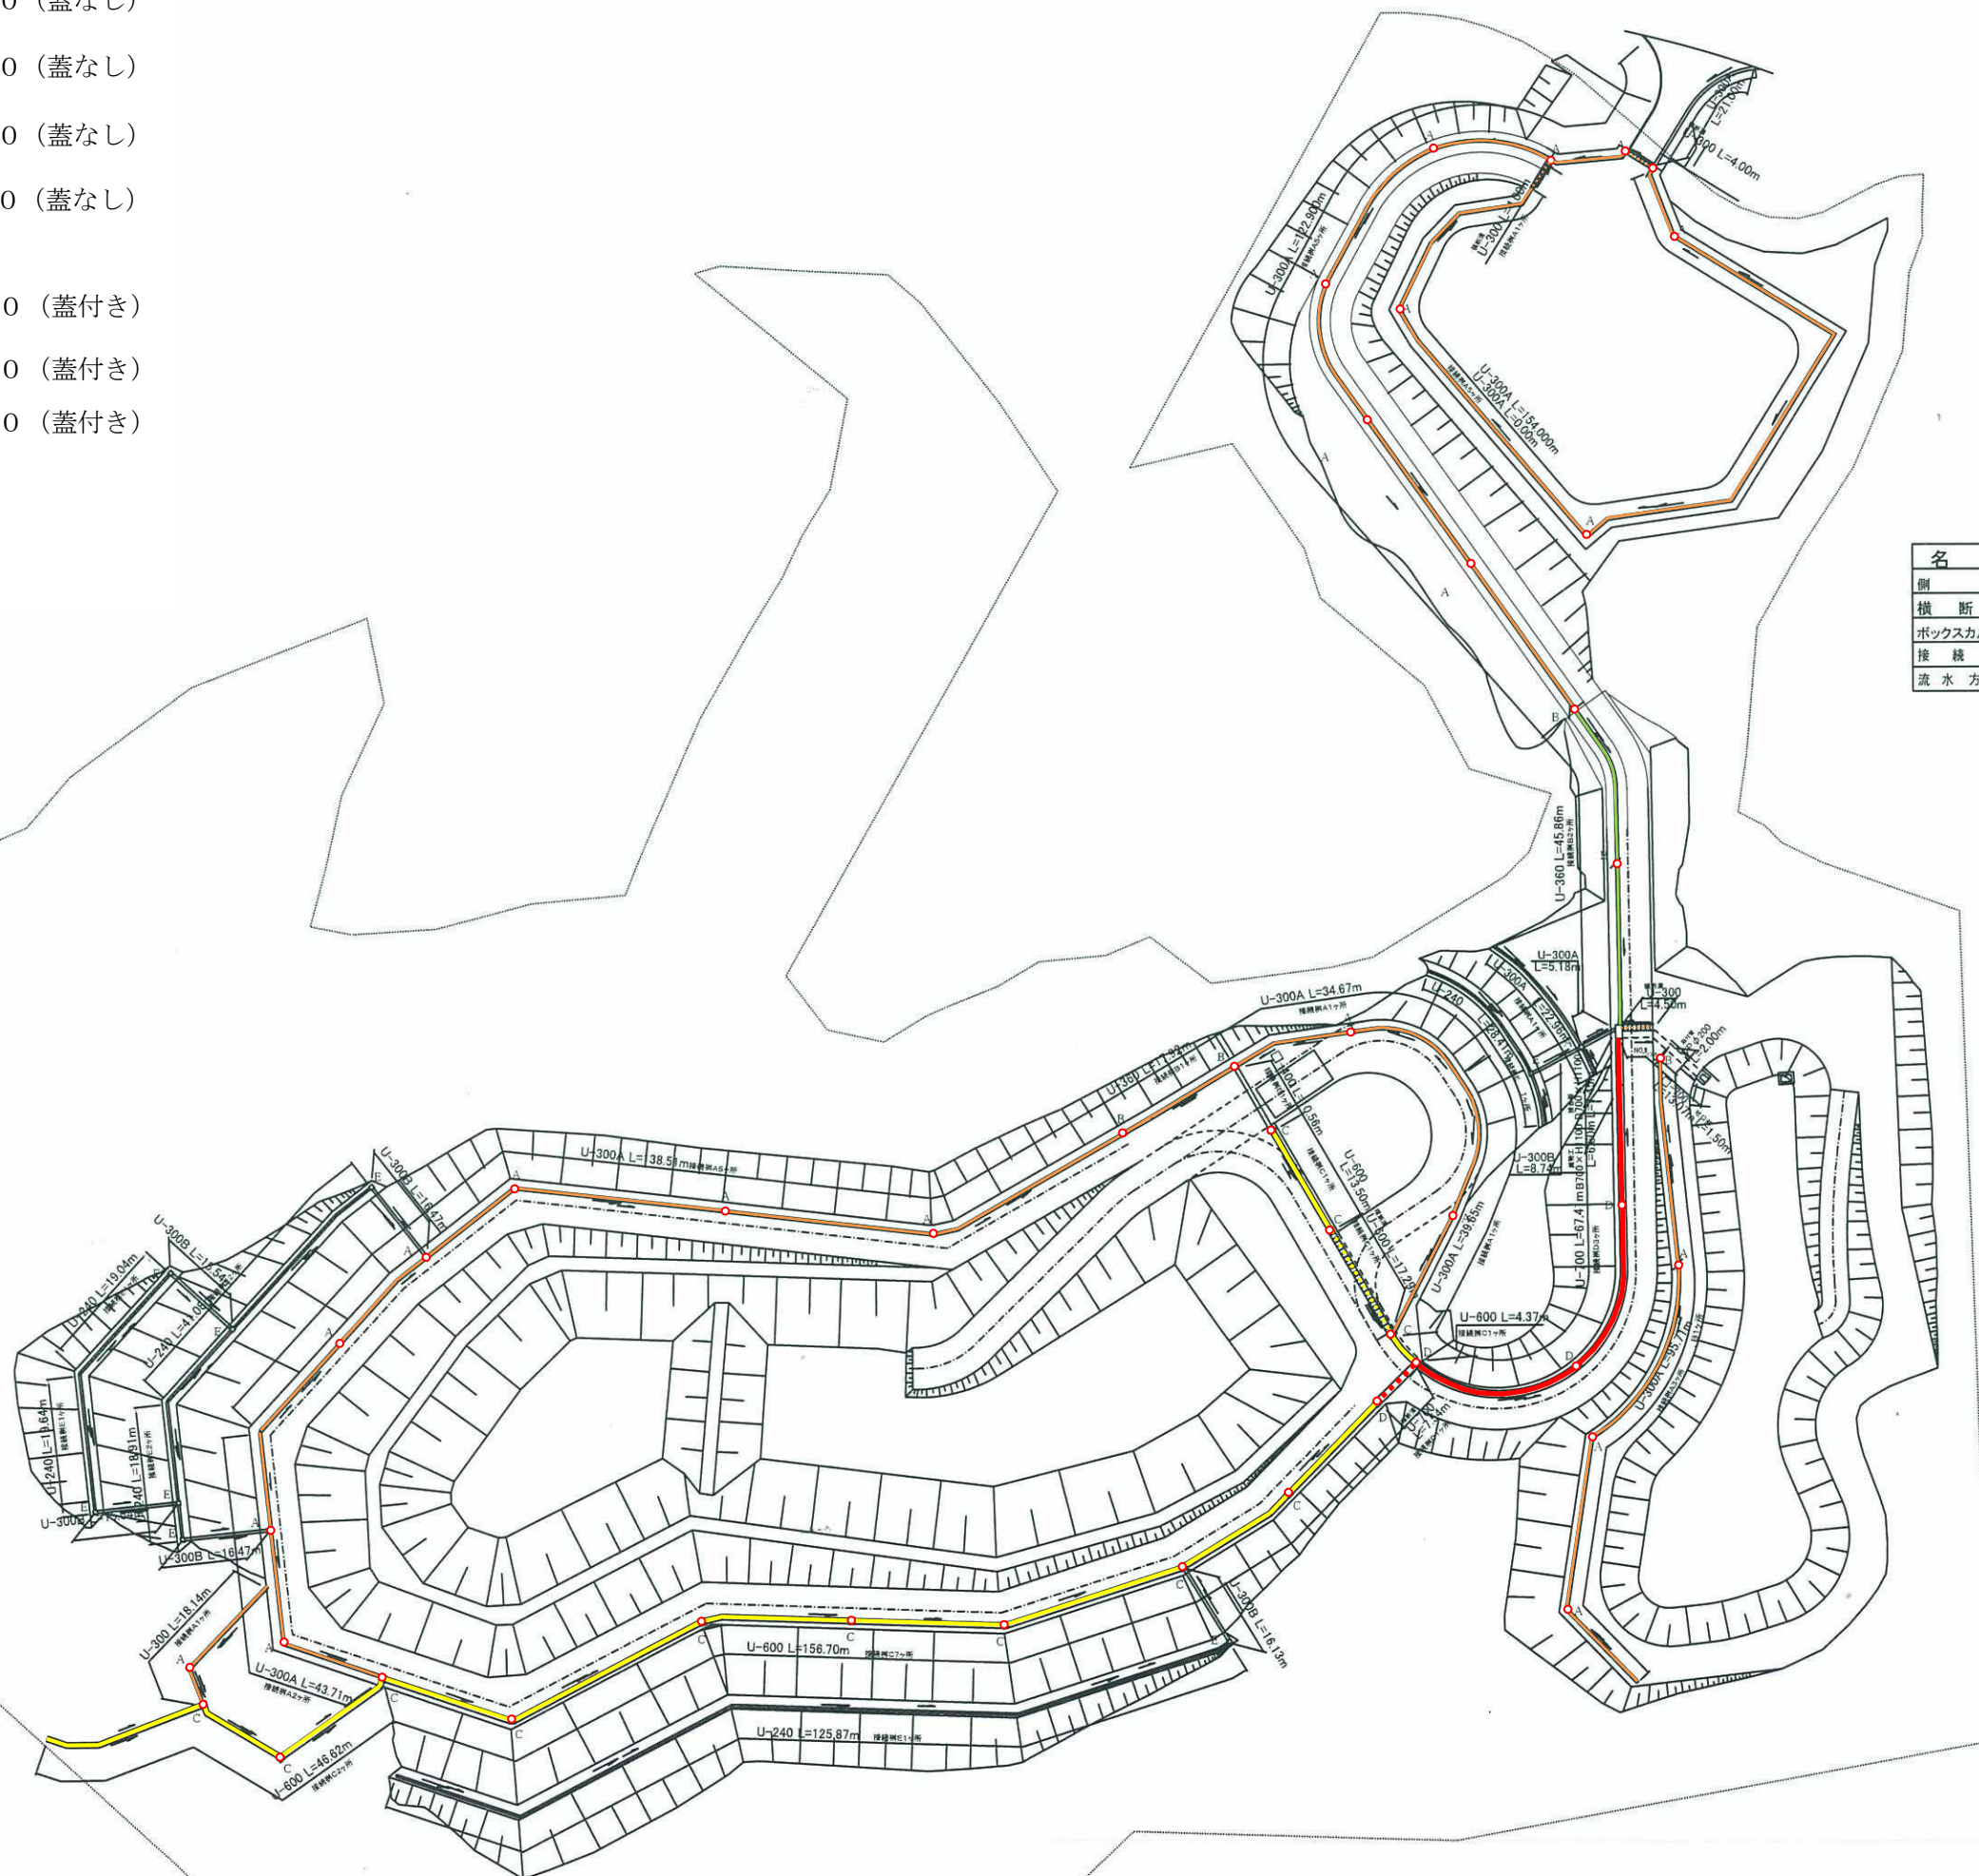


路線(河川)名				
工 事 件 名		令和4年度大島一般廃棄物管理型最終処分場管理業務委託		
工 事 箇 所 又 は 橋 名		東京都大島町差木地奥山1146番地9ほか 大島一般廃棄物管理型最終処分場		
図面名称	雨水集排水施設平面図			縮尺
				1/1,000
作製年月日	令和3年11月10日			図面番号
技術者	課長	課長代理	照査	設計
				6
東京都島嶼町村一部事務組合				19


U-300

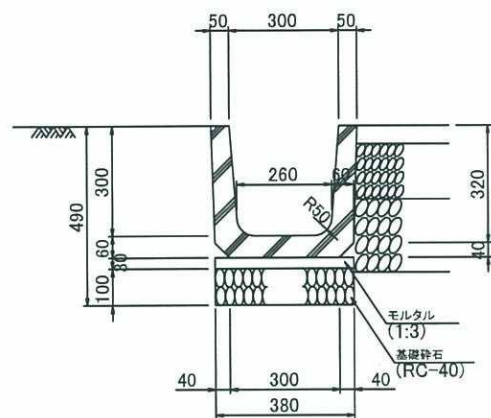


U-360

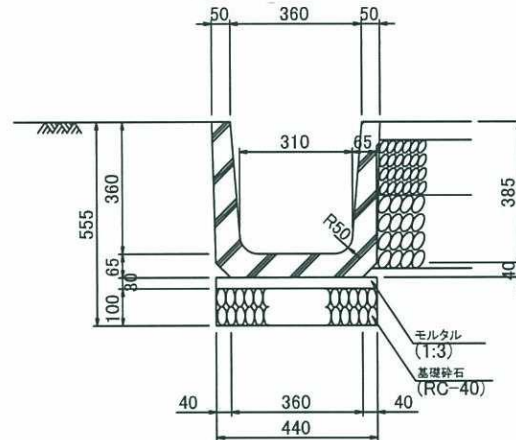


U-600

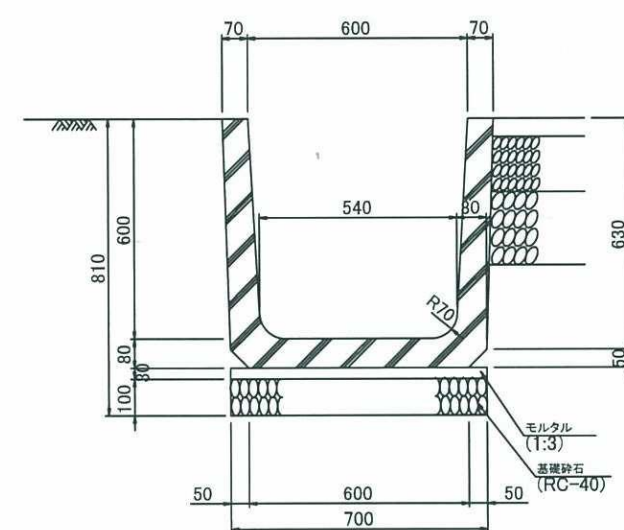

U-700

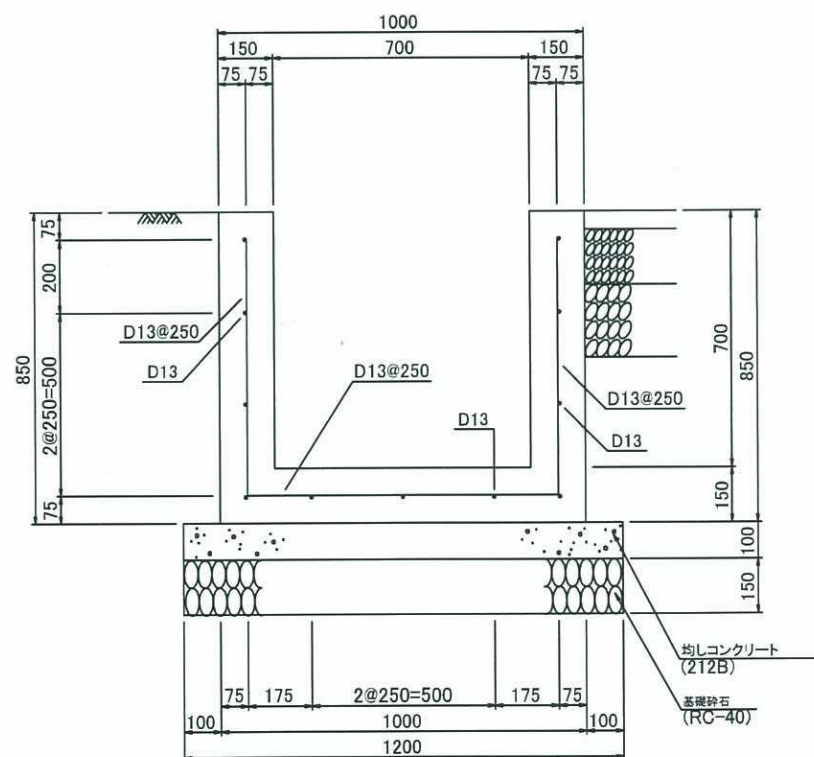


□-400

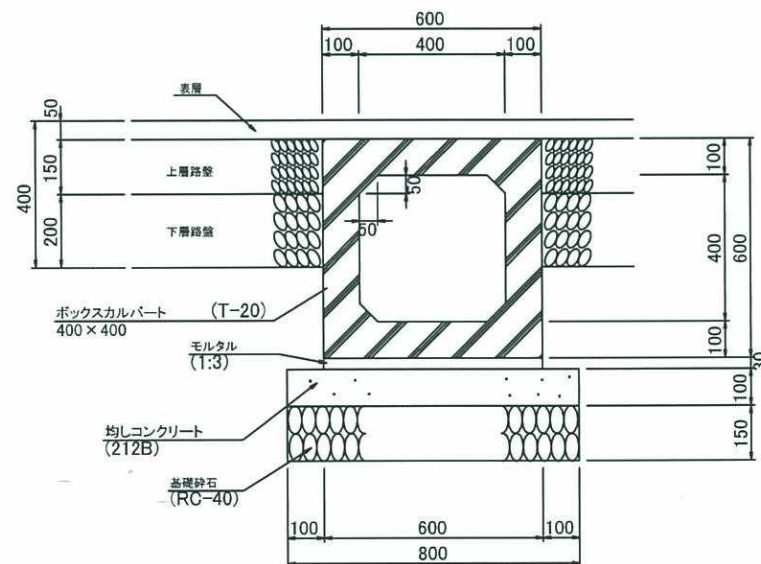


路線(河川)名					縮尺	1/20
工 事 件 名	令和4年度大島一般廃棄物管理型最終処分場管理業務委託					
工 事 箇 所	東京都大島町差木地奥山1146番地9ほか					
又 は 橋 名	大島一般廃棄物管理型最終処分場					
図面名称	雨水集排水施設 側溝構造図					
作製年月日	令和3年11月10日				図面番号	
技術者	課長	課長補佐	照査	設計	7	
東京都大島町一部事務組合						19

接続枡A


平面図

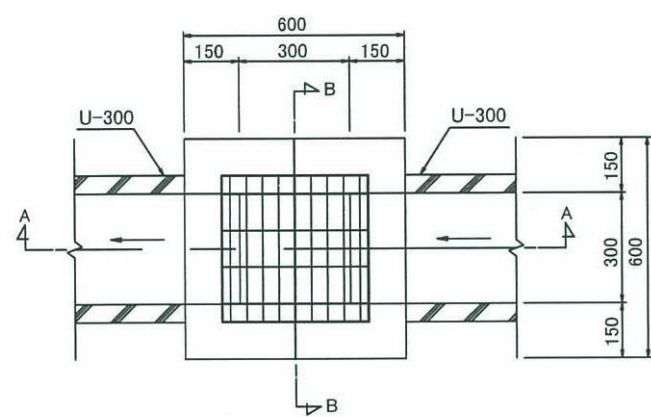

A-A断面図

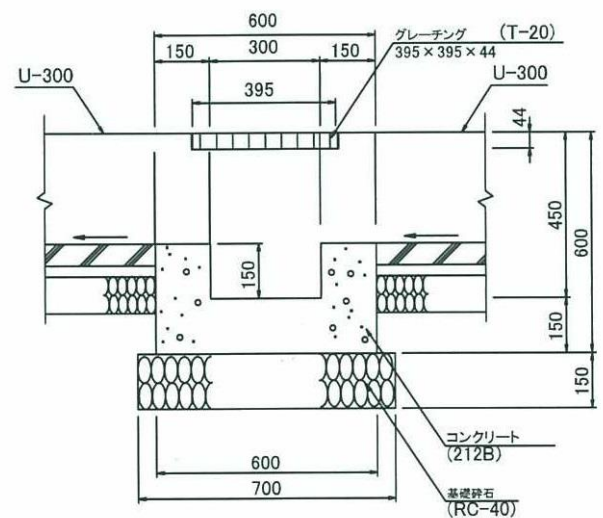


B-B断面図

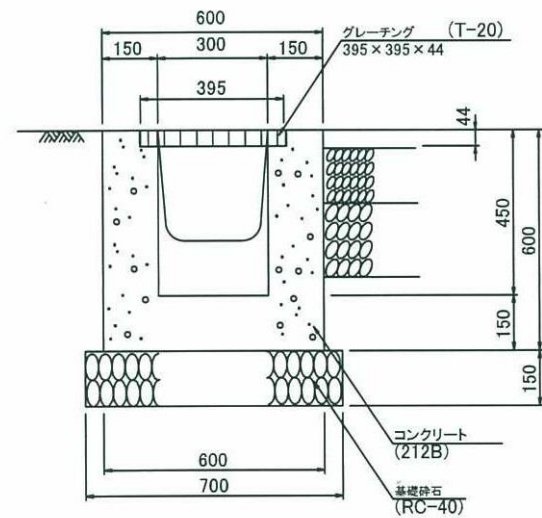


接続枡B


平面図

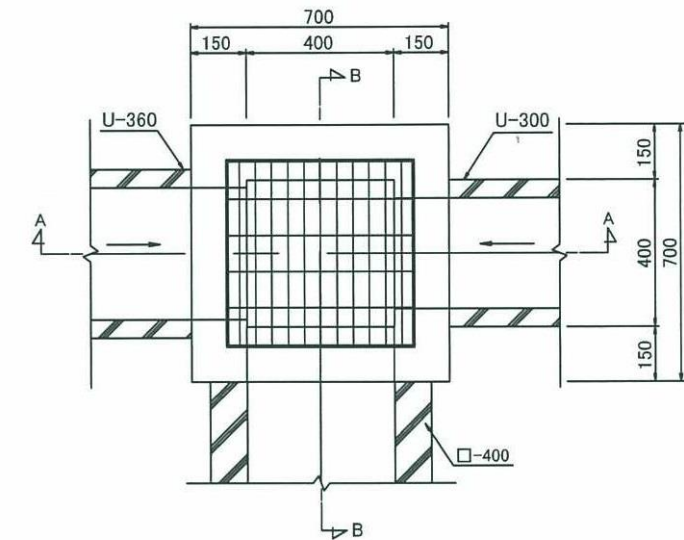







A-A断面図

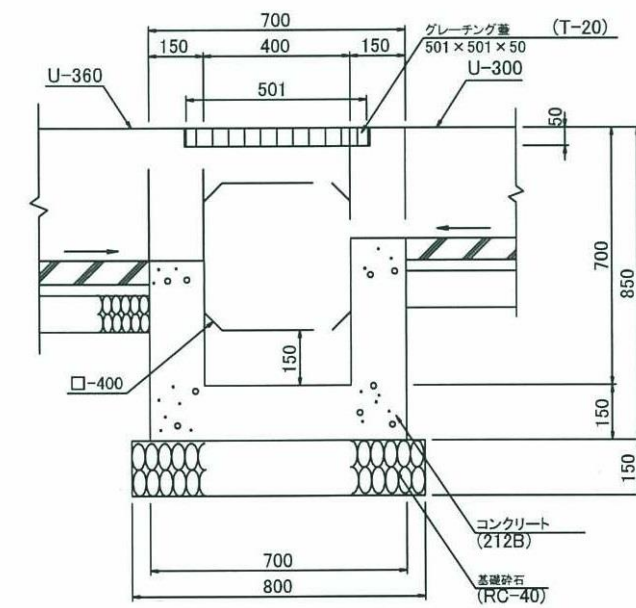

B-B断面図

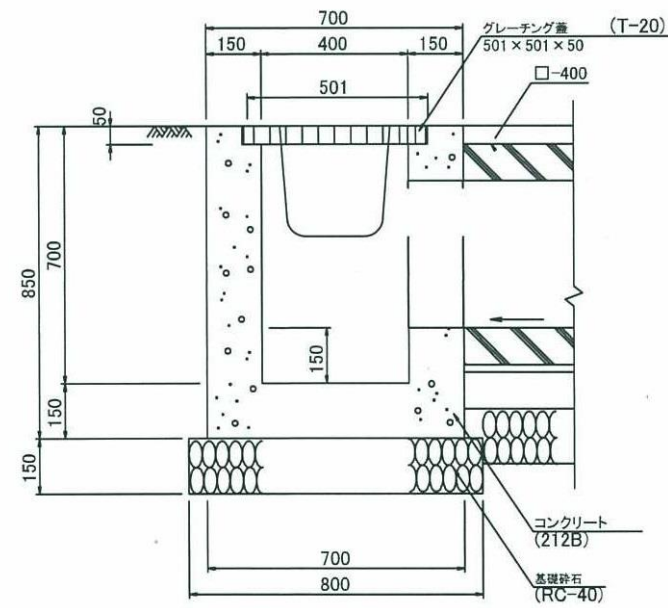

路線（河川）名					縮尺	1/20
工 事 件 名	令和4年度大島一般廃棄物管理型最終処分場管理業務委託					
工 事 箇 所 又 は 橋 名	東京都大島町差木地奥山1146番地9ほか 大島一般廃棄物管理型最終処分場					
図面名称	雨水集排水施設 接続枡A B構造図					
作製年月日	令和3年11月10日	図面番号				
技術者	課長	課長代理	照査	設計	9	
東京都大島町村一部事務組合						19

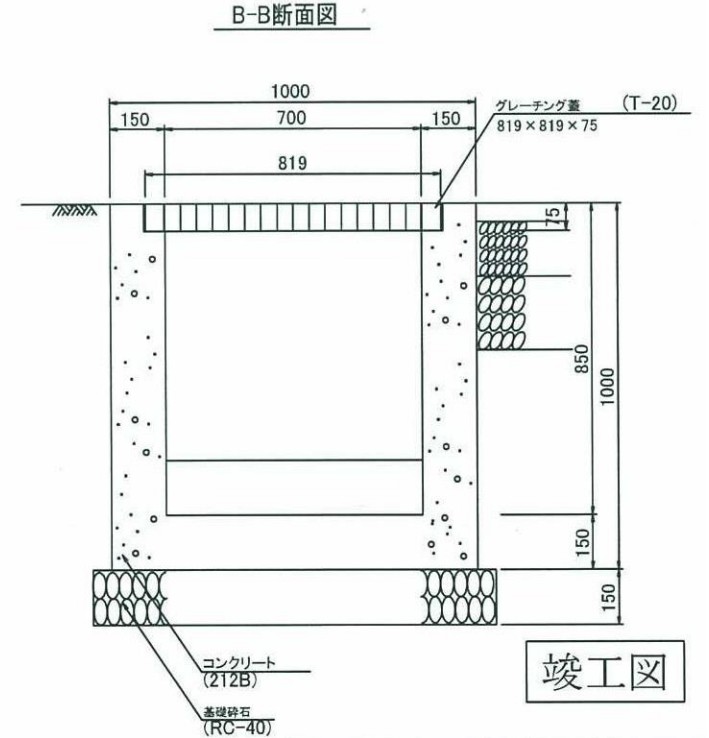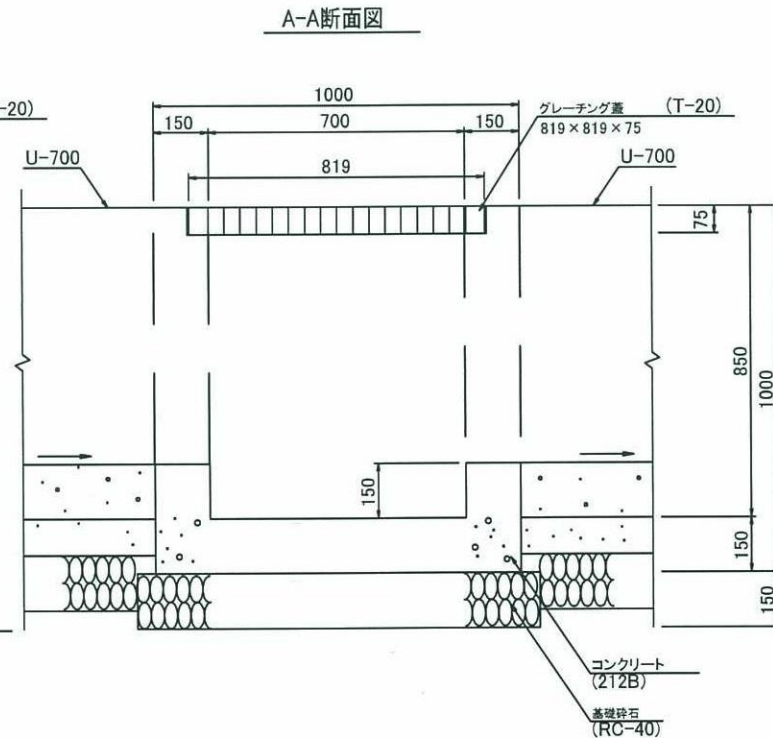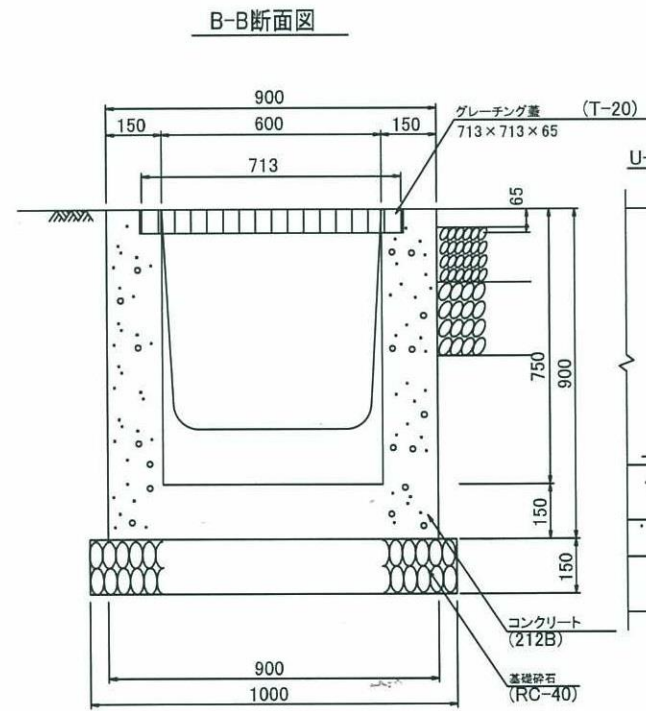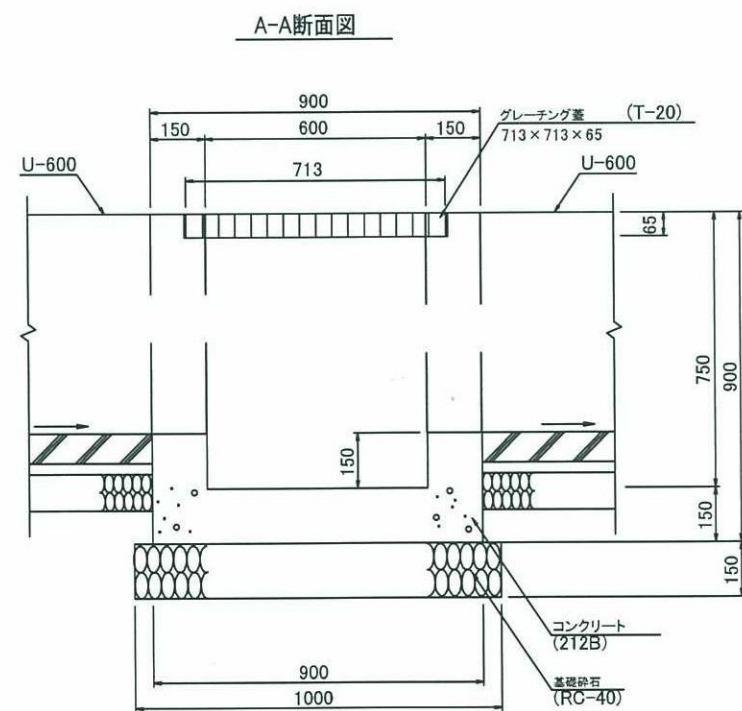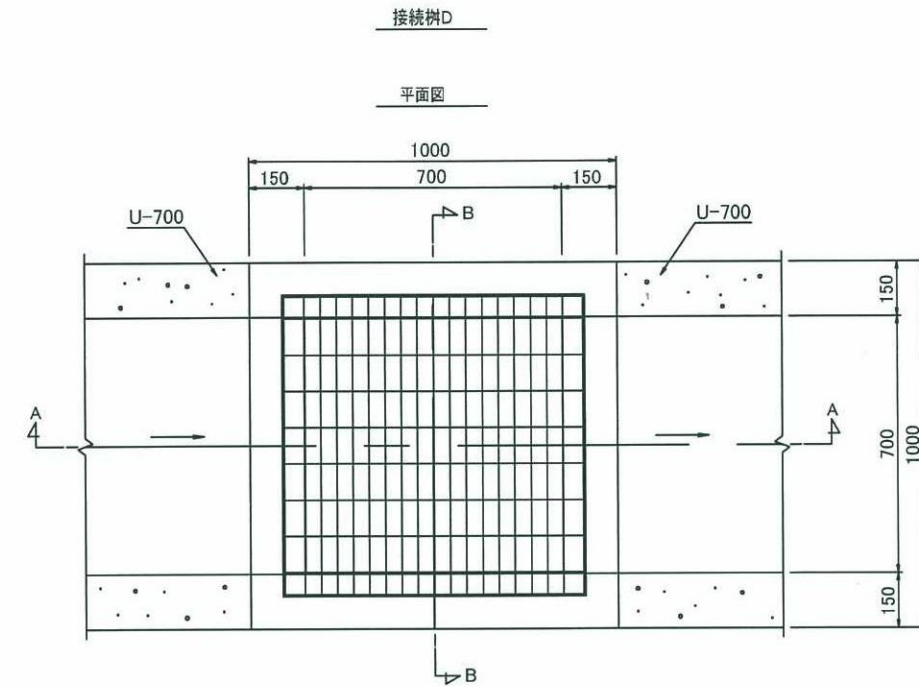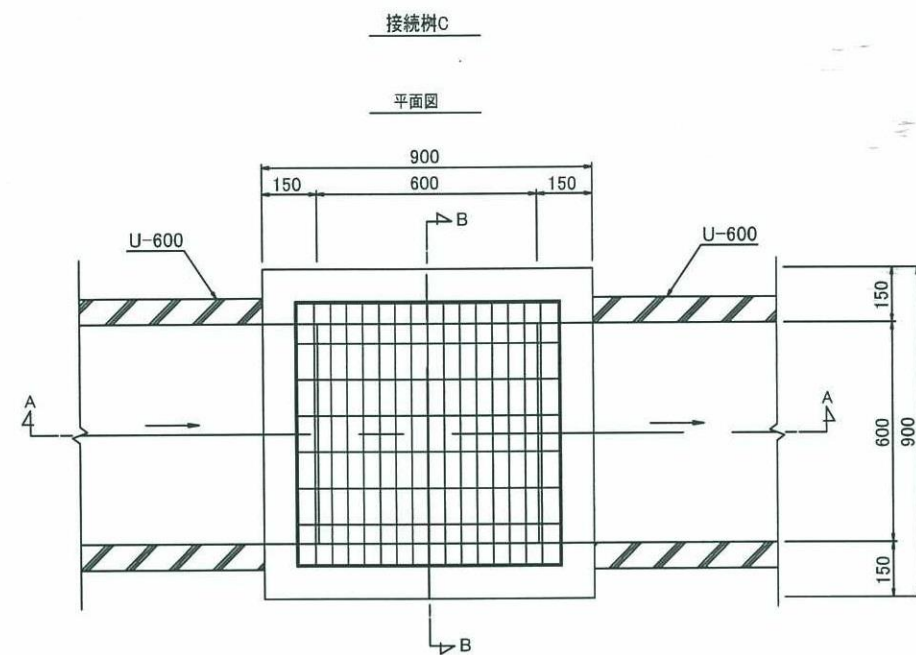

竣工図

路線（河川）名					縮尺	1/20
工 事 件 名	令和4年度大島一般廃棄物管理型最終処分場管理業務委託					
工 事 箇 所 又 は 橋 名	東京都大島町差木地奥山1146番地9ほか 大島一般廃棄物管理型最終処分場					
図面名称	雨水集排水施設 接続柵CD構造図				縮尺	1/20
作製年月日	令和3年11月10日				図面番号	
技術官職名	課長	課長代理	照査	設計	10	
東京都大島町村一部事務組合						19