

島嶼会館建設工事

(電気設備)

【竣工図】

大成建設株式会社一級建築士事務所

2013. 08. 31

■設計概要書												⑥ G - 1 2			電気設備 図面リスト				1 0 0 - 1 0 3		
図面番号	図 面 名 称	縮 尺	ファイル名	図面番号	図 面 名 称	縮 尺	ファイル名	図面番号	図 面 名 称	縮 尺	ファイル名	図面番号	図 面 名 称	縮 尺	ファイル名						
E-001	電気設備概要書及び特記仕様書			E-055	2・3階 弱電設備図 (電話・テレビ共同受信・インターホン)			E-109				E-163									
E-002	送電系統図			E-056	4・5階 弱電設備図 (電話・テレビ共同受信・インターホン)			E-110				E-164									
E-003	配電盤一覧表			E-057	M6・6階 弱電設備図 (電話・テレビ共同受信・インターホン)			E-111				E-165									
E-004	非常用発電機設備 仕様書・外形図			E-058	LAN・非常呼出設備 系統図			E-112				E-166									
E-005	非常用発電機設備 配置図			E-059	LAN・非常呼出設備 機器姿図			E-113				E-167									
E-006	非常用発電機設備 配管系統図			E-060	LAN・非常呼出設備 1階平面図			E-114				E-168									
E-007	非常用発電機設備 計算書（非常時）			E-061	LAN・非常呼出設備 2・3階平面図			E-115				E-169									
E-008	非常用発電機設備 計算書（保安時）			E-062	LAN・非常呼出設備 4・5階平面図			E-116				E-170									
E-009	受変電設備・総合盤 配置図			E-063	拡声装置設備 系統図			E-117				E-171									
E-010	幹線設備 系統図			E-064	拡声装置設備 機器姿図			E-118				E-172									
E-011	幹線リスト (1)			E-065	拡声装置設備 1階平面図			E-119				E-173									
E-012	幹線リスト (2)			E-066	拡声装置設備 2・3階平面図			E-120				E-174									
E-013	制御盤一覧表 (1)			E-067	拡声装置設備 4・5階平面図			E-121				E-175									
E-014	制御盤一覧表 (2)			E-068	拡声装置設備 M6・6階平面図			E-122				E-176									
E-015	制御盤一覧表 (3)			E-069	セキュリティ設備 仕様外形図			E-123				E-177									
E-016	幹線・動力設備 ピット階平面図			E-070	セキュリティ設備 1階平面図			E-124				E-178									
E-017	幹線・動力設備 1階平面図			E-071	セキュリティ設備 2・3階平面図			E-125				E-179									
E-018	幹線・動力設備 2・3階平面図			E-072	ITV設備 姿図			E-126				E-180									
E-019	幹線・動力設備 4・5階平面図			E-073	ITV設備 系統図			E-127				E-181									
E-020	幹線・動力設備 M6・6階平面図			E-074	ITV設備 1階平面図			E-128				E-182									
E-021	幹線・動力設備 M6階詳細図			E-075	ITV設備 2・3階平面図			E-129				E-183									
E-022	中央監視設備 システム図 (1)			E-076	ITV設備 4・5階平面図			E-130				E-184									
E-023	中央監視設備 システム図 (2)			E-077	ITV設備 M6・6階平面図			E-131				E-185									
E-024	中央監視設備 システム図 (3)			E-078	自動火災報知設備 凡例・特記			E-132				E-186									
E-025	中央監視設備 管理点入出力一覧表			E-079	自動火災報知設備 幹線系統図・点数表			E-133				E-187									
E-026	中央監視設備 1・2階平面図			E-080	自動火災報知設備 1・2階平面図			E-134				E-188									
E-027	中央監視設備 3・4階平面図			E-081	自動火災報知設備 3～5階平面図			E-135				E-189									
E-028	中央監視設備 5・M6階平面図			E-082	自動火災報知設備 M6・6・R階平面図			E-136				E-190									
E-029	中央監視設備 6・R階平面図			E-083	避雷設備 機器図			E-137				E-191									
E-030	分電盤一覧表 (1)			E-084	1・6階 避雷設備図			E-138				E-192									
E-031	分電盤一覧表 (2)			E-085	R階 避雷設備図			E-139				E-193									
E-032	分電盤一覧表 (3)			E-086	避雷設備 立面図			E-140				E-194									
E-033	分電盤一覧表 (4)			E-087	エレベータ設備図 (1)			E-141				E-195									
E-034	分電盤一覧表 (5)			E-088	エレベータ設備図 (2)			E-142				E-196									
E-035	電灯設備 1階平面図			E-089	エレベータ設備図 (3)			E-143				E-197									
E-036	電灯設備 2・3階平面図			E-090	エレベータ設備図 (4)			E-144				E-198									
E-037	電灯設備 4・5階平面図			E-091	エレベータ設備図 (5)			E-145				E-199									
E-038	電灯設備 M6・6階平面図			E-092	車路管制設備図			E-146				E-200									
E-039	非常照明・誘導灯設備 1階平面図			E-093				E-147				E-201									
E-040	非常照明・誘導灯設備 2・3階平面図			E-094				E-148				E-202									
E-041	非常照明・誘導灯設備 4・5階平面図			E-095				E-149				E-203									
E-042	非常照明・誘導灯設備 M6・6階平面図			E-096				E-150				E-204									
E-043	照明器具図 (一般照明)			E-097				E-151													
E-044	照明器具図 (非常照明・誘導灯)			E-098				E-152													
E-045	1階 コンセント設備図			E-099				E-153													
E-046	2・3階 コンセント設備図			E-100				E-154													
E-047	4・5階 コンセント設備図			E-101				E-155													
E-048	M6・6階 コンセント設備図			E-102				E-156													
E-049	客室電気設備 省エネシステム図			E-103				E-157													
E-050	客室詳細図 (強電設備)			E-104				E-158													
E-051	客室詳細図 (弱電設備)			E-105				E-159													
E-052	弱電系統図 (電話)			E-106				E-160													
E-053	弱電系統図 (テレビ共聴)			E-107				E-161													
E-054	1階 弱電設備図 (電話・テレビ共同受信・インターホン)			E-108				E-162													



TAISEI
For a Lively World

TAISEI CORPORATION
TAISEI DESIGN
Planners Architects & Engineers

大成建設株式会社一級建築士事務所
〒163-0606新宿区西新宿1-25-1
URL <http://www.taisei.co.jp>

一級 第338032号
設備設計一級 第 3946号
設計 高木 淳
担当 金子 一登

確認申請図	2012. 08. 01
見積図	2012. 08. 10
契約図	2012. 10. 01
竣工図	2013. 08. 31

設計番号 01-28350-000

島嶼会館建設工事

【竣工図】
発行日 2013. 08. 31

図面名称

図面リスト

縮尺 N. S

E-000

■ 電気設備概要

●印を本工事に適用する。

受変電設備

□受電方式

●1回線受電

○2回線受電

○予備線

○予備電源

○ループ

○SNW

●三相3線6kV

○三相3線200V

○単相3線100V/200V

●50Hz

○60Hz

○特別高圧

●KV

○架空

●地中

□引込方式

(敷地境界)

●地中

○架空

□高圧キャビネット

●有

○無

□受変電設備形式

○屋内キュービクル

●屋外キュービクル

○屋内開放形

□電力会社借室

○有

●無

□高調波抑制対策

●有

(変圧器多相化)

○無

□深夜電力利用

○有

()

●無

□推定契約電力

1000 kW

●中央監視制御設備

□工事区分

●電気設備

○空調設備

□用途

●受変電

●空調

●衛生

●防災

□盤形式

●壁掛形

○自立形

●卓上形

○デスク形

□表示方式

●窓式

○CRT

○グラフィックパネル

●LCD

□UPS

●有

○無

●電灯コンセント設備

□電灯分電盤

●一般仕様

●TS仕様

□非常用照明

予備電源

(●内蔵

○別置)

□非常導入口灯

●有

○無

□誘導灯

非常電源

(●内蔵)

消灯装置

(○有

●無)

□照明制御

○機械警備連動

●グループパターン制御

●人感センサー

○無

●避雷設備

(JIS A4201-2003)

□形式

●突針

●棟上導体

○笠木

□引下導線

○鬼燈り線

●鉄筋・鉄骨代替

□接地極

●単独

○建物代替

●電話設備

□引込

●地中

○架空

□管路

●配管

●ケーブルラック

○OAフロア

○フロアダクト

□機器・配線

○配線実装

○電話機器

●無

□光ケーブル対応

●管路

●スペース

○無

□情報設備対応

●管路

○スペース

○無

●配線

(客室用)

●拡声装置設備

□用途

○非常用

○一般用

●兼用

□装置形式

○壁掛形

●ロッカー形

○卓上形

□単独増幅器

○有

●無

□リモート操作器

●有

○無

□有線放送

●有

○無

●誘導支援設備

(インターホン設備)

□用途

●訪問用

○住宅情報盤

○業務用

●保守用

□装置形式

●親子式

●相互式

○複合式

□映像

●有

○無

●テレビ共同受信設備

□受信電波

○VHF

●CATV

●UHF

○FM

●BS

○AM

○CS

□搬送路機器

○単一方向

●双方向対応

□電波障害用配管

●有

○無

●駐車場管制設備

□範囲

●出庫警報

○満車表示

○料金精算

□センサ

○ループコイル

○光電管

○天井センサ

●押ボタン

●防犯警報設備

□機械警備

●配管のみ

○配線実装

○機器含む

□鍵管理

○配管のみ

○配線実装

●機器含む

□CCTV

○配管のみ

○配線実装

●機器含む

●自動火災報知設備

□受信機

○P型

(○1級

○2級

○3級)

○R型

○GP型

●GR型

□形式

●複合型

○単独型

□表示方式

○窓式

○地図式

○CRT

●LCD

□副受信機

○有

●無

□総合操作盤

○有

●無

●ガス漏れ火災警報設備

□形式

●集中型

○個別型

□ガスの種類

●都市ガス

○LPG

●特殊設備

□誘導支援設備

：非常呼出装置設備

(HCトイレ、HC客室)

■ 運搬機械設備概要

●エレベータ設備

用途	定員(人)	積載量(kg)	速度(m/min)	台数	備考
乗用	11	750	60	1	身障者対応
乗用	13	850	60	1	
用					
用					

□管制等

●地震

●火災

○自家発

●停電時自動着床

○運行監視盤

□昇降路防火区画

●運搬機械工事

(遮煙乗場ドア)

○建築工事

○エスカレータ設備

□形式

○800型

台

○1200型

台

○小荷物専用昇降機設備

□形式

○テーブル型

kg

台

○フロア型

kg

台

○機械駐車装置設備

□方式

○二段式

○垂直循環式

○水平循環式

○

□対象車

○小型

○中型

○大型

□

■ 計画上の留意点および設計条件等

・塩害地域であるため、屋外設備の耐塩対策に留意すること。
屋外設置機器(キュービクル、発電機)は重耐塩仕様とすること。
・BCP対応として非常用発電機の保安運転は72時間運転を可能とする計画としている。
(但し、1階の設備機能が失われた場合は、屋上設置設備による保安電源供給となる)
・1階共用部及び2階共用部、組合事務室、組合会議室1は、照明、コンセント設備において保安負荷を設定した。また、組合会議室1においては保安電源にて空調使用可能とした。
・客室の省エネ設備は客室内設備は本工事とし、ホテルシステムとの接続等はFFE工事としている。
・
・
・

1. 配管配線材料

呼 称	略 号	屋外	屋上	幹線	動力	監視制御	電話	拡声	インターホン	火報・防災				備 考
＜配管・ケーブルラック＞														
薄鋼電線管	()													ねじなし電線管含む
厚鋼電線管	()	●	●											
CD管	(CD)													
合成樹脂製可とう電線管	(PF)					●	●		●	●				
硬質ビニル電線管	(VE)													
ポリエチレンライニング管	(PE)	●	○											
波付硬質ポリエチレン管	(FEP)	○												
白ガス管	(SGP)	○												
ケーブルラック	(CR)		●	●		●	●							
ワイヤリングダクト	(WD)		○											
ケーブルハンガー				○	○	○				○				
＜電線・ケーブル類＞														
ビニル電線	IV					●	●			○				
耐熱ビニル電線	HIV													
ビニルケーブル(平形)	VVF					●								
架構ポリエチレンケーブル	PEV	●	●	●	●									
同上(トリプレックス形)	CVT	●	●	●										
耐火ケーブル	FP			●	●					○				
耐熱ケーブル	HP							●		●				
制御ケーブル	CVV						●							
同上(遠へい付)	CVVS						○							
市内対ポリエチレンケーブル	PEV					●		○	●					
構内ケーブル	KEV						○							
屋内通信線	TIVF						○							
市内CCPケーブル	CCP													
同軸ケーブル	*C-FB													*は5.7.10など
BS用同軸ケーブル	S-*C-FB									●				*は5.7.10など
マイクロホンコード	MVVS								○					
警報用ケーブル	AE							○		●				

2. 立地環境対策

□寒冷地対策

○高基礎

□塩害対策

●耐塩塗装

●塩分除去フィルタ

□害対策

○絶縁トランス

○避雷器

○共用接地

○雷警報機

□地盤沈下対策

○杭支持

○ケーブル余長

□高接地抵抗対策

○並列接地

○埋設地線

○メッシュ接地

○深埋接地

3. 法適合関連

●本図書に記載される建築設備は、建築設備耐震設計・施工指針、当社の設備工事標準仕様書を用いて、建築基準法施行令第129条の2の4に準拠すること。

●本図書に記載される建築設備は、令第129条の2の4に適合することを確認した。

構造設計一級建築士 第5617号 井上 慶一郎

印

4. TS仕様

・構成部品：JIS又はIEC規格品

・構造：ボックス 鋼板製 t=1.5mm 以上
前面枠及び扉 鋼板製 t=2.0mm 以上

・その他、TS仕様書による。

5. 海外調達品

●海外調達品関連：海外製品、海外資機材について、日本国の法令に適合する場合は、その使用を制限しないものとする。ただし、当社の海外調達品目リストに掲載されたものに限る。

●海外調達品目リスト：社内審査委員会で審査し、承認された製品、資機材とする。

6. その他

a. 機器取付け高さは、特記なき限り下記による。(床仕上面から器具芯まで)
スイッチ H=1300 コンセント テレビ 電話 H=300(屋外H=600)

b. スイッチ コンセント等のプレートは(●新金属 ○ステンレス ●樹脂 ○特制品)とする。

c. スイッチ(1P15A) コンセント(2P15A)等は(●汎用 ○大形)とする。

d. ケーブル間の間隔は(○2d ●d ○)とし、
ケーブルの分岐方法は(●プレハブ ○モールド ●ブルボックス)とする。

e. ケーブルラックは(●鋼 ○アルミ ○塩ビ ●ガルバリウム鋼板)製とし、
塗装は(●標準色 ○指定色 ●無)とする。

f. ブルボックスは(●鋼板 ●塩ビ ○)製とする。

g. マンホール、ハンドホールは(●現場打 ○既製品)とする。

h. 漏電遮断器で保護されている回路と保護されていない回路に施設される機器の接地を共用する場合は接地抵抗を2オーム以下とする。

i. 各種機材のうち、下記の部分は特記なき場合は塗装を行わない。
(イ)埋設されるもの(ただし、防食塗装は行う)
(ロ)亜鉛めっき及び樹脂コーティングなどで隠蔽される部分
(ハ)亜鉛めっきされた鋼製架台及び支持金物類
(ニ)アルミニウム、ステンレス、銅、合成樹脂製などで、特に塗装の必要を認められない面(ホ)PS内、機械室(主機械室は除く)

j. 耐火被覆材を配管等の布設で欠損させないこと。

k. ケーブルは吹き付け断熱材に埋没させないこと。

l. ボード状断熱材(ポリスチレンフォーム)にケーブルが直接に接しないように配管又は、テープ等で保護をする。

m. 防錆
(イ)屋外機器、配管等の鋼製架台や金具は溶融亜鉛めっき仕上げとする。
(ロ)屋外機器のコンクリート基礎部分のアンカーボルト、ナット類はステンレス製とする。

n. 弱電端子盤電話端子は(○実装 ●スペース)とする。

TAISEI CORPORATION

TAISEI DESIGN

Planners Architects & Engineers

大成建設株式会社一級建築士事務所

〒163-0606新宿区西新宿1-25-1

URL http://www.taisei.co.jp

一級 第338032号

設備設計一級 第 3946号

設計 高木 淳

担当 金子 一登

確認申請図 2012.08.01

見積図 2012.08.10

契約図 2012.10.01

竣工図 2013.08.31

設計番号 01-28350-000

島嶼会館建設工事

【竣工図】

発行日 2013.08.31


図面名称

電気設備概要書
及び
特記仕様書

縮尺 N.S

E-001

AG4009

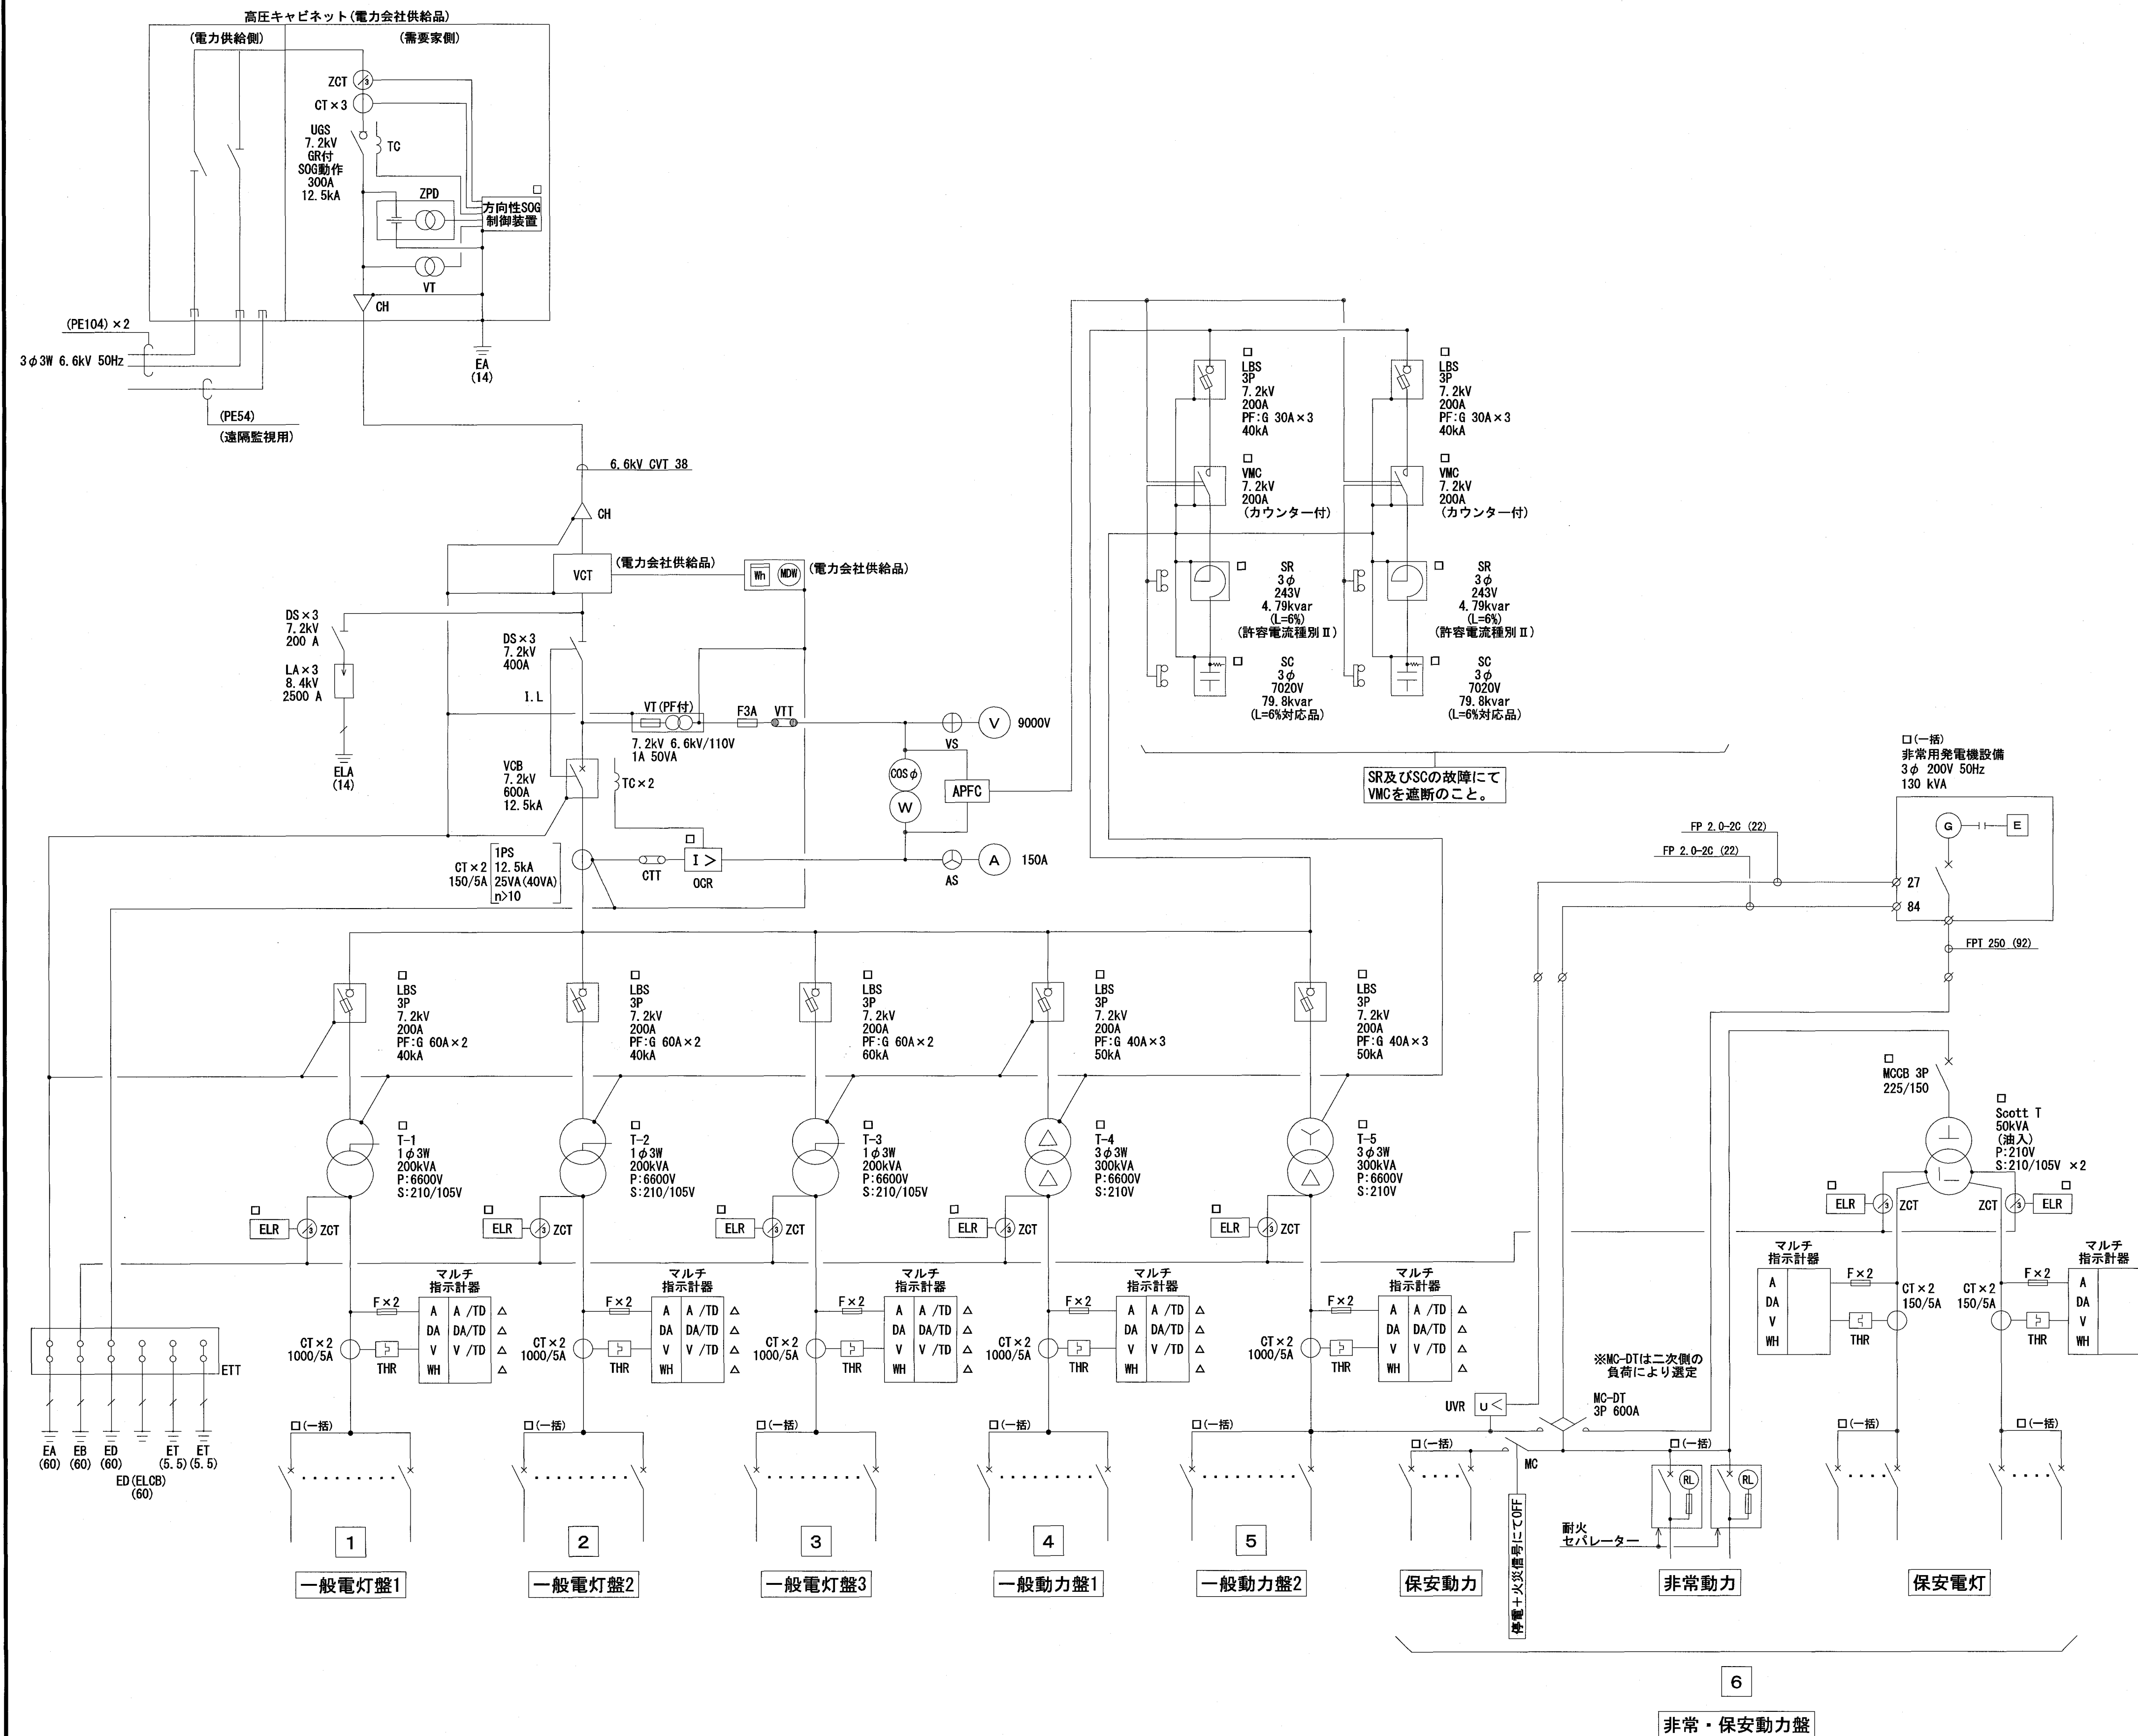

送電系統図

E 0 1 - 1 0 1

高圧受変電設備機器仕様 (●印を本工事に適用する。)

引込装置

種 類 : ● 高圧キャビネット内UGS
○ 負荷開閉器 (○ PAS ○ PGS)
S O G : 方向性 ● 有 ○ 無

形 式

● キュービクル式 ○ 薄型キュービクル
○ 屋内形 ● 屋外形
○ 認定形 ○ 推奨形 ○ 一般形
○ 開放式 ● 告示適合形
○ 自然換気 ● 強制換気

断 路 器

形 式 : ○ 単極単投 ● 3極単投
操作方式 : ○ フック棒 ○ 遠方操作 ● 手動操作

遮 断 器

形 式 : ● 盤直接取付形 ○ フレーム取付形
○ 引出形
操作方式 : ● 手動ばね式 ○ 電動ばね式
絶縁方式 : ● モールド形 ○

負荷開閉器

形 式 : ● ヒューズ付 ○ ヒューズ無し
引外し装置 : ● 有(ストライカー付) ○

電力ヒューズ

種 類 : ● G(-一般用) ○
遮断電流 : ● 40kA 以上 ○

変 圧 器

種 類 : ● 汎用形(トランス)○
形 式 : ● 油入式 ○ モールド式
防振ゴム : ○ 有 ○ 無 ● 防振装置
ダイヤル温度計 : ● 有 ○ 無

電力用コンデンサ

種 類 : ● 放電抵抗内蔵 ● 異常警報接点付
○ 油入式 ○ 乾式ガス封入式

直列リアクトル

種 類 : ● 油入式 ○ 乾式モールド ● 異常警報接点付

そ の 他

配電盤の表示灯 : ● 有 ○ 無
計 器 : ● 広角度形 ○ 普通目盛
階 級 : ● 1.5級 ○
最大需要指針付電流計 : ● 有(広角度形) ○ 無
塗 装 : ● メーカー標準色 ○ 指定色 ● 重耐塩
D M : ● 有(電力会社支給品) ○ 無
保護継電器 : ○ 誘導形 ● 静止形

変流比の表

変圧器容量 (kVA)	1φ変圧器 (210/105V)		3φ変圧器 (210V)	
	定格電流 (A)	変流比 (A/5A)	定格電流 (A)	変流比 (A/5A)
20	95	100	55	75
30	143	150	82	100
50	238	250	137	150
75	357	400	206	250
100	476	500	275	300
150	714	750	412	500
200	952	1000	550	600
300	1429	1500	825	1000
500	2381	2500	1375	1500

シンボル表

記 号	名 称	記 号	名 称
UGS	地中線用高圧ガス開閉器	SOG	過電流ロック付地絡過電流継電器
PAS	(柱上) 気中負荷開閉器	PGS	(柱上) ガス負荷開閉器
CH	ケーブルヘッド	OCG	地絡過電流継電器
DS	断路器	DGR	地絡方向継電器
VCB	真空遮断器	OCR	過電流継電器
LBS	負荷開閉器	UVR	不足電圧継電器
PF	電力ヒューズ	APFC	自動力率制御装置
VMC	真空電磁接触器	ZPD	零相基準入力装置
T	変圧器	ELR	漏電継電器
SR	直列リアクトル	THR	熱動形過電流継電器
SC	電力用コンデンサ	WH	取引用電力量計・最大需要電力計
ZCT	零相変流器	CS	力率計
VCT	取引用変成器	W	電力計
VT	計器用変圧器	V	電圧計
CT	計器用変流器	VS	電圧計切換スイッチ
TC	引外しコイル	A	電流計
F	ヒューズ	AS	電流計切換スイッチ
LA	避雷器	E (A, B, C, D)	(A, B, C, D) 種接地
MCCB	配線用遮断器	ELCB	漏電遮断器

注 記

1. 受電用遮断器の遮断容量及び引込ケーブルサイズは、推定値であるため施工にあたっては電力会社と協議の上決定した。

2. 低圧配電盤の遮断器はこれを通過する短絡電流を遮断する能力を有する。

3. 耐震措置
保有すべき機能レベル ○ I ● II ○ III

4. キュービクルの基礎は建築工事。

5. 監視項目は下記による。(各信号は個々に中央監視装置へ出力)
● 操作 □ 故障表示
○ 状態表示 △ 計測

6. 冷凍機及びバインパター制御の空調機器の負荷容量、開閉器容量、配線サイズは設計参考メーカーの技術資料による。

7. 変圧器には防振装置を見込む (固有振動数 4 Hz以下)

TAISEI
Rera Living World

TAISEI CORPORATION
Planners Architects & Engineers

大成建設株式会社一級建築士事務所
〒163-0606新宿区西新宿1-25-1
URL <http://www.taisei.co.jp>







一級 第338032号
設備設計一級 第 3946号
設計 高木 淳
担当 金子 一登

【竣工図】
発行日 2013.08.31
図面名称

送電系統図

縮尺 N.S

E-002

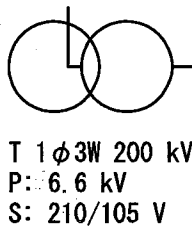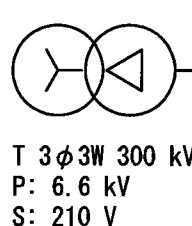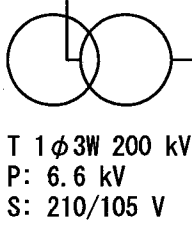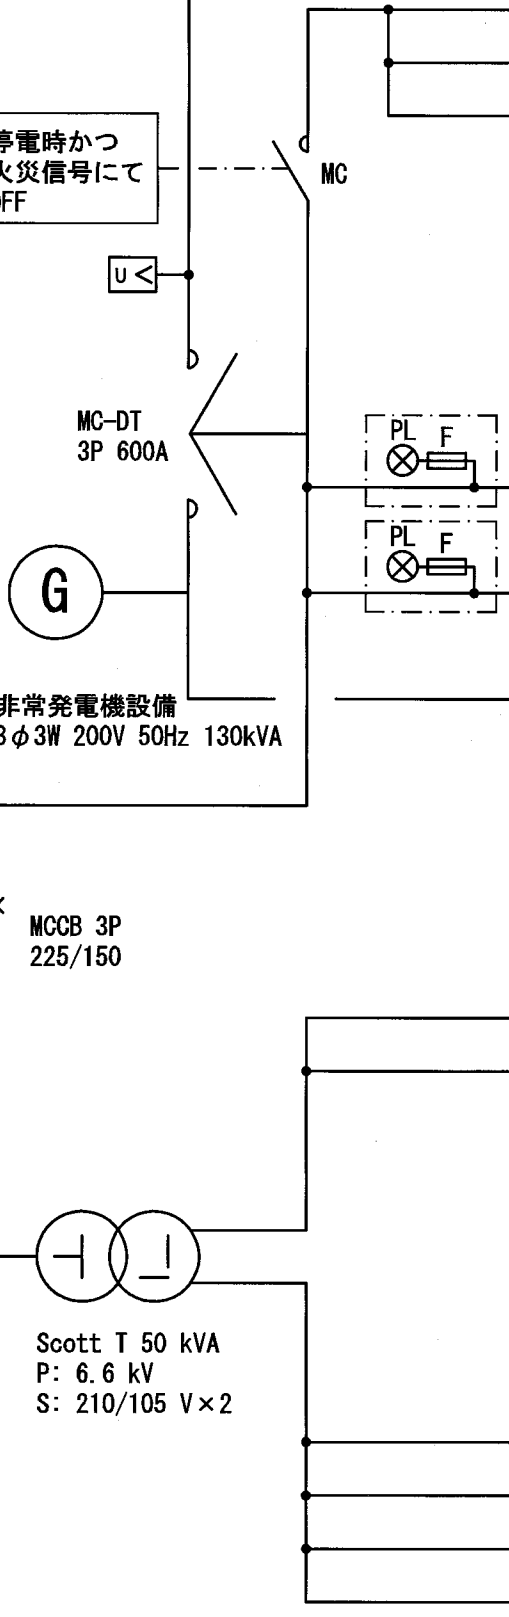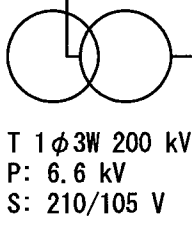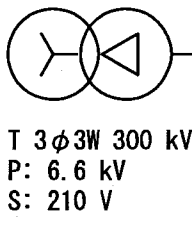付加機能・*・*: ELCB ■: 漏電警報付、□: 警報接点付										備考1. 単相幹線の容量は予備容量を含んだ値とし、入力容量はその合計値を示す。										備考2. 最大需用電力は、各負荷(実負荷容量)×需要率の合計にて算出。(詳細は変圧器容量算定表を参照)										配電盤一覧表										E	0	1	-	1	0	3
変圧器 No.	配電盤結線			幹線番号	負荷名称	容量	MCCB			付加機能	幹線サイズ E7-ス	管路		備考	変圧器 No.	配電盤結線			幹線番号	負荷名称	容量	MCCB			付加機能	幹線サイズ E7-ス	管路		備考																	
							P	AF	AT			配管	ラック									P	AF	AT			配管	ラック																		
1 一般電灯盤 1		GL-01	1L-1	24.0 kVA	3	225	125	□	幹線リスト参照						5 一般動力盤 2		GP-07	M6LP-1	51.3 kVA	3	225	200	□	幹線リスト参照																						
		GL-02	1L-2	17.0 kVA	3	100	100	□	幹線リスト参照				GP-08	M6LP-1			51.3 kVA	3	225	200	□	幹線リスト参照																								
		GL-03	1LP-1	10.0 kW	3	100	50	□	幹線リスト参照				GP-09	M6LP-1			7.42 kW +51.3 kVA	3	400	300	□	幹線リスト参照																								
		GL-04	1LP-MDF	20.0 kVA	3	100	100	□	幹線リスト参照				GP-10	M6LP-1			57.3 kVA	3	400	250	□	幹線リスト参照																								
		GL-05	2L-2	21.0 kVA	3	225	125	□	幹線リスト参照				GP-11	6P-1			3.9 kW	3	100	50	□	幹線リスト参照																								
		GL-06	2L-1, 3L-1, 4L-1, 5L-1	32.0 kVA	3	225	175	□	幹線リスト参照				GP-12	ELVNa1制御盤			11.02kVA	3	100	40	□	幹線リスト参照																								
		GL-07	3L-2, 4L-2, 5L-2	13.0 kVA	3	100	75	□	幹線リスト参照				GP-13	ELVNa2制御盤			11.96kVA	3	100	40	□	幹線リスト参照																								
		GL-08	6L-1	29.0 kVA	3	225	150	□	幹線リスト参照				制御電源 (1φ200V)				1.0 kVA	2	100	20	□																									
		GL-09	イベント盤	10.0 kVA	3	100	50	□	幹線リスト参照																																					
		GL-10	分岐盤1 (2L-3, 4, 5, 6)	24.0 kVA	3	225	125	□	幹線リスト参照																																					
		GL-11	分岐盤2 (2L-7, 8, 9)	31.0 kVA	3	225	175	□	幹線リスト参照																																					
		GL-24	M6LP-1	11.0 kVA	3	100	75	□	幹線リスト参照																																					
		GL-25	非常用発電機商用電源	1.0 kVA	2	100	20	□	幹線リスト参照																																					
		GL-26	非常用発電機補機電源	1.0 kVA	2	100	20	□	幹線リスト参照																																					
			所内電源	1.0 kVA	2	100	20	□																																						
		出力 kW											出力 kW												出力 kW																					
		入力 245.0 kVA											入力 176.0 kVA												入力 176.0 kVA																					
		最大需要電力 146.95 kVA											最大需要電力 176.0 kVA												最大需要電力 176.0 kVA																					
2 一般電灯盤 2		GL-12	3L-G1, 3L-G2, 3L-G3	36.0 kVA	3	225	200	□	幹線リスト参照						6 非常・保安動力盤		HP-01	1P-1, 1P-2	11.75kW	3	225	125	□	幹線リスト参照																						
		GL-13	3L-G4, 3L-G5	24.0 kVA	3	225	125	□	幹線リスト参照				HP-02	M6P-1			19.1 kVA	3	100	75	□	幹線リスト参照																								
		GL-14	3L-G6, 3L-G7, 3L-G8	28.0 kVA	3	225	150	□	幹線リスト参照				HP-03	M6LP-1			15.0 kW	3	225	125	□	幹線リスト参照																								
		GL-15	3L-G9, 3L-G10, 3L-G11	28.0 kVA	3	225	150	□	幹線リスト参照				スプリンクラーポンプユニット制御盤				22.0 kW	3	225	150	□	幹線リスト参照																								
		GL-16	4L-G1, 4L-G2, 4L-G3	36.0 kVA	3	225	200	□	幹線リスト参照				補助加圧ポンプ制御盤				2.2 kW	3	100	30	□	幹線リスト参照																								
		GL-17	4L-G4, 4L-G5	24.0 kVA	3	225	125	□	幹線リスト参照				制御電源 (1φ200V)				1.0 kVA	2	100	20	□																									
		出力 kW											出力 kW												出力 kW																					
		入力 176.0 kVA											入力 9.0 kVA												入力 9.0 kVA																					
		最大需要電力 176.0 kVA											最大需要電力 15.0 kVA												最大需要電力 15.0 kVA																					
3 一般電灯盤 3		GL-18	4L-G6, 4L-G7, 4L-G8	28.0 kVA	3	225	150	□	幹線リスト参照								HL-01	1L-1	9.0 kVA	3	100	50	□	幹線リスト参照																						
		GL-19	4L-G9, 4L-G10, 4L-G11	28.0 kVA	3	225	150	□	幹線リスト参照				HL-02	1L-2			15.0 kVA	3	100	75	□	幹線リスト参照																								
		GL-20	5L-G1, 5L-G2, 5L-G3	36.0 kVA	3	225	200	□	幹線リスト参照				HL-03				2L-1, 2L-2	7.0 kVA	2	100	50	□	幹線リスト参照																							
		GL-21	5L-G4, 5L-G5	24.0 kVA	3	225	125	□	幹線リスト参照				HL-04	2L-5			5.0 kVA	2	100	30	□	幹線リスト参照																								
		GL-22	5L-G6, 5L-G7, 5L-G8	28.0 kVA	3	225	150	□	幹線リスト参照				HL-05	2L-9			8.0 kVA	2	100	50	□	幹線リスト参照																								
		GL-23	5L-G9, 5L-G10, 5L-G11	28.0 kVA	3	225	150	□	幹線リスト参照				HL-06	1LP-1			3.0 kVA	2	100	30	□	幹線リスト参照																								
		出力 kW											出力 kW												出力 kW																					
		入力 172.0 kVA											出力 24.2 kW												出力 24.2 kW																					
		最大需要電力 172.0 kVA											入力 33.88 kVA												入力 33.88 kVA																					
4 一般動力盤 1		GP-01	1P-2, 2P-1	21.4 kW + 5.0 kVA	3	225	150	□	幹線リスト参照								最大需要電力		55.623kVA					最大需要電力		55.623kVA																				
		GP-02	1LP-1	7.4kW +20.0 kVA	3	225	125	□	幹線リスト参照				【保安時】				出力 26.75 kW + 66.1 kVA							出力 26.75 kW + 66.1 kVA																						
		GP-03	1LP-MDF	10.0 kVA	3	100	75	□	幹線リスト参照				【一般時】		出力 38.07 kW +292.28 kVA							出力 38.07 kW +292.28 kVA																								
		GP-04	M6P-1	67.7 kVA	3	400	250	□	幹線リスト参照				入力 345.03 kVA									入力 345.03 kVA																								
		GP-05	M6P-1	89.5 kVA	3	400	400	□	幹線リスト参照				最大需要電力 258.815kVA									最大需要電力 258.815kVA																								
		GP-06	M6P-1	90.9 kVA	3	400	400	□	幹線リスト参照				【非常時】		出力 24.2 kW								出力 24.2 kW																							
		出力 kW											出力 33.88 kVA									出力 33.88 kVA																								
		入力 323.01 kVA											最大需要電力 33.88 kVA									最大需要電力 33.88 kVA																								
		最大需要電力 247.88 kVA											最大需要電力 33.88 kVA									最大需要電力 33.88 kVA																								

確認申請図 2012.08.01
見積図 2012.08.10
契約図 2012.10.01
竣工図 2013.08.31

設計番号 01-28350-000

島嶼会館建設工事

【竣工図】
発行日 2013.08.31
図面名称

配電盤一覧表

縮尺 N.S

竣工図
2013.08.31

設計

工事

E-003


要目表

発電機	形 式	横軸回転界磁形同期発電機	エンジン	形 式	立形水冷4サイクルディーゼル機関
	容 量	130kVA		燃焼方式	直接噴射方式
		104kW		定格出力	125kW
	電 圧	200V		回転速度	1500min ⁻¹
	電 流	376A		総排気量	9.8L
	周波数	50Hz		冷却方式	ラジエータ冷却
	回転速度	1500min ⁻¹		冷却水量	36.6L
	相 数	3相3線		始動方式	電気始動式
	極 数	4極		セルモータ容量	DC24V-4.5kW
	力 率	80% (遅れ)		使 用 燃 料 種 類	A重油
	励磁方法	ブラシレス		別置タンク容量	1000L+1950L
	絶縁種別	H種		燃料消費量	31.5 L/h
充電方式	保護方式	IP00 (開放形)	バッテリー	潤滑油量 (全量)	24.5L
	冷却方式	IC01 (自由通流形)		ラジエータファン風量	145m ³ /min
	充電方式	半導体式全自動充電		種 類	REH
	キュービクル (重耐塩仕様)	騒音値※ 105dB (A) 塗装色 5Y7/1 半ツヤ		容 量	DC24V 40AH
認 定		(社)日本内燃力発電設備協会	始動時間		40秒以内
			装備質量		約 2170kg


※ 4方向エネルギー平均
機側1m、高さ1.2m 半自由音場下による

保護装置一覧表



故障種別	機関停止	遮断器断	表示	色	警 報 ベル	外部支給接点
潤滑油圧低下	○	○	○	赤	○	○ (一括)
冷却水温度上昇	○	○	○	赤	○	
過 回 転	○	○	○	赤	○	
始 動 渋 滞	○	—	○	赤	○	
過 電 流	—	○	○	赤	○	
緊急停止	○	○	○	赤	○	
過 電 圧	○	○	○	赤	○	
不足電圧	○	○	○	赤	○	
周波数低下	○	○	○	赤	○	
CPU異常	—	—	○	赤	—	
界磁異常	○	—	○	赤	○	
充電器故障	—	—	○	橙	○	
燃料油油面低下	—	—	○	橙	○	
主燃料タンク油面低下	—	—	○	橙	○	
補機故障	—	—	○	橙	○	

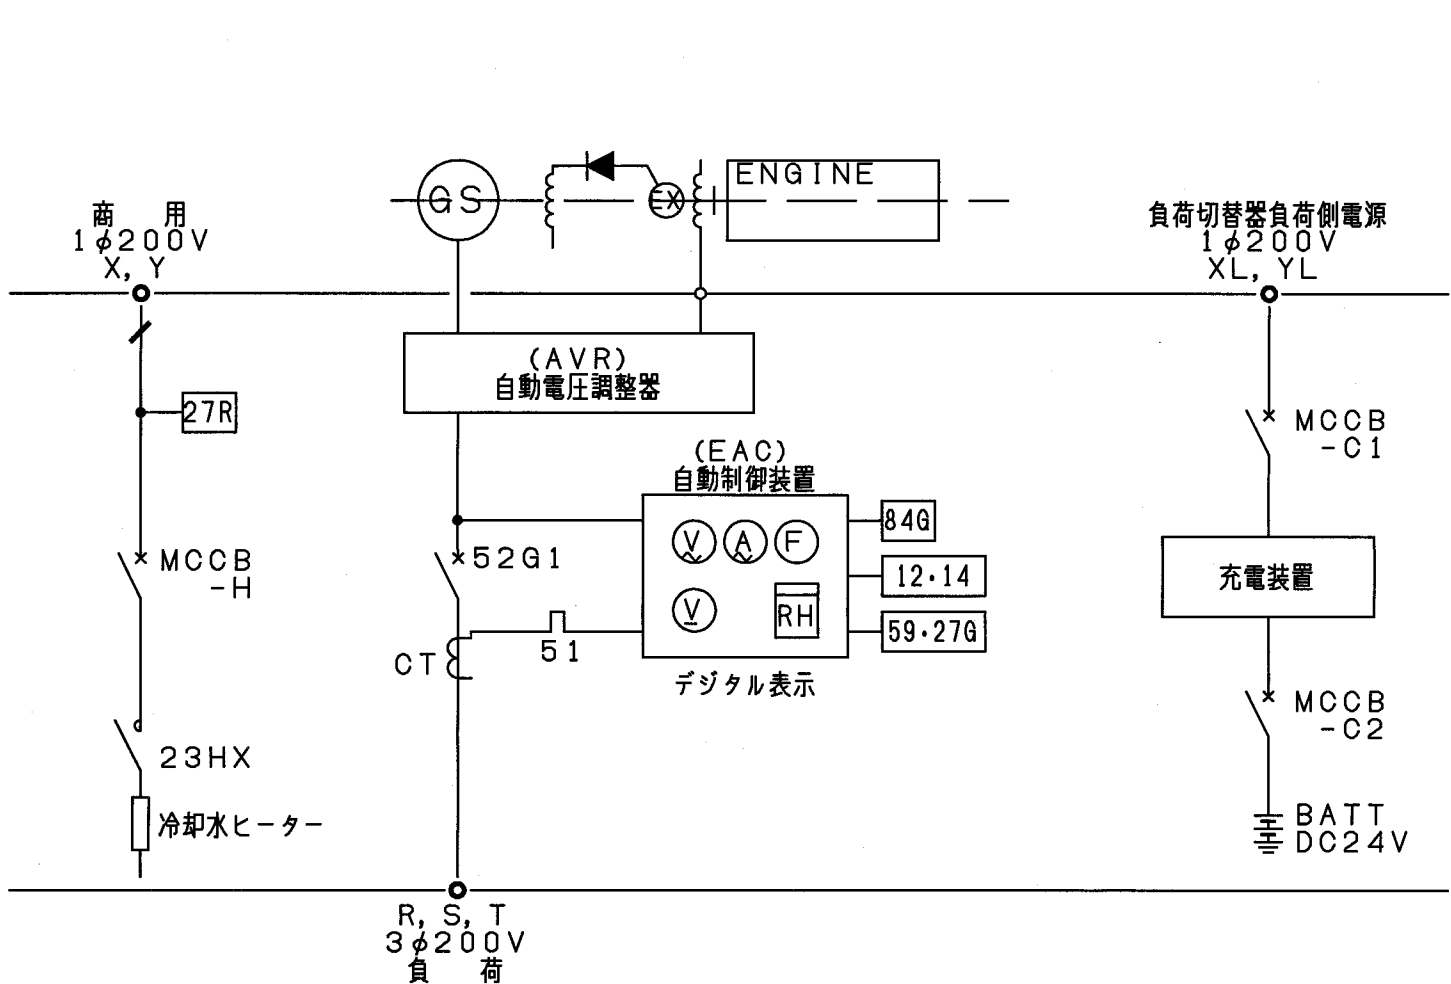


単線結線図

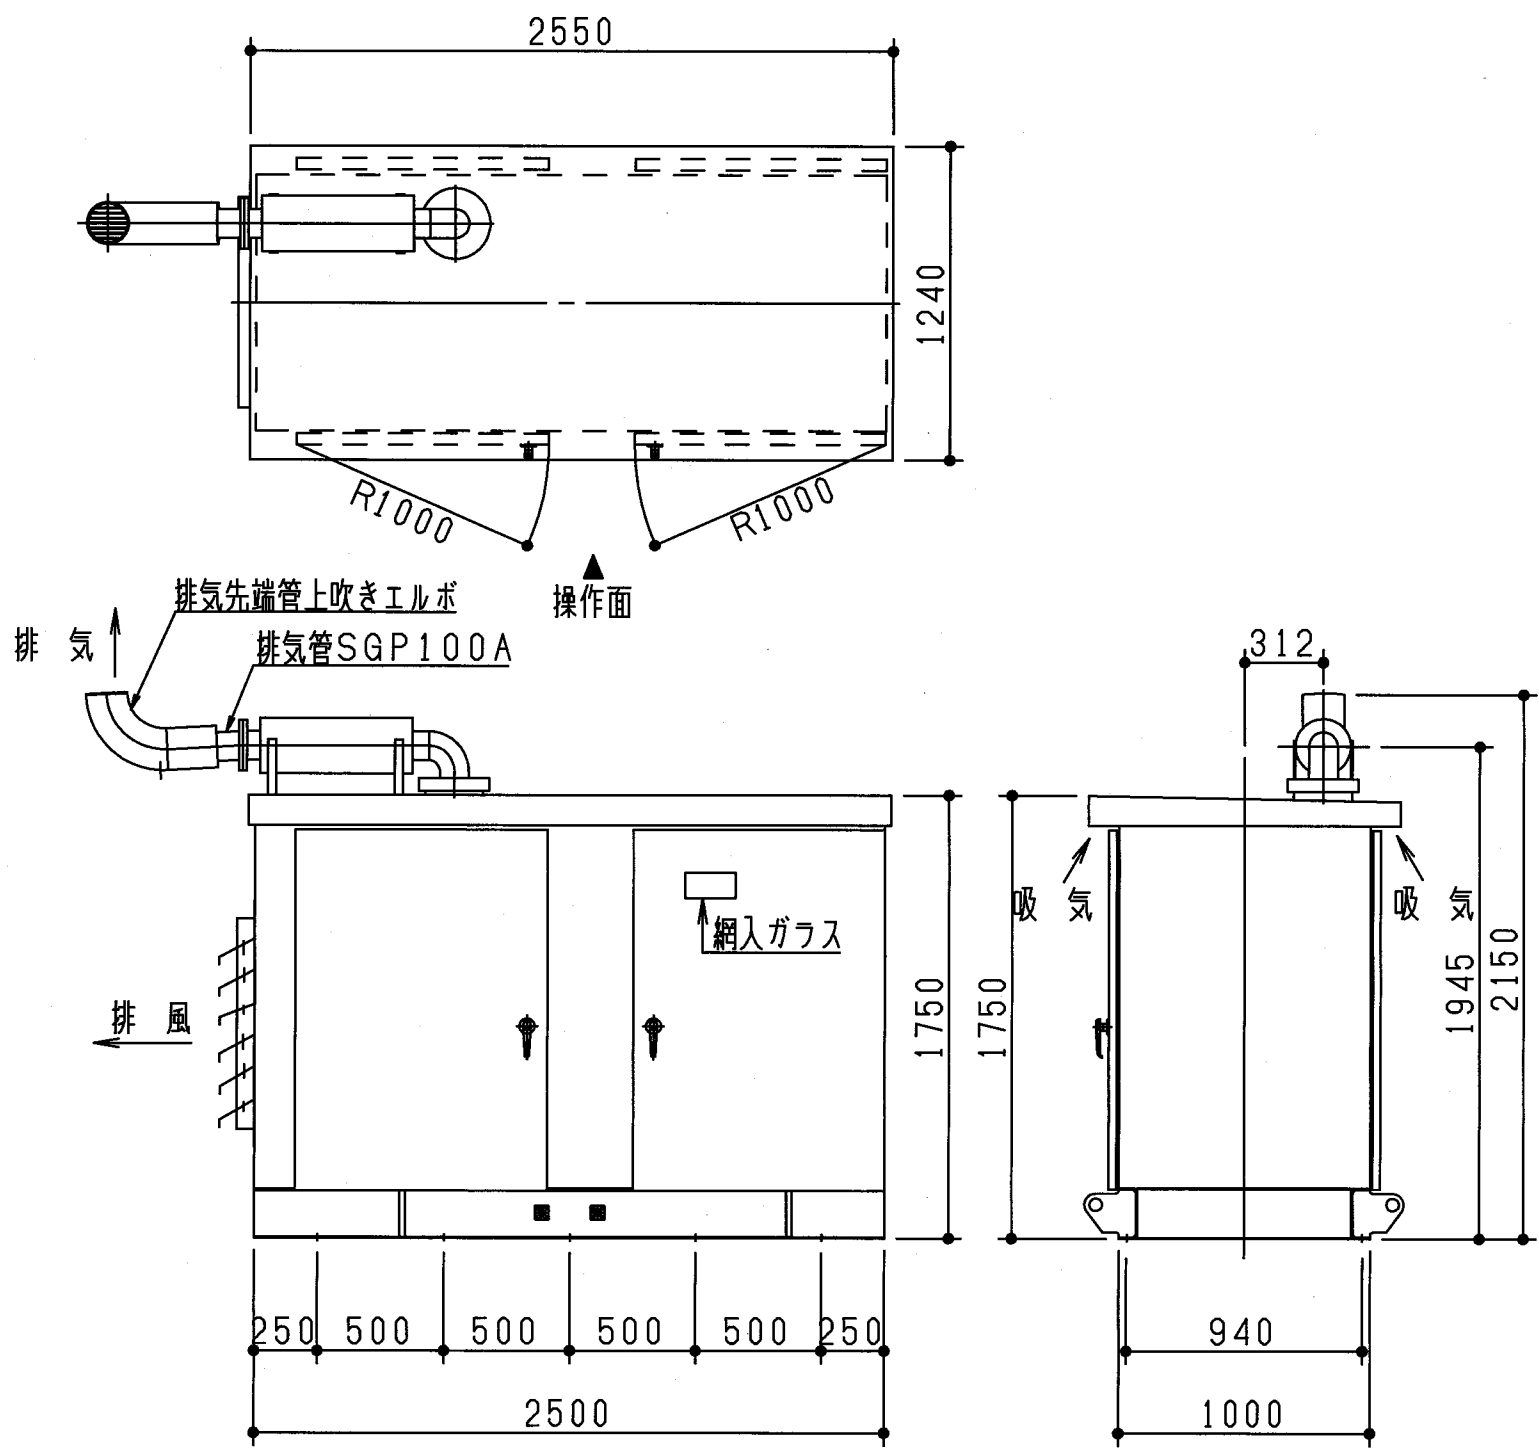


発電設備外形図 (屋外仕様・重耐塩仕様) S=1/30

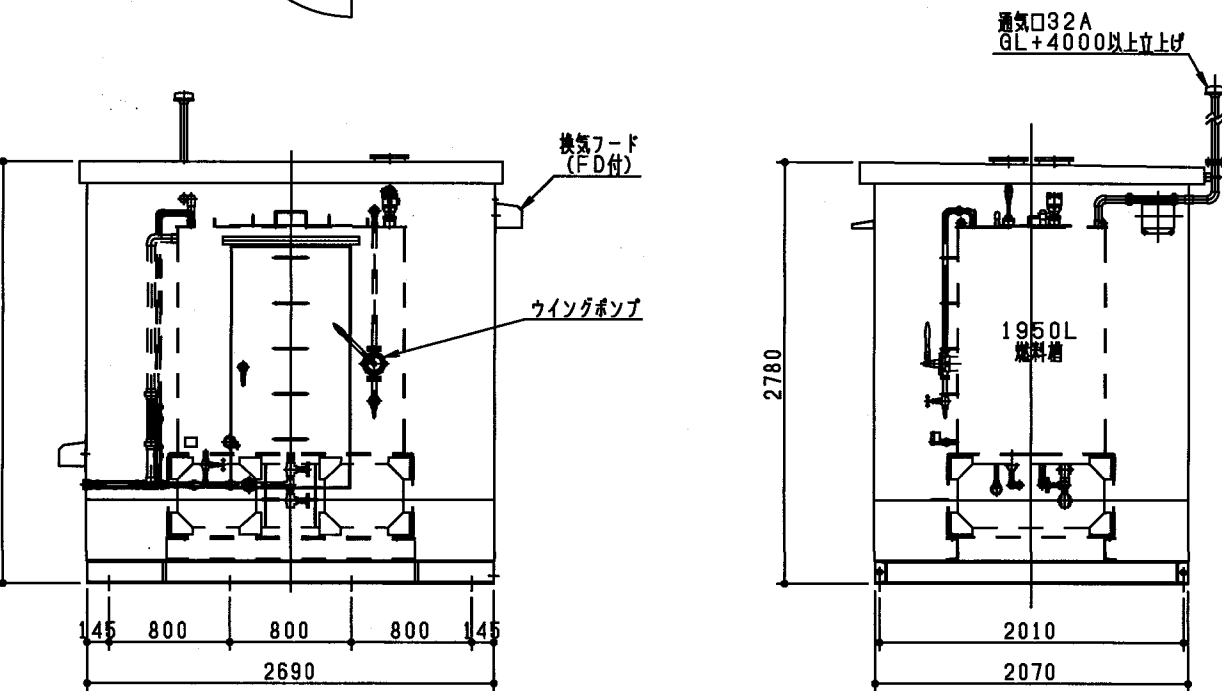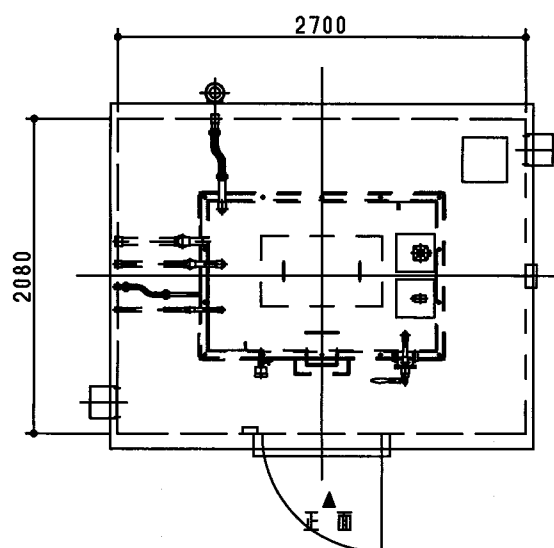

燃料小出槽 1950L (屋外用・重耐塩仕様) 外形図 S=1/50

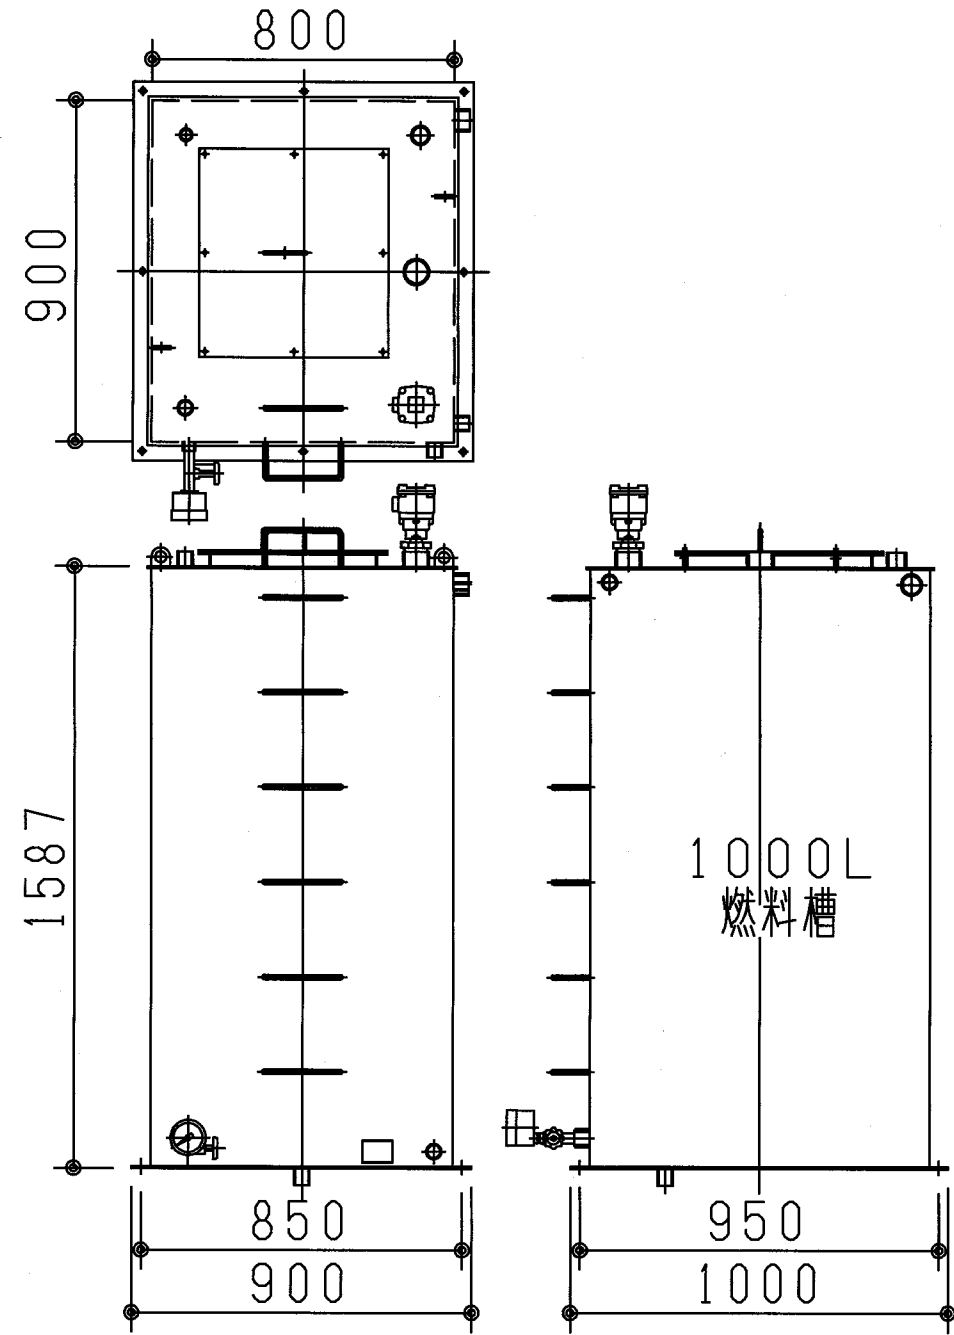


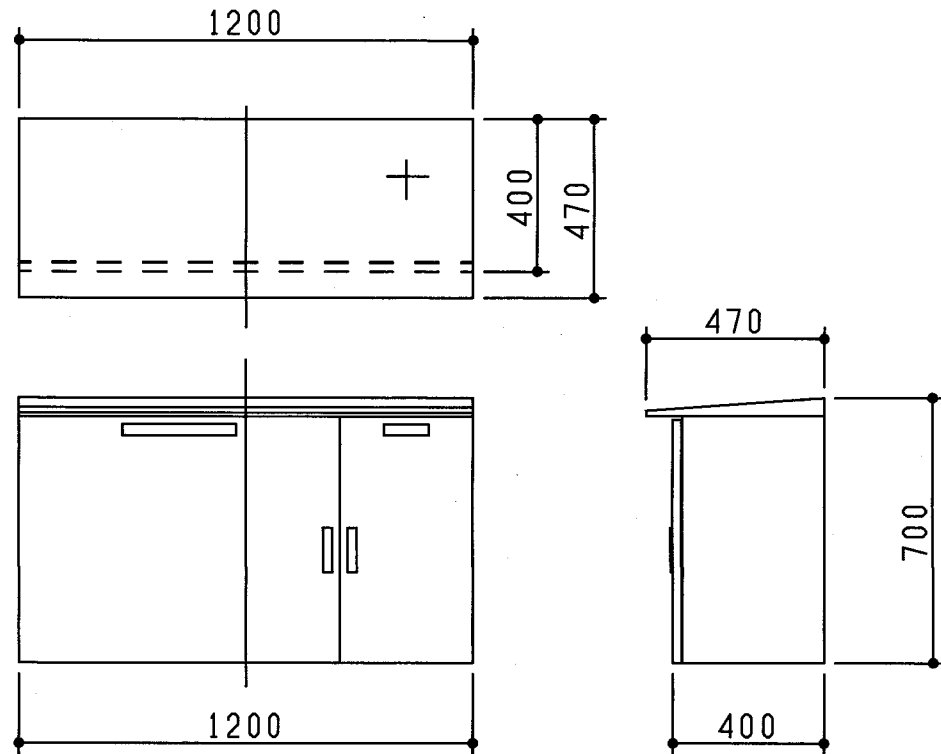

燃料小出槽 1000L (屋外用・重耐塩仕様) 外形図 S=1/20



TAISEI CORPORATION
TAISEI DESIGN
Planners Architects & Engineers

大成建設株式会社一級建築士事務所
〒163-0806新宿区西新宿1-25-1
URL http://www.taisei.co.jp

一級 第338032号
設備設計一級 第 3946号
設計 高木 淳
担当 金子 一登

確認申請図 2012.08.01
見積図 2012.08.10
契約図 2012.10.01
竣工図 2013.08.31

設計番号 01-28350-000

島嶼会館建設工事

【竣工図】
発行日 2013.08.31


図面名称

非常用発電設備
仕様書・外形図


縮尺 S=1/50・1/30・1/20

竣工図 2013.08.31
設計 高木 淳
工事 金子 一登


E-004

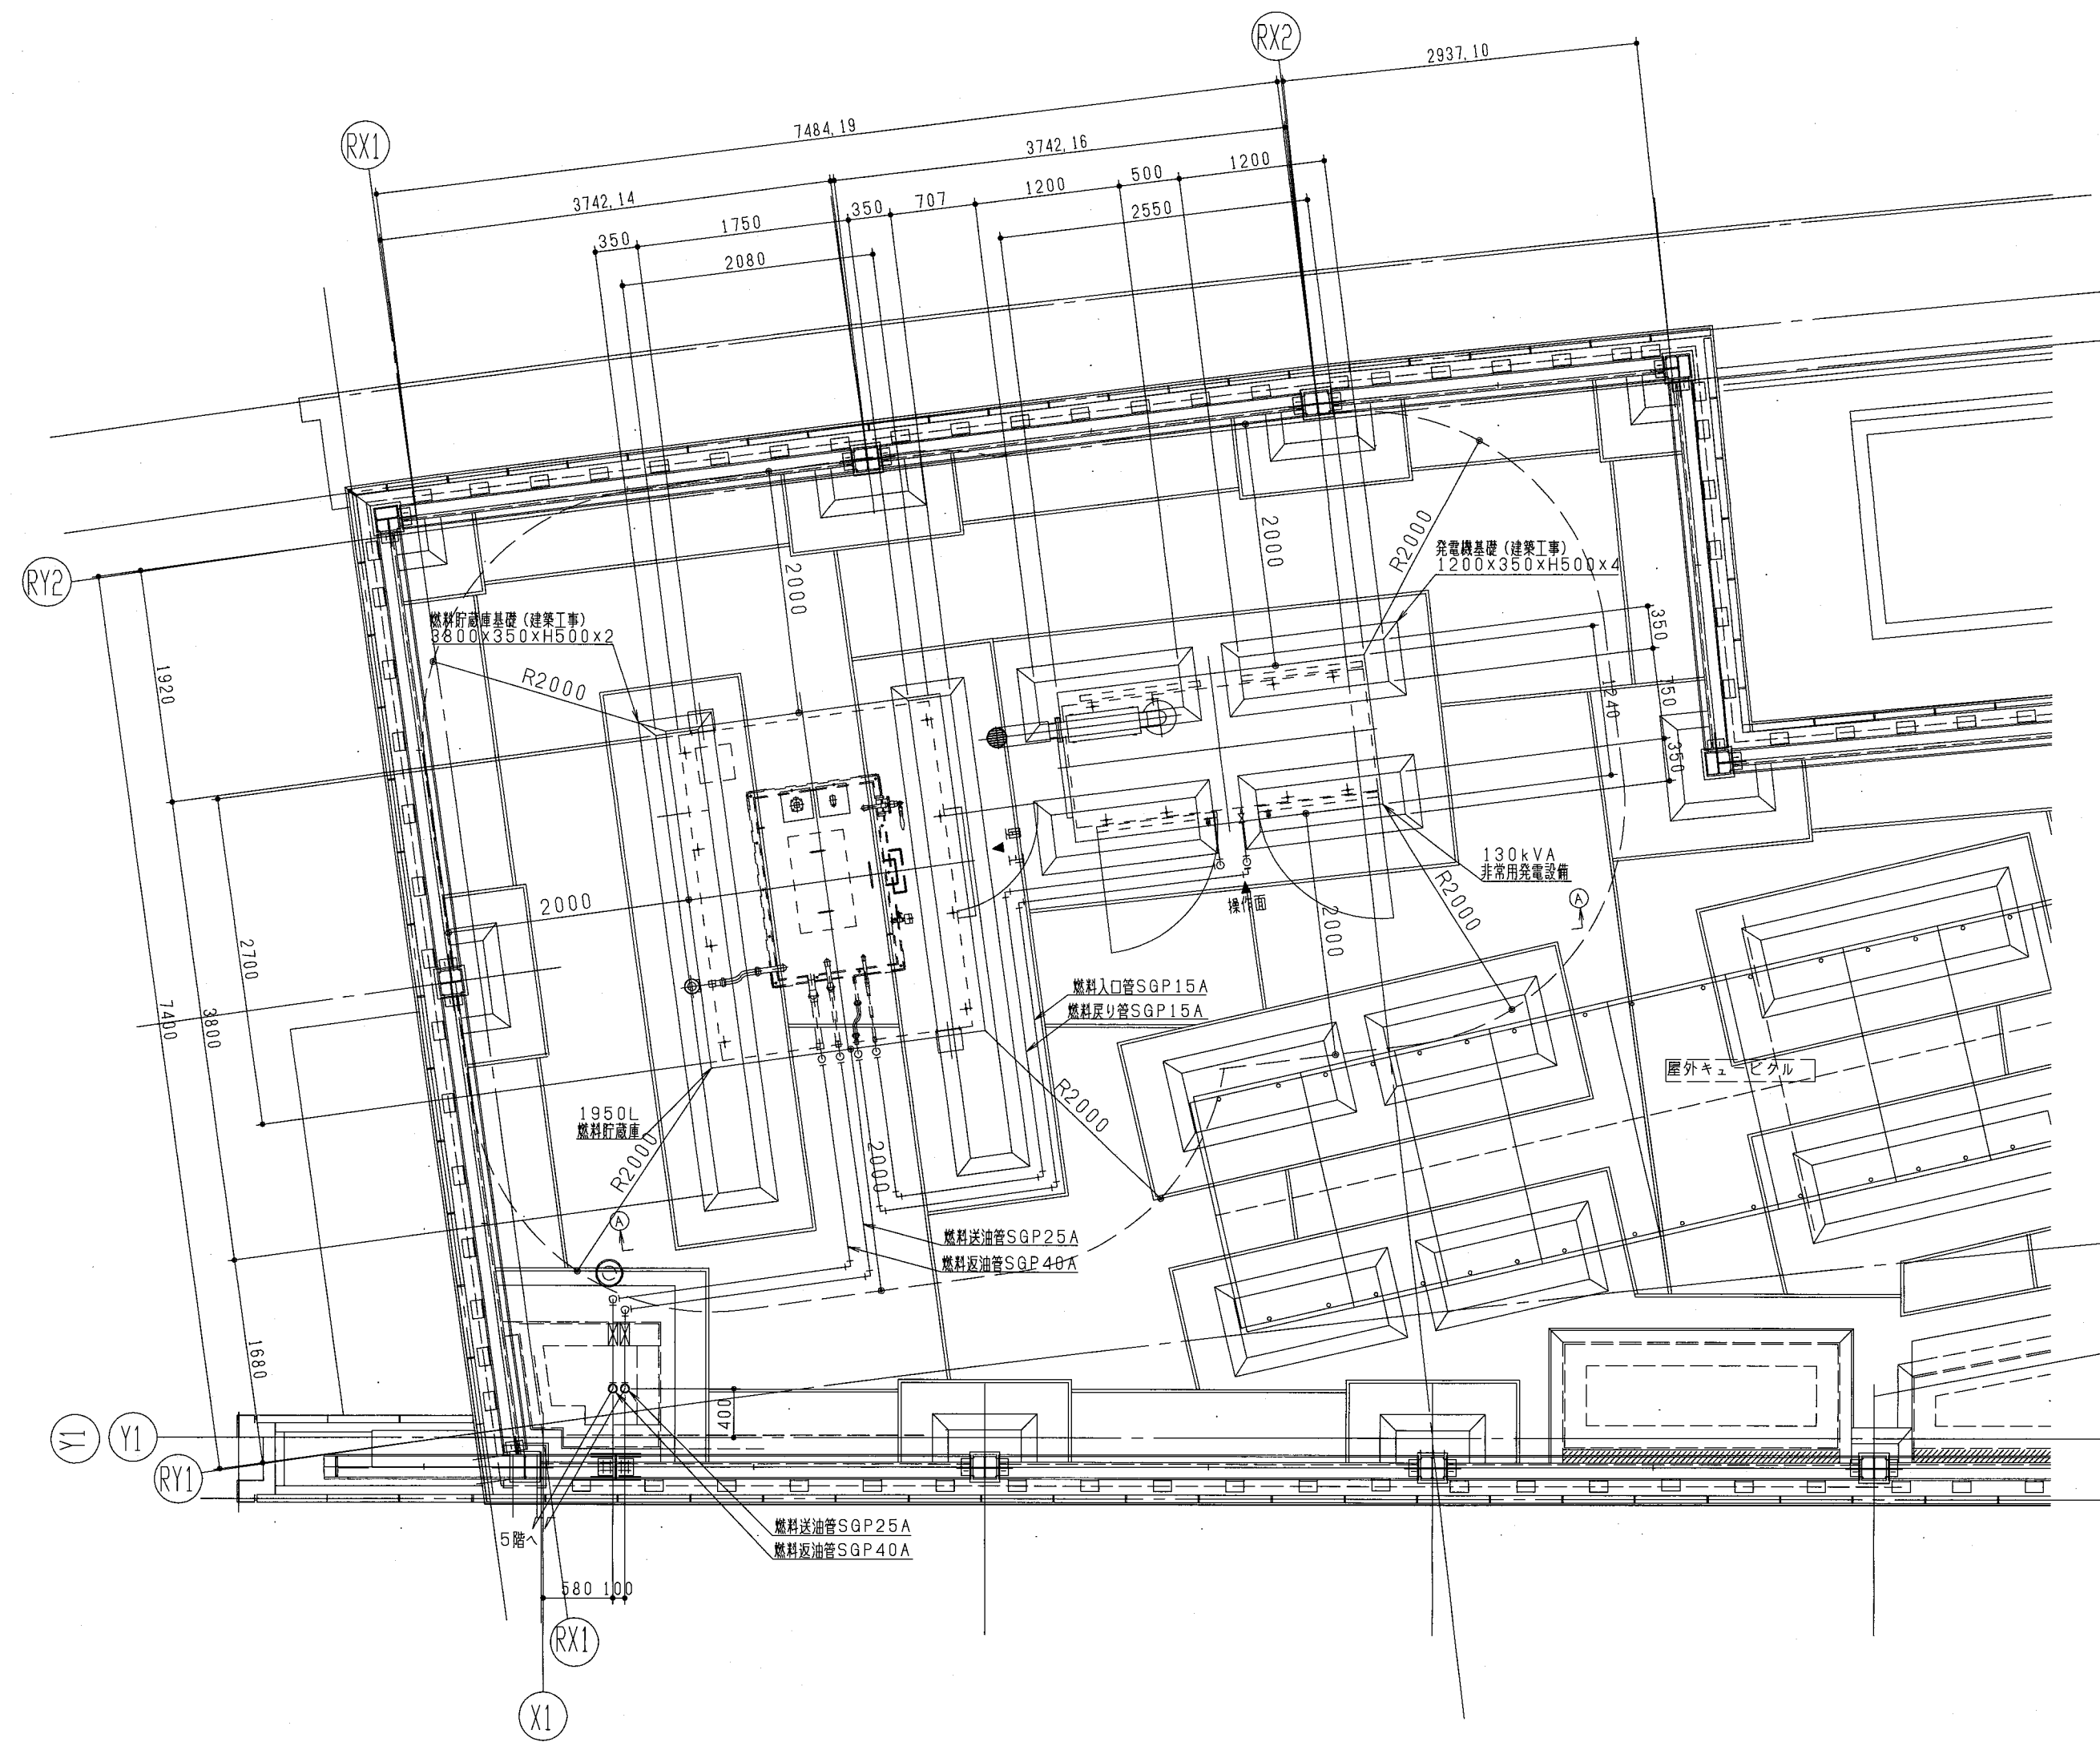


6階非常用発電設備配置図 S:1/50

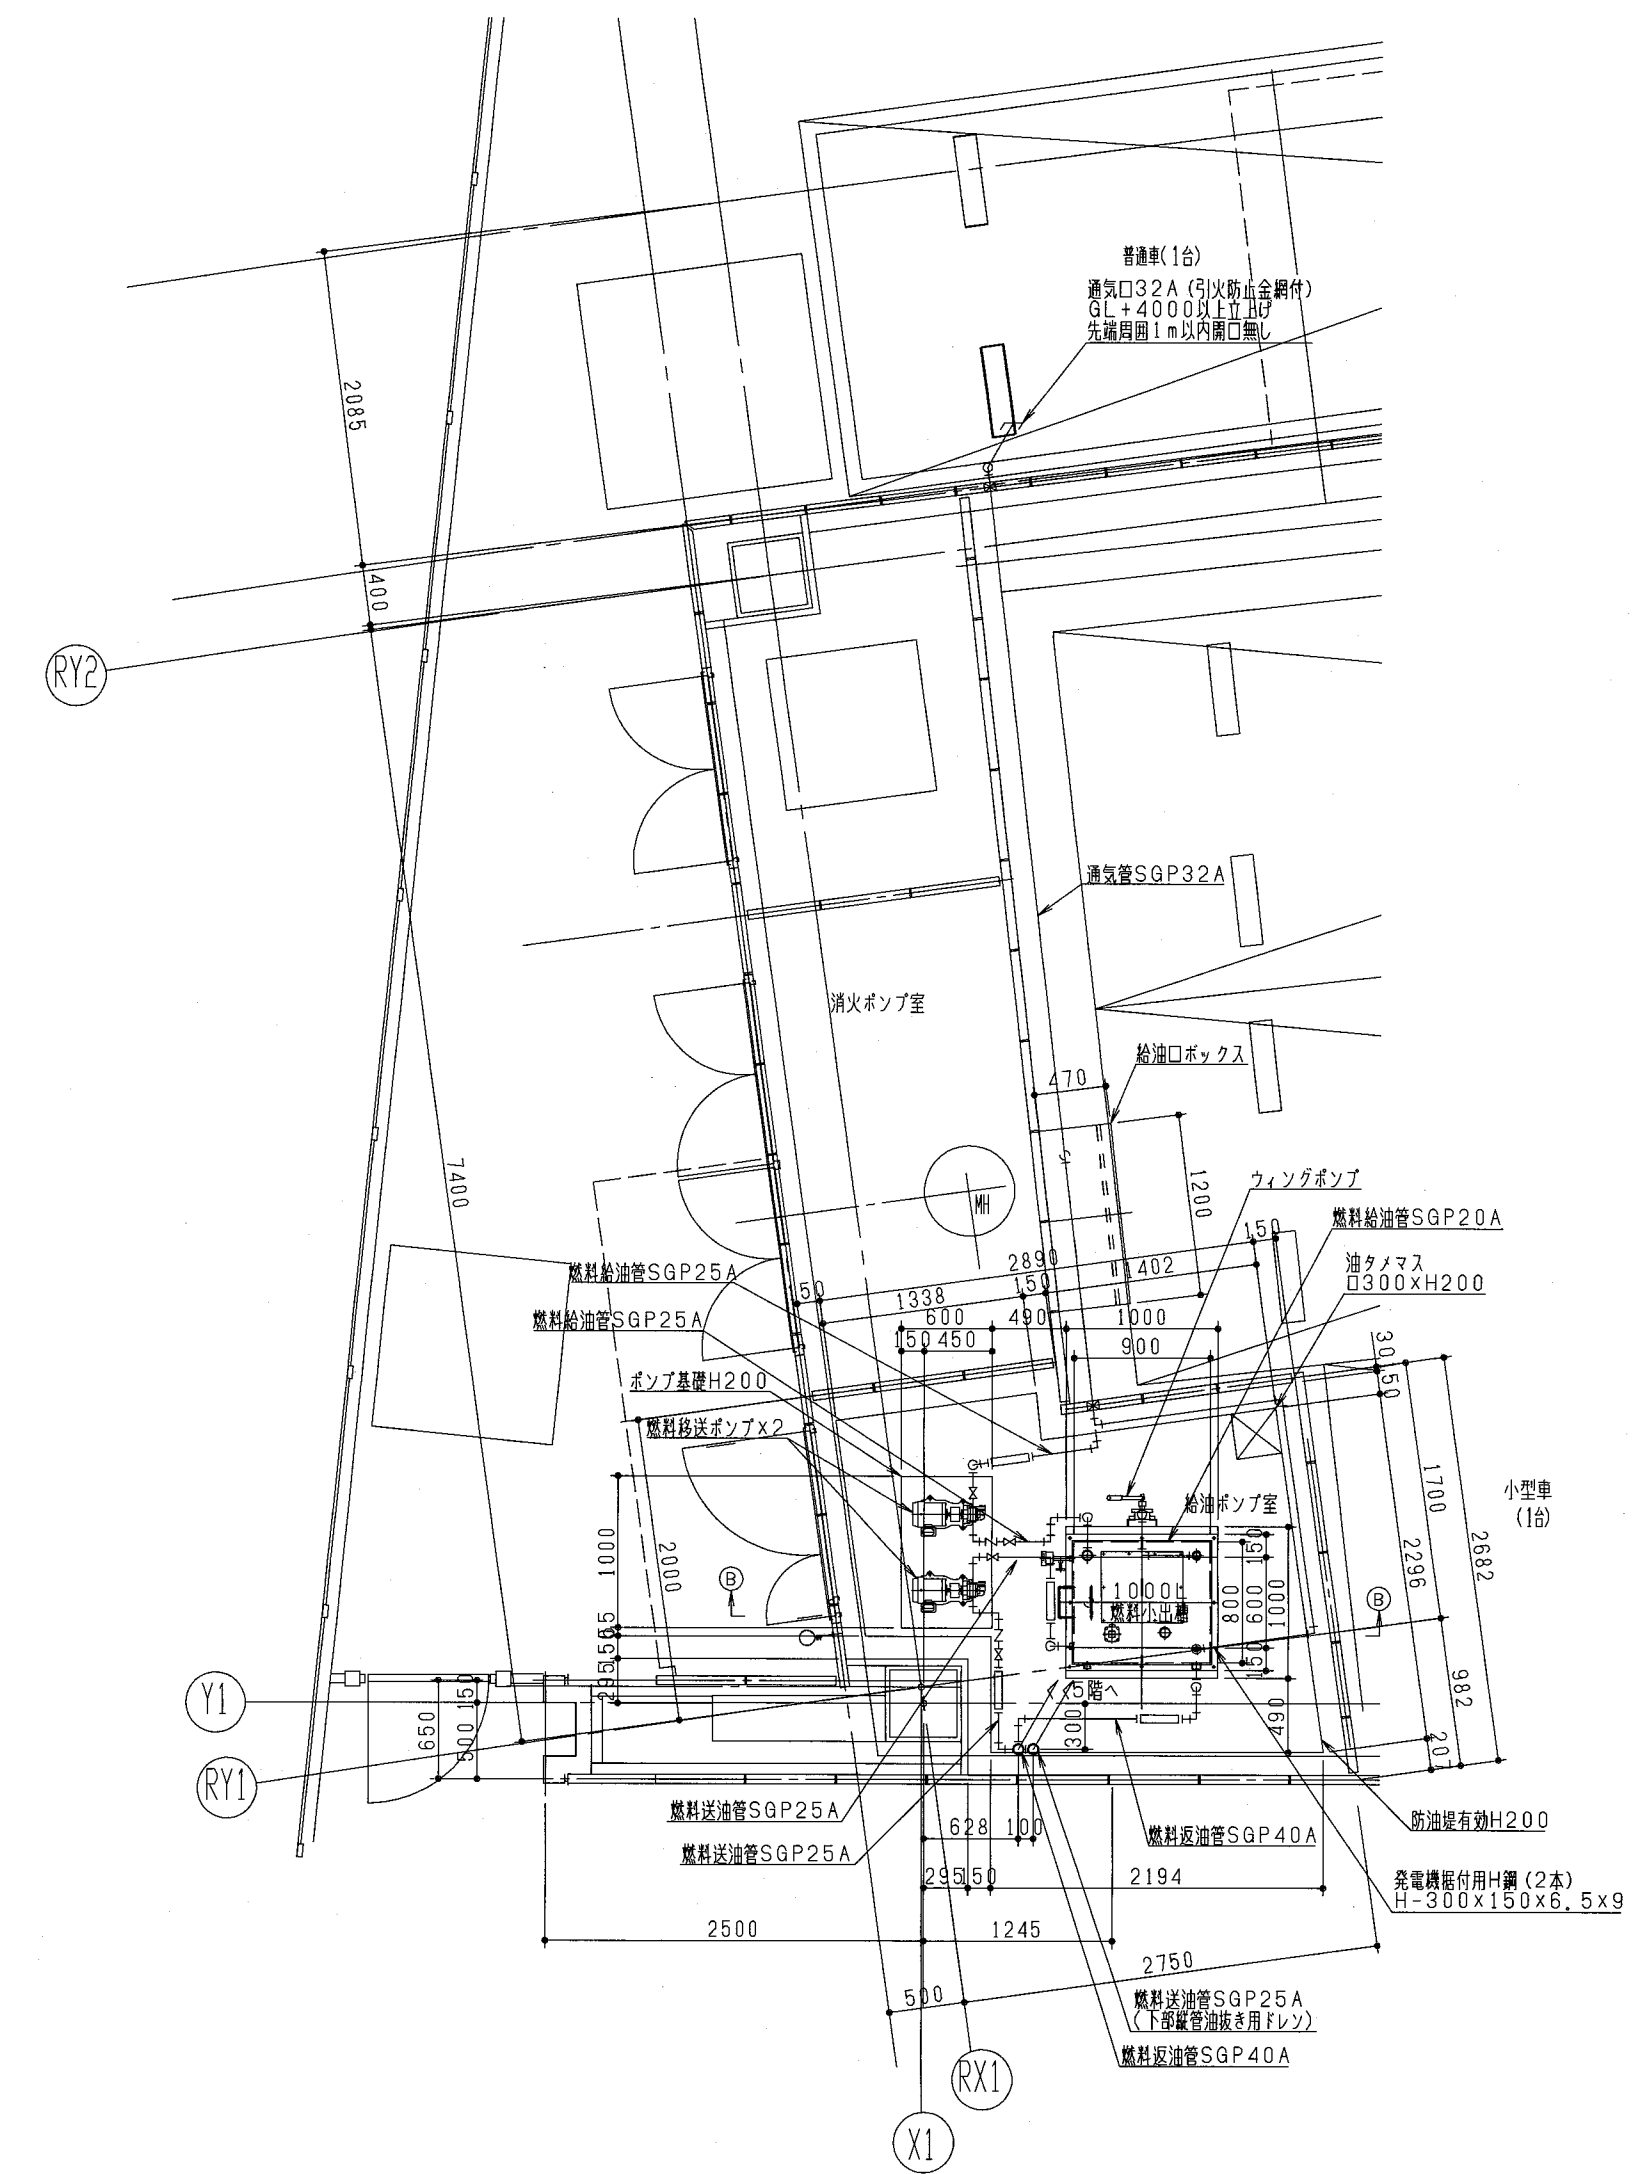


1階 平面図 S:1/50

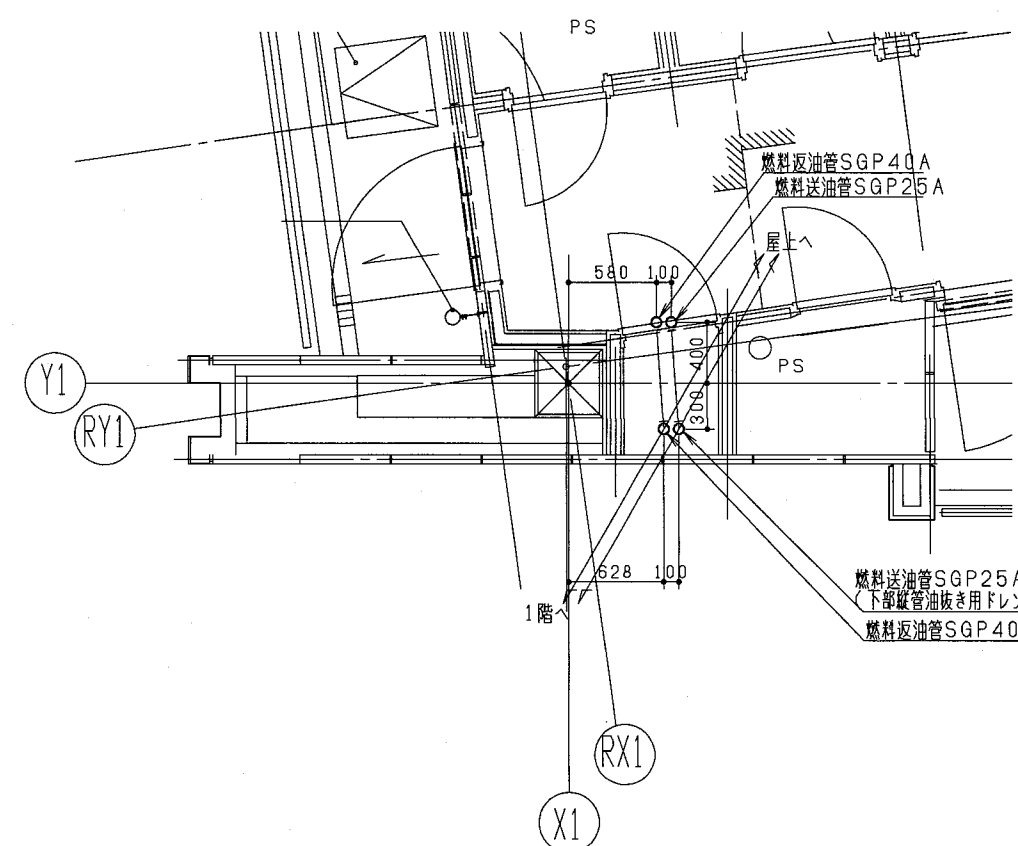

5階平面図 S:1/50

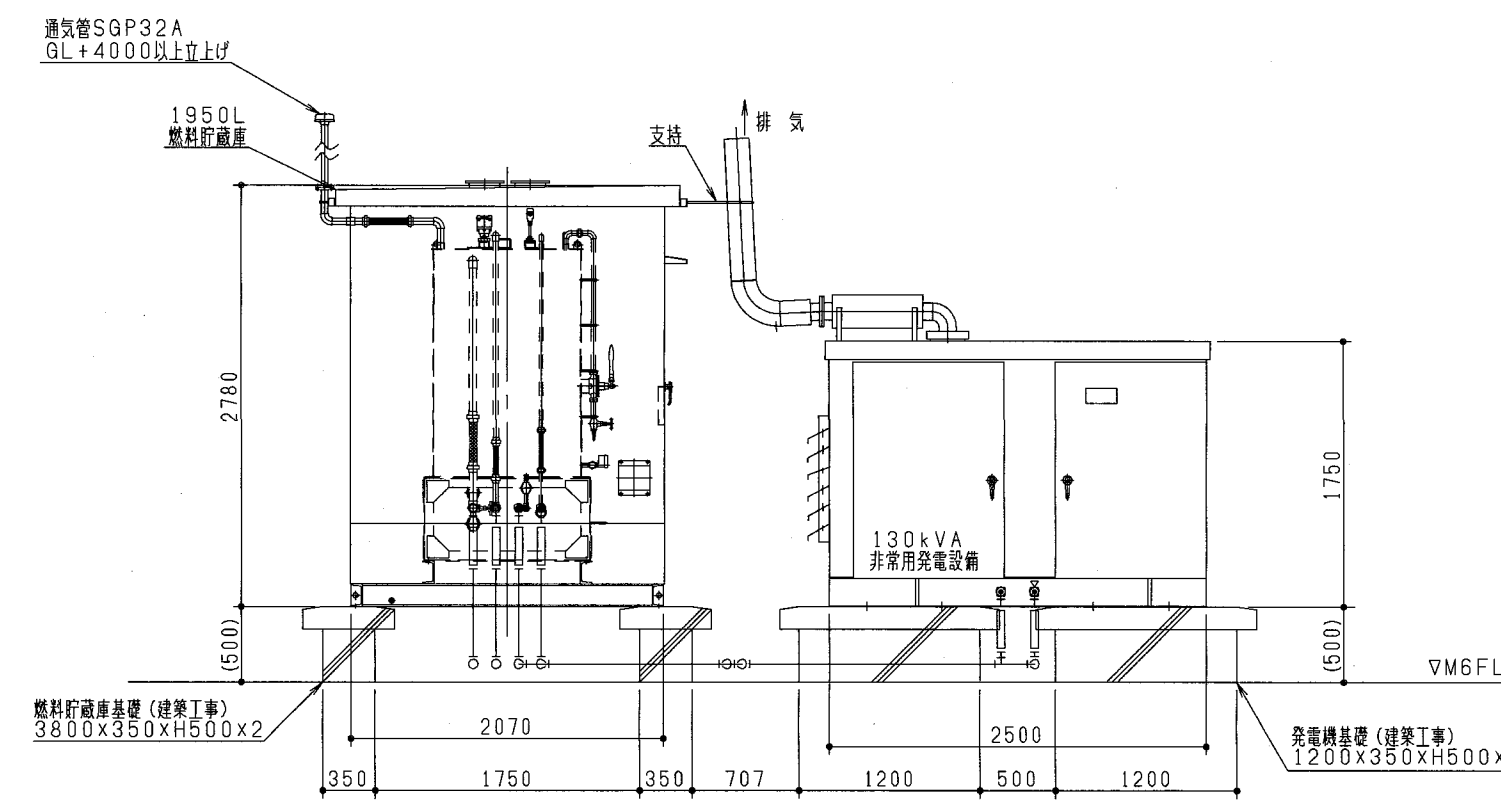

A-A断面図 S:1/50

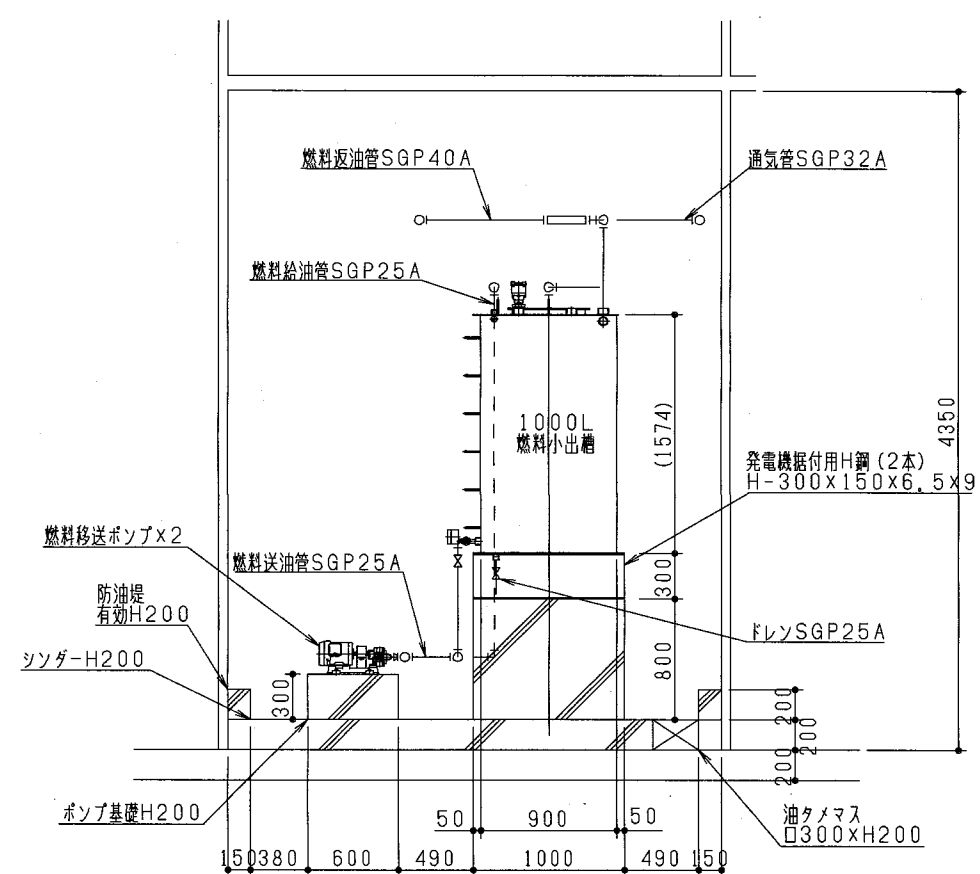

B-B断面図 S:1/50

確認申請図	2012. 08. 01
見積図	2012. 08. 10
契約図	2012. 10. 01
竣工図	2013. 08. 31

設計番号 01-28350-000

島嶼会館建設工事

【竣工図】

発行日 2013. 08. 31


図面名称

非常用発電設備
配置図

縮尺 A1:1/50, A3:1/100

E-005

AGAD09

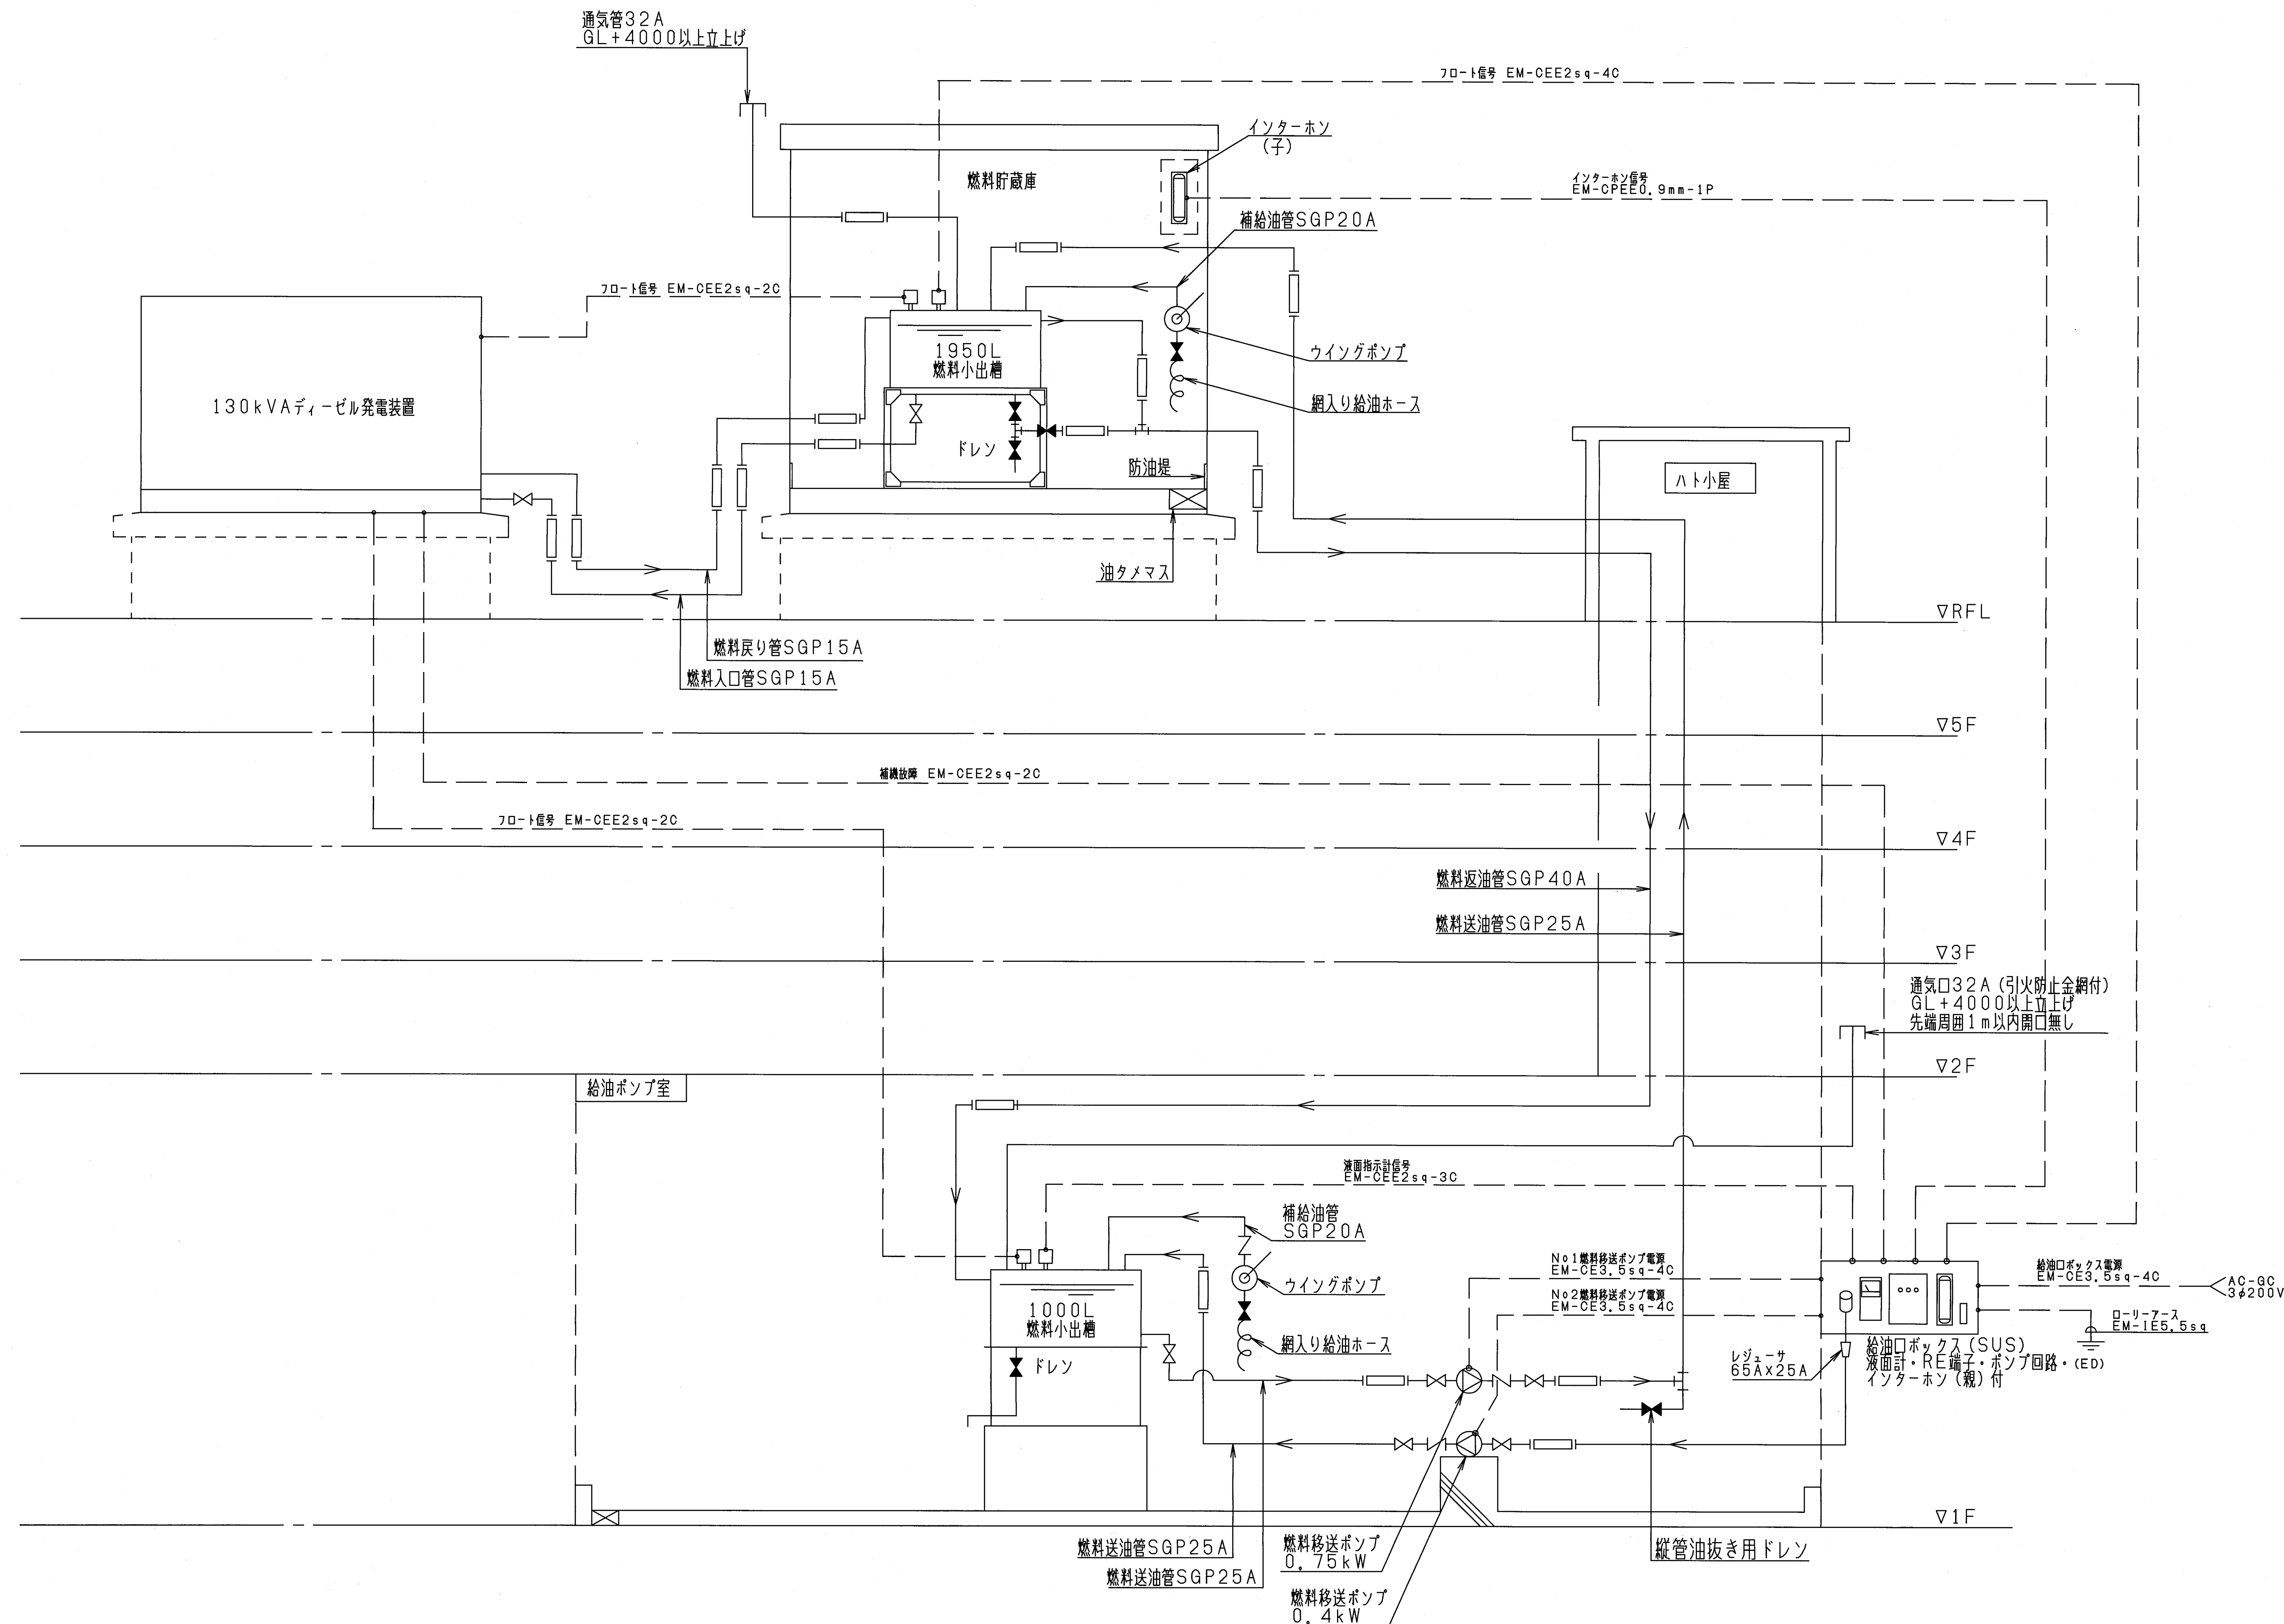

配管系統図

確認申請図	2012.08.01
見積図	2012.08.10
契約図	2012.10.01
竣工図	2013.08.31

設計番号 01-28350-000

島嶼会館建設工事

【竣工図】

発行日 2013.08.31

図面名称


非常用発電設備
配管系統図

縮尺 N.S.


竣工図	設計	工事
2013.08.31		

E-006

ACA009

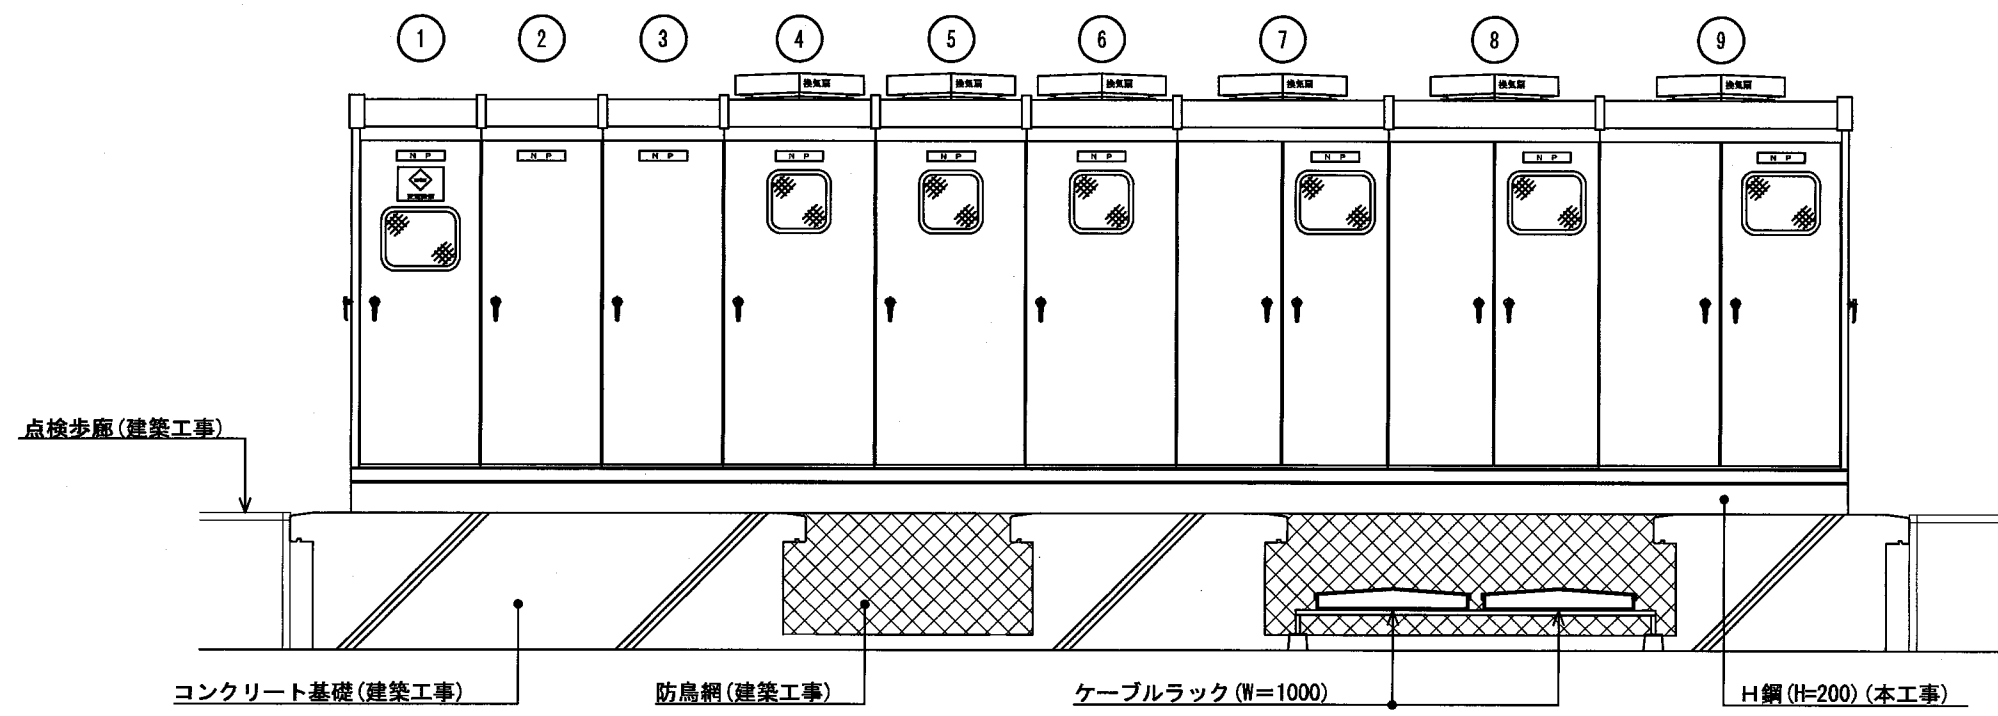

正面図

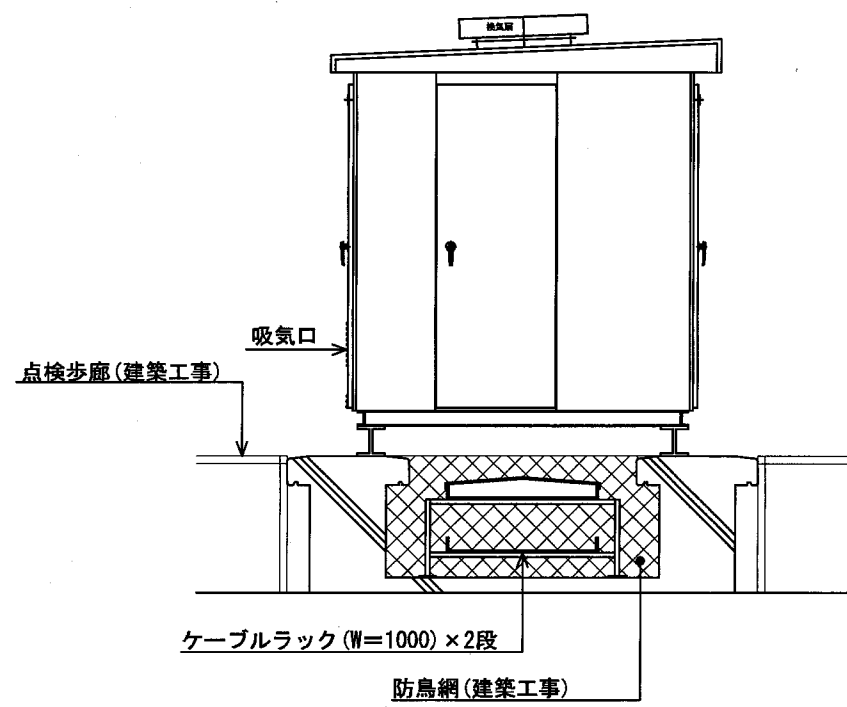


側面図


盤番号	盤名称	備考
①	高圧受電盤	
②	高圧計器盤	
③	高圧コンデンサ盤	
④	一般電灯盤1	1φ3W 210/105V 200 kVA
⑤	一般電灯盤2	1φ3W 210/105V 200 kVA
⑥	一般電灯盤3	1φ3W 210/105V 200 kVA
⑦	一般動力盤1	3φ3W 210V 300 kVA
⑧	一般動力盤2	3φ3W 210V 300 kVA
⑨	非常・保安電灯動力盤	Scott T 50kVA

■注記


- 屋外型キュービクルは重耐塩仕様とした。
-
- 排気又は換気ファンは、温度調節器による自動運転と手動運転が行える。
- キュービクルの給気口には除塩フィルターを取付。
- キュービクル内には保守点検用コンセントを設置。
- 温度計用点検窓を設けた。
- コンクリート基礎は建築工事。
- ボルト・ナット類はSUS製。
- キュービクル内部の金物は、重耐塩塗装。
- チャンネルベースは、給気口無しとし、溶融亜鉛めっき仕上げ。

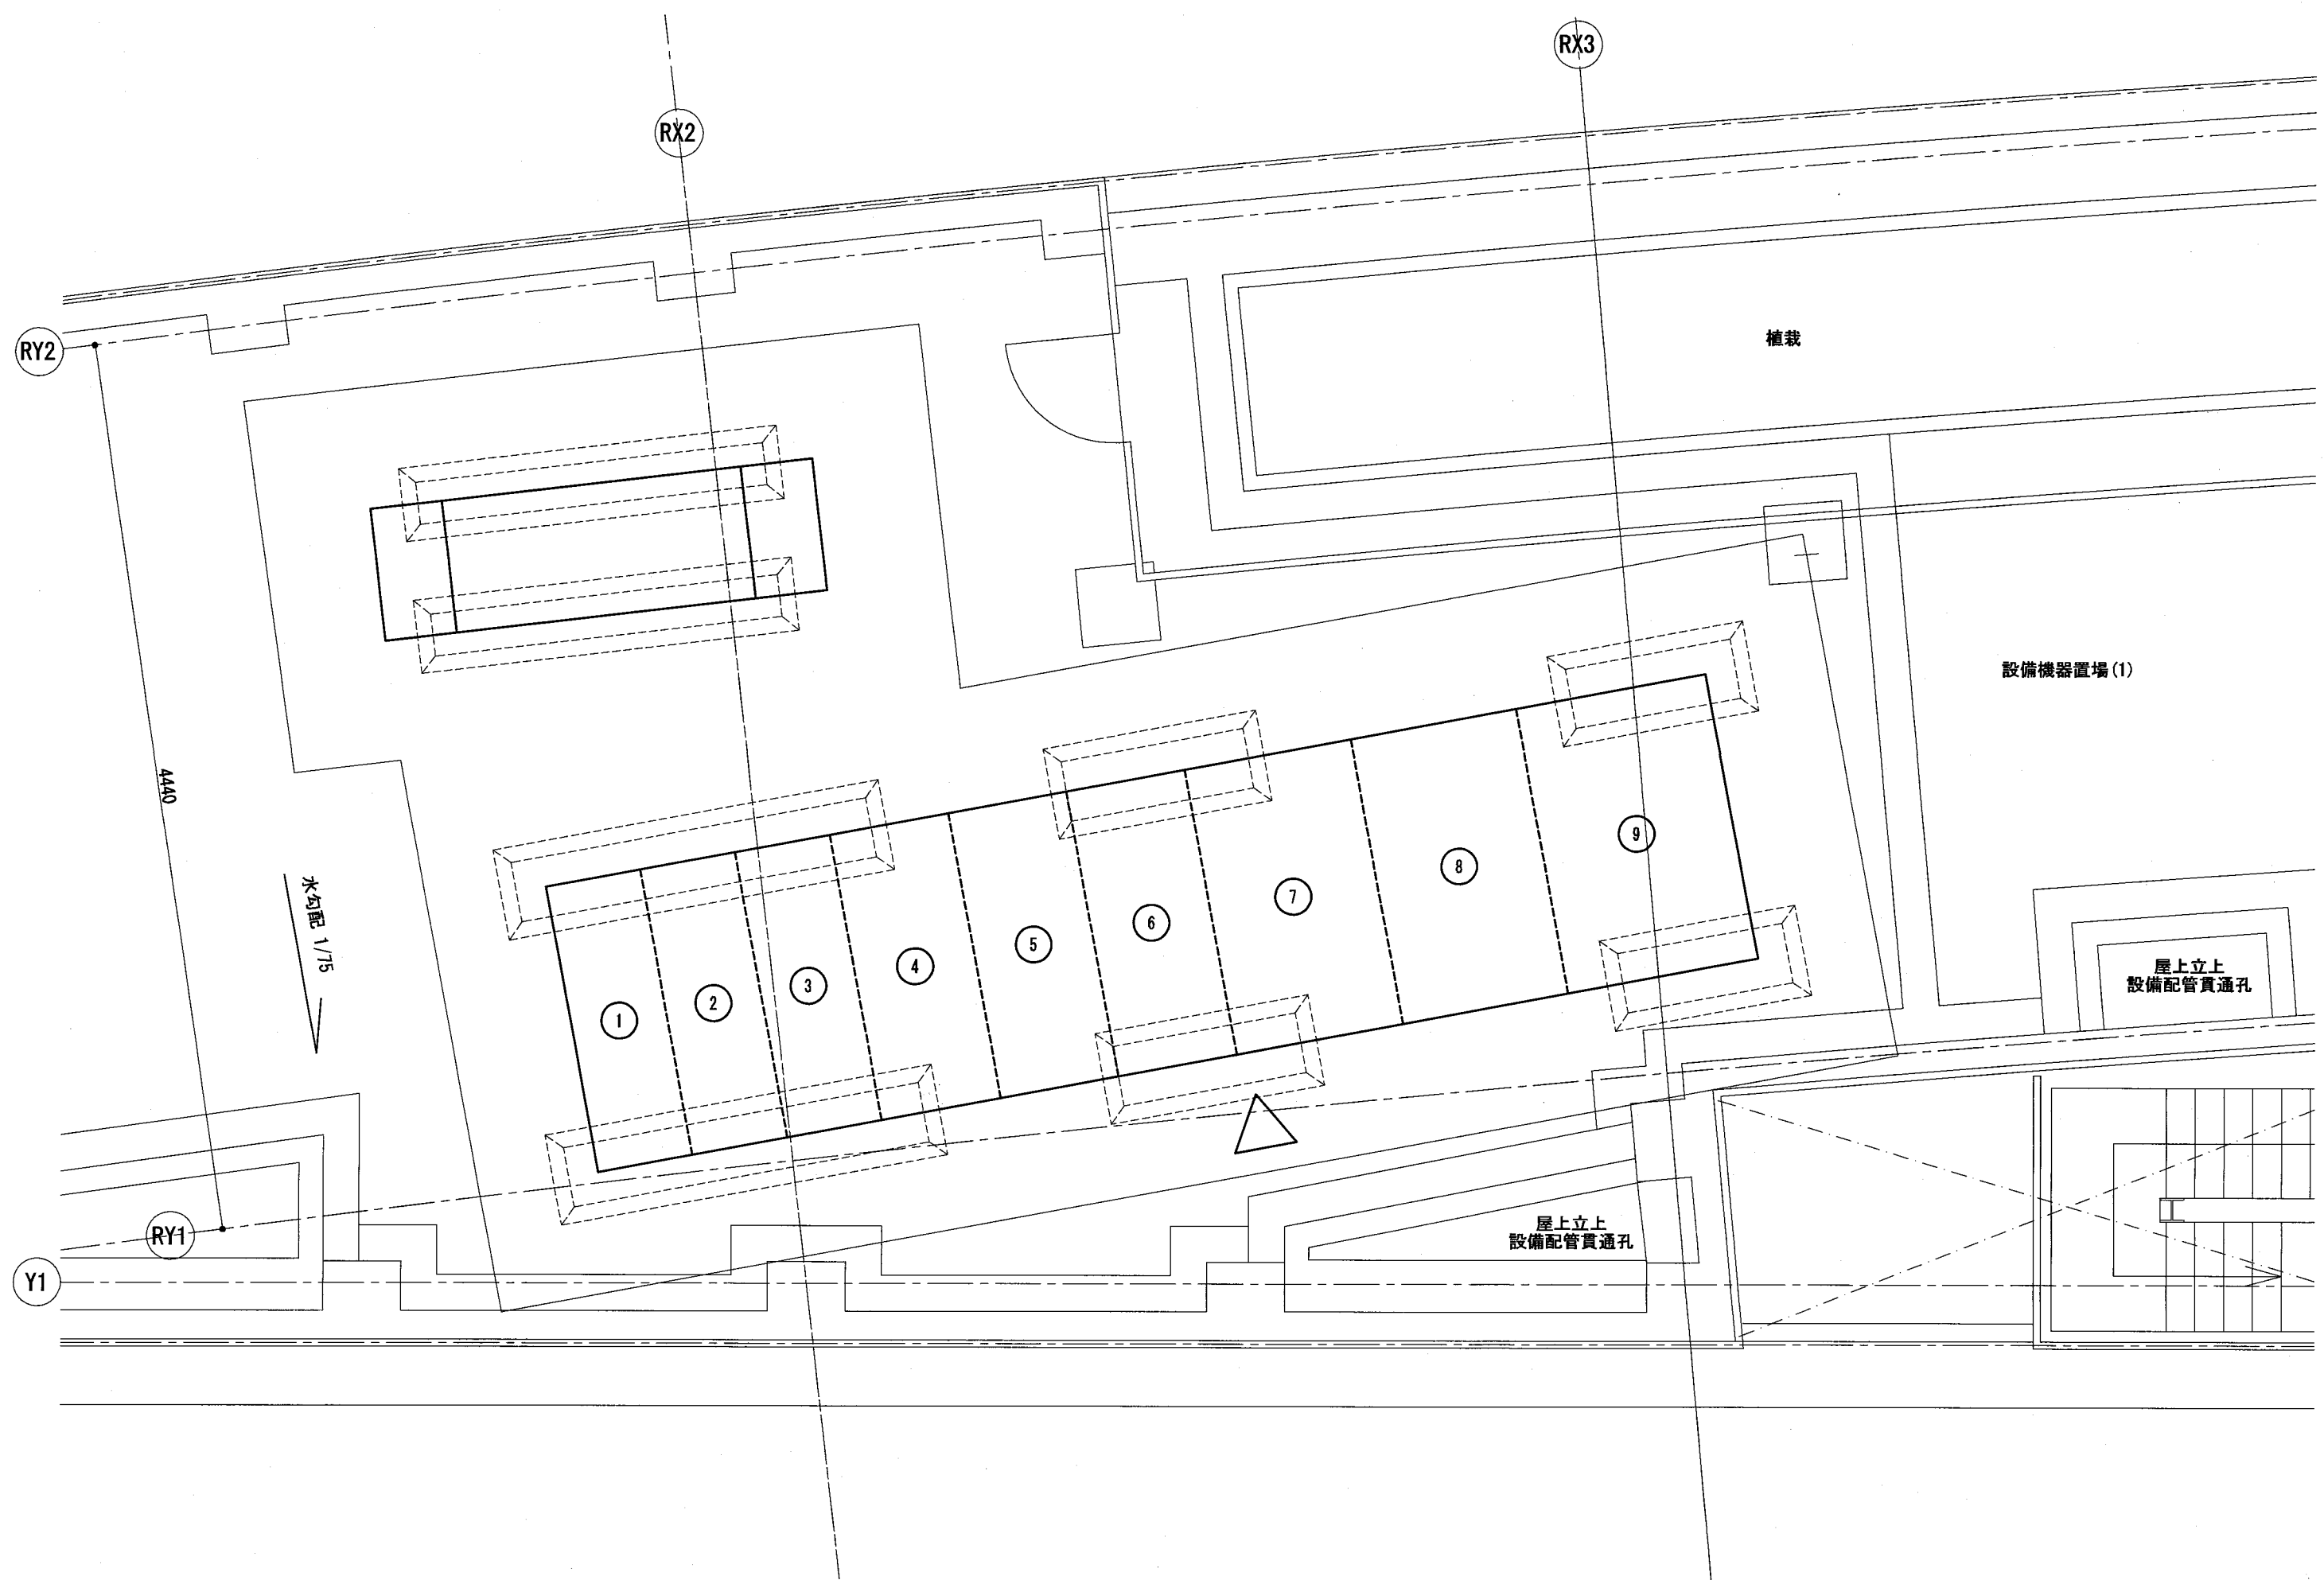

M6階平面図

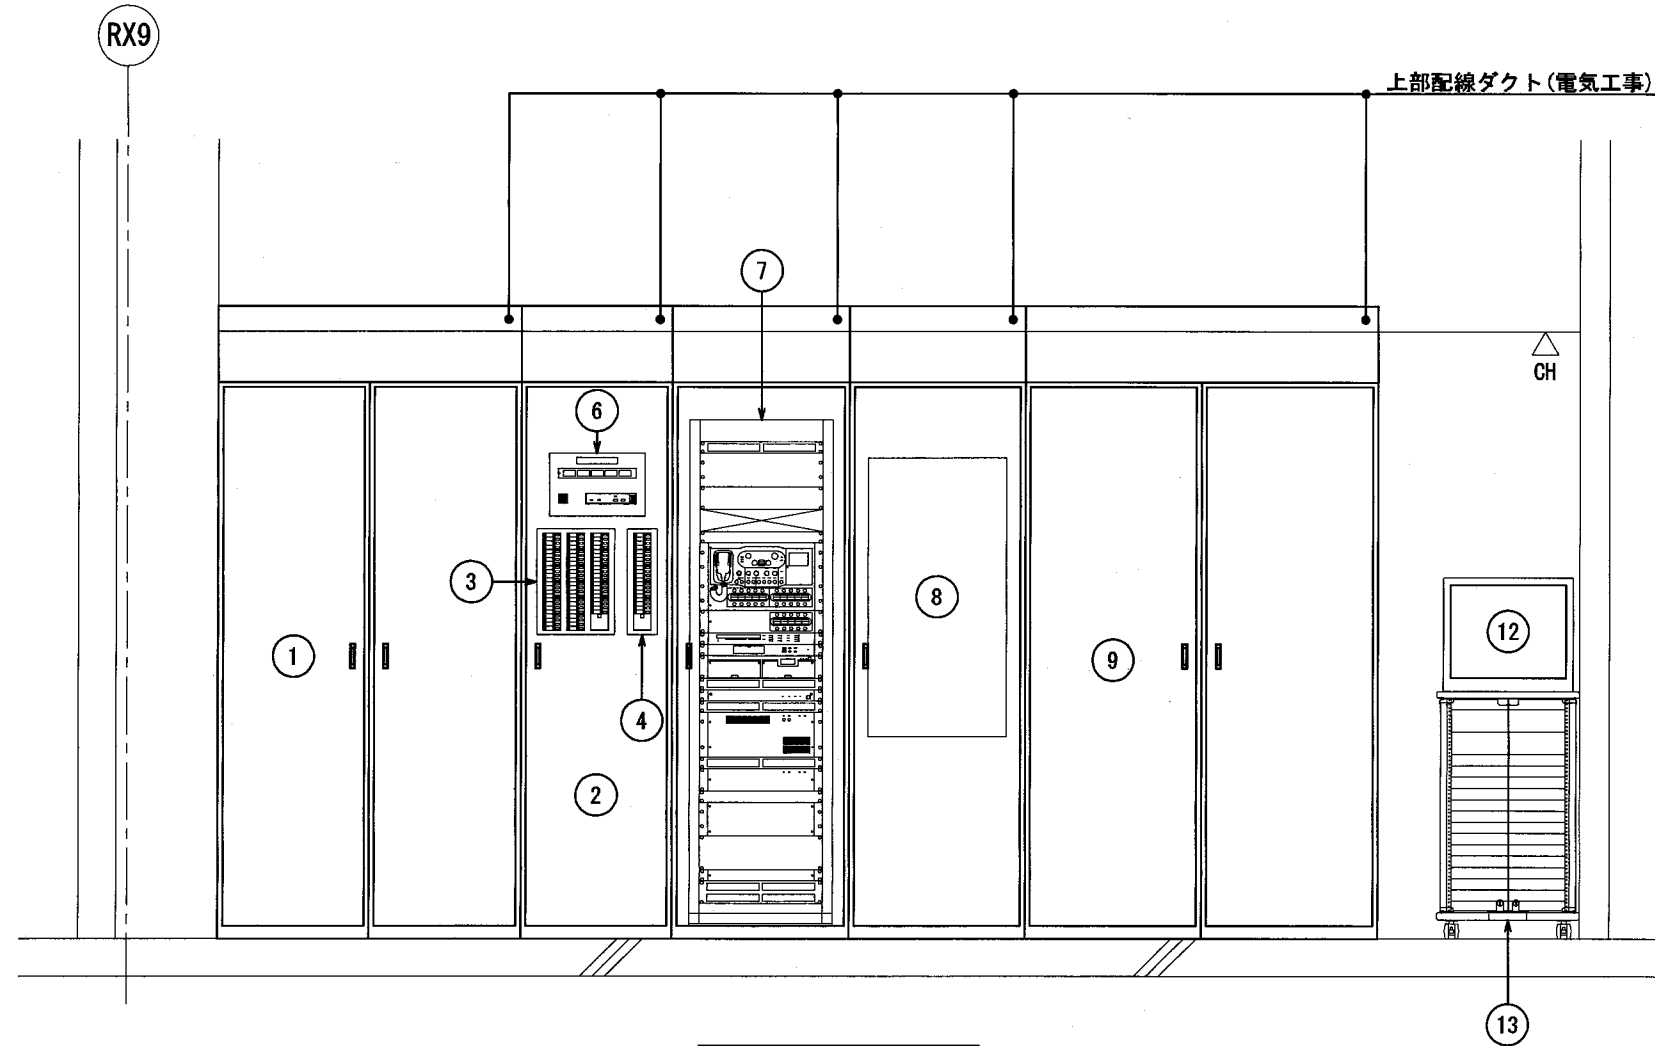

A-A' 矢視図

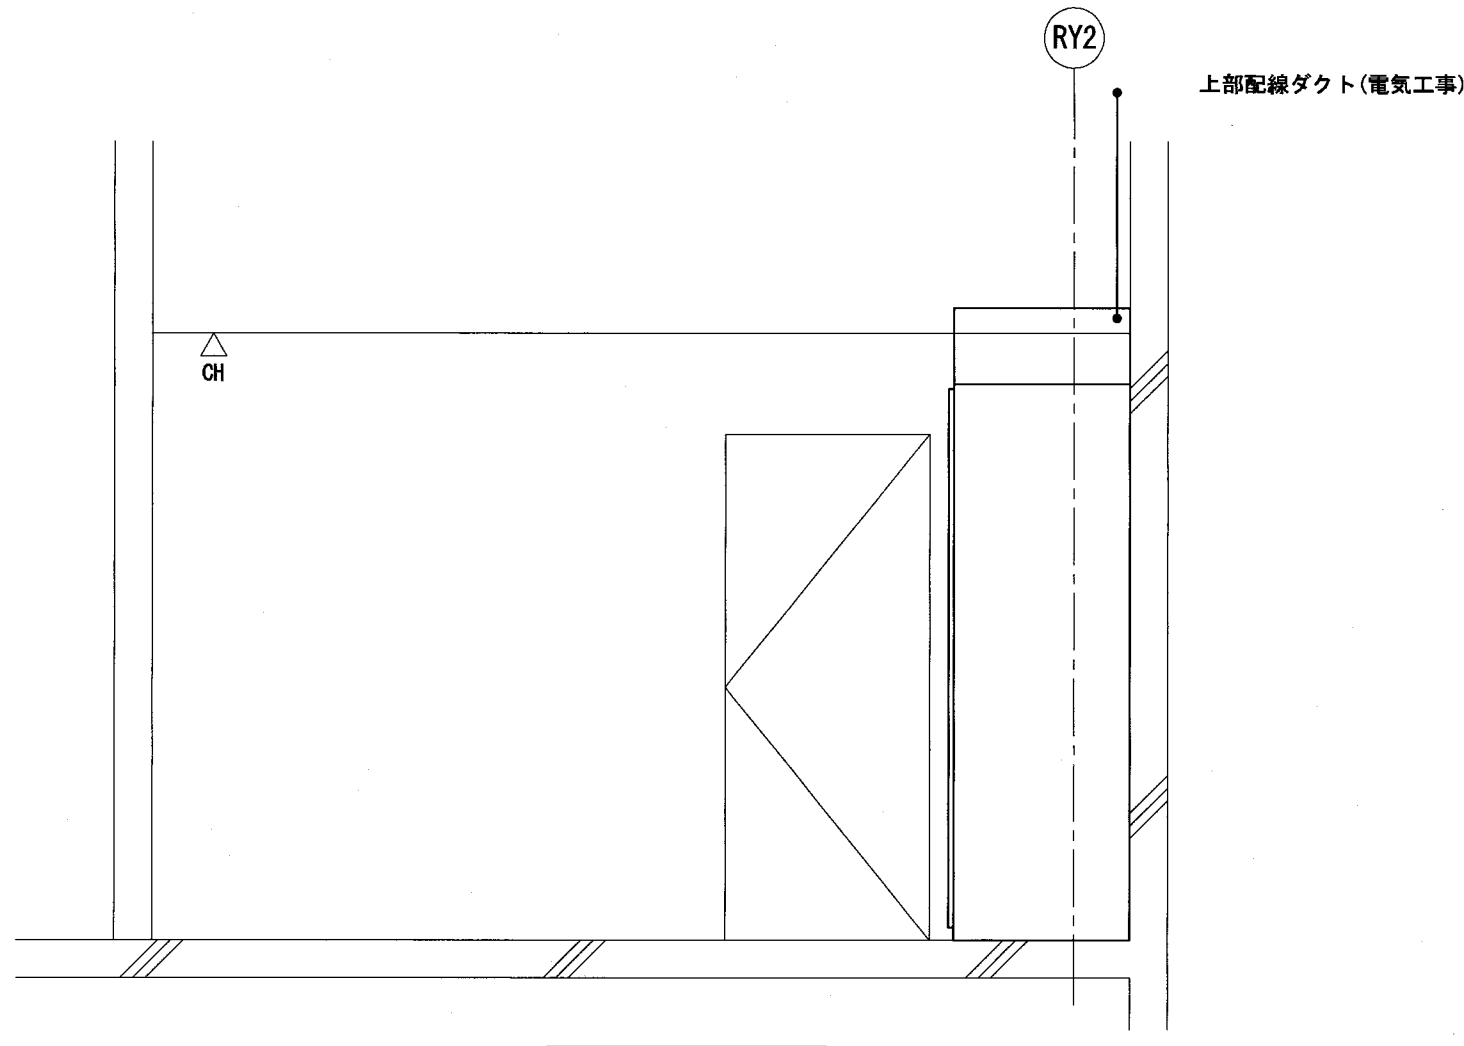

B-B' 矢視図


■総合盤内機器リスト

No.	名称	寸法 (W×H×D)	盤面	盤内	備考
①	分電盤 (1L-1)			○	
②	端子盤 (1T-1) RJ45端子台 (業務用モジュール)	84 × 116 × 25.7		○	
③	リモコンスイッチ (68回路)	310 × 418 × 25	○		
④	リモコンスイッチ (20回路)	120 × 418 × 25	○		
⑥	非常呼出表示器 (5応用)	380 × 250 × 60	○		
⑦	非常業務用 ロッカー型アンプ	566 × 2000 × 435	○		
⑧	自火報受信機	550 × 1100 × 100	○		
⑨	中央監視システム制御盤			○	


■事務所内機器リスト

No.	名称	寸法 (W×H×D)	備考
⑫	19インチモニター	515 × 449 × 100	
⑬	ITV架	564 × 978 × 601	

※各機器の大きさは想定とする。

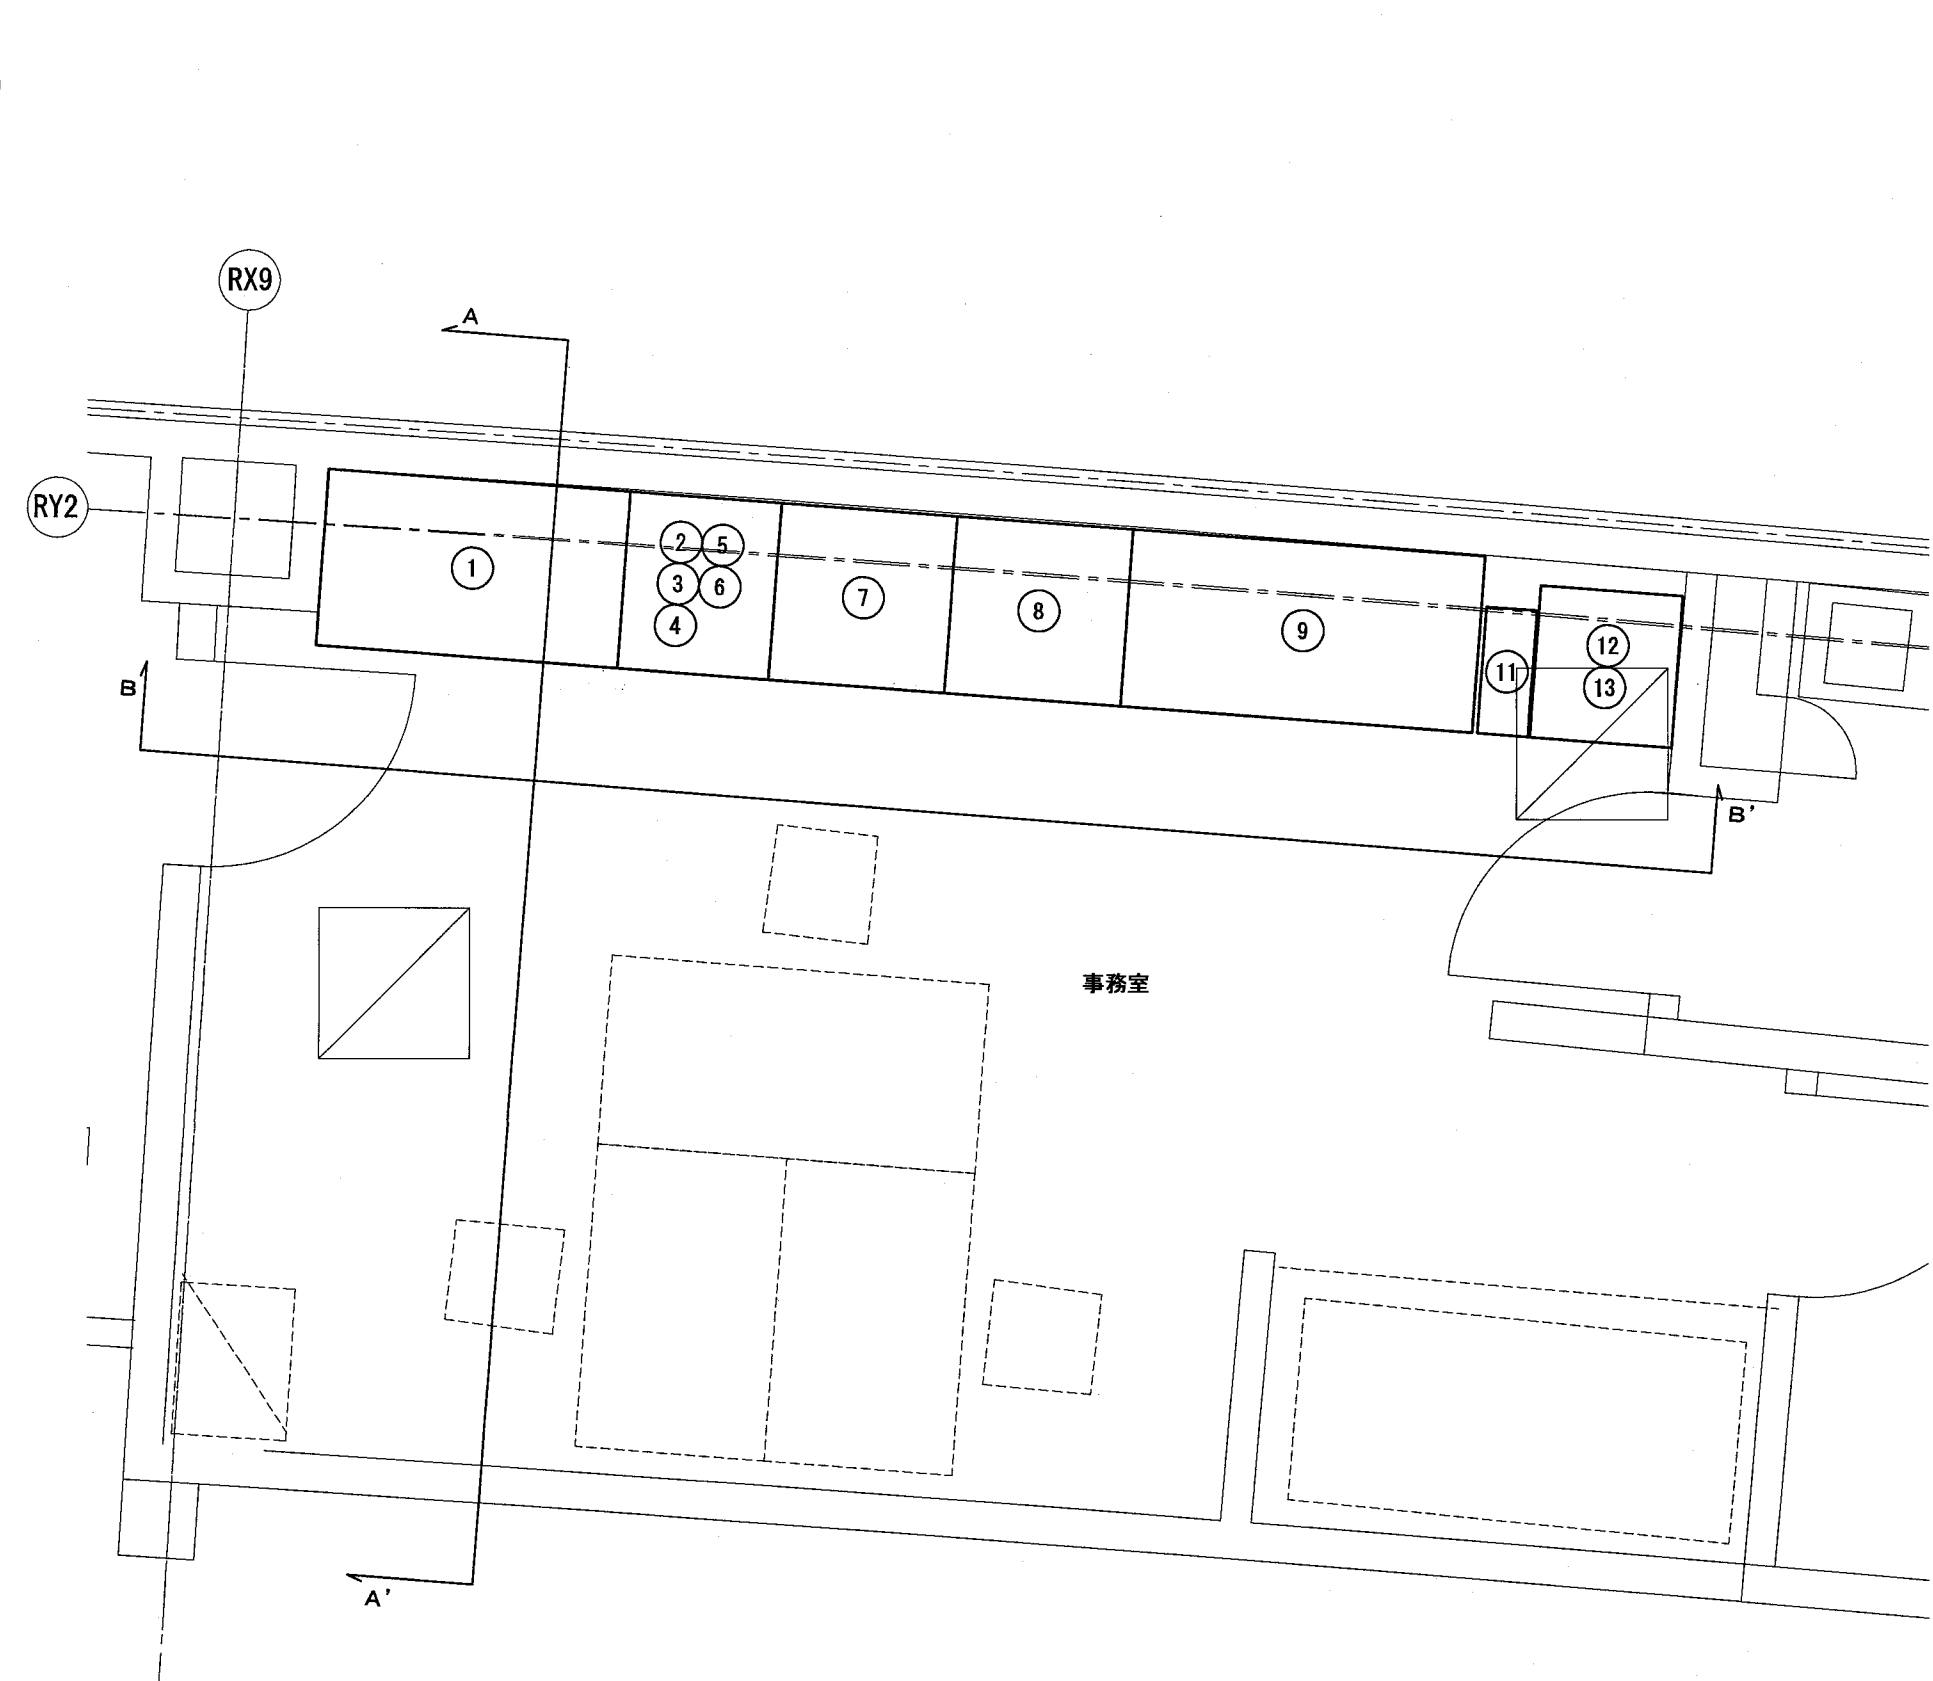


1階平面図

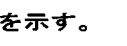- 注 記
- ケーブルラック上に接地母線1V60×2 (ED, ELCB) を布設し、各盤へ分岐接続。
 - 図中  は、防火区画貫通処理 (国土交通大臣認定工法) を示す。
 - 防火区画および異種用途区画、界壁区画、専用不燃を貫通するケーブルラック、配管配線は、国土交通大臣認定工法による貫通処理を行った。
 - 外部より建屋内への貫通部は止水処理を施した。
 - 屋外に設置のケーブルラックは、ガルバリウム製・屋根型カバー付とした。
 - 横引ケーブルラック、ブルボックスのサイズは平面図参照。
 - ハンドホールサイズは平面図参照。
 - 強電、弱電共用ケーブルラックには銅板製セパレータを設置し、D種接地を施した。
 - 空配管には呼び鉄線を入線。

■ 配管配線リスト

配号	用 途	自	至	配線仕様	配管サイズ (ハは配号「A~D」)			備 考
					(n1)	(n2)	(n3)	
A	高圧引込	敷地外	高圧キャビネット	空配管	(PE104) ×2	—	—	
	遠隔監視	敷地外	高圧キャビネット	空配管	(PE54)	—	—	
B	高圧	高圧キャビネット	R線 屋外形受変電設備	6.6kV CVT 38	(FEP80)	(82)	(82)	
	遠隔監視	高圧キャビネット	R線 屋外形受変電設備	空配管	(FEP65)	(83)	(54)	
C	警報	高圧キャビネット	R線 屋外形受変電設備	CVV 2-20	(FEP30)	(31)	(28)	
	接地	接地端子盤	接地極	サイズは図示	(VE70)	—	—	

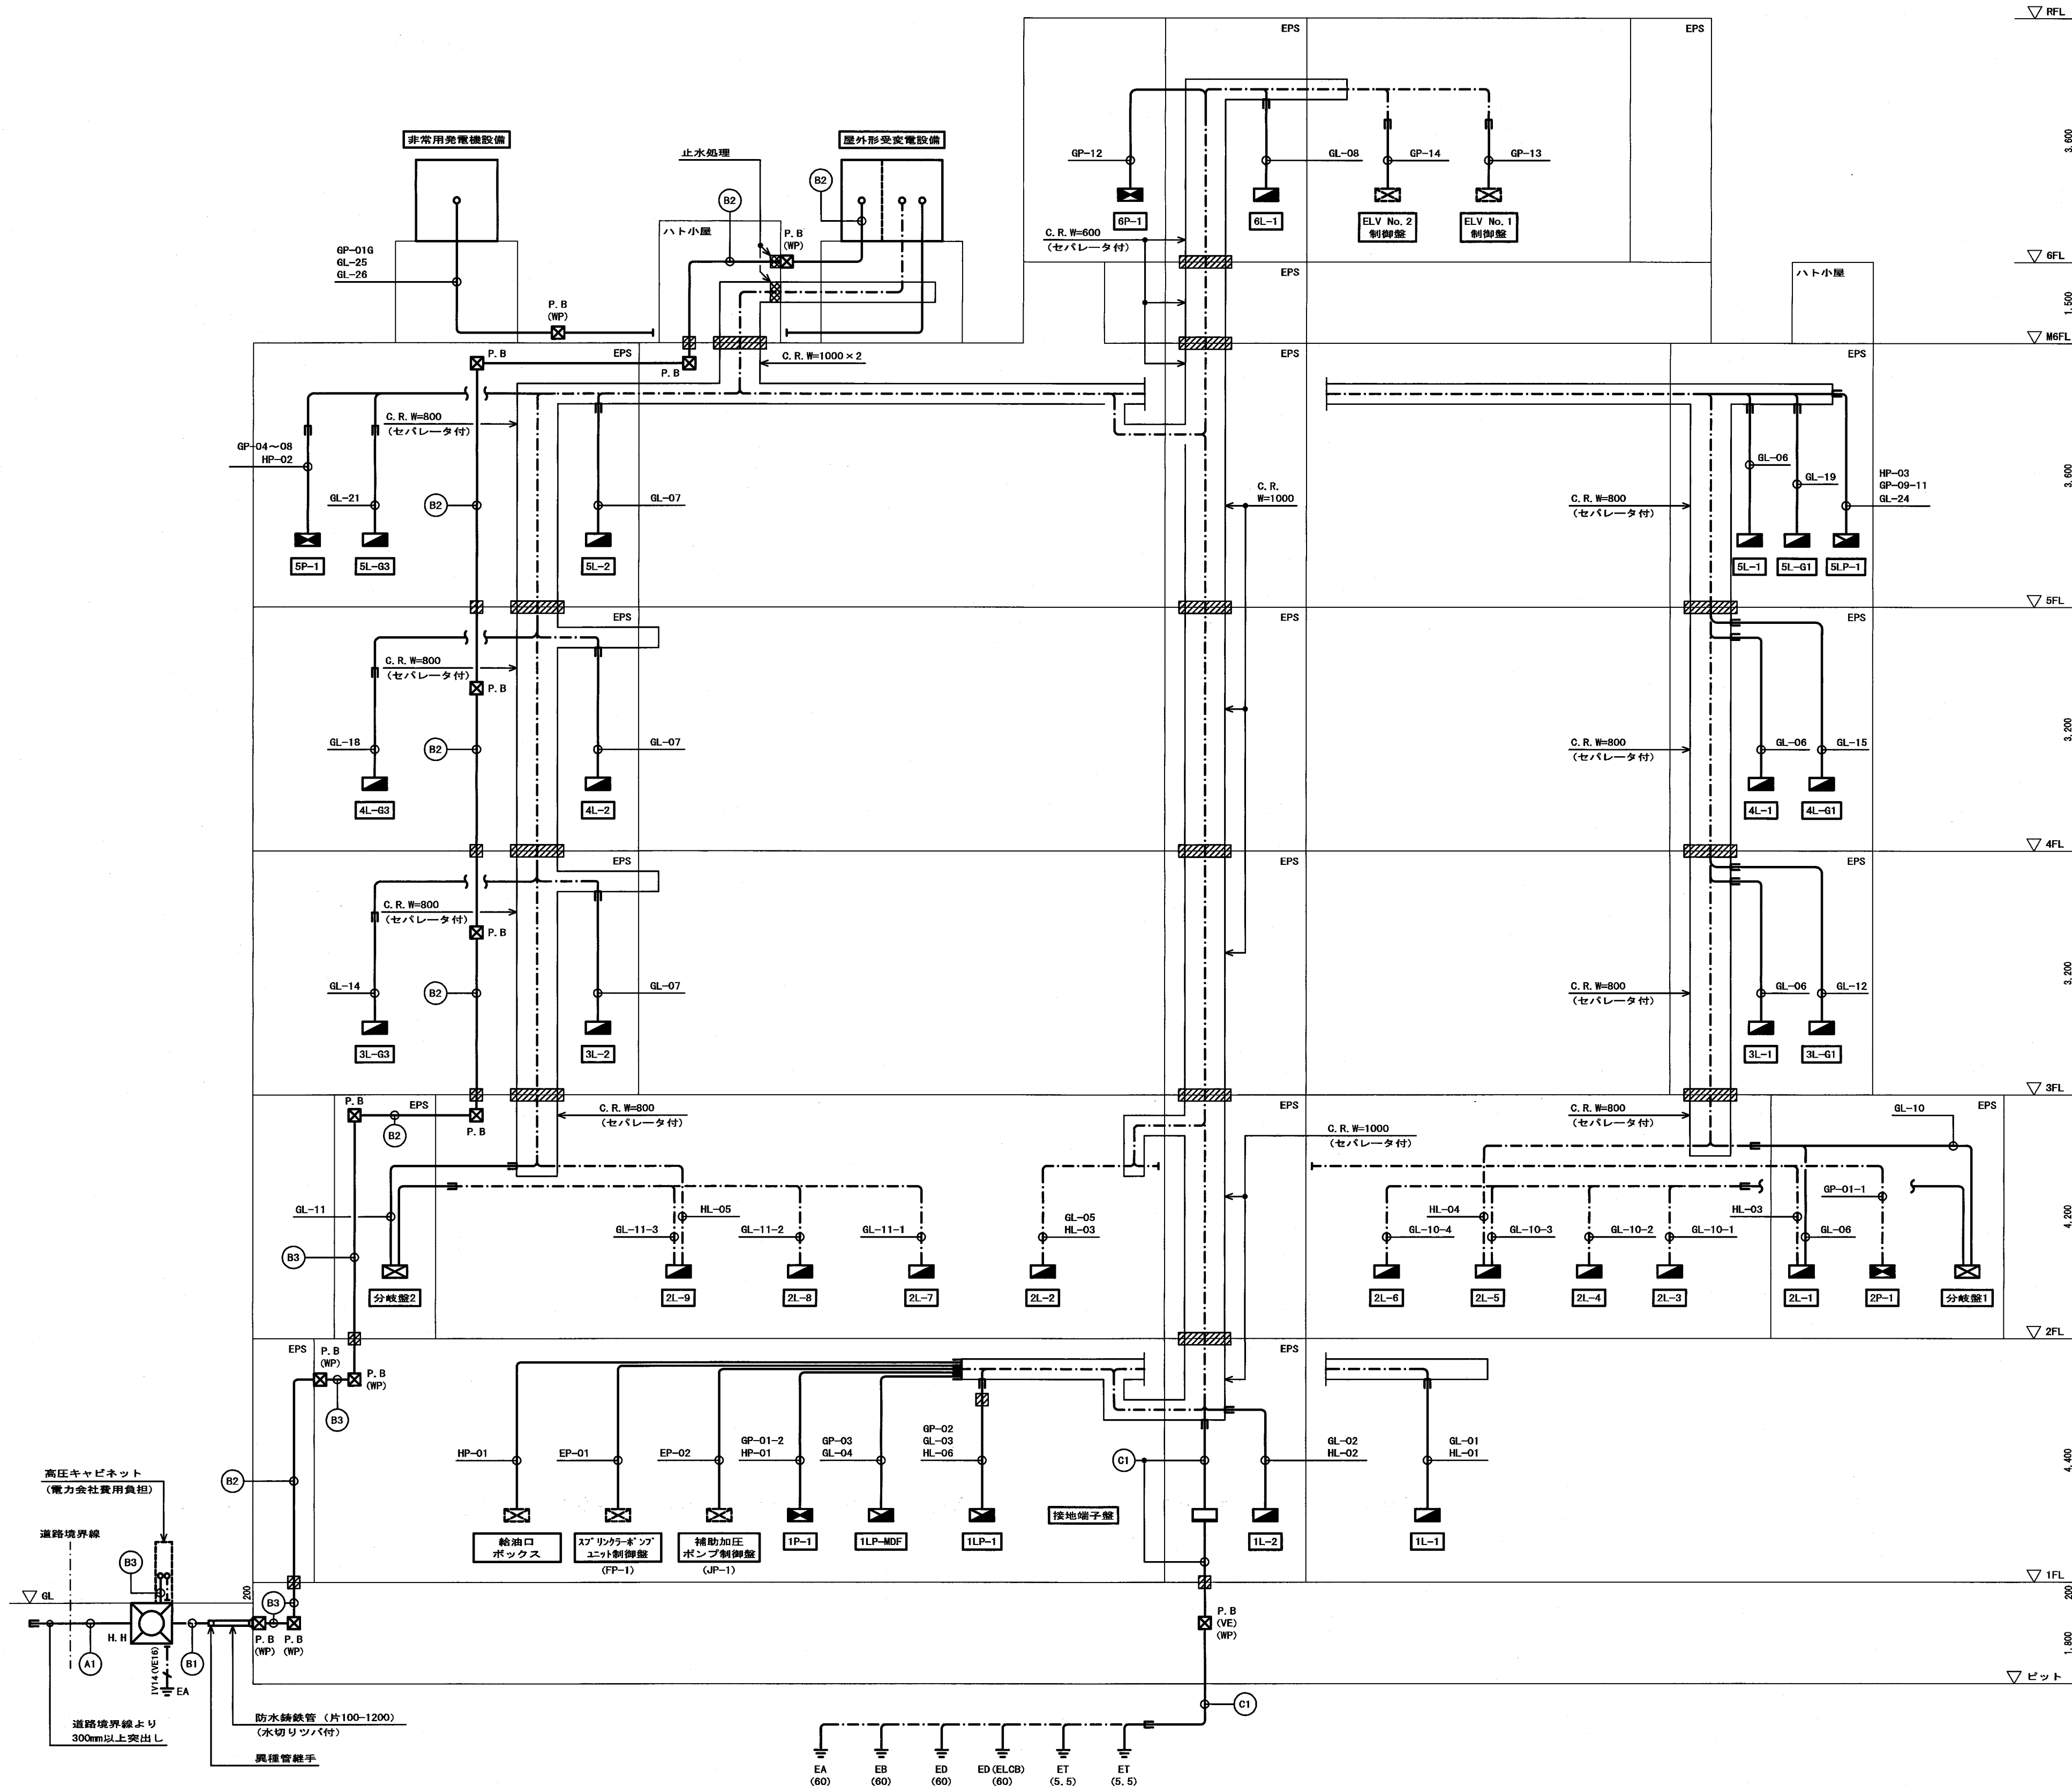


(P)	E	-	0	6	幹線系統図	E	0	4	-	1	0	1
-----	---	---	---	---	-------	---	---	---	---	---	---	---

幹線仕様 (●印を本工事に適用する。)

項 目	標 準	特 記	備 考
高 圧 幹 線	電 気 方 式	●3φ3W 6600V	
	ケ ー ブ ル	○CV ●CVT	○FP ○FPT
	管 路	○薄鋼電線管	●厚鋼電線管
		○ケーブルラック (鋼製)	○ケーブルラック (アルミ)
低 圧 幹 線		●FEP (地中)	●ポリエチレンライニング管
	電 灯	○1φ3W 200/100V	
	動 力	●3φ3W 200V	
	配 線	●CV ●CVT ○IV	●FP ●FPT
保 安 用 幹 線	管 路	●薄鋼電線管	●厚鋼電線管
	ケーブル分岐法	○ブレハブ ●モールド	
		○ブルボックス	
	周 囲 温 度	●屋内30°C ●埋設25°C	
常 用 幹 線	幹 線 需 要 率	●100%	
	電 流 低 減 率	●0.7 ○	
	用 途	●電灯 GL : 1φ3W 200/100V	
		●動力 GP : 3φ3W 200V	
非 常 用 幹 線		●電灯 EL : 1φ3W 200/100V	
		●動力 EP : 3φ3W 200V	
		○非常照明DL:DC 100V	
	保 安 用	●電灯 HL : 1φ3W 200/100V	
保 安 用 幹 線		●動力 HP : 3φ3W 200V	

記 凡 例	— G P — 0 1	連番 : 01~99 (必要に応じて3桁で使用する)
	P : 動力	P4 : 動力 (400V)
	L : 電灯	
	G : 常用	
	E : 非常用	
	H : 保安用	
	D : 直流	
	—	区分 : 英数字 (省略可)

幹線番号	負 荷 名 称	幹 線 サ イ ズ	管 路		備 考
			配 管	ラ ッ ク	
幹線リスト参照					
竣工図 2013.08.31					
設計 監 査 工事 監 査					

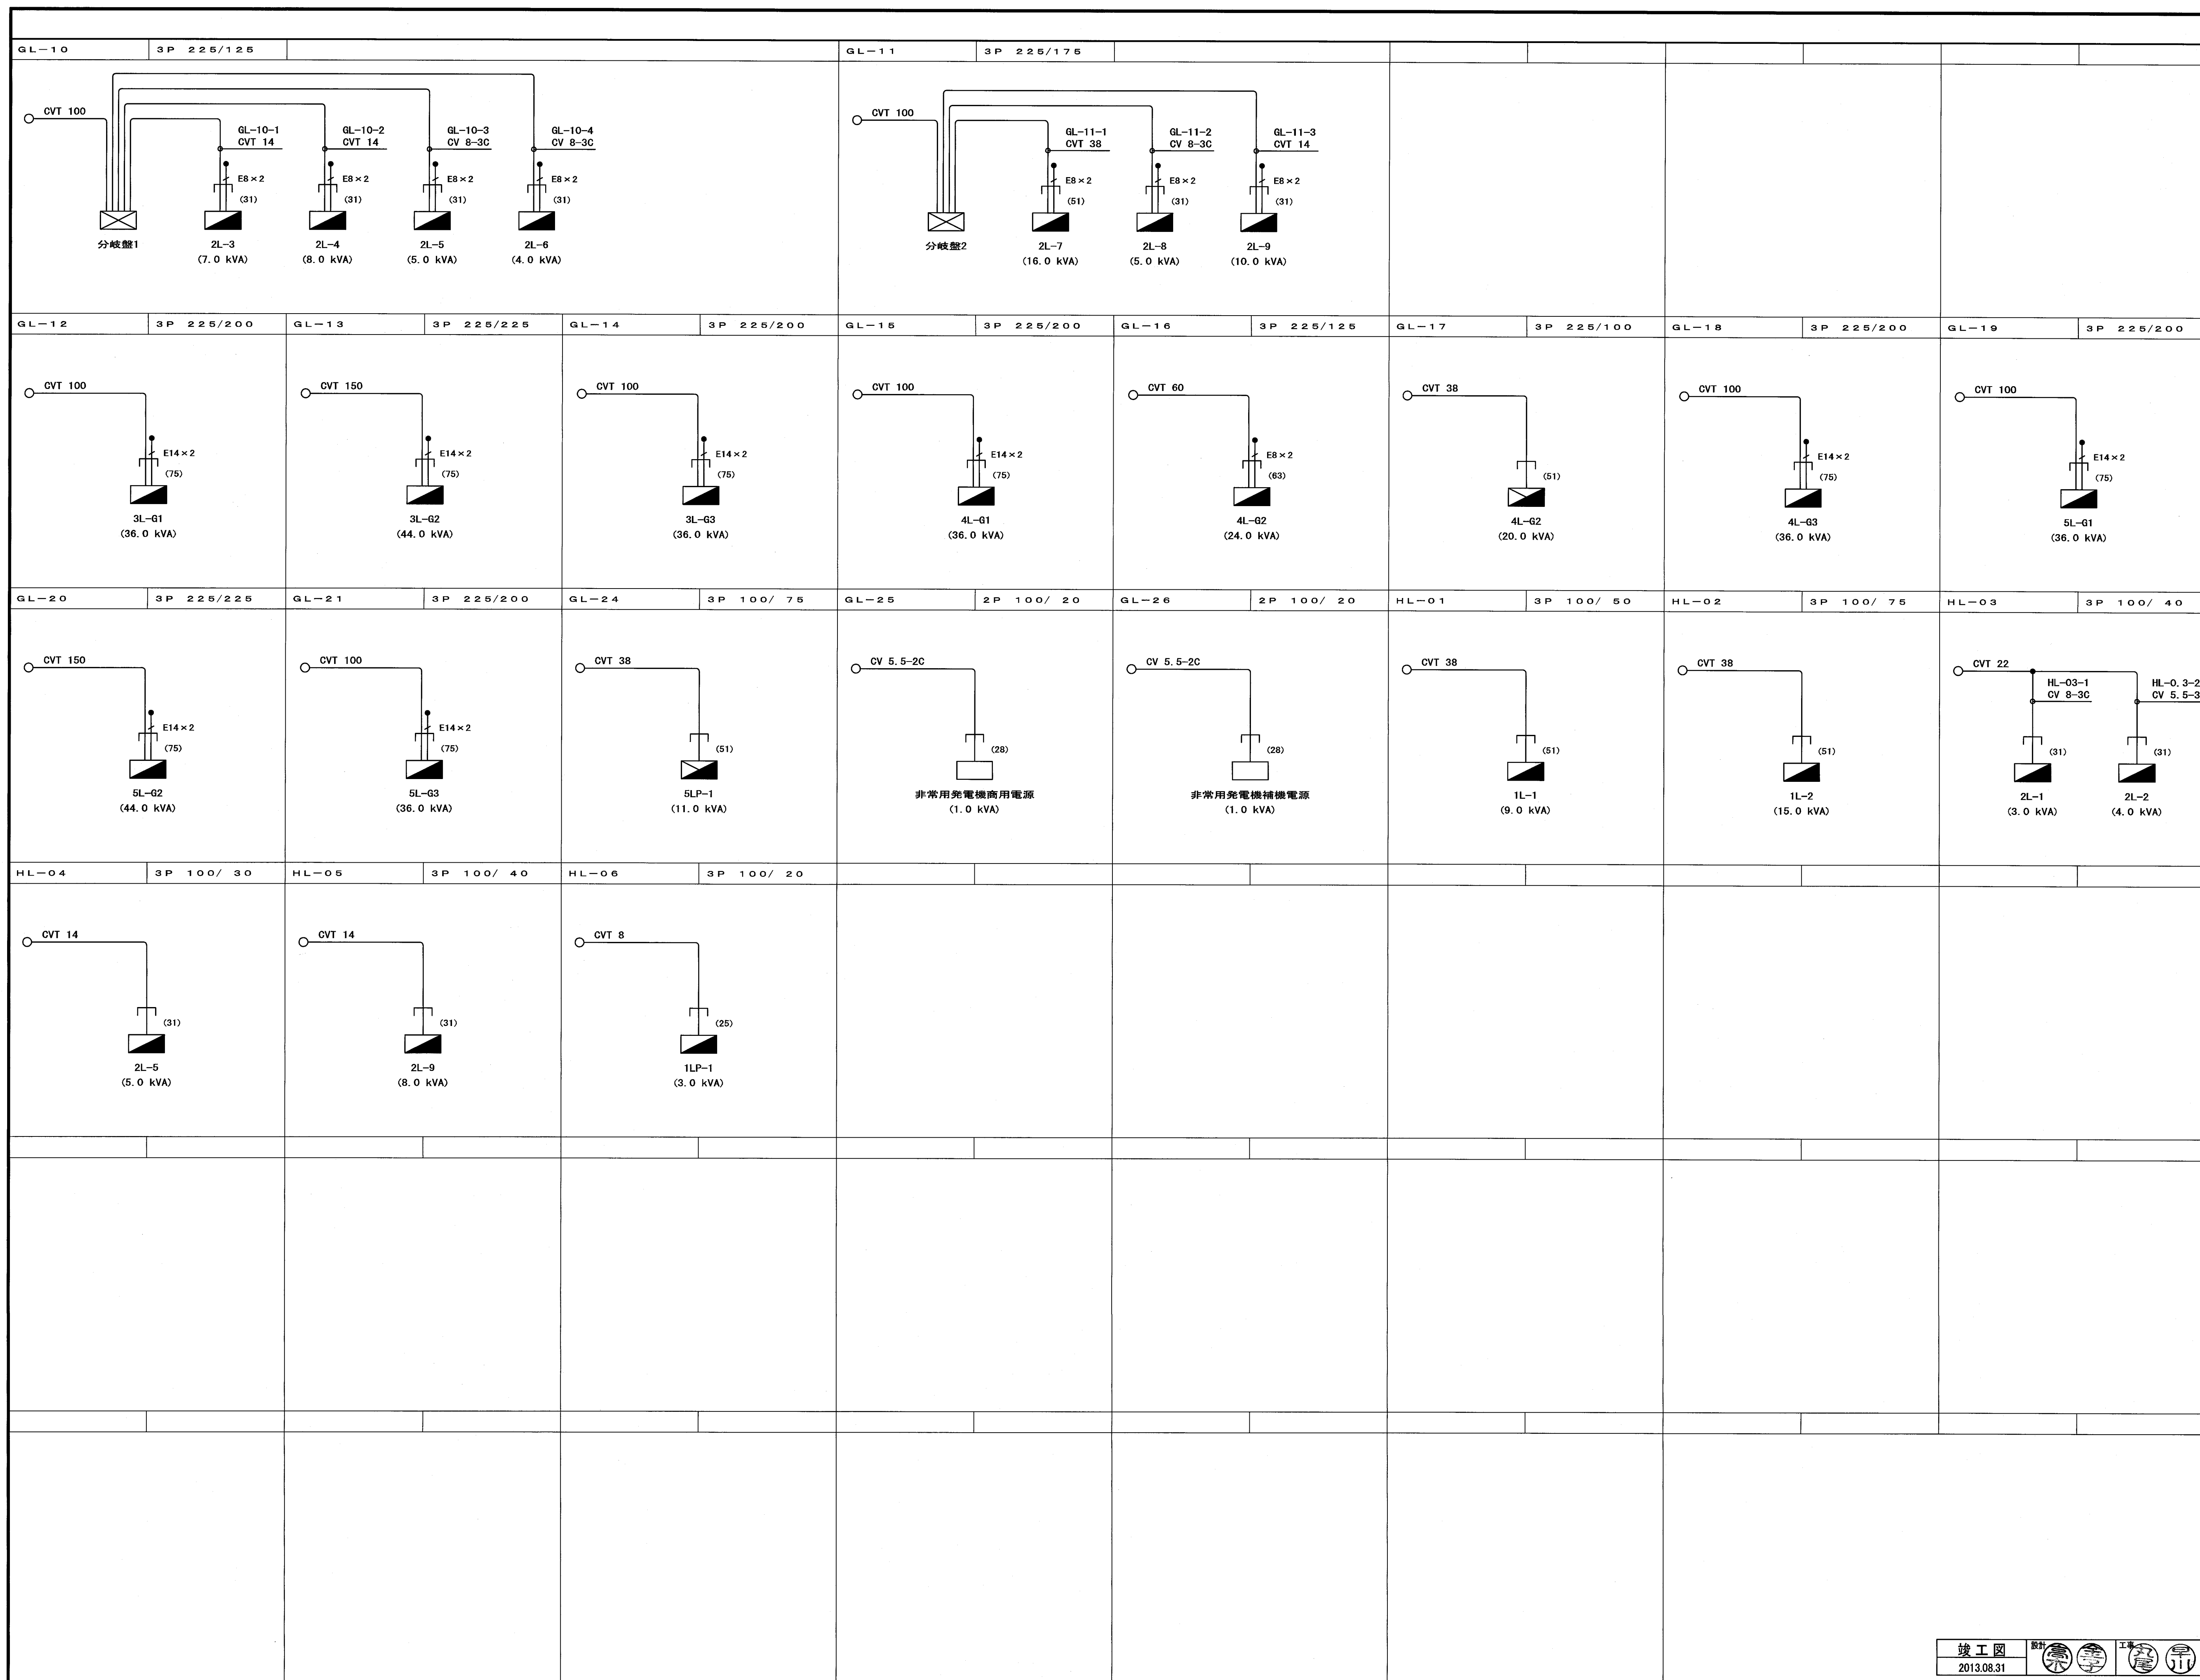

確認申請図	2012. 08. 01
見積図	2012. 08. 10
契約図	2012. 10. 01
竣工図	2013. 08. 31

設計番号 01-28350-000

島嶼会館建設工事

【竣工図】

発行日 2013.08.31

幹線リスト(2)




TAISEI CORPORATION
TAISEI DESIGN
Planners Architects & Engineers

大成建設株式会社一級建築士事務所
〒163-0606新宿区西新宿1-25-1
URL <http://www.taisei.co.jp>

一級 第338032号
設備設計一級 第 3946号
設計 高木 淳
担当 金子 一登

確認申請図	2012. 08. 01
見積図	2012. 08. 10
契約図	2012. 10. 01
竣工図	2013. 08. 31

設計番号 01-28350-000

島嶼会館建設工事

【竣工図】
発行日 2013.08.31


制御盤一覽表(2)

縮尺

E-014

ACAD09

										P E - 0 6				制御盤一覧表				E 0 5 - 1 0 2			
制御盤一覧表										電圧 200V 周波数 50Hz											
盤形状 盤名称	幹線番号 容量 (kW)	結 線	負 荷				結 線 記 号				中 央 監 視 盤				配 線				備 考		
			負荷記号	名 称	電 量 値 (kW)	容 量 台 数 常時予備	主回路	付 加 機 能	制 御 回 路	連 動 又 は イ ン タ ー ロ ッ ク	操 作 状 態	表 示	計 測	監視 回 路	回 路	配 線 サ イ ズ	配管				
5LP-1 ③	GP-09	AC 3φ3W200V PL F MCB 3P 50/ 30 □	GHP-201	空調室外機 (組合事務室)	0.84	1	A(3P 30/ 30)	*	□						◇21	CV 3.5-4C (107-ス)	(22)				
			GHP-203	空調室外機 (島嶼関係団体事務室)	0.814	1	A(3P 30/ 30)	*	□						◇22	CV 3.5-4C (107-ス)	(22)				
			GHP-204	空調室外機 (女子更衣室・廊下)	0.615	1	A(3P 30/ 30)	*	□						◇23	CV 3.5-4C (107-ス)	(22)				
	GP-10	PL F MCB 3P 100/ 75 □	GHP-501	空調室外機 (交流スペース)	1.23	1	A(3P 30/ 30)	*	□						◇31	CV 3.5-4C (107-ス)	(22)				
			RU-1	ろ過ユニット	1.5	1	A(3P 30/ 30)	*	□						◇32	CV 3.5-4C (107-ス)	(22)				
			HM-1-14-N	空調室内機 (北側3 F廊下)	0.57	1	A(3P 30/ 15)	*	□						◇33	CV 3.5-4C (107-ス)	(25)				
			HM-1-14-N	空調室内機 (北側4 F廊下)	0.57	1	A(3P 30/ 15)	*	□						◇34	CV 3.5-4C (107-ス)	(25)				
			HM-1-14-N	空調室内機 (北側5 F廊下)	0.57	1	A(3P 30/ 15)	*	□						◇35	CV 3.5-4C (107-ス)	(25)				
			LP-2	循環ポンプ制御ユニット	1.5	1	A(3P 30/ 30)	*	□						◇36	CV 3.5-4C (107-ス)	(22)				
	GP-11	PL F	HMO-N	空調室外機 (北側3、4、5 F廊下)	28.1	1	A(3P225/150)	*	□						◇41	CVT 60 E8	(54)				
	HP-03	PL F	WFP-2	自動給水装置	5.5	1	A(3P 50/ 50)	*	□		○	○	ハ		CV 5.5-4C (107-ス)	(22)					
	GL-24 8.65kVA [11.0kVA]	セパレーター AC 1φ3W200/100V MCB 3P 100/ 75 □																			
6P-1 ②	GP-11	AC 3φ3W200V PL F MCB 3P 50/ 50 □	EF-002	排気ファン	0.15	1	C(3P 50/ 15)	*	□		○	○			◇1	CV 3.5-4C (107-ス)	(22)		ブレーカトリップ括		
			EF-002	排気ファン	0.15	1	C(3P 50/ 15)	*	□		○	○			◇2	CV 3.5-4C (107-ス)	(22)				
				制御電源 (1φ200V)		1	A(2P 50/ 20)														
	分岐盤1 ②	AC 1φ3W200/100V PL F MCB 3P 225/125 □																			
	分岐盤2 ②	AC 1φ3W200/100V PL F MCB 3P 225/175 □																			
	分岐盤3 ②	AC 1φ3W200/100V PL F MCB 3P 225/175 □																			
■ 注 記

幹線設備)

1. 幹線、その他詳細については系統図および幹線リスト参照。

動力設備)

1. 配管配線仕様

1-1) 三相負荷

配管配線サイズは制御盤一覧表参照。

1-2) 単相負荷

---Z--- VVF 2.0-30 (107-A)
(16)
---Z--- VVF 2.0-30 (107-A) (16)

2. 外部より建屋内への貫通部は止水処理を施した。

3. 屋外に設置のケーブルラックは、溶融亜鉛めっき・屋根型カバー付とした。

4. 防火区画および異種用途区画、界壁区画、専用不燃を貫通するケーブルラック、配管配線は、
国土交通大臣認定工法による貫通処理を行った。

5. 図中  は、防火区画貫通処理 (国土交通大臣認定工法) を示す。

6. 縦引ケーブルラックのサイズは幹線設備系統図参照。

7. 強電、弱電共用ケーブルラックには鋼板製セパレータを設置し、D種接地を施した。


8. 地中埋設配管の埋設深さは下記とした。

---Z--- : GL-600以上 (管上端)

---Z--- : GL-1200以上 (管上端)

■ 凡 例

シンボル	名 称 ・ 仕 様	備 考
	別途制御盤	
 A	手元開閉器 NC08 3P 50/NT (鋼板製箱入)	WP: 防水鉄箱入 (溶融亜鉛めっき)
 B	手元開閉器 NC08 3P 100/NT (鋼板製箱入)	
 C	手元開閉器 NC08 3P 50/NT×2 (鋼板製箱入)	制御盤中継端子付
	引掛コンセント 250V 3P+接地極 15A (1ヶ口)	引掛差込キャップ付
	埋込コンセント 2P+接地極 15A 125V (1ヶ口、抜止式)	プレート: 樹脂製
	埋込防水コンセント 2P+接地極 15A 125V (2ヶ口、抜止式、接地端子付)	プレート: 樹脂製 屋外は露出型
	電線切換箱 (防水型)	
	シャッター用コントロールスイッチ (シャッター工事)	---G--- (PF22) ---G--- (2S)
	ハンドホール (600×600×900) (中耐重化樹脂)	参考内法
 222	ブルボックス (200×200×200)	参考寸法 WP: 防水型、溶融亜鉛めっき
 333	ブルボックス (300×300×300)	参考寸法 WP: 防水型、溶融亜鉛めっき
 553	ブルボックス (500×500×300)	参考寸法
 555	ブルボックス (500×500×500)	参考寸法 WP: 防水型、溶融亜鉛めっき
 VE	ブルボックス (300×300×300) (樹脂製)	参考寸法 WP: 防水型

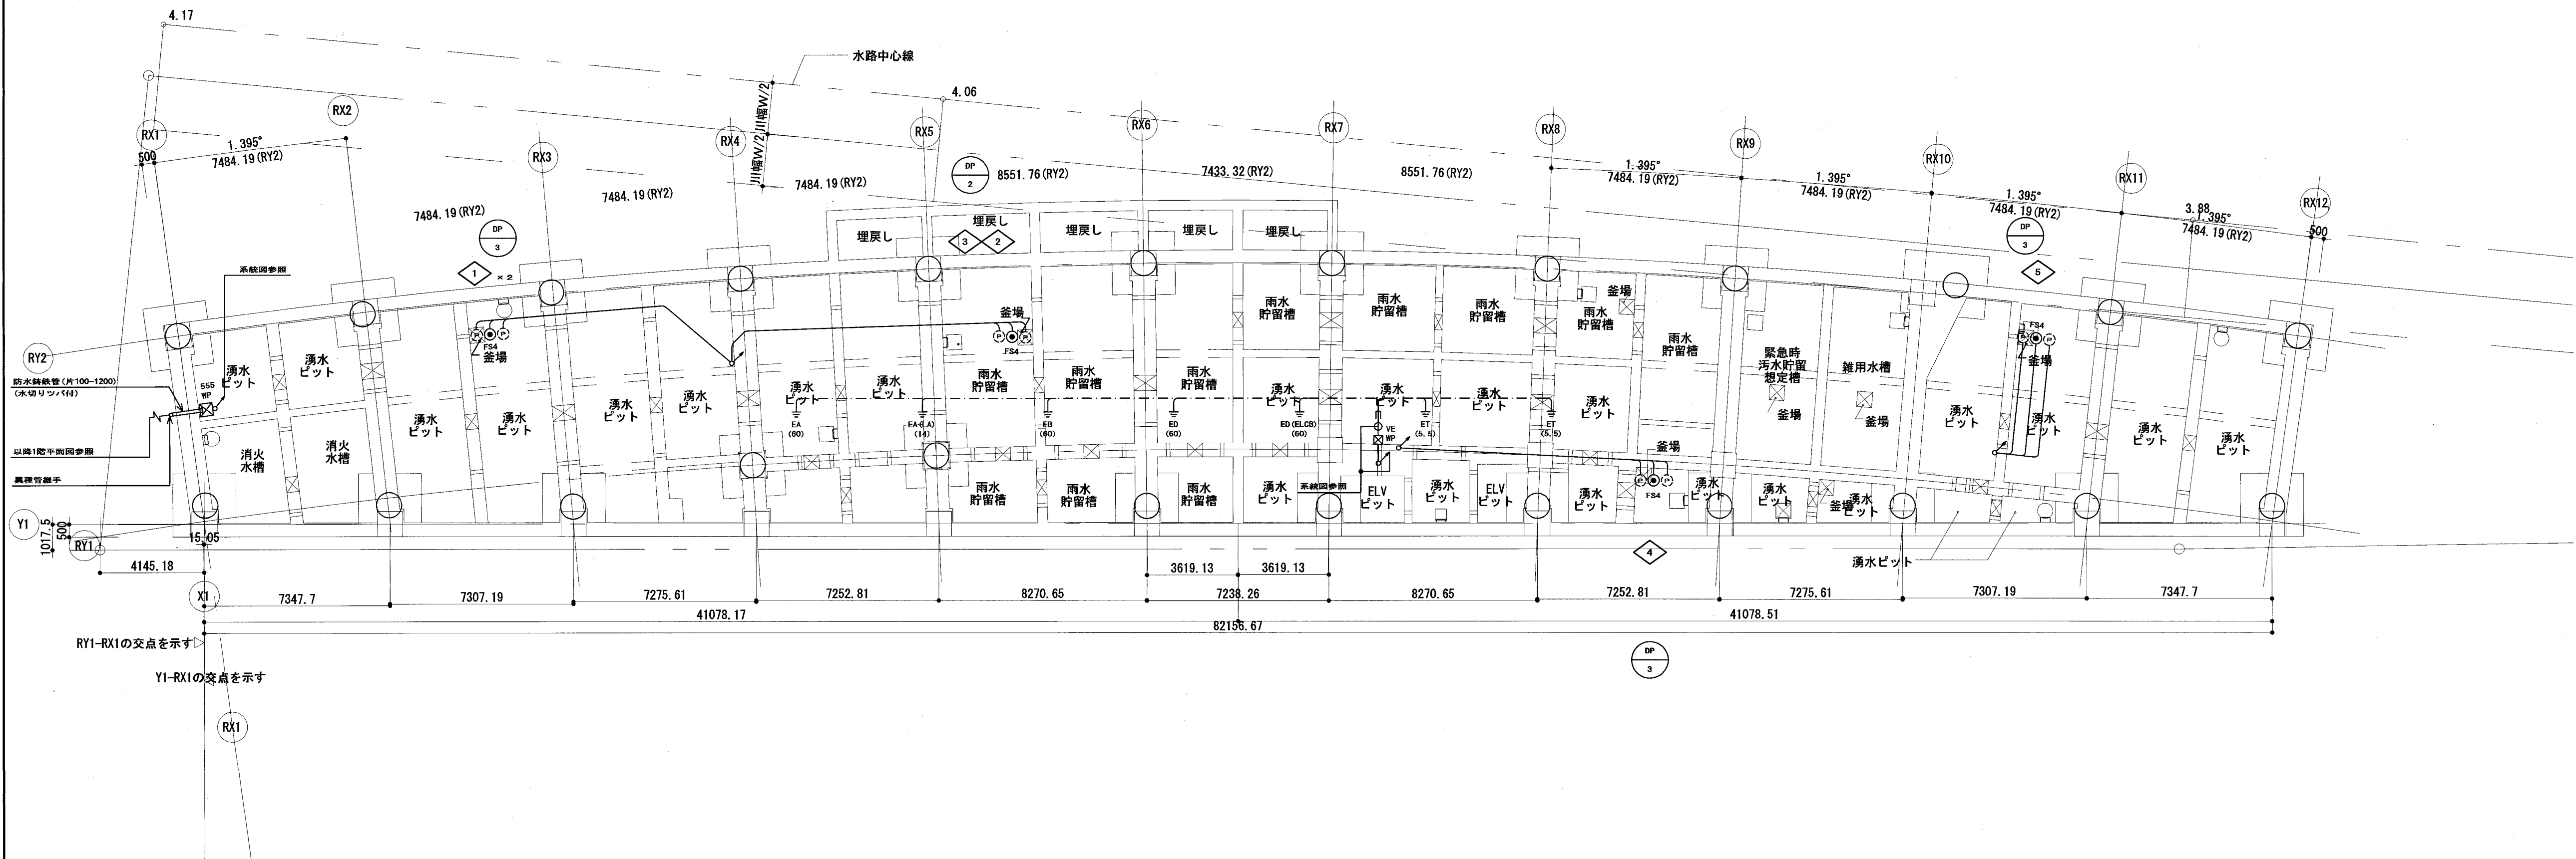

TAISEI CORPORATION

TAISEI DESIGN
Planners Architects & Engineers

大成建設株式会社一級建築士事務所
〒163-0606新宿区西新宿1-25-1
URL <http://www.taisei.co.jp>

一級 第338032号
設備設計一級 第 3946号
設計 高木 淳
担当 金子 一登

確認申請図 2012.08.01
見積図 2012.08.10
契約図 2012.10.01
竣工図 2013.08.31

設計番号 01-28350-000

鳥嶋会館建設工事

【竣工図】
発行日 2013.08.31


図面名称

幹線・動力設備
ビット階平面図

縮尺 A1:1/150, A3:1/300

E-016


竣工図 2013.08.31

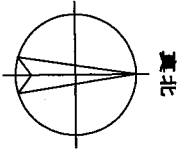

TAISEI CORPORATION
TAISEI DESIGN
Planners Architects & Engineers

大成建設株式会社一級建築士事務所
〒163-0606新宿区西新宿1-25-1
URL <http://www.taisei.co.jp>

一級 第338032号
設備設計一級 第 3946号
設計 高木 淳
担当 金子 一登

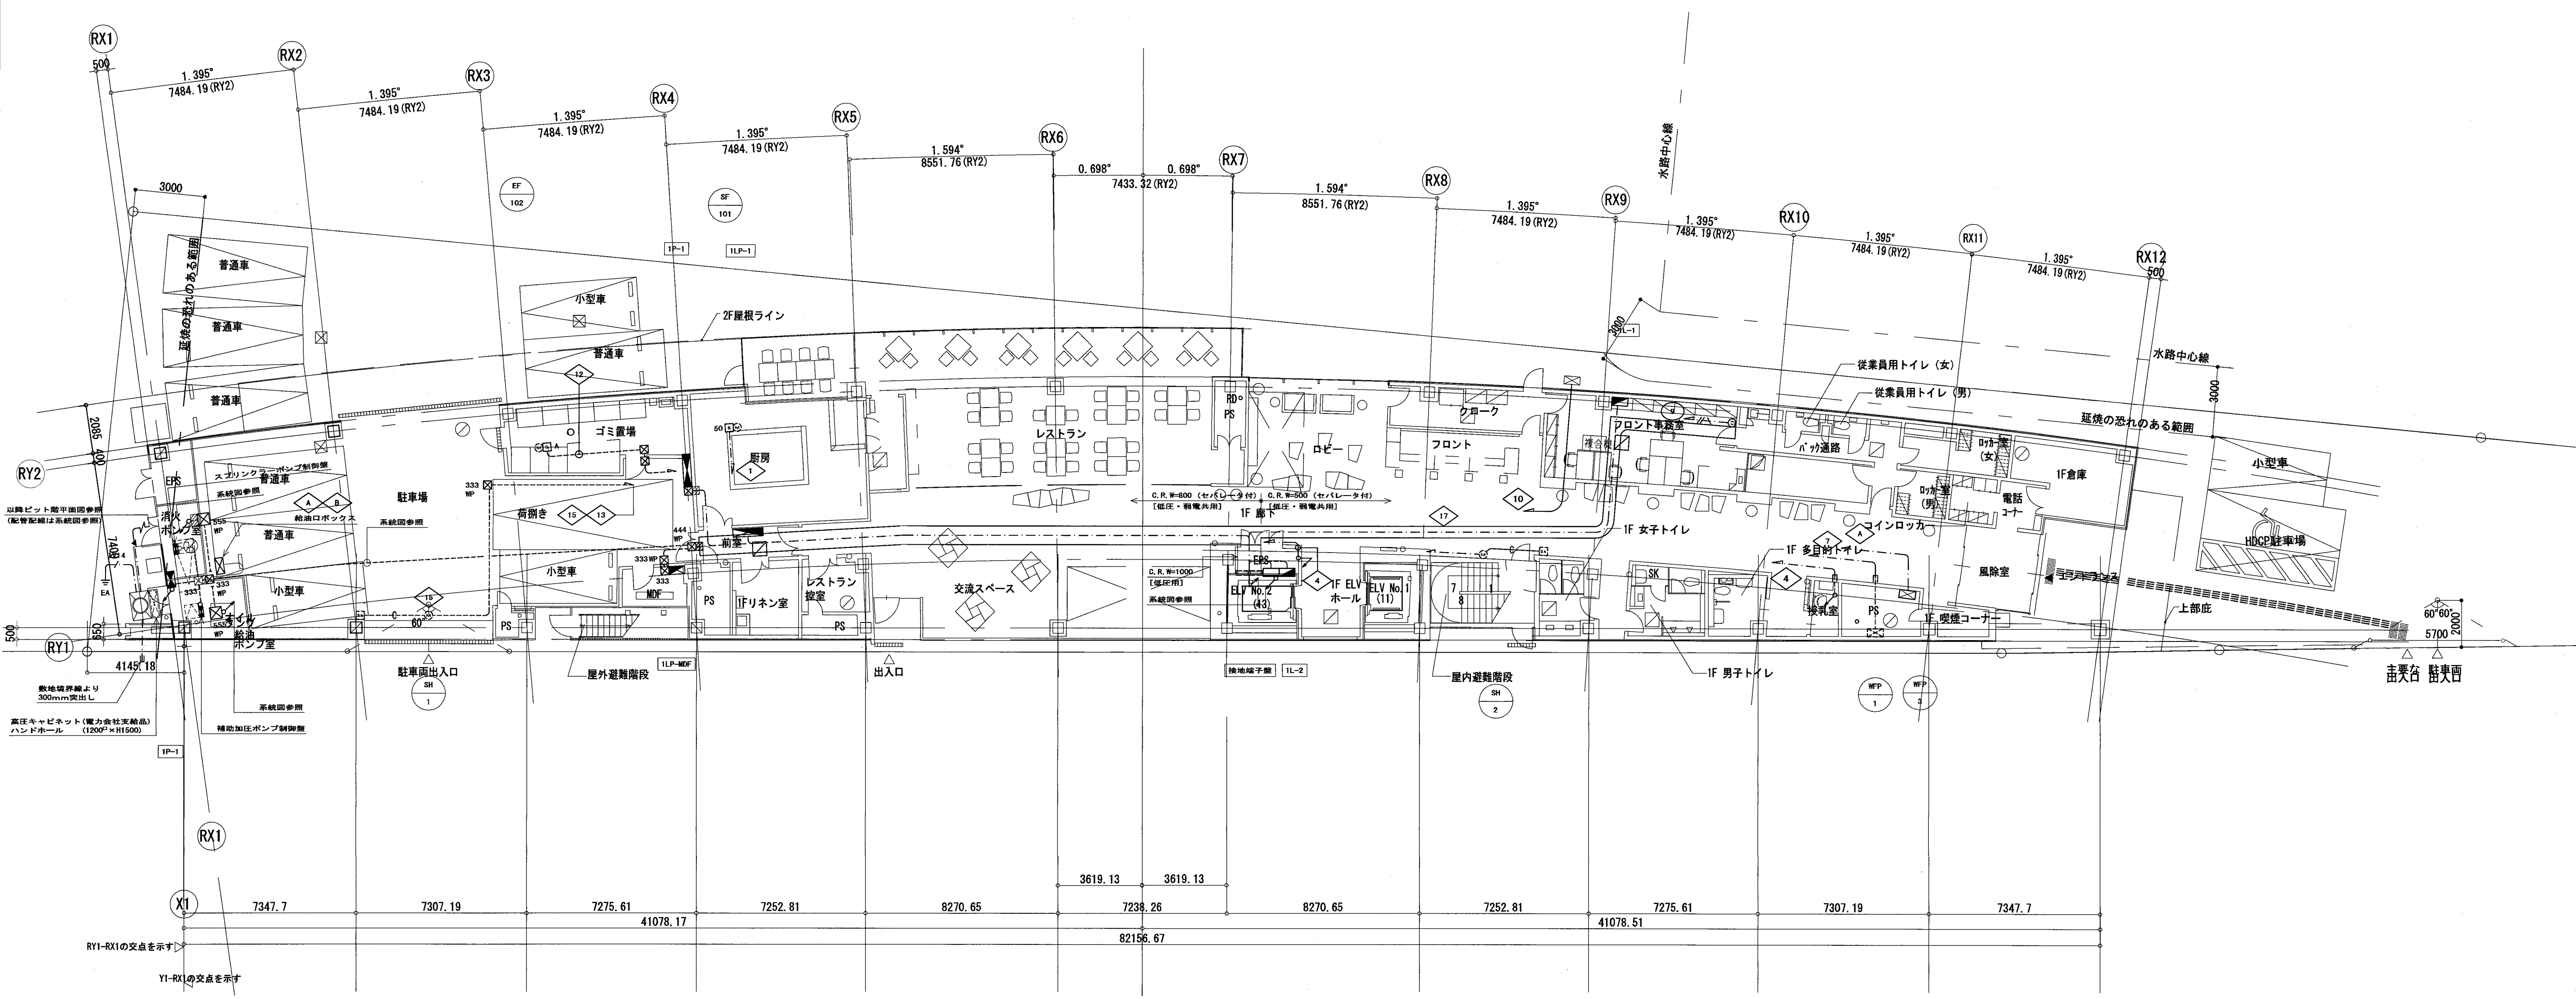

確認申請図	2012.08.01
見積図	2012.08.10
契約図	2012.10.01
竣工図	2013.08.31

設計番号 01-28350-000

鳥嶋会館建設工事

【竣工図】
発行日 2013.08.31
図面名称

幹線・動力設備
1階平面図


縮尺 A1:1/150, A3:1/300

竣工図
2013.08.31


設計
高木 淳

工事
金子 一登

E-017

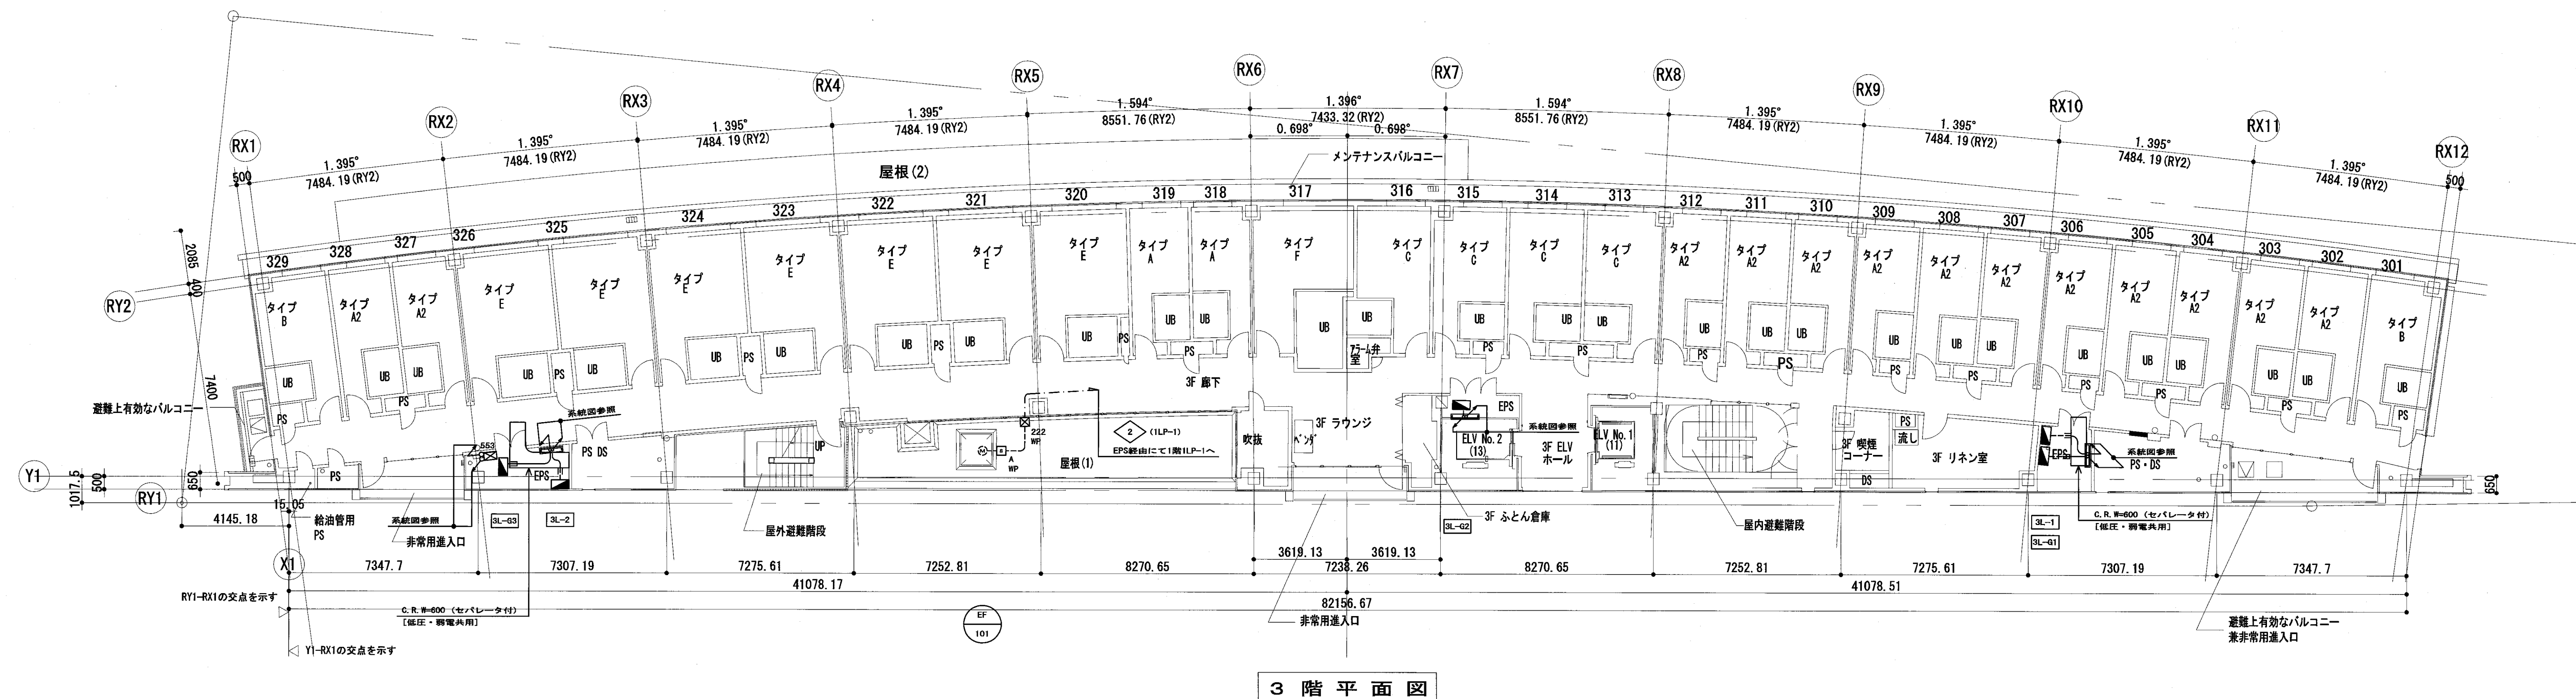

3階平面図

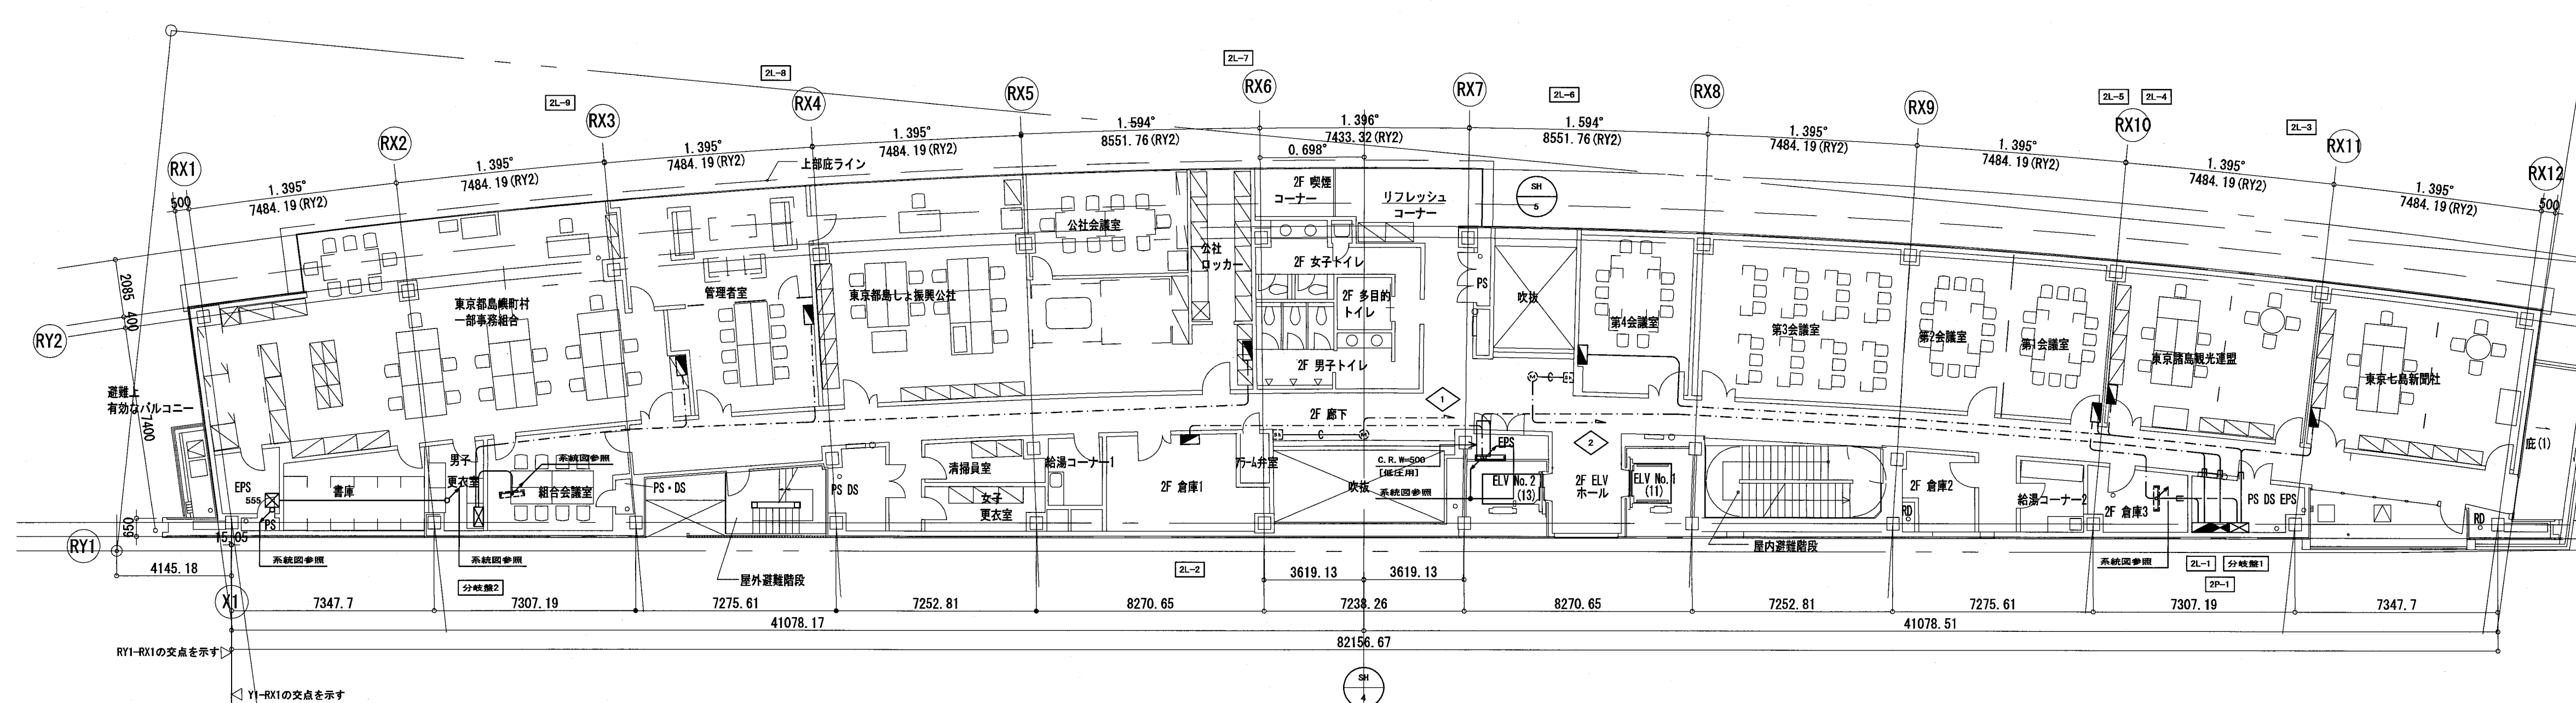

2階平面図

確認申請図	2012.08.01
見積図	2012.08.10
契約図	2012.10.01
竣工図	2013.08.31

設計番号 01-28350-000


島嶼会館建設工事

【竣工図】
発行日 2013.08.31


図面名称

幹線・動力設備
2・3階平面図


縮尺 A1:1/150, A3:1/300

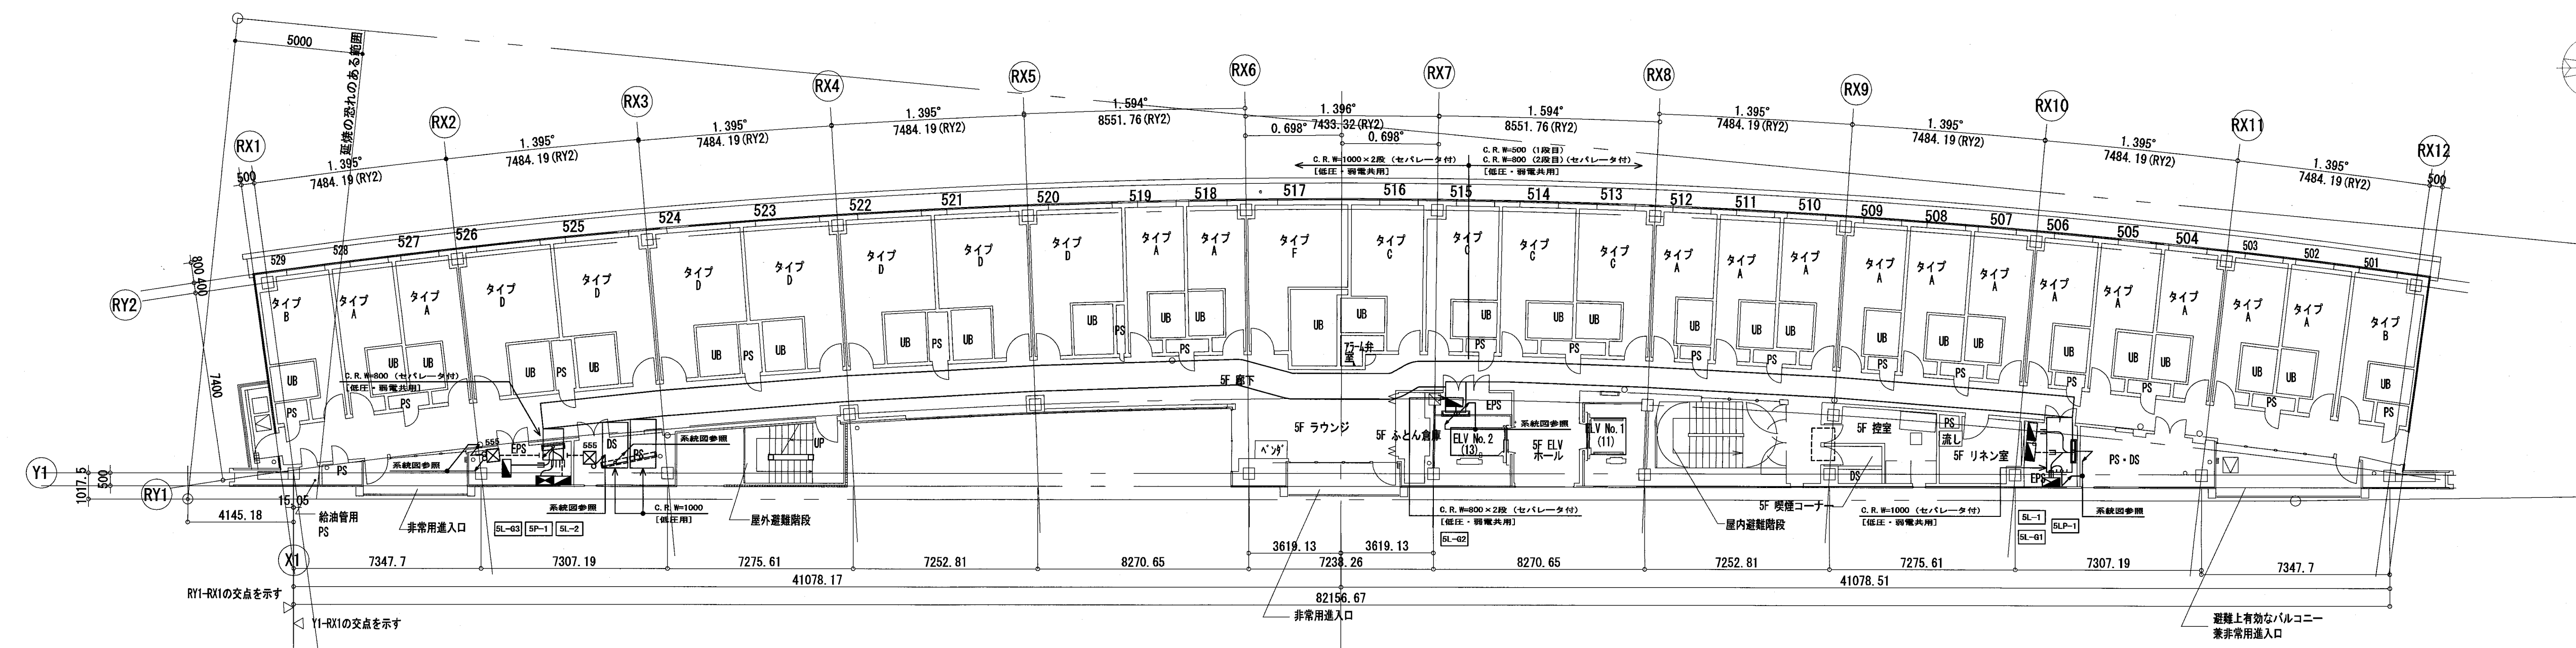


5階平面図

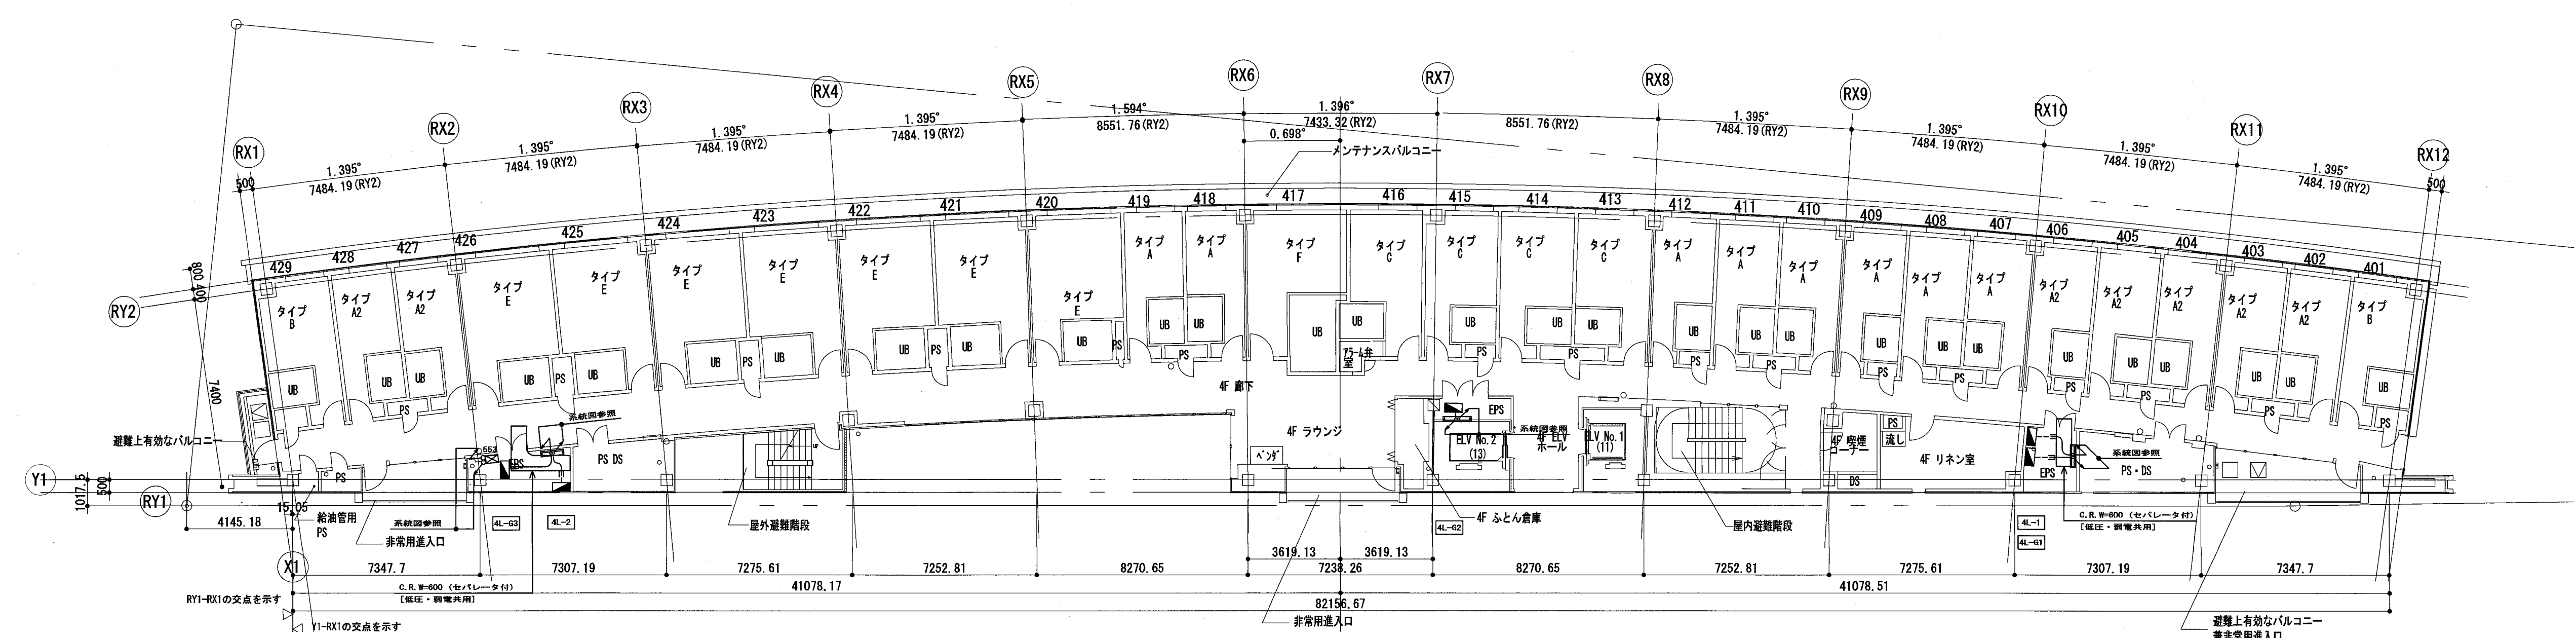


4階平面図

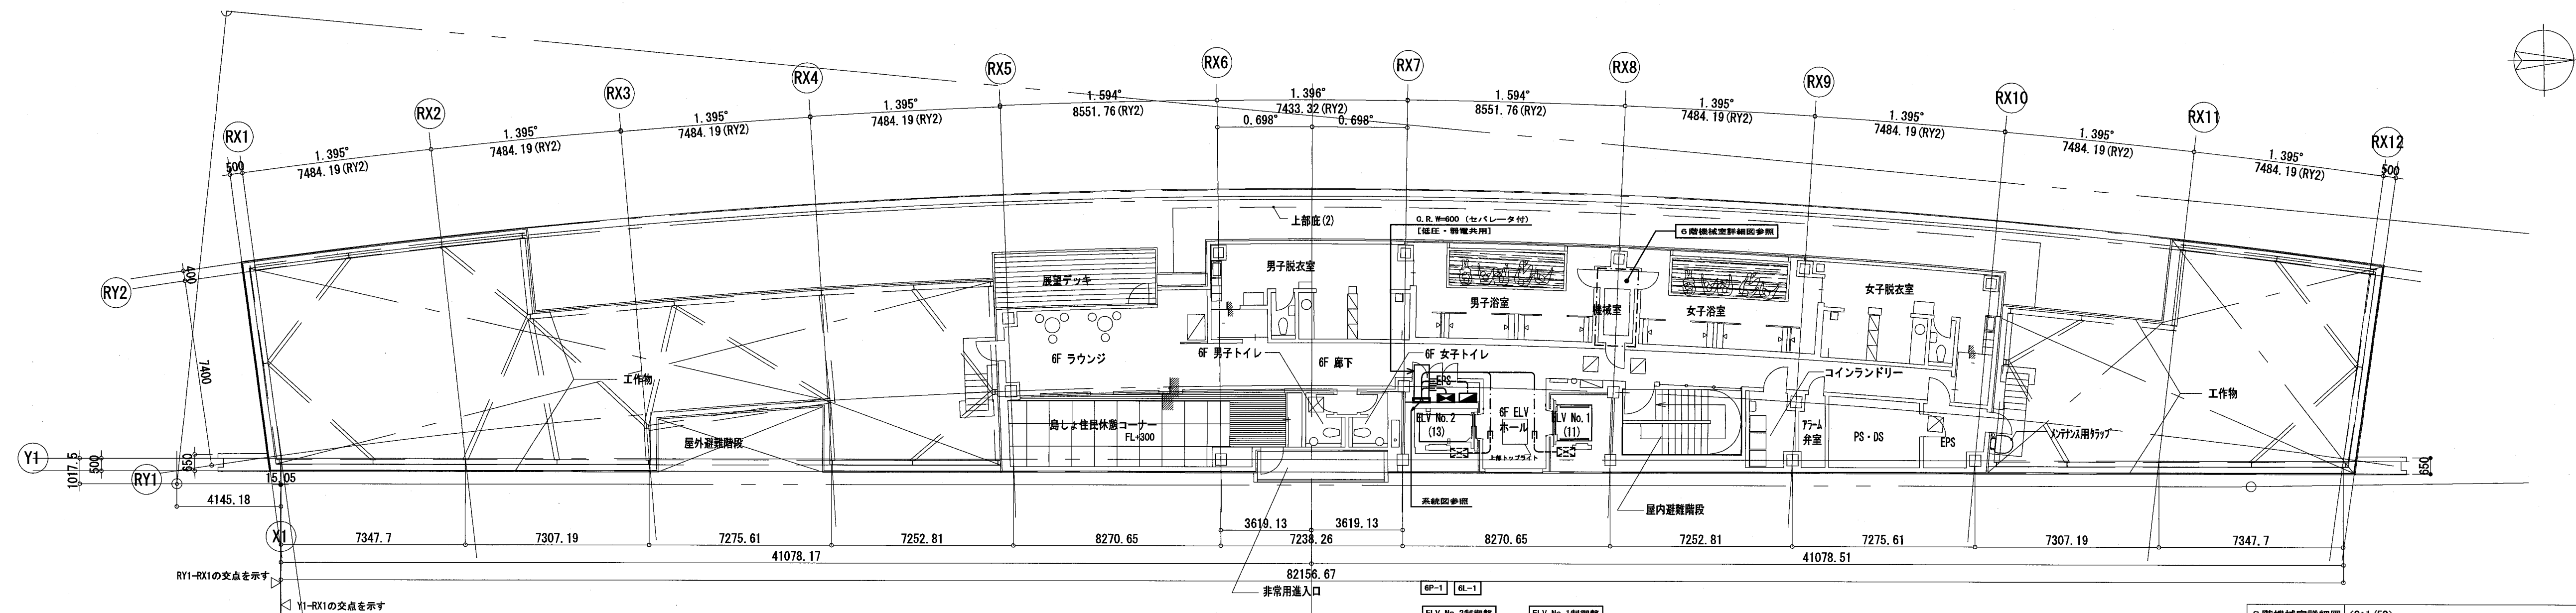

6階平面図

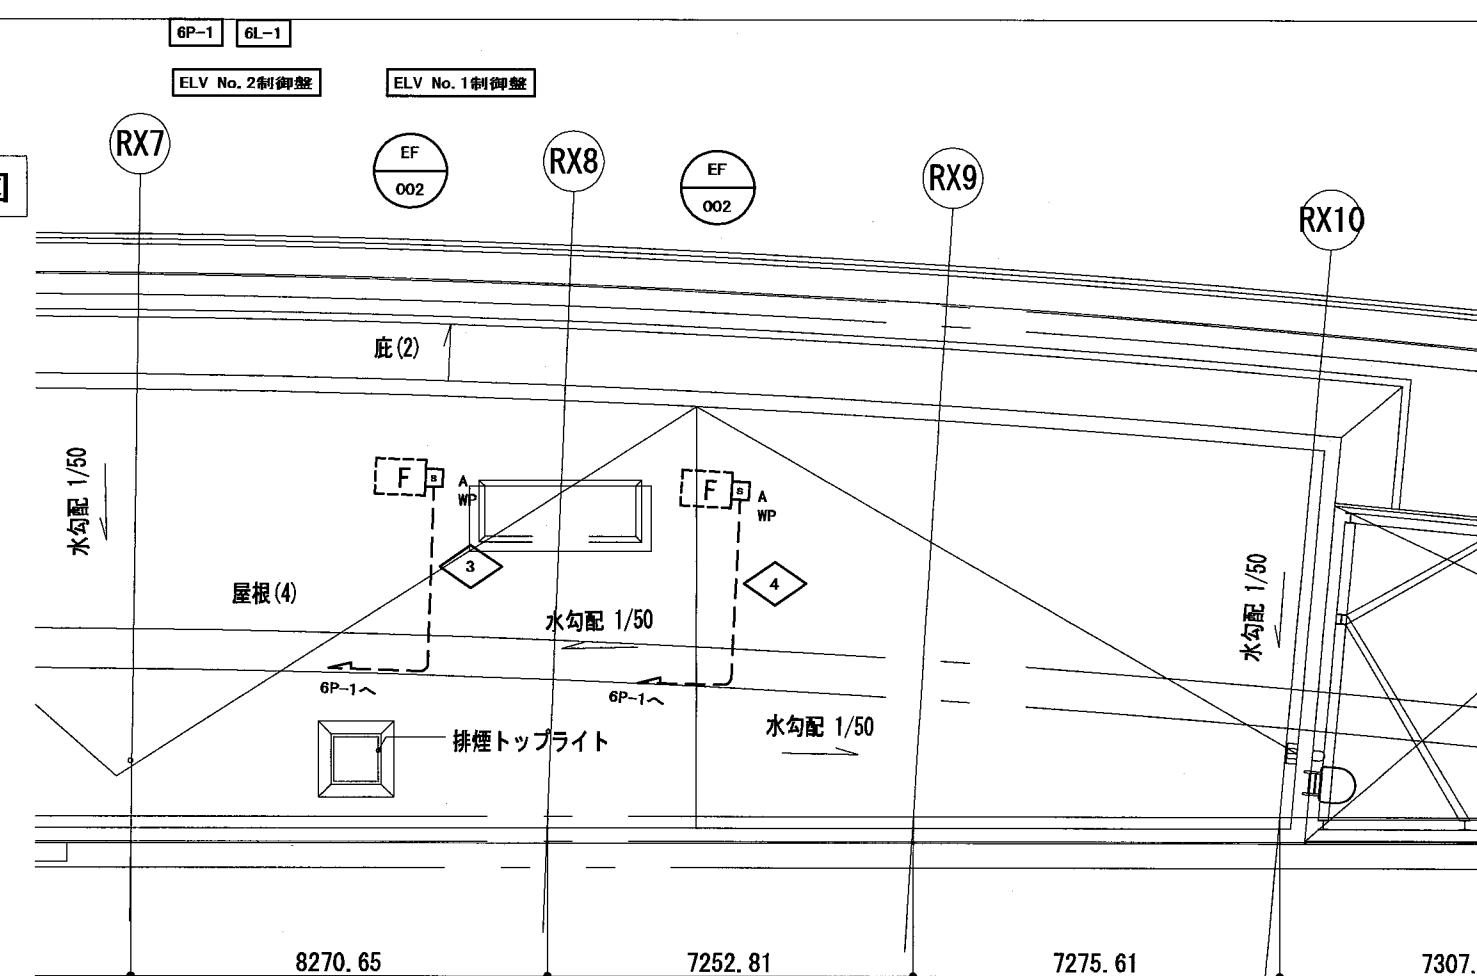

PHR階平面図

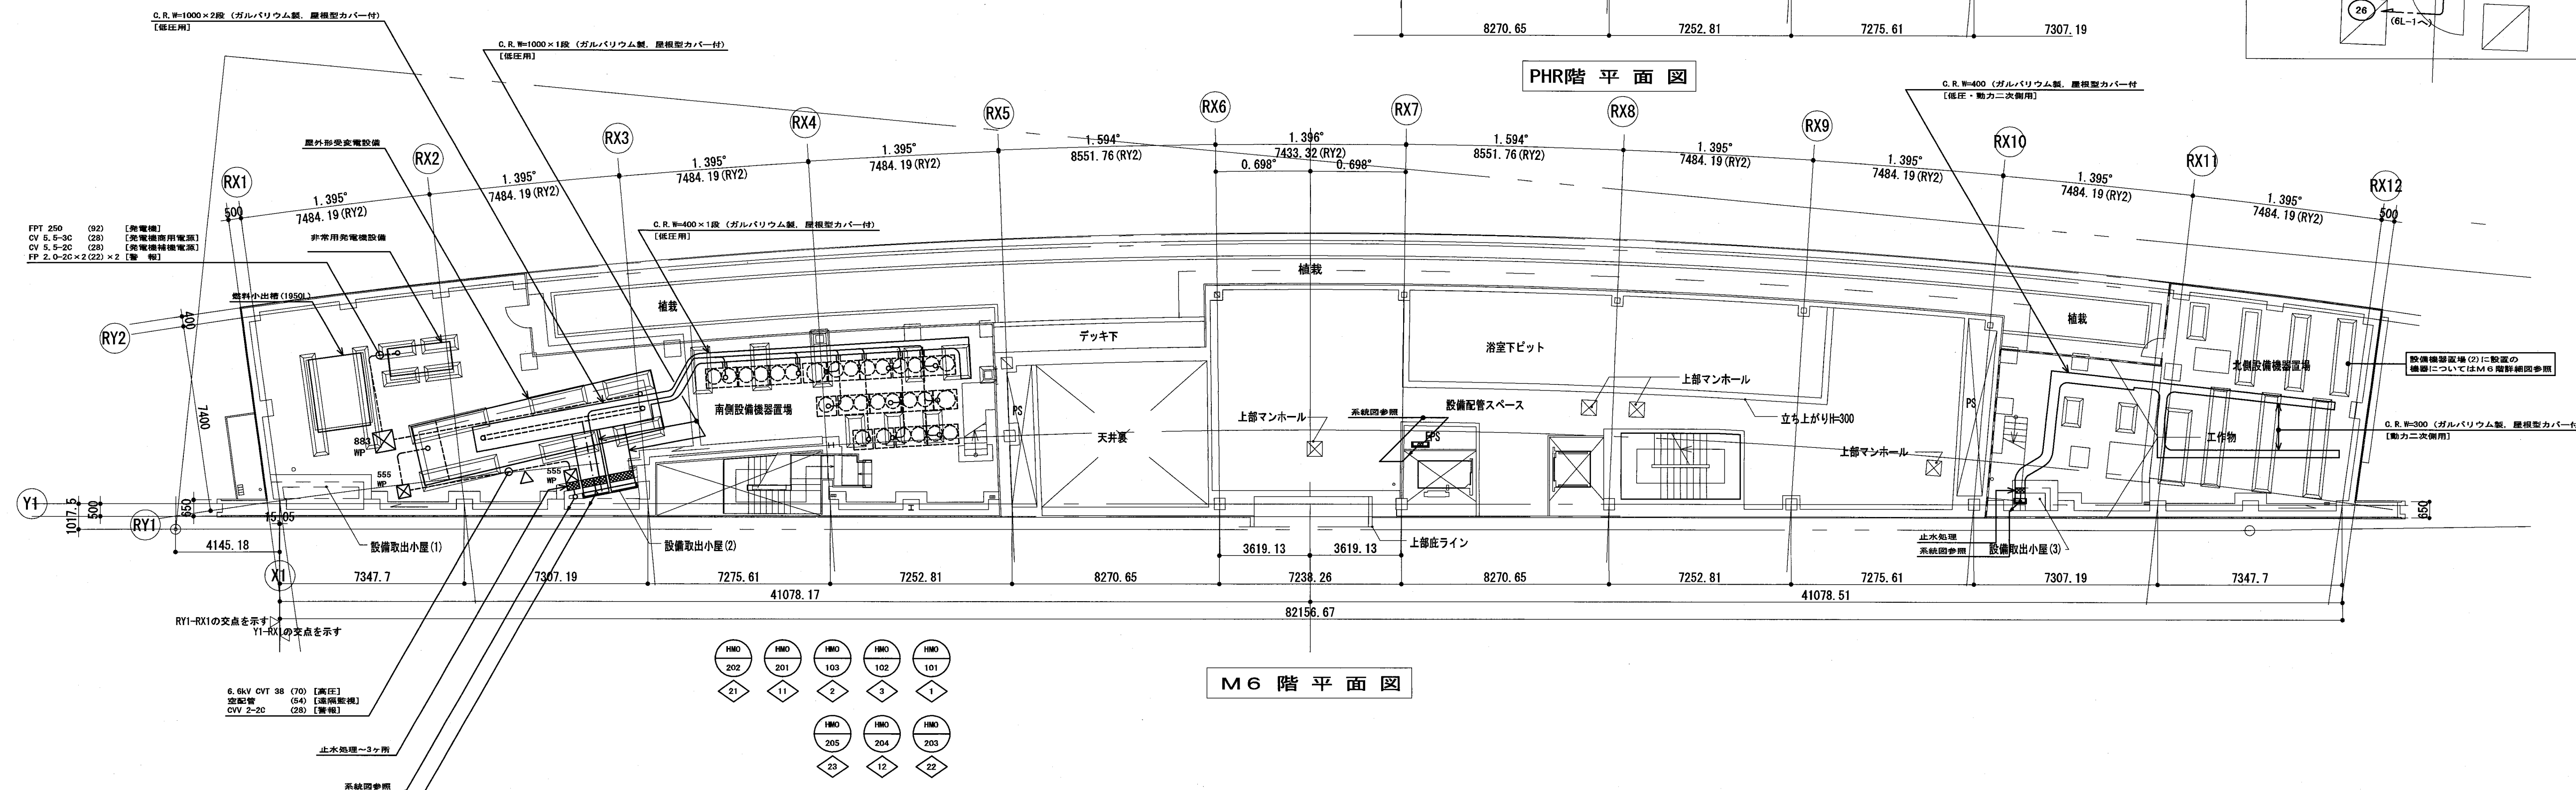

M6階平面図

確認申請図	2012.08.01
見積図	2012.08.10
契約図	2012.10.01
竣工図	2013.08.31

設計番号 01-28350-000

島嶼会館建設工事

【竣工図】
発行日 2013.08.31


図面名称

幹線・動力設備
M6・6階平面図

縮尺 A1:1/150, A3:1/300

竣工図 設計 2013.08.31

E-020

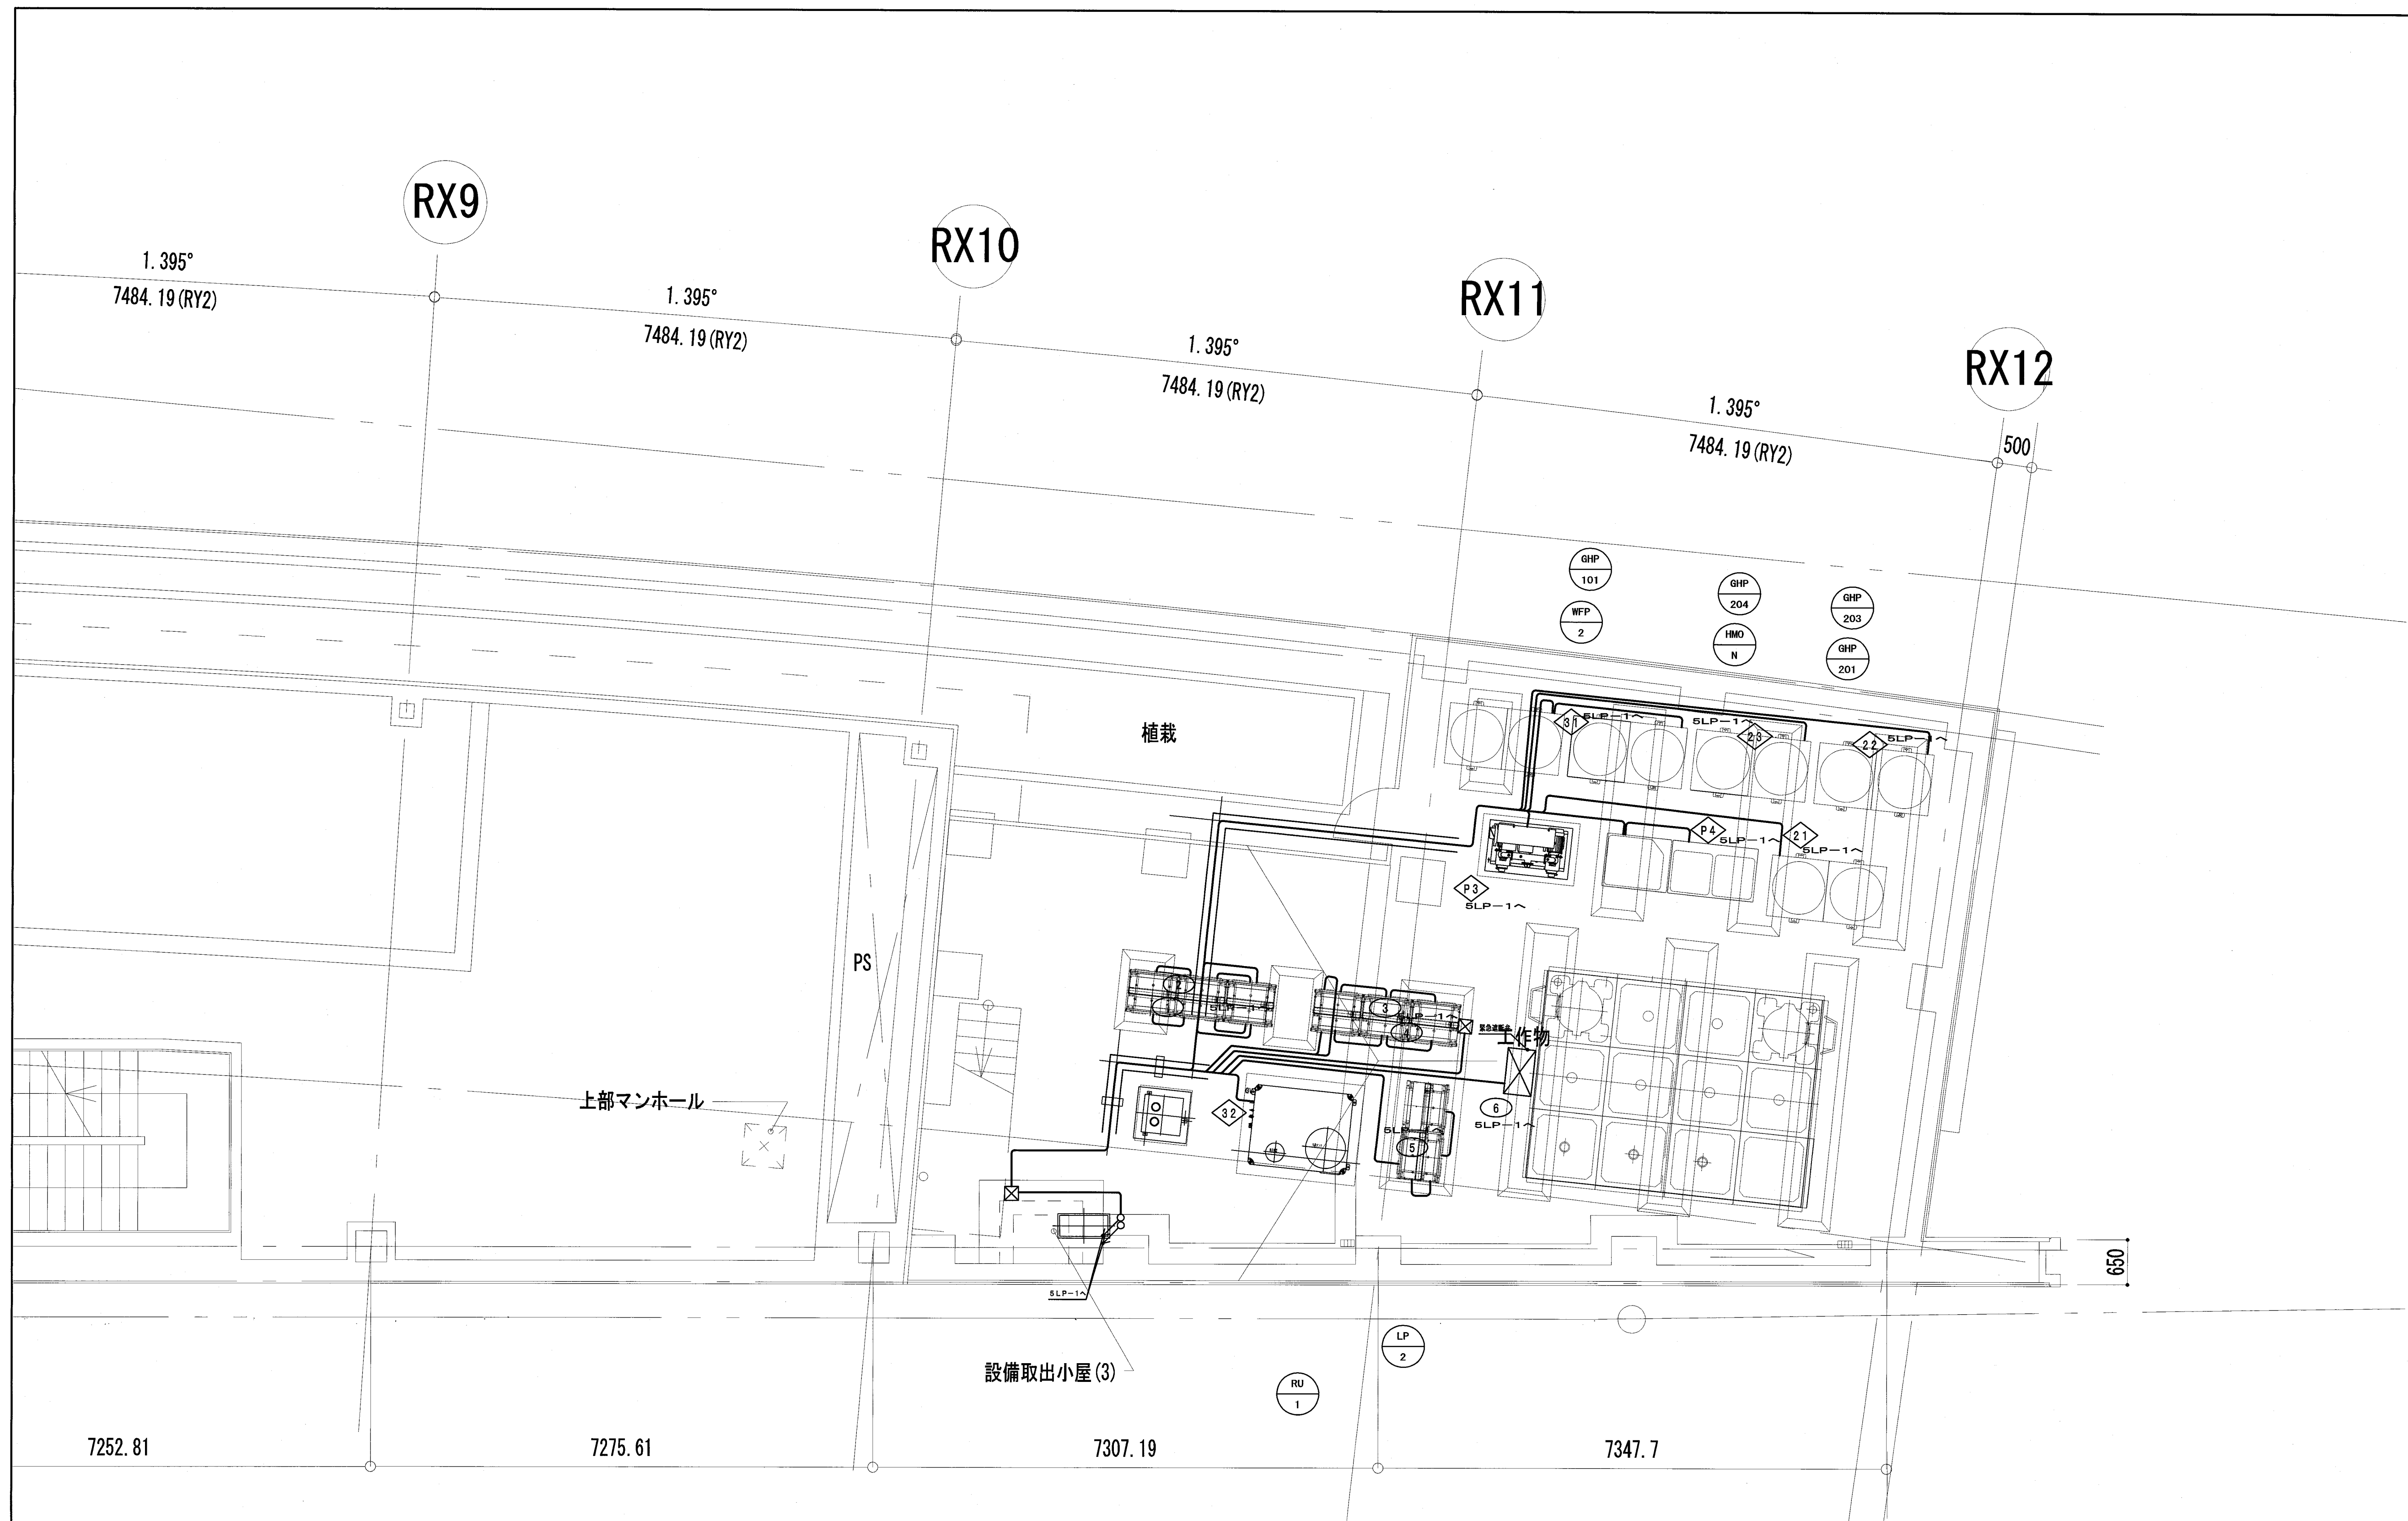

システム構成図

システム概要

本中央監視装置は、1F事務室に設置し省力化、省エネルギー化、安全性の確保、快適環境の実現等を目的とした空調・衛生・受変電・各種機器の総合的、効率的な管理、監視、制御を行う。システム構築にあたっては、構成機器が故障した場合でも他の機器に波及しないよう危険分散を考慮したシステムとする。
・マンマシンインターフェース（監視端末）は汎用PCを利用可能とする。
（監視端末利用における必要条件・推奨仕様は、機器機能表参照）

中央監視装置

<監視端末PC>

LCD

KB

PC

IJP

IPv4ネットワーク

SCSm

NC-bus

RS

個別線

受変電設備

RS

個別線

動力盤

RS

個別線

分電盤

RS

個別線

動力盤

BMIF

ビルマルチI/F

RS-232C

センサ

電気設備工事

（注記）1. 中央監視装置と自動制御設備は同一メーカーとする。
2. BMIF及びビルマルチI/Fは機械設備工事より支給の上システム制御盤内に収納するものとする。

電気設備

機械設備

防災受信器 [火災信号]

キュービクル [動力給電状態（母線の電圧27等）]
取合盤 [自家発・商用切替遮断器（52GB等）]
自家発盤 [自家発電確立（84G・52G等）]

UPS 2kVA

AC/GC100V20A
単独D種接地

停電警断
タイマ回路

分電回路

※印へ電源供給

電気設備工事

システム制御盤

SCSmへ

SCSmへ
（AC/GC給電状態、自家発給電状態）

中央監視機器機能表

記号	名称	概要	仕様
PC	中央監視端末	Webブラウザの機能によりシステム管理情報の表示・操作及び、各種プログラムの設定、変更を行う。 マウスにて画面の選択及び、操作を行う。	CPU : 3.0GHz相当 (Dual Core) メモリ : 2ギガバイト HDD : 250ギガバイト DVD-ROMドライブ : DVD8倍速, CD24倍速 電源 : AC100V±10%, 50Hz, 171VA (LCD含む) OS : Windows7 Professional webブラウザ : IE8.0 マウス (MS) : 光学式
LCD (PC)	液晶ディスプレイ	表示の中心となるユニットで、各種のリストやグラフの表示を行う。	表示サイズ : 19型 表示色 : 1677万色 表示文字 : 英数字, カナ, ひらがな, 漢字 (JIS第1, 第2水準), 記号及び, 図形 解像度 : 1280×1024ドット
SCSm	システム・コア・サーバ (小管理点数対応)	PC (中央監視端末) のWebブラウザソフトウェアにてシステム全体の管理情報 (ポイント) の表示, 設定, 操作を行う為の情報の一元管理を行う。 また, システム全体の管理, 定周期でのデータ収集, 蓄積, 加工及び, 下記の周辺装置への入出力を統括管理する。 また, RSと伝送を行い, ポイントデータ, スケジュール制御等を管理する。	主処理装置 : 32ビットCPU 主記憶容量 : 128メガバイト OS : Linux 最大管理点数 : 500点 電源 : AC100/200V±10%, 50Hz, 62VA 画面枚数 : 20枚
IPv4 ネットワーク		中央監視装置の基幹をなす伝送幹線であり、各種データ伝送を行う。	通信方式 : Ethernet, IPv4対応 通信速度 : 100Mbps ケーブル仕様 : 100BASE-TX, 100BASE-FX
IJP	カラーインクジェットプリンタ	各種データの印字を行う。 ・日報, 月報, 年報	印字方法 : インクジェット 印字色 : フルカラー 印字用紙 : A4 電源 : AC100V±10%, 50Hz, 47VA
NC-bus	コントロール・バス	中央監視装置と端末伝送装置間のデータ伝送を行う。	通信方式 : 専用通信 通信速度 : 4800bps ケーブル仕様 : 1PEV-S 0.9-1P (ツイストペアケーブル)
RS	端末伝送装置	現場に設置して中央監視装置とデータ伝送を行う。 端末伝送装置と各入出力点数は個別配線する。	入出力点数 : 中央管理点入出力一覧表参照 電源 : AC100/200V±10%, 50Hz 通信方式 : 専用通信
BMIF	ビルマルチインターフェース	ビルマルチシステムと通信、中央監視装置から発停・状態/故障監視・温度設定/計測ができる。	最大入力系統数 : 64系統 通信方式 : ボーリング/セレクティング方式 (JIS X5002相当) 通信制御手順 : 4800bps 通信速度 : 4800bps 電源 : AC100/200V±10%, 50Hz, 20VA

竣工図

2013.08.31

設計

工事

縮尺 A1:N, S A3:N, S

E-022

ACAD09

TAISEI

For a Lively World

TAISEI CORPORATION

TAISEI DESIGN

Planners Architects & Engineers

大成建設株式会社 一級建築士事務所

〒163-0609 新宿区西新宿1-25-1

URL <http://www.aisei.co.jp>

一級 第338032号

設備設計一級 第 3946号

設計 高木 淳

担当 金子 一登

島嶼会館建設工事

【竣工図】

発行日 2013.08.31

図面名称

中央監視設備
システム図(1)

竣工図

2013.08.31

設計

工事

縮尺 A1:N, S A3:N, S

E-022

ACAD09

1. 監視（操作・表示）機能

- (1) Web監視
Webブラウザ(Microsoft Internet Explorer)を使用して、中央監視画面を表示し、各種表示・操作を行う。
- (2) 操作方法
マウス・キーボードより操作を行う。
- (3) パスワード設定変更
監視画面の操作許可範囲を「表示のみ」「表示・設定」「表示・設定及び保守画面表示」のレベルに分け、それぞれのレベルに対応したパスワードの設定を行う。
監視画面へのログイン時にレベル毎のパスワード入力を行うことで、ユーザ毎に操作範囲を制限することを可能とする。
- (4) 警報処理
警報が発生した際、ブザーを鳴動し、発生した警報に応じたインジケータの点滅表示により警報発生のお知らせを行う。
- (5) ポイント詳細ダイアログ
各ポイントごとのポイント登録情報／計測値上下限／偏差値監視、トレンドグラフ、運転時間データなどの情報を表示する。
また、発停点や設定点の操作を行うことができる。
- (6) 保守登録
定期点検中、保守中のポイントを保守登録を可能とする。保守登録されたポイントは、監視、制御、スケジュール対象から外され、警報発生時も警報扱いが行わない。
- (7) 計測値上下限／偏差値監視
計測点に関して、計測値があらかじめ指定した上下限範囲から外れた場合に、警報出力を行う。
上下限は絶対値で指定する絶対値監視、または設定値に対する偏差で指定する偏差値監視の2種類を選択可能とする。ポイントごとの設定はポイント詳細画面で設定を行う。
- (8) 運転時間・投入回数積算
設備機器などの運転時間、投入回数の積算を行い、ポイント詳細画面に表示する。
- (9) システム状態表示
システムの状態を、『制御』『構成機器』『ポイント』『保守』の区分ごとにアイコン表示し、現在状態をひと目で確認することを可能とする。
- (10) グループリスト表示
ポイントをあらかじめ管理点コードで定めたグループごとに一覧表示を行う。
グループリスト上でポイント詳細画面の表示を可能とする。
- (11) ソフトウェアアップグレード表示
各設備の状態を画面上にアイコン（集合表示灯）形式で表示する。ポイントの状態が一目で判断できるよう、ボタンの表示色が変化する。また、このボタンをクリックすることでポイント詳細画面の表示を可能とする。
また、ユーザは自由にグループを作成可能とする。
- (12) グラフィック画面表示
各設備の状態をグラフィック画面にて表示する。
各設備の状態は、状態変化及び警報発生後に状態値や色の切替により表示する。
警報発生時は、指定されたグラフィック画面を強制的に表示する。
計測値・計量値は数値にて表示し、一定時間毎に更新する。
また、他グラフィック画面への直接移行を可能とする。
- (13) グラフィック画面変更
グラフィック画面の変更を可能とする。
・部屋の肩仕切り、部屋名などの変更
・画面背景色の変更
- (14) ポイント一覧表示
各ポイントの属性情報により、必要な情報をリスト形式で一覧表示を行う。
ポイント一覧画面上でポイント詳細画面が表示できる。
表示種類：
1. 警報中：現在警報状態のポイントの表示を行う。
2. 運転中：発停点において、現在運転中状態の管理点の表示を行う。
3. 停止中：発停点において、現在停止中状態の管理点の表示を行う。
4. 保守中：機器保守中状態に指定されている管理点の表示を行う。
5. 状態点：状態点・警報点の現在状態の表示を行う。
6. 計測点：計測点の現在状態の表示を行う。
7. 設定点：設定点の現在状態の表示を行う。
8. 積算点：積算点の現在状態（累積値）の表示を行う。
9. 全ポイント：全ポイントの現在状態の表示を行う。
- (15) リモートユニット監視
リモートユニット、サブリモートユニット及び、それらが接続されている回線の状態を常時監視し、異常発見時には警報通知を行う。また、ユニットごとのポイント一覧画面に移行することを可能とする。
- (16) 本体アクセス異常通知
中央監視端末（PC）とシステム・コア・サーバ（SCSm）間の通信が何らかの原因により切断され、監視の継続が不可能となった場合も、監視用PCでのブザー鳴動により、異常発生を通知する。

2. 制御機能

- 2-1. 共通
- (1) カレンダー制御
平日／休日／特別日1／特別日2の当月を含む12か月先までの設定を可能とする。
- (2) タイムプログラム制御
あらかじめ設定された時刻に機器の起動／停止を自動で行う。タイムプログラムが使用するカレンダーに基づく本日から1週間分のスケジュールを持ち、平日／休日／特別日1／特別日2について、それぞれ1日最大4回の動作と時刻の設定ができる。
- (3) イベントプログラム制御
管理点の状態変化・警報発生等を条件として、操作対照機器を指定した状態（起動／停止等）に動作させる。
- (4) 数値演算
積算値や計測値に対して四則演算を行ない、その演算結果をポイントに出力する。
- (5) 論理演算
複数のポイントの入力状態に対して論理演算判断を行ない、結果を出力する。
- (6) 使用量演算
ビルで使用した燃料、熱、ガス、電気などの各種エネルギー使用量（積算点）を、エネルギー種別ごとに加算／減算した結果を表示可能とする。
タイムプログラム制御機能と連携して積算値を時間帯ごとに区分けすることで、一般電気業者から供給された電力に対し、時間帯別（昼・夜間）の一次エネルギー換算係数に対応可能とする。

- 2-3. 電気
- (1) 停電／自家発起動時順序投入／復電制御
1. 停電時処理
商用電源断検出時、UPS装置により電源バックアップされている場合は、不要な警報の通知を抑制し、停電発生時の警報通知をブザー鳴動・停電アイコンの点滅表示により行う。停電検出中は、火災処理によるイベントプログラム出力、停電イベントによる出力、手動操作による出力以外からの出力は、保留となる。
2. 自家発時処理
自家発起動検出時、自家発順序登録表に登録されているポイントに順次起動出力する。
なお、火災処理によるイベントプログラム出力、停電イベントによる出力、手動操作による出力以外からの出力は保留となる。
3. 復電時処理
商用電源復帰検出時、復電プログラムが起動する。この時、発停ポイントに対しては停電前の状態および停電中に保留された出力指令に合わせた出力を行うので、復電時に本来あるべき状態に自動的に移行する。
また、復電プログラムは、自動／手動起動の選択およびポイントの復電処理の順序指定を行うことができる。

- 2-4. 防災
- (1) 火災処理
火災入力信号を受信すると、システムは火災処理として、ブザーの鳴動／火災インジケータ表示を行う。
また、火災発生時の空調機停止等の動作をイベントプログラムに設定して自動化できる。
火災時の動作は、他の制御指令より優先して実行する。
火災復帰時は、手動操作で火災処理制御を解除する。
（火災鎮火後の火災解除操作が行われるまで保留とされる）

3. データ管理機能

- (1) 96時間データ表示・蓄積
全ポイントを対象に96時間分のデータを蓄積する。蓄積されたデータはポイントトレンドなどで表示することができる。
- (2) 96時間データ出力
蓄積している96時間分のデータをCSVファイルとして出力できる。
- (3) ポイントトレンド表示
計測値・積算値、機器の運転状態の時系列変化を一定時間蓄積し、トレンドグラフ（折れ線）、バーグラフ（棒グラフ）にてポイント毎に表示する。
エネルギー使用量の積算値は、CO2排出量又は原油換算量に積算し、バーグラフ表示する事が出来る。
また、過去データとの比較を2件まで可能とする。
・1分周期データ：過去96時間分（ただし、積算点は30分周期）
・1時間周期データ：過去397日分
・1日周期データ：過去397日分
・1ヶ月周期データ：過去10年分
- (4) 運転トレンド
設備機器の発停ノ状態点データ、温度計測などの計測点、温度設定などの設定点データの1分周期のデータを過去96時間分蓄積し、2種類のグラフ（横棒、折れ線）で最大20点を同時に表示します。
- (5) 日月年報表示・蓄積・CSV出力
計測値や積算値を指定されたフォーマットで画面上に表示し、必要により最大値・最小値・平均値等の演算値を表示する。
また、CO2排出係数により変換されたエネルギー使用量の積算値はCO2排出量又は、原油換算量を表示する事が出来る。
日月年報：最大100枚
登録された管理点のデータを自動及び手動でCSV形式ファイルを生成する。
また、日報／月報／年報データをCSV形式ファイルとして自動、手動で出力することができる。
- (6) 日月年報印字
日月年報表示・蓄積・出力機能で画面表示している日・月・年報を帳票形式で自動印字を可能とする。
手動で過去の任意の年月日を指定し、PDFファイルを生成出力する。
- (7) システム履歴
警報／状態変化／操作設定の各種履歴や未確認警報を画面上に表示する。
ポイント／構成機器などの対象や警報／状態変化／操作といった分類、および発生日時を組み合わせ絞り込みができる。
また、システム履歴画面上でポイント詳細画面の表示ができる。
- (8) 集中検針
管理点の電気・ガス・水道メータの積算値を「毎月」もしくは、「隔月」の指定日に検針し、前回指示日までの使用量を算出する。
それをもとにメータ種別毎の検針結果、系統／テナント毎の検針結果一覧を印字する。
使用量は、前動値との比較による異常検出や手動修正ができる。
検針結果はPDFファイルとして出力でき、印字を可能とする。
またCSV形式でのファイル出力も可能とする。
・登録点数：最大300メータ
なお、検針内容を確認するため、検針レポート出力前に検針結果ファイルの出力を可能とする。

確認申請図	2012.08.01
見積図	2012.08.10
契約図	2012.10.01
竣工図	2013.08.31

設計番号	01-28350-000
------	--------------

島嶼会館建設工事

【竣工図】
発行日 2013.08.31


図面名称

中央監視設備
システム図(2)

縮尺	A1:N.S	A3:N.S
----	--------	--------

E-023

AOAD09

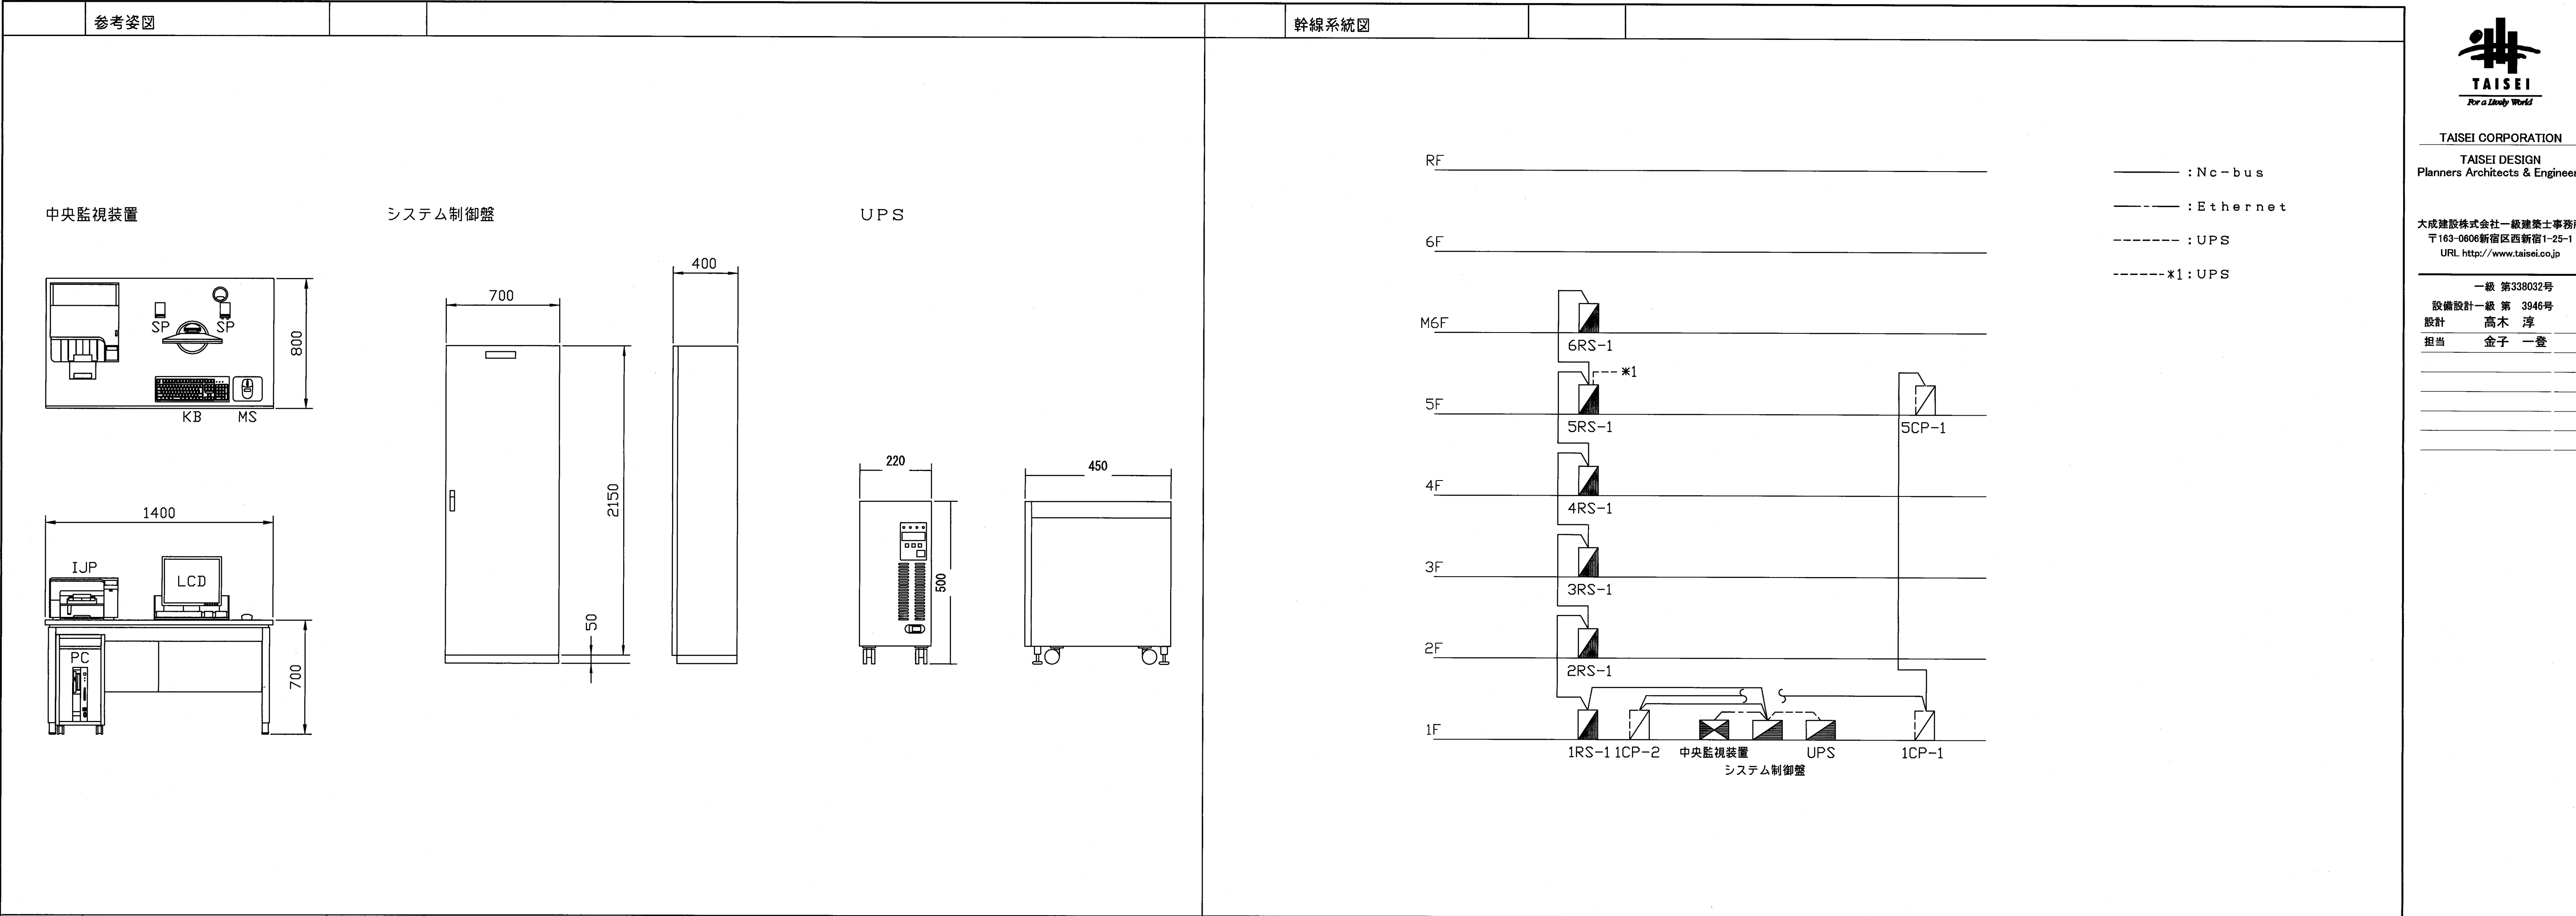

RS取合回路図										
入出力項目	発停、状態・故障	状態・故障	状態	故障	計量（パルス）入力	計量（パルス）入力	アナログ入力	アナログ入力	アナログ入力	
	瞬時接点出力	接点入力	接点入力	接点入力	無電圧単位接点パルス	無電圧単位接点パルス	温度入力	電圧入力	電流入力	
リモートユニット RS										
外部配線										
現場側機器										
備考	a-a 接点 1. 状態確認用入力接点は、補助継電器（52X）側を使用のこと 2. 遠方用補助継電器（CX, TX）には、スパークキラー（ダイオード等）を取付のこと。	1. 入力信号 無電圧 a 接点連続 2. 回路電圧、電流 DC12V、10mA	1. 入力信号 無電圧 a 接点連続 2. 回路電圧、電流 DC12V、10mA	1. 入力信号 無電圧 a 接点連続 2. 回路電圧、電流 DC12V、10mA	積算 1. 入力信号 12VDC、10mA 2. 入力信号条件 ON時間30ms以上 OFF時間30ms以上 ON+OFF時間100ms 以上の3つの条件を満たすこと。 	積算（漏水器） 1. 入力信号 12VDC、10mA 2. 入力信号条件 ON時間30ms以上 OFF時間30ms以上 ON+OFF時間100ms 以上の3つの条件を満たすこと。 	1. 入力信号 P=100Ω、JP=100Ω 2. 回路電圧、電流 DC1V、1mA 3. 計測レンジ 0~50℃、-50~100℃ -20~80℃、50~200℃	1. A1V1入力信号 1~5VDC 入力インピーダンス500Ω 2. A1V2入力信号 0~5VDC 入力インピーダンス5KΩ 3. A1V3入力信号 -5~5VDC 入力インピーダンス110KΩ 4. アイソレーションなし	1. 入力信号 DC4~20mA 2. 入力インピーダンス 300Ω 3. アイソレーションなし	

TAISEI

For a Lively World

TAISEI CORPORATION

TAISEI DESIGN

Planners Architects & Engineers

大成建設株式会社一級建築士事務所

〒163-0606新宿区西新宿1-25-1

URL <http://www.taisei.co.jp>

一級 第338032号

設備設計一級 第 3946号

設計 高木 淳

担当 金子 一登

確認申請図	2012.08.01
見積図	2012.08.10
契約図	2012.10.01
竣工図	2013.08.31

設計番号 01-28350-000

島嶼会館建設工事

【竣工図】
発行日 2013.08.31
図面名称

中央監視設備
システム図(3)

縮尺 A1:N,S A3:N,S

竣工図

2013.08.31

設計

工事

E-024

設備記号	名 称	自動制御盤	信号取合先	リモート 種別	操 作				表 示		計 測			計量	備 考		
					設定	オン 状態	オフ 状態	オン 状態	オフ 状態	状態 警報	状態	警報	温度			湿度	その他
	<動力盤・分電盤>																
1P-1	動力盤 一括警報	1RS-1	1P-1	RS							1						
2P-1	動力盤 一括警報	2RS-1	2P-1	RS							1						
5P-1	動力盤 一括警報	5RS-1	5P-1	RS							1						
	電力量	5RS-1	5P-1	RS										6			
6P-1	動力盤 一括警報	6RS-1	6P-1	RS							1						
1L-1	分電盤 一括警報	1RS-1	1L-1	RS							1						
1LP-1	動力分電盤 一括警報	1RS-1	1LP-1	RS							1						
	電力量	1RS-1	1LP-1	RS										3			
1L-2	分電盤 一括警報	1RS-1	1L-2	RS							1						
1LP-MDF	動力分電盤 一括警報	1RS-1	1LP-MDF	RS							1						
2L-1	分電盤 一括警報	2RS-1	2L-1	RS							1						
2L-2	分電盤 一括警報	2RS-1	2L-2	RS							1						
2L-3	分電盤 一括警報	2RS-1	2L-3	RS							1						
	電力量	2RS-1	2L-3	RS										1			
2L-4	分電盤 一括警報	2RS-1	2L-4	RS							1						
	電力量	2RS-1	2L-4	RS										1			
2L-5	分電盤 一括警報	2RS-1	2L-5	RS							1						
	電力量	2RS-1	2L-5	RS										2			
2L-6	分電盤 一括警報	2RS-1	2L-6	RS							1						
	電力量	2RS-1	2L-6	RS										1			
2L-7	分電盤 一括警報	2RS-1	2L-7	RS							1						
	電力量	2RS-1	2L-7	RS										1			
2L-8	分電盤 一括警報	2RS-1	2L-8	RS							1						
	電力量	2RS-1	2L-8	RS										1			
2L-9	分電盤 一括警報	2RS-1	2L-9	RS							1						
	電力量	2RS-1	2L-9	RS										2			
3L-1	分電盤 一括警報	3RS-1	3L-1	RS							1						
	電力量	3RS-1	3L-1	RS										1			
3L-2	分電盤 一括警報	3RS-1	3L-2	RS							1						
	電力量	3RS-1	3L-2	RS										1			
4L-1	分電盤 一括警報	4RS-1	4L-1	RS							1						
	電力量	4RS-1	4L-1	RS										1			
4L-2	分電盤 一括警報	4RS-1	4L-2	RS							1						
	電力量	4RS-1	4L-2	RS										1			
5L-1	分電盤 一括警報	5RS-1	5L-1	RS							1						
	電力量	5RS-1	5L-1	RS										1			
5L-2	分電盤 一括警報	5RS-1	5L-2	RS							1						
	電力量	5RS-1	5L-2	RS										1			
5LP-1	動力分電盤 一括警報	5RS-1	5LP-1	RS							1						
	電力量	5RS-1	5LP-1	RS										2			
6L-1	分電盤 一括警報	6RS-1	6L-1	RS							1						
	【客室制御盤取合い】																
	客室 在／不在信号	3RS-1	客室制御盤	RS						29							
	客室 在／不在信号	4RS-1	客室制御盤	RS						29							
	客室 在／不在信号	5RS-1	客室制御盤	RS						29							
	【防災設備】																
	火災信号	1RS-1	防災盤	RS							1						
	合計					46	1	138	0	2	96	91	47	1	15	36	総合計 473点

Copyright (C) 大成建設株式会社 著作権者の許可なく複製、転載、第三者開示等の行為を禁止する

2階平面図

機器凡例

シンボル記号	記号	配線	配管
客室制御盤	KPEVS0.750	- 3P X 1 (E25)	屋内外

記号凡例

平面図記号	内容
---	配出配管
---	天井内ケーブル配線
---	フリーアクセス内配線

＜特記＞
・天井内はケーブルコゴシとし、壁への立下りは配管を使用する。



＜電線管サイズについて＞
(PF22) / (コゴシ)

立下り配管サイズを示す。

-A-	KPEVS0.750	- 3P X 1 (コゴシ)	1L-1
-B-	HP1, 2	- 3P X 1 (コゴシ)	防災盤
-C-	CV3.50	- 3C X 2 (コゴシ)	UPS-AC
	CV5.50	- 3C X 1 (コゴシ)	UPS-AC
-D-	100BASE-TX	X 1 (コゴシ)	幹線
	CV3.50	- 3C X 1 (コゴシ)	UPS-AC
-E-	1PEVS0.90	- 1P X 2 (PF16) X2 / (コゴシ)	幹線 (RS, CP)
	CV5.50	- 3C X 1 (PF28) / (コゴシ)	UPS-AC

-F-	1PEVS0.90	- 1P X 2 (E19) X2	幹線 (CP)
-G-	1PEVS0.90	- 1P X 2 (E19) X2	幹線 (RS, CP)
	CV5.50	- 3C X 1 (E31)	UPS-AC
-I-	KPEVS0.750	- 3P X 1 (E25)	1LP-MDF
-J-	KPEVS0.750	- 3P X 1 (E25)	1P-1
	CV3.50	- 3C X 1 (E25)	AC

-K-	KPEVS0.750	- 3P X 1 (PF22) / (コゴシ)	1LP-1
	CVVS20	- 2C X 1 (PF22) / (コゴシ)	1LP-1
-L-	KPEVS0.750	- 3P X 1 (E25)	1L-2
-M-	KPEVS0.750	- 3P X 1 (コゴシ)	1L-2
-N-	1PEVS0.90	- 1P X 2 (E19) X2	幹線 (RS)
	KPEVS0.750	- 3P X 2 (E39)	1LP-1, 1L-2
	CVVS20	- 2C X 1 (E25)	1LP-1
-O-	1PEVS0.90	- 1P X 2 (コゴシ)	幹線 (RS)
	1PEVS0.90	- 1P X 2 (コゴシ)	幹線 (CP)

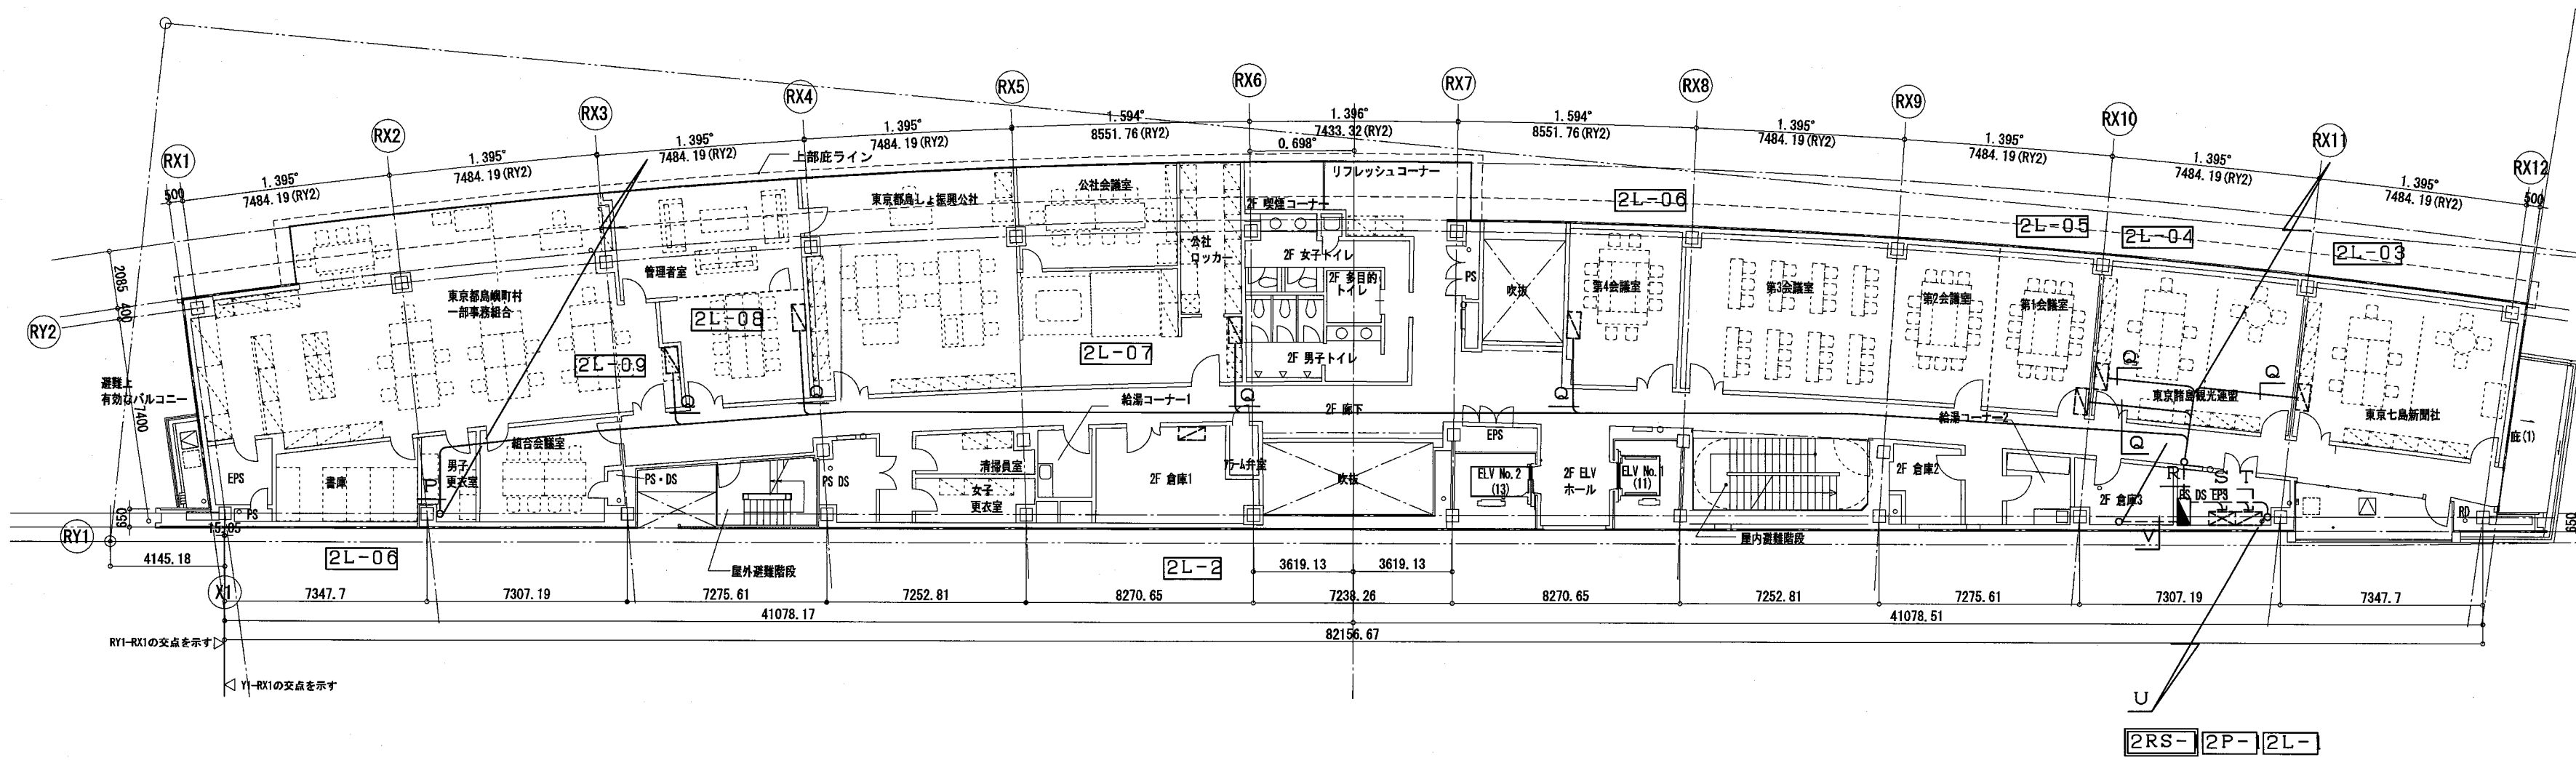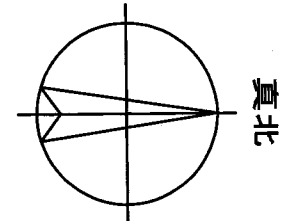


1階平面図

-P-	1PEVS0.90	- 1P X 1 (コゴシ)	幹線 (RS)
	CV5.50	- 3C X 1 (コゴシ)	UPS-AC

-Q-	KPEVS0.750	- 3P X 1 (PF22) / (コゴシ)	2L
	CVVS20	- 2C X 2 (PF28) / (コゴシ)	2L
-R-	1PEVS0.90	- 1P X 1 (E19)	幹線 (RS)
	CV5.50	- 3C X 1 (E31)	UPS-AC
	KPEVS0.750	- 3P X 6 (E51) X2	2L-01~06
	CVVS20	- 2C X 12 (E51) X2	2L-01~06

-S-	CV3.50	- 3C X 1 (E25)	AC
	CVVS20	- 2C X 3 (E39)	2P-1
	KPEVS0.750	- 3P X 1 (E25)	2P-1
-T-	KPEVS0.750	- 3P X 1 (E25)	2L-1

-U-	1PEVS0.90	- 1P X 2 (E19) X2	幹線 (RS, CP)
	CV5.50	- 3C X 1 (E31)	UPS-AC
-V-	1PEVS0.90	- 1P X 1 (E19)	幹線 (CP)

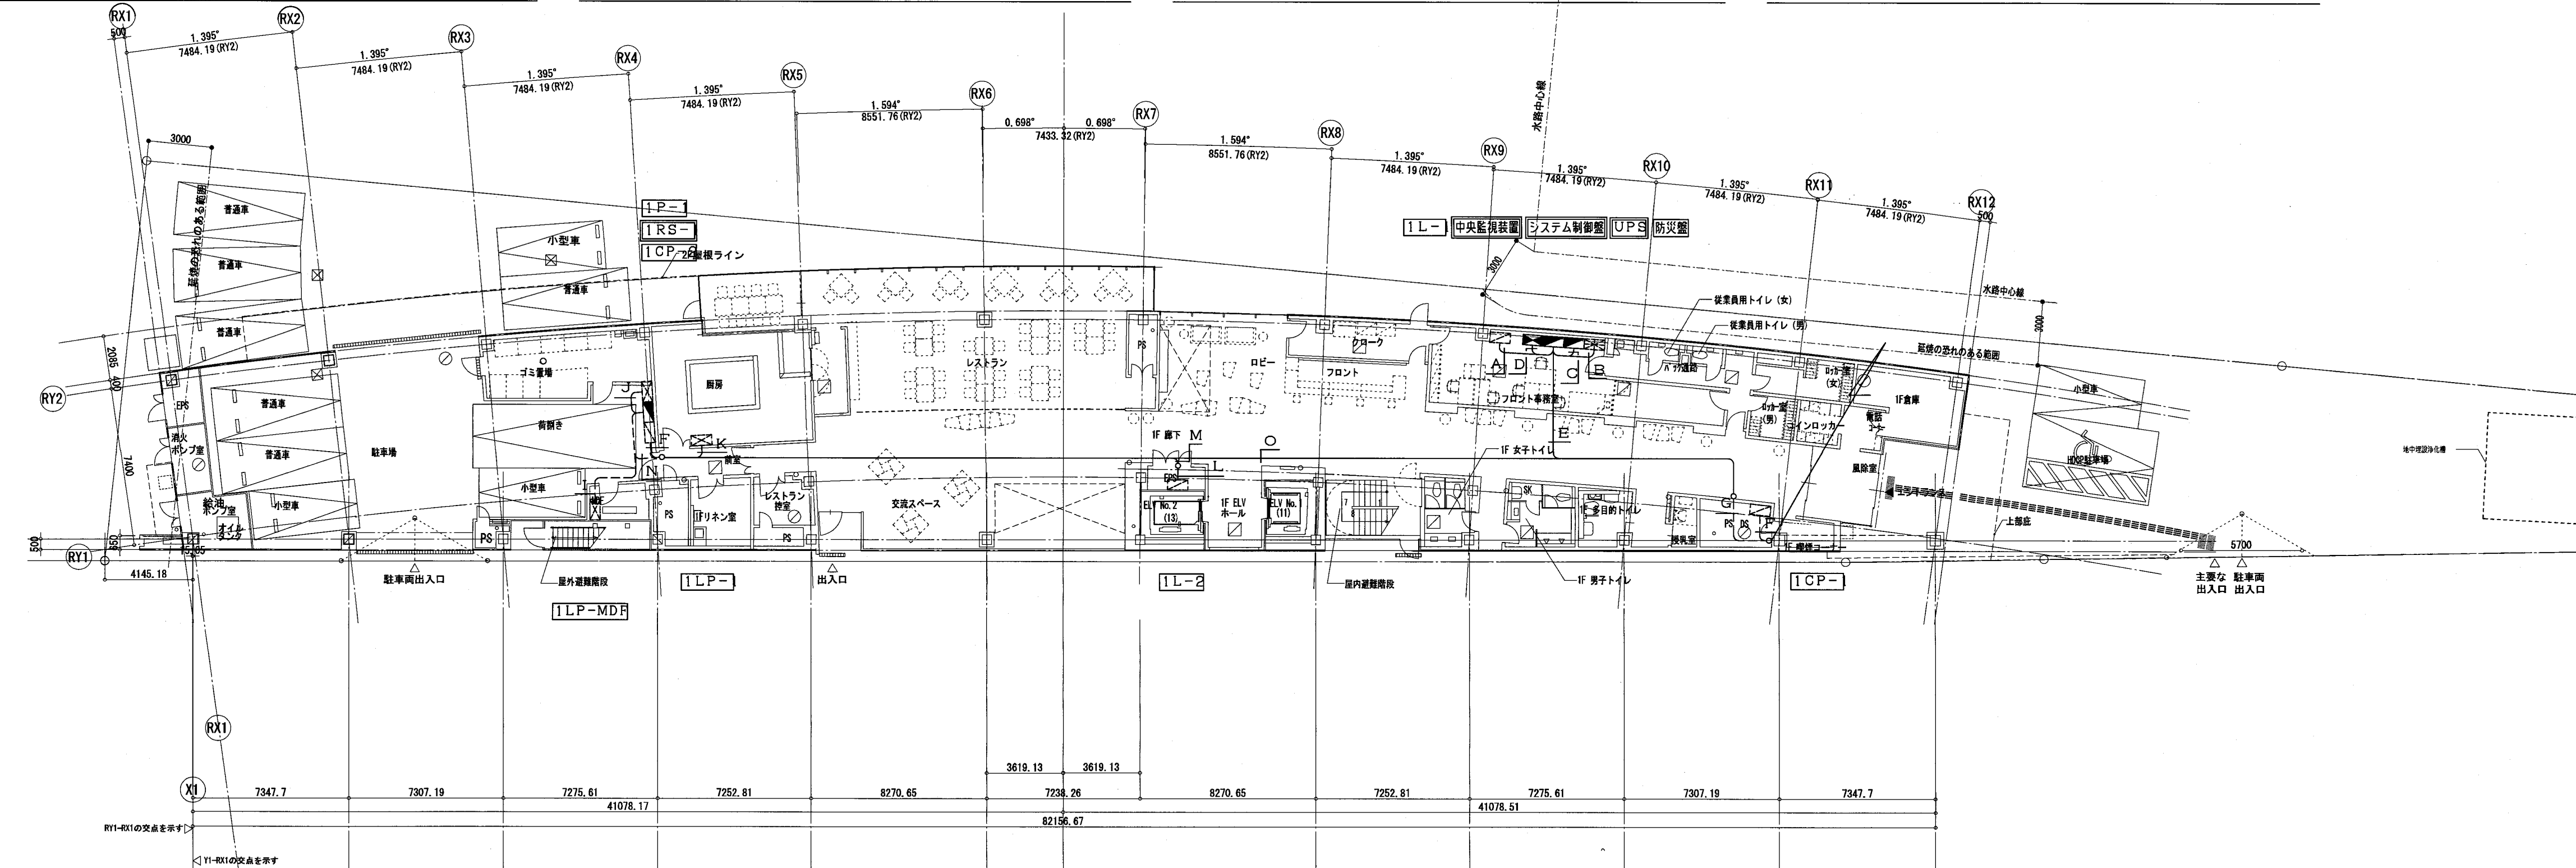

TAISEI
For a Lively World

TAISEI CORPORATION
TAISEI DESIGN
Planners Architects & Engineers

大成建設株式会社 一級建築士事務所
〒163-0606 新宿区西新宿1-25-1
URL <http://www.taisei.co.jp>

一級 第338032号
設備設計一級 第 3946号
設計 高木 淳
担当 金子 一登

確認申請図	2012.08.01
見積図	2012.08.10
契約図	2012.10.01
竣工図	2013.08.31

設計番号 01-28350-000

島嶼会館建設工事

【竣工図】
発行日 2013.08.31
図面名称

中央監視設備
1・2階平面図

縮尺 1/200

竣工図 2013.08.31

設計 監理 工事

E-026

ACA009


4階平面図

-A-	KPEVS0, 750	- 3P X 1 (コロガシ)	客室制御盤
-B-	1PEVS0, 90	- 1P X 1 (E19)	幹線 (CP)
-C-	1PEVS0, 90	- 1P X 1 (E19)	幹線 (RS)
	CV5, 50	- 3C X 1 (E31)	UPS-AC
-D-	1PEVS0, 90	- 1P X 2 (E19) X 2	幹線 (CP)

[illegible]

-I-			
CV3, 50	-	3C X 1 (E25)	AC
KPEVS0, 750	-	3P X 1 (E25)	3L-2
-J-			
1PEVS0, 90	-	1P X 2 (E10) X 2	幹線 (RS)
-L-			
KPEVS0, 750	-	3P X 1 (E25)	4L-1


-M-			
KPEVS0, 750	- 3P X 1 (コロガシ)		4L-1
-N-			
KPEVS0, 750	- 3P X 4 (E31)		4L-1
			客室制御盤×3
-O-			
CV3, 50	- 3C X 1 (E25)		AC
KPEVS0, 750	- 3P X 1 (E25)		4L-2

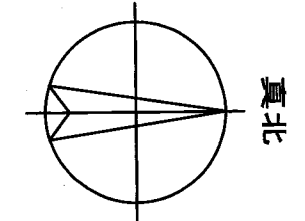


TAISEI CORPORATION
TAISEI DESIGN
Planners Architects & Engineers

成建設株式会社一級建築士事務所
〒163-0606新宿区西新宿1-25-1
URL <http://www.taisei.co.jp>

一級 第338032号
設備設計一級 第 3946号
設計 高木 淳
担当 金子 一登

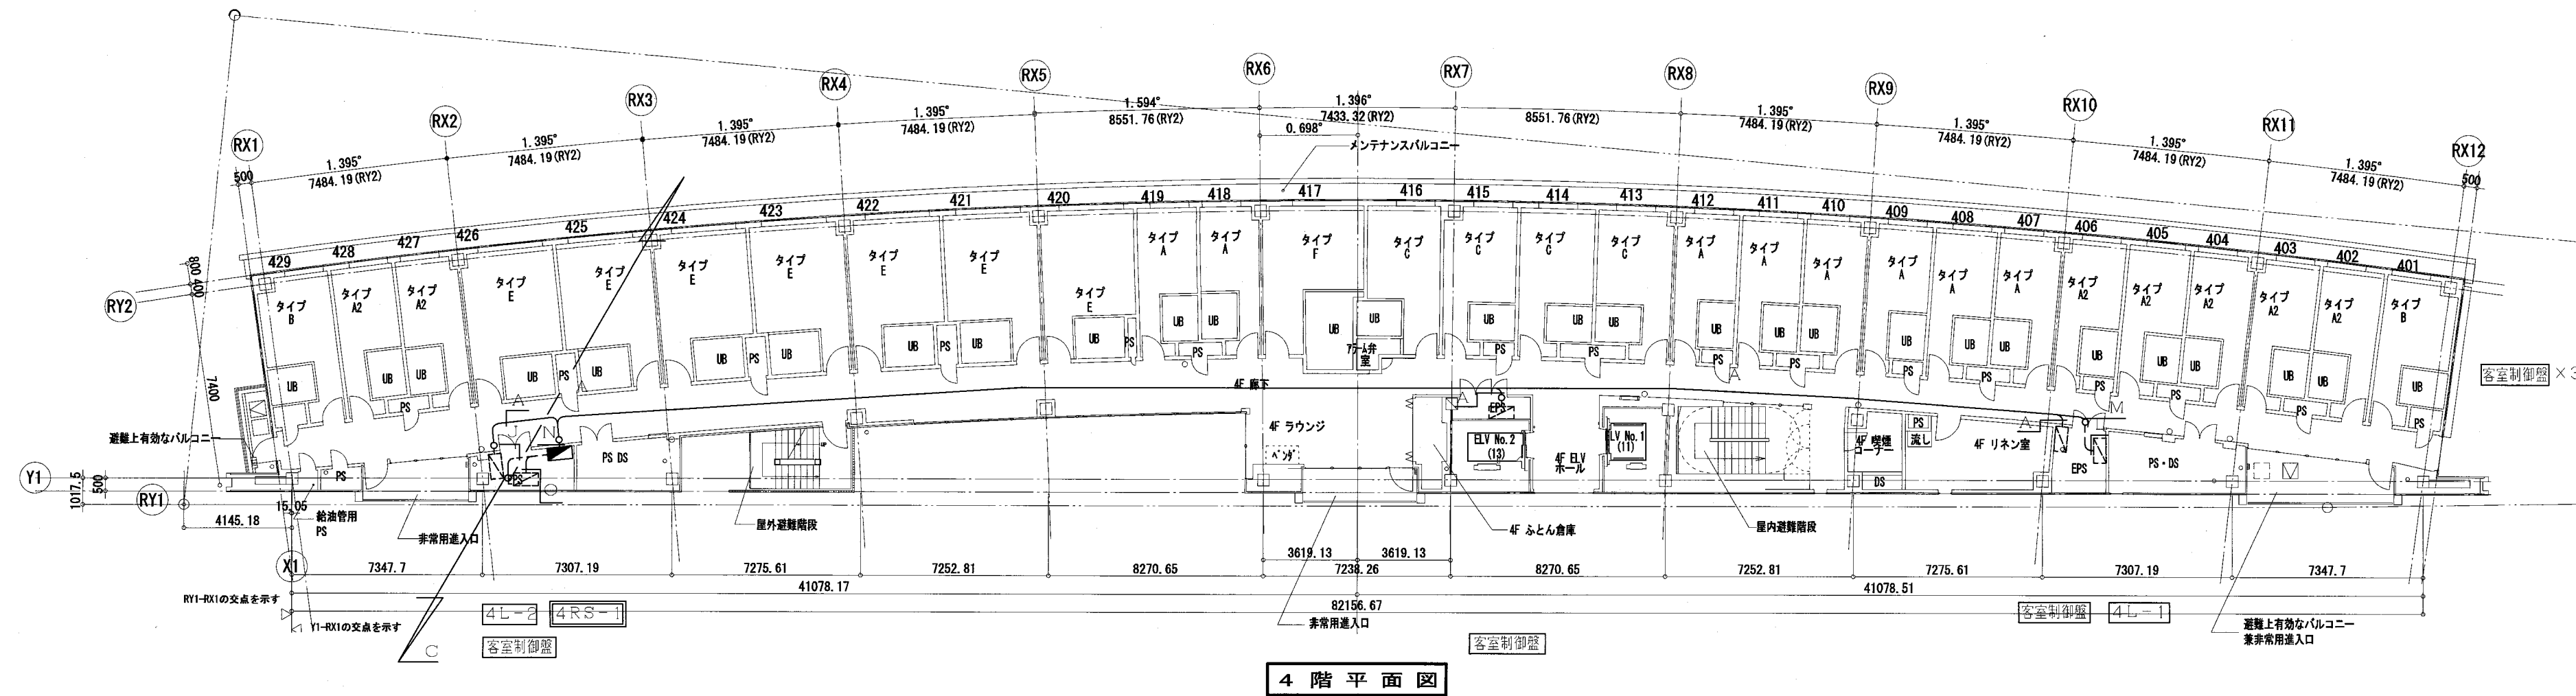

3階平面図

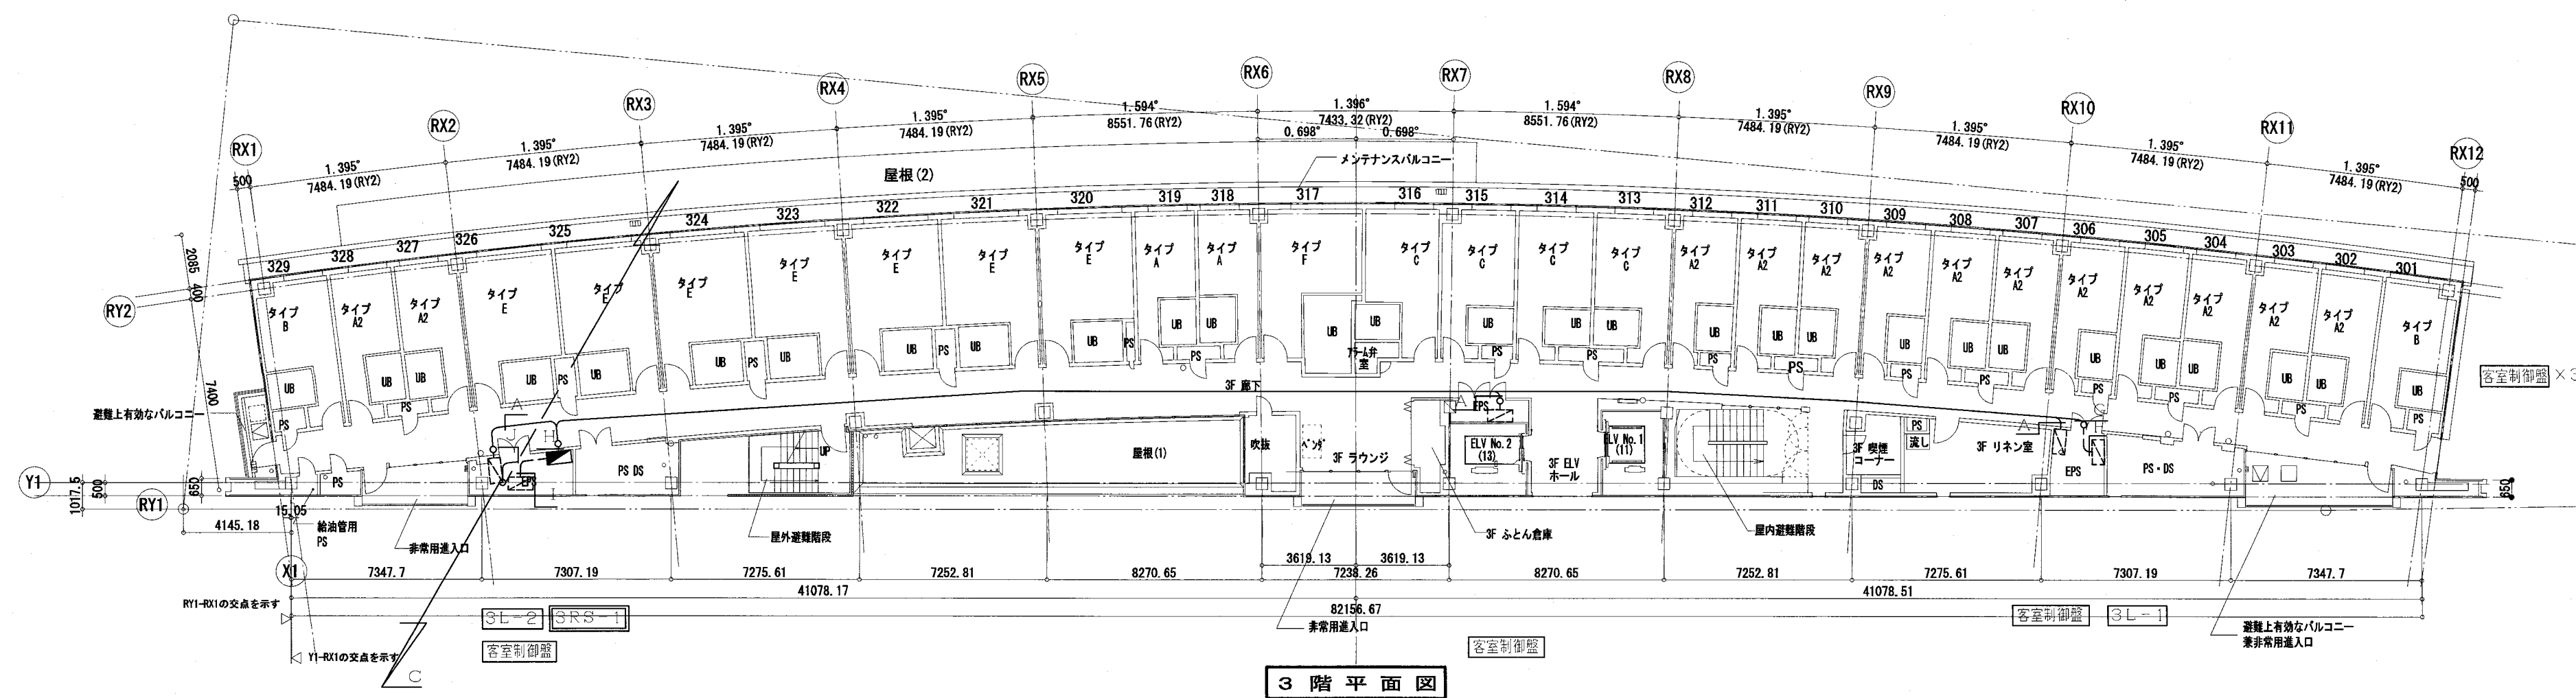

確認申請図	2012. 08. 01
見積図	2012. 08. 10
契約図	2012. 10. 01
竣工図	2013. 08. 31

設計番号 01-28350-000

馬嶼會館建設工事

【竣工図】

行日 2013.08.31

名称

中央監視設備
3・4階平面図

縮尺	1/200
----	-------

E-027

009


M6階平面図

-A-					
KPEVS0.750	-	3P	×	1 (コロガシ)	客室制動盤
-B-					
1PEVS0.90	-	1P	×	1 (E19)	幹線 (CP)
-C-					
1PEVS0.90	-	1P	×	1 (E19)	幹線 (RS)
CV5.50	-	3C	×	1 (E31)	UPS-AC
-D-					
1PEVS0.90	-	1P	×	1 (E19)	幹線 (CP)

-E-						
KPEVS0, 750	-	3P	X	1 (E25)		5P-1
-F-						
KPEVS0, 750	-	3P	X	1 (E25)		5L-1
-G-						
KPEVS0, 750	-	3P	X	2 (コロガシ)		5P-1, 5L-1
-H-						
IPEVS0, 90	-	1P	X	1 (E19)		終極 (RS)
CV5, 50	-	3C	X	1 (E31)		UPS-AC
KPEVS0, 750	-	3P	X	5 (E31)		5P-1, 5L-1


-I-				
CV3, 50	-	3C	X 1 (E25)	AC
KPEVS0, 750	-	3P	X 1 (E25)	5L-2
-J-				
IPEVS0, 90	-	1P	X 1 (コロガシ)	幹線 (RS)
CV5, 50	-	3C	X 1 (コロガシ)	UPS-AC
-K-				
IPEVS0, 90	-	1P	X 1 (E10)	幹線 (RS)
CV5, 50	-	3C	X 1 (E31)	UPS-AC
-L-				
IPEVS0, 90	-	1P	X 1 (G16)	幹線 (RS)
CV5, 50,	-	3C	X 1 (G28)	UPS-AC

-M-		
CV3, 50	- 3C X 1 (G28)	AC
CVVS20	- 2C X 4 (G42)	6P-2
KPEVS0, 750	- 3P X 1 (G22)	6P-2
-N-		
KPEVS0, 750	- 3P X 1 (G22)	非常用発電機
-O-		
KPEVS0, 750	- 20P X 3 (G42) X3	キュービクル
CVVS20	- 2C X 20 (G54) X3	キュービクル
-P-		
KPEVS0, 750	- 3P X 1 (G22)	6P-1

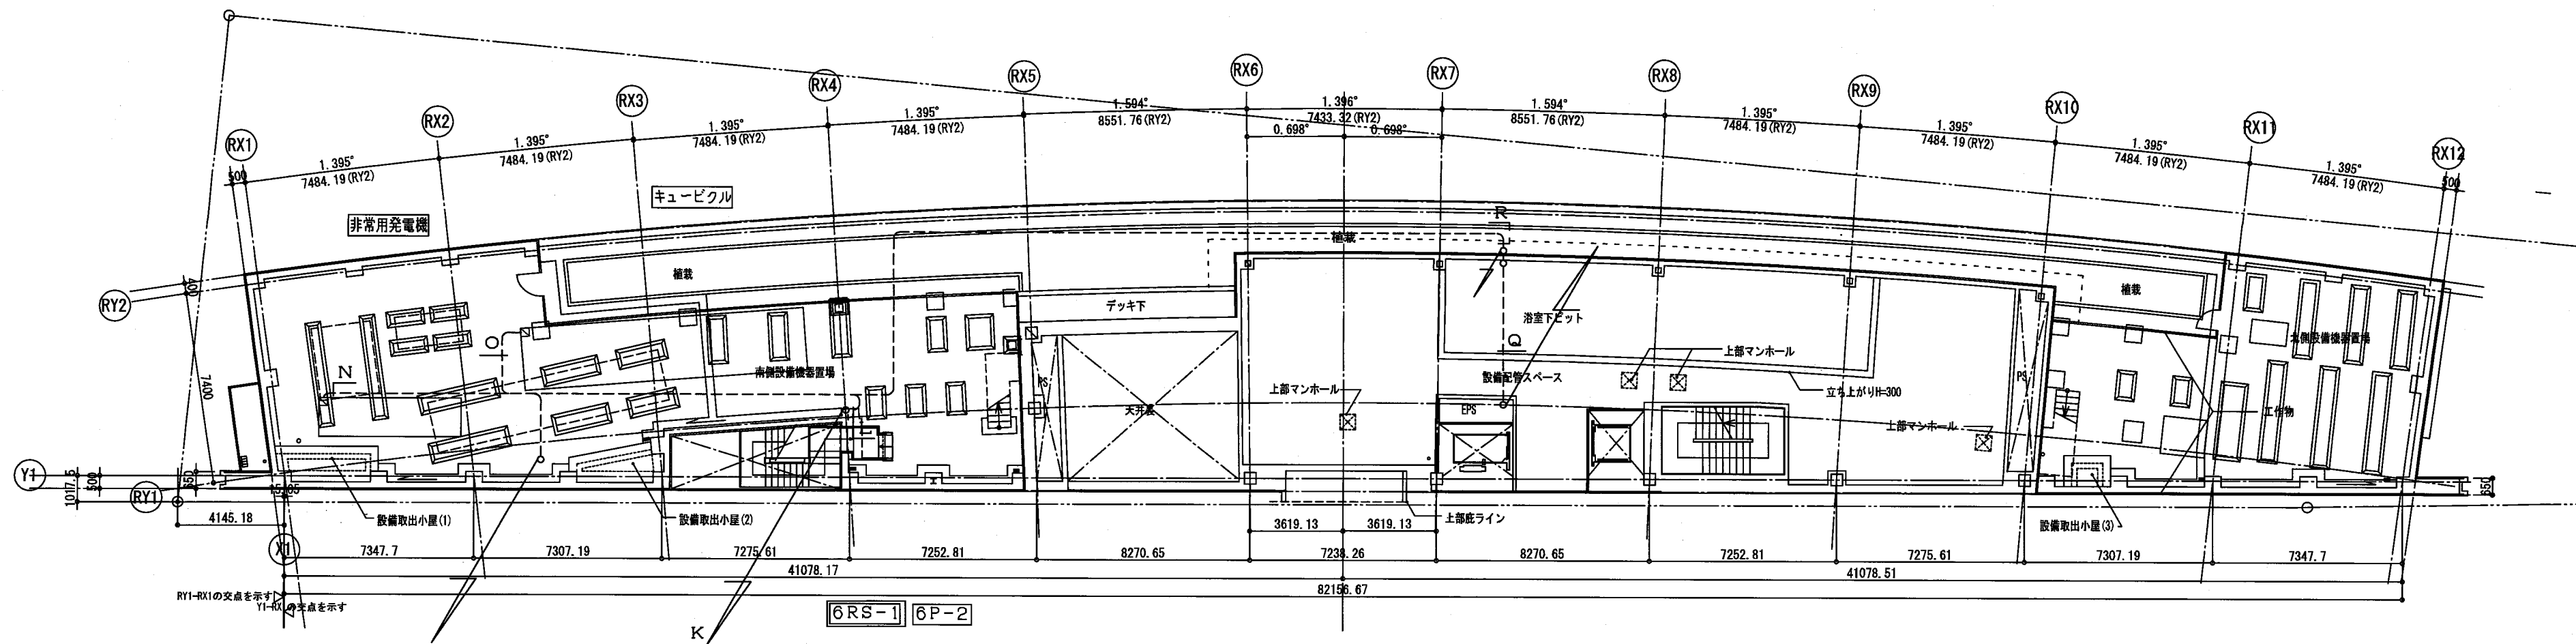

5階平面図

-Q-			
KPEVS0, 750	- 3P x 1 (E25)		6L-1
-R-			
KPEVS0, 750	- 3P x 1 (G22)		6L-1

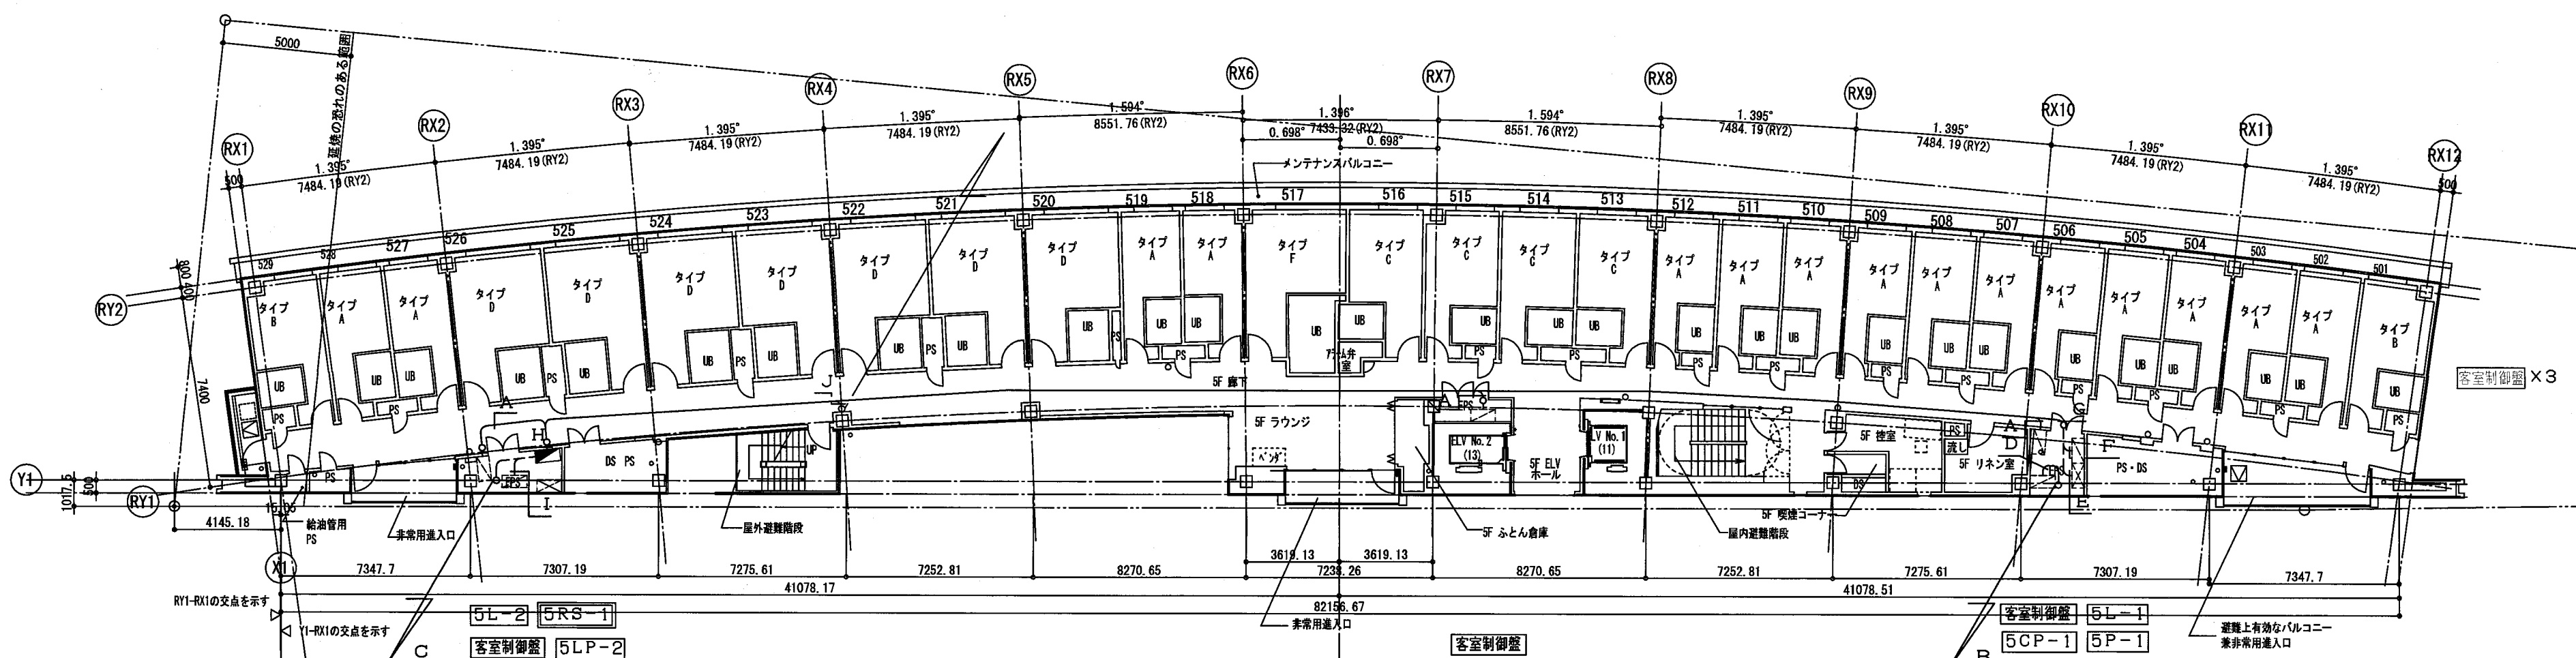

TAISEI CORPORATION
TAISEI DESIGN
Planners Architects & Engineers

大成建設株式会社一級建築士事務所
〒163-0606新宿区西新宿1-25-1
URL <http://www.taisei.co.jp>

一級 第338032号	
設備設計一級 第 3946号	
設計 高木 淳	
担当 金子 一登	

確認申請図	2012. 08. 01
見積図	2012. 08. 10
契約図	2012. 10. 01
竣工図	2013. 08. 31

設計番号 01-28350-000

島嶼会館建設工事

【竣工図】
発行日 2013.08.31



中央監視設備
5・M6階平面図

縮尺	1/200
----	-------

E-028


R階平面図

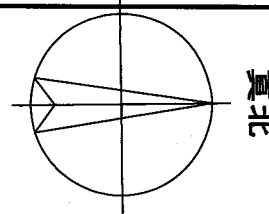

TAISEI CORPORATION
TAISEI DESIGN
Planners Architects & Engineers


大成建設株式会社一級建築士事務所
〒163-0606新宿区西新宿1-25-1
URL <http://www.taisei.co.jp>

一級 第338032号
設備設計一級 第 3946号
設計 高木 淳
担当 金子 一登

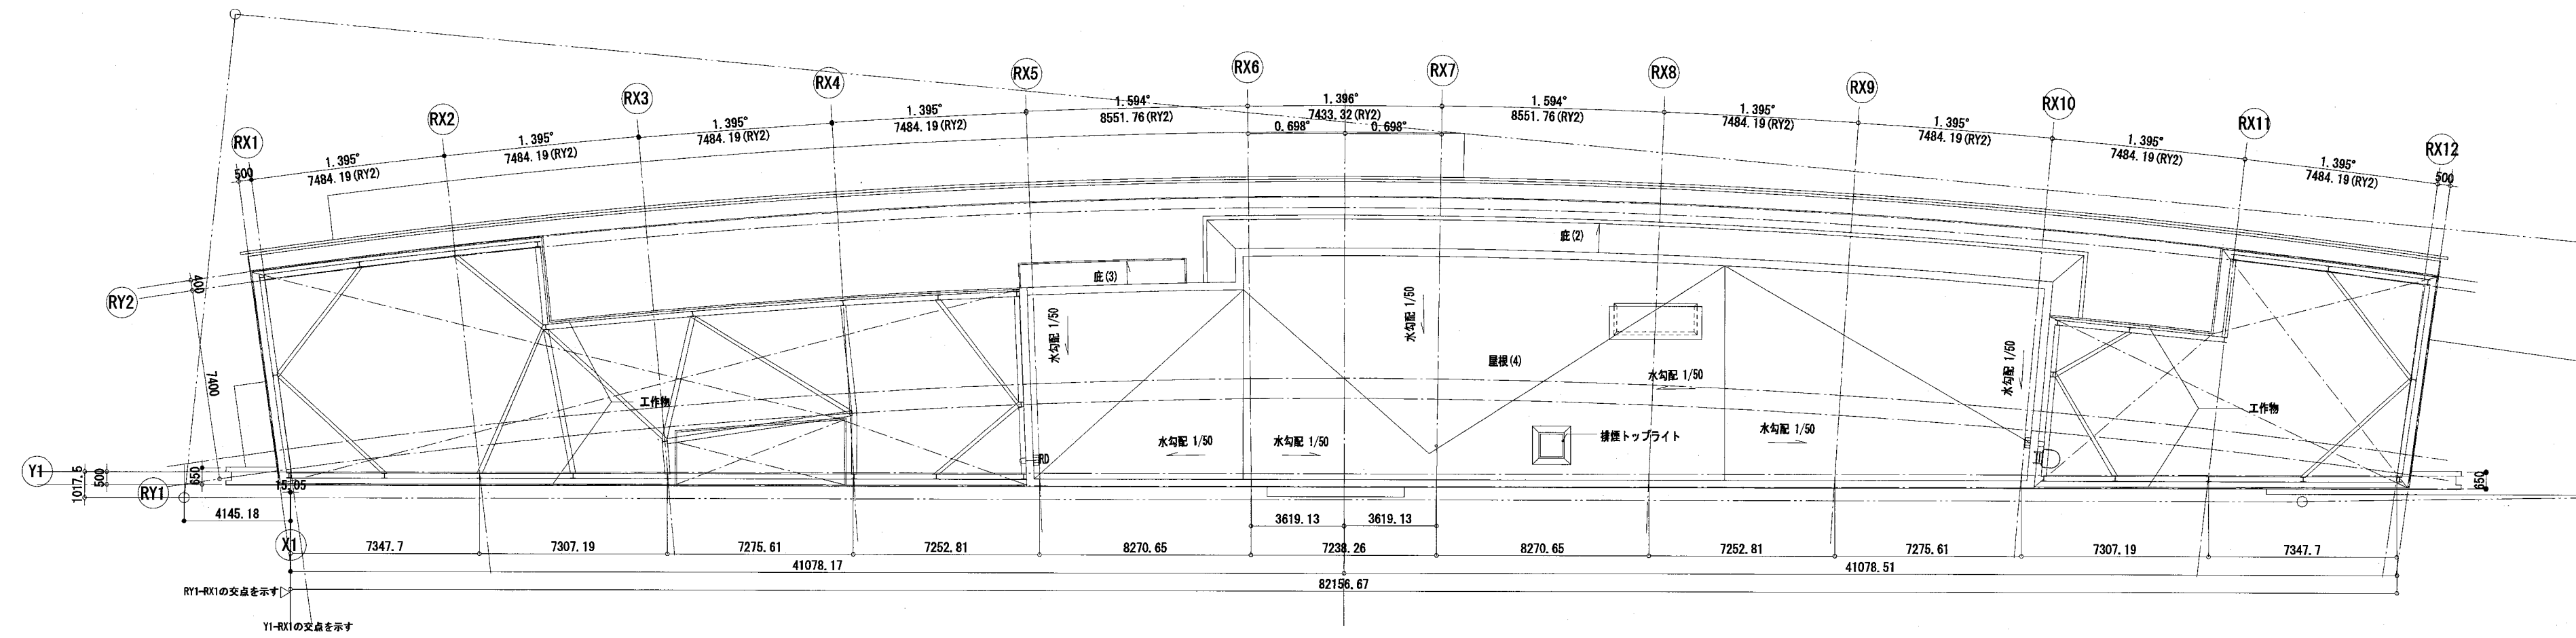

6階平面図

-A-		
KPEVS0.75□	- 3P × 1 (E25)	6L-1

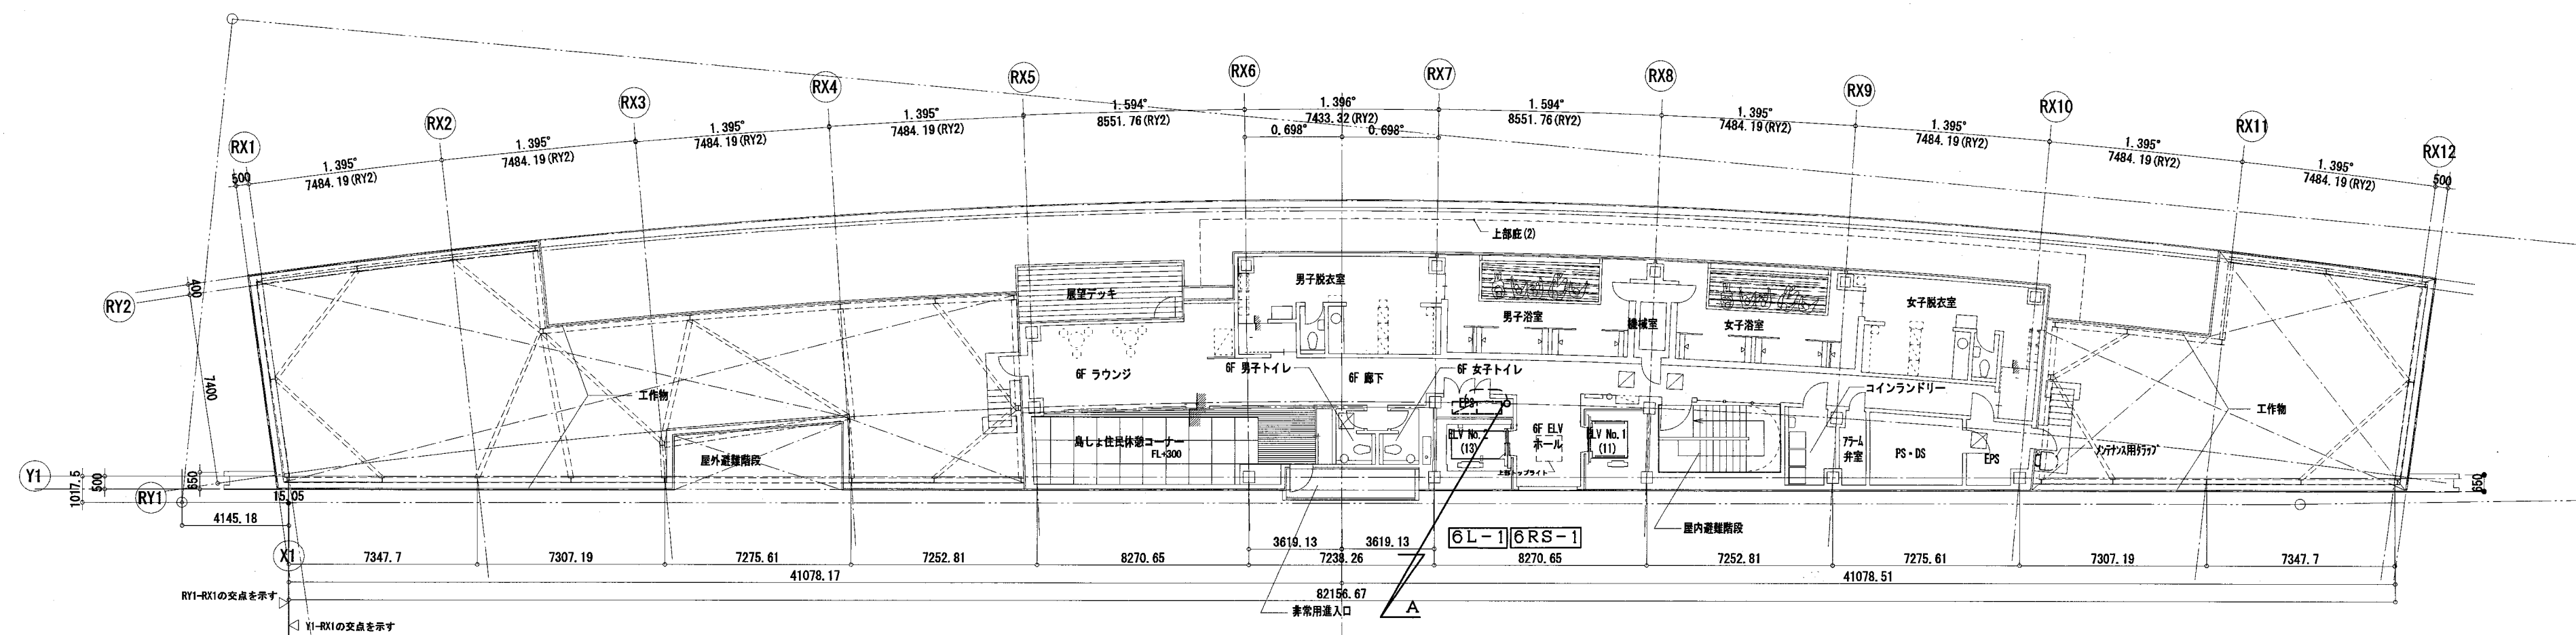

確認申請図	2012.08.01
見積図	2012.08.10
契約図	2012.10.01
竣工図	2013.08.31

設計番号 01-28350-000

鳥嶋会館建設工事

【竣工図】
発行日 2013.08.31

図面名称

中央監視設備
6・R階平面図

縮尺 1/200

竣工図	設計	工事
2013.08.31		

E-029

ACAD09

Copyright (C) 大成建設株式会社 著作権者の許可なく複製、転載、第三者開示等の行為を禁止する。

TAISEI CORPORATION
TAISEI DESIGN
Planners Architects & Engineers

大成建設株式会社一級建築士事務所
〒163-0606 新宿区西新宿1-25-1
URL: http://www.taisei.co.jp

一級 第338032号
設備設計一級 第003946号
設計 高木 淳
担当 金子 一登



大成建設株式会社一級建築士事務所
〒163-0606新宿区西新宿1-25-1
URL <http://www.taisei.co.jp>

一級 第338032号		
設備設計一級 第 3946号		
設計	高木	淳
担当	金子	一登

確認申請図	2012. 08. 01
見積図	2012. 08. 10
契約図	2012. 10. 01
竣工図	2013. 08. 31

設計番号 01-28350-000

島嶼会館建設工事

【竣工図】
発行日 2013.08.31


分電盤一覽表(2)

縮尺 —

E-031

ACAD09

分電盤一覧表

③

E

-

0

6

分電盤一覧表

E

0

7

-

1

0

2

分電盤一覧表										分電盤一覧表										分電盤一覧表																				
盤名称 盤形状	幹線番号 容 量 (kVA)	結 線 (結線記号)	分 岐 回 路					盤名称 盤形状	幹線番号 容 量 (kVA)	結 線 (結線記号)	分 岐 回 路					盤名称 盤形状	幹線番号 容 量 (kVA)	結 線 (結線記号)	分 岐 回 路					盤名称 盤形状	幹線番号 容 量 (kVA)	結 線 (結線記号)	分 岐 回 路													
			回 路	MCCB P	AF/AT	付加機能	容 量 (VA)	負 荷 内 容				回 路	MCCB P	AF/AT	付加機能	容 量 (VA)	負 荷 内 容				回 路	MCCB P	AF/AT	付加機能	容 量 (VA)	負 荷 内 容				回 路	MCCB P	AF/AT	付加機能	容 量 (VA)	負 荷 内 容					
GL-1 ③			ア	2	50/20		50	誘導灯	3L-G1 ③	GL-12		A	1A	2	50/20		660	301 照明・コンセント	3L-G2 ③	GL-13			1A	1	50/20		820	310 照明・コンセント	3L-G3 ③	GL-14		1A	1	50/20		820	321 照明・コンセント			
			イ	2	50/20		5	赤色灯					2A	2	50/20	*	120	301 UB照明 ケシレット・ドライヤーコンセント					2A	2	50/20	*	920	310 UB照明 ケシレット・ドライヤーコンセント				2A	2	50/20	*	920	321 UB照明 ケシレット・ドライヤーコンセント			
							計	55				3A	1	50/20	*	100	301 UB換気FAN スタンド・用コンセント・非常照明	3A					2	50/20	*	710	310 UB換気FAN スタンド・用コンセント・非常照明	3A				2	50/20	*	710	321 UB換気FAN スタンド・用コンセント・非常照明				
GL-08 28.705 [29.0]			1	1	50/20	▲×5	1180	電灯 非常照明	36.0		MCCB 3P 225/ 200 □	A	1B	2	50/20		660	302 照明・コンセント	37.95 [44.0]		MCCB 3P 225/ 225 □		1B	1	50/20		820	311 照明・コンセント	31.05 [36.0]		MCCB 3P 225/ 200 □		1B	1	50/20		820	322 照明・コンセント		
			2	2	50/20	*、▲×5	1400	電灯 非常照明					2B	2	50/20	*	120	302 UB照明 ケシレット・ドライヤーコンセント					2B	2	50/20	*	920	311 UB照明 ケシレット・ドライヤーコンセント					2B	2	50/20	*	920	322 UB照明 ケシレット・ドライヤーコンセント		
			3	2	50/20	*	480	電灯・ファン				3B	1	50/20	*	100	302 UB換気FAN スタンド・用コンセント・非常照明	3B				2	50/20	*	710	311 UB換気FAN スタンド・用コンセント・非常照明	3B	2				50/20	*	710	322 UB換気FAN スタンド・用コンセント・非常照明					
4	1	50/20		160	電灯	4B	2	50/30	*	2000	302 エアコン用コンセント	4B	2	50/20	*	1000	310 エアコン用コンセント	4B	2	50/20	*	1000	321 エアコン用コンセント																	
5	2	50/20	*	1250	電灯									計	3450	(最大需用電力4kVA)							計	3450	(最大需用電力4kVA)							計	3450	(最大需用電力4kVA)						
6	1	50/20	▲×1	90	電灯			R11				1C	2	50/20		660	303 照明・コンセント							1C	1	50/20		820	312 照明・コンセント						1C	1	50/20		820	323 照明・コンセント
7	2	50/20	*、▲×1	50	電灯			R12				2C	2	50/20	*	120	303 UB照明 ケシレット・ドライヤーコンセント							2C	2	50/20	*	920	312 UB照明 ケシレット・ドライヤーコンセント						2C	2	50/20	*	920	323 UB照明 ケシレット・ドライヤーコンセント
8	1	50/20		100	リモコントランス							3C	1	50/20	*	100	303 UB換気FAN スタンド・用コンセント・非常照明							3C	1	50/20	*	710	312 UB換気FAN スタンド・用コンセント・非常照明						3C	2	50/20	*	710	323 UB換気FAN スタンド・用コンセント・非常照明
9	1	50/20			予備							4C	2	50/30	*	2000	303 エアコン用コンセント							4C	2	50/30	*	1000	312 エアコン用コンセント						4C	2	50/20	*	1000	323 エアコン用コンセント
10	1	50/20			予備									計	3450	(最大需用電力4kVA)											計	3450	(最大需用電力4kVA)								計	3450	(最大需用電力4kVA)	
			1	2	50/20		400	空調室内機				1D	2	50/20		660	304 照明・コンセント							1D	1	50/20		820	313 照明・コンセント						1D	1	50/20		820	323 照明・コンセント
2	2	50/20		300	空調室内機							2D	2	50/20	*	120	304 UB照明 ケシレット・ドライヤーコンセント							2D	2	50/20	*	920	313 UB照明 ケシレット・ドライヤーコンセント						2D	2	50/20	*	920	323 UB照明 ケシレット・ドライヤーコンセント
3	2	50/20		200	空調室内機							3D	1	50/20	*	100	304 UB換気FAN スタンド・用コンセント・非常照明							3D	2	50/20	*	710	313 UB換気FAN スタンド・用コンセント・非常照明						3D	2	50/20	*	710	323 UB換気FAN スタンド・用コンセント・非常照明
4	2	50/20		200	空調室内機							4D	2	50/30	*	2000	304 エアコン用コンセント							4D	2	50/20	*	1000	313 エアコン用コンセント						4D	2	50/20	*	1000	323 エアコン用コンセント
5	2	50/20		100	空調室内機									計	3450	(最大需用電力4kVA)											計	3450	(最大需用電力4kVA)								計	3450	(最大需用電力4kVA)	
6	2	50/20		50	空調室内機							1E	2	50/20		660	305 照明・コンセント							1E	1	50/20		820	314 照明・コンセント						1E	1	50/20		820	324 照明・コンセント
7	2	50/20			予備							2E	2	50/20	*	120	305 UB照明 ケシレット・ドライヤーコンセント							2E	2	50/20	*	920	314 UB照明 ケシレット・ドライヤーコンセント						2E	2	50/20	*	920	324 UB照明 ケシレット・ドライヤーコンセント
8	2	50/20			予備							3E	1	50/20	*	100	305 UB換気FAN スタンド・用コンセント・非常照明							3E	2	50/20	*	710	314 UB換気FAN スタンド・用コンセント・非常照明						3E	2	50/20	*	710	324 UB換気FAN スタンド・用コンセント・非常照明
9	2	50/20			予備							4E	2	50/30	*	2000	305 エアコン用コンセント							4E	2	50/20	*	1000	314 エアコン用コンセント						4E	2	50/20	*	1000	324 エアコン用コンセント
10	2	50/20			予備									計	3450	(最大需用電力4kVA)											計	3450	(最大需用電力4kVA)								計	3450	(最大需用電力4kVA)	
1	1	50/20		500	コンセント							1F	2	50/20		660	306 照明・コンセント							1F	1	50/20		820	315 照明・コンセント						1F	1	50/20		820	325 照明・コンセント
2	1	50/20		600	コンセント							2F	2	50/20	*	120	306 UB照明 ケシレット・ドライヤーコンセント							2F	2	50/20	*	920	315 UB照明 ケシレット・ドライヤーコンセント						2F	2	50/20	*	920	325 UB照明 ケシレット・ドライヤーコンセント
3	1	50/20		200	コンセント							3F	1	50/20	*	100	306 UB換気FAN スタンド・用コンセント・非常照明							3F	2	50/20	*	710	315 UB換気FAN スタンド・用コンセント・非常照明						3F	2	50/20	*	710	325 UB換気FAN スタンド・用コンセント・非常照明
4	2	50/20	*	1000	コンセント (自動販売機)							4F	2	50/30	*	2000	306 エアコン用コンセント							4F	2	50/20	*	1000	315 エアコン用コンセント						4F	2	50/20	*	1000	325 エアコン用コンセント
5	2	50/20	*	1000	コンセント (洗濯台上)									計	3450	(最大需用電力4kVA)											計	3450	(最大需用電力4kVA)								計	3450	(最大需用電力4kVA)	
6	2	50/20	*	1000	コンセント (洗面台上)							1G	1	50/20		660	307 照明・コンセント							1G	1	50/20		820	316 照明・コンセント						1G	1	50/20		820	326 照明・コンセント
7	2	50/20	*	1000	コンセント (洗面台上)							2G	2	50/20	*	120	307 UB照明 ケシレット・ドライヤーコンセント							2G	2	50/20	*	920	316 UB照明 ケシレット・ドライヤーコンセント						2G	2	50/20	*	920	326 UB照明 ケシレット・ドライヤーコンセント
8	2	50/20	*	1000	コンセント (洗面台上)							3G	1	50/20	*	100	307 UB換気FAN スタンド・用コンセント・非常照明							3G	2	50/20	*	710	316 UB換気FAN スタンド・用コンセント・非常照明						3G	2	50/20	*	710	326 UB換気FAN スタンド・用コンセント・非常照明
9	1	50/20		200	コンセント							4G	2	50/30	*	2000	307 エアコン用コンセント							4G	2	50/20	*	1000	316 エアコン用コンセント						4G	2	50/20	*	1000	326 エアコン用コンセント
10	2	50/20	*	1000	コンセント (洗濯機)									計	3450	(最大需用電力4kVA)											計	3450	(最大需用電力4kVA)								計	3450	(最大需用電力4kVA)	
11	2	50/20	*	1000	コンセント (洗濯機)							1H	1	50/20		660	308 照明・コンセント							1H	1	50/20		820	317 照明・コンセント						1H	1	50/20		820	327 照明・コンセント
12	2	50/20	*	1000	コンセント (洗濯機)							2H	2	50/20	*	120	308 UB照明 ケシレット・ドライヤーコンセント							2H	2	50/20	*	920	317 UB照明 ケシレット・ドライヤーコンセント						2H	2	50/20	*	920	327 UB照明 ケシレット・ドライヤーコンセント
13	1	50/20			予備							3H	2	50/20	*	100	308 UB換気FAN スタンド・用コンセント・非常照明							3H	2	50/20	*	710	317 UB換気FAN スタンド・用コンセント・非常照明						3H	2	50/20	*	710	327 UB換気FAN スタンド・用コンセント・非常照明
14	2	50/20	*	350	コンセント (ウォシュレット)							4H	2	50/30	*	2000	308 エアコン用コンセント							4H	2	50/20	*	1000	317 エアコン用コンセント						4H	2	50/20	*	1000	327 エアコン用コンセント
15	2	50/20	*	350	コンセント (ウォシュレット)									計	3450	(最大需用電力4kVA)											計	3450	(最大需用電力4kVA)								計	3450	(最大需用電力4kVA)	
16	2	50/20	*	350	コンセント (ウォシュレット)							1I	1	50/20		660	309 照明・コンセント							1I	1	50/20		820	318 照明・コンセント						1I	1	50/20		820	328 照明・コンセント
17	2	50/20	*	350	コンセント (ウォシュレット)							2I	2	50/20	*	120	309 UB照明 ケシレット・ドライヤーコンセント							2I	2	50/20	*	920	318 UB照明 ケシレット・ドライヤーコンセント						2I	2	50/20	*	920	328 UB照明 ケシレット・ドライヤーコンセント
18	1	50/20		100	コンセント							3I	2	50/20	*	100	309 UB換気FAN スタンド・用コンセント・非常照明							3I	2	50/20	*	710	318 UB換気FAN スタンド・用コンセント・非常照明						3I	2	50/20	*	710	328 UB換気FAN スタンド・用コンセント・非常照明
19	2	50/20	*	300	コンセント							4I	2	50/30	*	2000	309 エアコン用コンセント							4I	2	50/20	*	1000	318 エアコン用コンセント						4I	2	50/20	*	1000	328 エアコン用コンセント
20	2	50/20	*	300	コンセント									計	3450	(最大需用電力4kVA)											計	3450	(最大需用電力4kVA)								計	3450	(最大需用電力4kVA)	
21	1	50/20	▲×1	50	ファン			R13				1J	1	50/20		660	310 照明・コンセント							1J	1	50/20		820	319 照明・コンセント						1J	1	50/20		820	329 照明・コンセント
22	1	50/20		100	TVブースター							2J	2	50/20	*	120	310 UB照明 ケシレット・ドライヤーコンセント																							

分電盤一覧表

P

E

-

0

6

分電盤一覧表

E

0

7

-

1

0

2

盤名称 盤形状	幹線番号 容 量 (kVA)	結 線 (結線記号)	分 岐 回 路					盤名称 盤形状	幹線番号 容 量 (kVA)	結 線 (結線記号)	分 岐 回 路					盤名称 盤形状	幹線番号 容 量 (kVA)	結 線 (結線記号)	分 岐 回 路					盤名称 盤形状	幹線番号 容 量 (kVA)	結 線 (結線記号)	分 岐 回 路										
			回 路	MCCB P	AF/AT	付加機能	容 量 (VA)	負 荷 内 容				回 路	MCCB P	AF/AT	付加機能	容 量 (VA)	負 荷 内 容				回 路	MCCB P	AF/AT	付加機能	容 量 (VA)	負 荷 内 容				回 路	MCCB P	AF/AT	付加機能	容 量 (VA)	負 荷 内 容		
4L-62 ③	6L-16		(1L)	1	50/20		820	410 照明・コンセント	5L-62 ③	6L-20		(1W)	1	50/20		820	510 照明・コンセント	4L-63 ③	6L-18		(1J)	1	50/20		820	421 照明・コンセント	5L-63 ③	6L-21		(18)	1	50/20		820	521 照明・コンセント		
			(2L)	2	50/20	*	920	410 UB照明 ウォシュレット・ドライヤーコンセント				(2W)	2	50/20	*	920	510 UB照明 ウォシュレット・ドライヤーコンセント				(2J)	2	50/20	*	920	421 UB照明 ウォシュレット・ドライヤーコンセント				(28)	2	50/20	*	920	521 UB照明 ウォシュレット・ドライヤーコンセント		
			(3L)	2	50/20	*	710	410 UB換気FAN スタンド用コンセント・非常照明				(3W)	2	50/20	*	710	510 UB換気FAN スタンド用コンセント・非常照明				(3J)	2	50/20	*	710	421 UB換気FAN スタンド用コンセント・非常照明				(38)	2	50/20	*	710	521 UB換気FAN スタンド用コンセント・非常照明		
			(4L)	2	50/20	*	1000	410 エアコン用コンセント				(4W)	2	50/20	*	1000	510 エアコン用コンセント				(4J)	2	50/20	*	1000	421 エアコン用コンセント				(48)	2	50/20	*	1000	521 エアコン用コンセント		
							計	3450 (最大需用電力4kVA)								計	3450 (最大需用電力4kVA)								計	3450 (最大需用電力4kVA)								計	3450 (最大需用電力4kVA)		
			(1M)	1	50/20		820	411 照明・コンセント				(1X)	1	50/20		820	511 照明・コンセント				(1K)	1	50/20		820	422 照明・コンセント				(17)	1	50/20		820	522 照明・コンセント		
			(2M)	2	50/20	*	920	411 UB照明 ウォシュレット・ドライヤーコンセント				(2X)	2	50/20	*	920	511 UB照明 ウォシュレット・ドライヤーコンセント				(2K)	2	50/20	*	920	422 UB照明 ウォシュレット・ドライヤーコンセント				(27)	2	50/20	*	920	522 UB照明 ウォシュレット・ドライヤーコンセント		
			(3M)	2	50/20	*	710	411 UB換気FAN スタンド用コンセント・非常照明				(3X)	2	50/20	*	710	511 UB換気FAN スタンド用コンセント・非常照明				(3K)	2	50/20	*	710	422 UB換気FAN スタンド用コンセント・非常照明				(37)	2	50/20	*	710	522 UB換気FAN スタンド用コンセント・非常照明		
			(4M)	2	50/20	*	1000	411 エアコン用コンセント				(4X)	2	50/20	*	1000	511 エアコン用コンセント				(4K)	2	50/20	*	1000	422 エアコン用コンセント				(47)	2	50/20	*	1000	522 エアコン用コンセント		
							計	3450 (最大需用電力4kVA)								計	3450 (最大需用電力4kVA)								計	3450 (最大需用電力4kVA)								計	3450 (最大需用電力4kVA)		
			(1N)	1	50/20		820	412 照明・コンセント				(1Y)	1	50/20		820	512 照明・コンセント																				
			(2N)	2	50/20	*	920	412 UB照明 ウォシュレット・ドライヤーコンセント				(2Y)	2	50/20	*	920	512 UB照明 ウォシュレット・ドライヤーコンセント																				
			(3N)	2	50/20	*	710	412 UB換気FAN スタンド用コンセント・非常照明				(3Y)	2	50/20	*	710	512 UB換気FAN スタンド用コンセント・非常照明																				
			(4N)	2	50/20	*	1000	412 エアコン用コンセント				(4Y)	2	50/20	*	1000	512 エアコン用コンセント																				
							計	3450 (最大需用電力4kVA)								計	3450 (最大需用電力4kVA)																				
			(10)	1	50/20		820	413 照明・コンセント				(1Z)	1	50/20		820	513 照明・コンセント																				
			(20)	2	50/20	*	920	413 UB照明 ウォシュレット・ドライヤーコンセント				(2Z)	2	50/20	*	920	513 UB照明 ウォシュレット・ドライヤーコンセント																				
			(30)	2	50/20	*	710	413 UB換気FAN スタンド用コンセント・非常照明				(3Z)	2	50/20	*	710	513 UB換気FAN スタンド用コンセント・非常照明																				
			(40)	2	50/20	*	1000	413 エアコン用コンセント				(4Z)	2	50/20	*	1000	513 エアコン用コンセント																				
							計	3450 (最大需用電力4kVA)								計	3450 (最大需用電力4kVA)																				
			(1P)	1	50/20		820	414 照明・コンセント				(1a)	1	50/20		820	514 照明・コンセント																				
			(2P)	2	50/20	*	920	414 UB照明 ウォシュレット・ドライヤーコンセント				(2a)	2	50/20	*	920	514 UB照明 ウォシュレット・ドライヤーコンセント																				
			(3P)	2	50/20	*	710	414 UB換気FAN スタンド用コンセント・非常照明				(3a)	2	50/20	*	710	514 UB換気FAN スタンド用コンセント・非常照明																				
			(4P)	2	50/20	*	1000	414 エアコン用コンセント				(4a)	2	50/20	*	1000	514 エアコン用コンセント																				
							計	3450 (最大需用電力4kVA)								計	3450 (最大需用電力4kVA)																				
			(1Q)	1	50/20		820	415 照明・コンセント				(1b)	1	50/20		820	515 照明・コンセント																				
			(2Q)	2	50/20	*	920	415 UB照明 ウォシュレット・ドライヤーコンセント				(2b)	2	50/20	*	920	515 UB照明 ウォシュレット・ドライヤーコンセント																				
			(3Q)	2	50/20	*	710	415 UB換気FAN スタンド用コンセント・非常照明				(3b)	2	50/20	*	710	515 UB換気FAN スタンド用コンセント・非常照明																				
			(4Q)	2	50/20	*	1000	415 エアコン用コンセント				(4b)	2	50/20	*	1000	515 エアコン用コンセント																				
							計	3450 (最大需用電力4kVA)								計	3450 (最大需用電力4kVA)																				
			(+)	1	50/20			スペース				(1c)	1	50/20		820	516 照明・コンセント																				

■ 注 記

1. 特記のない配管配線は下記による。

GV 3.5-3C (107-A) (OD22)	IV 1.6×2 E1.6 (OD16)
VVF 2.0-2C (107-A) (OD22)	IV 1.6×2 E1.6 (OD16)
VVF 2.0-3C (107-A) (OD22)	IV 1.6×2 E1.6 (E19)
VVF 1.6-2C (OD16)	IV 1.6×2 E1.6 (E19)
VVF 1.6-3C (107-A) (OD16)	IV 1.6×2 E1.6 (G19)
VVF 1.6-2C×2 (OD22)	IV 1.6×3 E1.6 (G19)
VVF 1.6-3C+2C (OD22)	IV 1.6×5 E1.6 (G19)
VVF 1.6-3C×2 (OD22)	
VVF 1.6-2C×4 (OD28)	
OPEV-S 1.2-1P (OD16)	
VVF 2.0-2C	
OPEV-S 1.2-1P	
VVF 2.0-2C×2	
OPEV-S 1.2-1P	
VVF 2.0-2C×4	
OPEV-S 1.2-1P×3	
VVF 1.6-3C	
OPEV-S 1.2-1P×2	
VVF 1.6-2C	
OPEV-S 1.2-1P×2	

2. ケーブル配線の壁内引下げ、隠蔽部分はP.F.管にて保護とする。

3. 外部より建屋内への貫通部分は止水処理を施すこと。

4. 水気のある場所及び湿気の多い場所に設置する器具には、D種接地工事を施すこと。

5. リモコンスイッチの設定用として、小型パターン・グループ設定器 (パナソニック WRT9600 同等品) を1台納入する。

6. 防火区画および異種用途区画、界壁区画、専用不燃を貫通する配管配線は、国土交通大臣認定工法による貫通処理を行うこと。【設備標準図 (防火区画) 参照】

7. 図中 は分電盤区分を示す。


8. 地中埋設配管の埋設深さは下記とする。

— : GL-600以上 (管上端)


— : GL-1200以上 (管上端)

■ 凡 例

シンボル	名 称 ・ 仕 様	備 考
●	タンブラスイッチ 1P 15A (片切)	WP: 防水型
● 3	タンブラスイッチ 1P 15A (3路)	WP: 防水型
● 4	タンブラスイッチ 1P 15A (4路)	WP: 防水型
⊗ nL	リモコンスイッチ (nはスイッチ数を示す)	
⊗	リモコンスイッチ (パナソニック WRT9600+RRT96120K) (7L/8L、パターンのグループ設定スイッチ付)	組合壁に組込
⊗	リモコン調光スイッチ×4台 (光アドレス設定式、4連プレート付)	
⚡	調光スイッチ (LED・インバータ蛍光灯用、倍電線式)	
▽ A	熱線センサ付自動スイッチ (縦型、広角検知形)	
▽	熱線センサ付自動スイッチ (子機、広角検知形)	
⊗	熱線センサ付自動スイッチ用操作ユニット (連続・自動・切)	
□	ライティングダクト 2P+接地付 125V 15A (埋込型)	
⚡	蛍光灯 (保安回路)	
⊗	ダウンライト (保安回路)	
	ハンドホール (600×600×900) (中継電化装置)	参考内法
⊗	ブルボックス (200×200×200)	参考寸法 WP: 防水型、溶融亜鉛めっき
⊗ 333	ブルボックス (300×300×300)	参考寸法 WP: 防水型、溶融亜鉛めっき
⊗ 444	ブルボックス (400×400×400)	参考寸法 WP: 防水型、溶融亜鉛めっき
⊗ ⊗	ジャンクションボックス	WP: 防水型

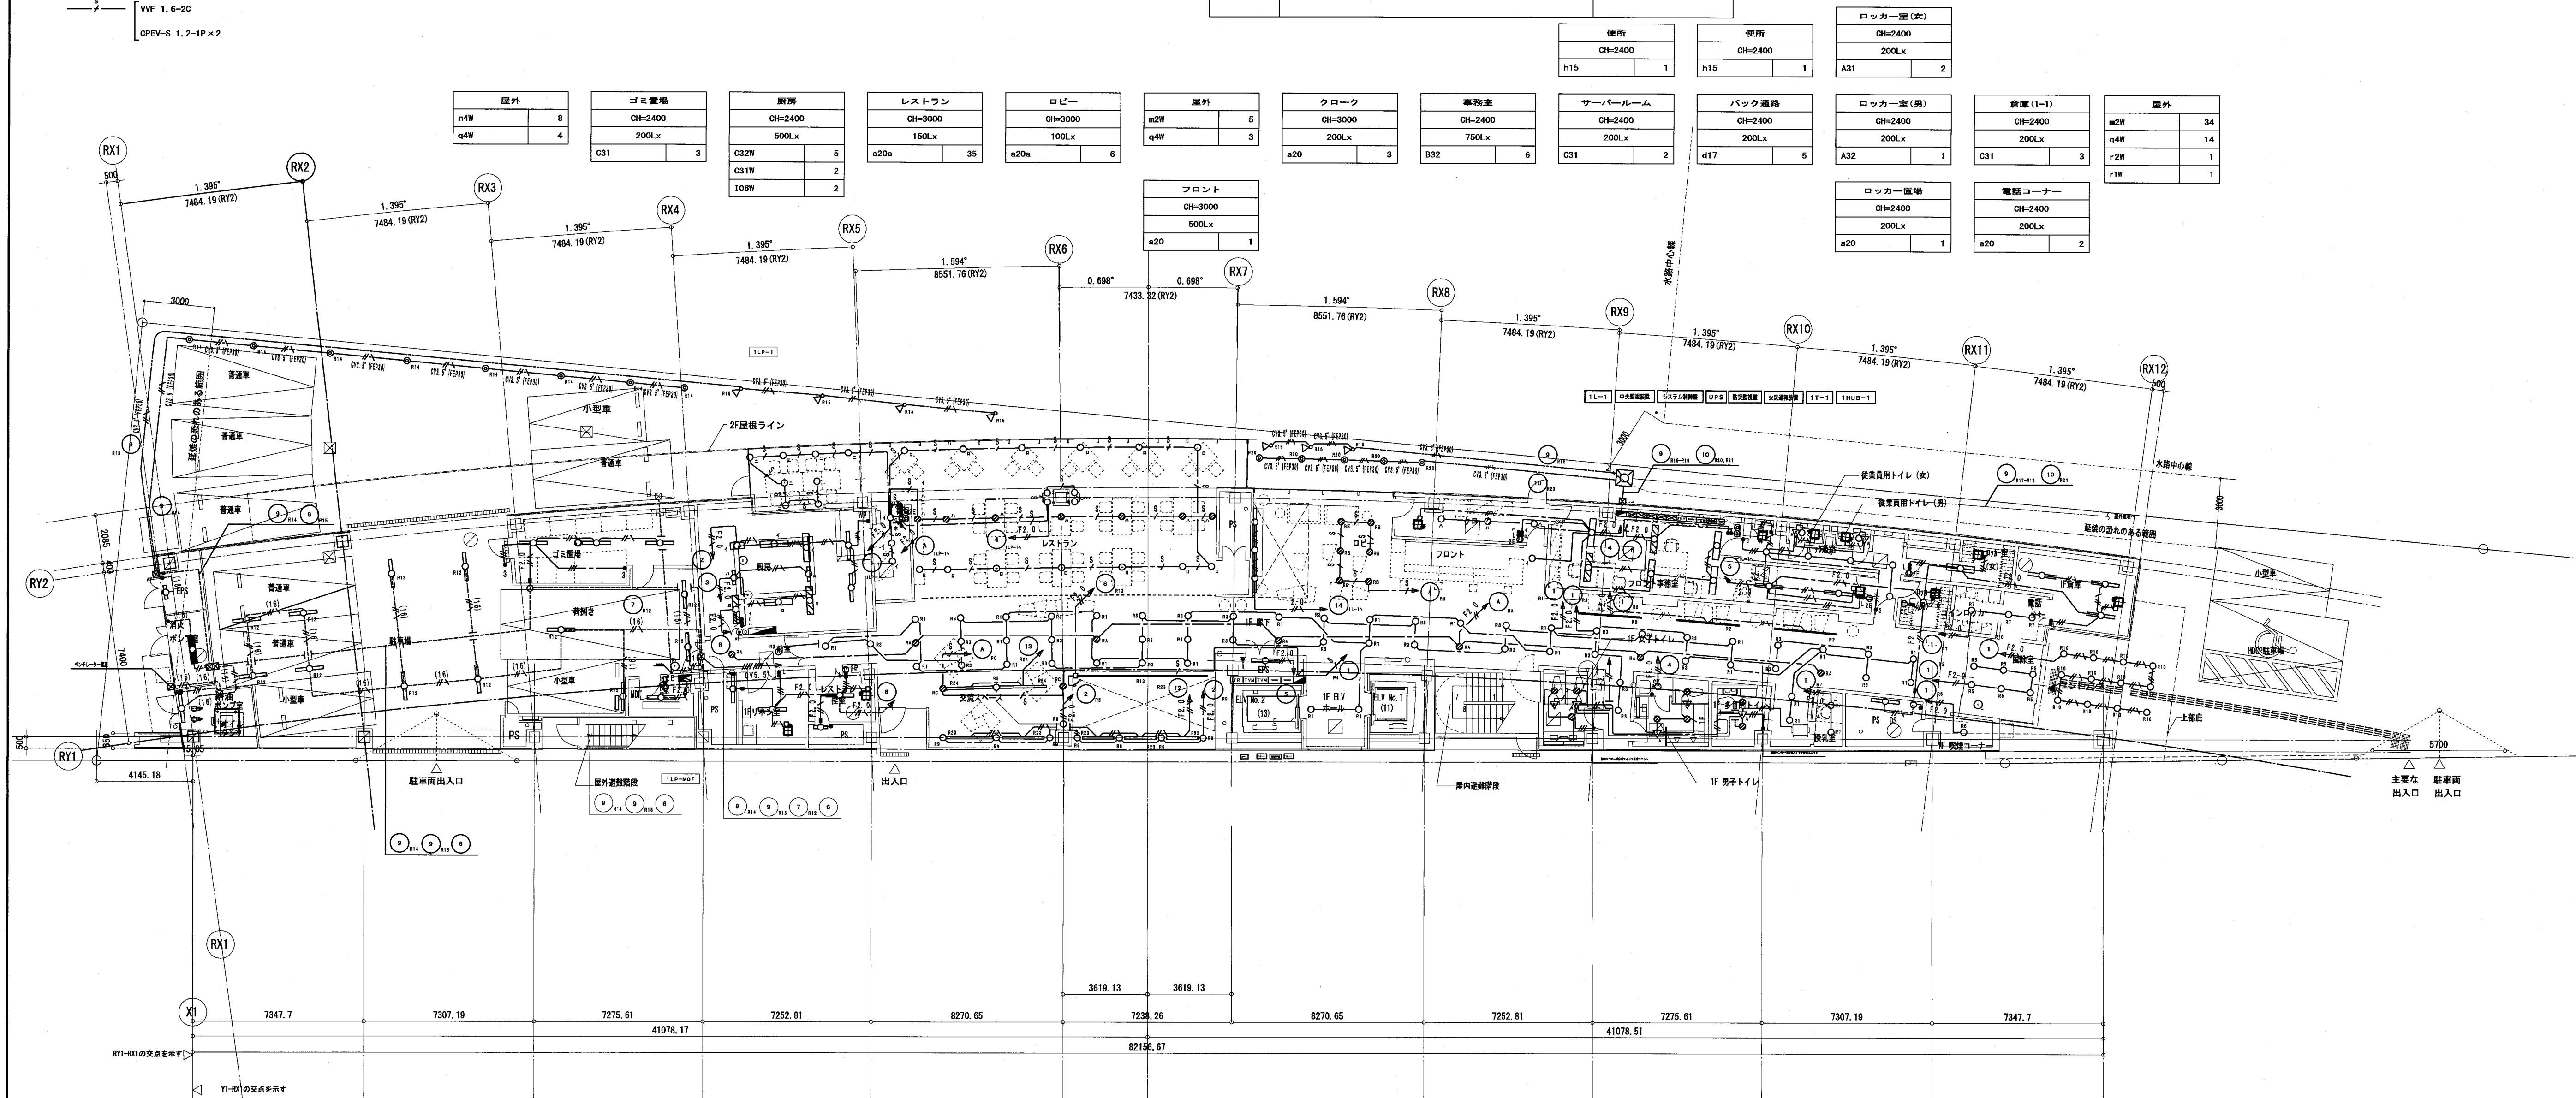


給油ポンプ室 直天 H=4350 (取付高さ H=3000) 150Lx D31	EPS E21	1	前面空地・側面 直天 H=4350 100Lx D31W E31W	9 3	MDV 直天 H=4350 (取付高さ H=3000) 150Lx D31	1	リネン室 CH=2400 200Lx A31	1	レストラン控室 CH=2400 200Lx C31	1	交流スペース CH=3000 300Lx a20a	11	廊下 (1) CH=3000 100Lx a20	61	ELVホール (1) CH=3000 100Lx a20	2	WIC (1) CH=2400 150Lx G850 d17 h15	2 1 2	WIC (1) CH=2400 150Lx d17 h15	2 2	多目的WC (1) CH=2400 150Lx d17	2	授乳室 CH=2400 200Lx d17	2	PS DS E31	1	喫煙コーナー (1) CH=2400 200Lx d17	1	風除室 (1) CH=3000 200Lx a20	6	エントランス CH=3200 100Lx a20W	12
--	------------	---	---	--------	---	---	---------------------------------	---	------------------------------------	---	------------------------------------	----	-----------------------------------	----	---------------------------------------	---	---	-------------	---	--------	--------------------------------------	---	--------------------------------	---	--------------	---	---------------------------------------	---	------------------------------------	---	------------------------------------	----

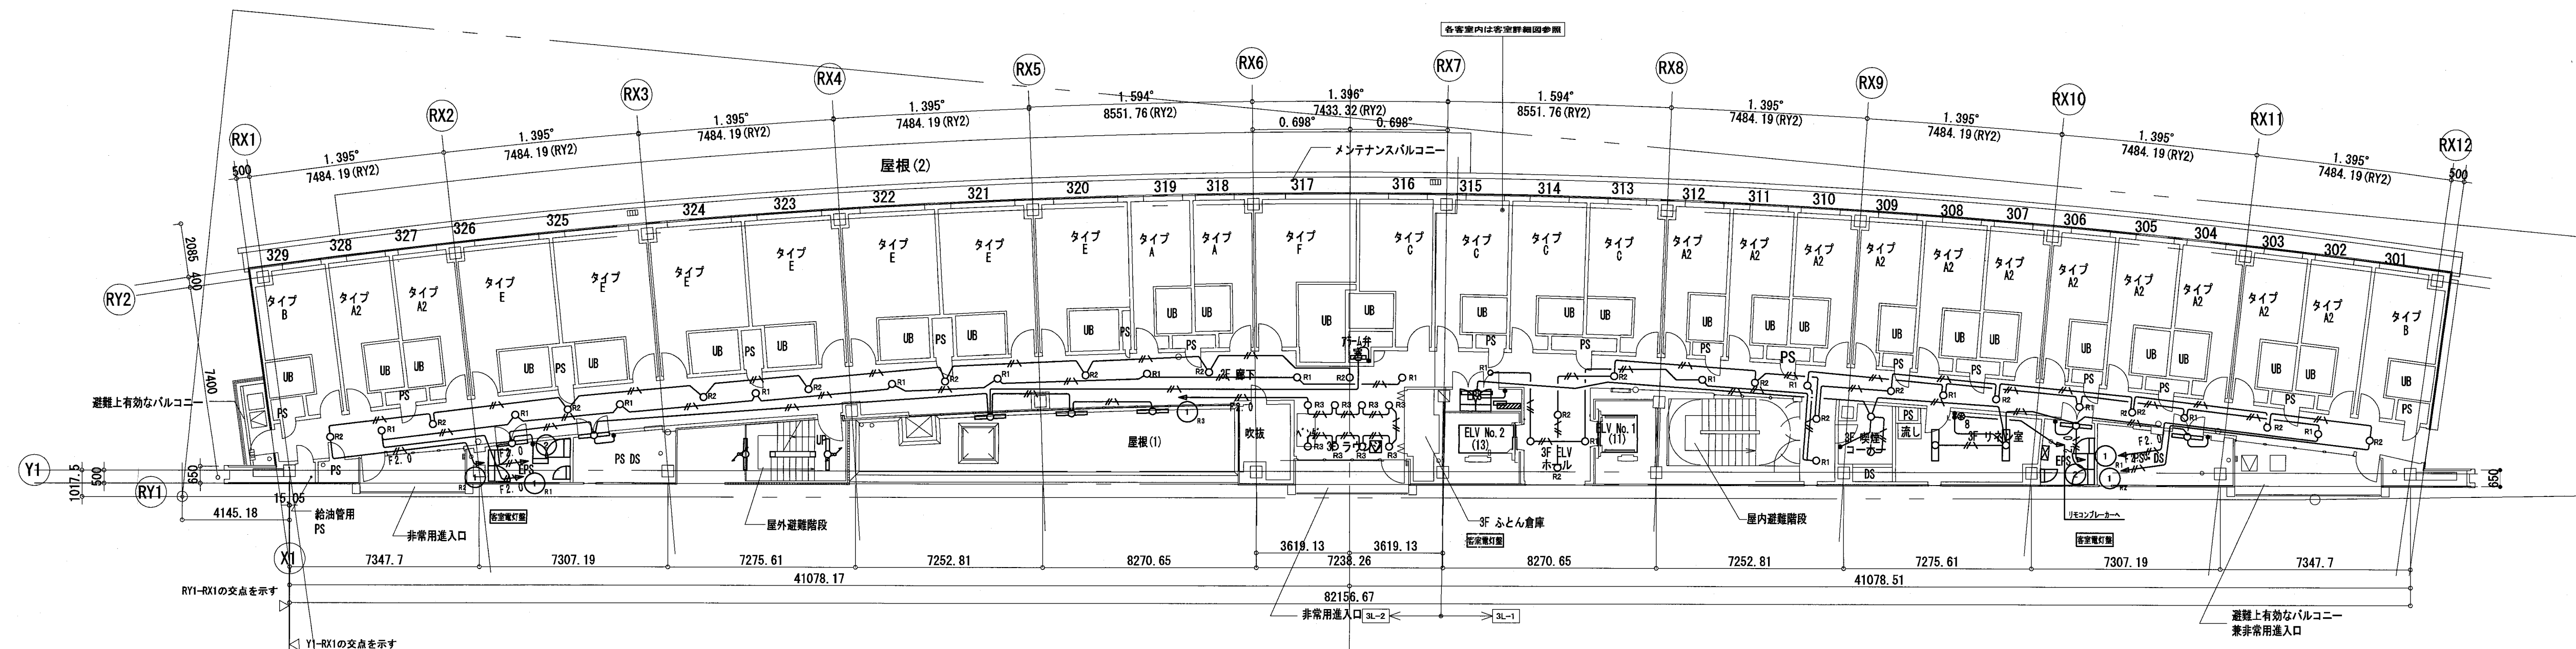

3 階平面図

EPS		PS DS PS		屋根 (1)		廊下 (3)		ラウンジ (3)		アラーム井室		EPS		ELVホール (3)		リネン室 (3)		喫煙コーナー (3)		EPS		PS	
E31	1	E31	1	H31W	3	GH=2200		GH=2400		E21	1	E31	1	GH=2400		GH=2400		GH=2400		E31	1	E31	
						100Lx		300Lx						100Lx		200Lx		200Lx					
						d17	34	d17	8					d17	4	A32	2	d17	2				

組合事務所		管理室		島嶼関係団体事務室 1		会議室		打合せコーナー		ロッカーコーナー		WIC (2)		MWC (2)		吹抜		組合会議室 2		組合会議室 1		島嶼関係団体事務室 3	
GH=2700		GH=2700		GH=2700		GH=2700		GH=2700		GH=2700		GH=2400		GH=2400		GH=6800		GH=2700		GH=2700		GH=2700	
750Lx		750Lx		750Lx		500Lx		500Lx		200Lx		150Lx		150Lx		100Lx		500Lx		500Lx		750Lx	
B32	18	B32	10	B32	14	B32	4	B32	4	B32	2	d17	3	d17	3	b55	2	B32	4	B32	14	B32	8
												h15	3	h15	3								

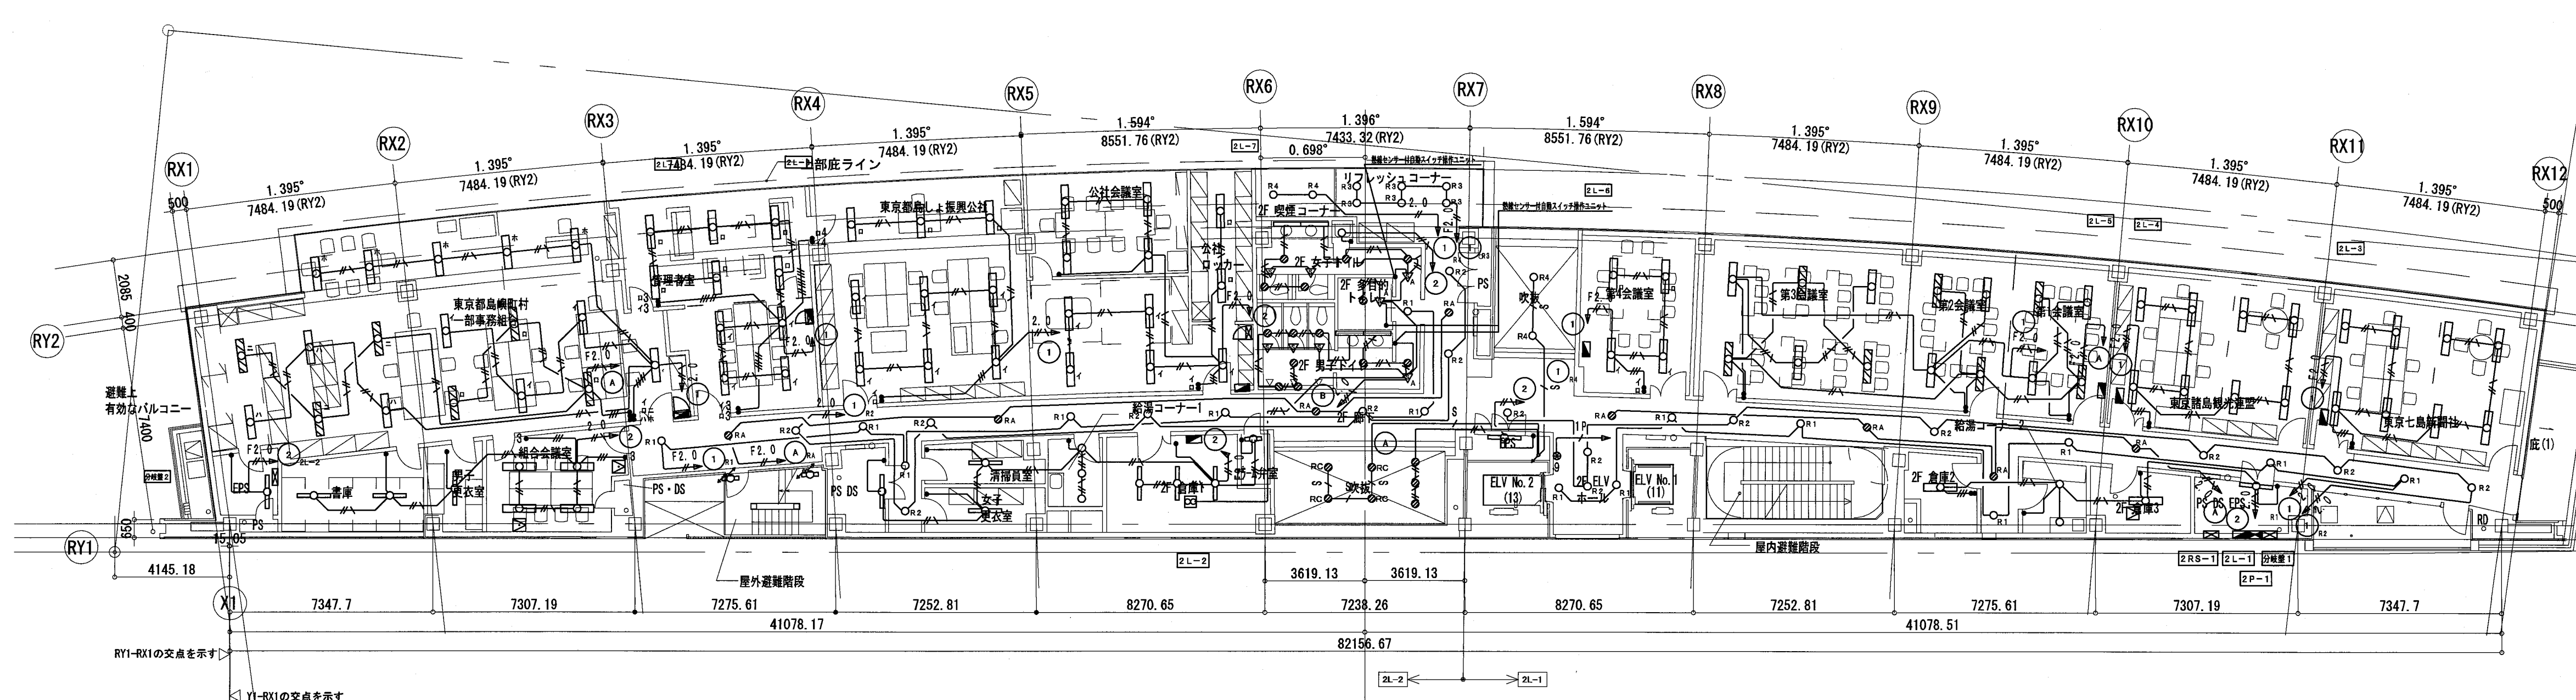

2 階平面図

EPS		倉庫		男子更衣室		PS DS		女子更衣室		清掃員室		給湯コーナー (2-1)		倉庫 (2-1)		吹抜		ELVホール (2)		廊下 (2)		給湯コーナー (2-2)		倉庫 (2-2)		PS DS EPS	
E31	1	GH=2700		GH=2700		E31		GH=2400		GH=2400		GH=2400		GH=400		GH=6800		GH=2400		GH=2400		GH=2400		GH=2400		E31	
		200Lx		200Lx				200Lx		200Lx		200Lx		CS1		300Lx		100Lx		100Lx		200Lx		200Lx			
A31		2		1				A31		1		d17		3		b55 a20a		d17		4		d17		C32			
アラーム升室														E21		EPS											
E21		1												E31		E31											

確認申請図 2012.08.01
見積図 2012.08.10
契約図 2012.10.01
竣工図 2013.08.31

設計番号 01-28350-000

島嶼会館建設工事

【竣工図】
発行日 2013.08.31

図面名称


電灯設備
2・3階平面図

縮尺 A1:1/150, A3:1/300

竣工図 2013.08.31


E-036

AG009

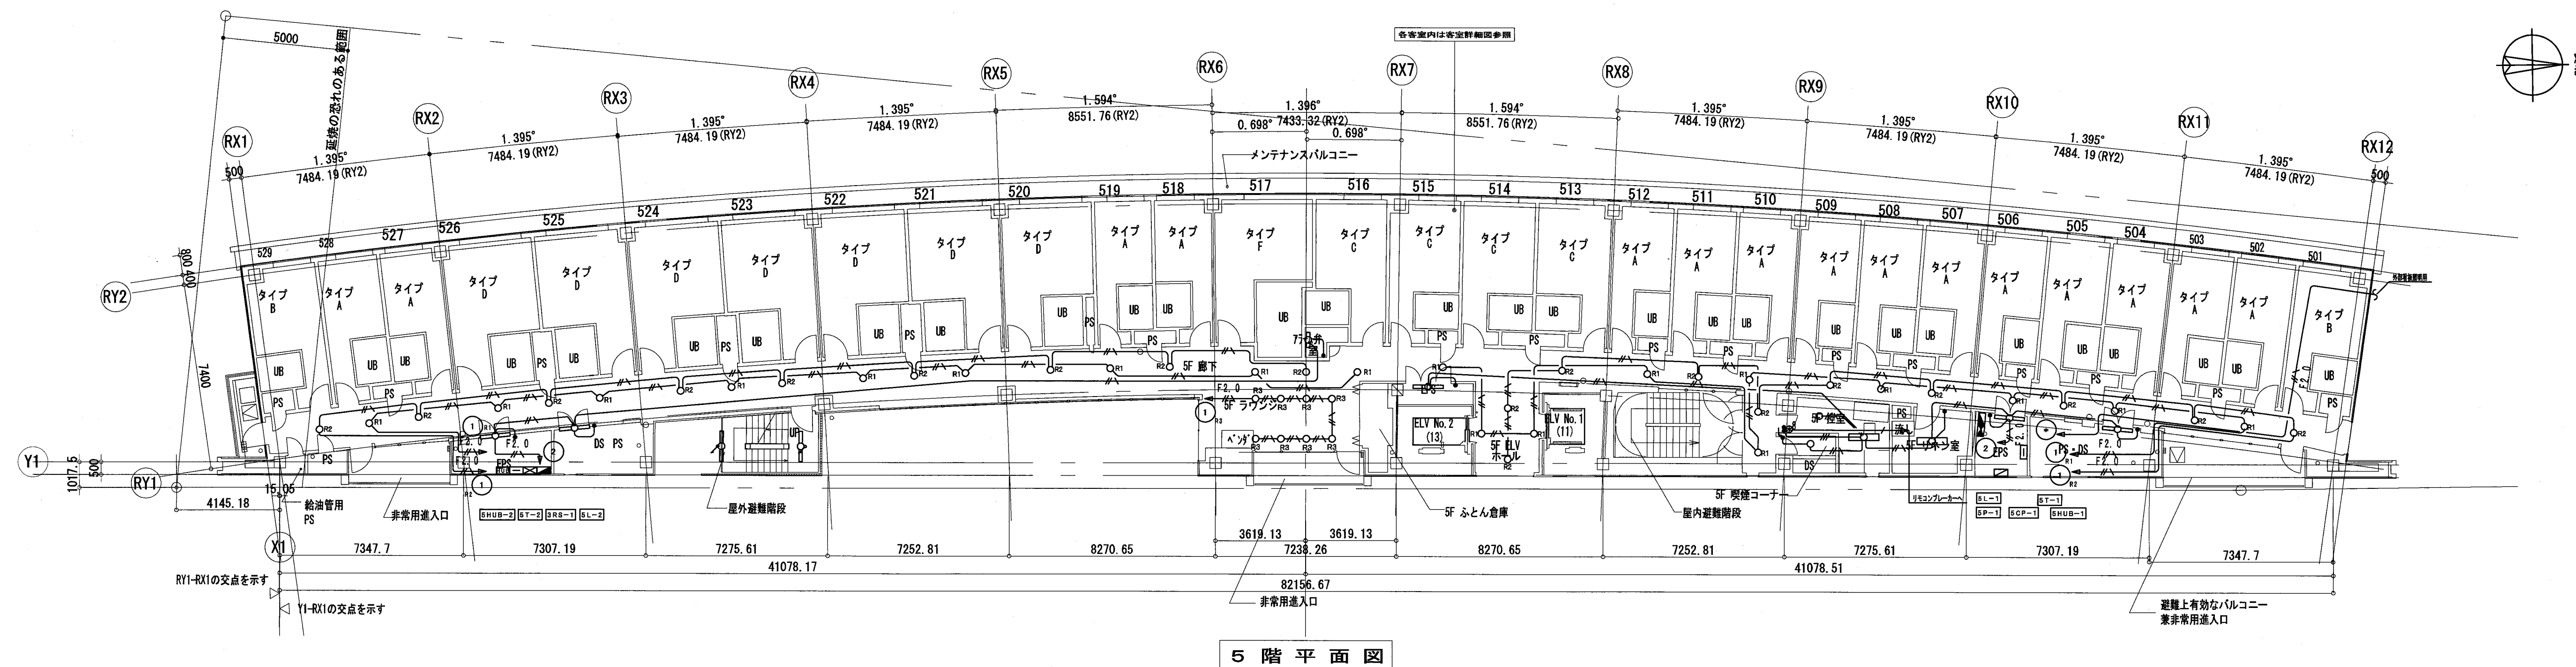

5階平面図

EPS	PS	廊下 (5)	ラウンジ (5)	アラーム弁室	EPS	ELVホール (5)	リネン室 (5)	喫煙コーナー (5)	EPS	PS
E31	E31	CH=2200 100Lx	CH=2400 300Lx	E21	E31	CH=2400 100Lx	CH=2400 200Lx	CH=2400 200Lx	E31	E31
1	1	d17 34	d17 8	1	1	d17 4	A32 1 d17 1	d17 1	1	1

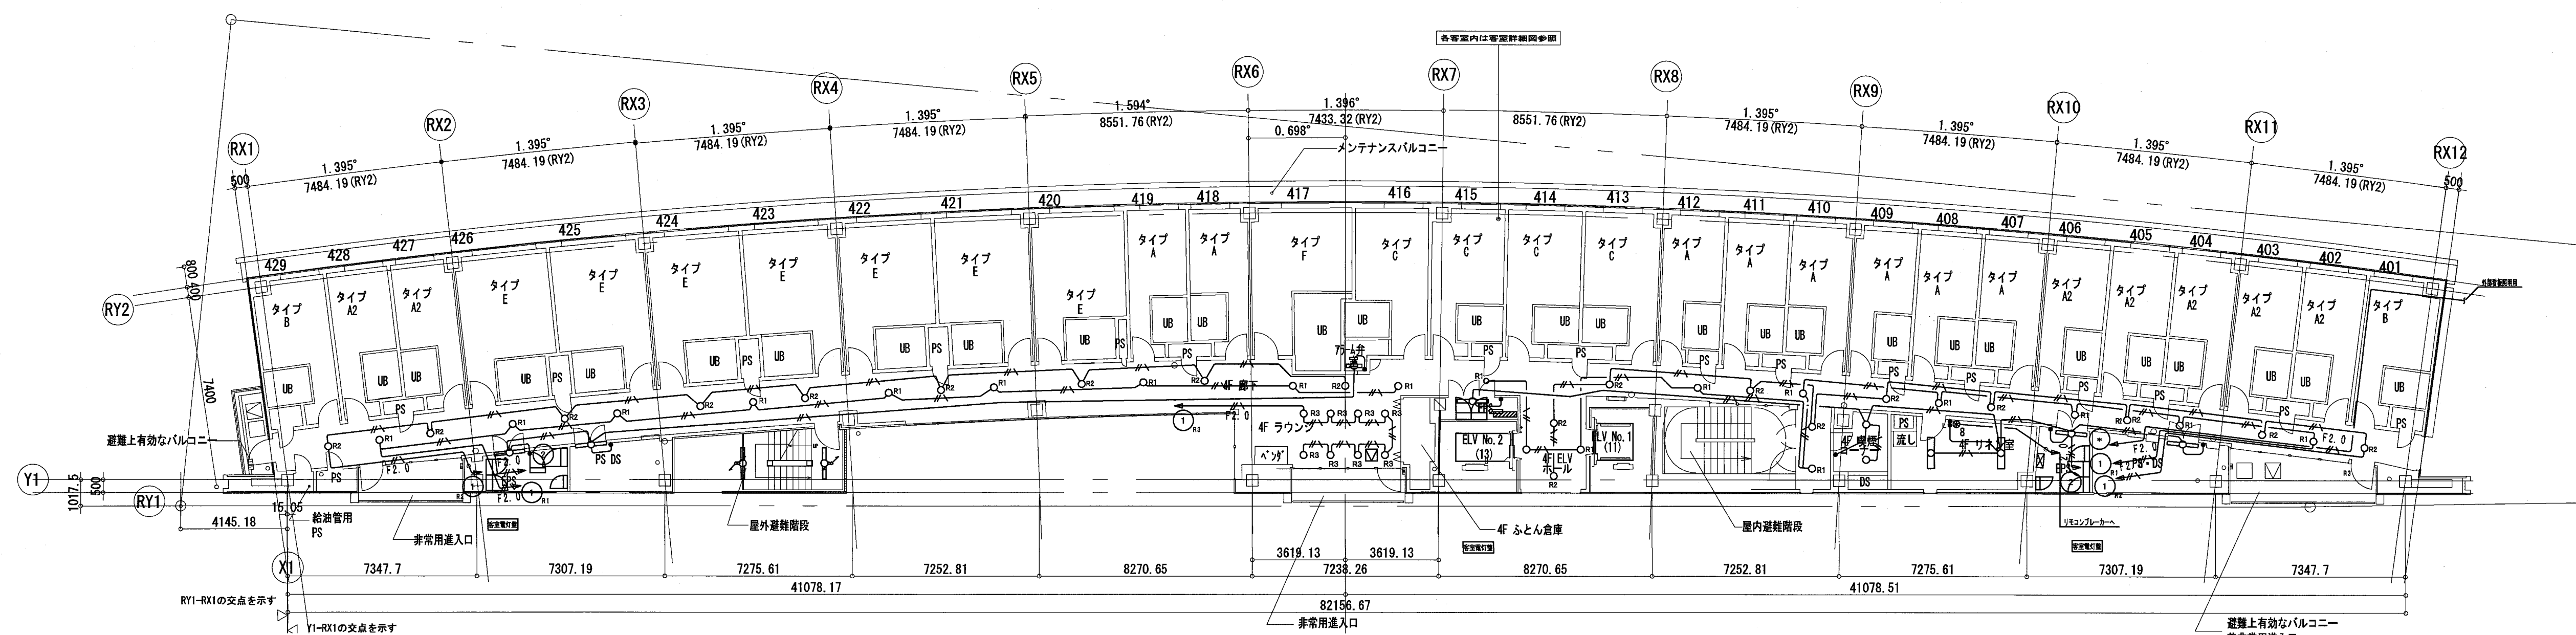

4階平面図

EPS	PS DS PS	廊下 (4)	ラウンジ (4)	アラーム弁室	EPS	ELVホール (4)	リネン室 (4)	喫煙コーナー (4)	EPS	PS
E31	E31	CH=2200 100Lx	CH=2400 300Lx	E21	E31	CH=2400 100Lx	CH=2400 200Lx	CH=2400 200Lx	E31	E31
1	1	d17 34	d17 8	1	1	d17 4	A32 2 d17 2	d17 2	1	1

確認申請図 2012.08.01
見積図 2012.08.10
契約図 2012.10.01
竣工図 2013.08.31

設計番号 01-28350-000

島嶼会館建設工事



【竣工図】
発行日 2013.08.31
図面名称

電灯設備
4・5階平面図

縮尺 A1:1/150, A3:1/300

E-037

AG009

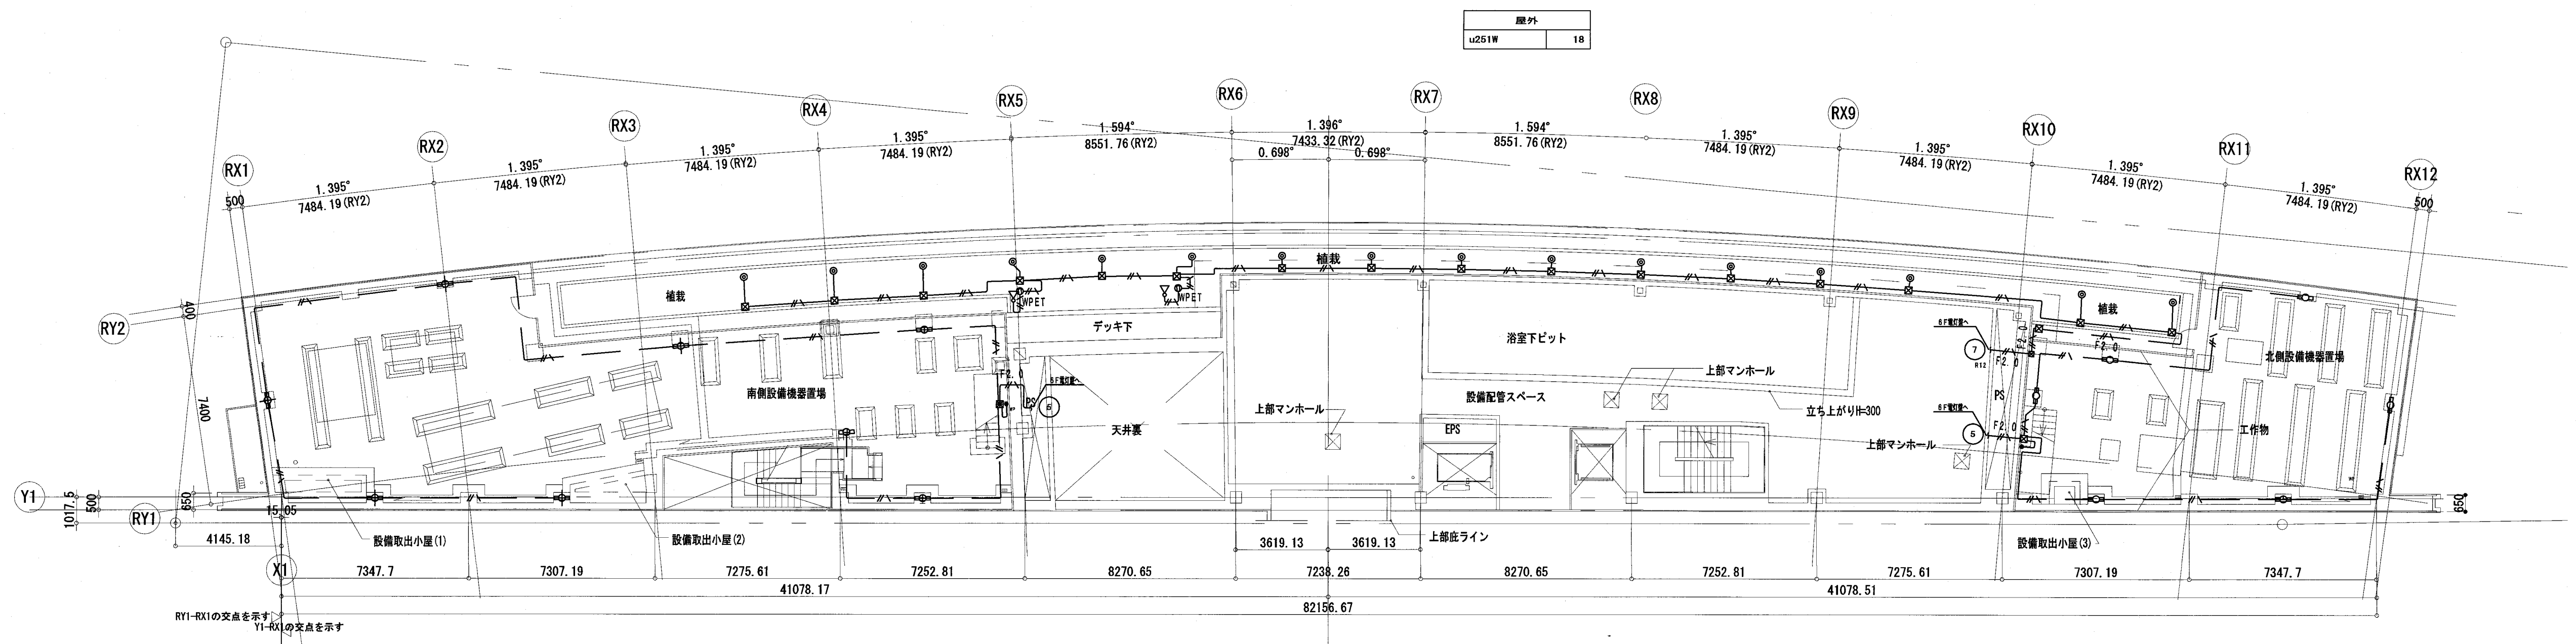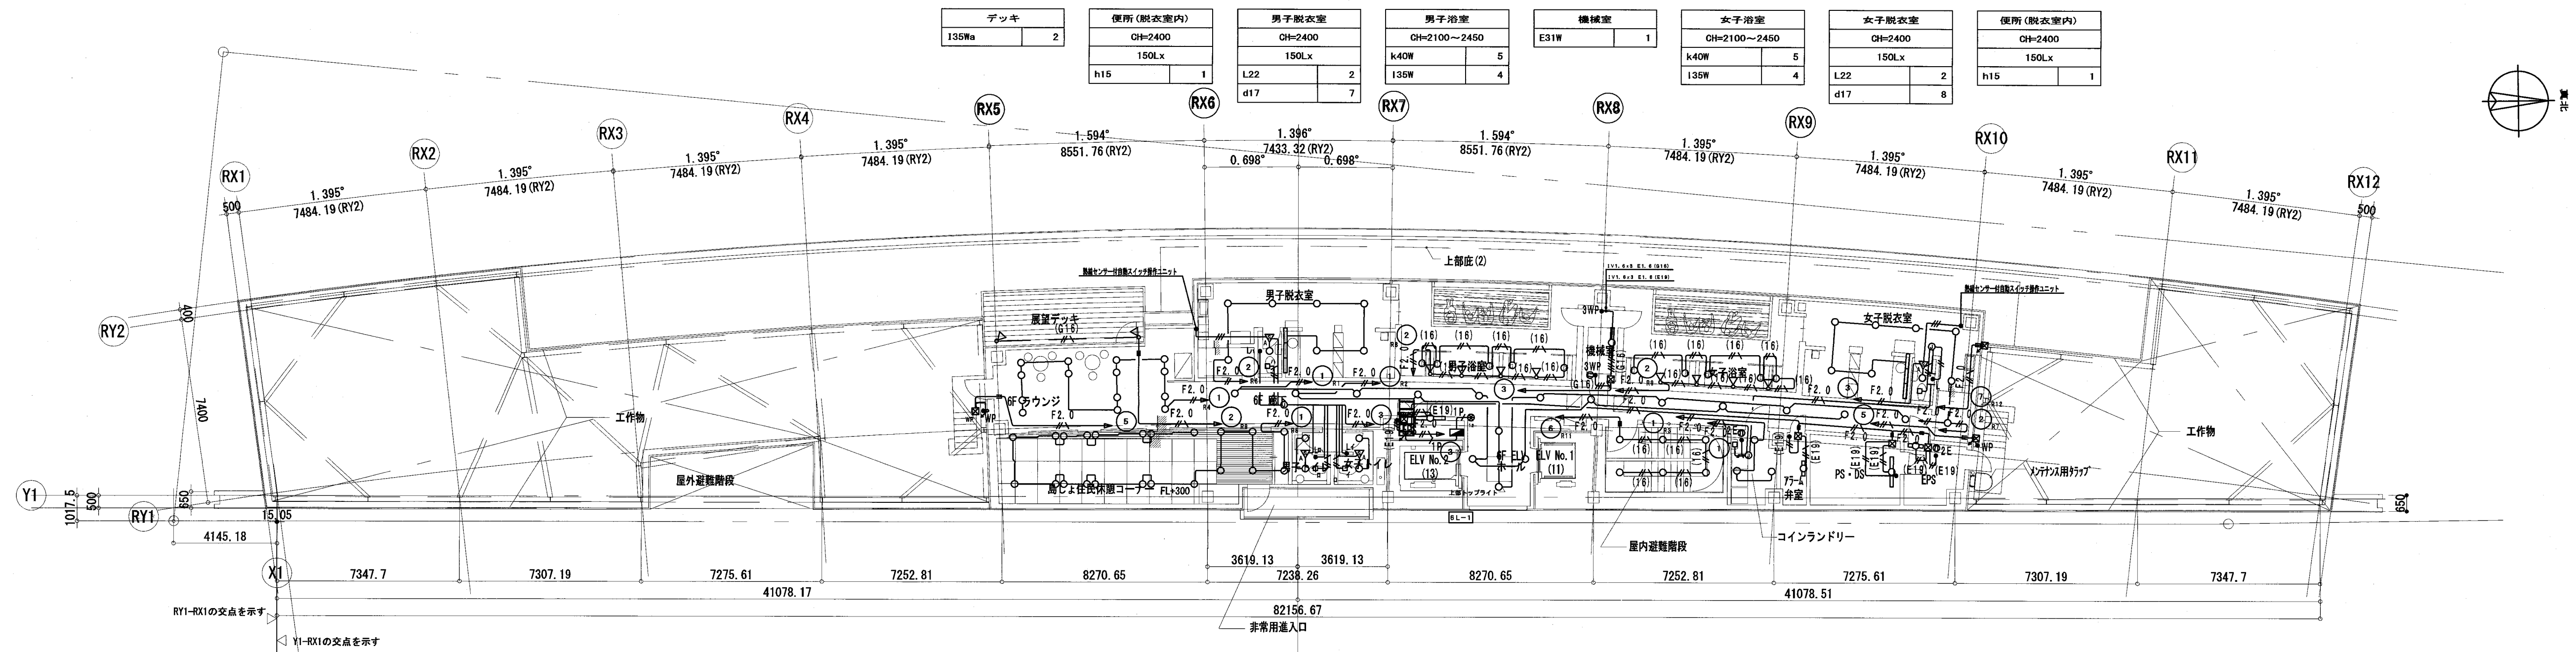

確認申請図 2012.08.01
見積図 2012.08.10
契約図 2012.10.01
竣工図 2013.08.31

設計番号 01-28350-000

島嶼会館建設工事

【竣工図】
発行日 2013.08.31

図面名称

電灯設備
M6・6階平面図

縮尺 A1:1/150, A3:1/300

竣工図 2013.08.31

E-038

■ 注 記

1. 特記なき配線は下記による。

---//--- VVF 2.0-3C (107-X)

----- VVF 2.0-2C

---//--- IV 2.0×2 E2.0 (PF16)

----- IV 2.0×2 (PF16)

----- IV 2.0×2 (19)

---//--- (16) IV 2.0×2 E2.0 (16)

2. 誘導灯への電源は、分電盤の主開閉器一次側より供給。

3. 非常用照明器具への電源は、一般照明と同一回路とした。

4. 非常照明設備は、建設省告示第1830号に適合した設備とした。

5. 非常用照明器具は、日本照明器具工業会JIL501に適合した器具。

6. 防火区画および異種用途区画、界壁区画、専用不燃を貫通する配管配線は、

国土交通大臣認定工法による貫通処理を行った。

7. 図中  は、防火区画貫通処理（国土交通大臣認定工法）を示す。

8. 図中  は分電盤区分を示す。

9. 図中、点線の円は床面における水平面照度が1lx（蛍光灯の場合は2lx）の範囲を示す。


10. 外部より建屋内への貫通部は防水処理を施した。

11. 防雨型・防雨型器具にはD種接地工事を施した。

12. 図中点線の照明器具は電灯設備工事とする。

■ 凡 例

シンボル	名 称 ・ 仕 様	備 考
	避難口誘導灯（電池内蔵型）B級・B H形	WP：防水型
	通路誘導灯（電池内蔵型）B級・B H形	WP：防水型
	避難口誘導灯（電池内蔵型）C級	WP：防水型
	通路誘導灯（電池内蔵型）C級	WP：防水型
	階段通路誘導灯（非常照明兼用型）（電池内蔵型）	WP：防水型
	非常用照明器具（電池内蔵型）30W	WP：防水型
	非常用照明器具（電池内蔵型）13W	
	非常用照明器具（電池内蔵型）9W	
	蛍光灯非常用照明器具（電池内蔵）	
	赤色表示灯	
	赤色表示灯用電源部	
	ジャンクションボックス	WP：防水型 溶融重合めっき

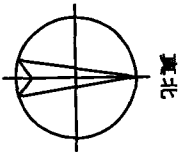


TAISEI CORPORATION

TAISEI DESIGN
Planners Architects & Engineers

大成建設株式会社一級建築士事務所
〒163-0606新宿区西新宿1-25-1
URL <http://www.aisei.co.jp>

一級 第338032号
設備設計一級 第 3946号
設計 高木 淳
担当 金子 一登

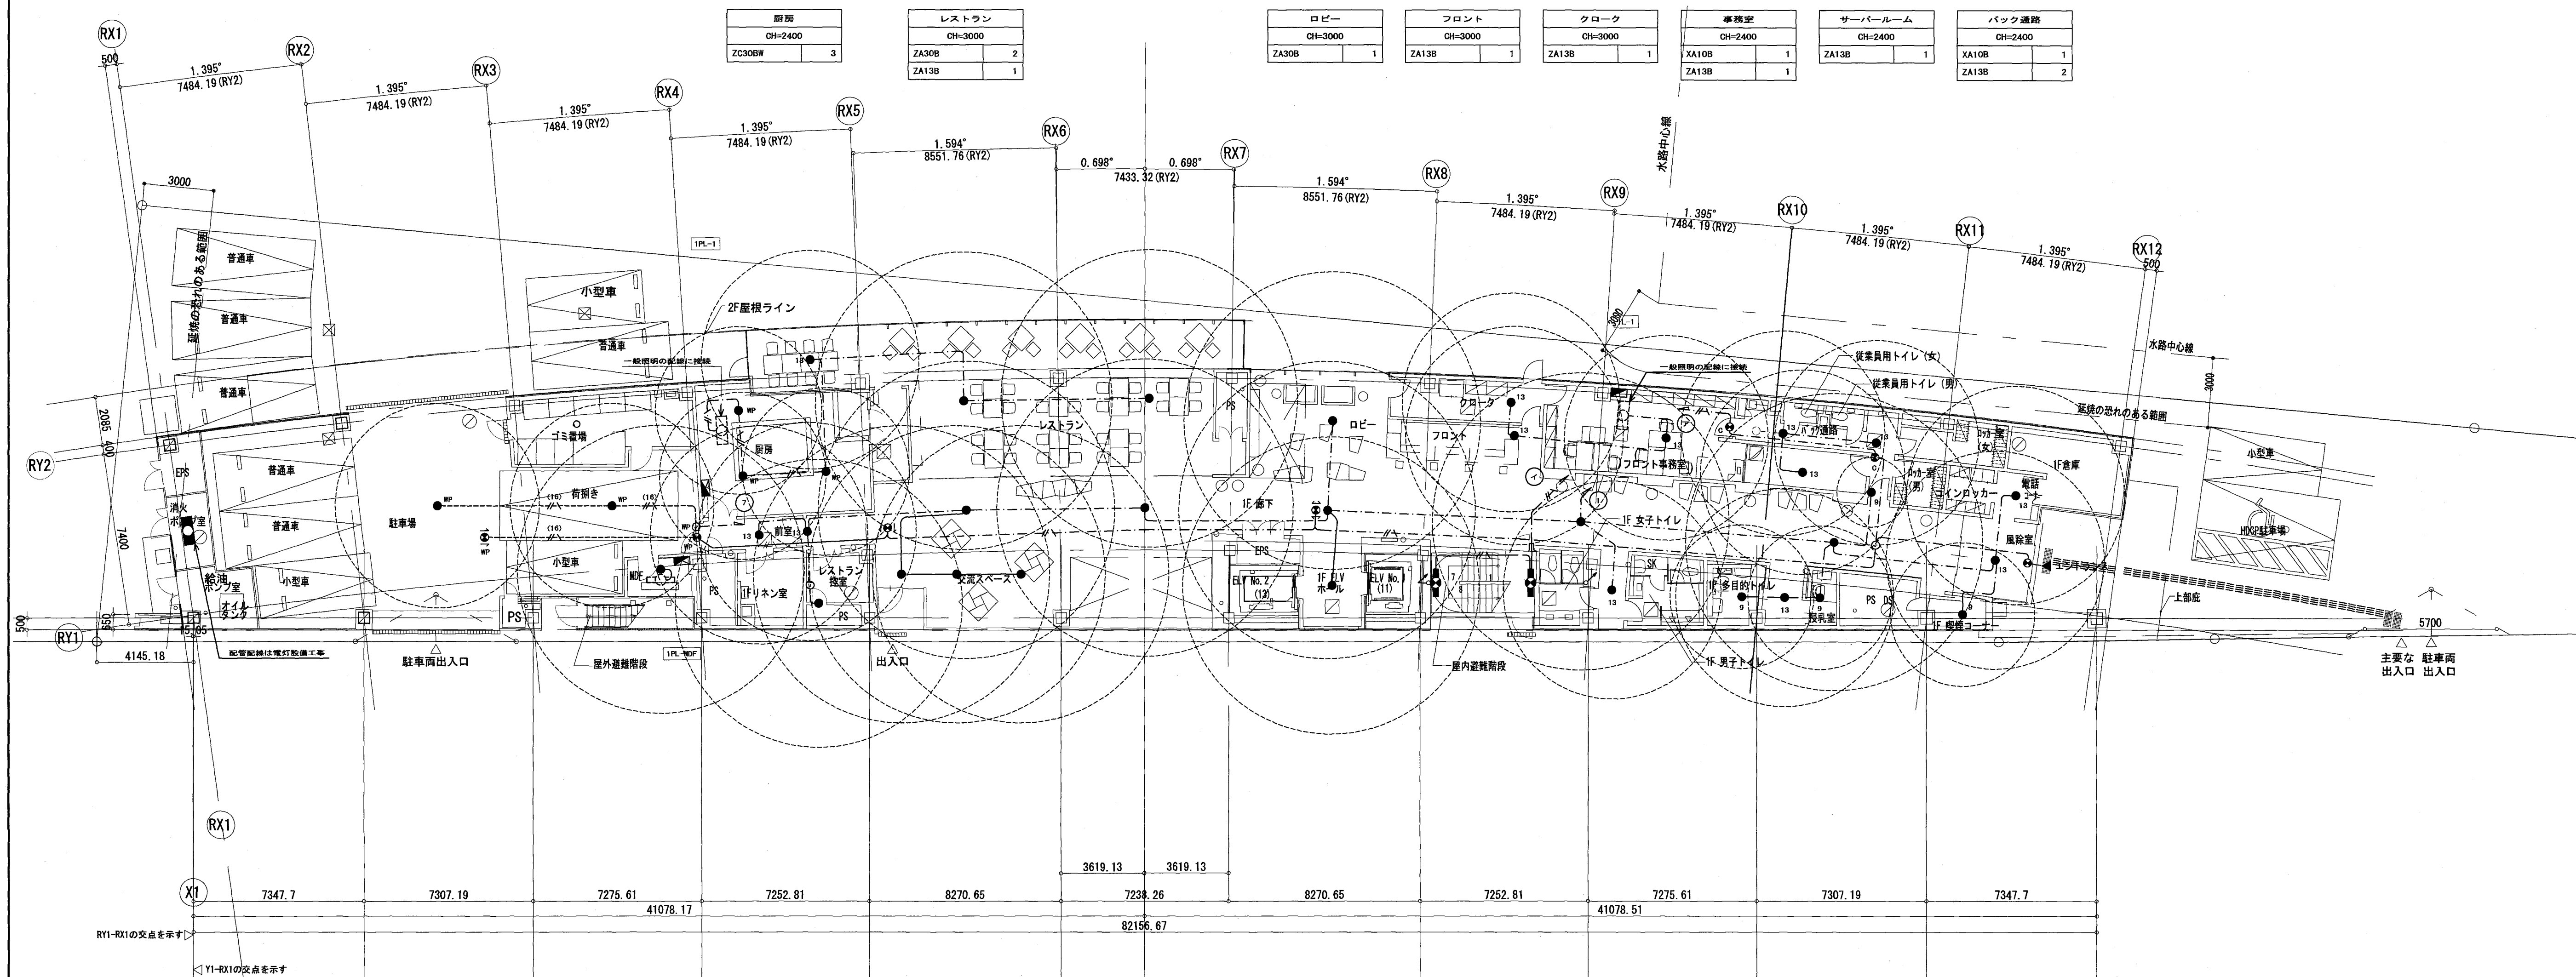

確認申請図 2012.08.01
見積図 2012.08.10
契約図 2012.10.01
竣工図 2013.08.31

設計番号 01-28350-000

島嶼会館建設工事

【竣工図】
発行日 2013.08.31

図面名称


非常照明・誘導灯設備
1階平面図

縮尺 A1:1/150, A3:1/300

E-039

竣工図 2013.08.31 設計 工事

Copyright © 大成建設株式会社 著作権者の許可なく複製、転載、第三者等への行為を禁止する。

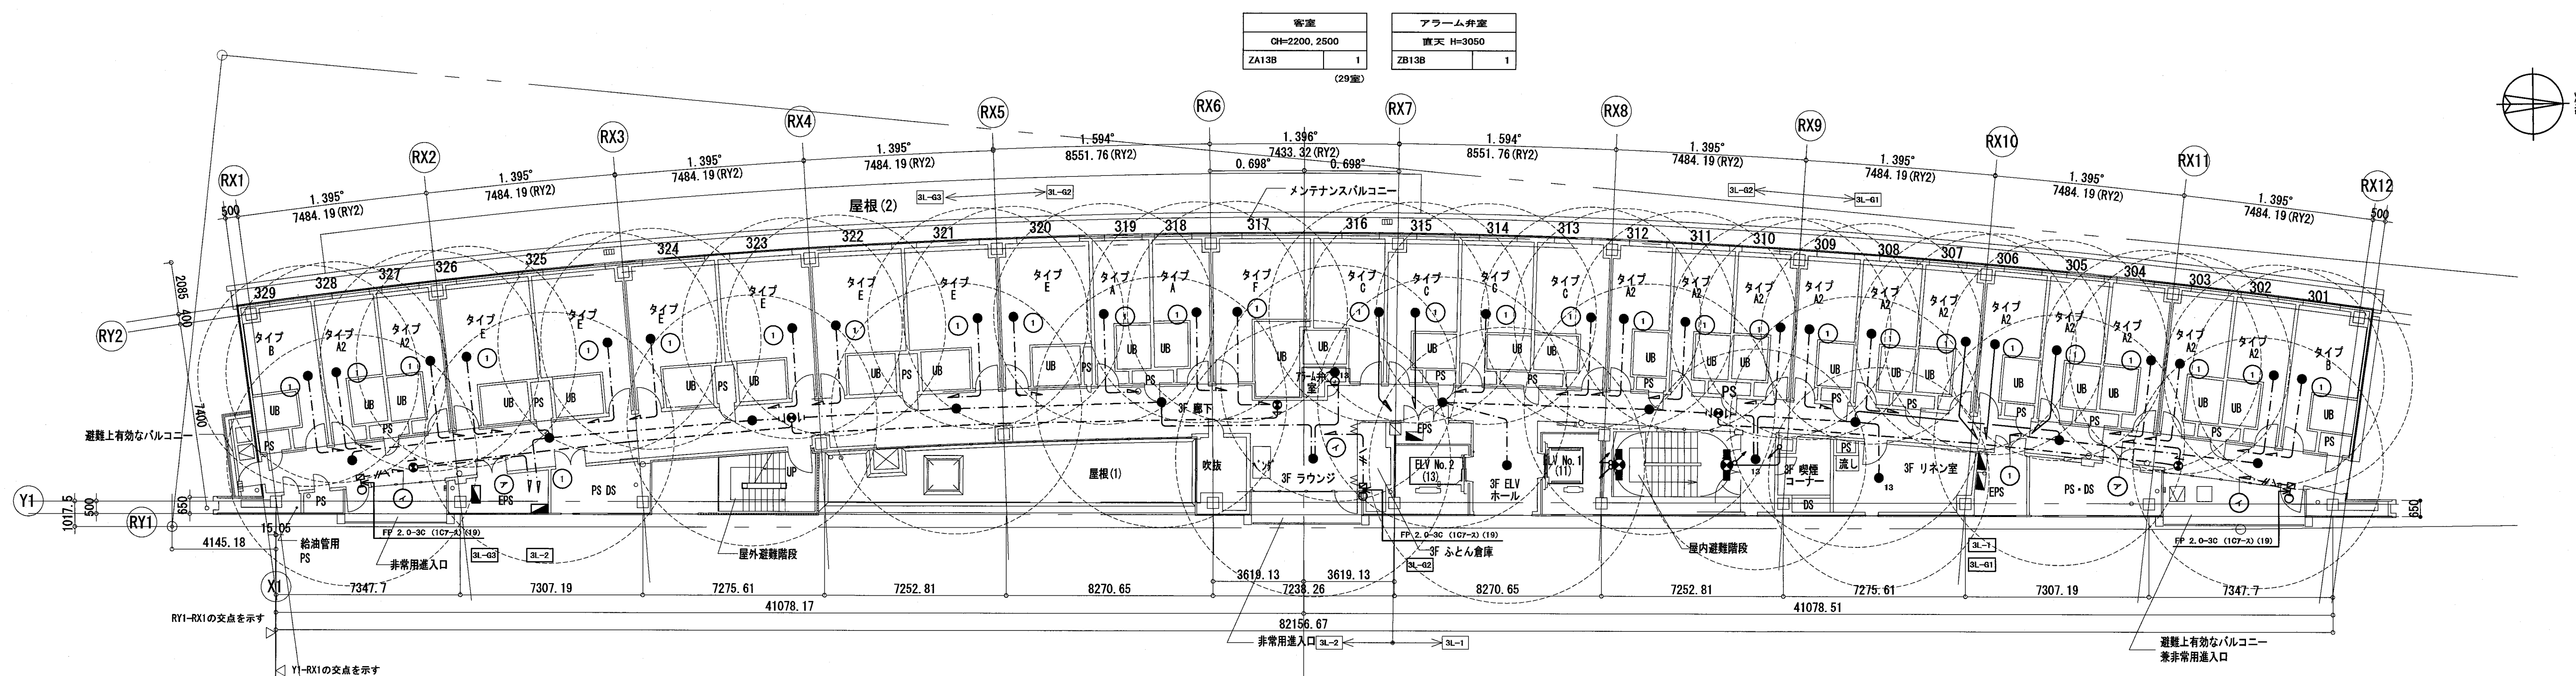

3 階平面図

非常用出入口	
XFW	1

廊下 (3)	
CH=2400	
XA22B	2
XD21B	3
ZA30B	10

ラウンジ (3)	
CH=2400	
ZA30B	1
非常用出入口	
XFW	1

ELVホール (3)	
CH=2400	
ZA30B	1

屋内避難階段	
YA31B	2

ベンダ置場	
CH=2400	
ZA13B	1

喫煙コーナー (3)	
CH=2400	
ZA13B	1

非常用出入口	
XFW	1

組合事務所	
CH=2700	
XA20B	1
ZA13B	5

管理倉庫	
CH=2700	
ZA13B	2

島嶼関係団体事務室 1	
CH=2700	
XA10B	1
ZA30B	2

会議室	
CH=2700	
ZA13B	1

打合せコーナー	
CH=2700	
ZA30B	1

喫煙コーナー (2)	
CH=2400	
ZA13B	1

多目的WC (2)	
CH=2400	
ZA9B	1


リフレッシュコーナー	
CH=2400	
ZA13B	1

組合会議室 2	
CH=2700	
ZA13B	1

組合会議室 1	
CH=2700	
ZA30B	1
ZA13B	2

島嶼関係団体事務室 3	
CH=2700	
ZA30B	1

島嶼関係団体事務室 2	
CH=2700	
ZA30B	1

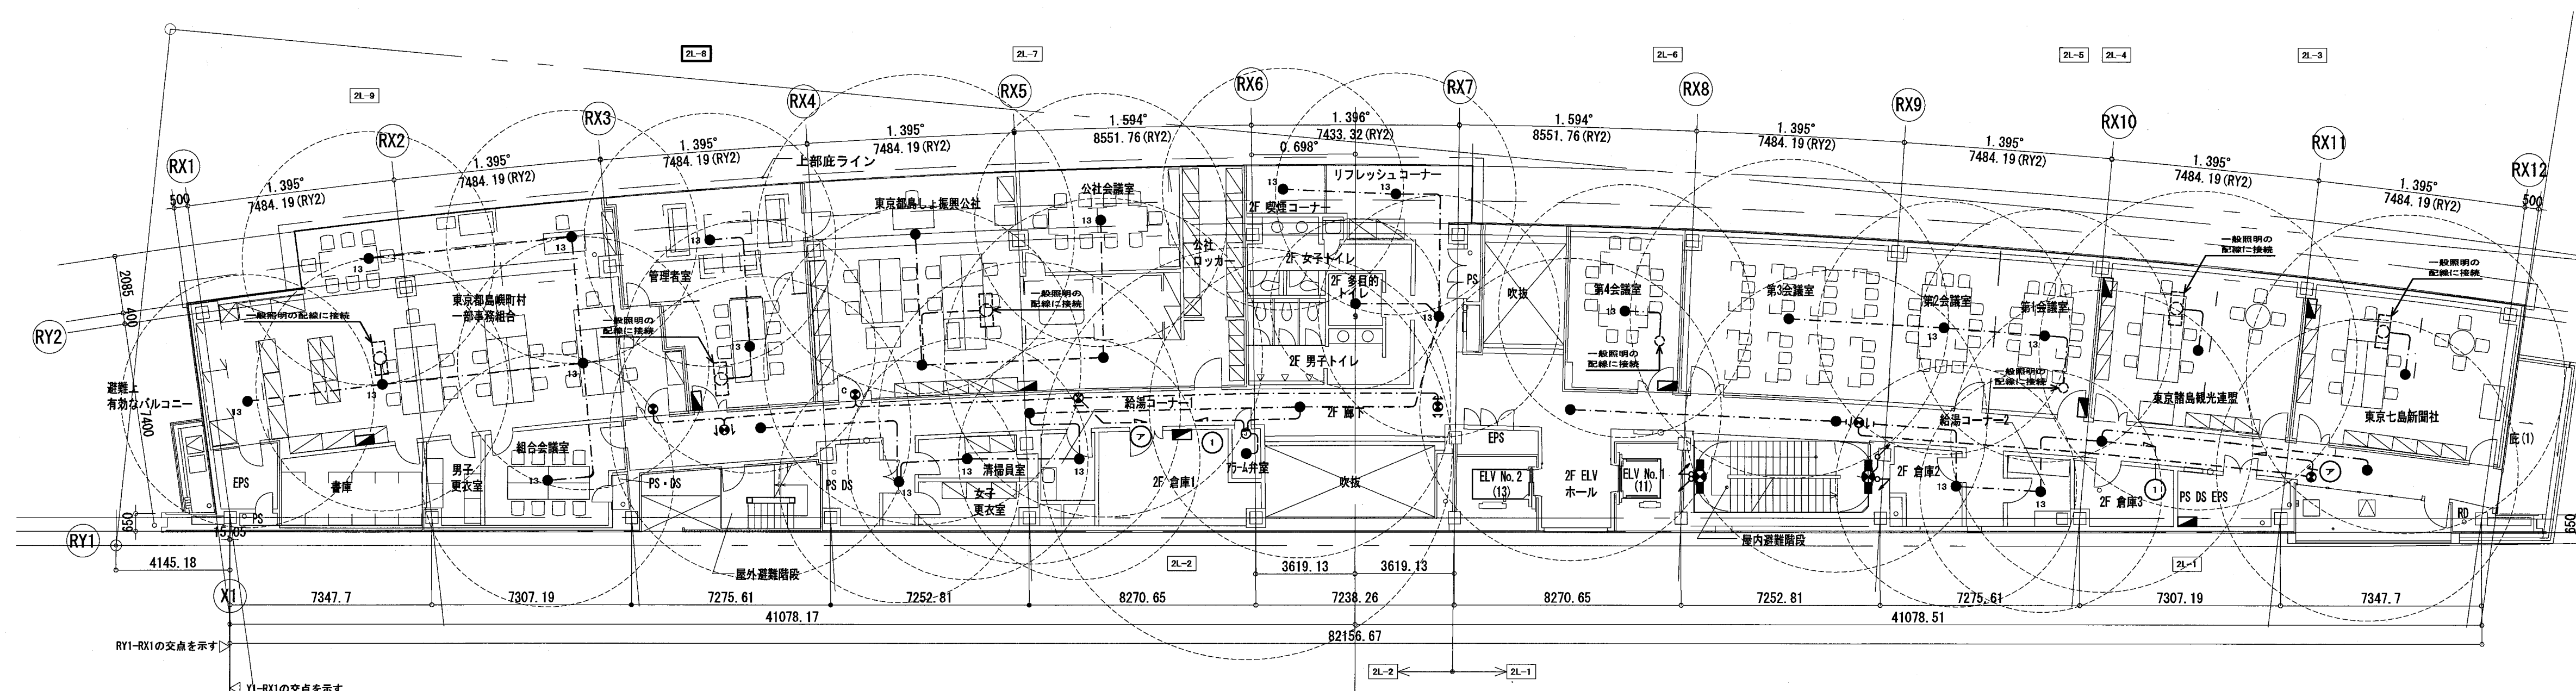

2 階平面図

打合せスペース	
CH=2700	
ZA13B	1

清掃員室	
CH=2400	
ZA13B	1

給湯コーナー (2-1)	
CH=2400	
ZA13B	1

アラームホ室	
直天 H=4050	
ZB30B	1

廊下 (2)	
CH=2400	
XA22B	2
XD22B	1
XD21B	2
ZA30B	7
ZA13B	2

屋内避難階段	
YA31B	2

パントリー	
CH=2400	
ZA13B	1

給湯コーナー (2-2)	
CH=2400	
ZA13B	1

確認申請図	2012.08.01
見積図	2012.08.10
契約図	2012.10.01
竣工図	2013.08.31

設計番号 01-28350-000

島嶼会館建設工事

【竣工図】
発行日 2013.08.31

図面名称

非常照明・誘導灯設備
2・3階平面図


縮尺 A1:1/150, A3:1/300



TAISEI CORPORATION
TAISEI DESIGN
Planners Architects & Engineers


大成建設株式会社一級建築士事務所
〒163-0606新宿区西新宿1-25-1
URL <http://www.taisei.co.jp>

一級 第338032号
設備設計一級 第 3946号
設計 高木 淳
担当 金子 一登

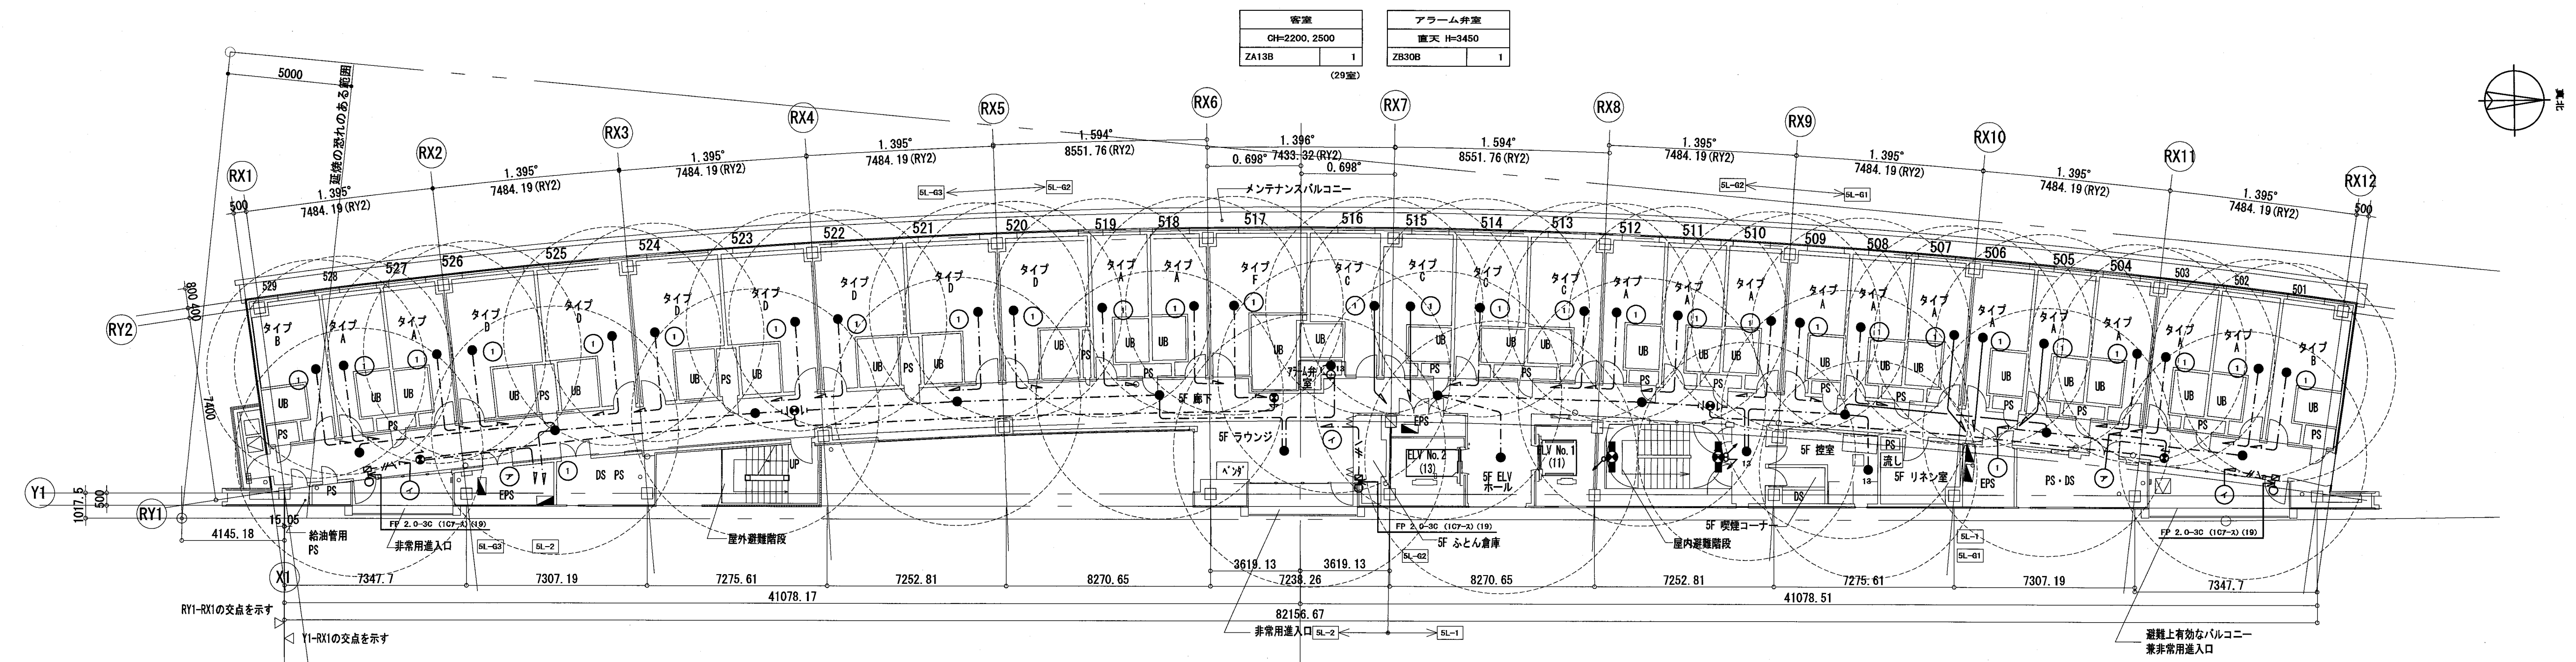

5 階平面図

非常用出入口 XFW	1	屋外避難階段 YB301BW	2	廊下 (5) GH=2400 XA22B 2 XD21B 3 ZA30B 10	ラウンジ (5) GH=2400 ZA30B 1	ELVホール (5) GH=2400 ZA30B 1	屋内避難階段 YA31B 2	ベンダ置場 GH=2400 ZA13B 1	喫煙コーナー (5) GH=2400 ZA13B 1	非常用出入口 XFW	1
---------------	---	-------------------	---	---	--------------------------------	----------------------------------	-------------------	-----------------------------	----------------------------------	---------------	---

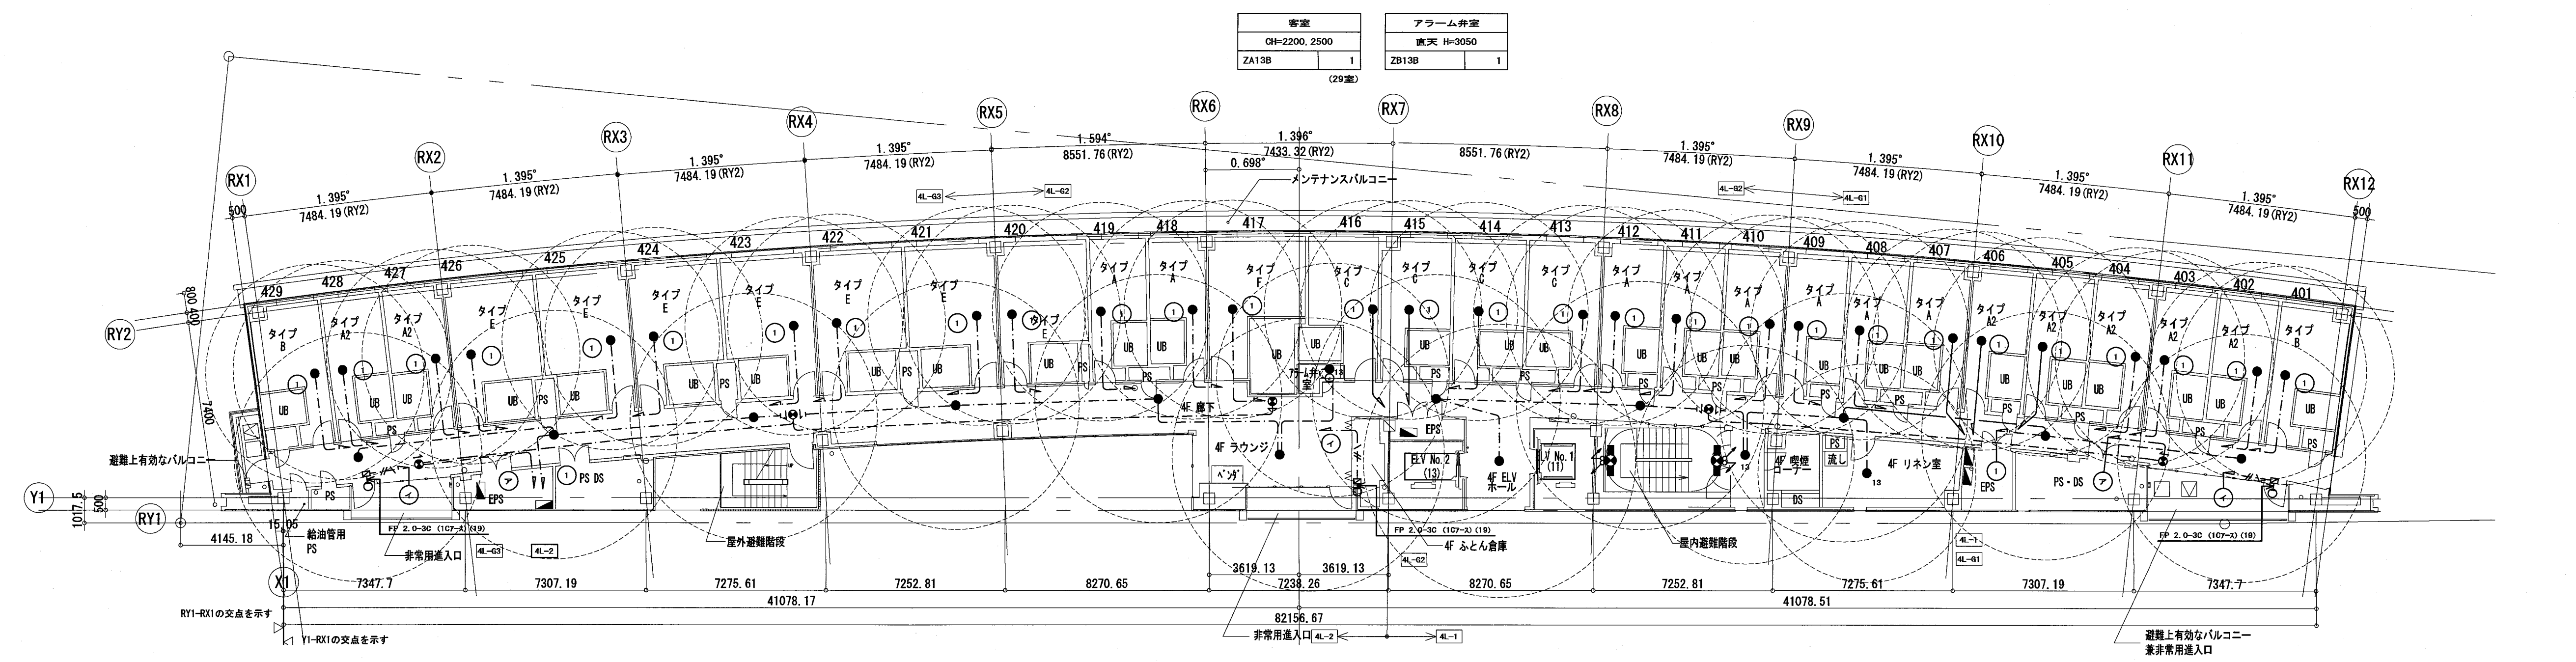

4 階平面図

非常用出入口 XFW	1	廊下 (4) GH=224400 XA22B 2 XD21B 3 ZA30B 10	ラウンジ (4) GH=2400 ZA30B 1	ELVホール (4) GH=2400 ZA30B 1	屋内避難階段 YA31B 2	ベンダ置場 GH=2400 ZA13B 1	喫煙コーナー (4) GH=2400 ZA13B 1	非常用出入口 XFW	1
---------------	---	---	--------------------------------	----------------------------------	-------------------	-----------------------------	----------------------------------	---------------	---

確認申請図 2012.08.01
見積図 2012.08.10
契約図 2012.10.01
竣工図 2013.08.31

設計番号 01-28350-000

島嶼会館建設工事

【竣工図】
発行日 2013.08.31
図面名称

非常照明・誘導灯設備
4・5階平面図


縮尺 A1:1/150, A3:1/300

竣工図 2013.08.31



E-041

AG009

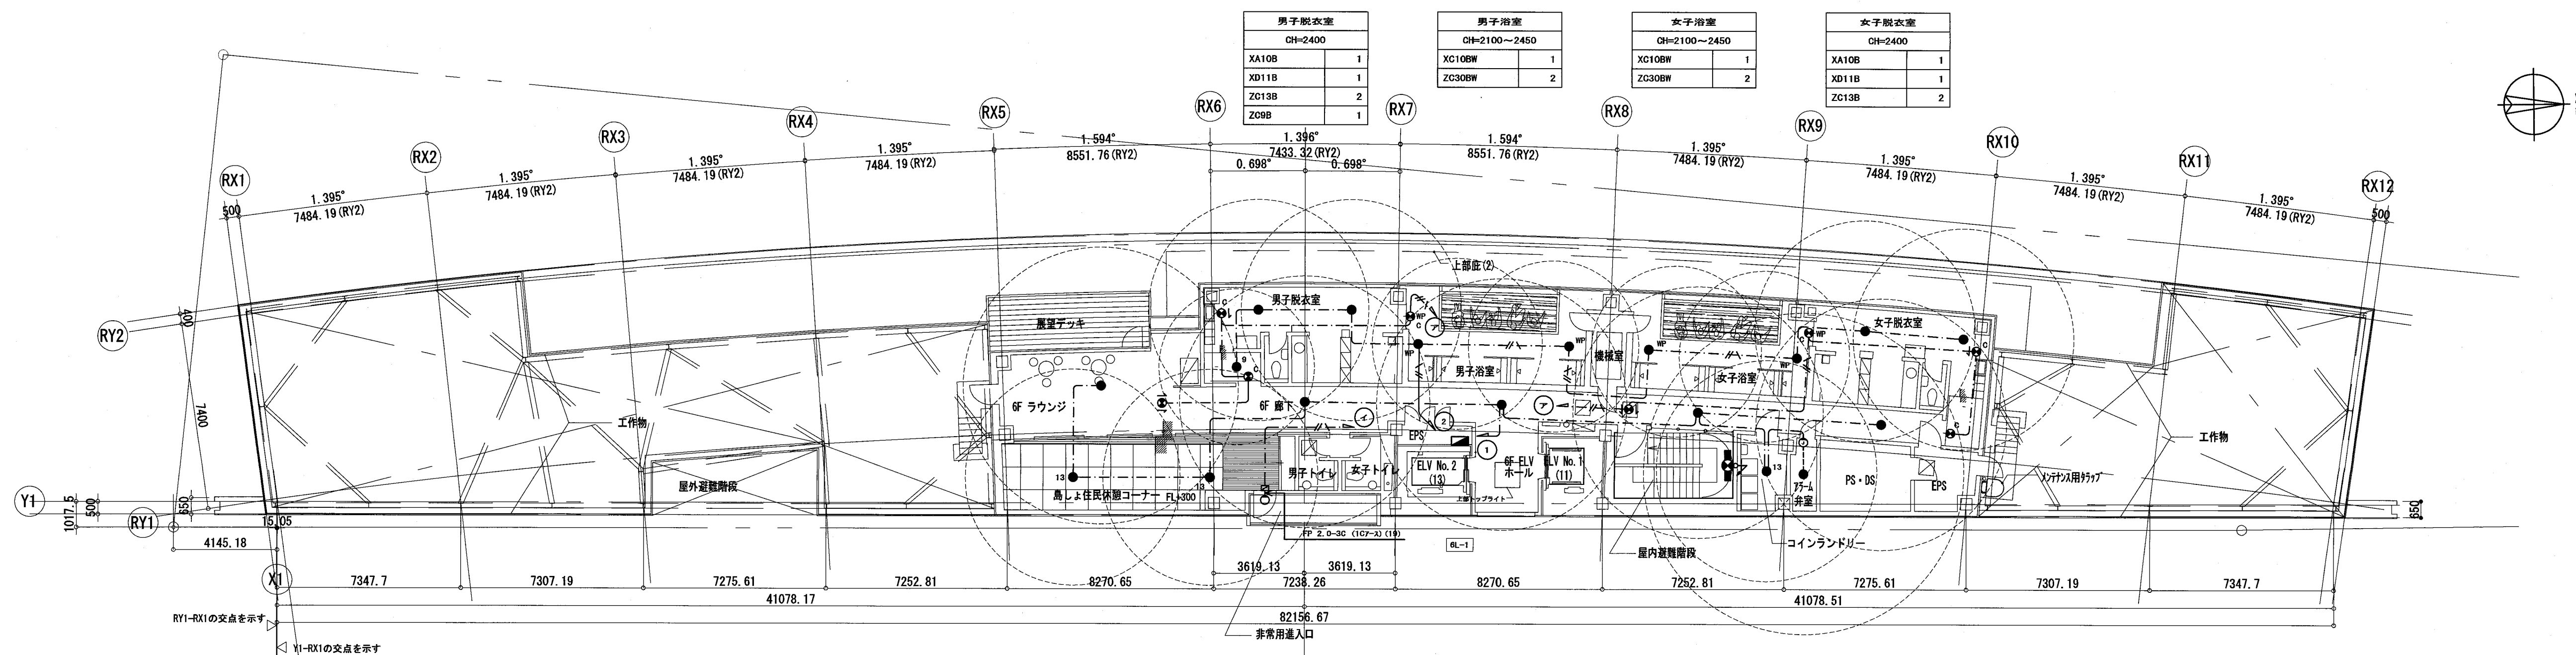

6 階平面図

休憩コーナー	CH=2400
ZE13B	2

ラウンジ(6)	CH=2400
XD22B	1
ZA30B	1


廊下(6)	CH=2400
XA27B	1
ZA30B	4
ZE13B	4

屋内避難階段	YA31B	1
--------	-------	---

ランドリー室	CH=2400
ZA13B	1

アラーム弁室	直天 H=3450
ZB30B	1

非常用出入口	XF7	1
--------	-----	---

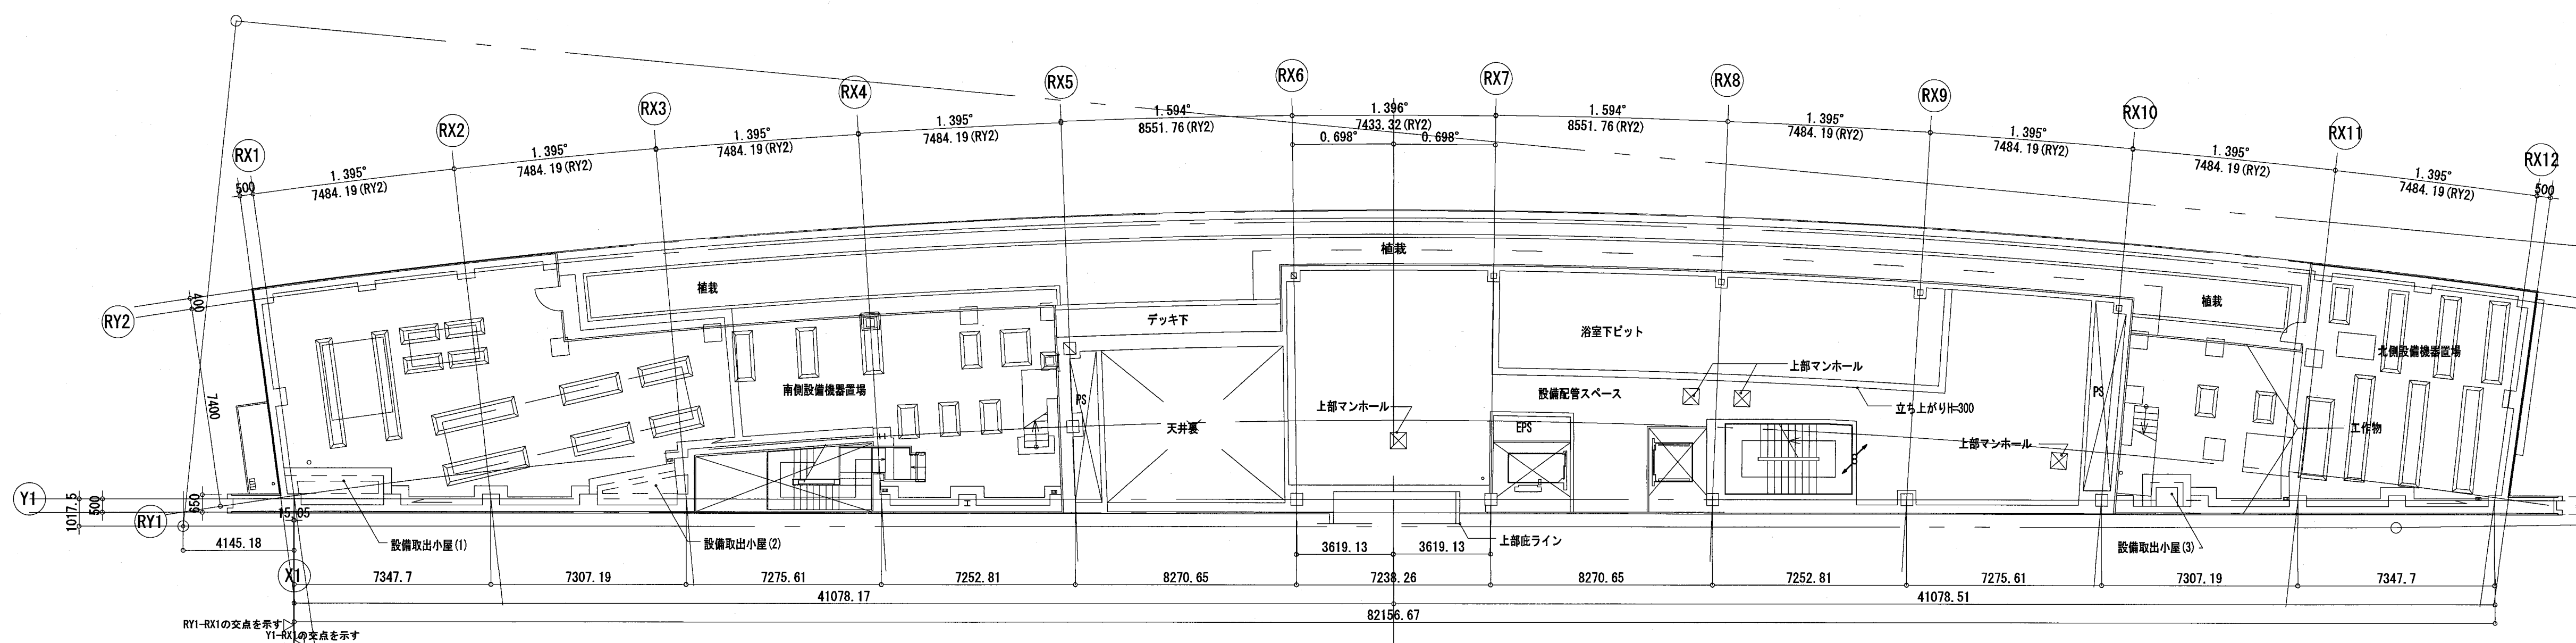

M 6 階平面図

確認申請図	2012.08.01
見積図	2012.08.10
契約図	2012.10.01
竣工図	2013.08.31

設計番号 01-28350-000

島嶼会館建設工事

【竣工図】

発行日 2013.08.31

図面名称

非常照明・誘導灯設備
M6・6階平面図

縮尺 A1:1/150, A3:1/300

竣工図	設計	工事
2013.08.31		

E-042

[illegible]

P	E		0	6	照明器具図	E	0	7	-	1	0	3
---	---	--	---	---	-------	---	---	---	---	---	---	---

照明器具仕様

■ 器具記号凡例

(1) — (A)

埋込灯

室名・・・(7)

1・・・(6)

A42FL40W2

A41BFL40W2（電池内蔵形：25%）

(1)(2)(3)(4) ランプ種類機能形式型番記入欄(5)

(1) 器具形式 — (A)英字（A～Z、a～z）

(2) ランプW数 FL40W2→42, FD27W→271 （蛍光灯, HIDの場合はランプ本数も記入）

(3) ランプ本数 60W→6 （白熱灯, ダウンライトの場合は本数省略）
ただし, 誘導灯, 非常照明専用器具はX～Zで識別する。

(4) 機能形式

B：非常照明（電池内蔵形）E：防爆形

D：非常照明（電源別置形）P：パイプ吊

V：VDT対応器具（V1, V2, V3を特記）G：ガード付

C：クリーンルーム用器具（クラスを特記）H：ウォールウォッシャ

W：防水形M：昇降式

F：耐触形

L：調光用安定器

S：安定器別置

(5) 型番記入欄 (6) 器具仕上げ - 数字 (7) 室名 - 主に使用する室名を記入（省略可）

■ ランプ種類

● 白熱

● 蛍光灯 FL：直管 FCL：サークライン Hf：Hf形
FDL：ブリッジ形（4本管）FPL：ブリッジ形（2本管）FML：ブリッジ形（4本平行管）
FHT：ブリッジ形（3本管）FHP：ブリッジ形（2本管Hf）

● HID
水銀灯 H：クリア HF：フロスト
メタルハライド灯 M：クリア MF：フロスト HQ1：コンパクト
高圧ナトリウム灯 N：クリア NF：フロスト
● ハロゲン J： JE：非常灯用ハロゲン電球

■ 器具仕上げ

① 鋼製 ⑤ アクリ（乳白） ⑨ ポリカーボネイト（乳白）

② アルミ製 ⑥ アクリ（プリズム） ⑩ ガラス（透明）

③ ステンレス製 ⑦ アクリ（和紙） ⑪ ガラス（乳白）

④ ⑧ ⑫

共通事項（●印を本工事に適用する）

	項 目	白熱灯	蛍 光 灯			HID灯	備 考
			FL40W未満	FL40W以上	Hf		
器具電圧	100V	● ランプ定格	●		●		● LED
	110V	○ ランプ定格					
	200V						
光源色	白色		●		●		● LED
	電球色	●					● LED
	昼光色						
安定器	低力率形		● グロススタート				
	高力率形			○ ラピッドスタート			
	蛍光灯電子安定器						
	定電力形						
	低始動電流形						
	高出力形				●		
	定格出力形						
	出力切替形						
	連続調光形						● LED

・ 非常用照明、誘導灯は認定品を使用する。

・ 材質、仕上げは特記なきはメーカー標準品とする。

・ 姿図に記入された型番は同等品を示す。
























































・ 寸法、色等の指定があるものは図中に示す。

・ 管灯回路の使用電圧が150V以上の放電灯には、接地線を施すこと。（FL40W×1灯以上）

・ 姿図中に器具電圧の明示があるものは、それによる。

竣工図設計監工事

2013.08.31

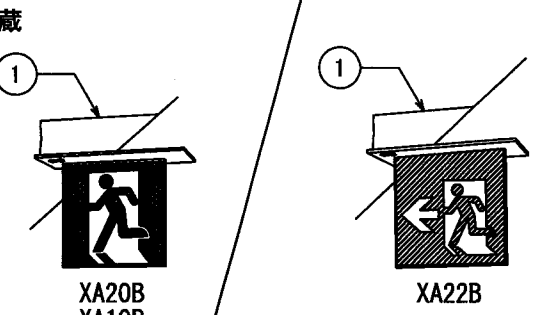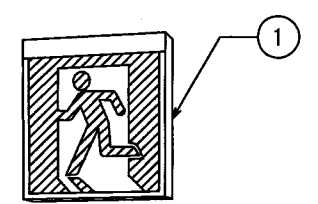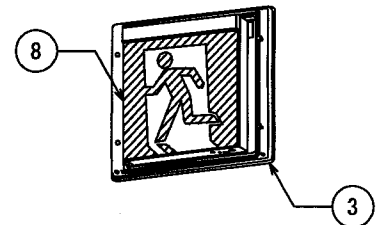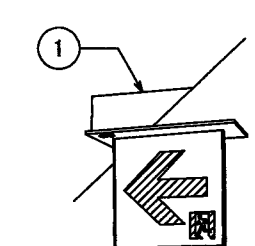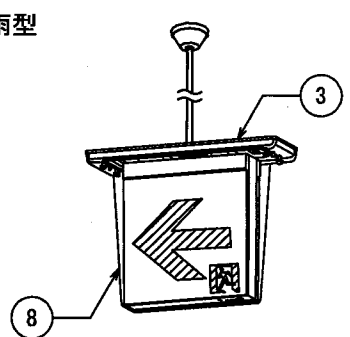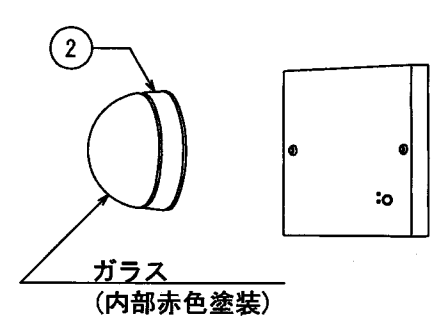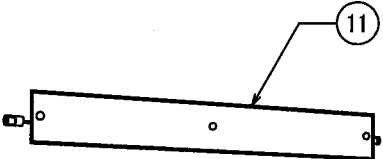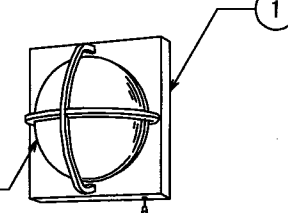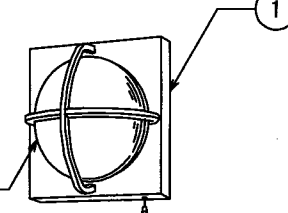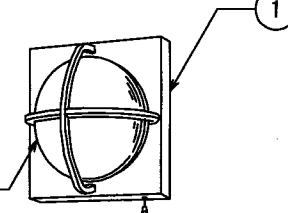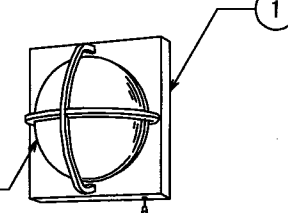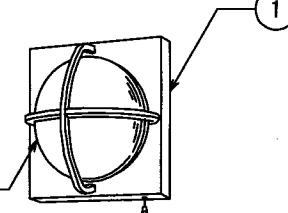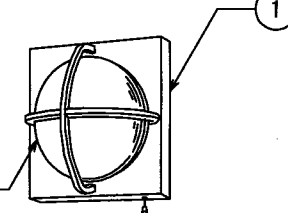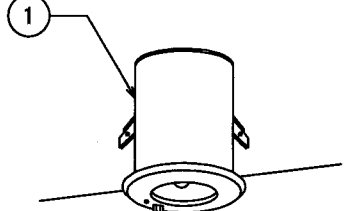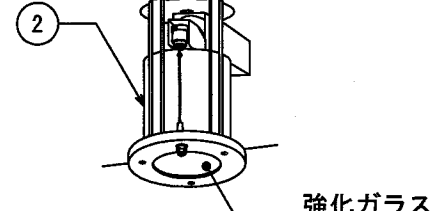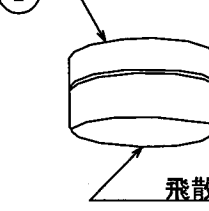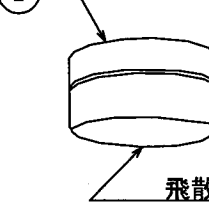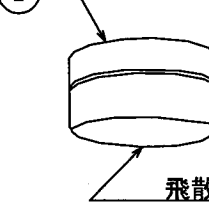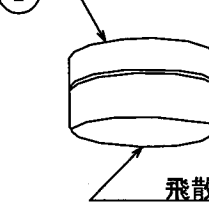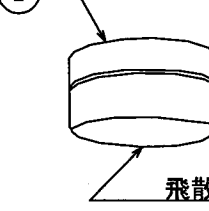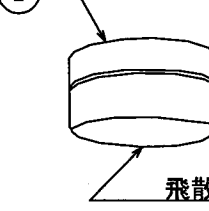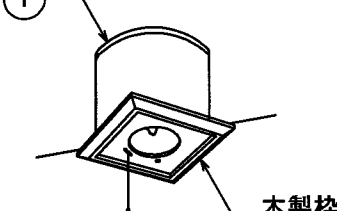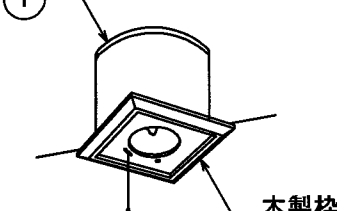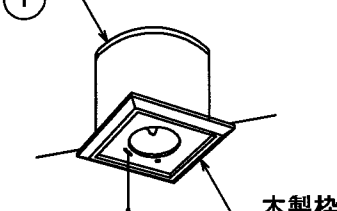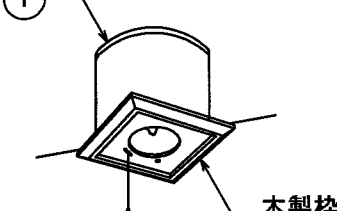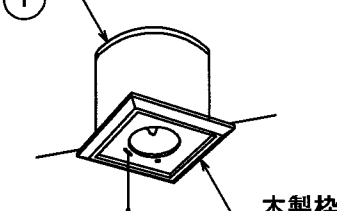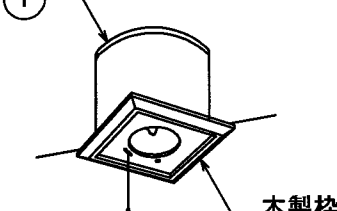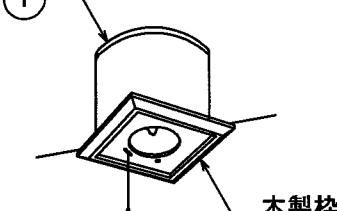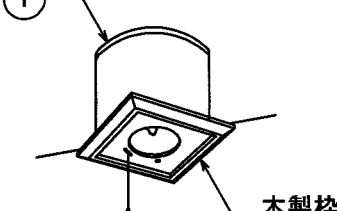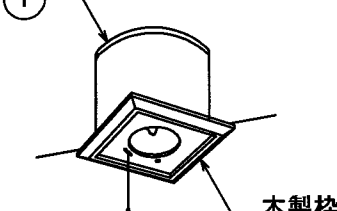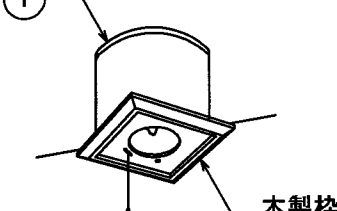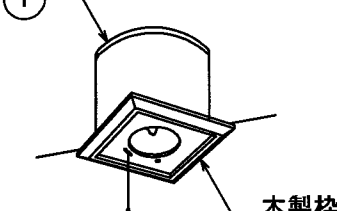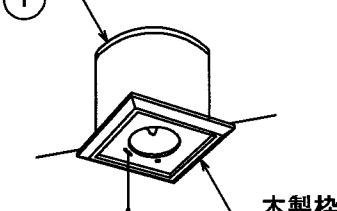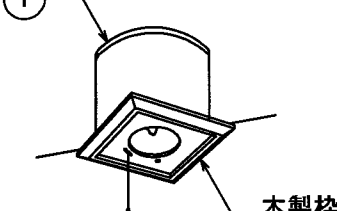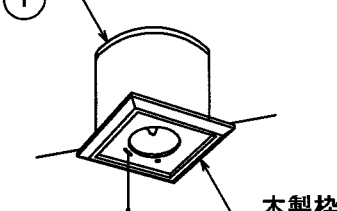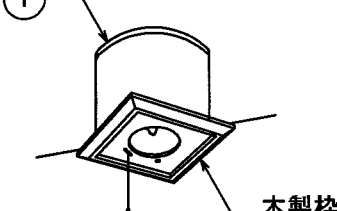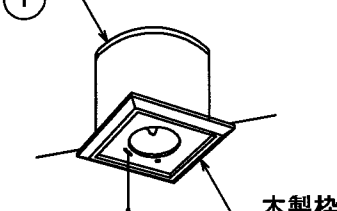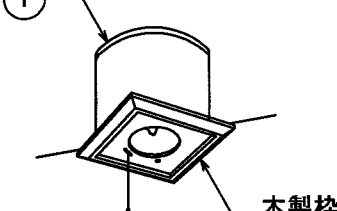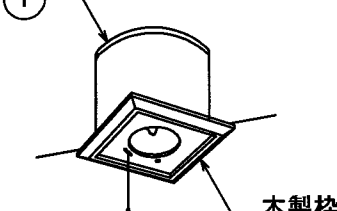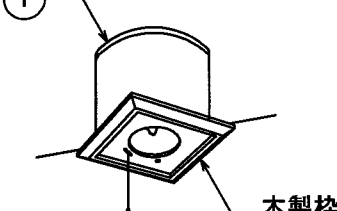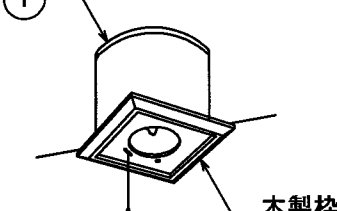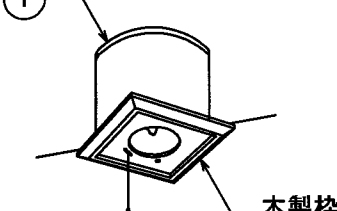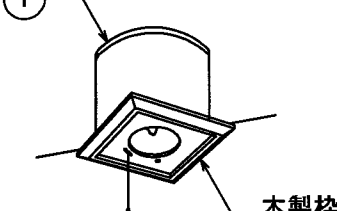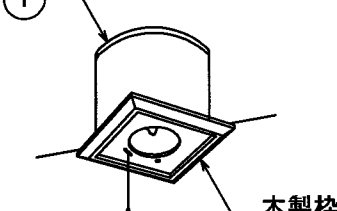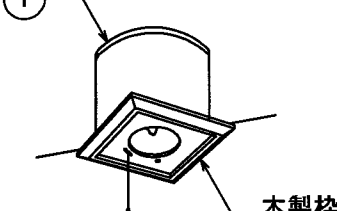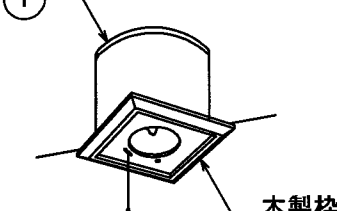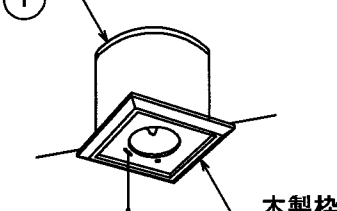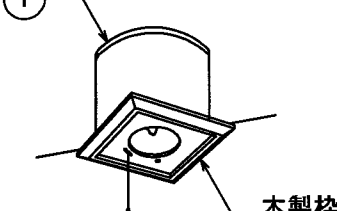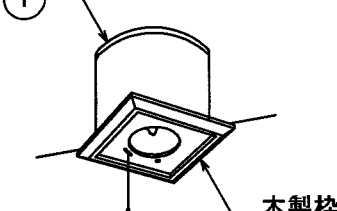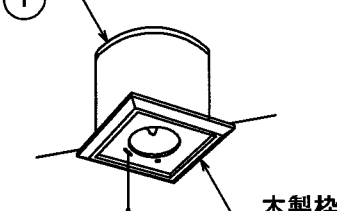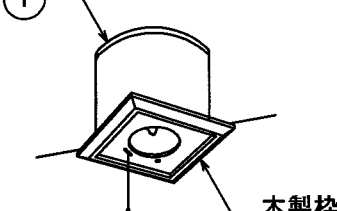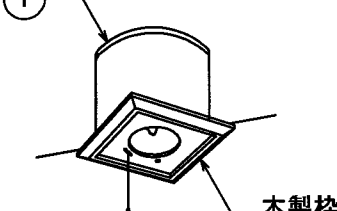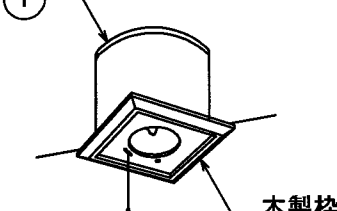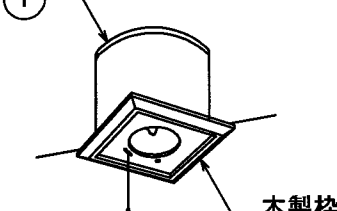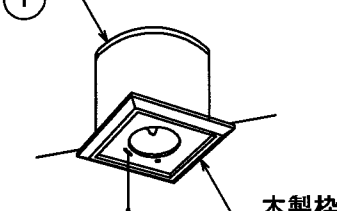誘導灯・非常照明専用器具																				
(XA) 避難口誘導灯 天井埋込型 電池内蔵  XA20B XA10B			(XB) 避難口誘導灯 壁・天井直付・吊下型 電池内蔵  XB20B XB10B			(XC) 避難口誘導灯 壁直付型 防湿型・防雨型 電池内蔵  XC20BW XC10BW			(XD) 通路誘導灯 壁・天井直付・吊下型 電池内蔵  XD22B XD21B XD11B			(XE) 通路誘導灯 天井直付型 防湿型・防雨型 電池内蔵  XE22BPW			(XF) 赤色表示灯 電池内蔵 電源部分離タイプ・直付型 非常用進入口  XFW					
LED 5.4W B級・BH形 (両面) ハナニツ FA40362-LE1 同等品			LED 3.6W B級・BH形 (片面) ハナニツ FA40312-LE1 同等品			LED 3.5W B級・BH形 ハナニツ FW42337-LE1 同等品			LED 5.4W B級・BH形 (両面) ハナニツ FA40362-LE1 同等品			LED 5.4W B級・BH形 (両面、パイプ吊) ハナニツ FW42327-LE1 同等品			LED (防雨型) ハナニツ NNF20247 同等品					
LED 3.6W B級・BH形 (片面) ハナニツ FA40352-LE1 同等品			LED 2.0W C級 (片面) ハナニツ FA10312-LE1 同等品			LED 2.0W C級 ハナニツ FW11337-LE1 同等品			LED 3.6W B級・BH形 (片面) ハナニツ FA40352-LE1 同等品			LED 1.9W C級 (片面) ハナニツ FA10352-LE1 同等品			LED 5.4W B級・BH形 (両面、パイプ吊) ハナニツ FW42327-LE1 同等品			LED 1.9W C級 (片面) ハナニツ FA10352-LE1 同等品		
非常用照明器具 (階段通路誘導灯兼用型)			非常用照明器具 (階段通路誘導灯兼用型)			非常用照明器具 (階段通路誘導灯兼用型)			非常用照明器具 (階段通路誘導灯兼用型)			非常用照明器具 (階段通路誘導灯兼用型)			非常用照明器具 (階段通路誘導灯兼用型)					
非常灯評定番号 LAFH-04			非常灯評定番号 LAFH-04			非常灯評定番号 LAFS-04			非常灯評定番号 LAFS-04			非常灯評定番号 LAFH-04			非常灯評定番号 LAFH-04					
HF32W1 (非常時: 2110 L _m) ハナニツ FSS41818-PX9 同等品			HF32W1 (非常時: 2110 L _m) ハナニツ FSS41818-PX9 同等品			FCL30W1 (非常時: 40%点灯、低誘虫) ハナニツ JF31851J-GL 同等品			FCL30W1 (非常時: 40%点灯、低誘虫) ハナニツ JF31851J-GL 同等品			HF32W2 (非常時: 2110 L _m) ハナニツ FSG42219F-PH9 同等品			HF32W2 (非常時: 2110 L _m) ハナニツ FSG42219F-PH9 同等品					
埋込非常用照明器具			埋込非常用照明器具			埋込非常用照明器具			埋込非常用照明器具			埋込非常用照明器具			埋込非常用照明器具					
電池内蔵 廊下、事務室、客室、他  電球 : 白熱灯 ソケット: 芳香族ポリエステル樹脂 (ZA30B) ポリフェニレンサルファイド樹脂 (ZA13B, ZA9B) 電線 : けい素ゴム絶縁電線			ZA30B 器具取付高さ 2.1m 2.4m 2.6m 3.0m 4.0m 5.0m 6.0m 単体配置 A1 5.0 5.5 5.8 6.4 7.5 6.2 5.4 直線配置 A2 10.6 11.8 12.6 14.2 17.3 19.5 19.5 四角配置 A4 8.1 9.0 9.6 10.9 13.7 16.1 18.1 ZA13B 器具取付高さ 2.1m 2.4m 2.6m 3.0m 4.0m 5.0m 6.0m 単体配置 A1 4.0 4.4 4.6 4.7 — — — 直線配置 A2 8.6 9.5 10.1 11.2 7.3 — — — 四角配置 A4 6.9 7.4 7.7 8.2 8.9 7.3 — — —			ZA9B 器具取付高さ 2.1m 2.4m 2.6m 3.0m 4.0m 5.0m 6.0m 単体配置 A1 3.4 3.1 2.7 1.5 — — — 直線配置 A2 7.2 7.6 7.9 7.1 — — — 四角配置 A4 5.7 6.4 6.8 7.1 — — —			ZA9B 器具取付高さ 2.1m 2.4m 2.6m 3.0m 4.0m 5.0m 6.0m 単体配置 A1 3.
非常灯評定番号 LALH-02			非常灯評定番号 LALH-02			非常灯評定番号 LALH-02			非常灯評定番号 LALH-02			非常灯評定番号 LALH-02			非常灯評定番号 LALH-02					
: 白熱灯 ソケット: セラミックス 電線 : けい素ゴム絶縁電線、二種ビニル絶縁電線			電池内蔵 休憩コーナー  電球 : 白熱灯 ソケット: セラミックス 電線 : けい素ゴム絶縁電線、二種ビニル絶縁電線			電池内蔵 休憩コーナー  電球 : 白熱灯 ソケット: セラミックス 電線 : けい素ゴム絶縁電線、二種ビニル絶縁電線			電池内蔵 休憩コーナー  電球 : 白熱灯 ソケット: セラミックス 電線 : けい素ゴム絶縁電線、二種ビニル絶縁電					

(注記)

1. 凡例


- ① : 2P15A E種付×2口
- ②ET : 2P15A E種・端子付×2口
- ③WP : 2P15A E種・端子付×1口(防水型)
- ④ : 2P15A E種・端子付×1口(床埋込型)
- ⑤ : 0Aフロア用分岐ボックス+0Aタップコンセント
- ⑥20A : 250V2P20A E種・端子付×1口(1φ200V)
- F : フラッシュバルブ用電源
- AD : オートドア用電源
- ☒ PB : ブルボックス(WPは防水型溶融差船メッキ)


2. 特記なき配管配線は下記とする。

- : VF1.6-30(10-E) 天井内ケーブル配線工事
- : VF1.6-30(10-E) 天井内ケーブル配線工事 200V回路は(赤・黒・緑)
- : VF2.0-30(10-E) 天井内ケーブル配線工事
- : VF2.0-30(10-E) 天井内ケーブル配線工事 200V回路は(赤・黒・緑)
- : VF2.0-30(10-E) (E25) 露出配管工事
- : VF2.0-30(10-E) (CD22) 隠ぺい配管工事
- : VF2.0-30(10-E) (CD22) 床埋込配管工事


3. 共用部に設置するコンセントはすべてシャッター付とする。

4. 防火区画・異種用途区画を配管、ケーブル等が貫通する部分には
防火区画貫通処理(国土交通大臣認定工法)を施す事。

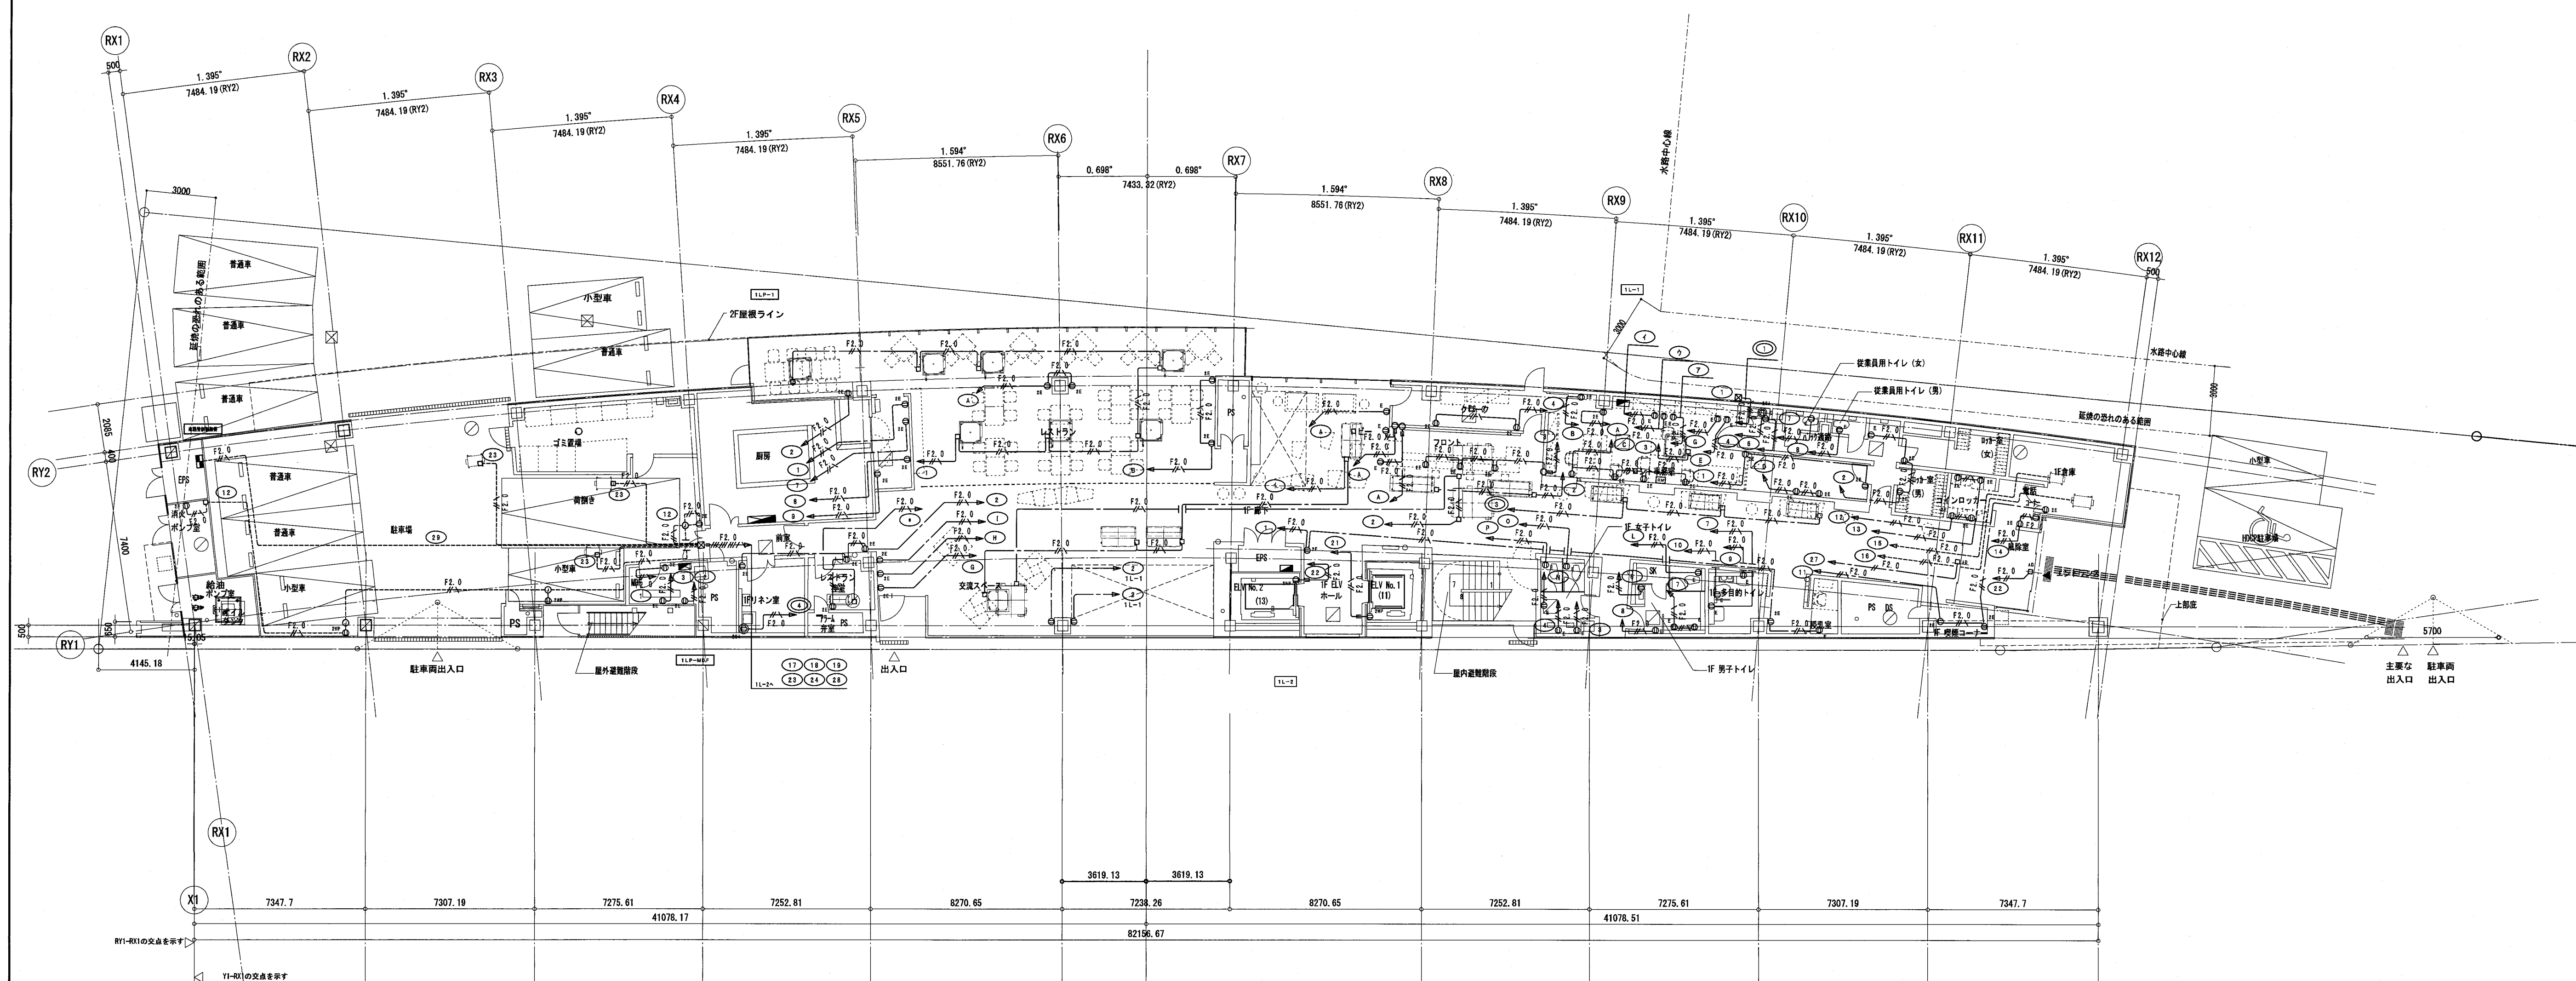

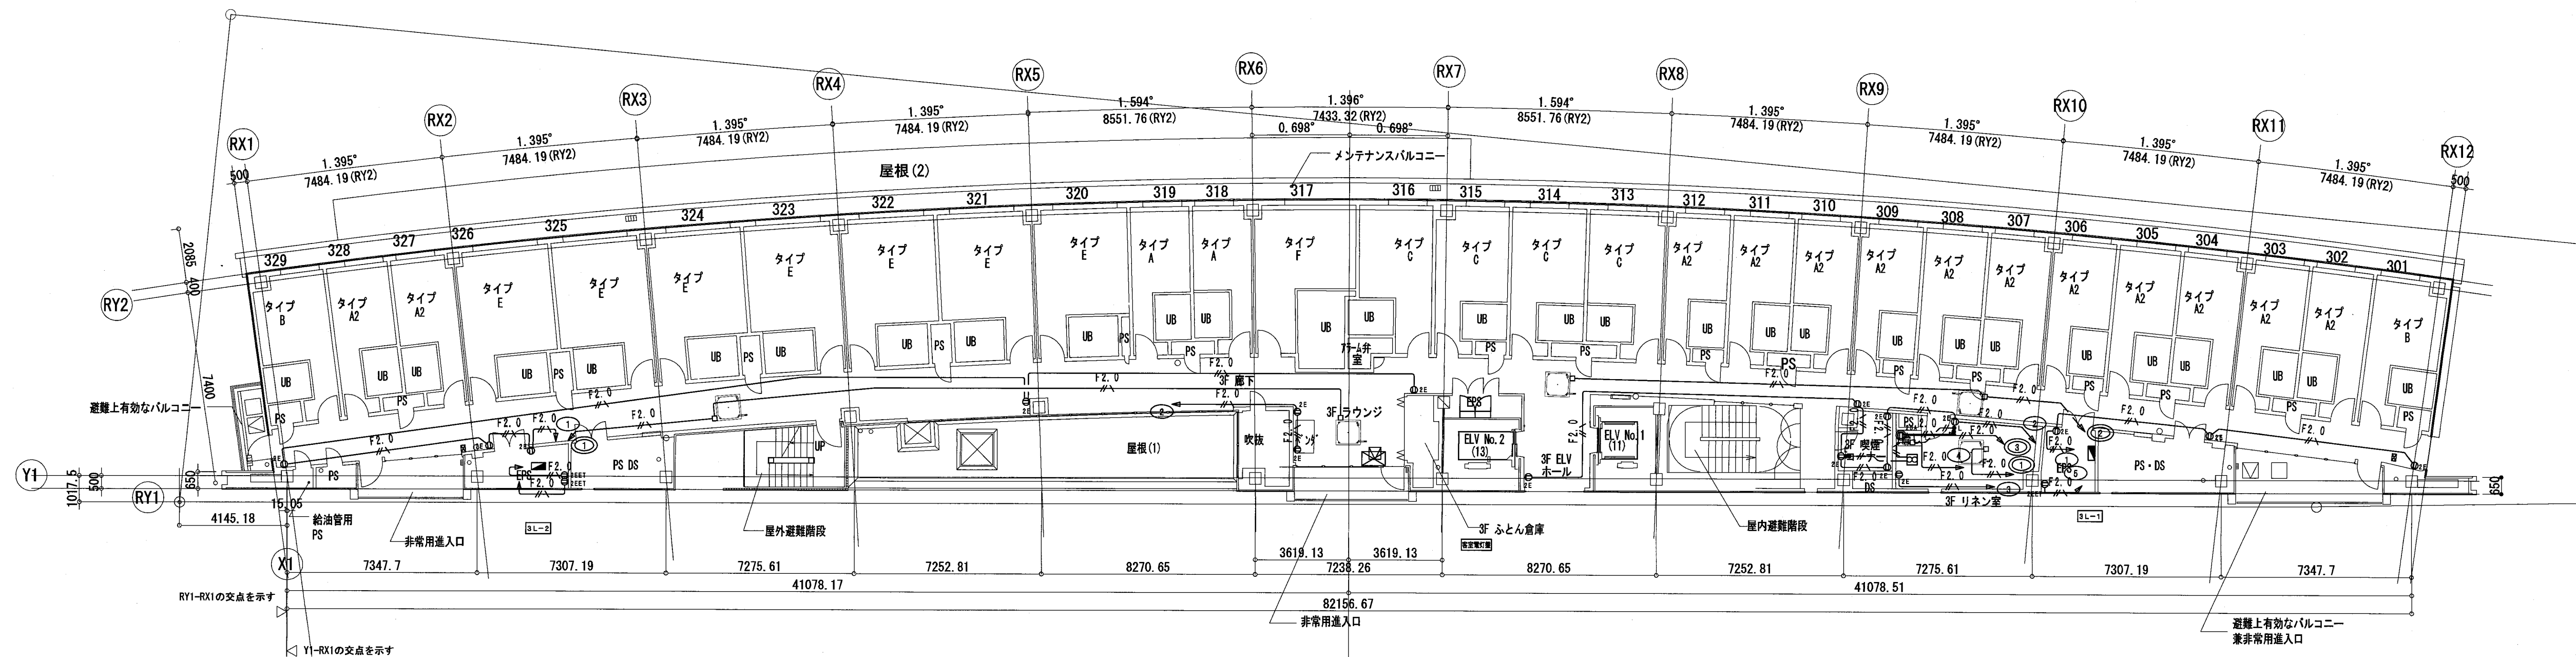

3 階平面図

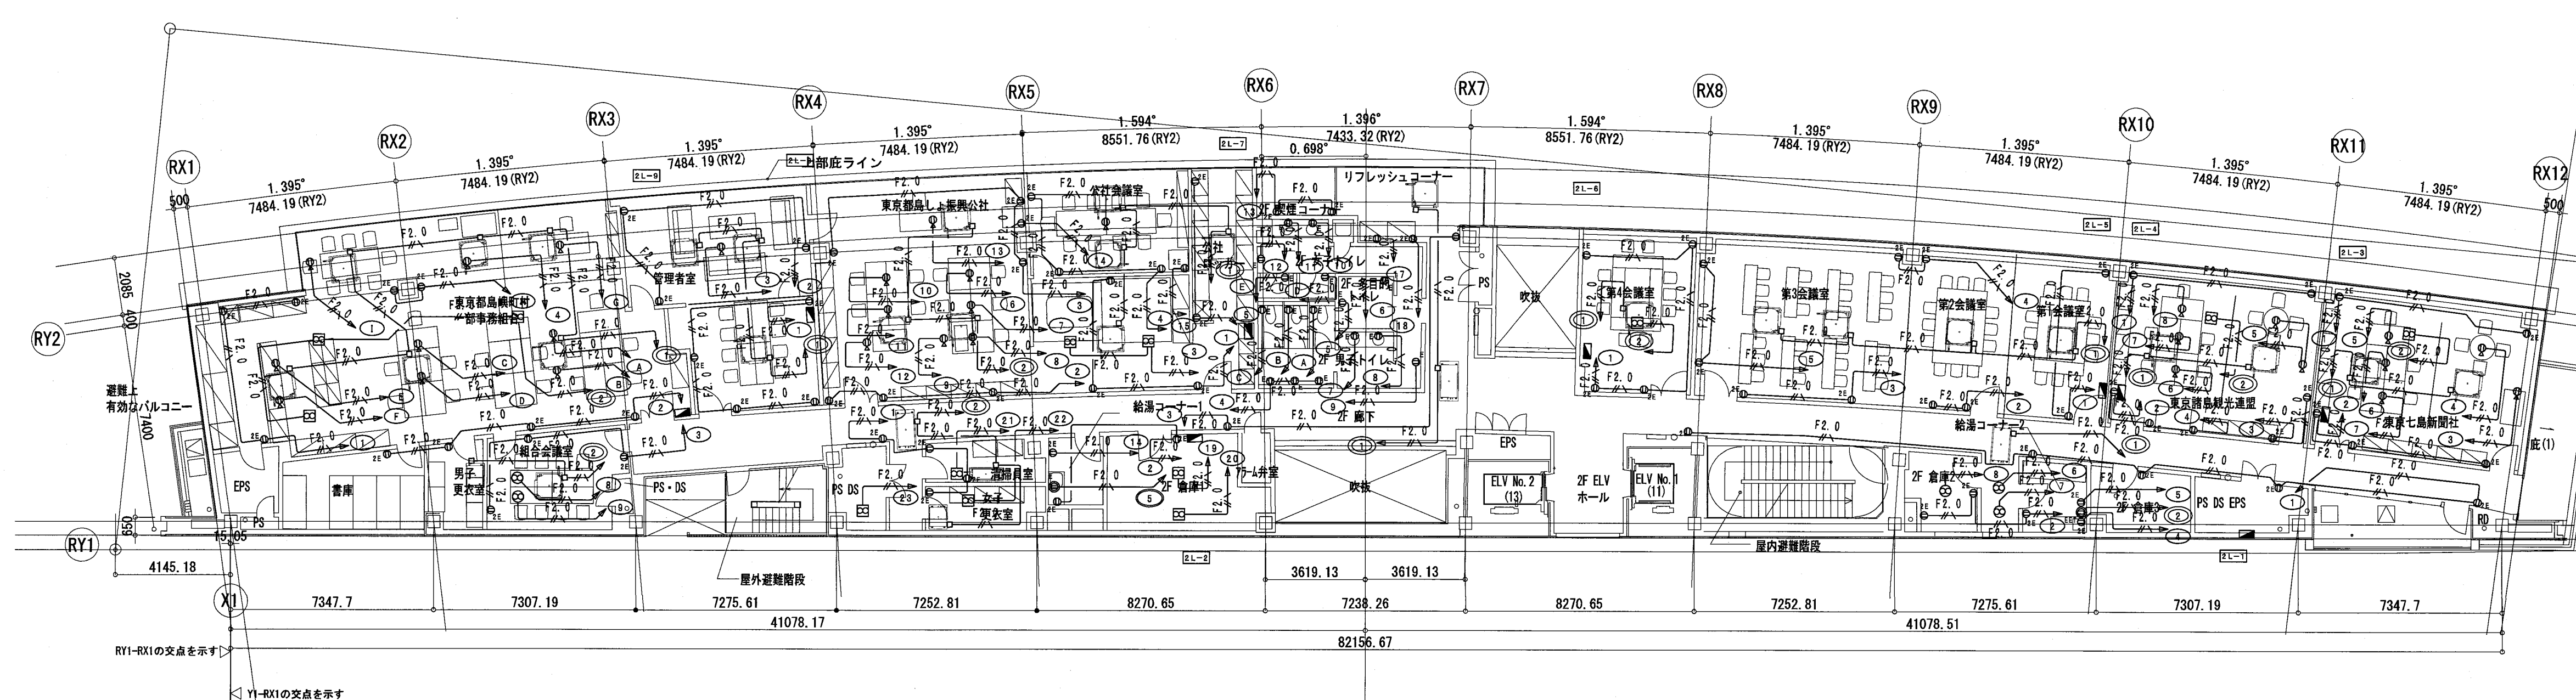

2 階平面図

確認申請図	2012.08.01
見積図	2012.08.10
契約図	2012.10.01
竣工図	2013.08.31

設計番号 01-28350-000

島嶼会館建設工事

【竣工図】

発行日 2013.08.31


図面名称

コンセント設備
2・3階平面図


縮尺 A1:1/150, A3:1/300

竣工図 2013.08.31

E-046

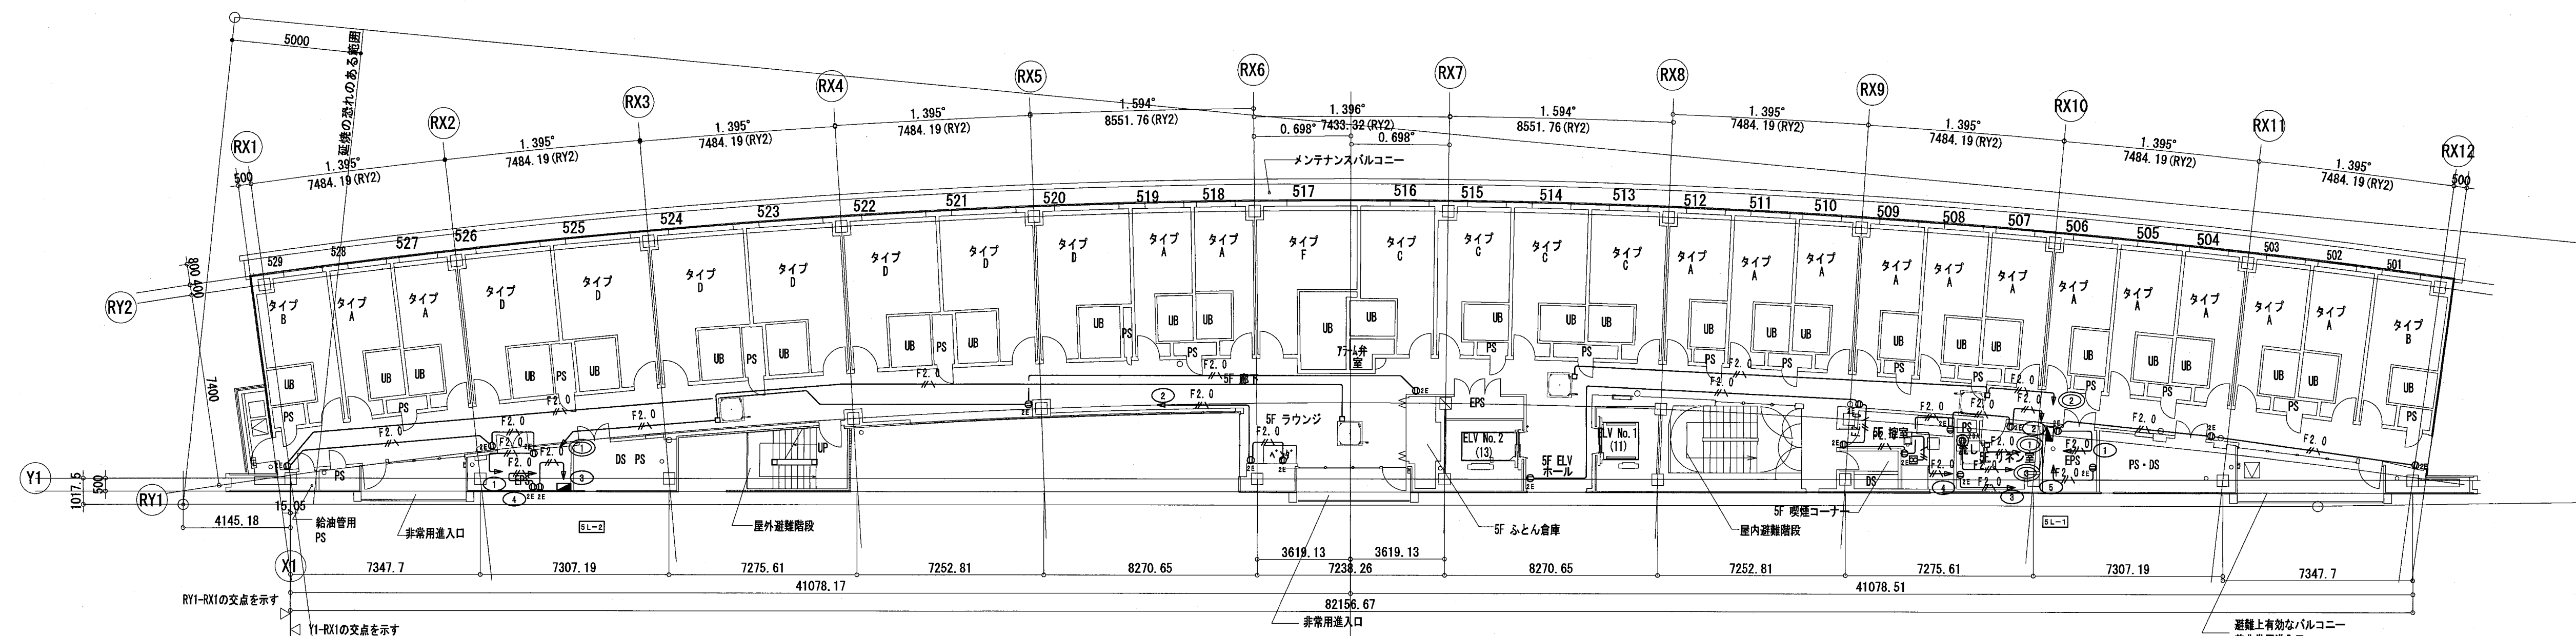

5 階平面図

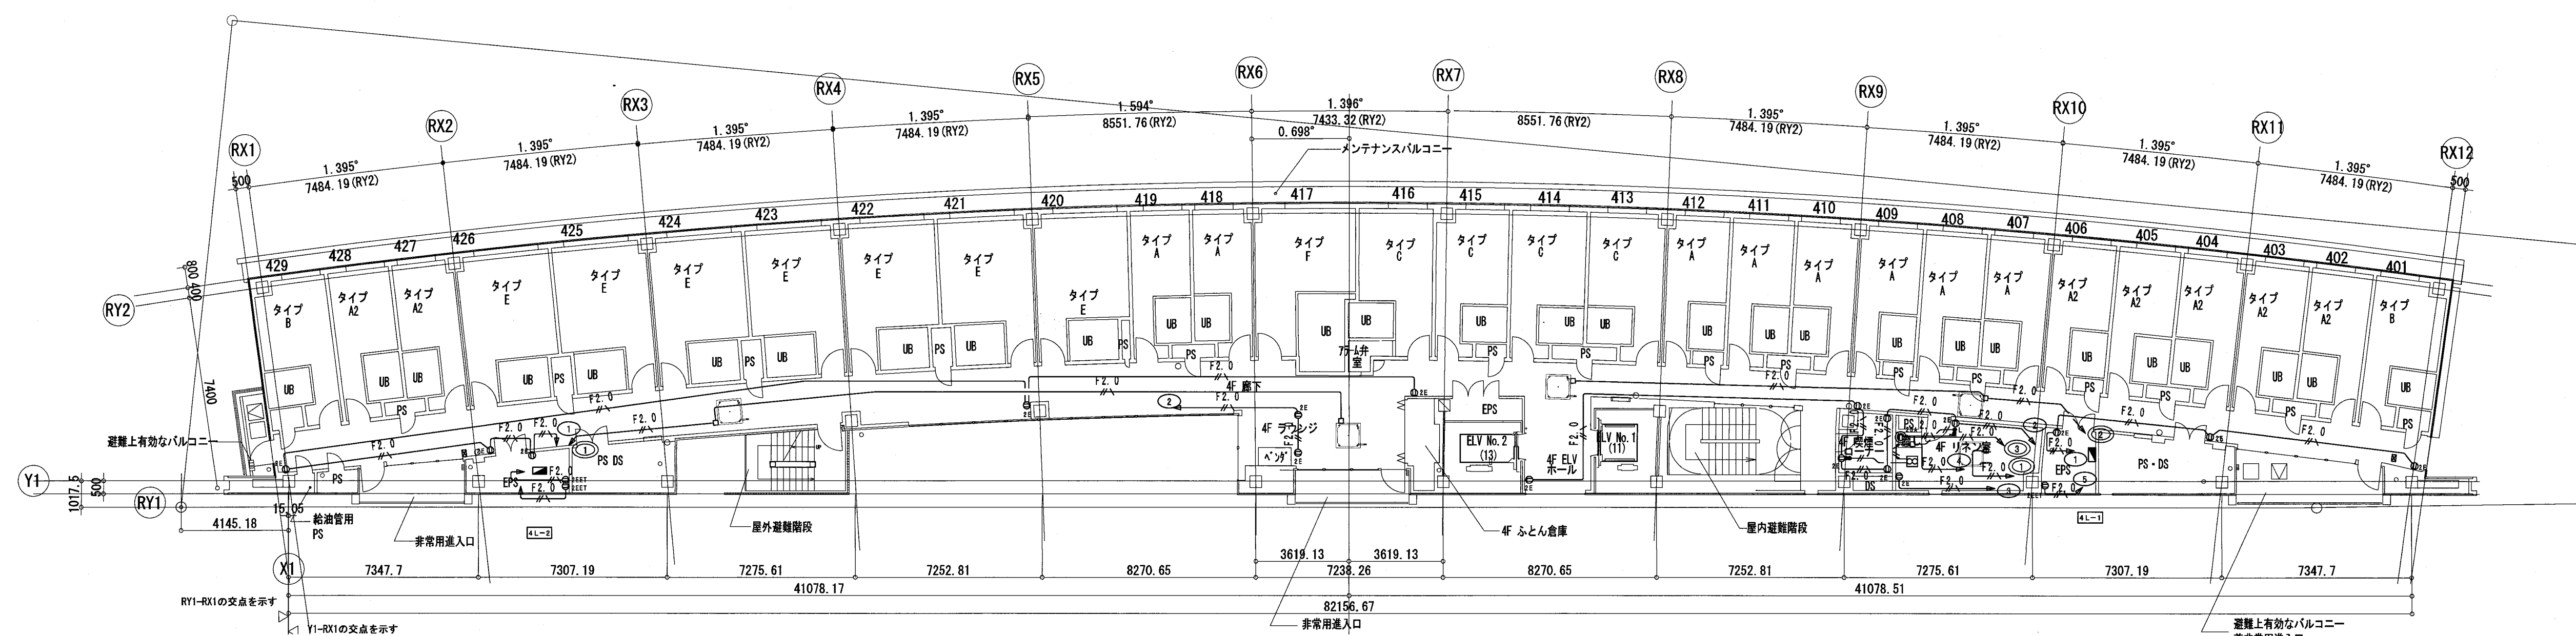

4 階平面図

確認申請図	2012.08.01
見積図	2012.08.10
契約図	2012.10.01
竣工図	2013.08.31

設計番号 01-28350-000


島嶼会館建設工事

【竣工図】
発行日 2013.08.31


図面名称

コンセント設備
4・5階平面図

縮尺 A1:1/150, A3:1/300

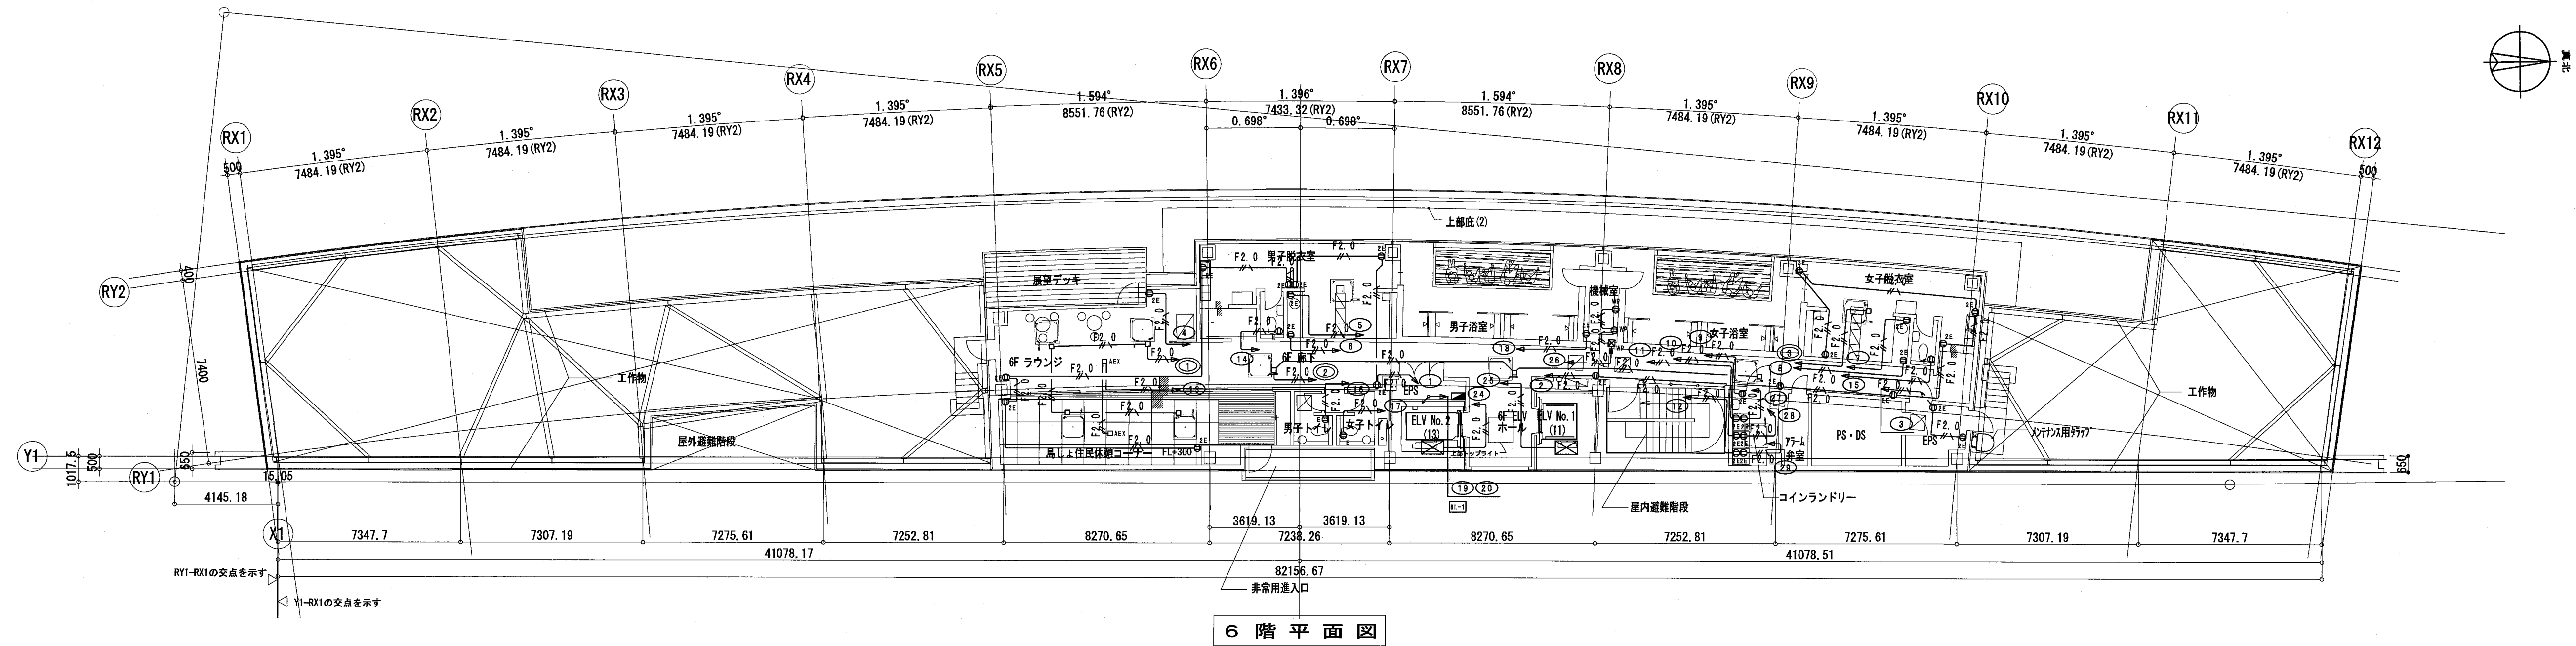

6 階平面図

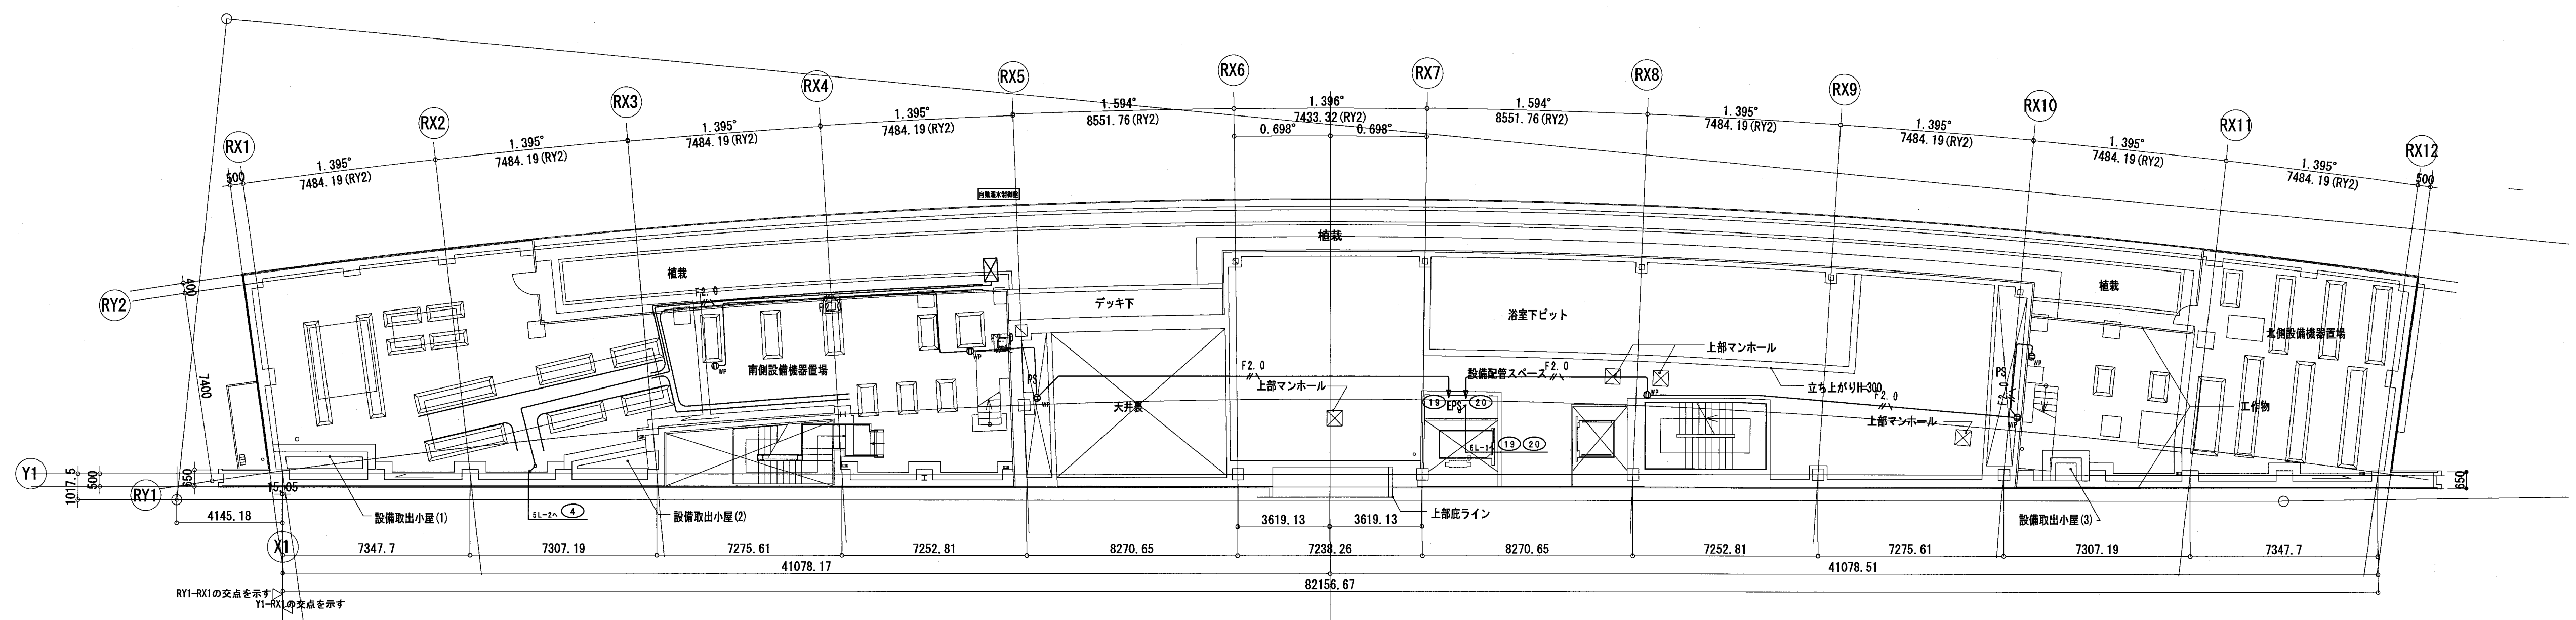

M 6 階平面図

確認申請図	2012.08.01
見積図	2012.08.10
契約図	2012.10.01
竣工図	2013.08.31

設計番号 01-28350-000

島嶼会館建設工事

【竣工図】

発行日 2013.08.31

図面名称

コンセント設備
M6・6階平面図

縮尺 A1:1/150, A3:1/300

■ システム概要

本装置は、各客室内に設置されたカードキーセンサによる操作で
電源コントロールボックスにて制御を行い、客室内の電源供給を行います。

入室時、入口付近に設置しますカードキーセンサにカードキーを入れます（在室操作）と、室内の省エネ電源が供給されます。

退室時、カードキーセンサからカードキーを抜きます（不在操作）と、約15秒後に室内の省エネ電源が切れます。

■ 動作概要

・ ゲスト在室（入室）

ゲスト入室時にカードキーセンサにカードキーを入れます。（案内表示灯が点灯します。）

カードキーセンサで「在室」を検知し、客室コントロールボックスへ在室信号を送出します。

客室コントロールボックスでは、在室信号を受信し客室内へ電源供給を行います。

これにより、客室電源が使用可能となります。


・ ゲスト不在（退室）

ゲスト退室時にカードキーセンサからカードキーを抜きます。（案内表示灯が点灯します。）


カードキーセンサで「不在」を検知し、客室コントロールボックスへ不在信号を送出します。

客室コントロールボックスでは、カードキーを抜いてから約15秒後に客室内への電源供給を
停止します。

これにより、客室電源が使用できなくなります。

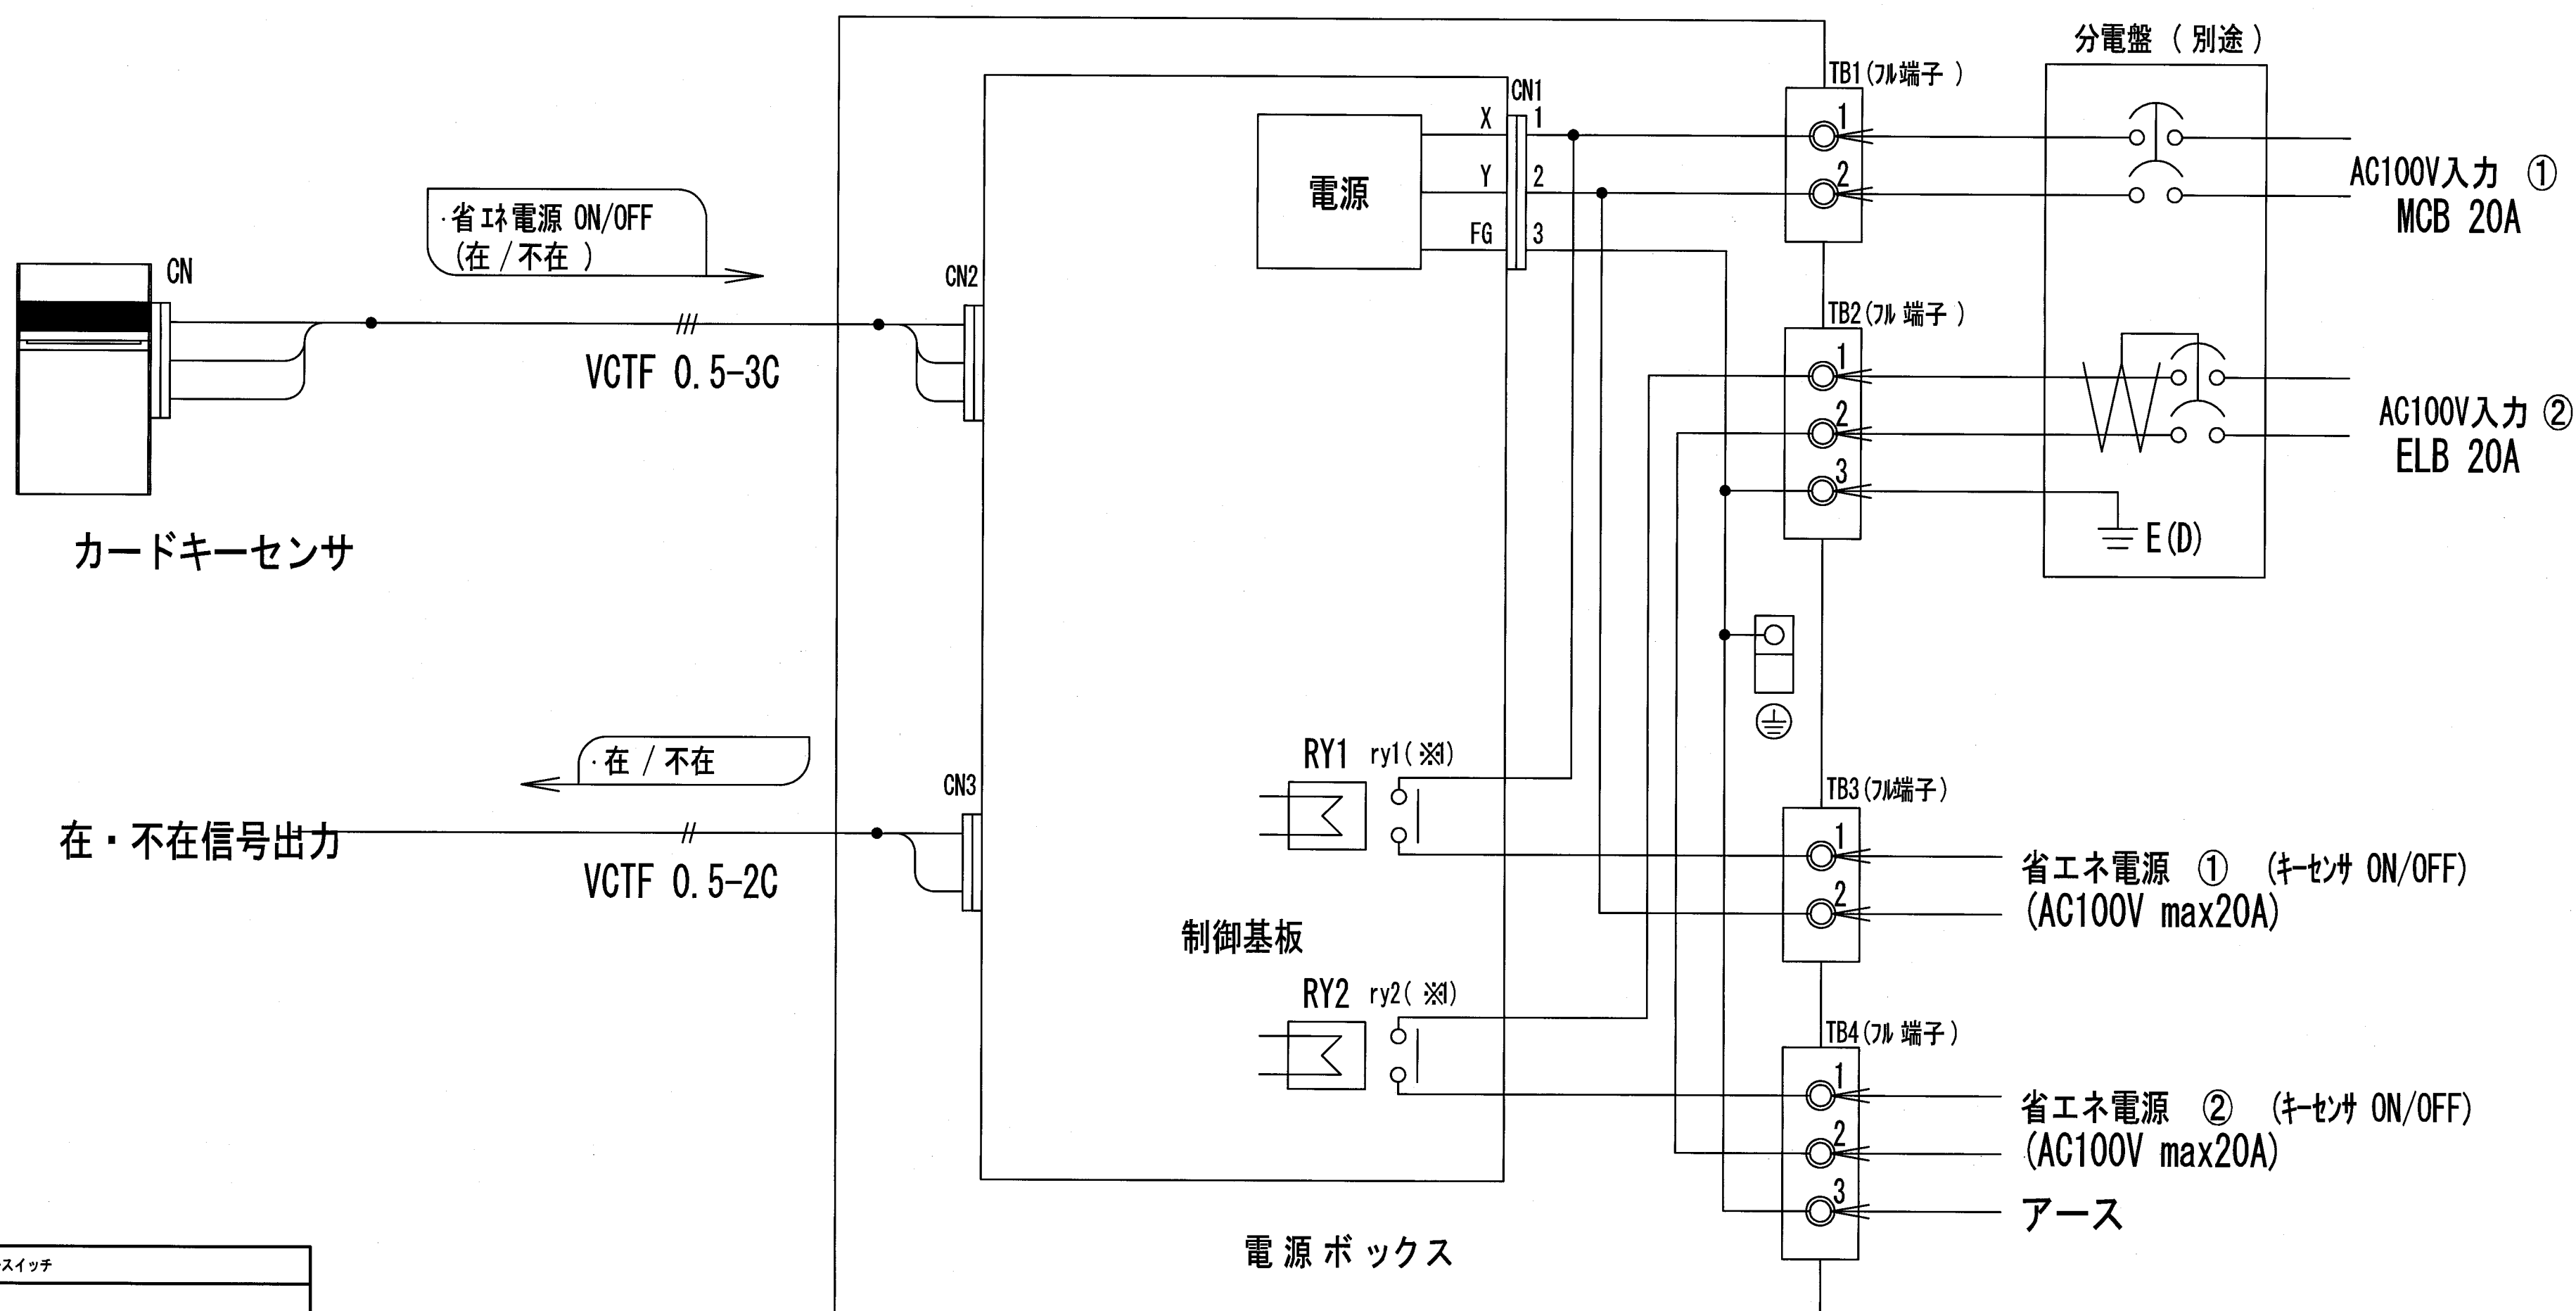

■ 外形図

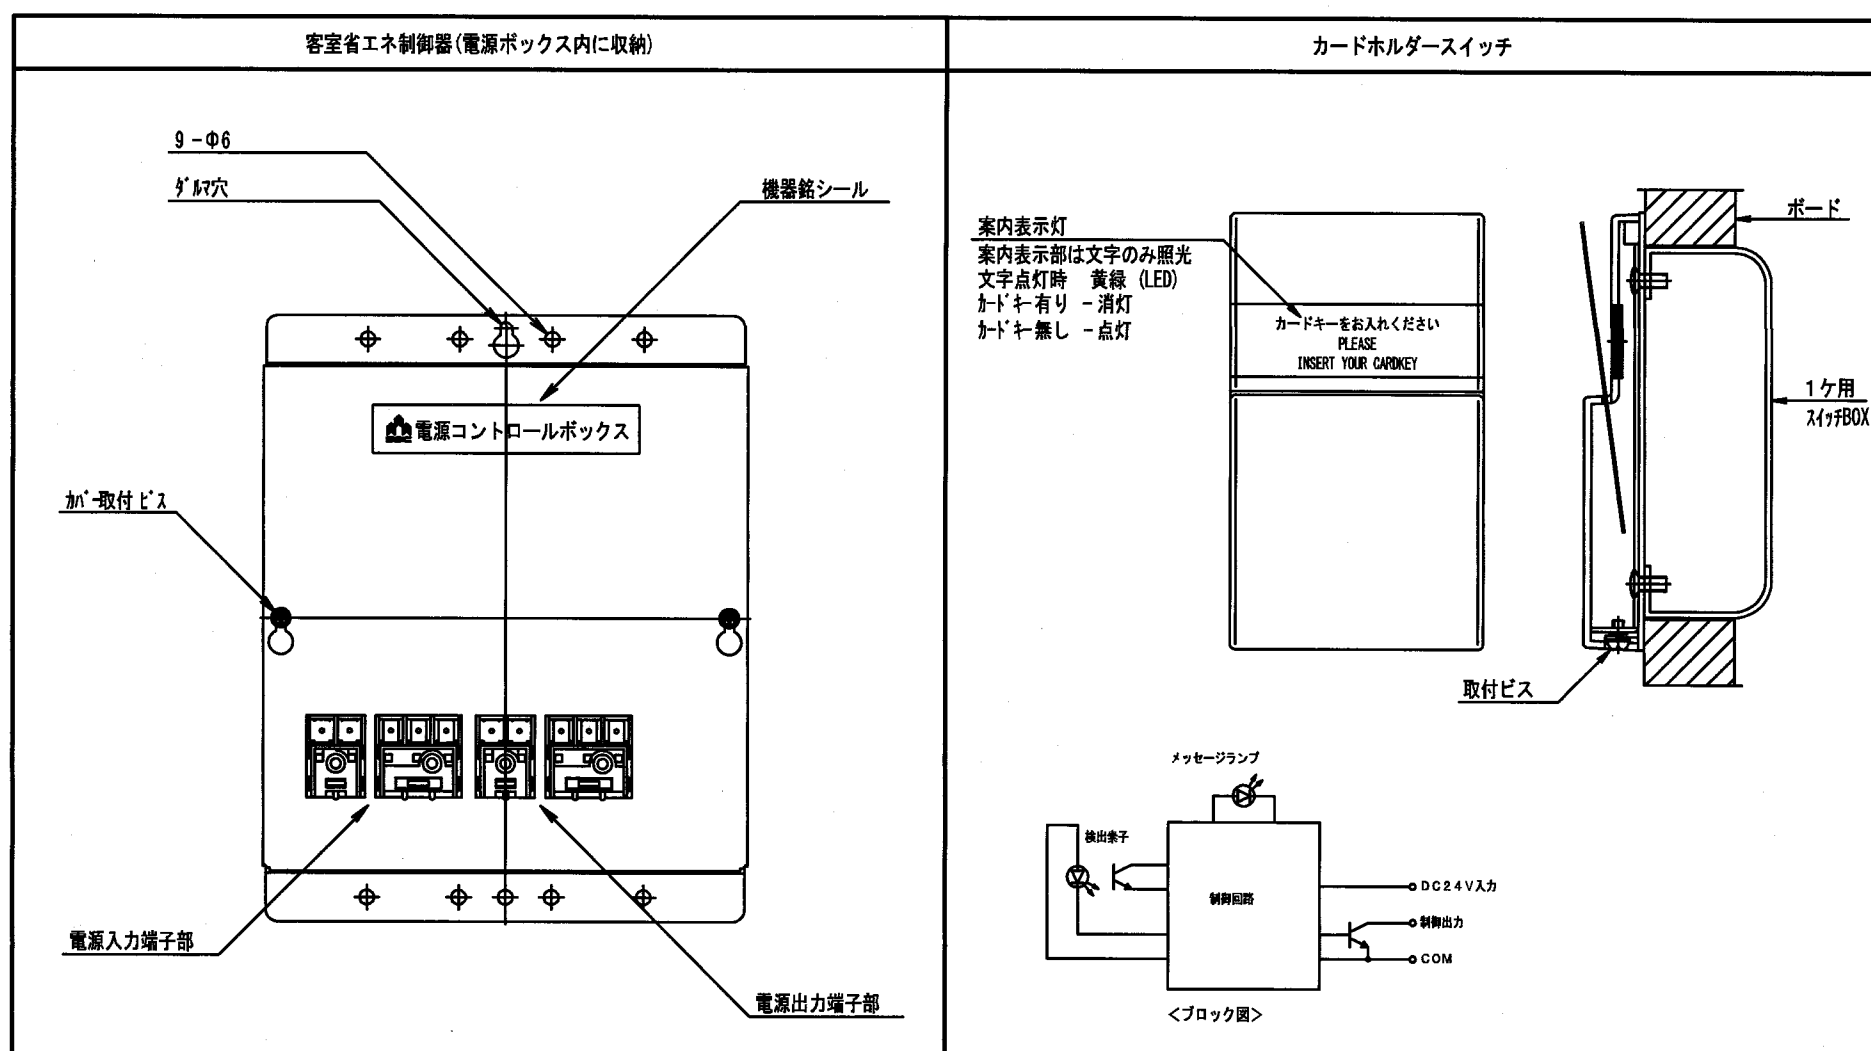

確認申請図	2012. 08. 01
見積図	2012. 08. 10
契約図	2012. 10. 01
竣工図	2013. 08. 31

設計番号 01-28350-000

島嶼会館建設工事


【竣工図】
発行日 2013. 08. 31

図面名称

客室電気設備
省エネシステム図


縮尺

タイプA

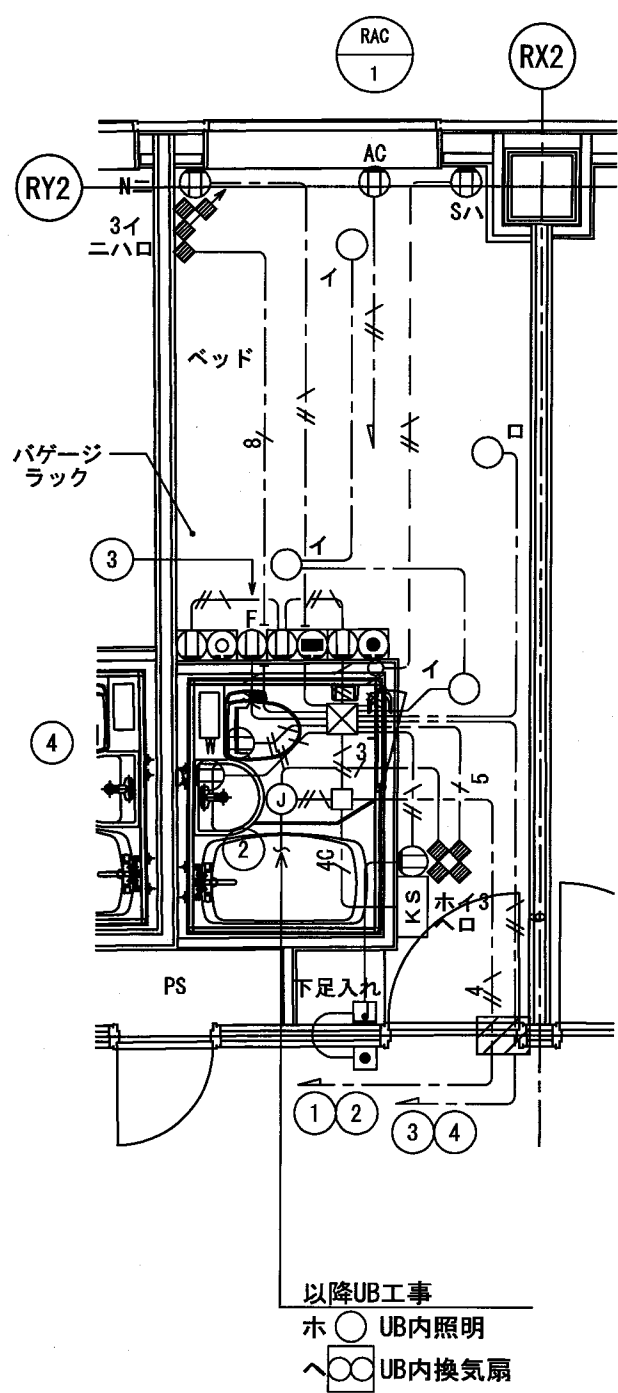


タイプA客室
J 1 1 4

タイプA2

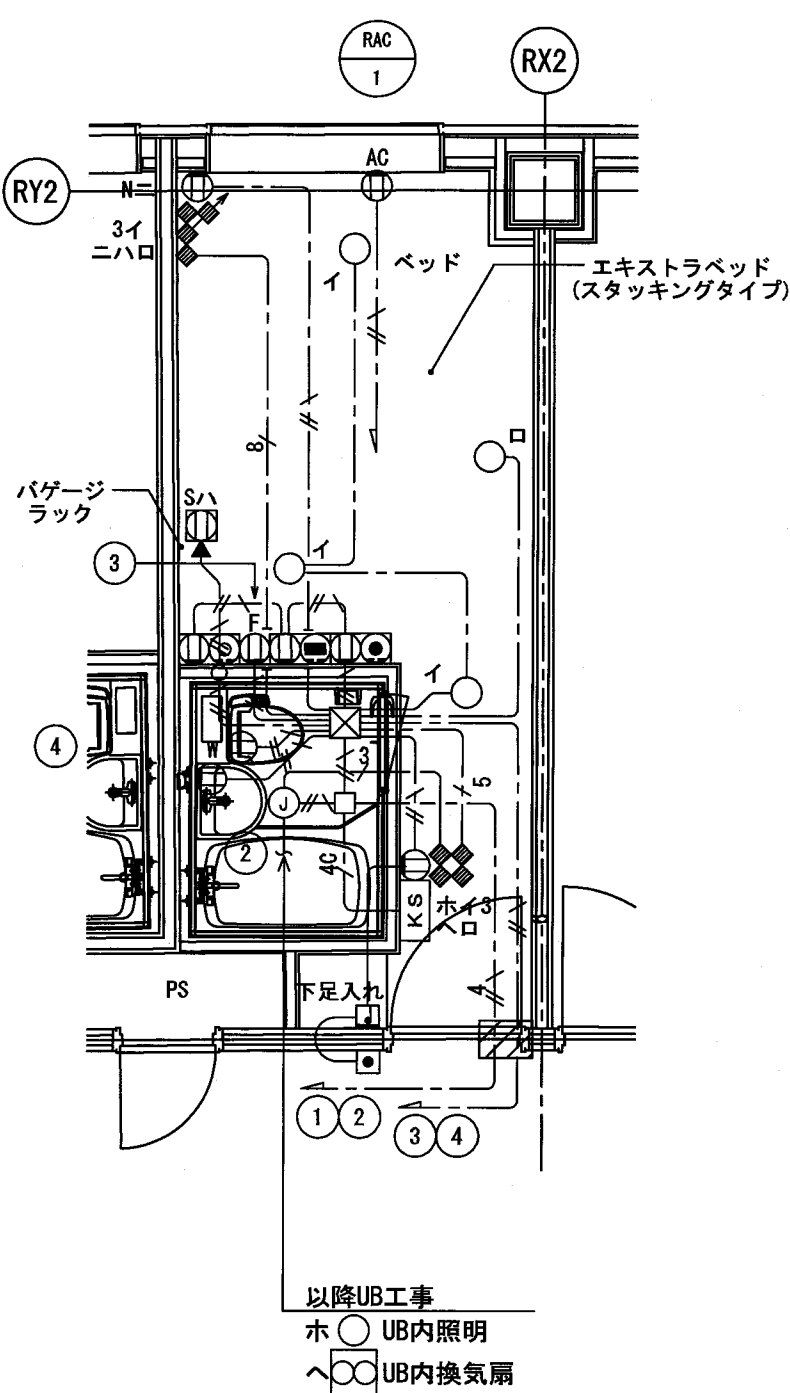


タイプA2客室
J 1 1 4

タイプB

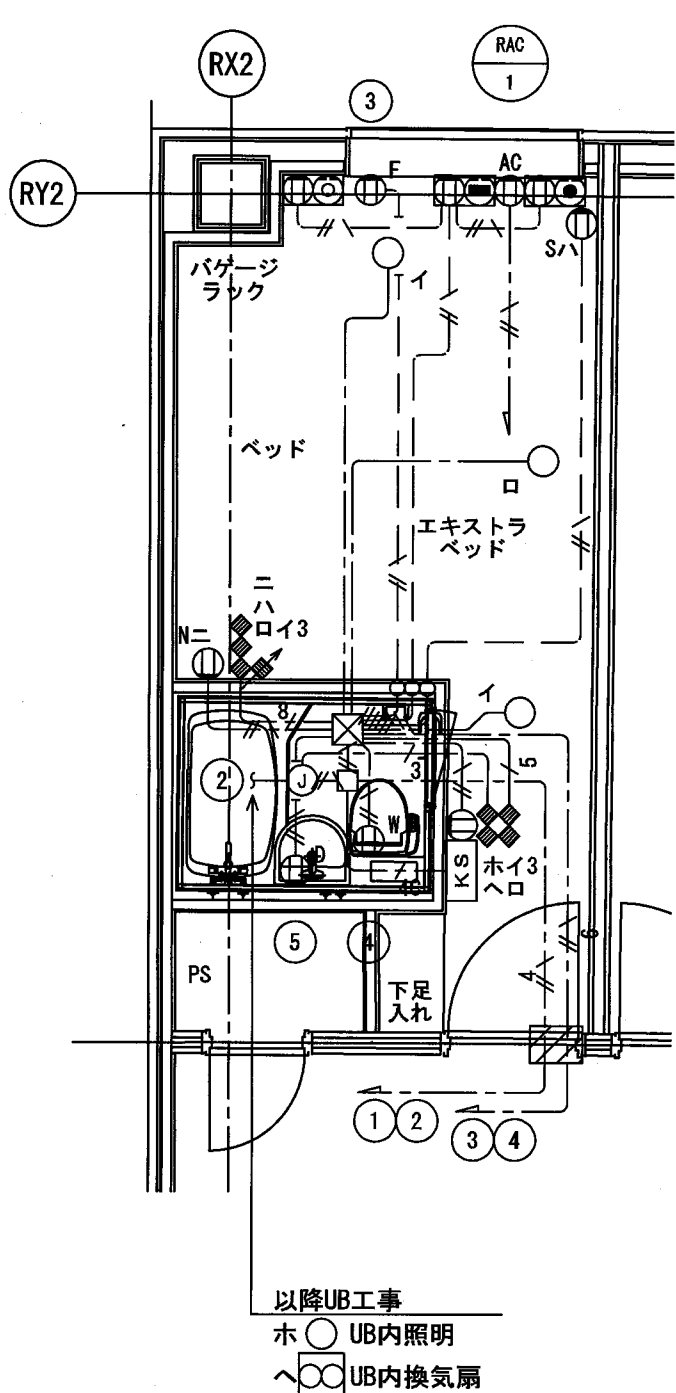


タイプB客室
J 1 1 3

タイプC

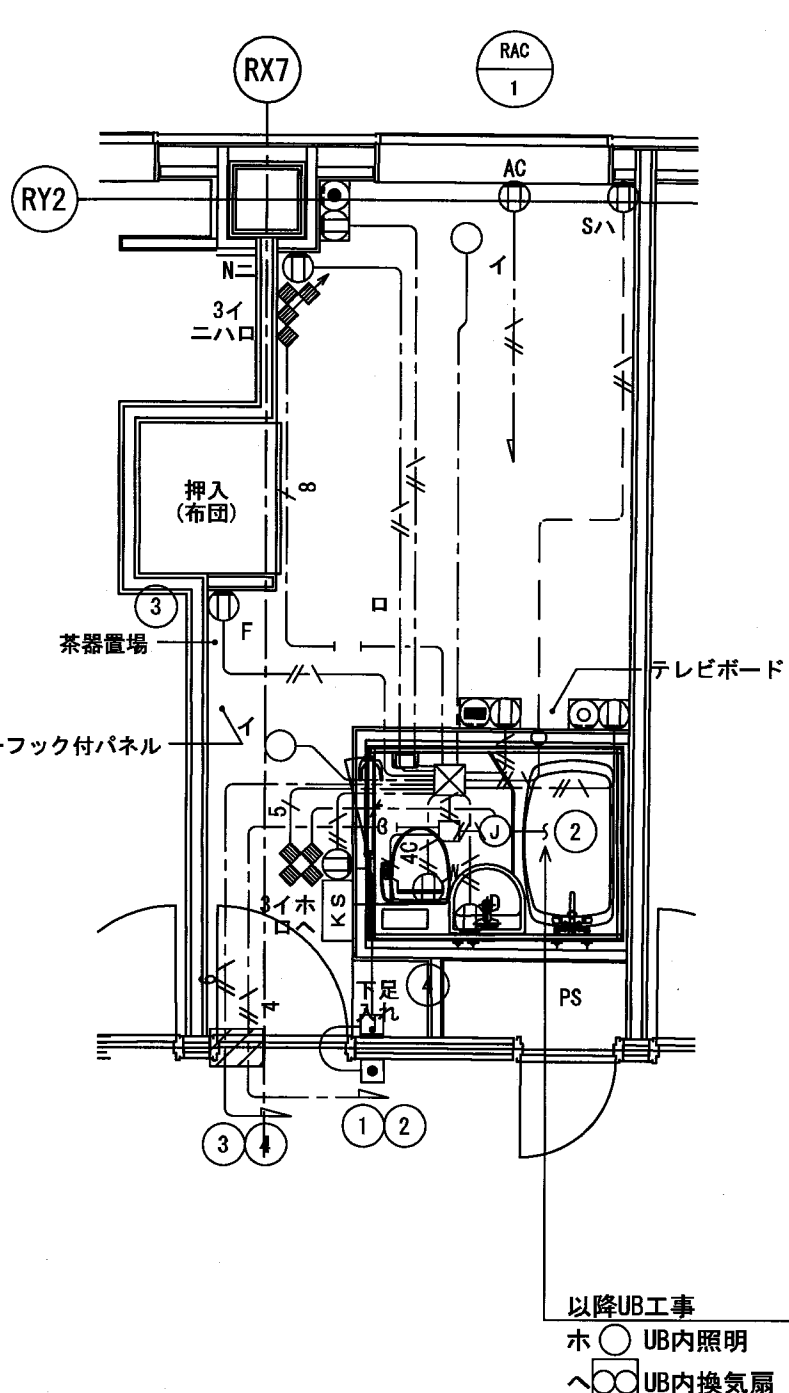


タイプC客室
J 1 1 2
K 2 2 2

タイプD

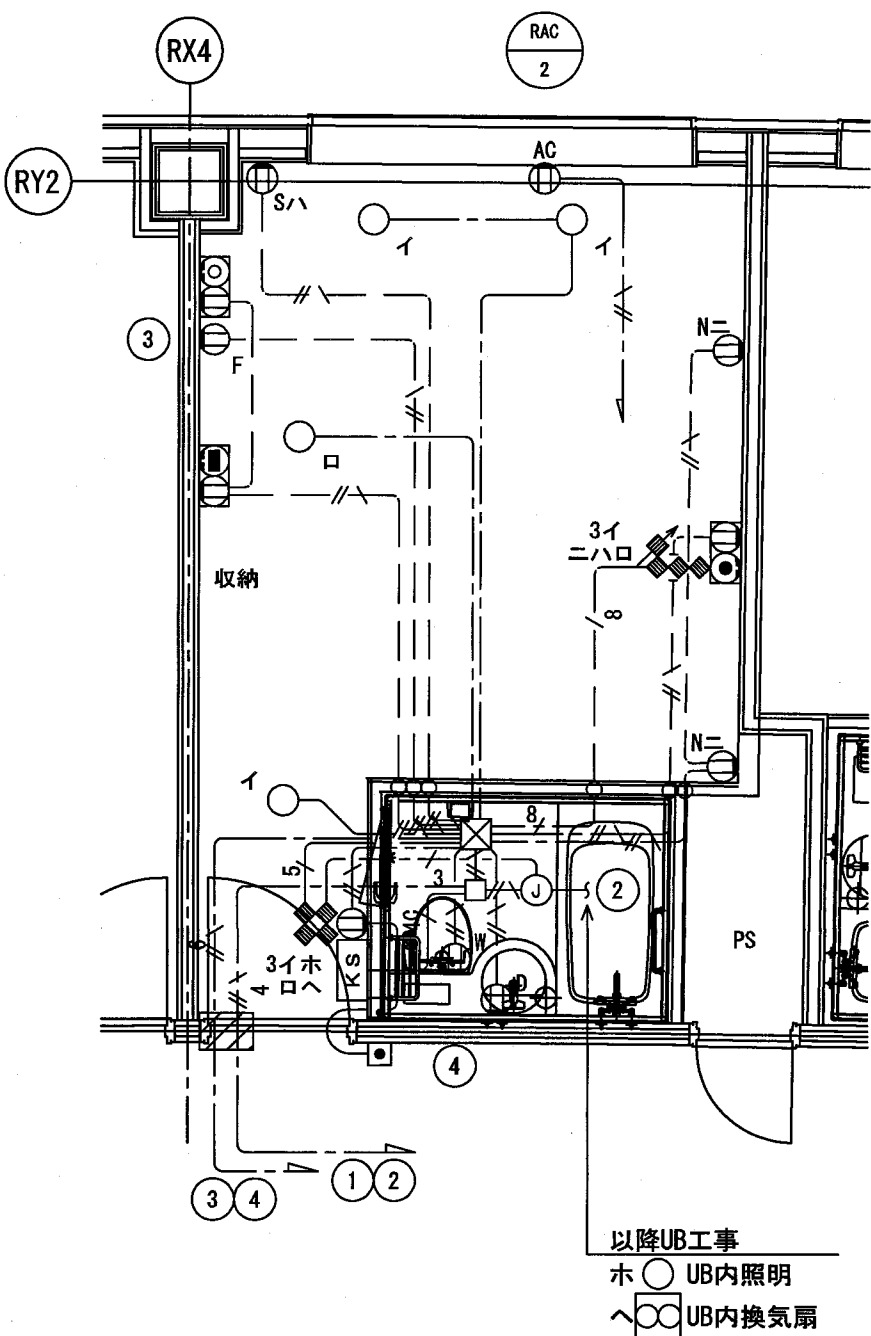


タイプD客室
J 1 1 4

タイプE

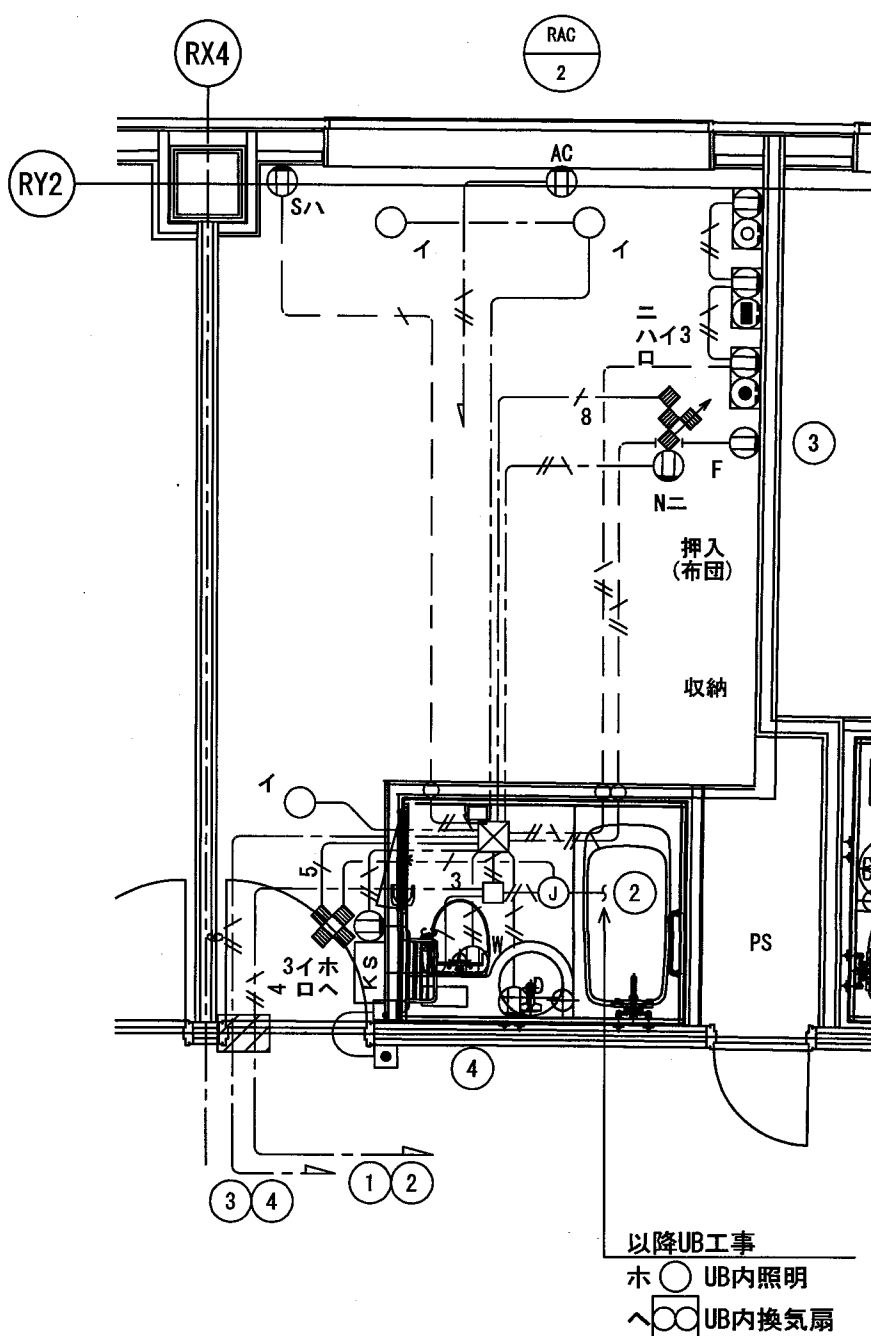

タイプE客室
J 1 1 3
K 2 2 2

タイプF

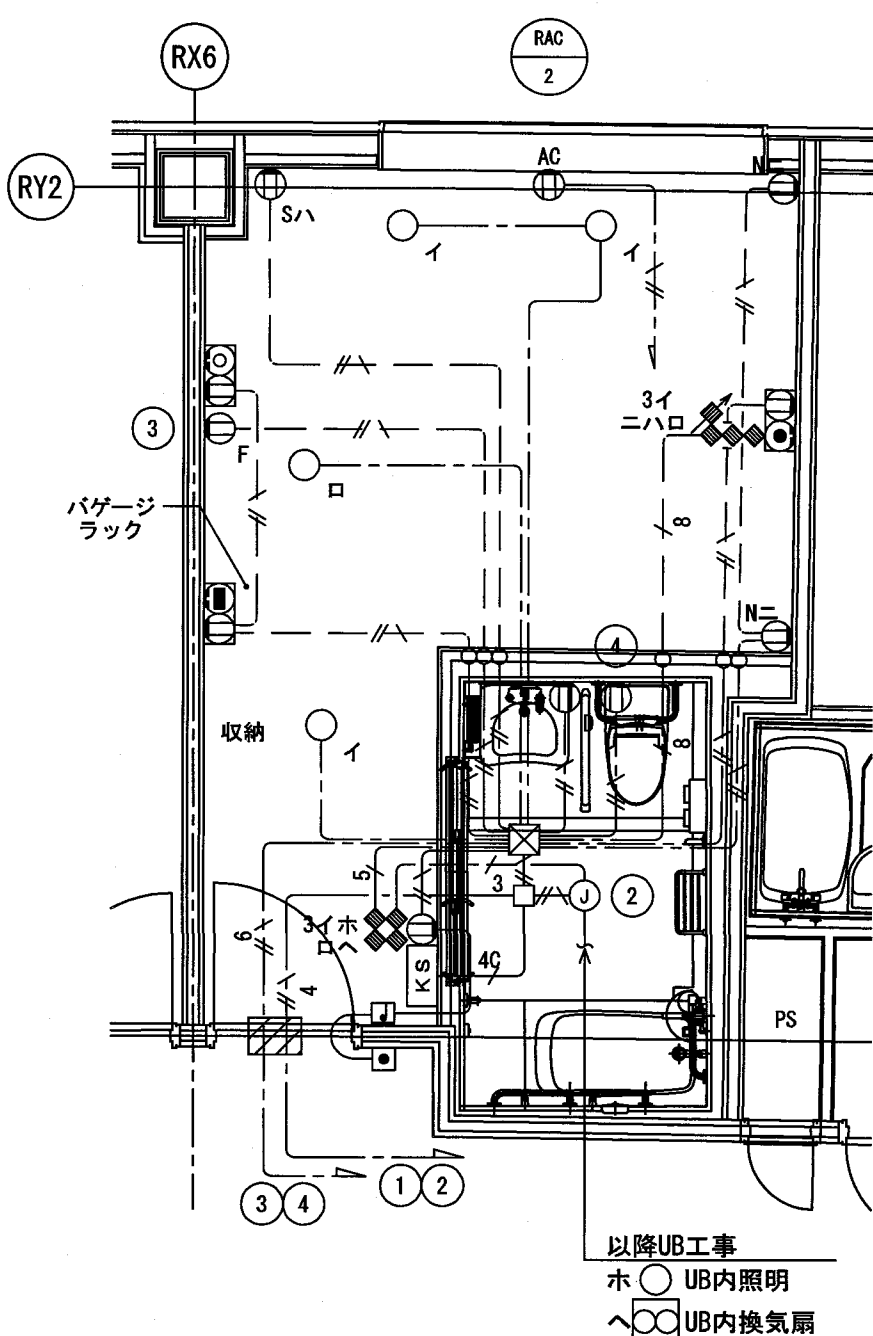

タイプF客室
J 1 1 4

注記・凡例

■ 注 記

- 特記のない配管配線は下記による。

VVF 2.0-3C (1C7-S) (PF22)	床隠蔽	4C	CVV 0.75-4C
VVF 2.0-3C (1C7-S)			VVF 2.0-2C
VVF 2.0-2C+3C (1C7-S)		3	VVF 2.0-3C
VVF 2.0-2C×2+3C (1C7-S)		5	VVF 2.0-2C+3C
VVF 2.0-3C×2+2C (PF28)	床隠蔽	8	VVF 2.0-3C×2+2C
- 天井内ケーブル配線の引下げは、ふかし壁(建築工事)及びUB壁とし、壁内貫通部分はPF管にて保護。
- スイッチ及び壁付コンセント等の各配線機器は、東芝製とした。
- 照明器具詳細は照明器具図を参照のこと。
- 各客室の電源は客室分電盤から供給とし、客室分電盤の位置は幹線・動力設備平面図参照。
- 図中 は、防火区画貫通処理(国土交通大臣認定工法)を示す。

■ 凡 例 (特記なき高さは下記とし、フロアへ機器芯とする)

シンボル	名 称 ・ 仕 様	高 さ	備 考
	電灯分電盤	H=2100	
	ダウンライト		
	間接照明		
	ワイドスイッチ 1P 15A (片切)	H=1300	1/1行・1/1設置の場合は、取付高さを合わせる。
	ワイドスイッチ 1P 15A (3路)	H=1300	
	ワイドスイッチ 1P 15A (3路・調光)	H=1300	1/1行・1/1設置の場合は、取付高さを合わせる。
	埋込コンセント 125V 2P+接地極 15A (2ヶ口)	H=300	
	埋込コンセント 125V 2P+接地極 15A (1ヶ口)	H=300	ナイトランプ用
	埋込コンセント 125V 2P+接地極 15A (1ヶ口、接地端子付)	H=300	ウォシュレット用
	埋込コンセント 125V 2P+接地極 15A (1ヶ口、接地端子付)	H=300	ドライヤー用
	埋込コンセント 125V 2P+接地極 15A (1ヶ口、接地端子付)	H=500	冷蔵庫
	埋込コンセント(コンセント・電話一体型) 125V 2P+接地極 15A (2ヶ口)	H=300	2連給プレート付 2ヶ用SB(セパレータ付)
	埋込コンセント(コンセント・TV一体型) 125V 2P+接地極 15A (2ヶ口)	H=300	2連給プレート付 2ヶ用SB(セパレータ付)
	埋込コンセント(コンセント・情報一体型) 125V 2P+接地極 15A (2ヶ口)	H=300	2連給プレート付 2ヶ用SB(セパレータ付)
	フロアコンセント 125V 2P+接地極 15A (1ヶ口)		スタンド用
	埋込コンセント 125V 2P+接地極 15-20A兼用 (1ヶ口、接地端子付)	H=2100	エアコン(RAC-1.2)用
	キースイッチ	H=1500	
	電源ボックス		
	押しボタンスイッチ	H=1300	
	プルボックス(150×150×100)樹脂製		
	ジョイントボックス		ユニットバス用

竣工図 2013.08.31 設計 工事

確認申請図	2012.08.01
見積図	2012.08.10
契約図	2012.10.01
竣工図	2013.08.31

島嶼会館建設工事


【竣工図】
発行日 2013.08.31
図面名称

客室詳細図
(強電設備)


縮尺 A1:1/50, A3:1/100

E-050


タイプA

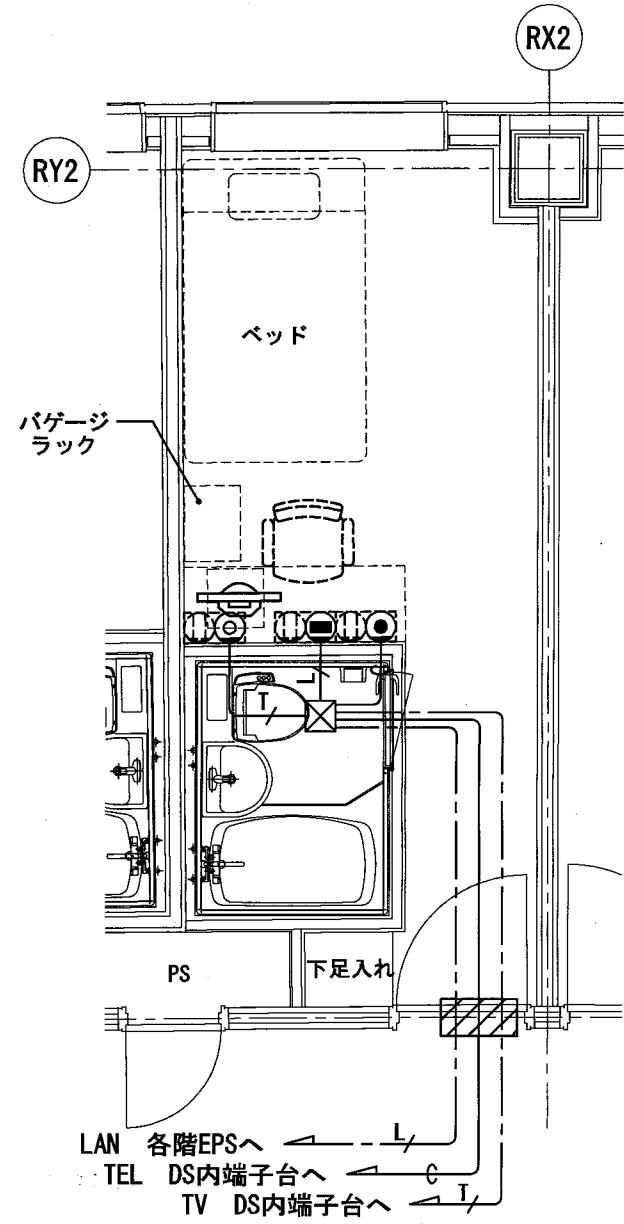


タイプA2

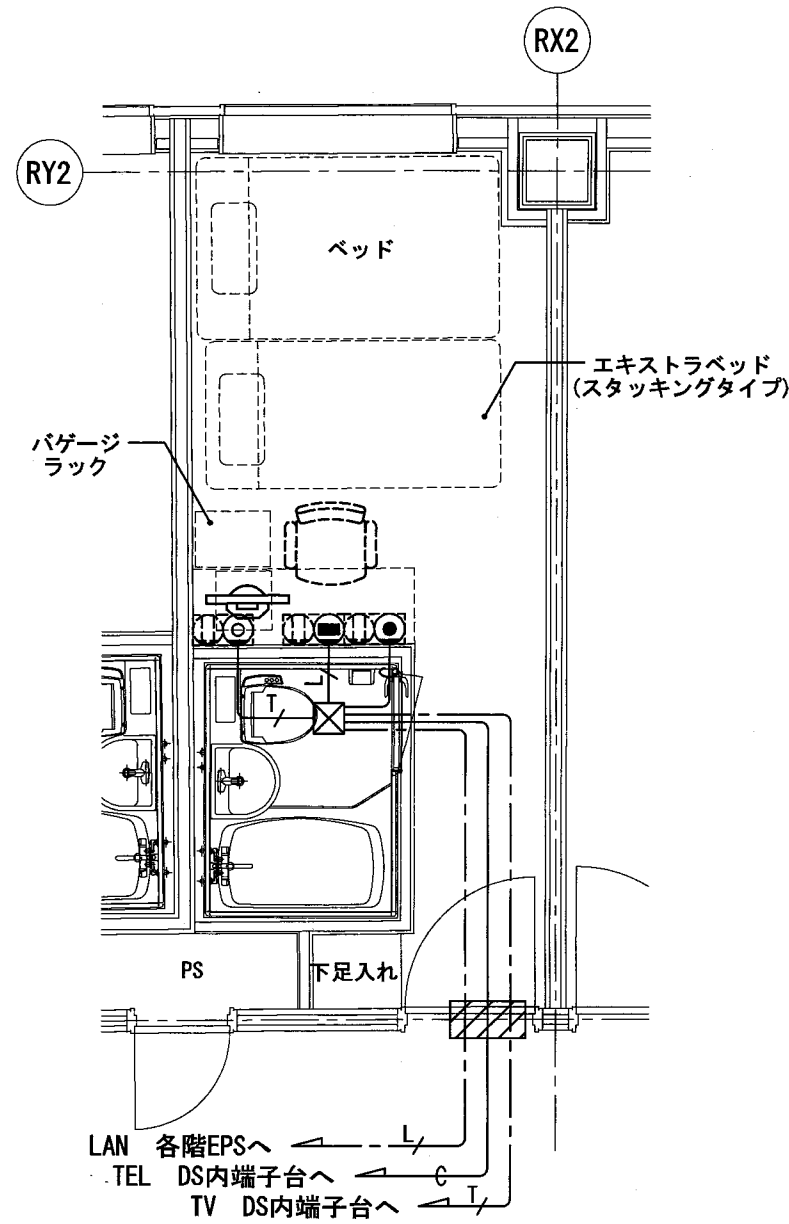


タイプB

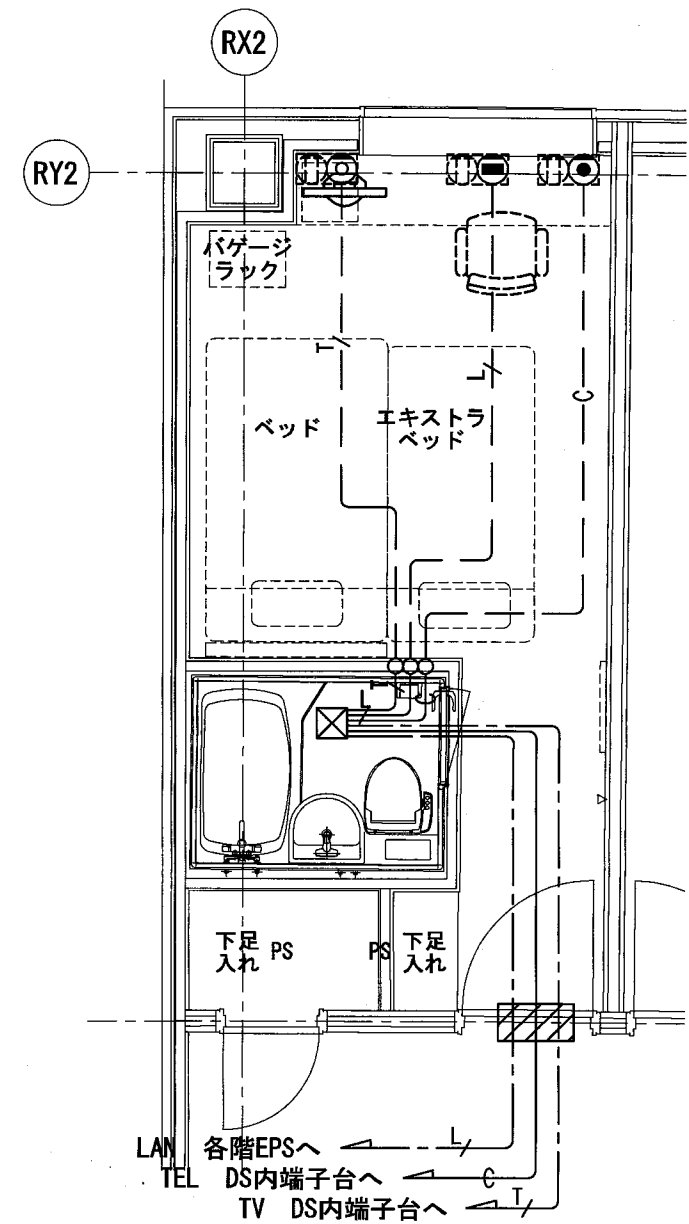


タイプC

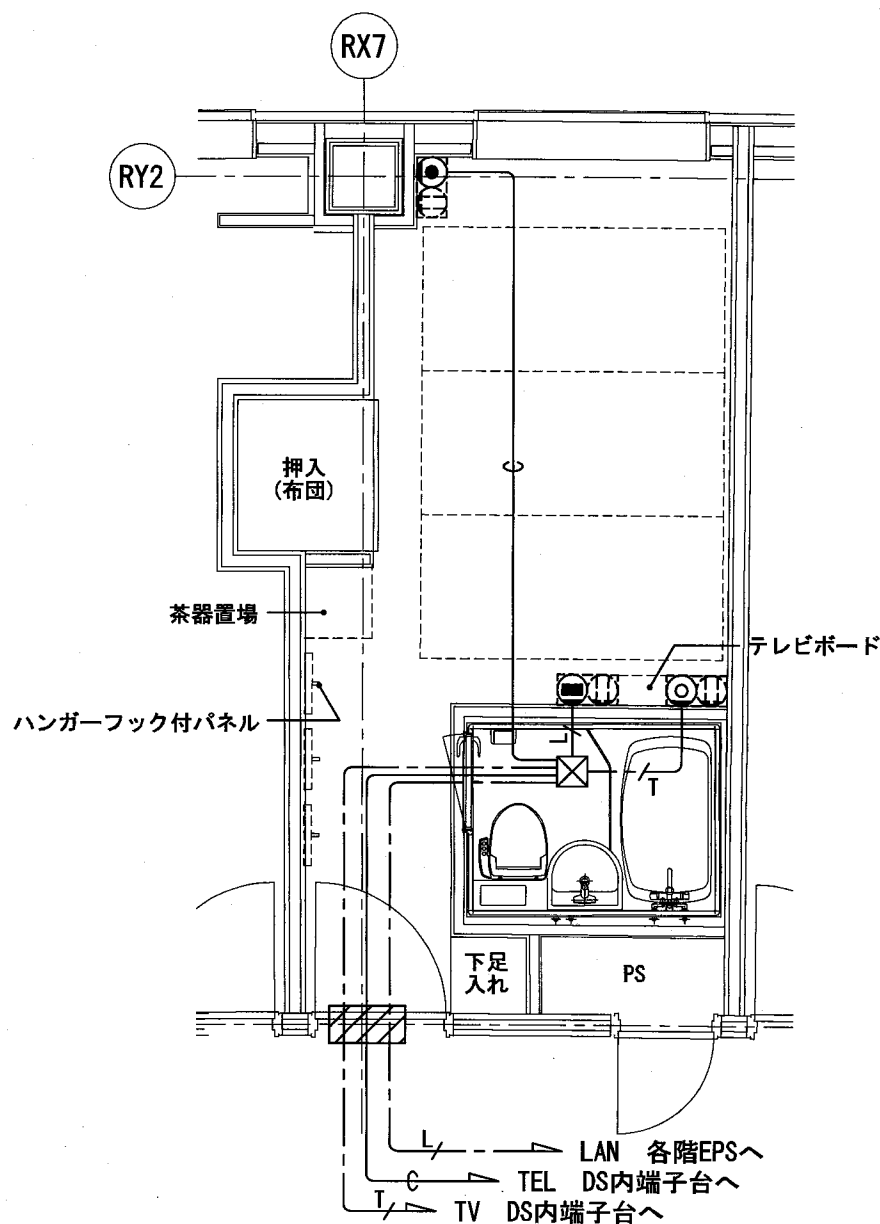


タイプD

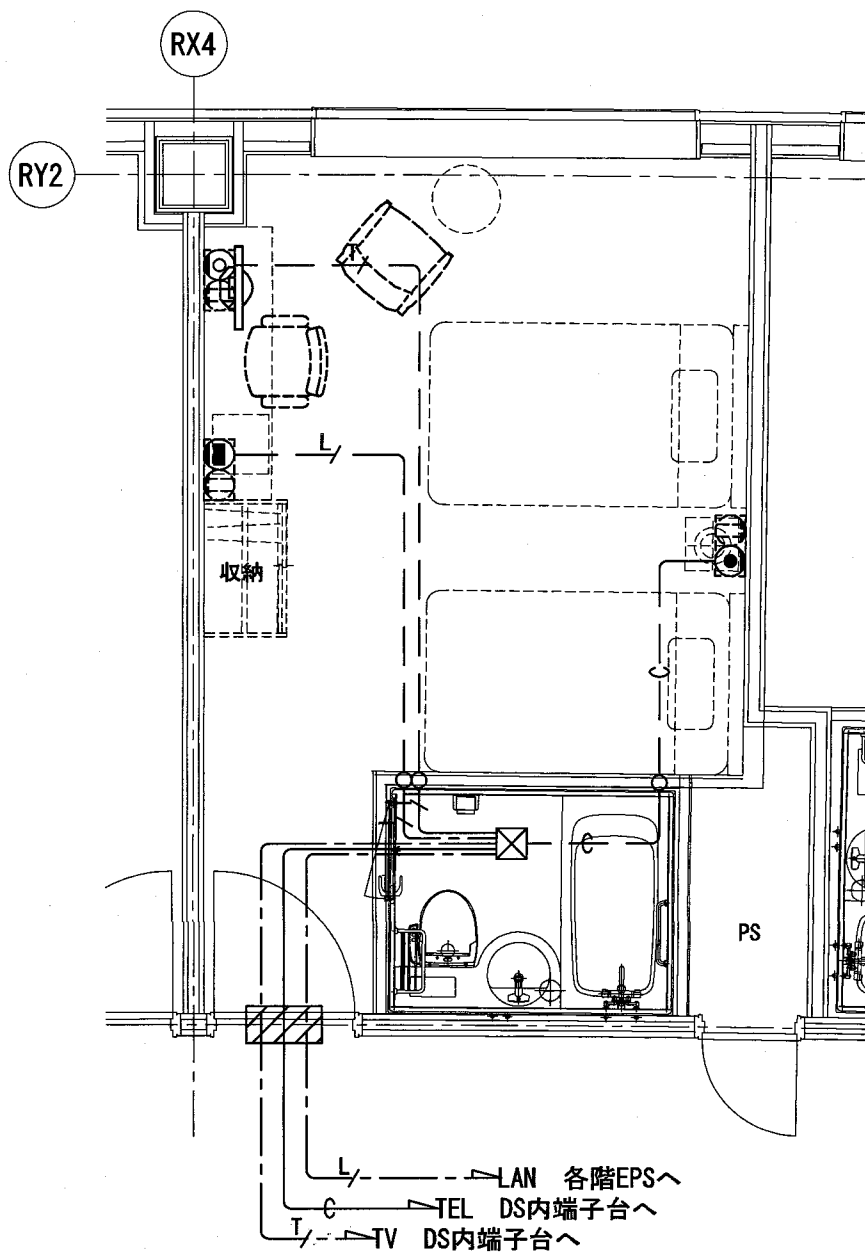

タイプE

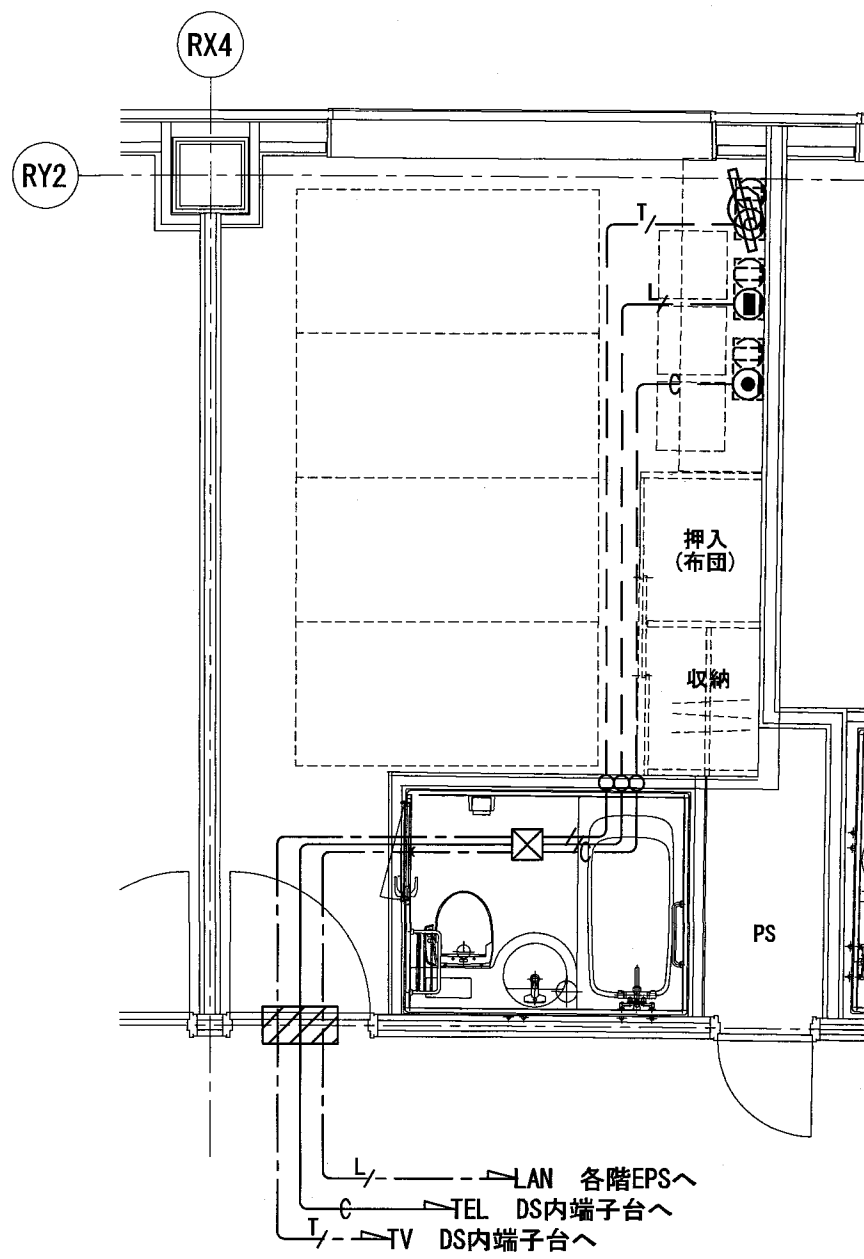

タイプF

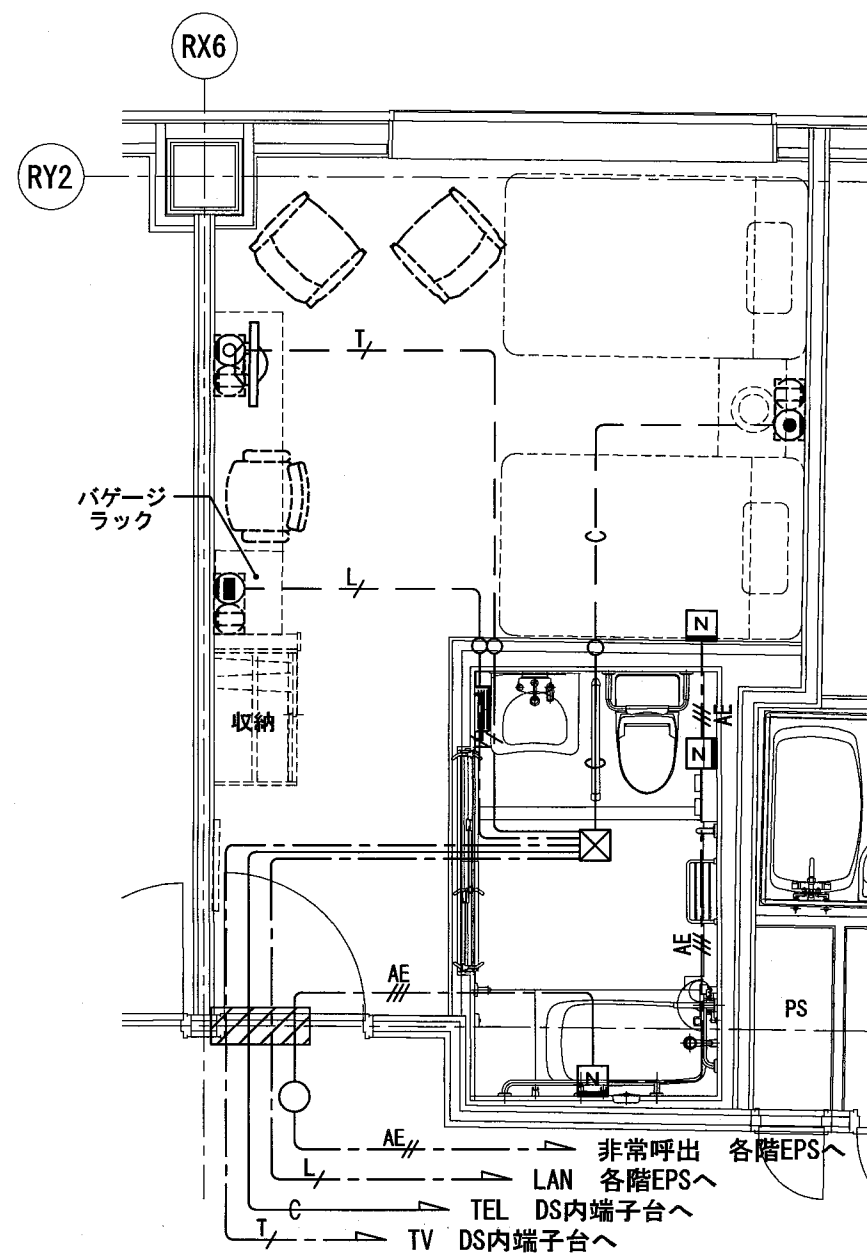

注記・凡例

- 注 記
- 特記のない配管配線は下記による。
電話
—○— 空配管 (PF16)
—c— 空配管 (PF16)
テレビ
—T— S-50-FB
—T— S-50-FB (PF16)
情報
—L— UTP 0.5-4P (Cat.5e)
—L— UTP 0.5-4P (Cat.5e) (PF22)
非常呼出 (タイプFのみ)
—AE— AE 0.9-2C
—AE— AE 0.9-3C
 - ころがしケーブル配線の引下げは、ふかし壁 (建築工事) 及びUB壁とし、壁内貫通部分はPF管にて保護。
 - 各アウトレット等配線機器は、東芝製。(強電一体型)
 - 図中 は、防火区画貫通処理 (国土交通大臣認定工法) を示す。

■ 凡 例 (特記なき高さは下記とし、フロア～機器芯とする)

シンボル	名 称 ・ 仕 様	高 さ	備 考
	電話用ノズルプレート (コンセント・電話一体型)	H=300	2連結プレート付 2ヶ用S.B.(セバレータ付)
	テレビ用直列ユニット (コンセント・TV一体型)	H=300	2連結プレート付 2ヶ用S.B.(セバレータ付)
	情報端子(RJ45)用プレート(コンセント・情報一体型)	H=300	2連結プレート付 2ヶ用S.B.(セバレータ付)
	呼出表示灯		
	客室非常呼出ボタン	H=1300	
	ブルボックス (150×150×100) 樹脂製		

確認申請図	2012.08.01
見積図	2012.08.10
契約図	2012.10.01
竣工図	2013.08.31

設計番号 01-28350-000


島嶼会館建設工事

【竣工図】
発行日 2013.08.31
図面名称

客室詳細図
(弱電設備)

縮尺 A1:1/50, A3:1/100

E-051

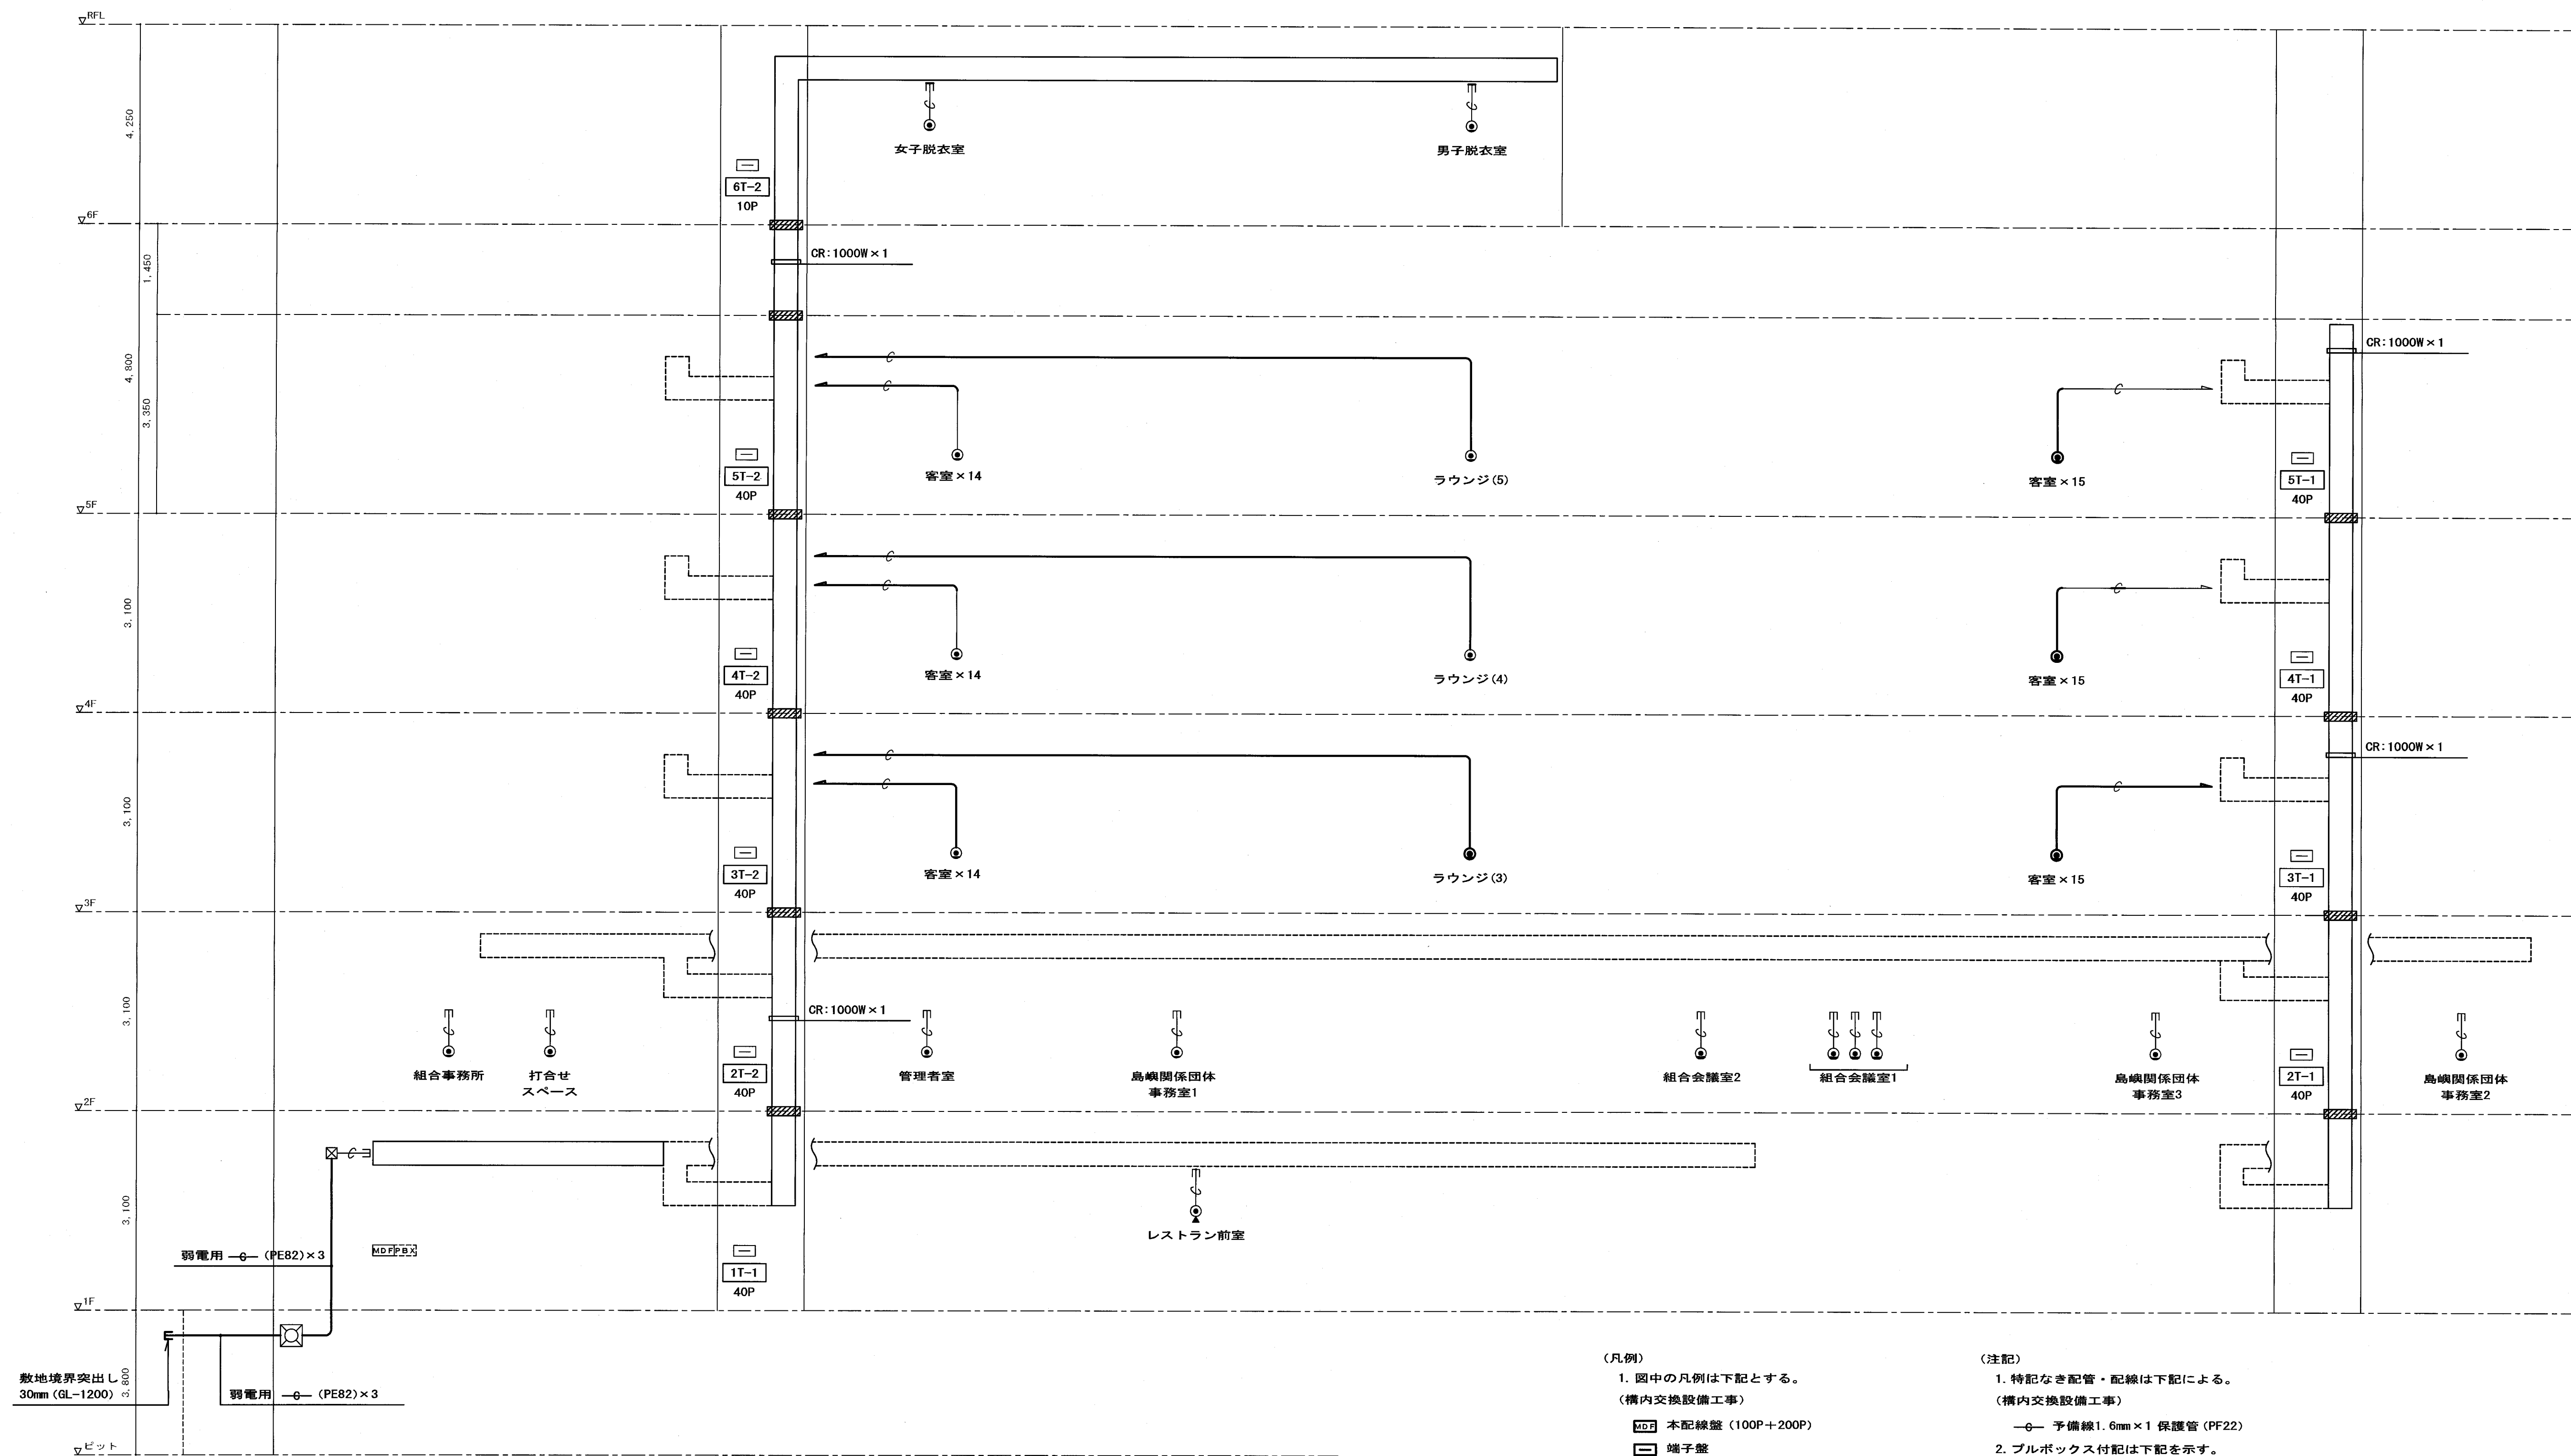

(凡例)

- 図中の凡例は下記とする。
(構内交換設備工事)
- 本配線盤 (100P+200P)
- 端子盤
- 電話交換機 (別途工事)
- K 客室用プルボックス (5P端子台含む)
- 電話アウトレット
- 電話アウトレット (床用)
- 電話アウトレット2個 (床用)
- 電話アウトレット (OA床用)
- 電話アウトレット2個 (OA床用)

(注記)

- 特記なき配管・配線は下記による。
(構内交換設備工事)
- 予備線1. 6mm x 1 保護管 (PF22)
- プルボックス付記は下記を示す。
「サイズ」
(例) 221 → W:200 H:200 D:100
「仕様」
WP: 防水 (溶融亜鉛メッキ仕上り)
VE: 合成樹脂製
※ 記号なきPBのサイズは 200 x 200 x 200
- 外構より建物内へ入る配管に対しては十分な止水対策を行った。
- は防火区画貫通処理とし、国土交通大臣認定を受けた工法により行った。
※A 廊下開口区画処理 (50 x 100)
※B 廊下開口区画処理 (50 x 50)
- ケーブル電線の立上り配線並壁間の渡り配線は適合する配管で保護した。
- 図中のハンドホールは下記に示す。
900 x 900 x 1200 蓋600φ 中耐圧
- ケーブルラックに接地線 E : 60° x 1 を布設した。
- 横引きケーブルラックは平面図参照。

確認申請図	2012. 08. 01
見積図	2012. 08. 10
契約図	2012. 10. 01
竣工図	2013. 08. 31

設計番号 01-28350-000

島嶼会館建設工事

【竣工図】
発行日 2013. 08. 31



図面名称

弱電設備系統図
(電話)

縮尺

竣工図 設計 工事
2013.08.31

E-052

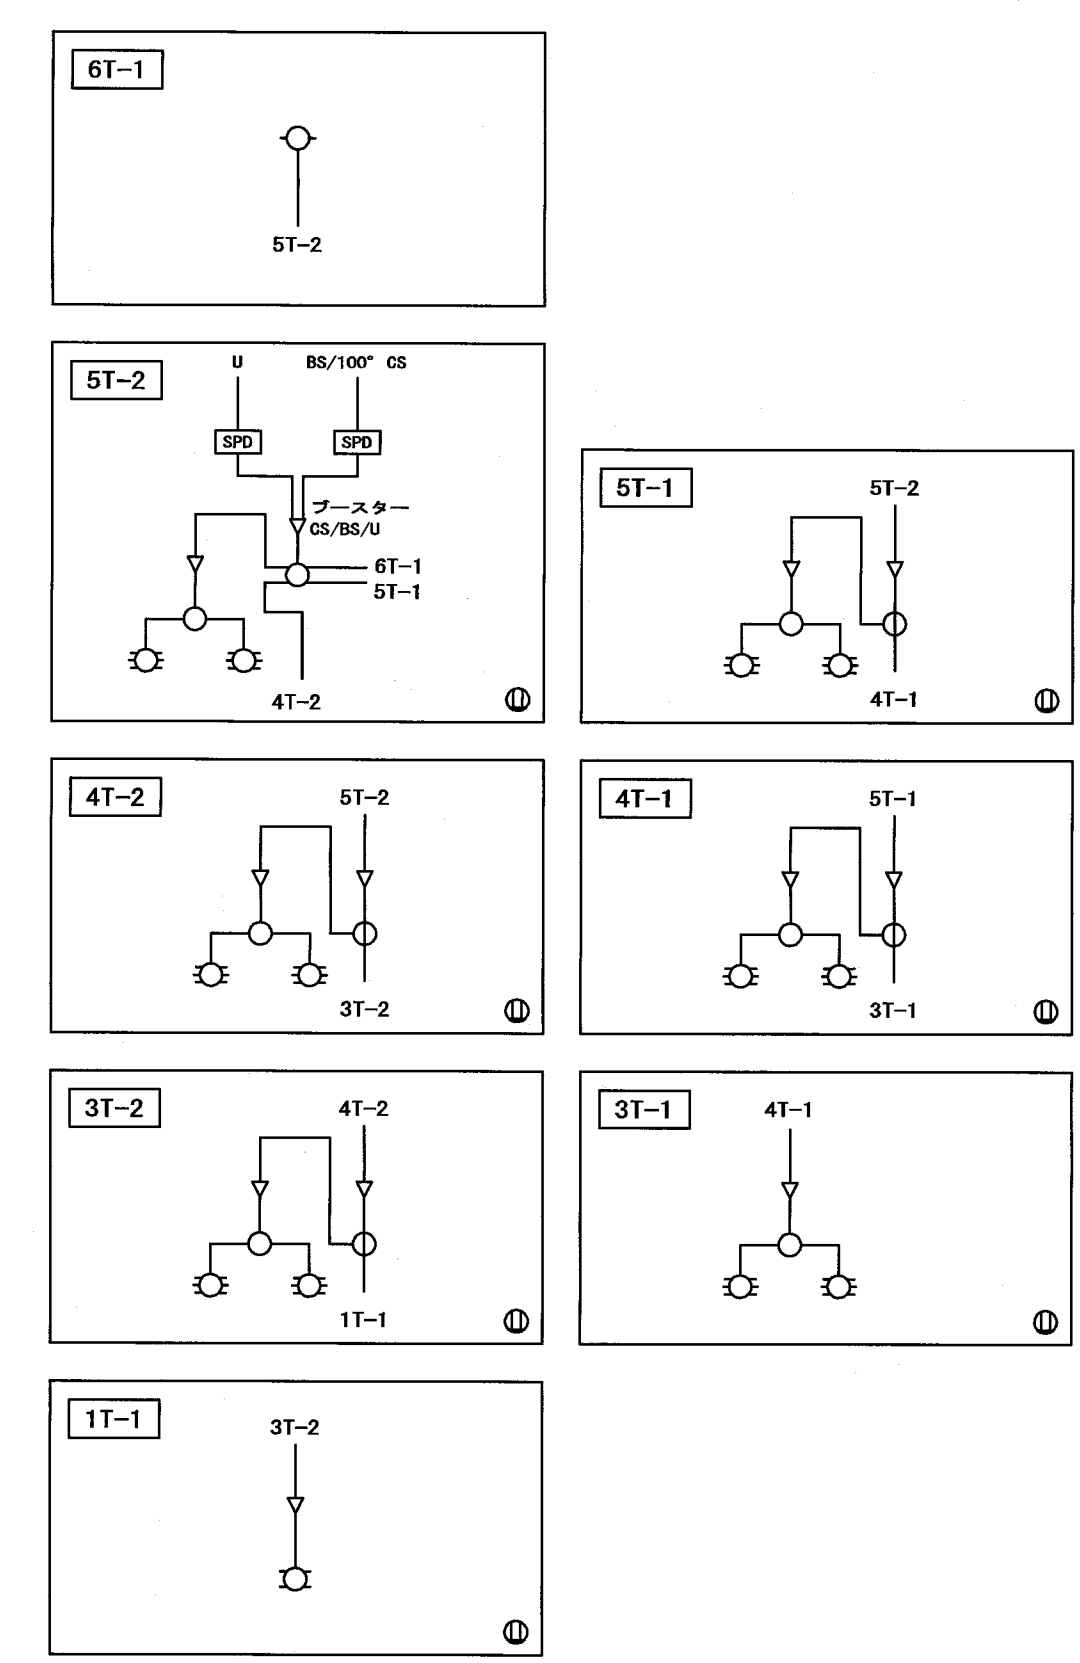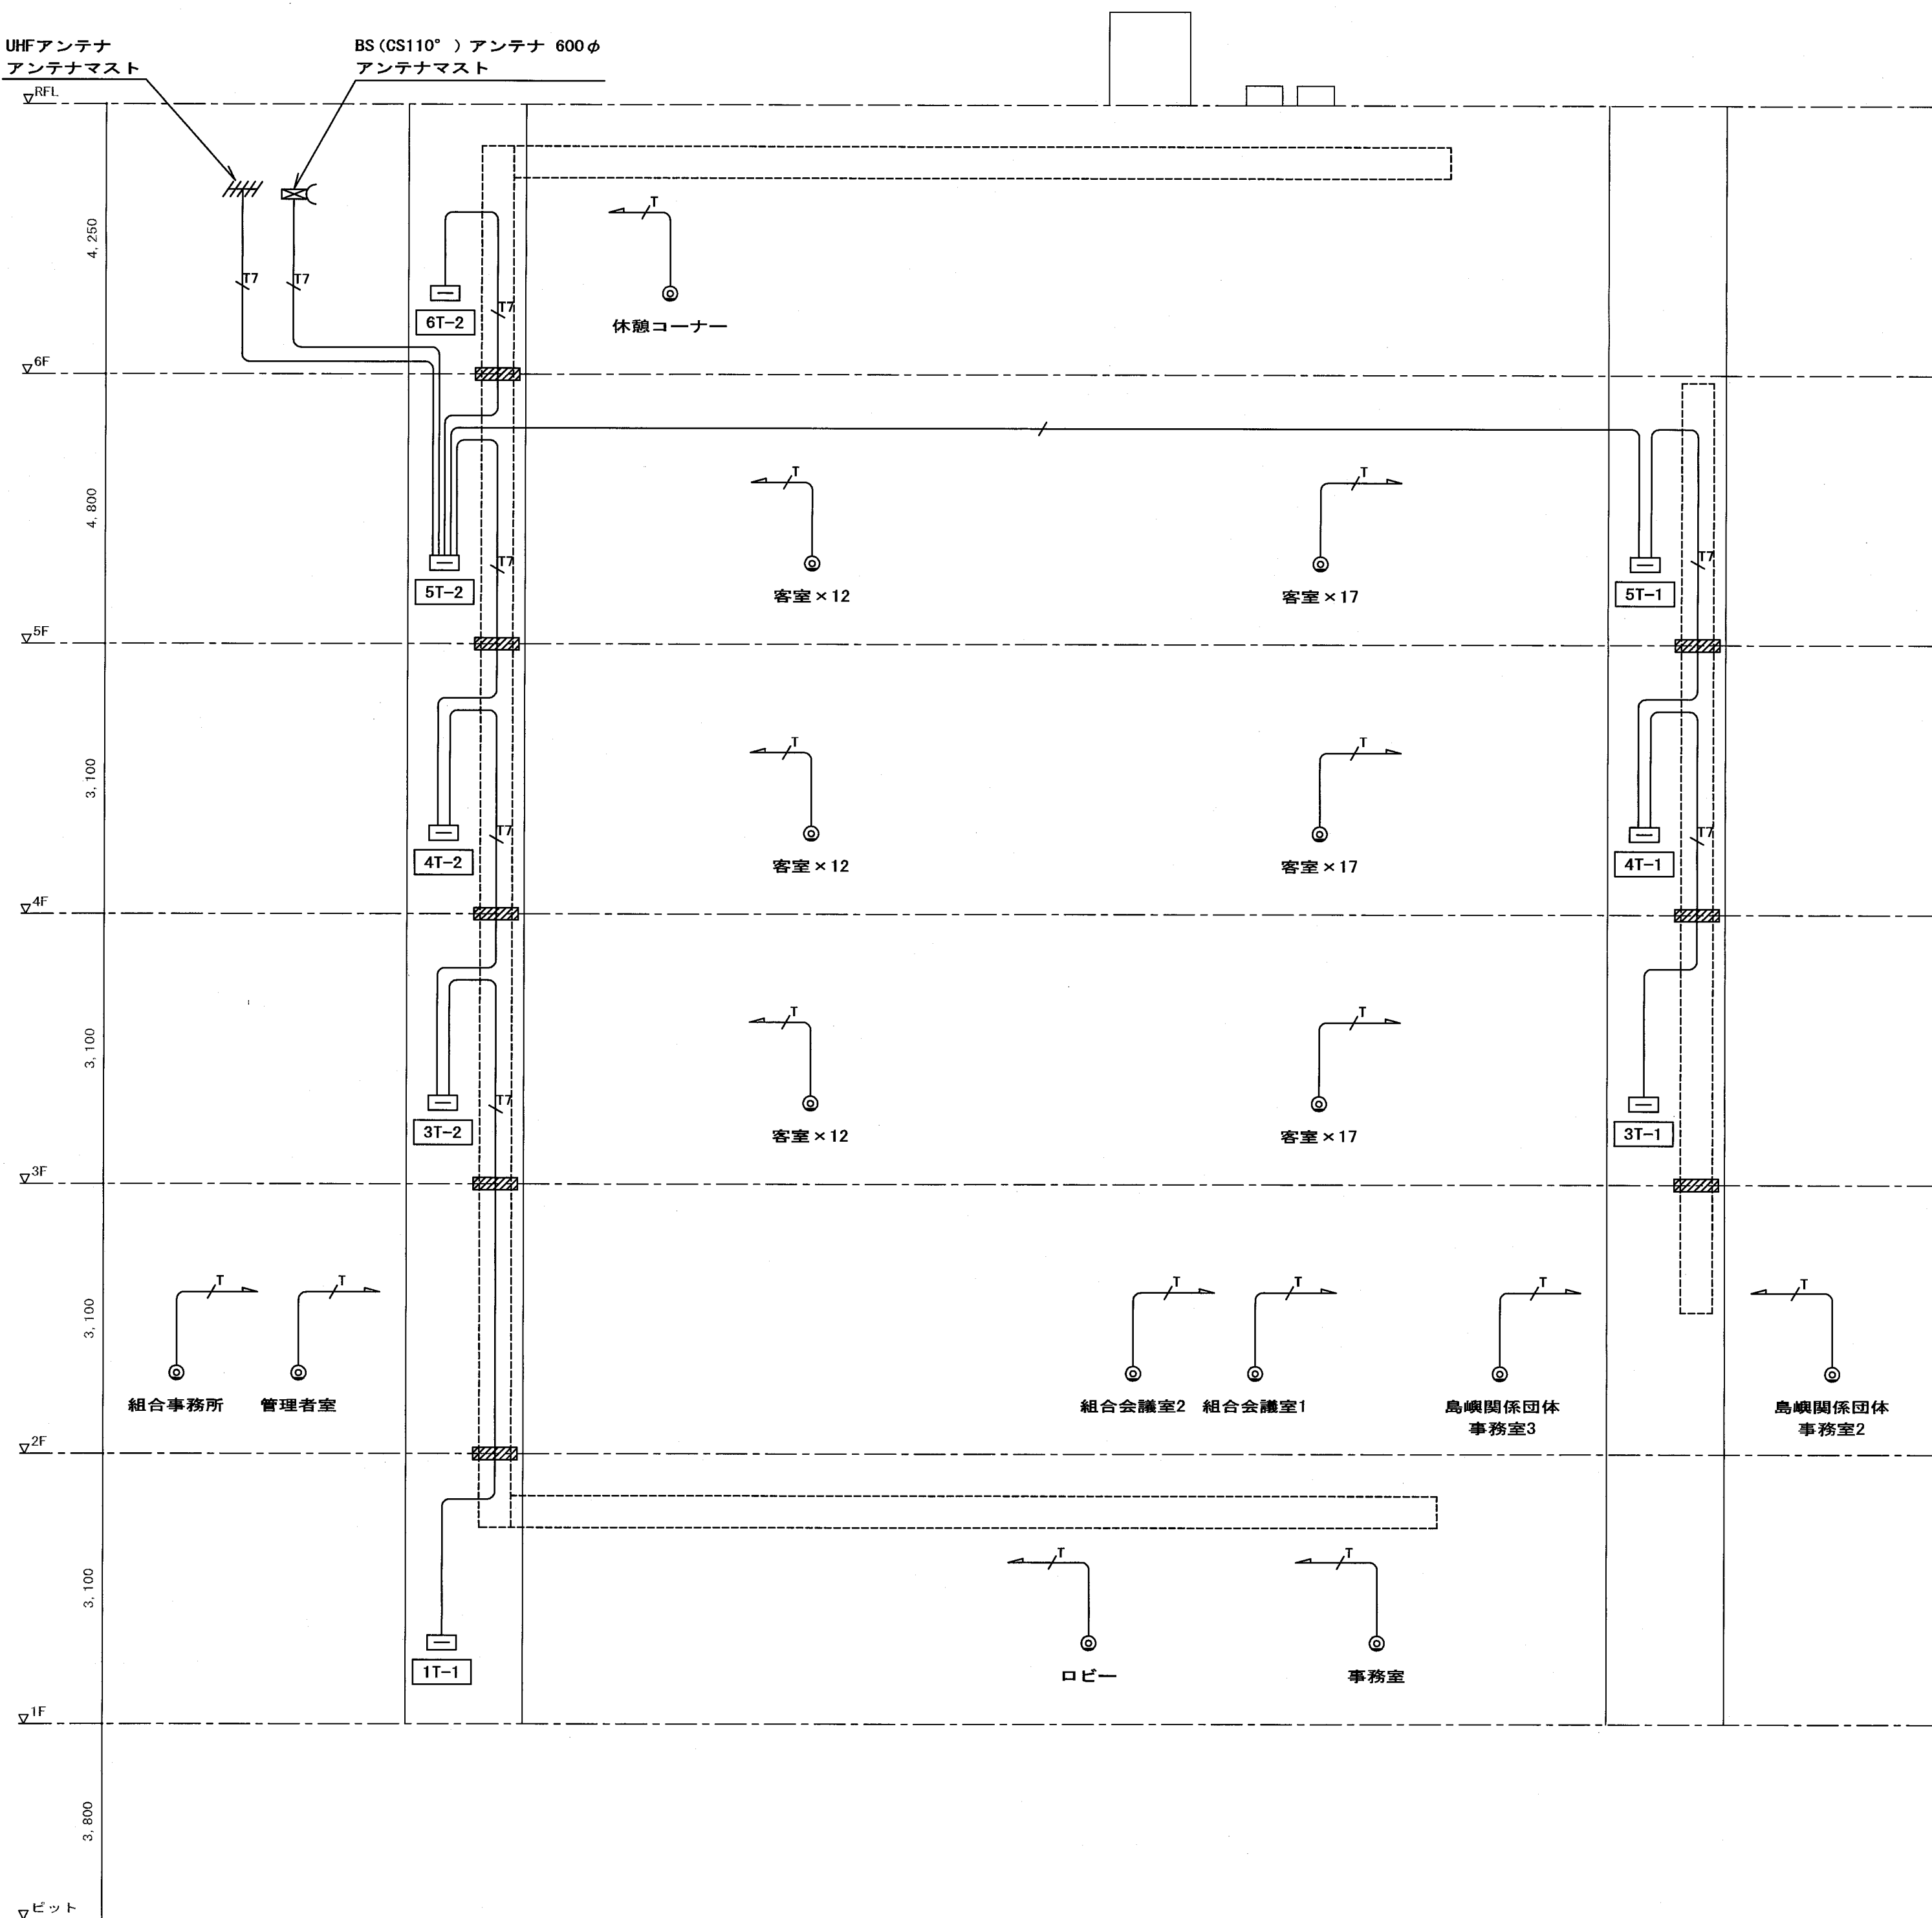

(凡例)
1. 図中の凡例は下記とする。
(テレビ共同受信設備工事)
▽ プースター (U/BS/CS) 利得 (dB) UHF: 40, BS: 40, CS: 40
定格出力 (dBμ) UHF: 115, BS: 115, CS: 112
▽ プースター 利得 (dB) UHF: 40, BS: 40, CS: 40
定格出力 (dBμ) UHF: 115, BS: 115, CS: 112
◇ 1分配器
○ 2分配器
☆ 3分配器
☆ 4分配器
☆ 6分配器
◎ 直列ユニット 壁付

(注記)
1. 特記なき配管・配線は下記による。
(テレビ共同受信設備工事)
—T— S-50×1 保護管 (PF16)
—T7— S-70×1 保護管 (PF22)
2. プルボックスについて図中のシンボル際の数値、記号は下記を示す。
「サイズ」
(例) 221 → W:200 H:200 D:100
「仕様」
WP:防水 (溶融垂鉛メッキ仕上げ)
VE:合成樹脂製
※記号なきPBのサイズは 200×200×200
3. 〰〰〰〰 は防火区画貫通処理とし、国土交通大臣認定を受けた工法により行った。
〰〰〰〰 ※A 廊下開口区画処理 (50×100)
〰〰〰〰 ※B 廊下開口区画処理 (50×50)
4. ケーブル電線の立上り配線並壁間の渡り配線は適合する配管で保護した。

確認申請図	2012.08.01
見積図	2012.08.10
契約図	2012.10.01
竣工図	2013.08.31

設計番号 01-28350-000


島嶼会館建設工事

【竣工図】
発行日 2013.08.31

図面名称


弱電設備系統図
(テレビ共聴)

縮尺 1/

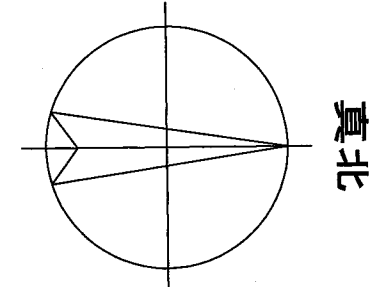


誘導支援設備（インターホン設備）系統図

1. 夜間受付用ドアホン

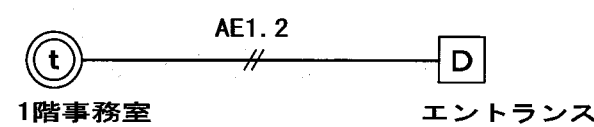

2. 保守用インターホン

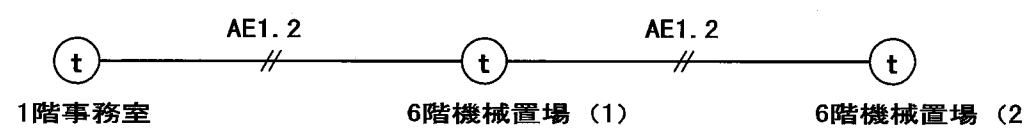

- : カメラ付ドアホン
- ⊙ : インターホン親機（親子式）
- ⊙ : インターホン親機（相互式）

（注記）

1. 凡例

- ⊙ : 電話アウトレット
- ⊙² : 電話アウトレット（OAフロア用）
- ⊙ : テレビ直列ユニット（終端抵抗付）
- ⁶ : 6分配器
- ⊙^K : 客室用プルボックス


誘導支援設備（インターホン設備）

- : カメラ付ドアホン（アイホンKB-DAR同等品）
- ⊙ : インターホン親機（親子式）（アイホンKB-3MRD-T同等品）
- ⊙ : インターホン親機（相互式）（アイホンTD-6H/B同等品）
- ⊙ : 屋外用収納箱付

2. 特記なき配管配線は下記とする。

- : PF22
- : S-5C-FB
- : AE1. 2-2C (PF16)
- : AE1. 2-2C (PF16) × 2
- : CPEVO. 9-3P (PF22)

3. 防火区画・異種用途区画を配管、ケーブル等が貫通する部分
には防火区画貫通処理（国土交通大臣認定工法）を施した。

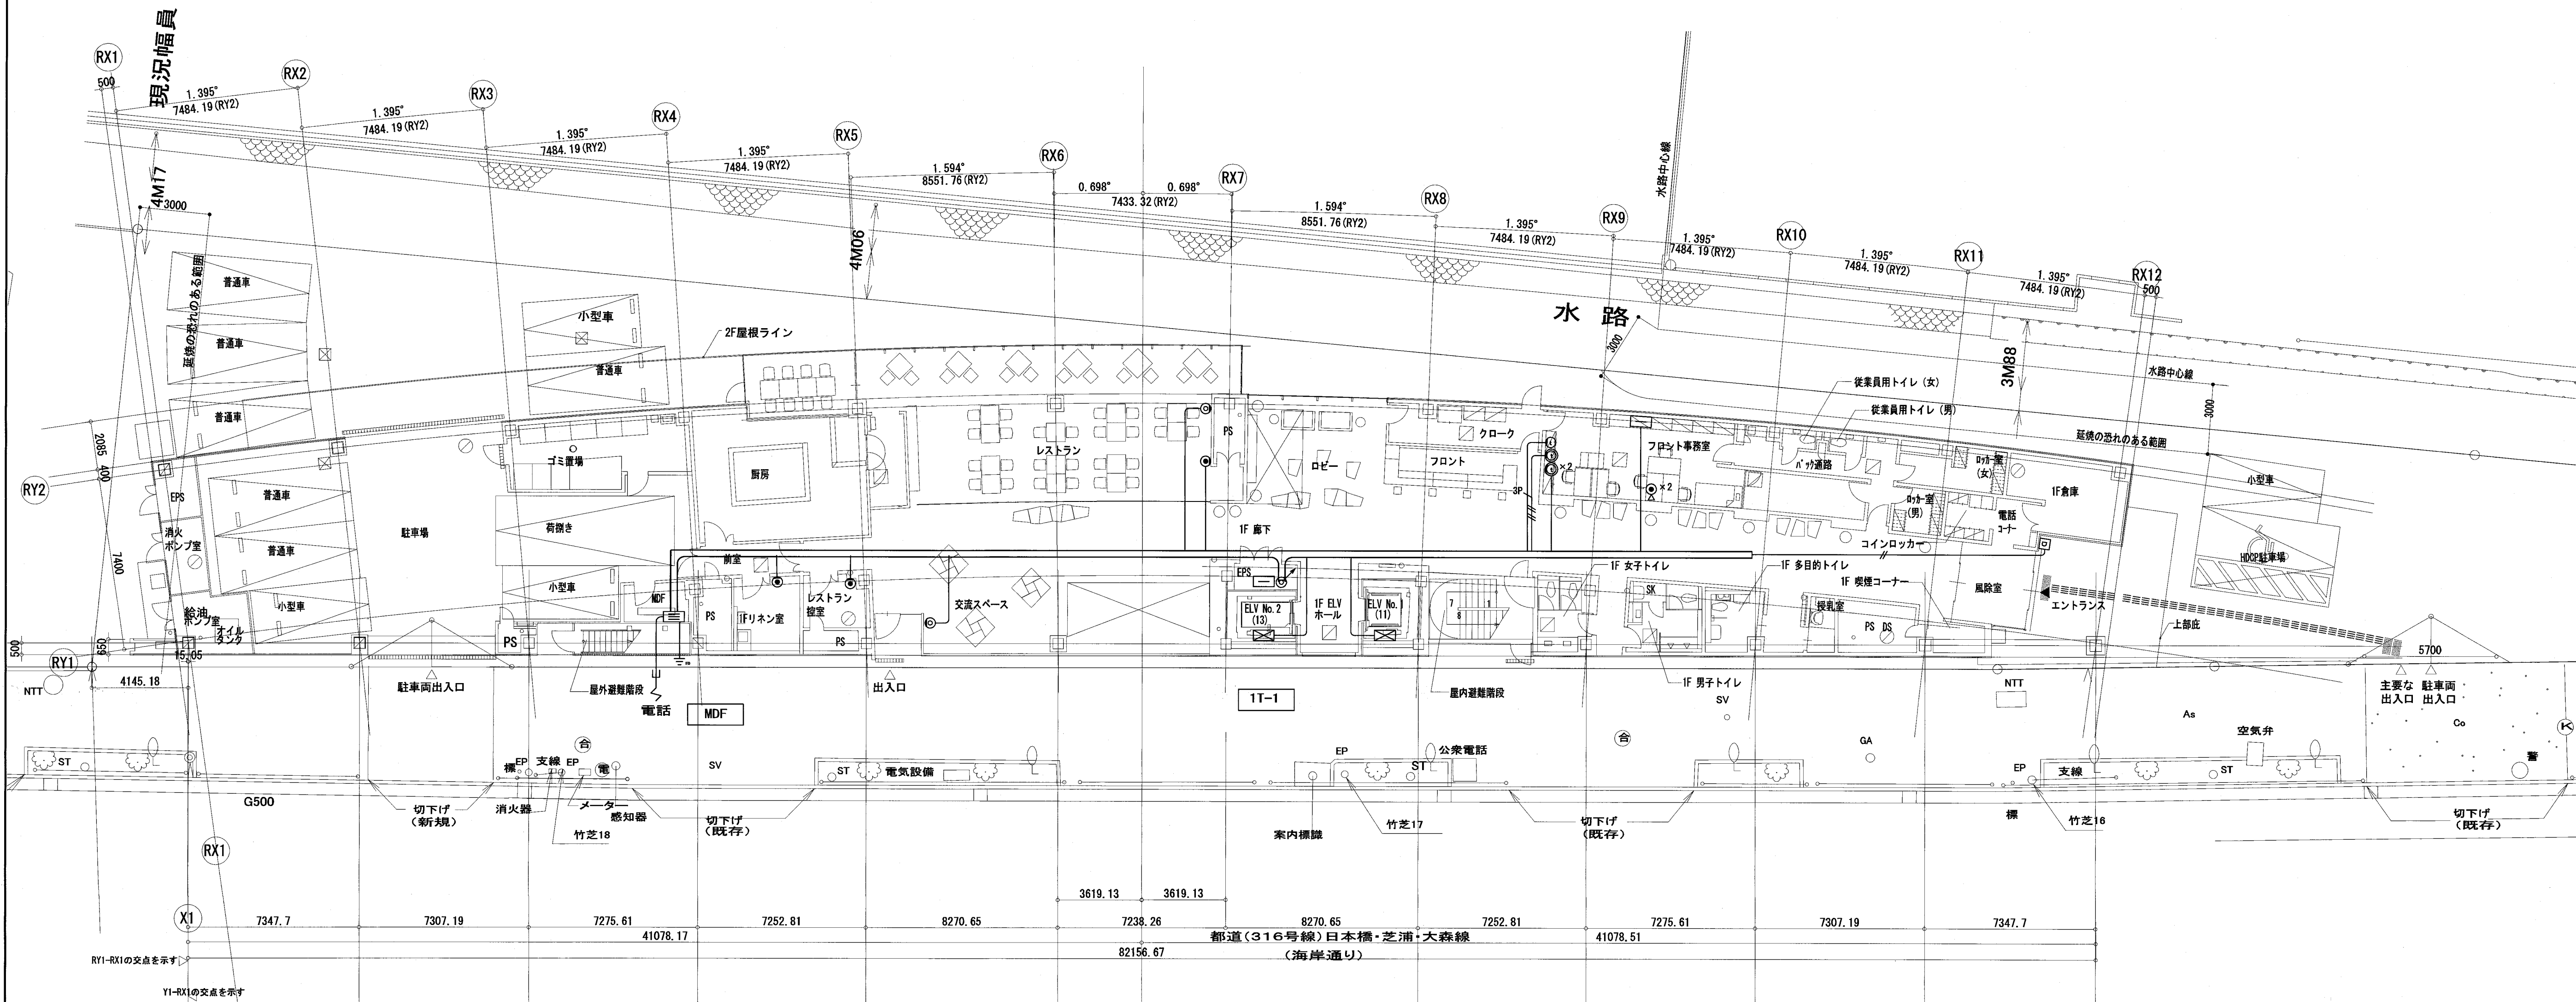

確認申請図	2012.08.01
見積図	2012.08.10
契約図	2012.10.01
竣工図	2013.08.31

設計番号 01-28350-000

島嶼会館建設工事


【竣工図】

発行日 2013.08.31


図面名称

1階 弱電設備
（電話・テレビ共同受信
・誘導支援）

縮尺 A1:1/150, A3:1/300

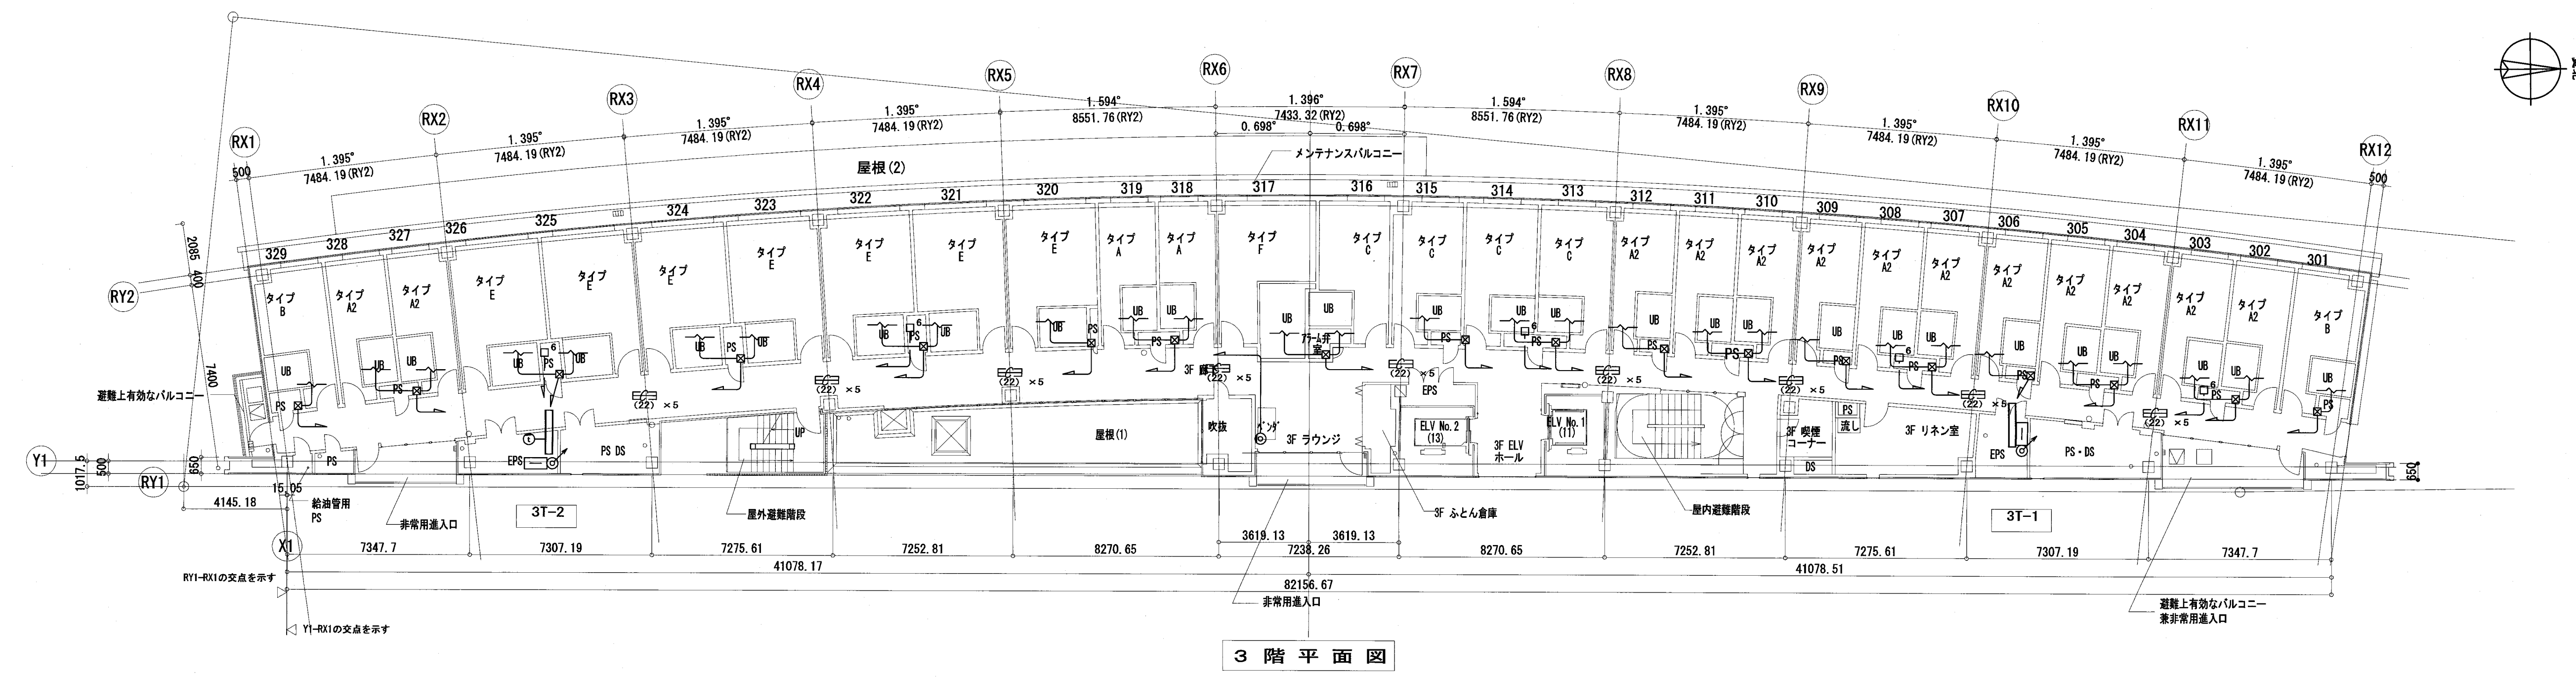

3 階 平 面 図

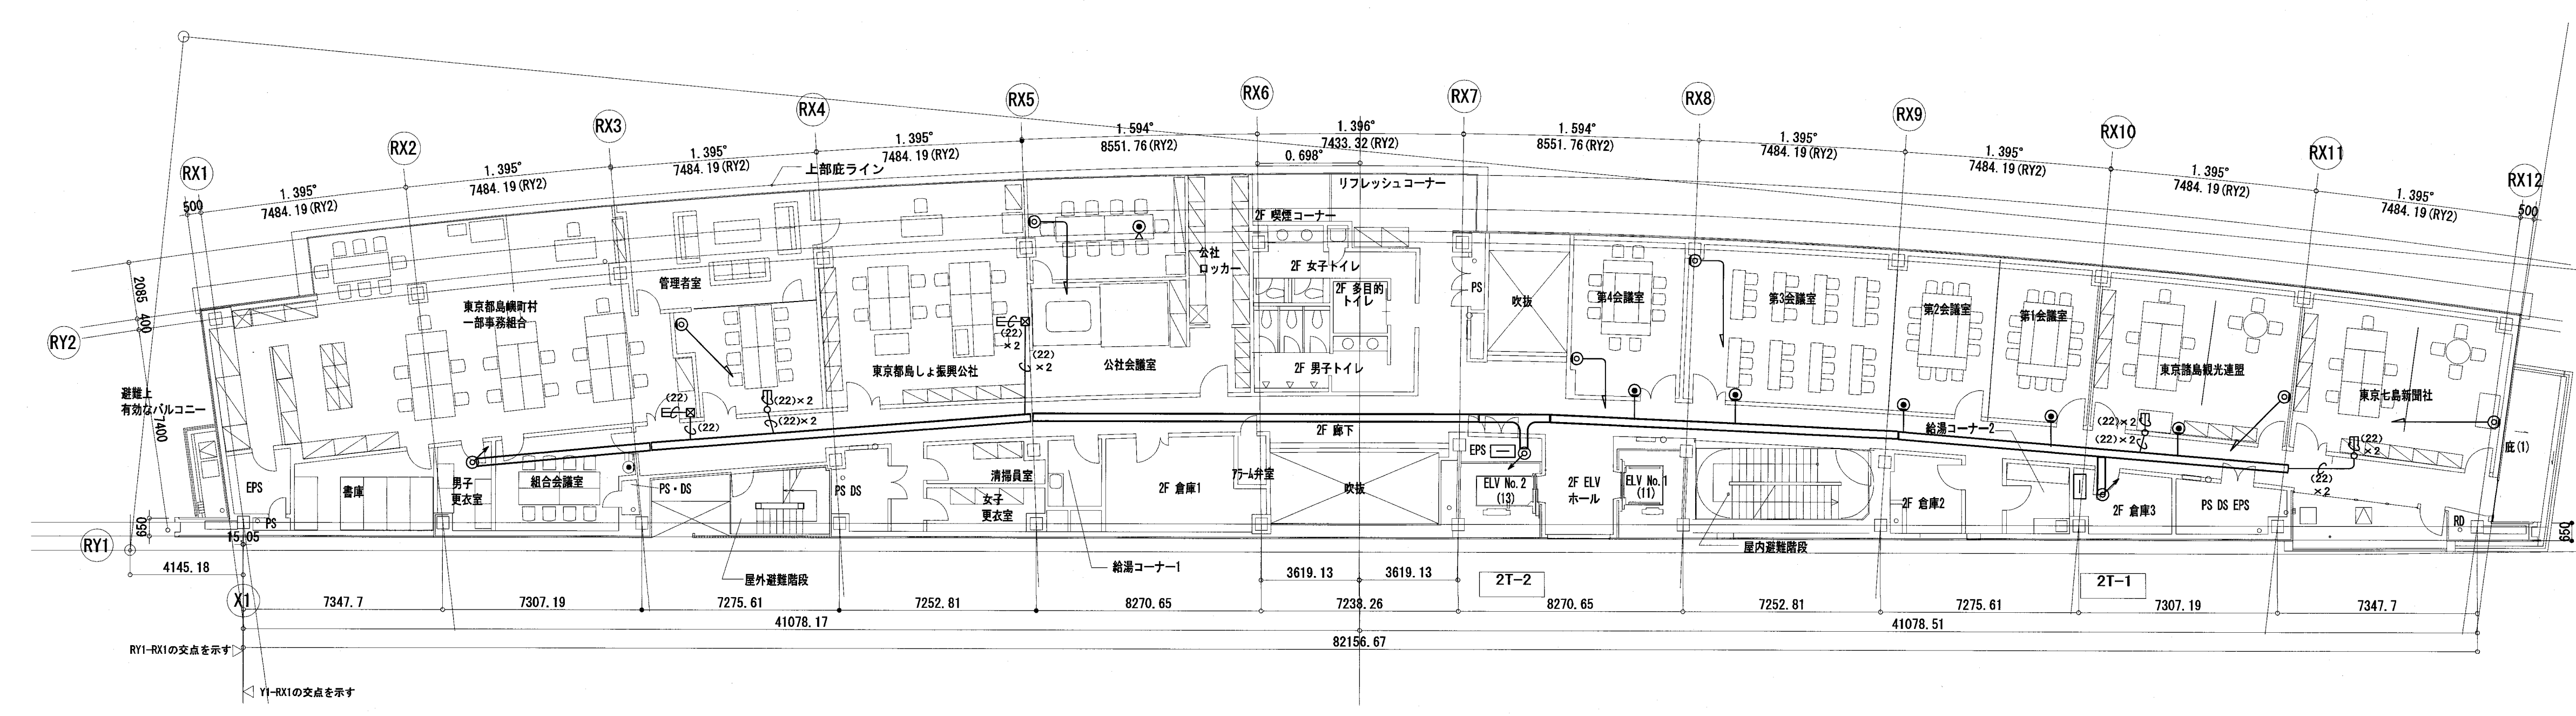

2 階 平 面 図

確認申請図	2012.08.01
見積図	2012.08.10
契約図	2012.10.01
竣工図	2013.08.31


設計番号 01-28350-000

島嶼会館建設工事


【竣工図】
発行日 2013.08.31
図面名称

2・3階 弱電設備
(電話・テレビ共同受信
・誘導支援)

縮尺 A1:1/150, A3:1/300

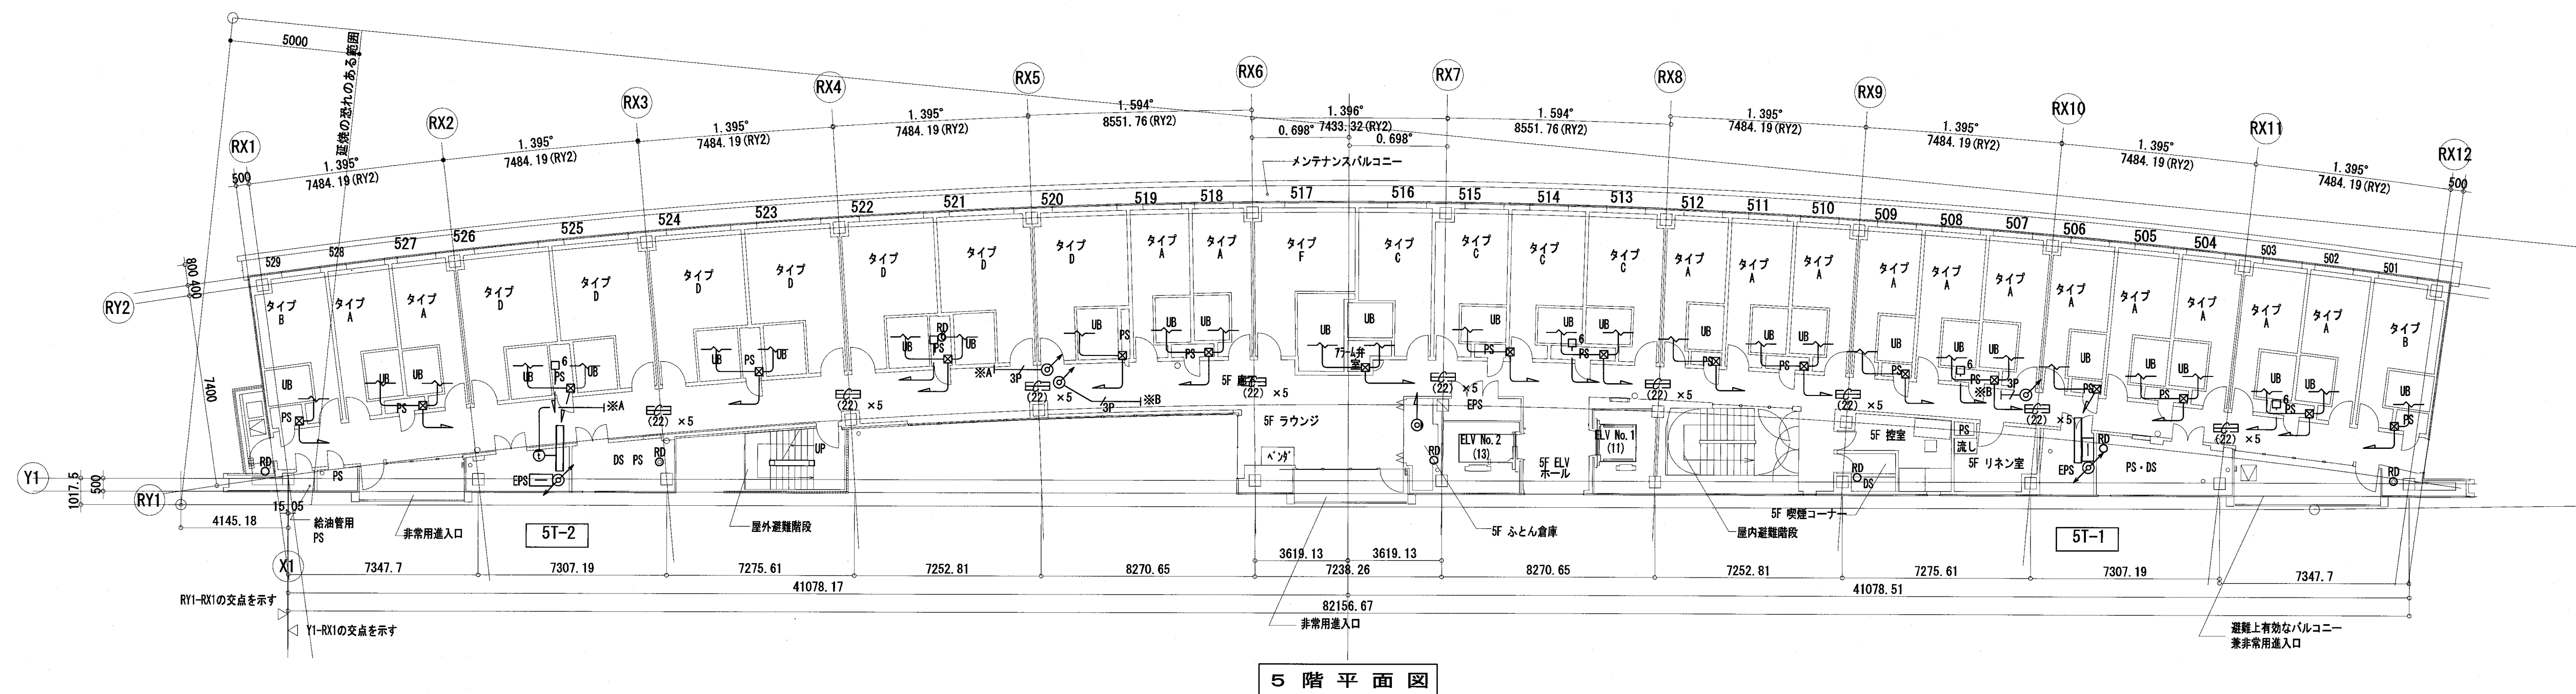

5 階平面図

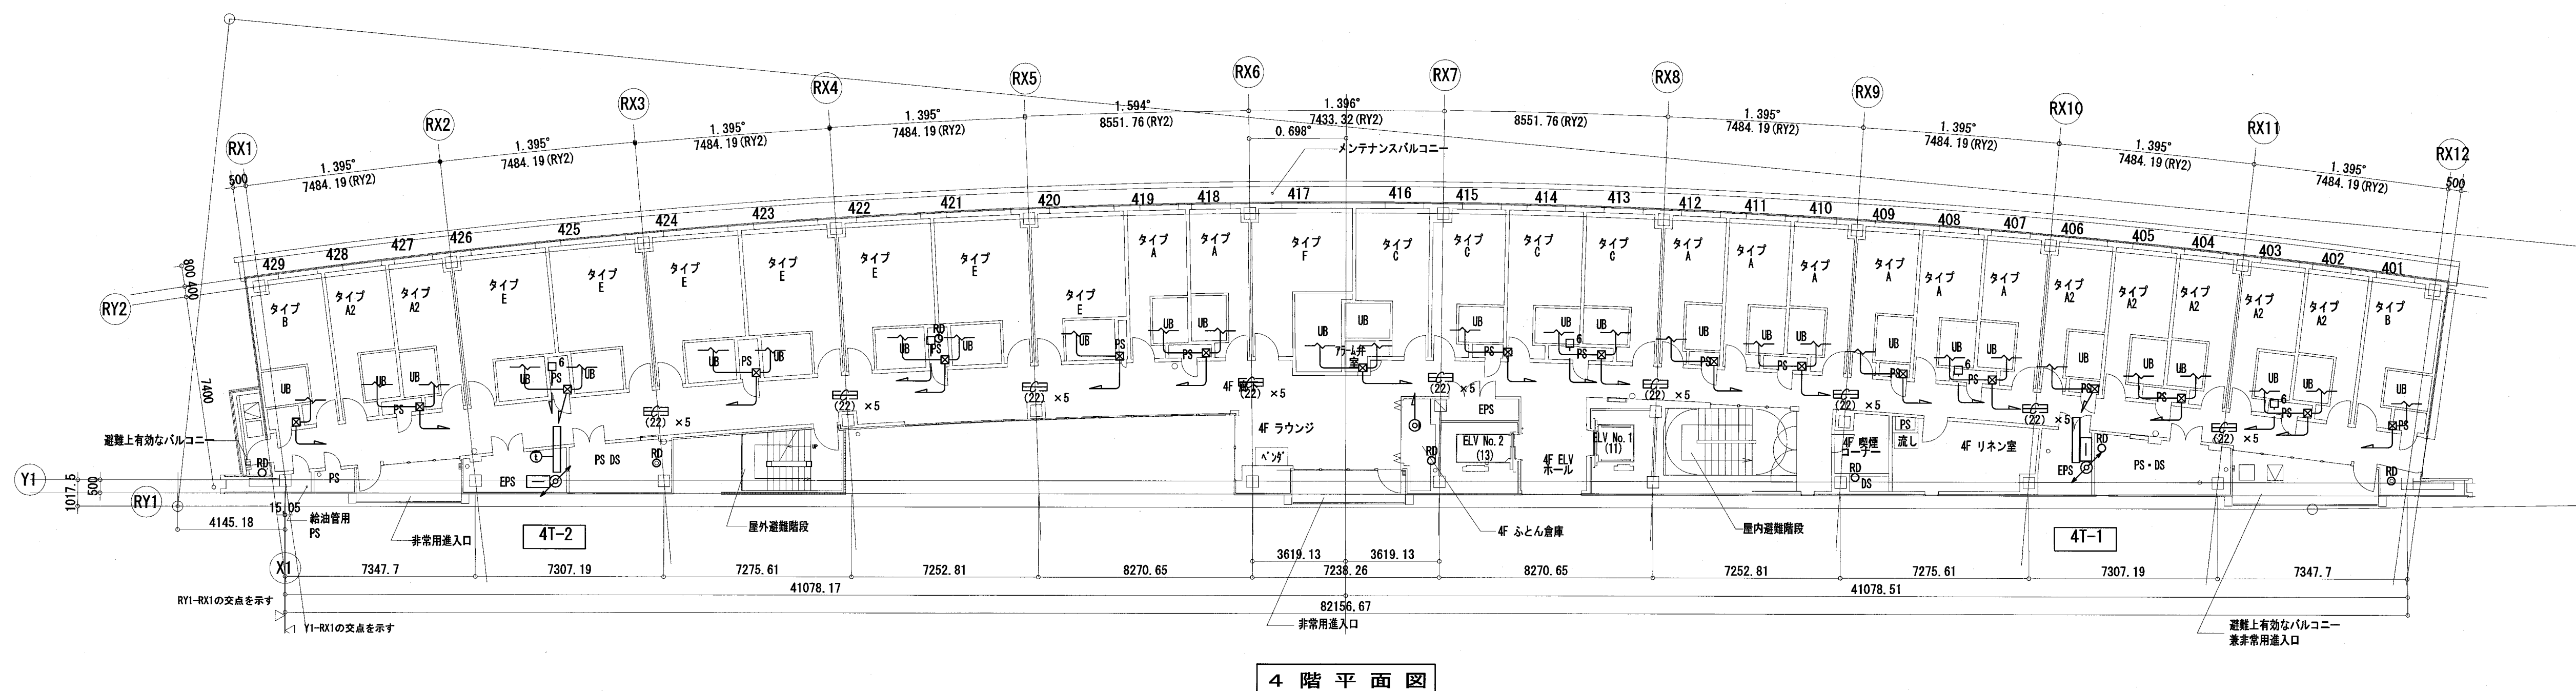

4 階平面図

確認申請図	2012.08.01
見積図	2012.08.10
契約図	2012.10.01
竣工図	2013.08.31

設計番号 01-28350-000


島嶼会館建設工事

【竣工図】
発行日 2013.08.31


図面名称

4・5階 弱電設備
(電話・テレビ共同受信
・誘導支援)

縮尺 A1:1/150, A3:1/300

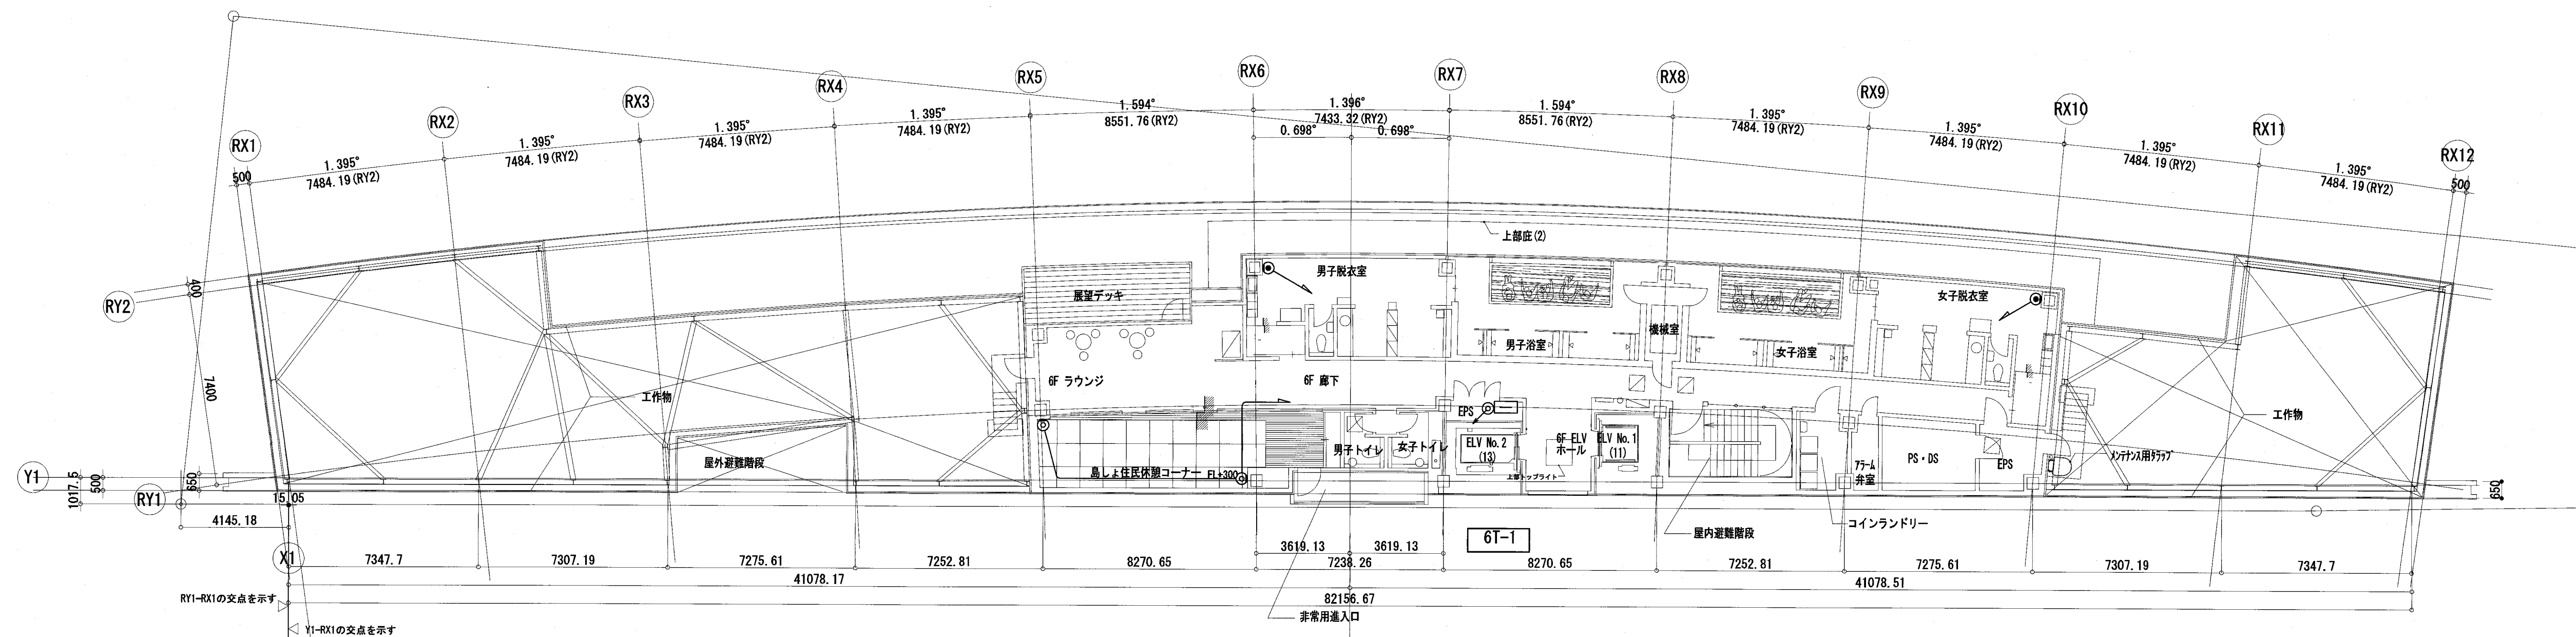

6 階 平 面 図

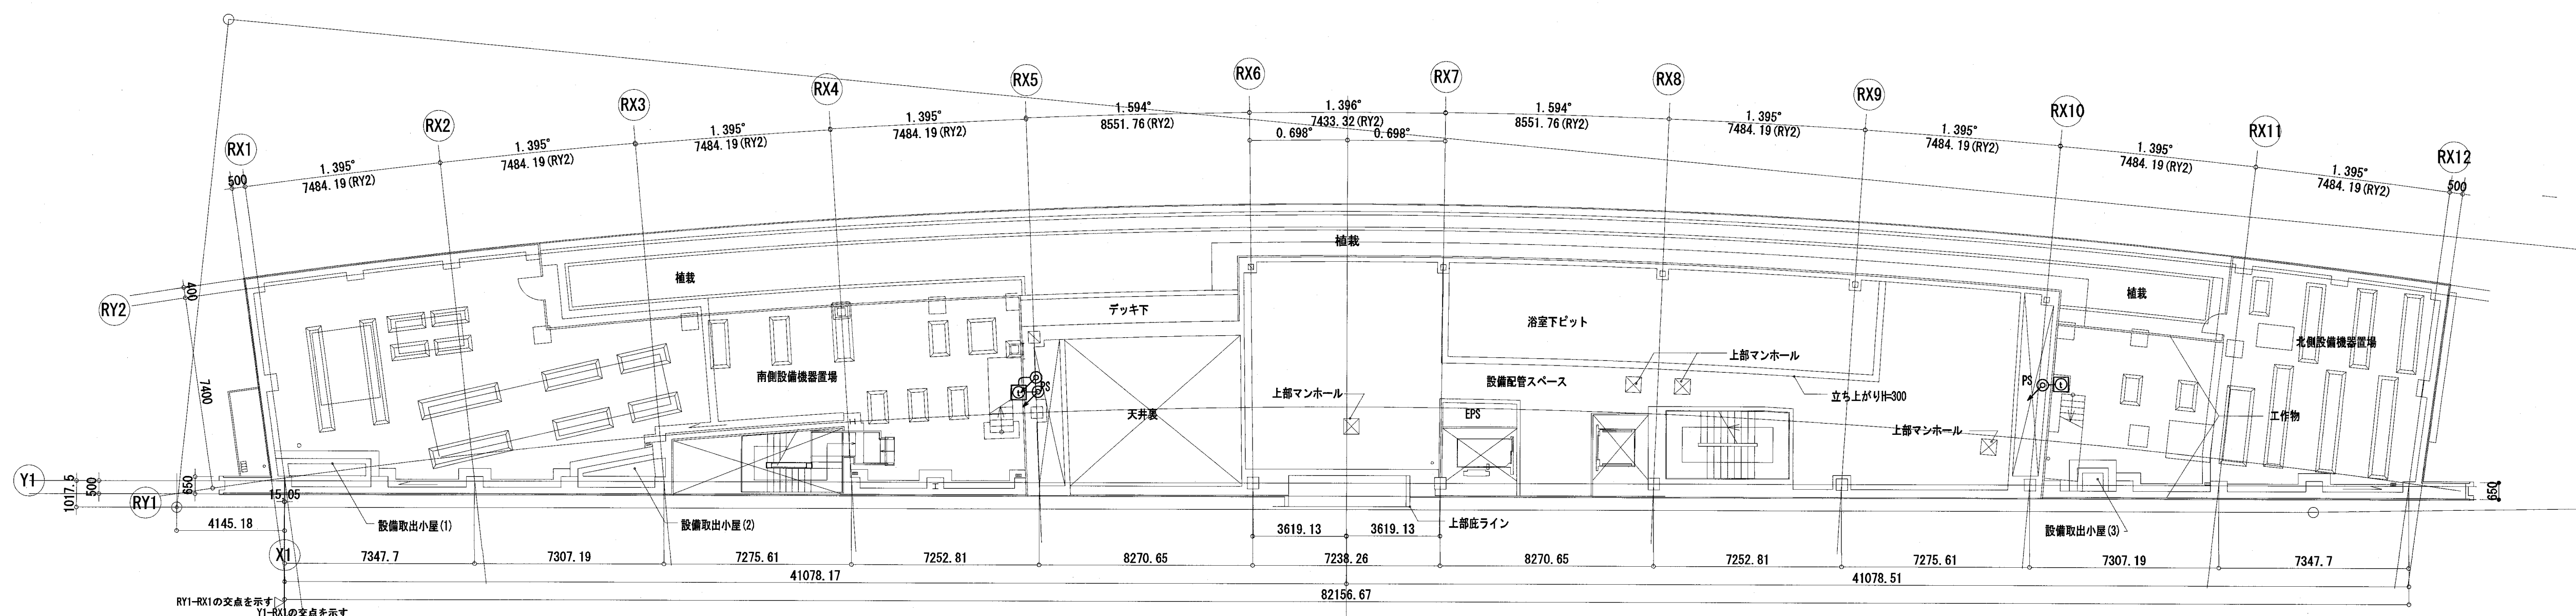

M 6 階 平 面 図

確認申請図	2012.08.01
見積図	2012.08.10
契約図	2012.10.01
竣工図	2013.08.31

設計番号 01-28350-000

島嶼会館建設工事

【竣工図】

発行日 2013.08.31

図面名称


M6・6階 弱電設備
(電話・テレビ共同受信
・誘導支援)

縮尺 A1:1/150, A3:1/300



大成建設株式会社一級建築士事務所
〒163-0606新宿区西新宿1-25-1
URL <http://www.taisei.co.jp>

一級 第338032号	
設備設計	一級 第 3946号
設計	高木 淳
担当	金子 一登

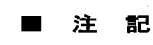

1. 特記のない配管配線は下記による。

情報設備)

UTP 0.5-4P (Cat. 5e) (PF22)

--- ~~UTP~~ --- UTP 0.5-4P (Cat. 5e) (25)

非常呼出設備)

— — — ^{AE} ~~—~~ — — — AE 1. 2-2C

— — — **AE** — — — **AE 1.2-3C**

— — ^{AE} ~~///~~ — — AE 1.2-4C

— — ^{AE} ~~###~~ — — AE 1.2-50

— — — ~~AE~~ — — — AE 1, 2-6C

- ケーブル配線の壁内引下げ、壁貫通部分は配管にて保護。
- 図中、点線のケーブルラックは電話設備及び幹線設備工事。
- 図中、点線の端子盤は電話設備工事。
- 防火区画および異種用途区画、界壁区画、専用不燃を貫通する配管配線は、
国土交通大臣認定工法による貫通処理を行った。
- 図中  は、防火区画貫通処理（国土交通大臣認定工法）を示す。

■ 凡 例

シンボル	名 称 ・ 仕 様	備 考
情報設備		
	19インチラック	別途工事
	フロアスイッチングHUB	別途工事
	情報用アウトレットボックス	
	情報用アウトレットボックス（無線用、天井内）	
非常呼出表示		
	非常呼出表示器（5意用）	総合盤に組込み
	復旧ボタン	
	呼出ボタン（ひも付）	
	廊下灯	
	丸型廊下灯	

確認申請図	2012. 08. 01
見積図	2012. 08. 10
契約図	2012. 10. 01
竣工図	2013. 08. 31

設計番号 01-28350-000

島嶼会館建設工事

【竣工図】

発行日 2013.08.31

図面名称

LAN・誘導支援設備
系統図

縮尺

E-058



一級 第338032号
設備設計一級 第 3946号
設計 高木 淳
担当 金子 一登

確認申請図	2012. 08. 01
見積図	2012. 08. 10
契約図	2012. 10. 01
竣工図	2013. 08. 31

設計番号 01-28350-000

島嶼会館建設工事

【竣工図】

発行日 2013.08.31

图面名称	
------	--

LAN・誘導支援設備
機器姿図

縮尺 _____

E-059

ACAD09

竣工図	設計	高木	金子	工事	丸尾	早川
2013.08.31						

■ 注 記

1. 各弱電設備の幹線および機器仕様の詳細は系統図、機器姿図を参照。
2. 特記のない配管配線は下記による。

情報設備

UTP 0.5-4P (Cat. 5e) (PF22)

非常呼出設備


AE 1.2-2C

AE 1.2-3C

3. ケーブル配線の壁内引下げ、壁貫通部分は配管にて保護。
4. 図中、点線のケーブルラックは電話設備及び幹線設備工事。
5. 図中、点線の端子盤は電話設備工事。
6. 防火区画および異種用途区画、界壁区画、専用不燃を貫通する配管配線は、
国土交通大臣認定工法による貫通処理を行った。

■ 凡 例

シンボル	名 称 ・ 仕 様	備 考
情報設備		
19	19インチラック	別途工事
フロアスイッチングHUB	フロアスイッチングHUB	別途工事
情報用アウトレットボックス	情報用アウトレットボックス	
情報用アウトレットボックス (無線用、天井内)	情報用アウトレットボックス (無線用、天井内)	
非常呼出表示		
非常呼出表示器 (5 窓用)	非常呼出表示器 (5 窓用)	総合盤に組込み
復旧ボタン	復旧ボタン	
呼出ボタン (ひも付)	呼出ボタン (ひも付)	
廊下灯	廊下灯	

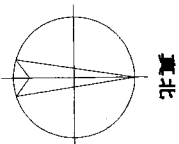


TAISEI CORPORATION

TAISEI DESIGN
Planners Architects & Engineers

大成建設株式会社一級建築士事務所
〒163-0606新宿区西新宿1-25-1
URL <http://www.taisei.co.jp>

一級 第338032号
設備設計一級 第 3946号
設計 高木 淳
担当 金子 一登

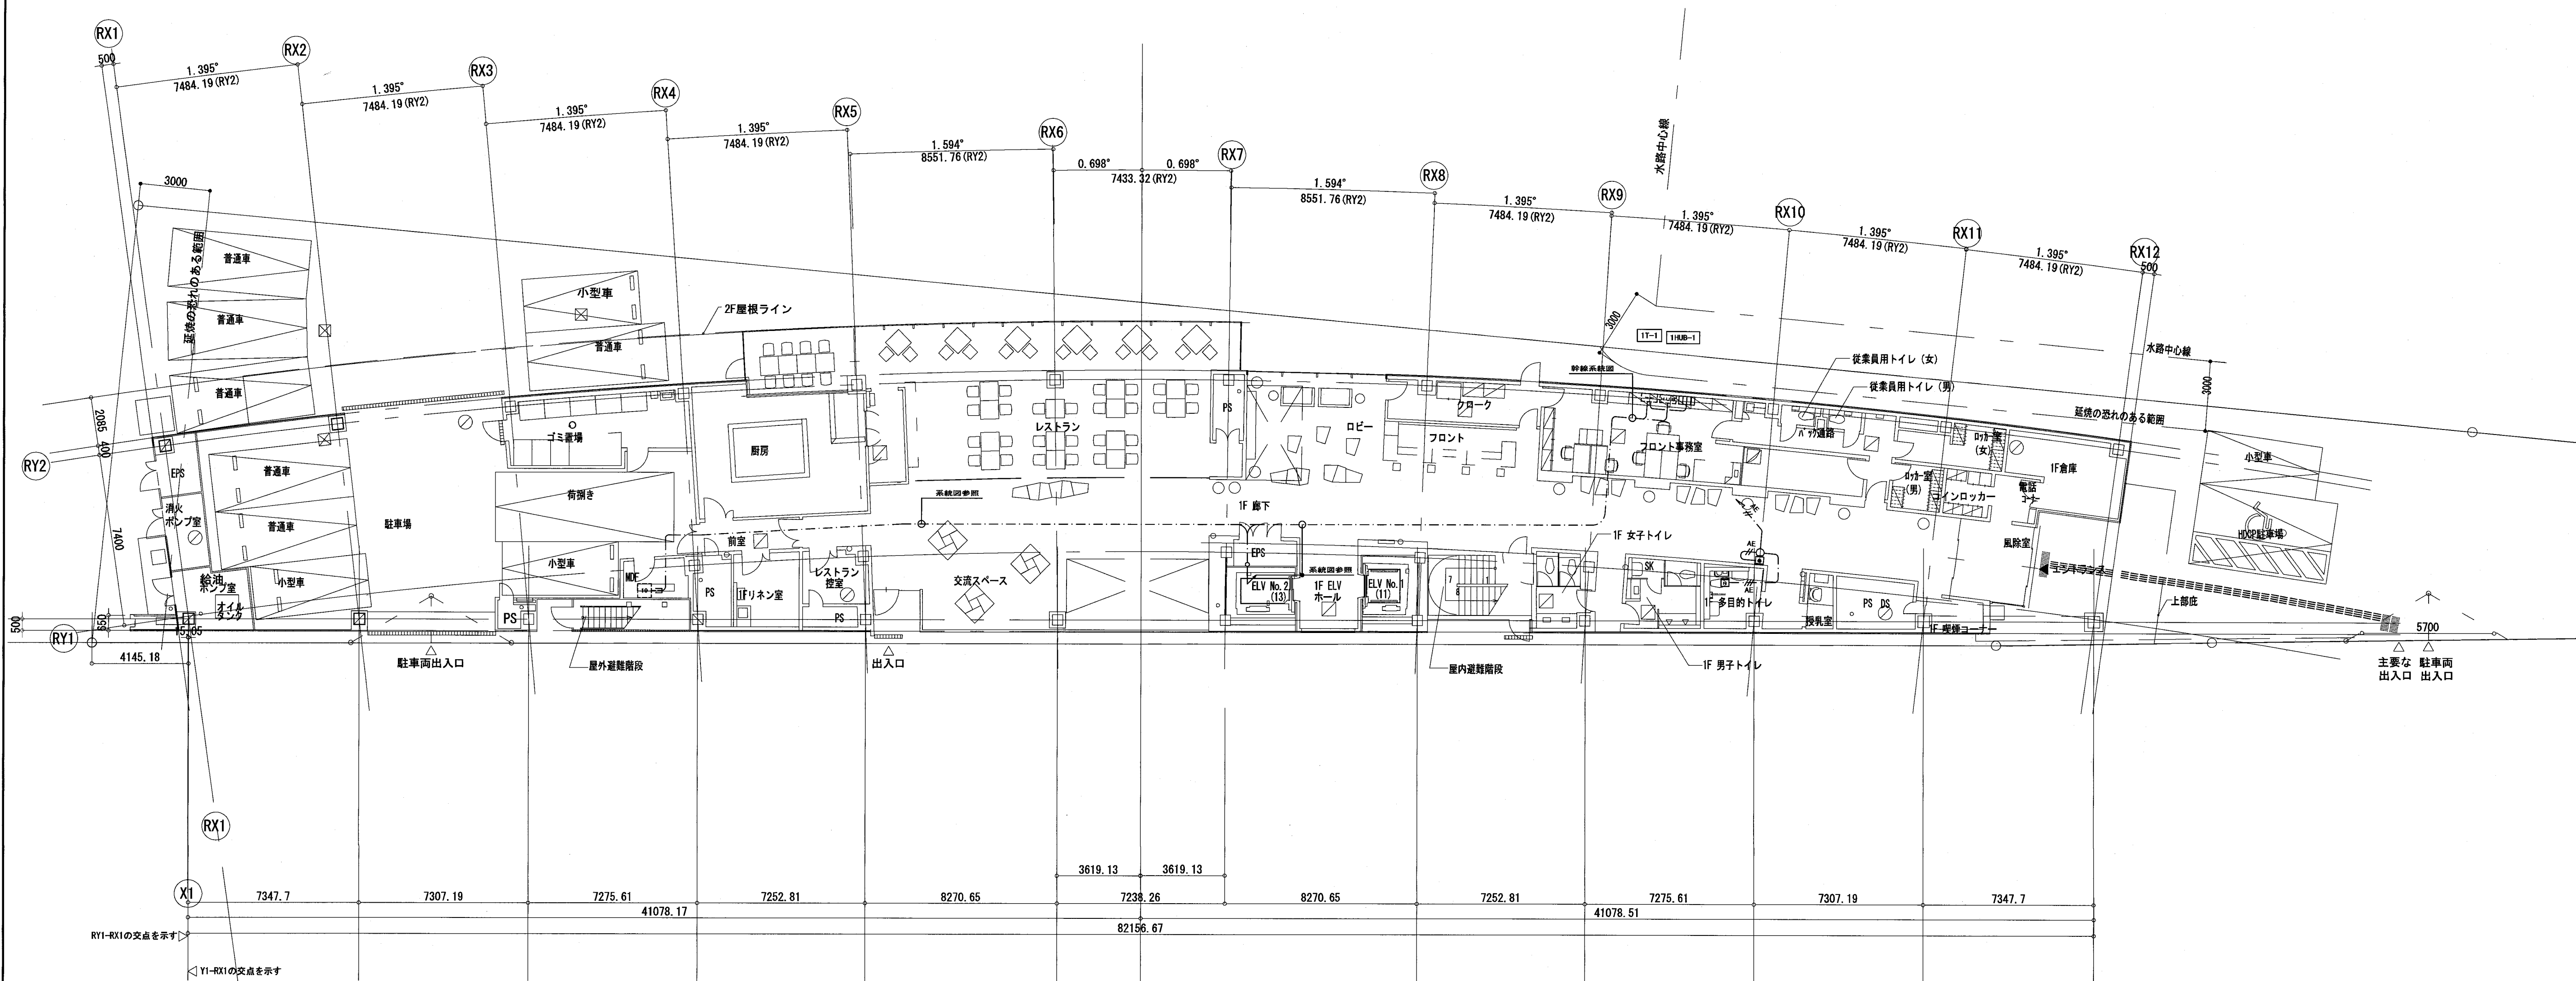

確認申請図	2012.08.01
見積図	2012.08.10
契約図	2012.10.01
竣工図	2013.08.31

設計番号 01-28350-000

島嶼会館建設工事

【竣工図】
発行日 2013.08.31


図面名称

LAN・誘導支援設備
1階平面図


縮尺 A1:1/150, A3:1/300



E-060

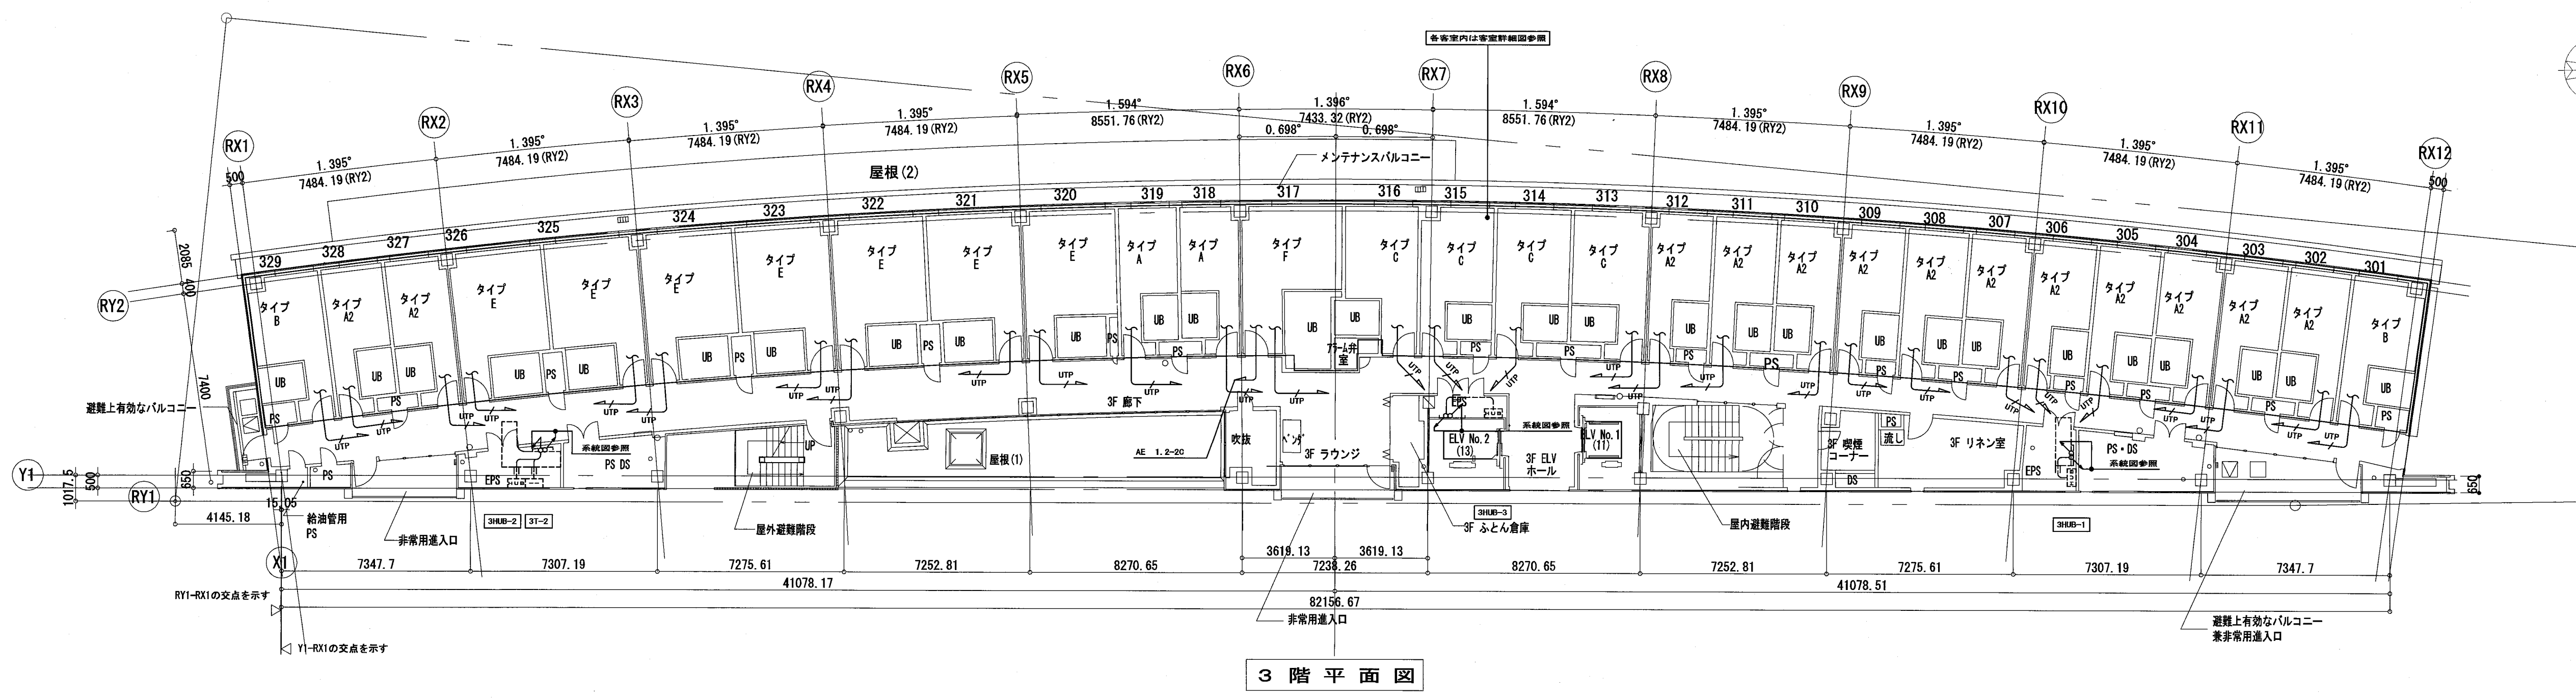

3 階 平 面 図

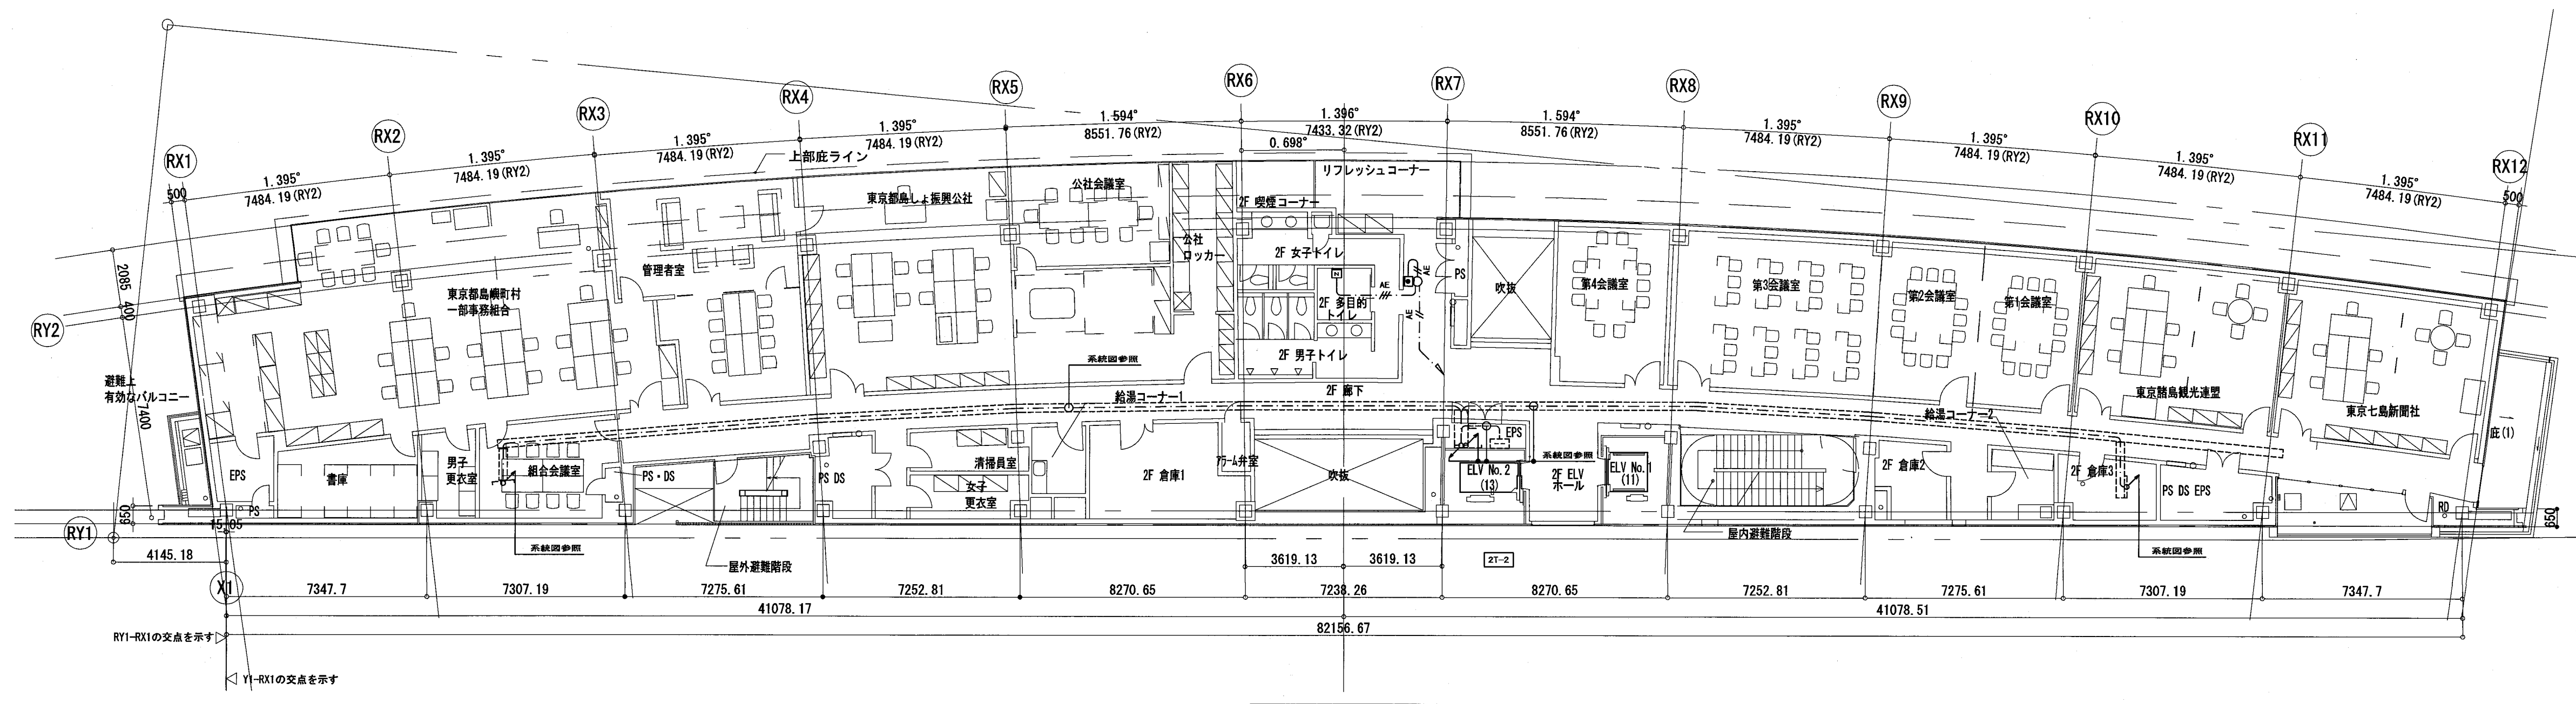

2 階 平 面 図

確認申請図	2012.08.01
見積図	2012.08.10
契約図	2012.10.01
竣工図	2013.08.31

設計番号 01-28350-000


島嶼会館建設工事

【竣工図】
発行日 2013.08.31


図面名称

LAN・誘導支援設備
2・3階平面図

縮尺 A1:1/150, A3:1/300

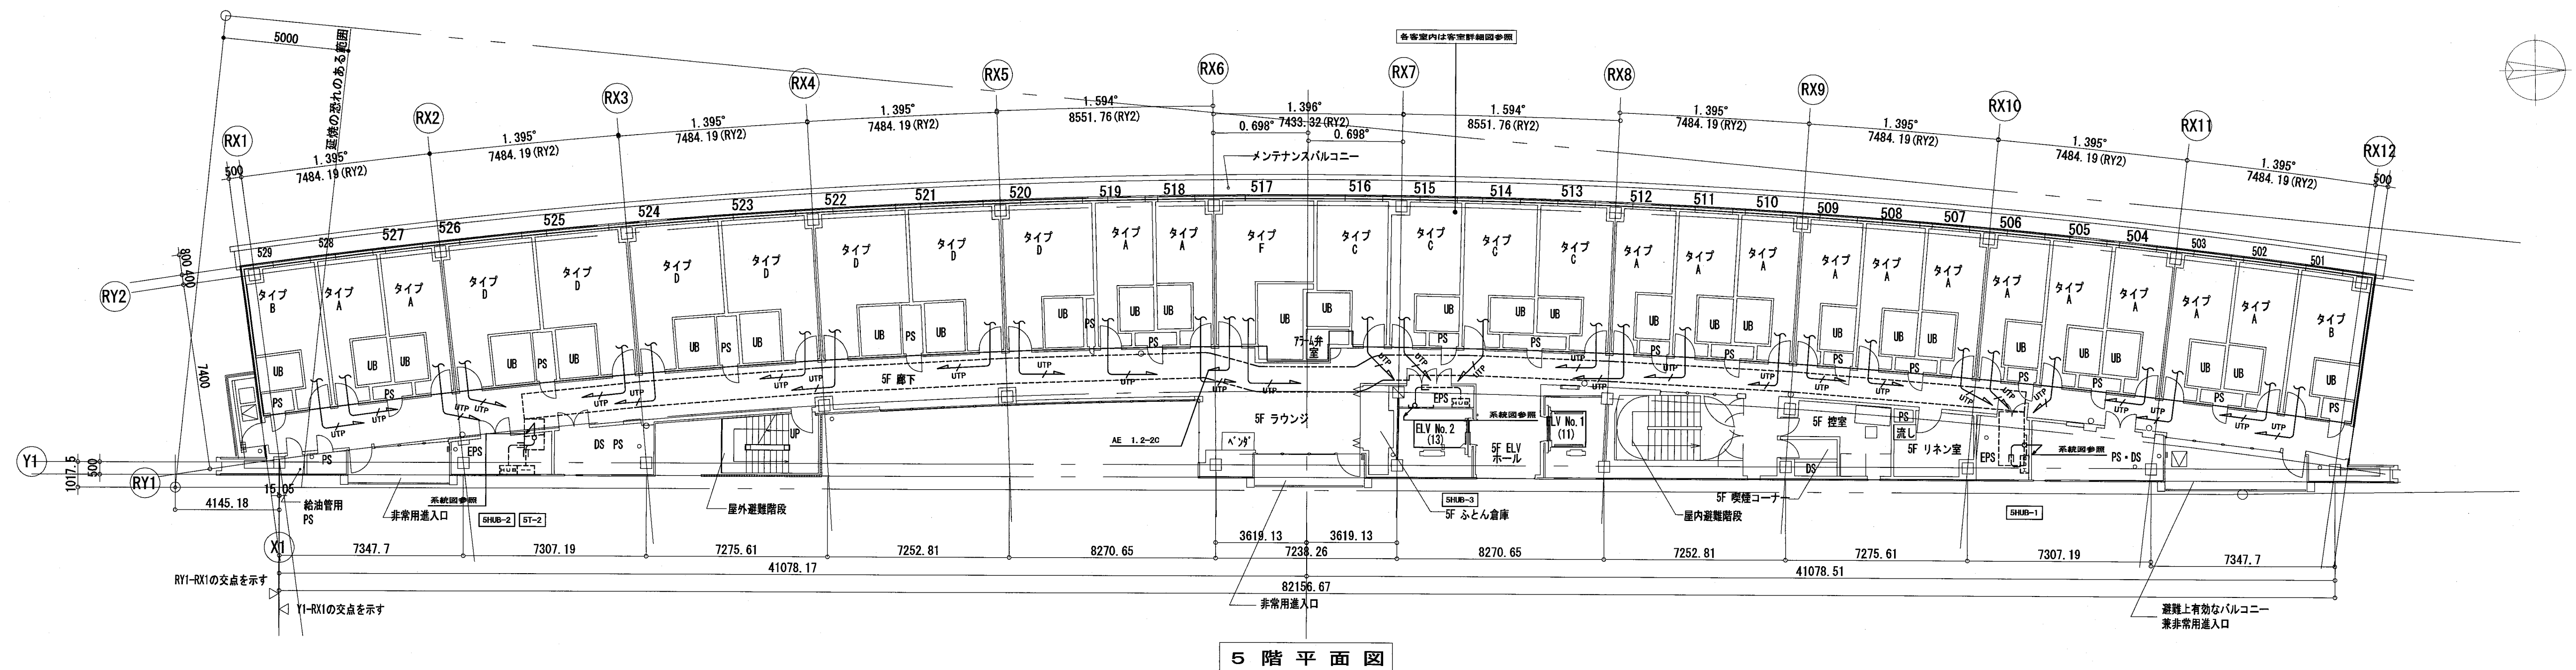

5階平面図

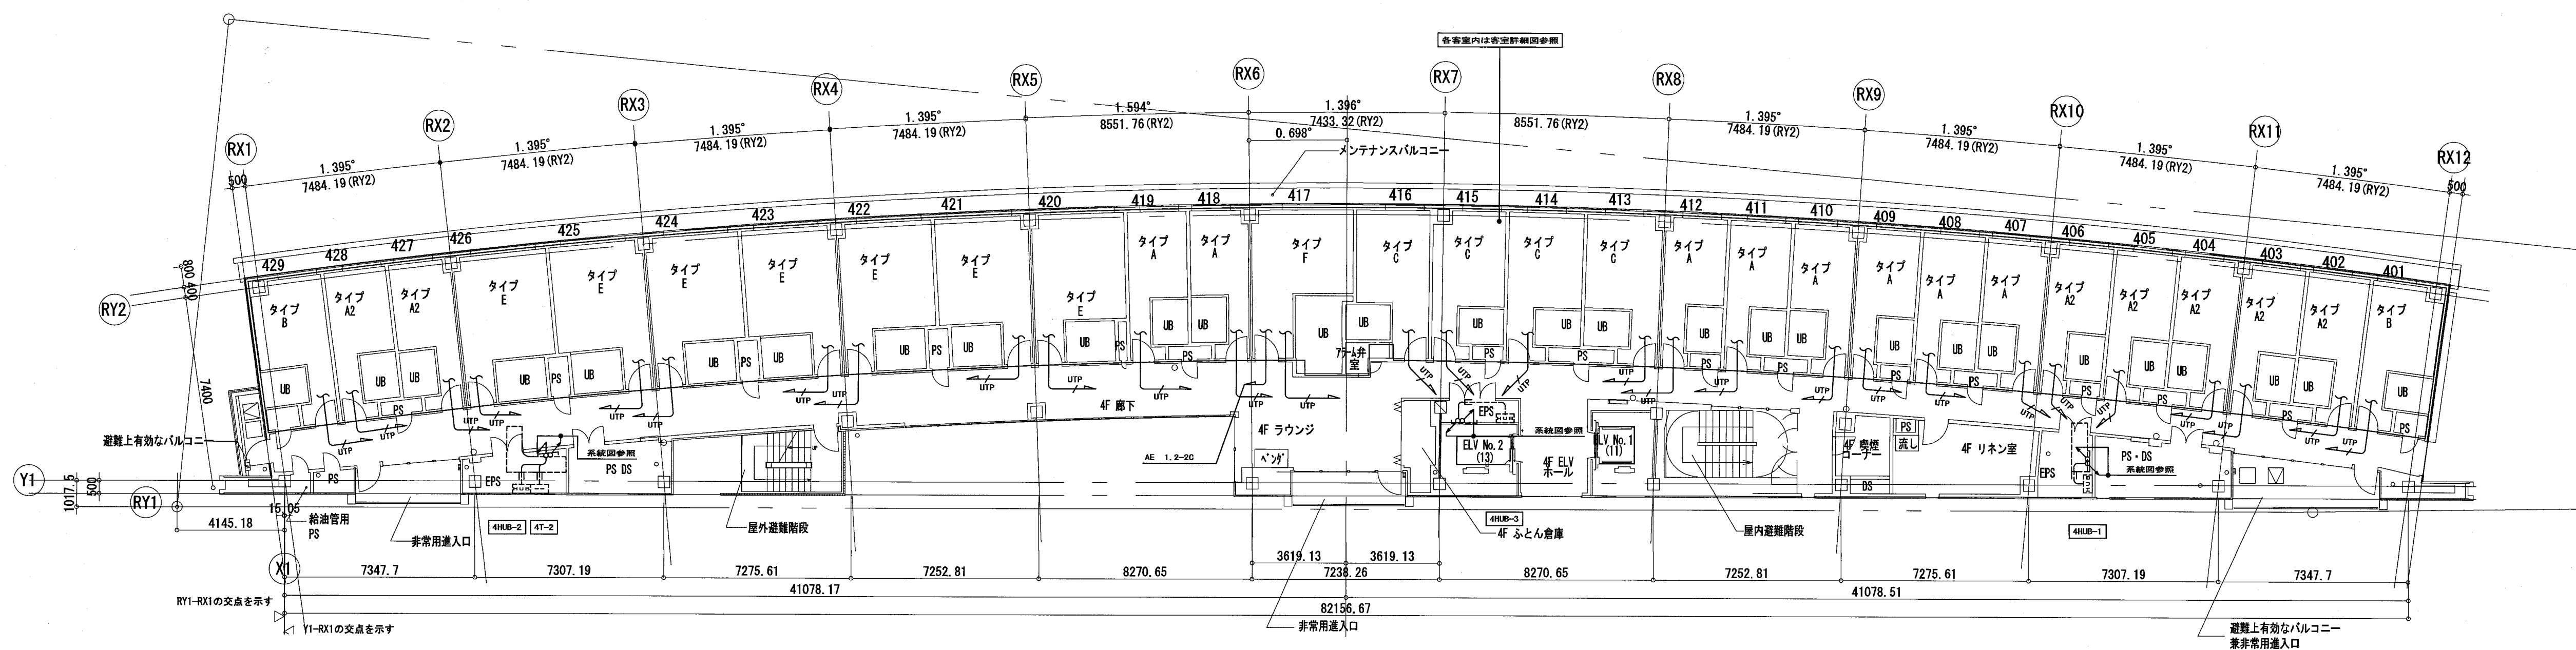

4階平面図

確認申請図	2012.08.01
見積図	2012.08.10
契約図	2012.10.01
竣工図	2013.08.31

設計番号 01-28350-000

島嶼会館建設工事

【竣工図】

発行日 2013.08.31

図面名称

LAN・誘導支援設備
4・5階平面図

縮尺 A1:1/150, A3:1/300

■ 注 記

- 機器仕様はシステムブロック・機器要図参照。
- 特記のない配管配線は下記による。
 --- HP 1.2-2C
 --- HP 1.2-3C
 --- HP 1.2-10P
 --- HP 1.2-15P
 --- HP 1.2-20P
 --- HP 1.2-30P
 --- HP 1.2-3P (電源カットリレー用)
 --- CPEV-S 1.2-3P
 --- UTP 0.5-4P (Cat. 5e)
 --- HP 1.2-3C (19)
 --- HP 1.2-3C (16)
 --- HP 1.2-3C (PF22)

- ケーブル配線の壁内引下げ、壁貫通部分は配管にて保護とする。
- 図中 は、防火区画貫通処理 (国土交通大臣認定工法) を示す。
- 防火区画を貫通するケーブルラック、配管配線は、国土交通大臣認定工法による区画貫通処理を行うこと。
[設備標準図 (防火区画) 参照]
- 図中点線のケーブルラックは幹線設備、電話設備工事とする。

■ 凡 例

シンボル	名 称	備 考
	非常業務兼用ロッカー型アンプ 360W 20局 + 一斉	総合盤内に設置
	業務リモコン	
	RJ 45 端子台	総合盤内に設置
	天井埋込型スピーカー 3W (1W接続)	
	天井埋込型スピーカー (ATT付) 3W (1W接続)	
	防滴型天井埋込型スピーカー 3W	
	防滴型天井埋込型スピーカー 3W	浴室用
	壁掛型スピーカー (ATT付) 3W (1W接続)	
	防滴型ホーンスピーカー 5W	
	ELV用スピーカー	ELV工事
	音量調節器 (0.5 ~ 6W)	
	電源カットリレー	
	端子盤	電話設備工事
	自火報受信機	自火報設備工事
	別途制御盤	
	ジャンクションボックス (防水型、溶融重合めっき)	

■ アンプ容量計算

シンボル 出力W数	1W	1W	3W	3W	1W	5W	1W
数量	1	2	2	2	1	1	1
6階	—	8	2	2	1	1	—
M6階	—	—	—	—	—	3	—
5階	—	39	—	—	2	—	—
4階	—	39	—	—	1	—	—
3階	—	39	—	—	2	—	—
2階	14	13	—	—	6	—	—
1階	4	18	1	—	5	4	2
合計台数	18	156	3	2	17	8	2
小計容量	18	156	9	6	17	40	2
合計容量	248W						
決定容量	360W						

■ 放送系統表

No.	非常 系統番号	業務 系統番号	系 統 名 称
			階 名称 (放送エリア)
1	①	1F	共用
2	②	1F	後方諸室
3	③	1F	駐車場
4	④	2F	共用
5	⑤	2F	後方諸室
6	⑥	3F	共用
7	⑦	3F	客室
8	⑧	4F	共用
9	⑨	4F	客室
10	⑩	5F	共用
11	⑪	5F	客室
12	⑫	6F	共用
13	⑬	6F	浴室
14	⑭	6F	屋外
15	⑮	6F以下部	屋外
16	⑯		屋内避難階段
17	⑰		ELV No. 1
18	⑱		ELV No. 2
19			予備
20			予備

確認申請図	2012.08.01
見積図	2012.08.10
契約図	2012.10.01
竣工図	2013.08.31

設計番号 01-28350-000

鳥嶋会館建設工事

【竣工図】
発行日 2013.08.31

図面名称

拡声装置設備
系統図

縮尺 1/

E-063

AGAD09






■ 注 記

- 幹線詳細および機器仕様は系統図参照。
- 特記なき配管配線は下記とする。
 --- HP 1.2-2C --- HP 1.2-3C (19)
 --- HP 1.2-3C (16) --- HP 1.2-3C (16)
 --- CPEV S 1.2-3P ---
 --- UTP 0.5-4P (Cat. 5e) --- HP 1.2-3C (PF22)
- ケーブル配線の壁内引下げ、壁貫通部分はP.F.管にて保護とする。
- 防火区画および異種用途区画、界壁区画、専用不燃を貫通する配管配線は、
国土交通大臣認定工法による貫通処理を行うこと。
 [設備標準図(防火区画)参照]
- 図中 は、防火区画貫通処理(国土交通大臣認定工法)を示す。
- 外部より建屋内への貫通部は防水処理を施すこと。
- 図中点線のケーブルラックは幹線設備工事とする。

■ 凡 例

シンボル	名 称	備 考
	非常業務兼用ロッカー型アンプ 360W 20局 + 一斉	総合室内に設置
	業務リモコン	
	RJ45端子台	総合室内に設置
	天井埋込型スピーカー 3W (1W接続)	
	天井埋込型スピーカー (ATT付) 3W (1W接続)	
	防滴型天井埋込型スピーカー 3W	浴室用
	防滴型天井埋込型スピーカー 3W	
	壁掛型スピーカー (ATT付) 3W (1W接続)	
	防滴型ホーンスピーカー 5W	
	ELV用スピーカー	ELV工事
	音量調節器 (0.5~6W)	
	電源カトリレー	
	端子盤	電話設備工事
	自火報受信機	自火報設備工事
	別途制御盤	
	ジャンクションボックス (防水型、溶融垂鉛めっき)	

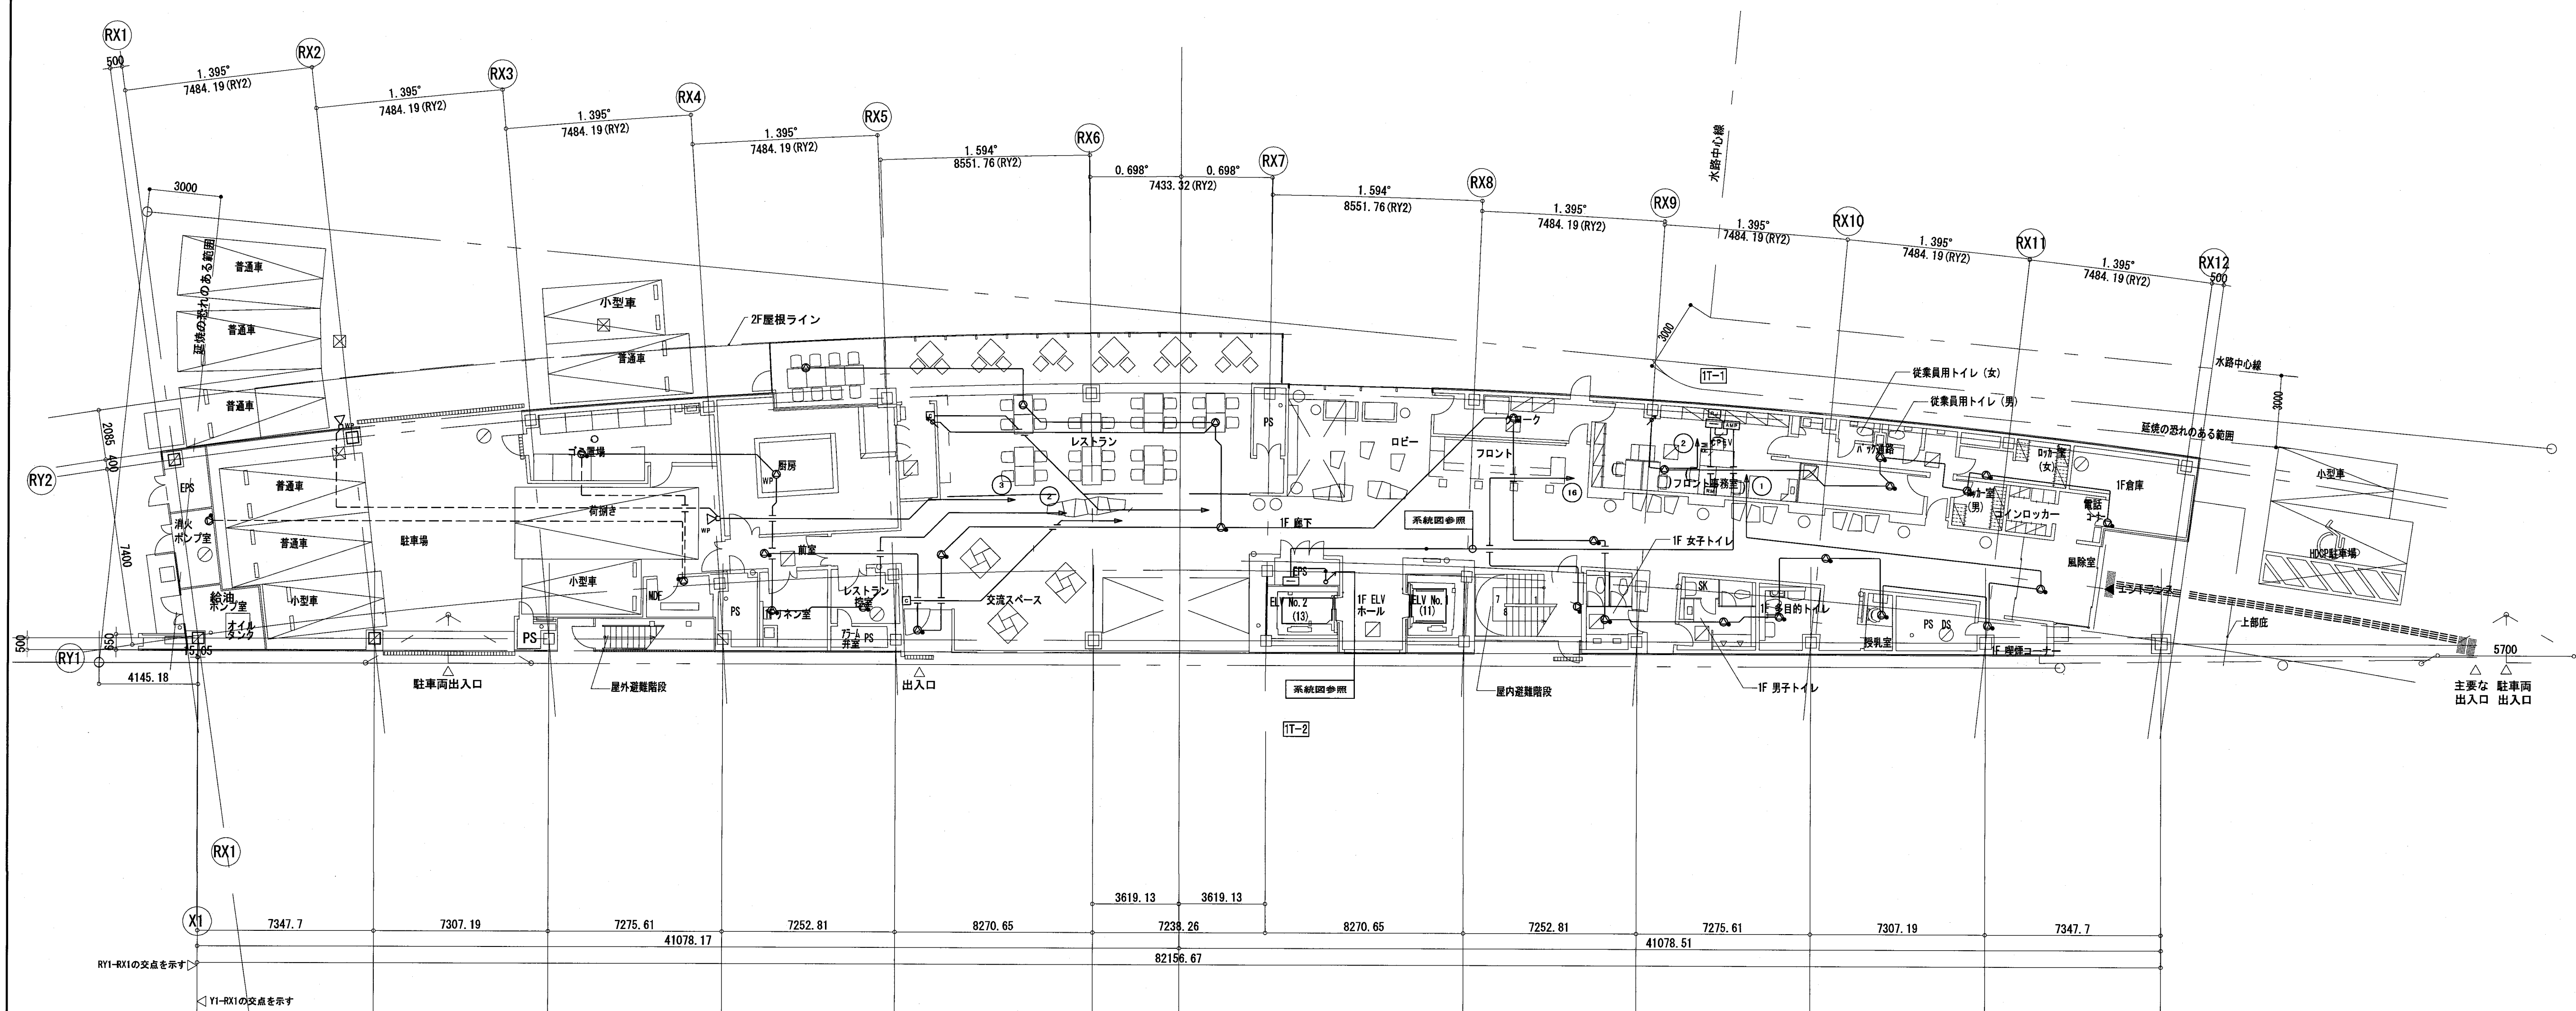

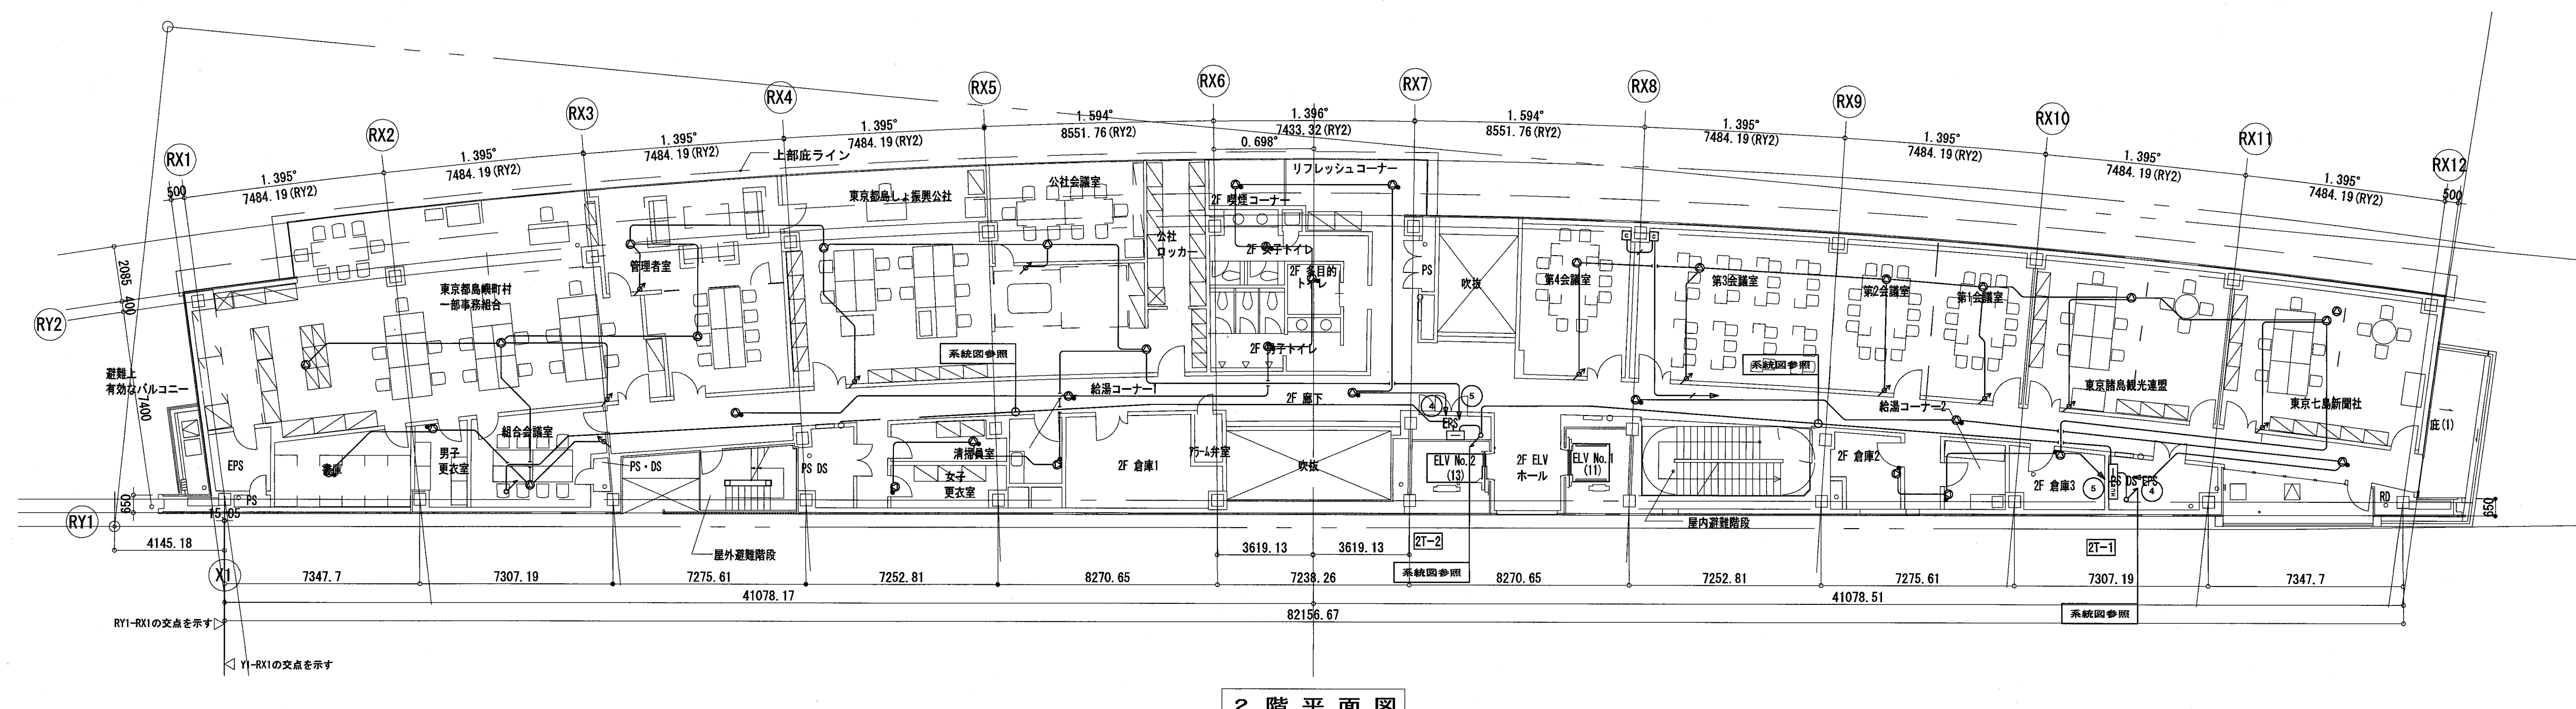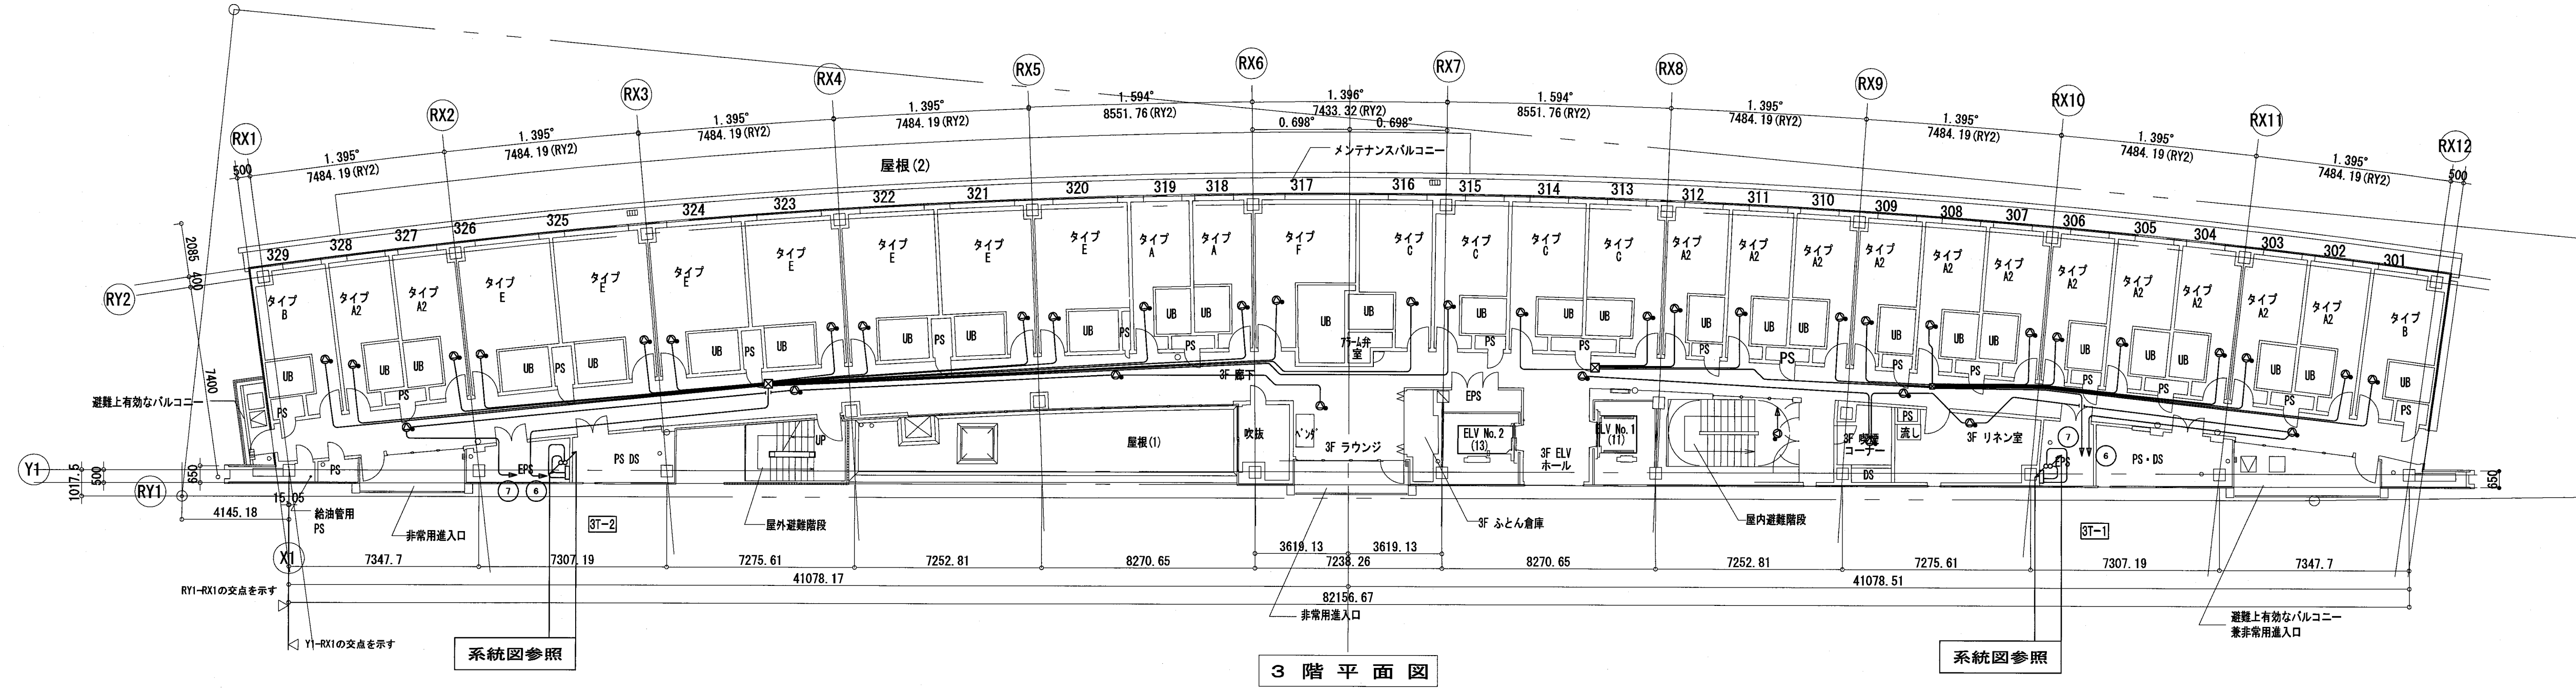

確認申請図	2012.08.01
見積図	2012.08.10
契約図	2012.10.01
竣工図	2013.08.31


設計番号 01-28350-000

島嶼会館建設工事


【竣工図】
発行日 2013.08.31
図面名称

拡声装置設備
2・3階平面図

縮尺 A1:1/150, A3:1/300

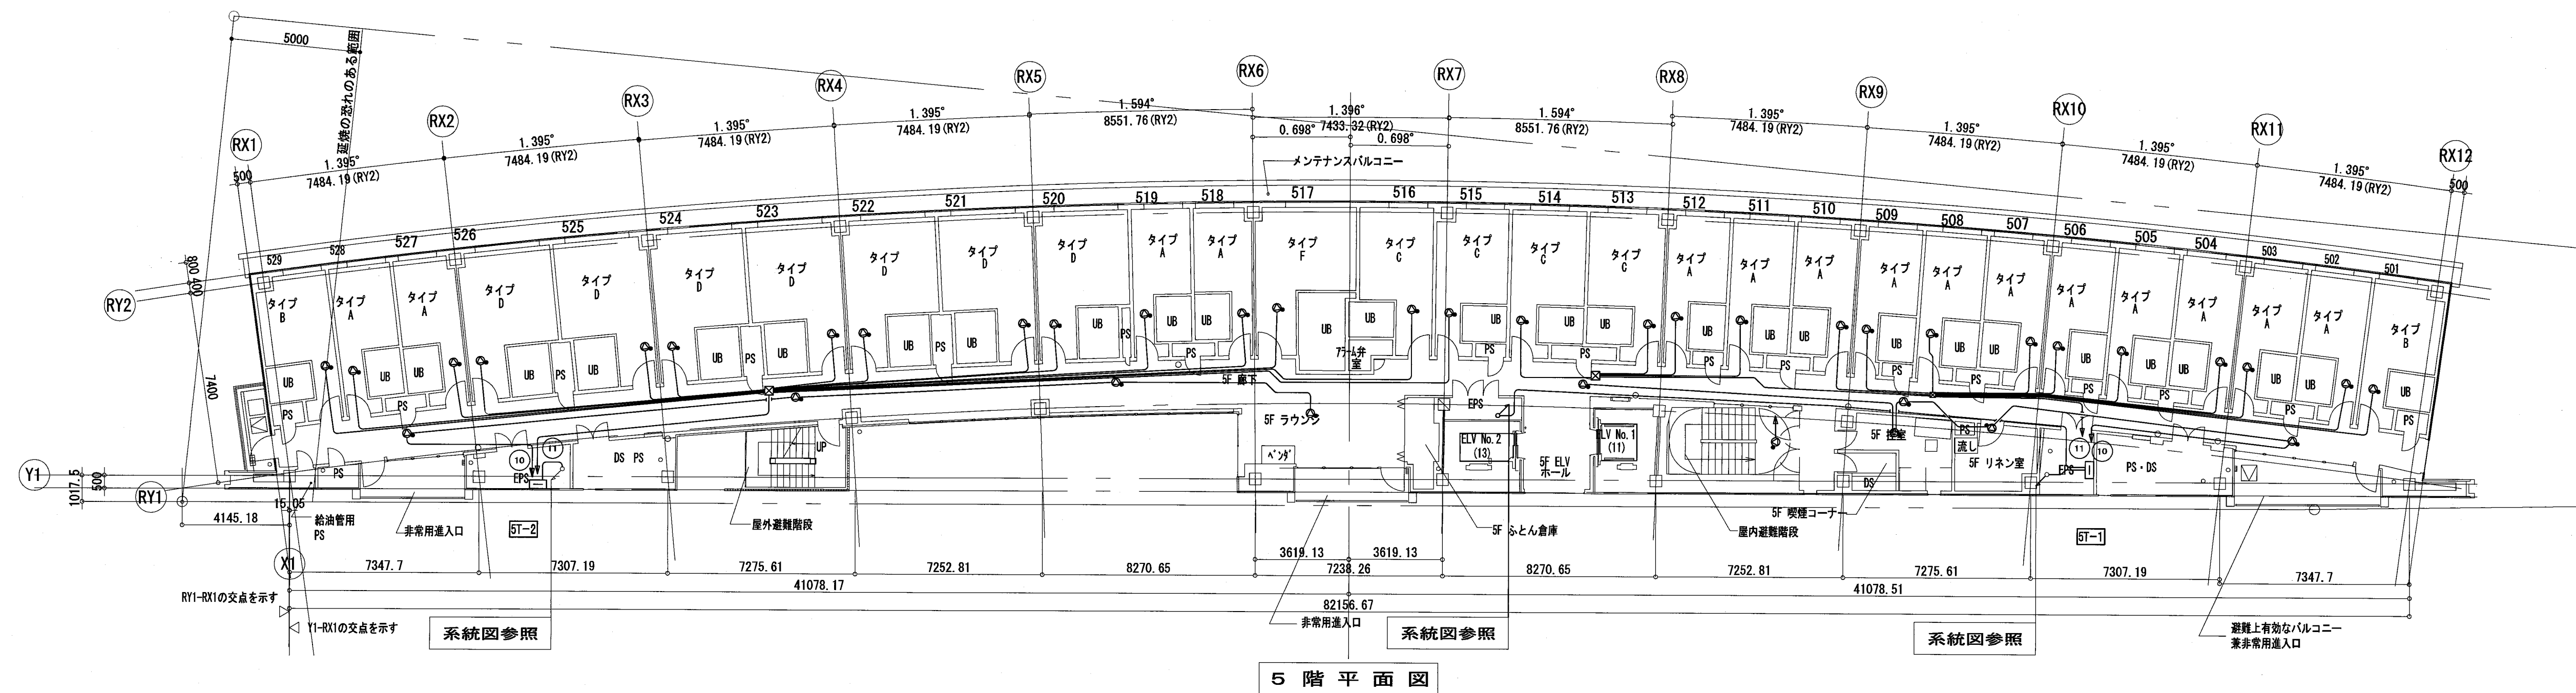

5 階平面図

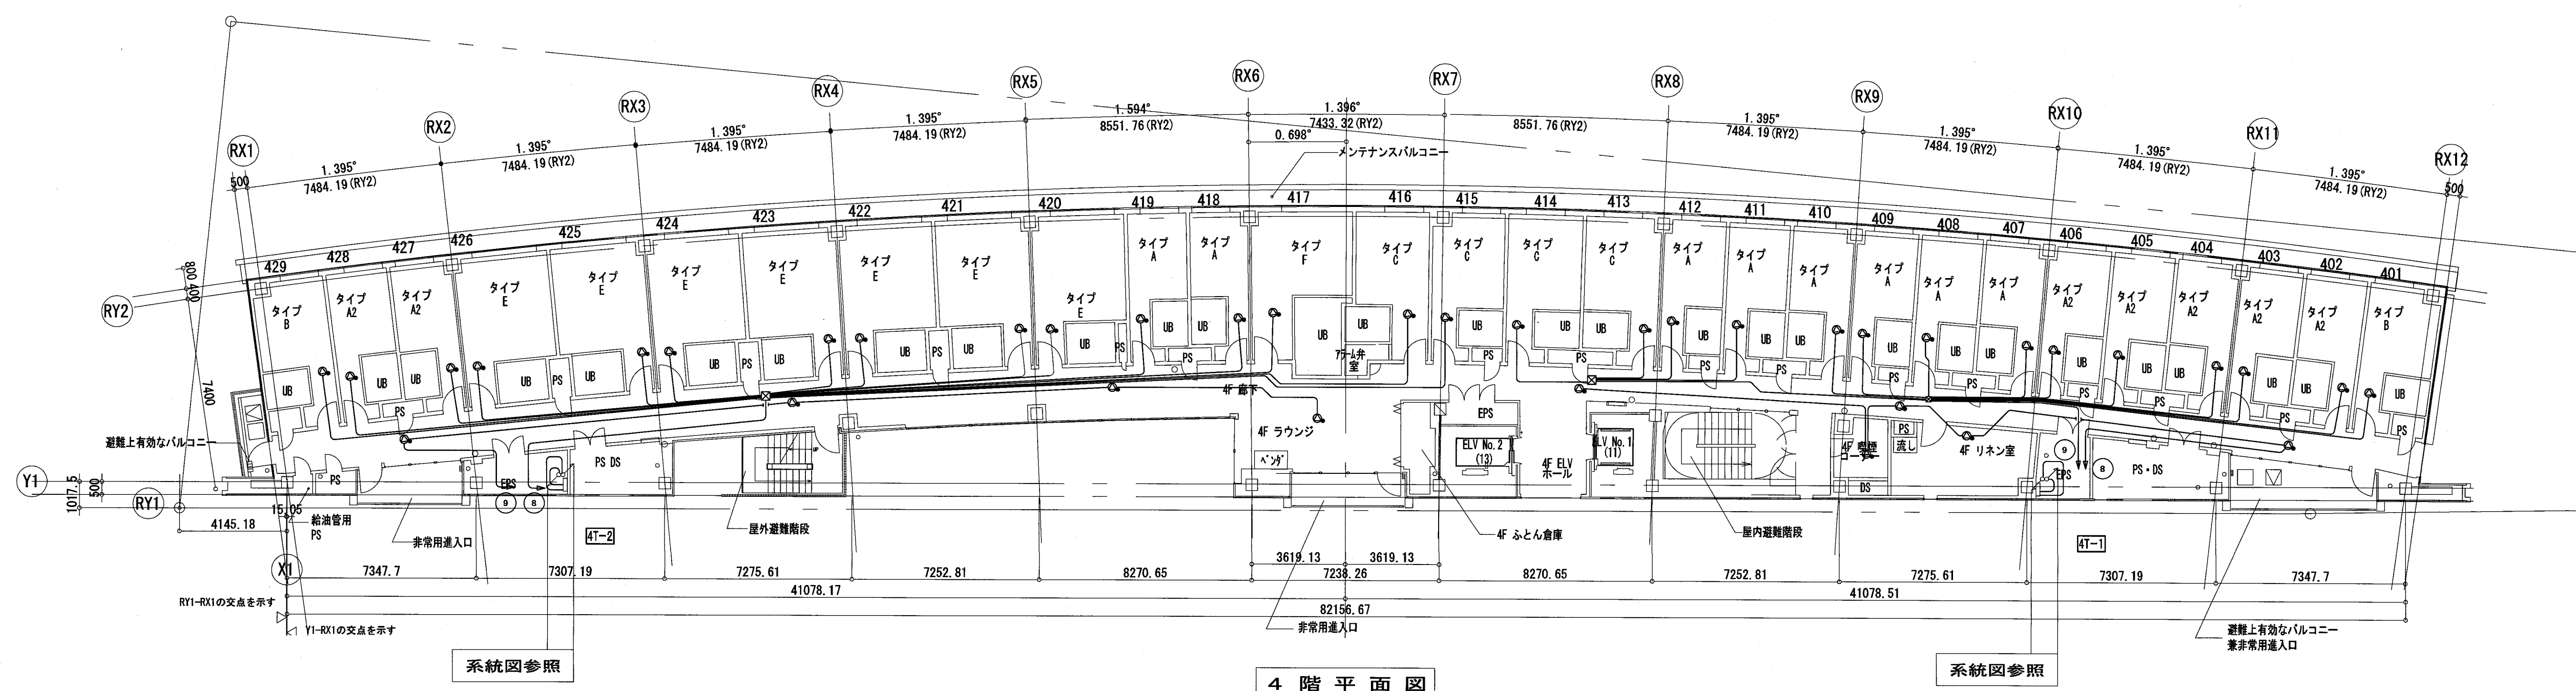

4 階平面図

確認申請図	2012.08.01
見積図	2012.08.10
契約図	2012.10.01
竣工図	2013.08.31

設計番号 01-28350-000


島嶼会館建設工事

【竣工図】
発行日 2013.08.31


図面名称

拡声装置設備
4・5階平面図

縮尺 A1:1/150, A3:1/300

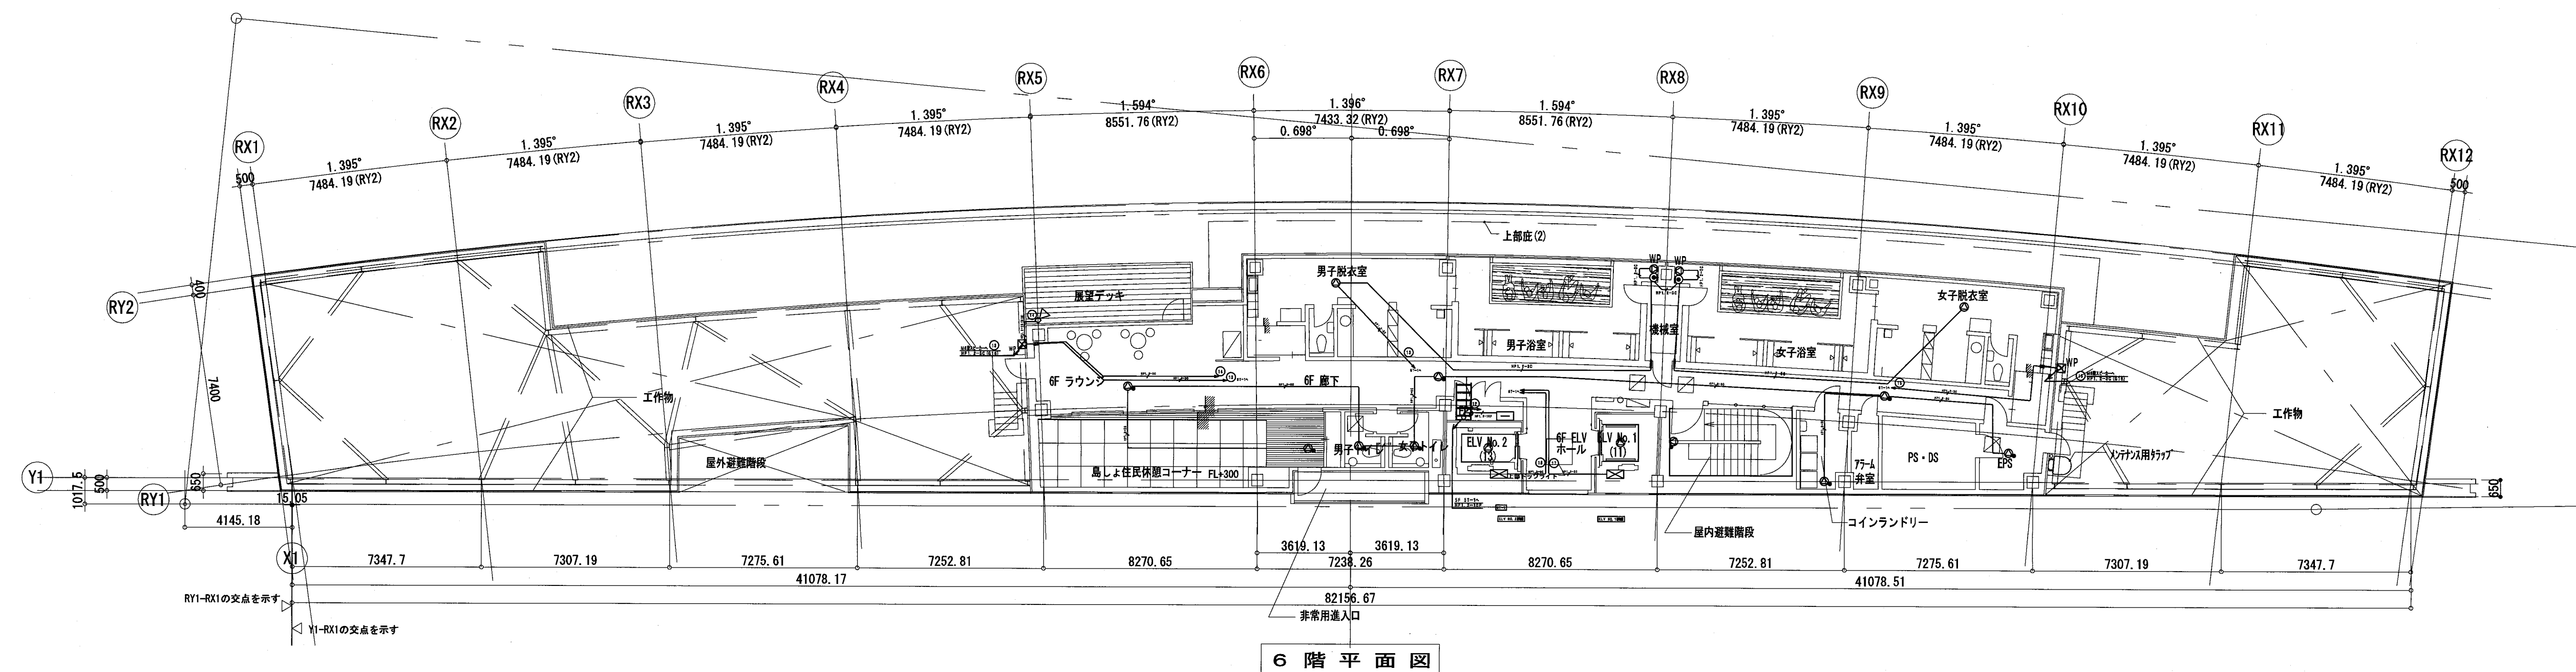

6 階平面図

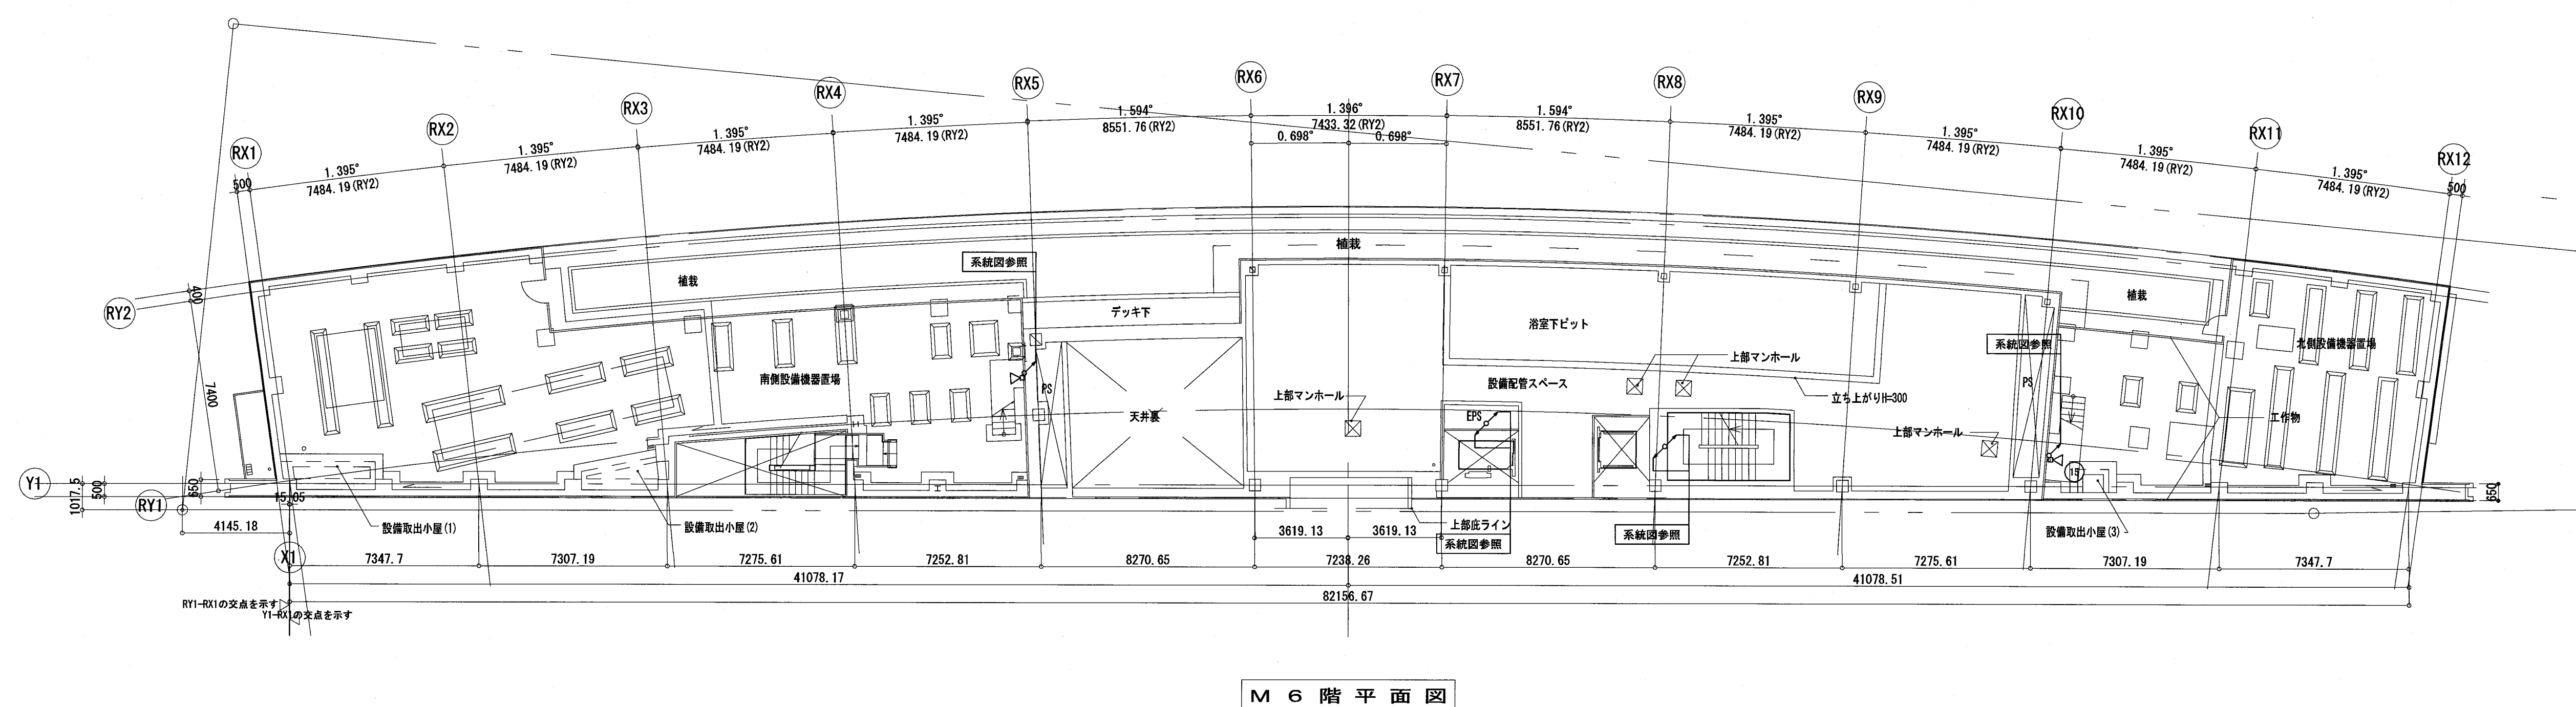

M 6 階平面図

確認申請図	2012.08.01
見積図	2012.08.10
契約図	2012.10.01
竣工図	2013.08.31

設計番号 01-28350-000

島嶼会館建設工事

【竣工図】

発行日 2013.08.31

図面名称

拡声装置設備
M 6・6 階平面図


縮尺 A1:1/150, A3:1/300

竣工図 2013.08.31


E-068

AQA009

Copyright © 大成建設株式会社 著作権等の許可なく複製、転載、第三者提供等の行為を禁止する。

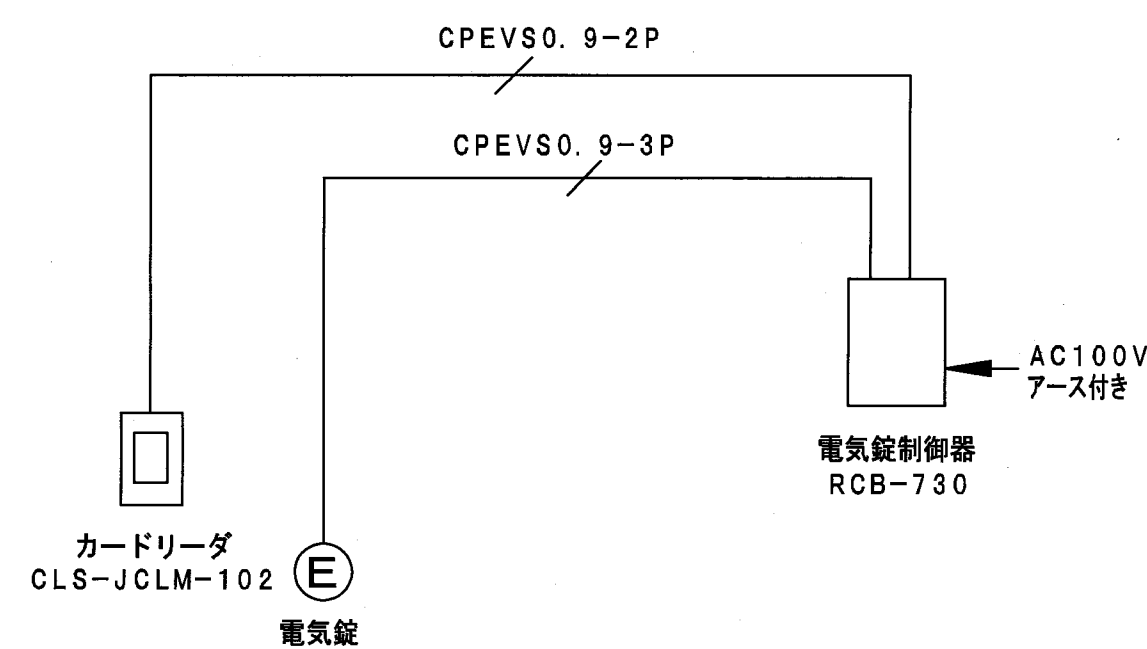


男子脱衣室

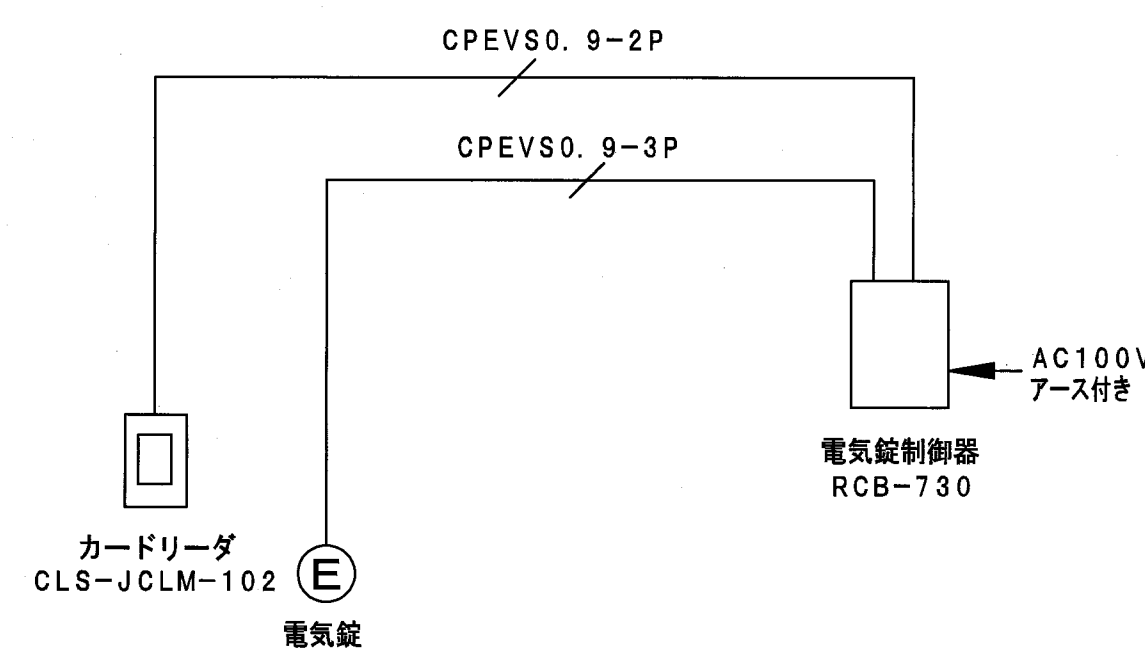


女子脱衣室


6 F

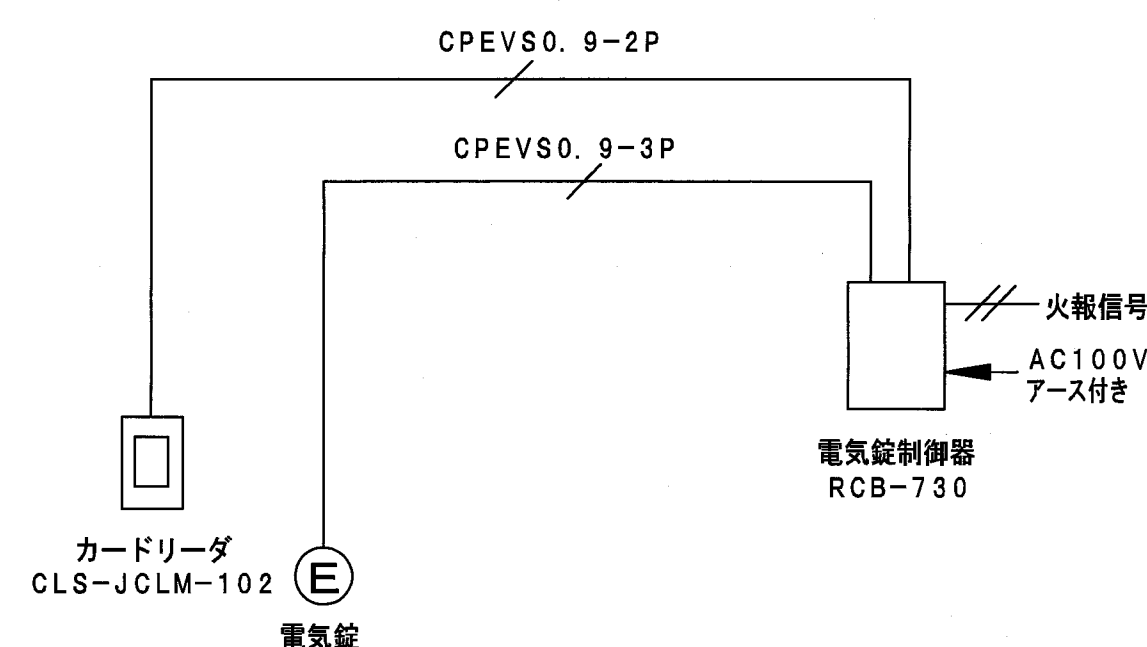

事務室

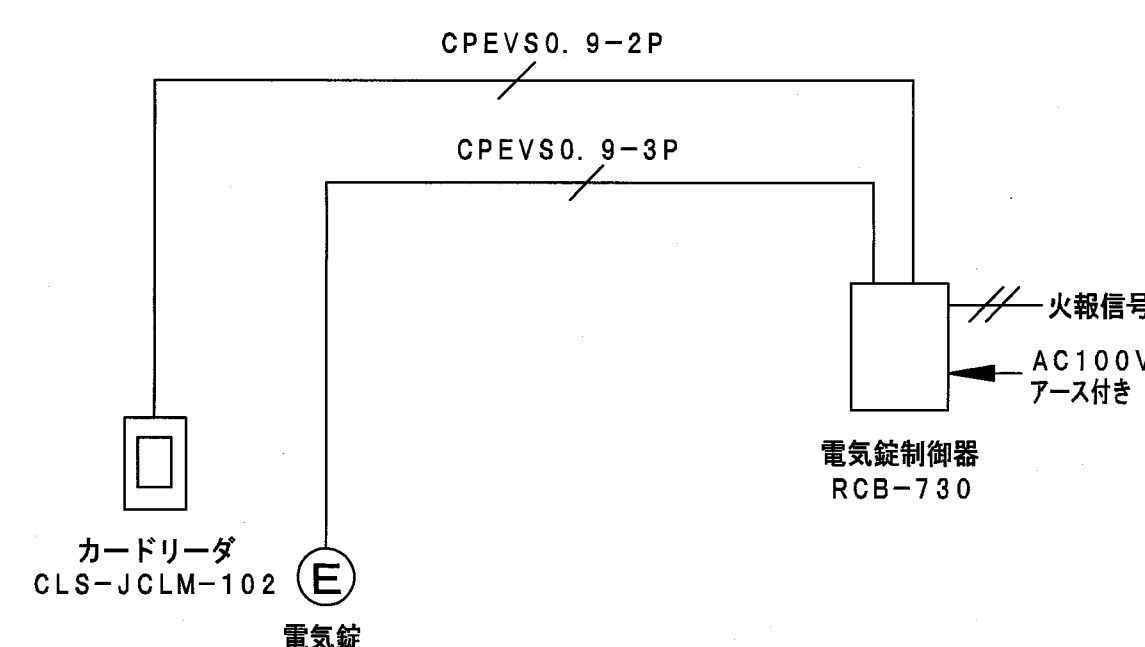

事務室

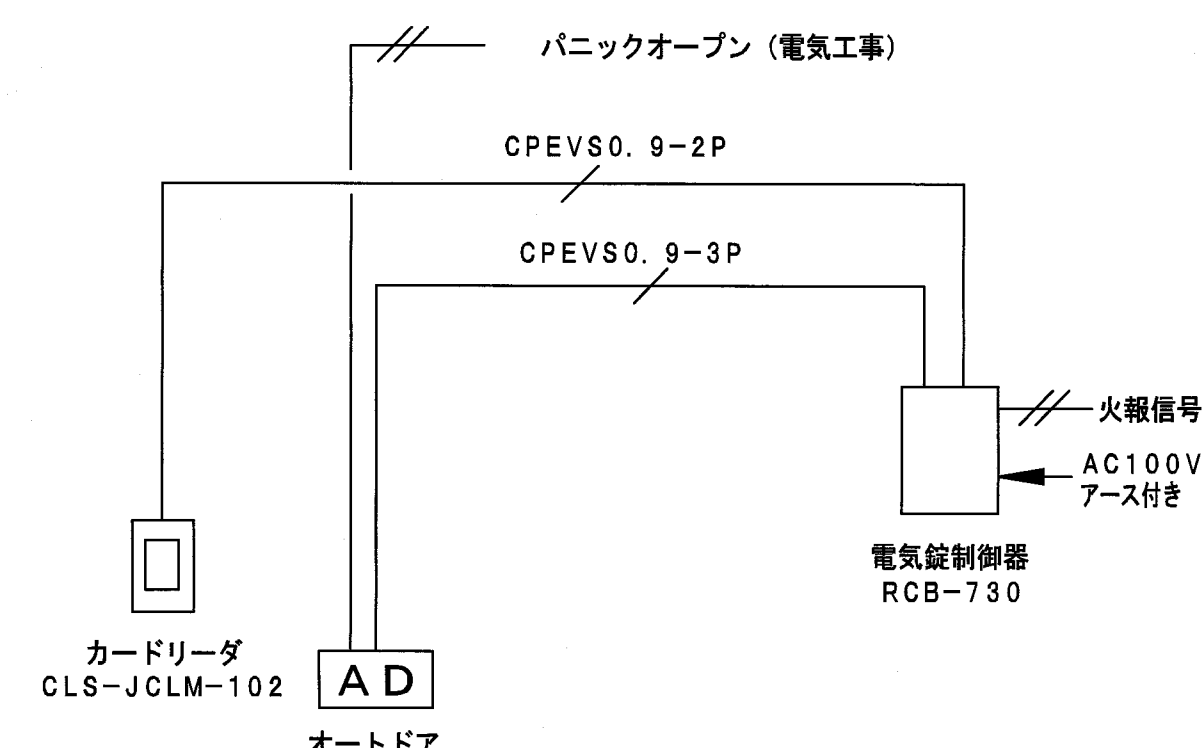

24hタイマーの設置はオートドア工事
エントランス フロント

1 F

逆マスターカードリーダー			電気錠制御器		
CLS-JCLM-102			RCB-730		
項目	内容	備考	項目	内容	備考
使用周囲温度	5~40℃ (結露・氷結なきこと)		使用周囲温度	0~40℃ (結露・氷結なきこと)	
使用周囲湿度	30%~80%		使用周囲湿度	85%以下	
入力電圧	DC2.4V	電気錠制御器より供給	入力電圧	AC100V (50/60Hz)	
バックアップ電源	DC6V (単3アルカリ乾電池4本)		消費電力	5.0VA以下	
取付	3割用スイッチボックスカバー付き	仕上り面より指定深さあり	重量	約2Kg	

確認申請図	2012.08.01
見積図	2012.08.10
契約図	2012.10.01
竣工図	2013.08.31

設計番号 01-28350-000

島嶼会館建設工事

【竣工図】
発行日 2013.08.31


図面名称

セキュリティ設備
仕様外形図

縮尺 1/100

E-069

竣工図 2013.08.31

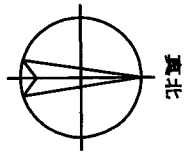


TAISEI CORPORATION

TAISEI DESIGN
Planners Architects & Engineers

大成建設株式会社一級建築士事務所
〒163-0606新宿区西新宿1-25-1
URL: <http://www.taisei.co.jp>

一級 第338032号
設備設計一級 第 3946号
設計 高木 淳
担当 金子 一登

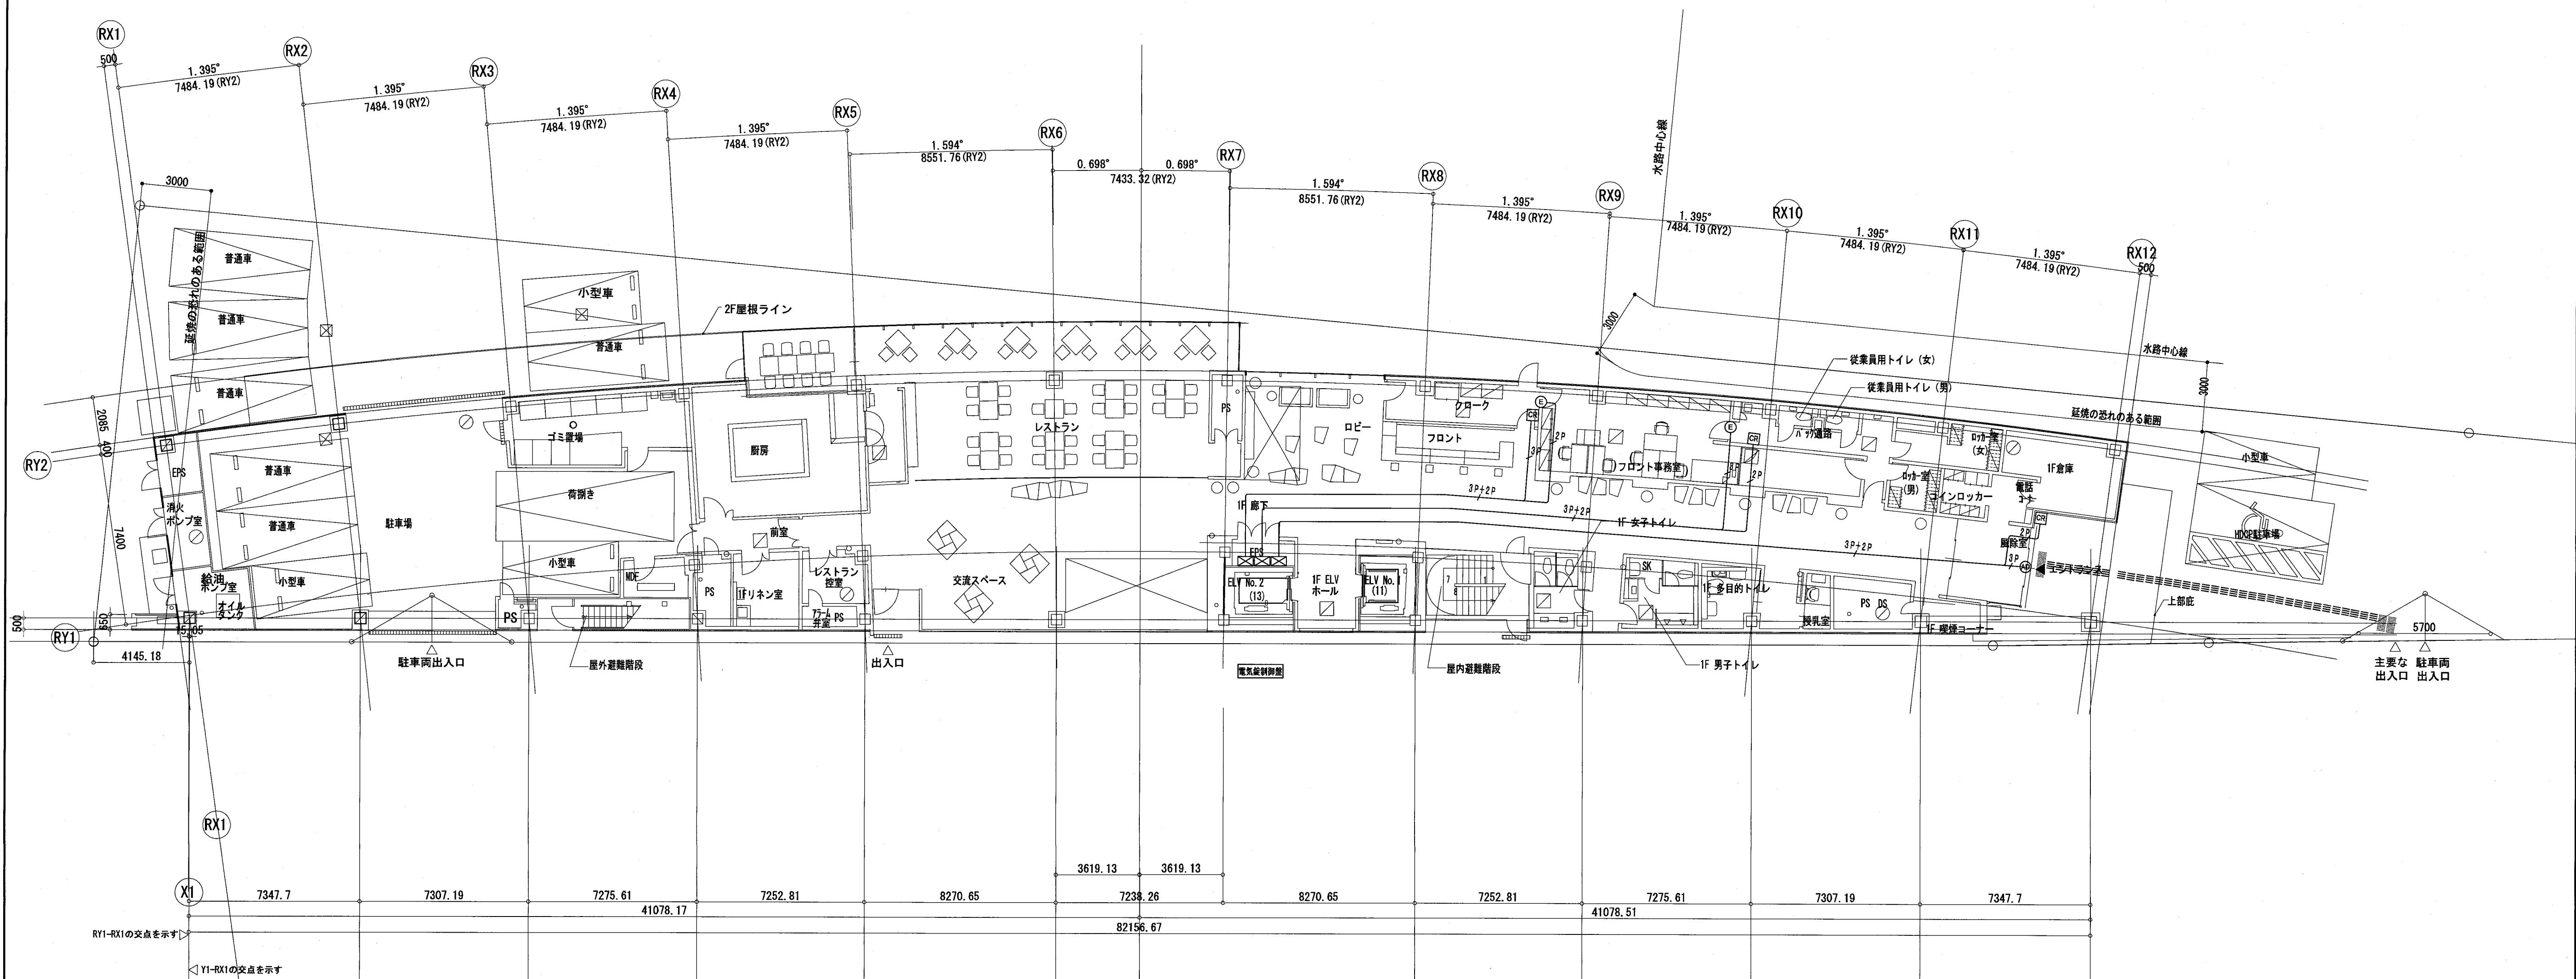

確認申請図	2012.08.01
見積図	2012.08.10
契約図	2012.10.01
竣工図	2013.08.31

設計番号 01-28350-000

鳥嶋会館建設工事

【竣工図】

発行日 2013.08.31

図面名称



セキュリティ設備
1階平面図

縮尺 A1:1/150, A3:1/300

竣工図	設計	工事
2013.08.31		

E-070

ACAD09

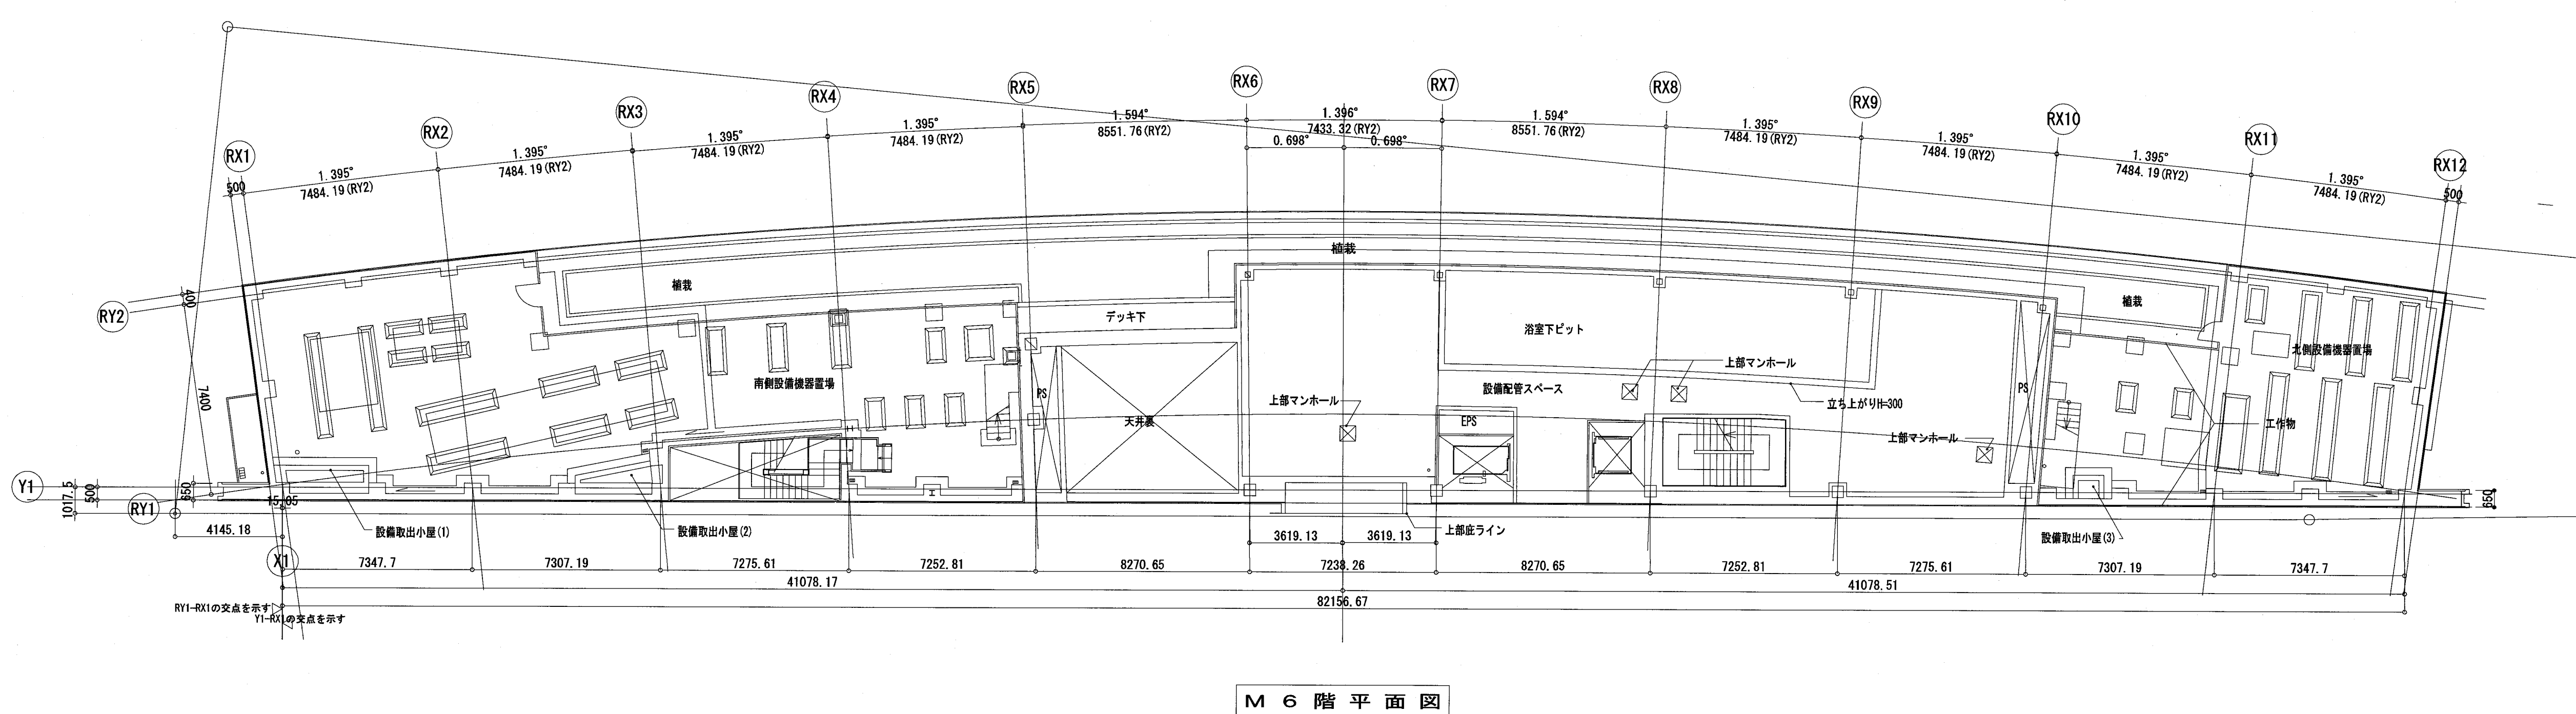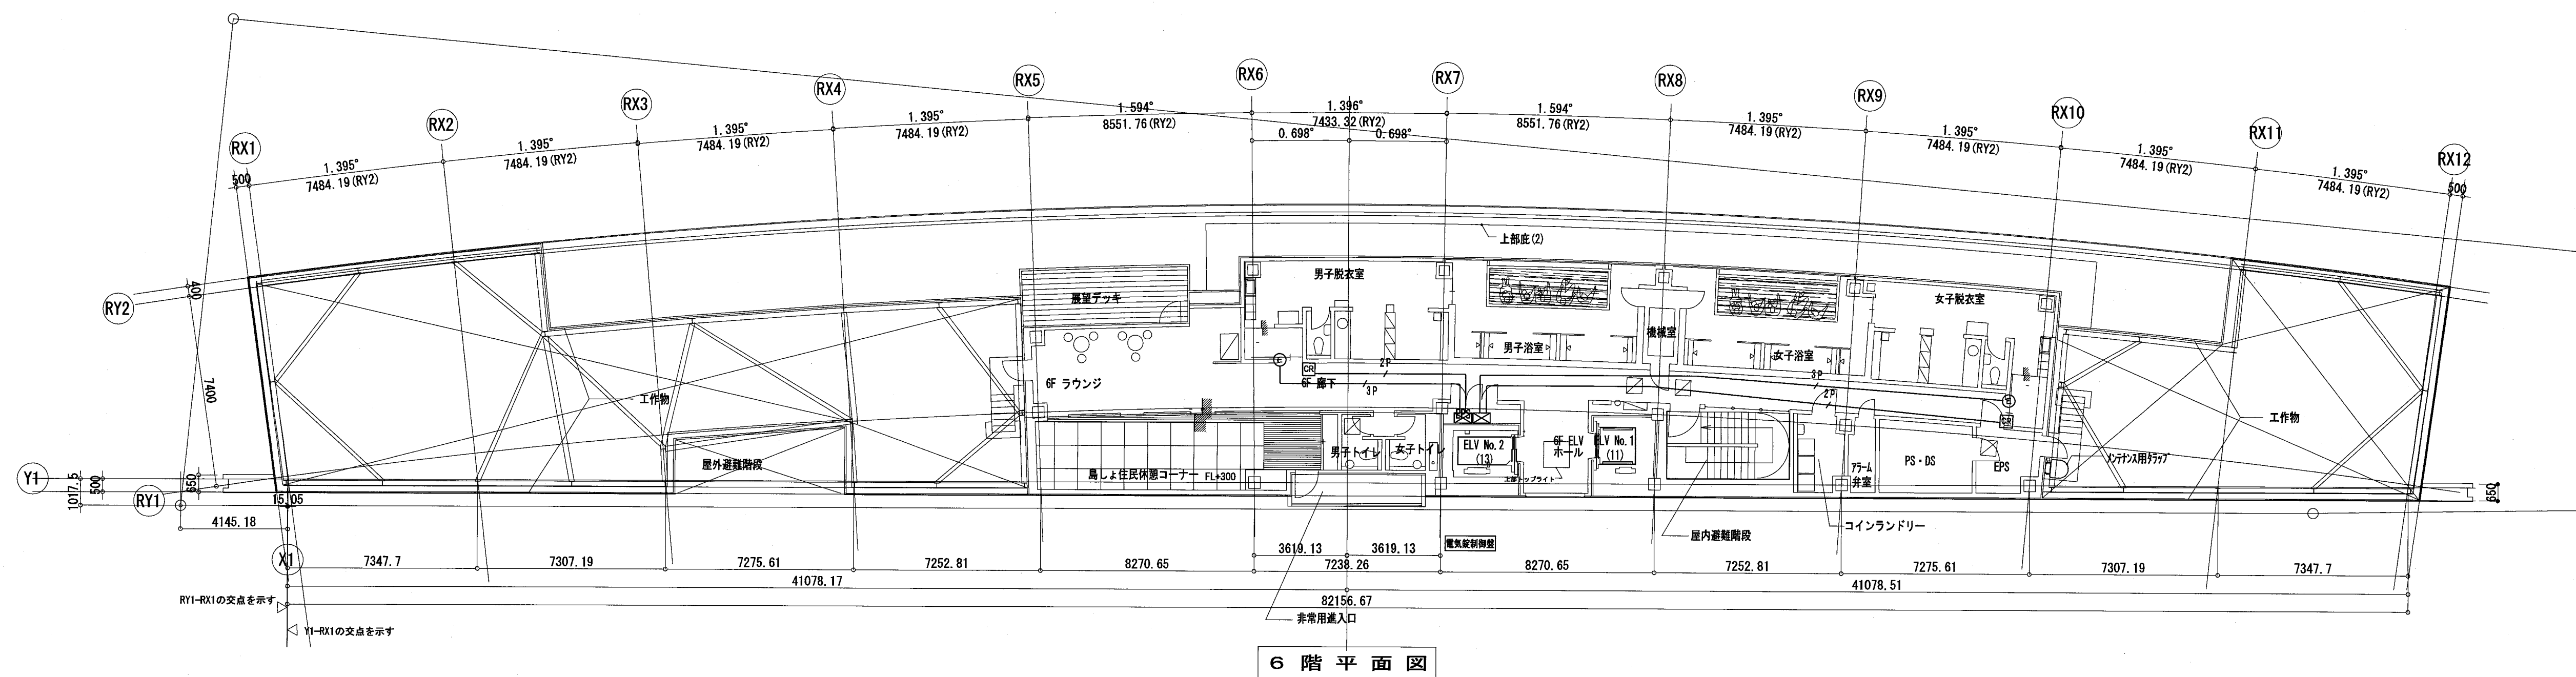

確認申請図	2012.08.01
見積図	2012.08.10
契約図	2012.10.01
竣工図	2013.08.31


設計番号 01-28350-000

島嶼会館建設工事

【竣工図】
発行日 2013.08.31
図面名称

セキュリティ設備
M6・6階平面図

縮尺 A1:1/150, A3:1/300

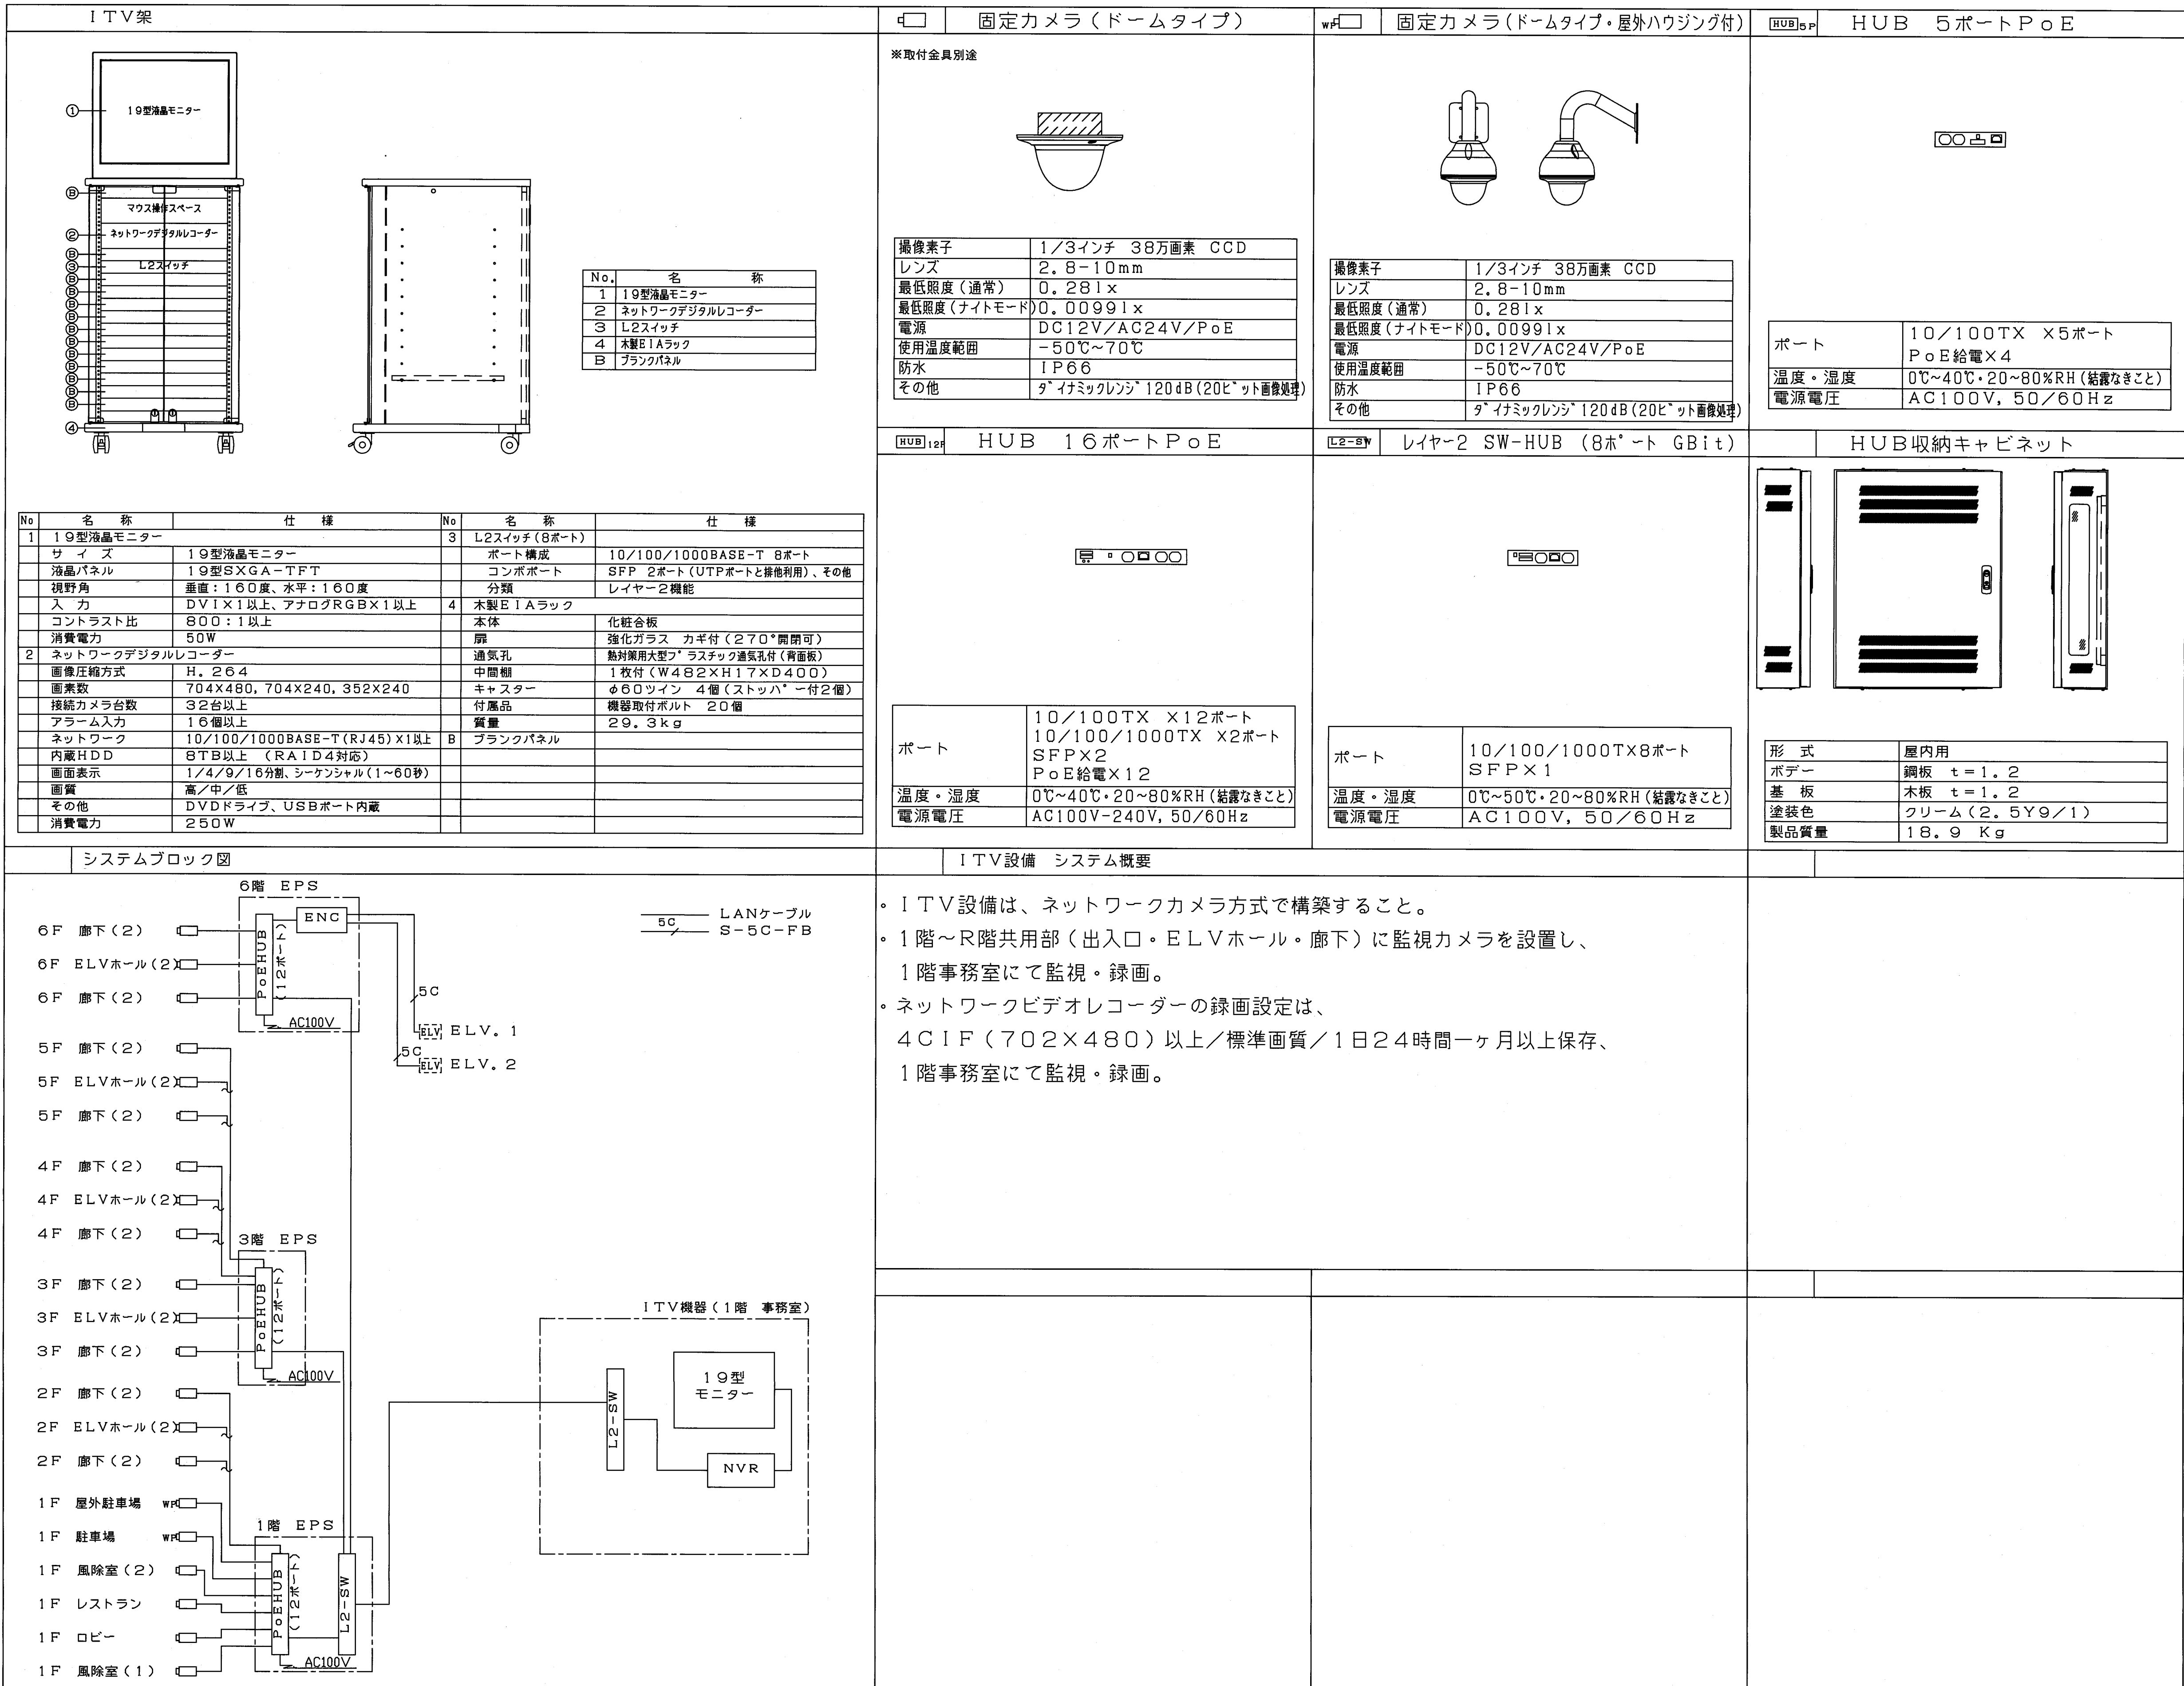

確認申請図	2012.08.01
見積図	2012.08.10
契約図	2012.10.01
竣工図	2013.08.31

設計番号 01-28350-000

島嶼会館建設工事

【竣工図】
発行日 2013.08.31

図面名称


ITV設備
姿図

縮尺

竣工図 2013.08.31



E-072

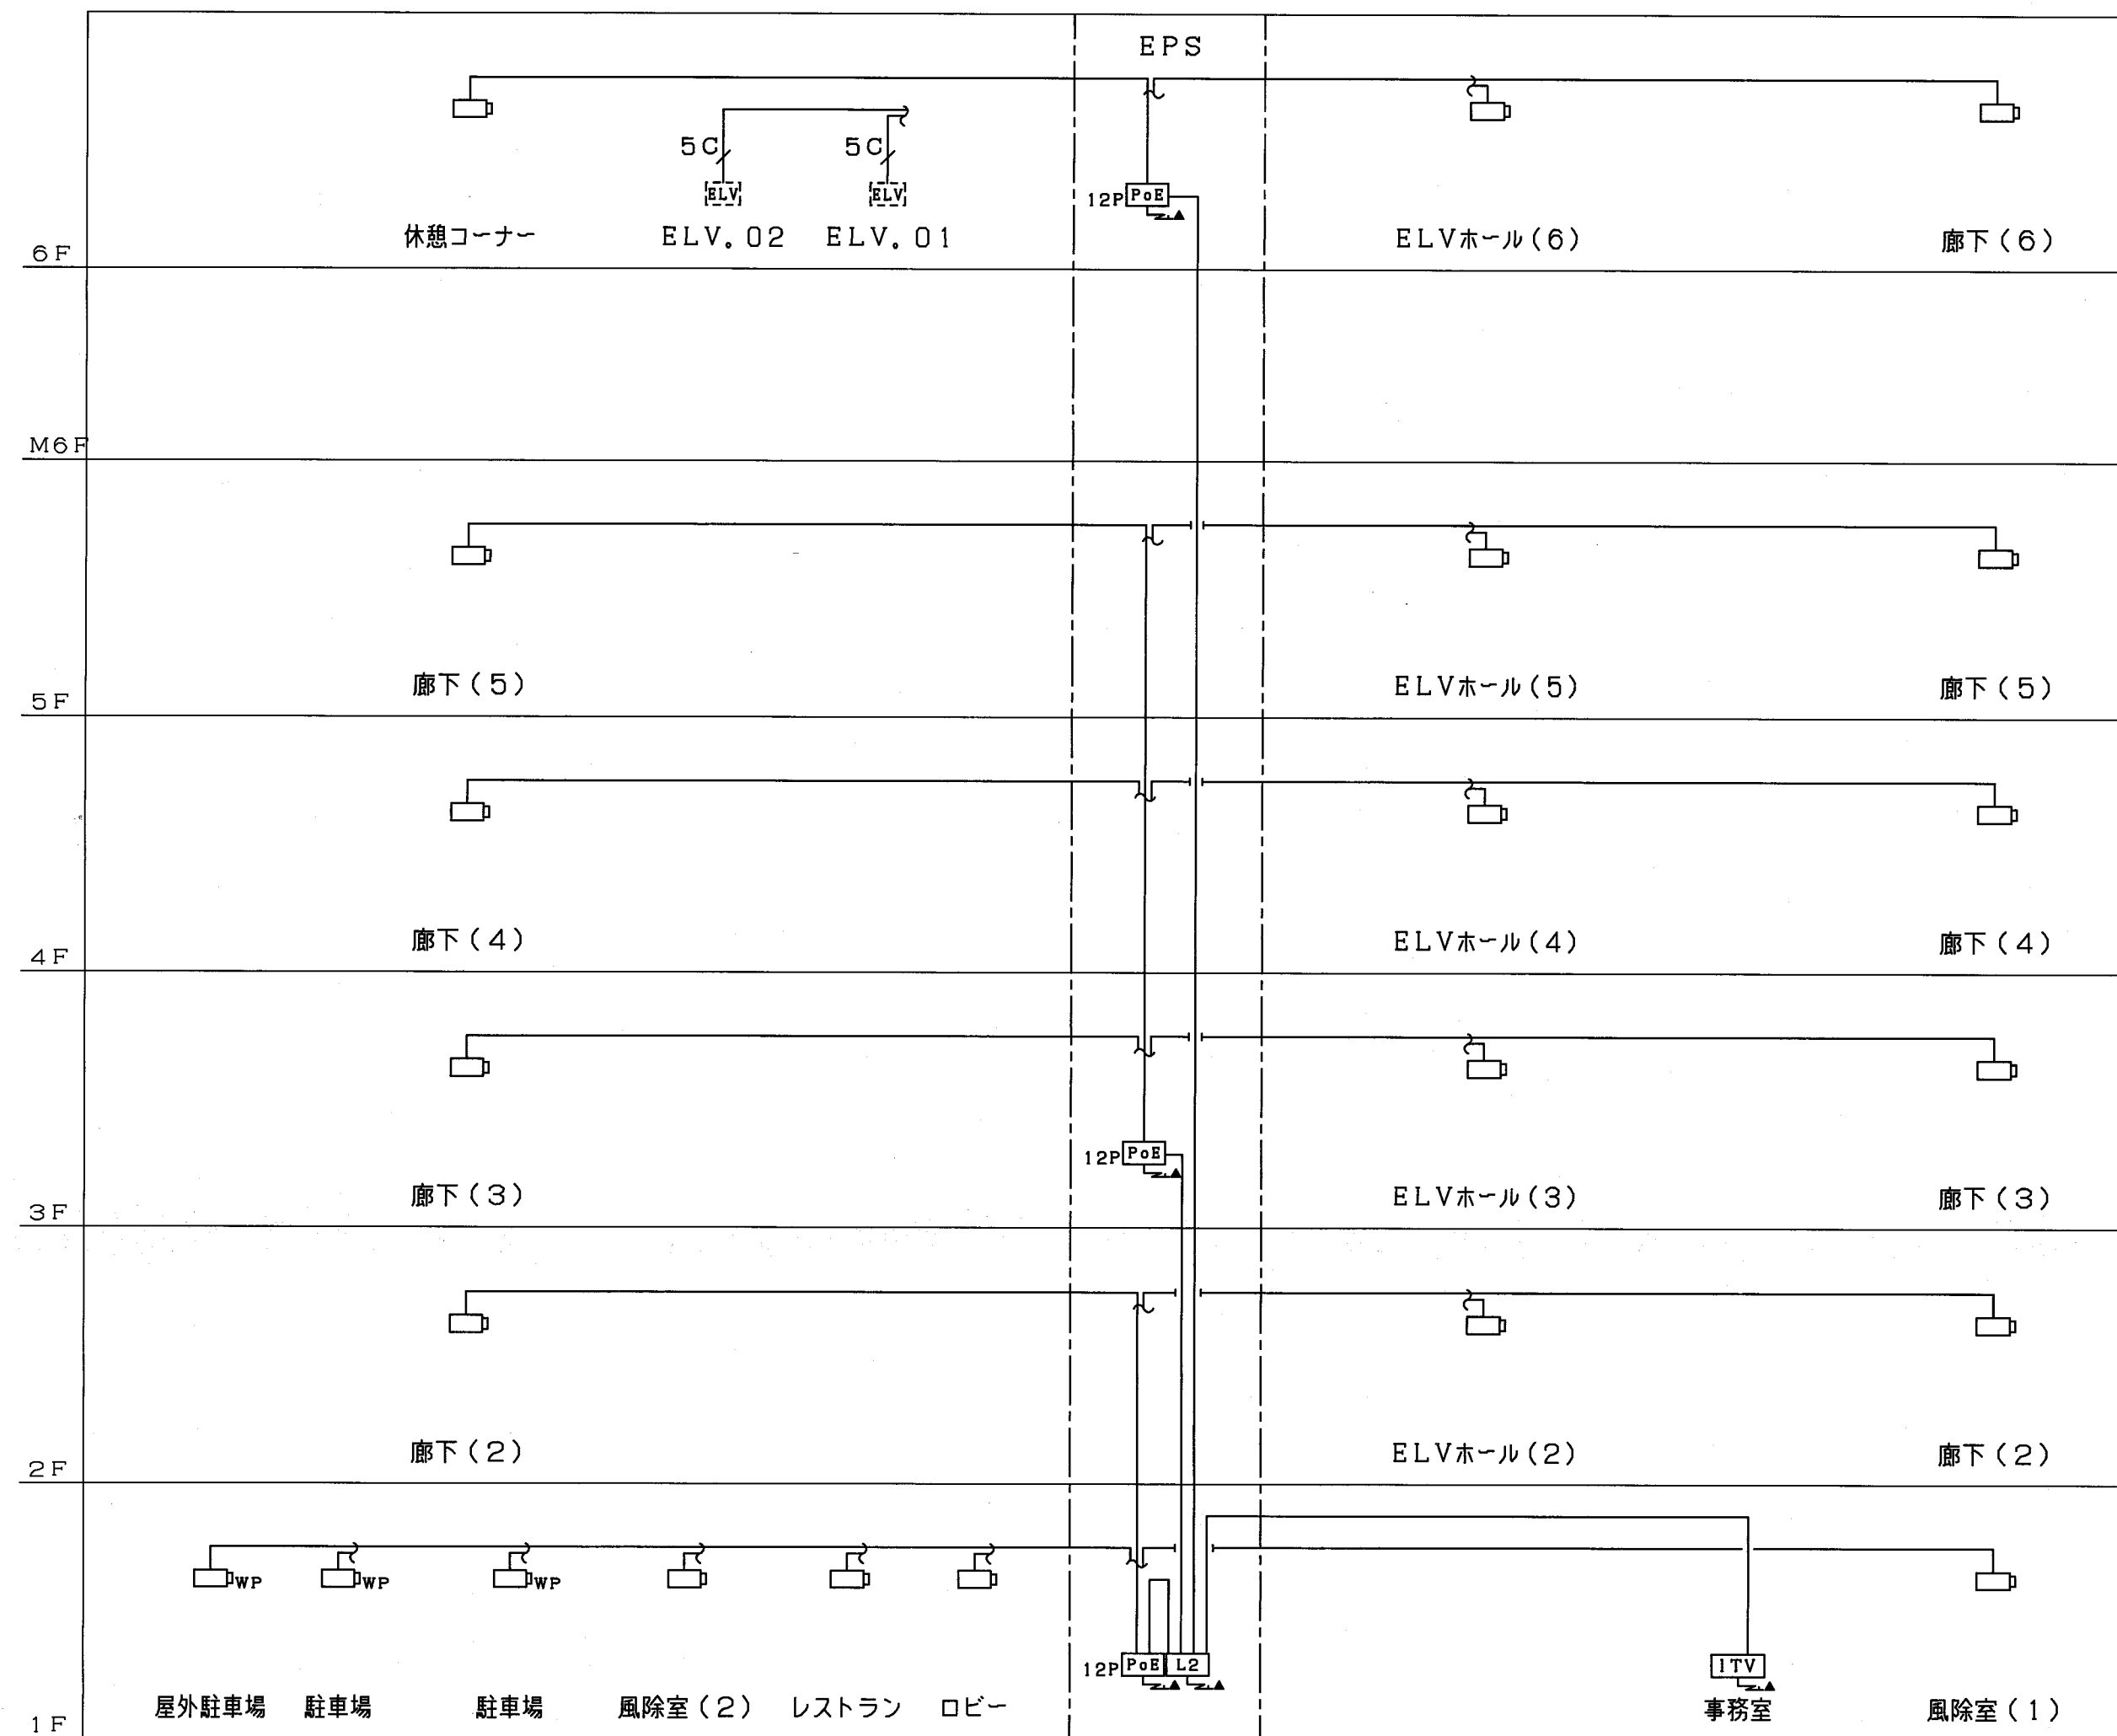

設備幹線系統図

凡例

記号	名称	記	事
[ITV]	ITV機器	総合監視室内組込	要図参照
[PoE]	PoEHUB	8ポート	
[L2]	レイヤー2 SW-HUB	8ポート	
[ITV]	ITVカメラ	屋内用、ドーム型	
[WP]	ITVカメラ	屋外用、ドーム型	
[ELV]	ELV制御盤	ELV工事	
—	配管配線	天井いんべい	
—	配管配線	ケーブル線	
—	配管配線	立上り、引下げ、素通し	
—	端子盤		

特記

- 1) 特記なき配管配線は下記に示す。
—^{5C}— S-5C-FB —^{5C}— S-5C-FB (PF16)
— LANケーブル (Cat5e)
2) 図中 ▲ にて示す箇所は至ル AC100V。

確認申請図	2012.08.01
見積図	2012.08.10
契約図	2012.10.01
竣工図	2013.08.31

設計番号 01-28350-000


島嶼会館建設工事

【竣工図】
発行日 2013.08.31
図面名称

ITV設備
系統図

縮尺 1/

E-073

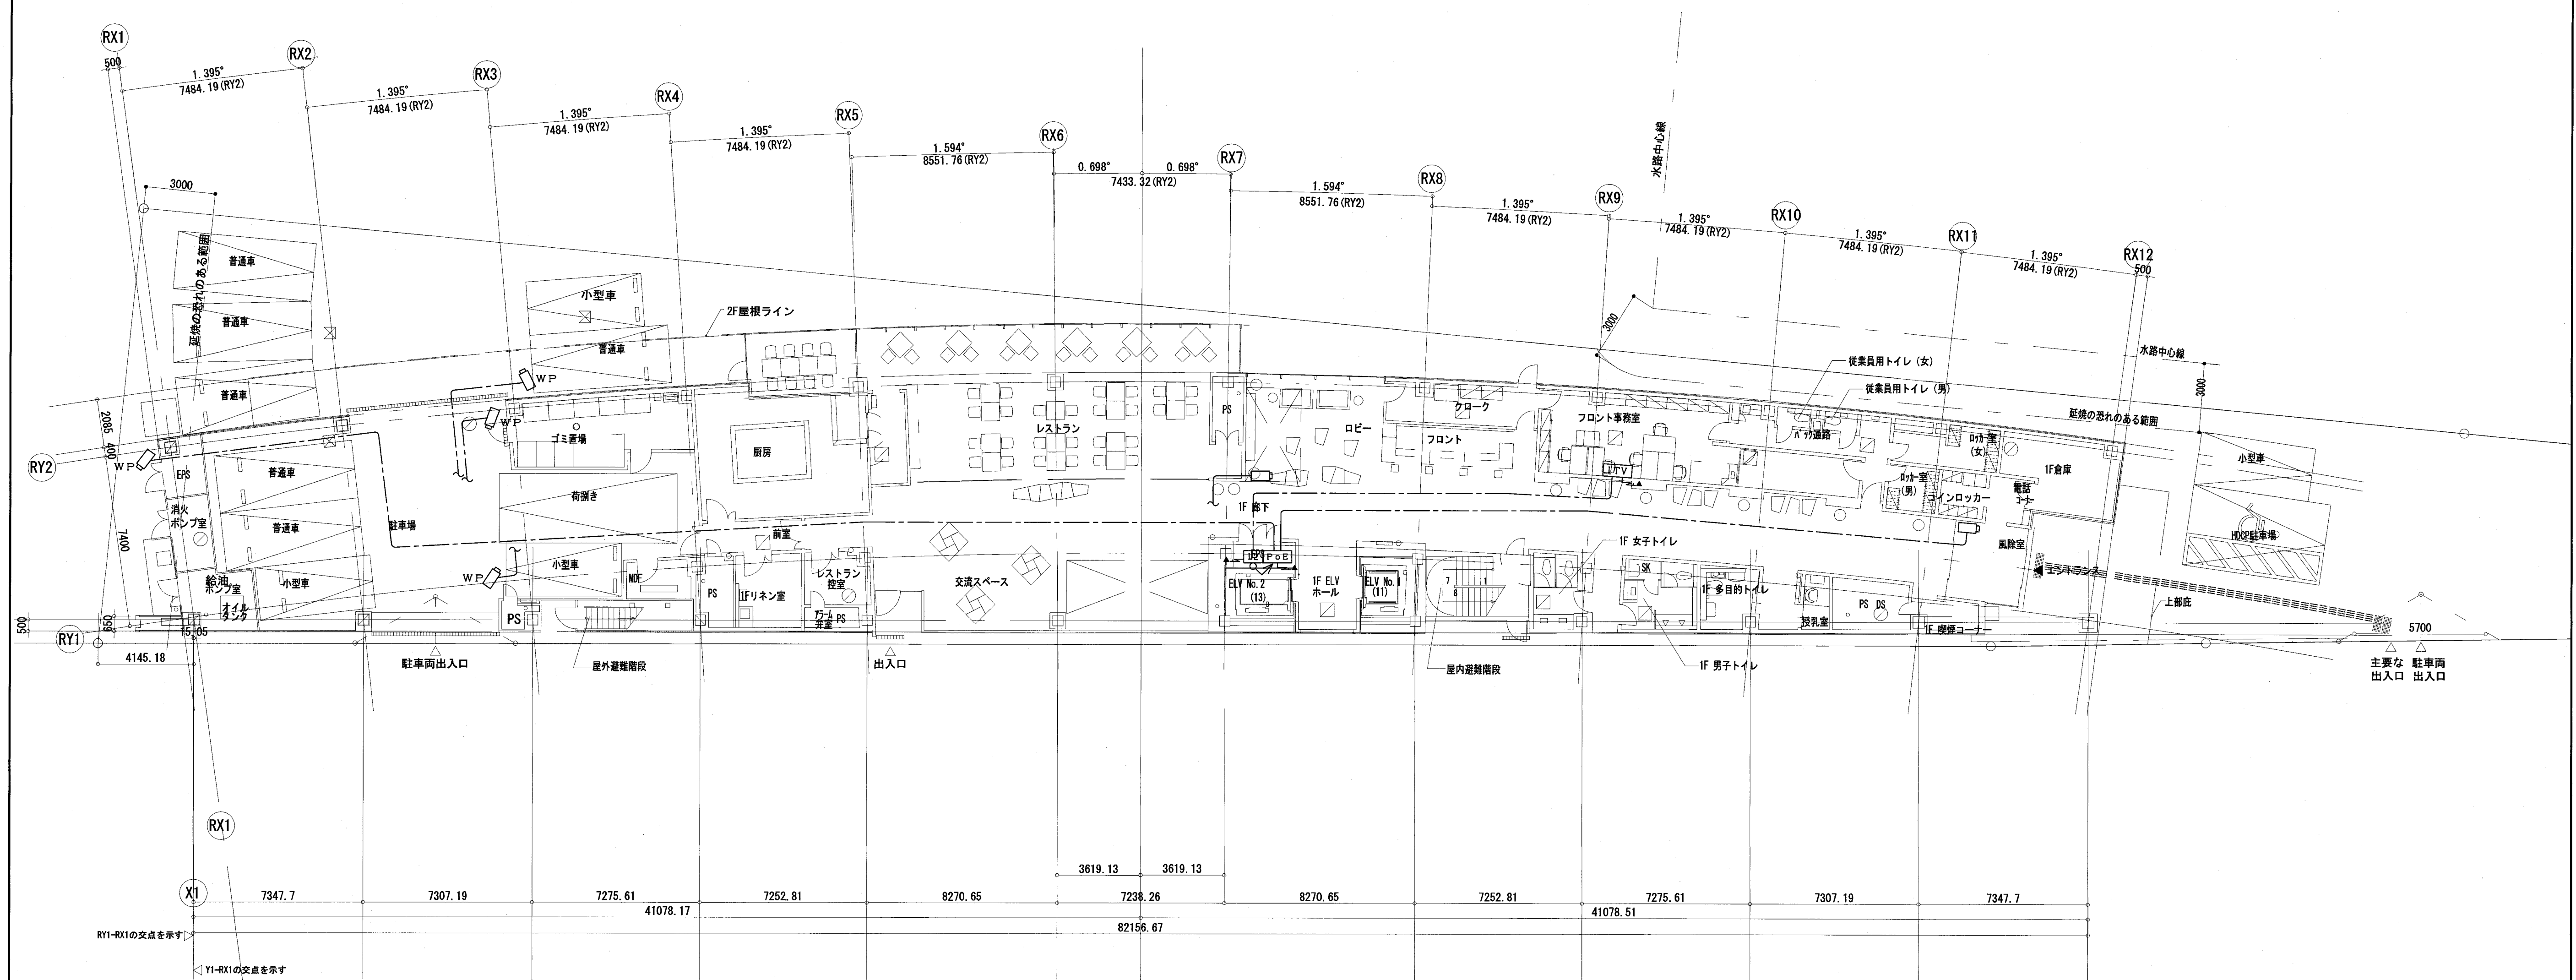

確認申請図	2012.08.01
見積図	2012.08.10
契約図	2012.10.01
竣工図	2013.08.31

設計番号 01-28350-000

島嶼会館建設工事

【竣工図】
発行日 2013.08.31


図面名称

ITV設備
1階平面図


縮尺 A1:1/150, A3:1/300

E-074

竣工図 2013.08.31

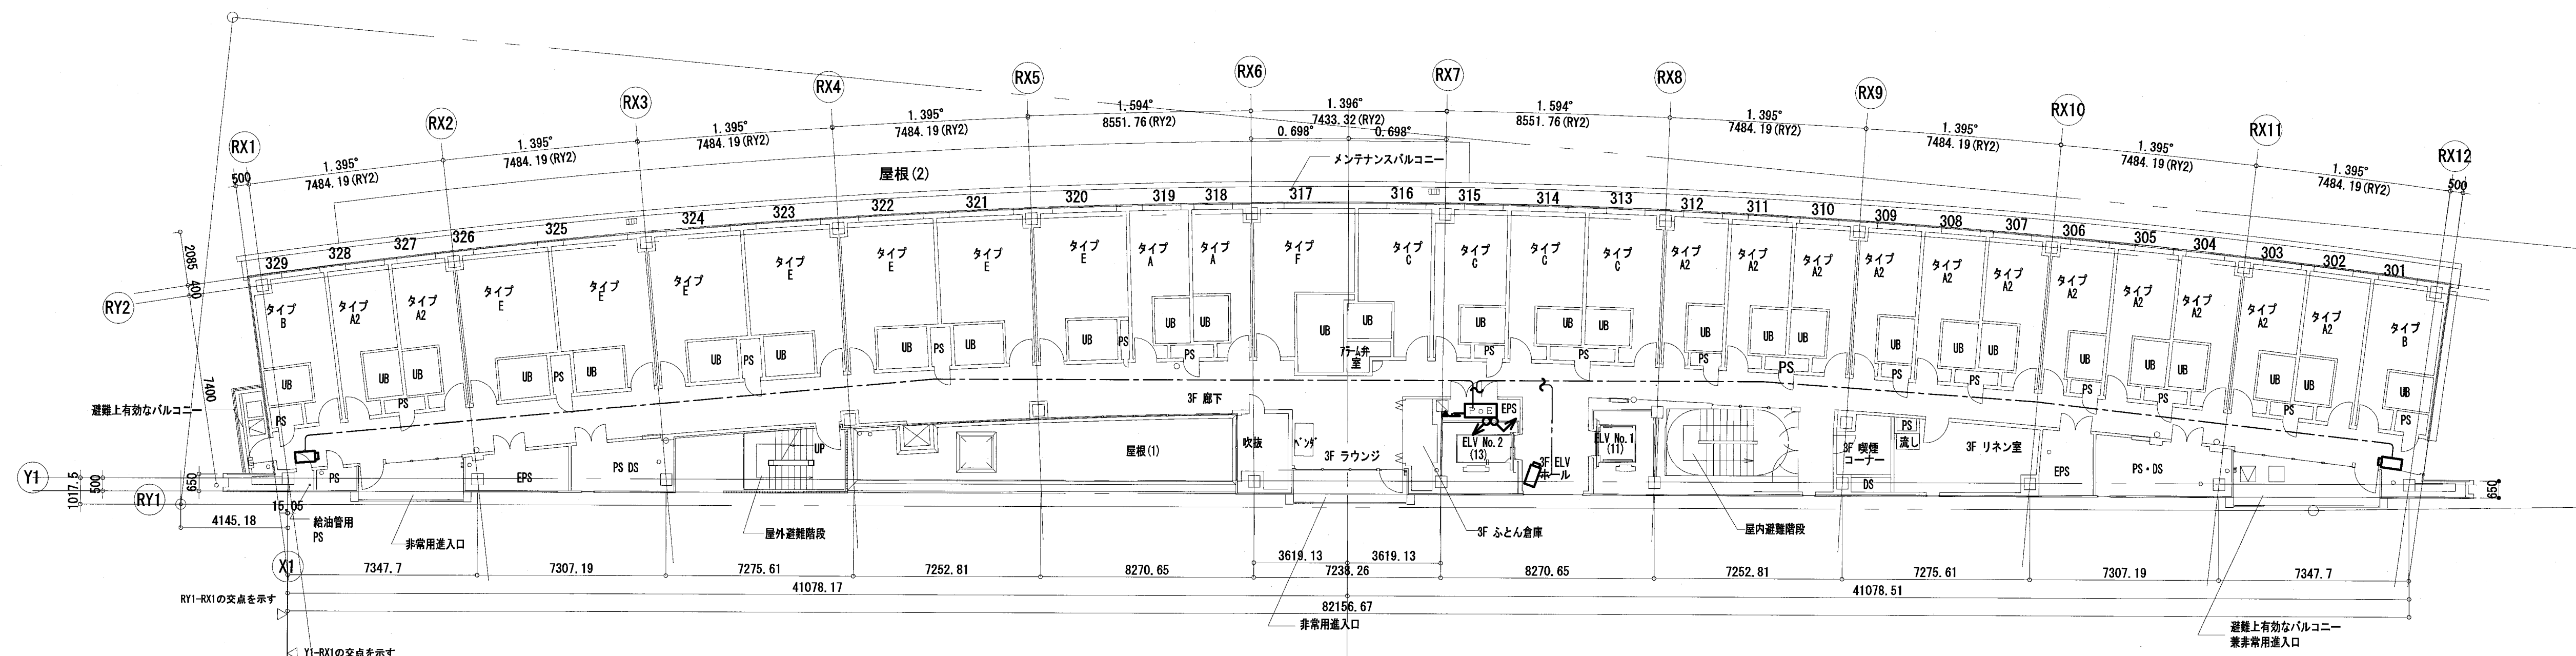

3 階 平 面 図

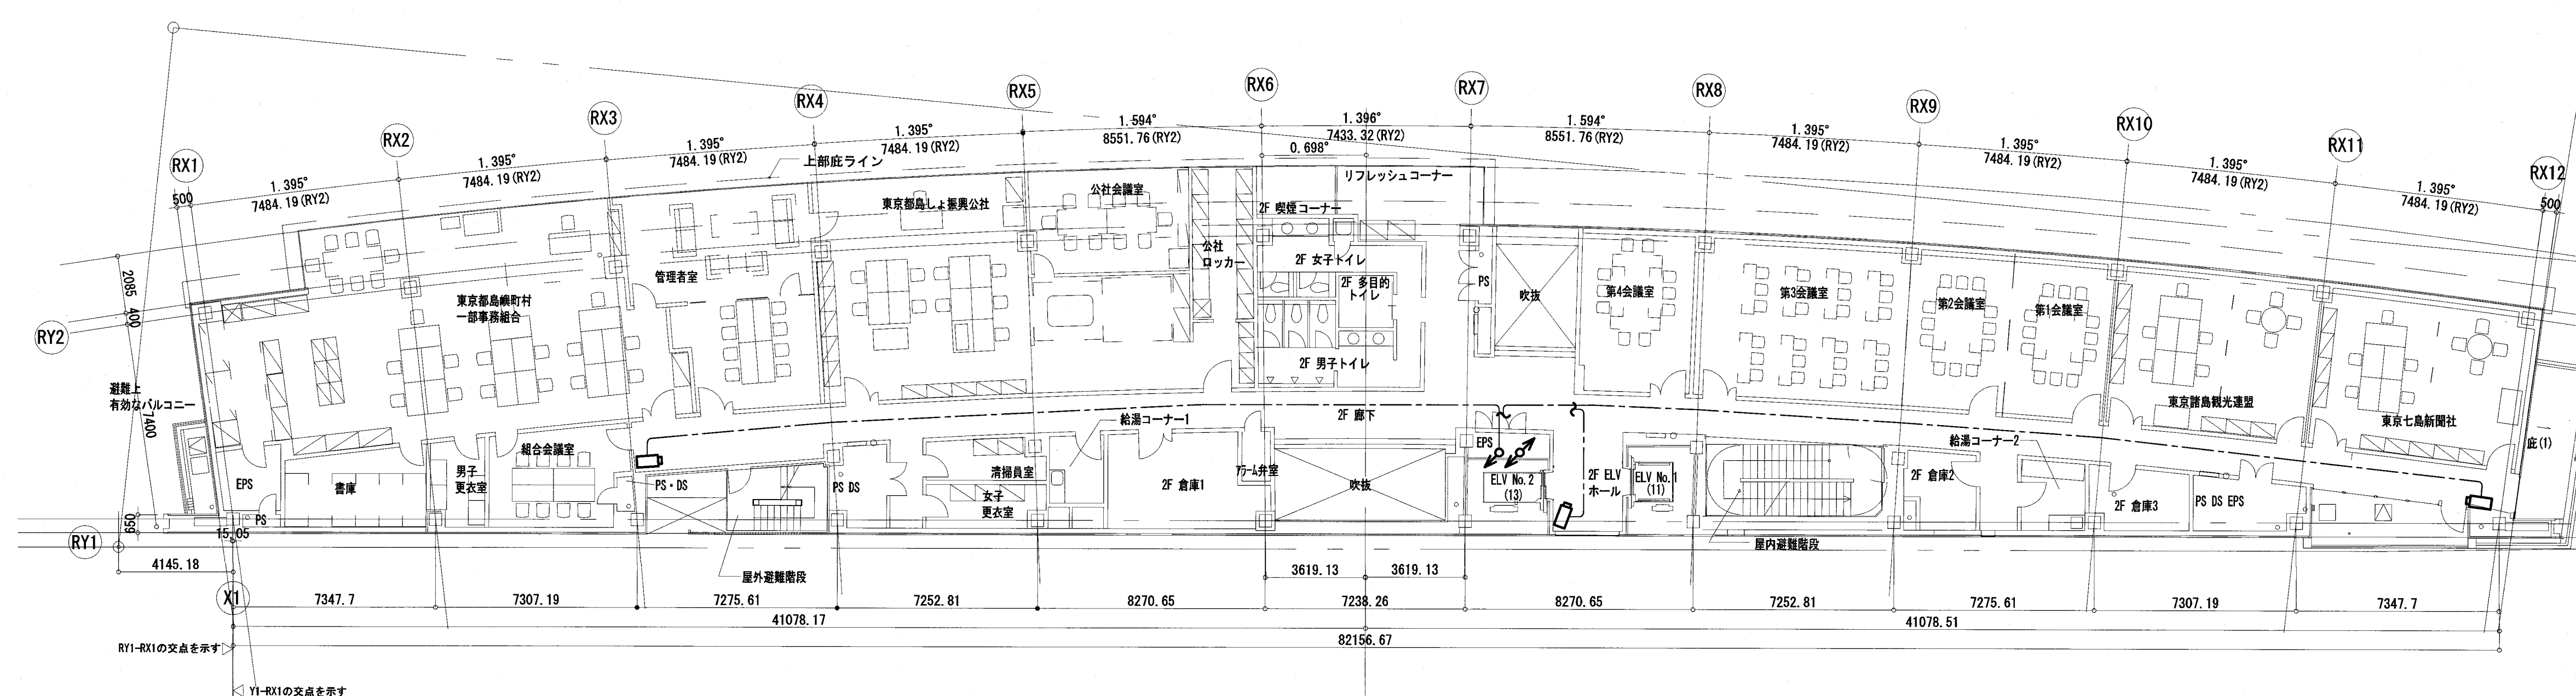

2 階 平 面 図

確認申請図	2012. 08. 01
見積図	2012. 08. 10
契約図	2012. 10. 01
竣工図	2013. 08. 31

設計番号 01-28350-000

島嶼会館建設工事

【竣工図】
発行日 2013. 08. 31


図面名称

1 TV設備
2・3階平面図


縮尺 A1:1/150, A3:1/300

竣工図	設計	工事
2013.08.31		

E-075

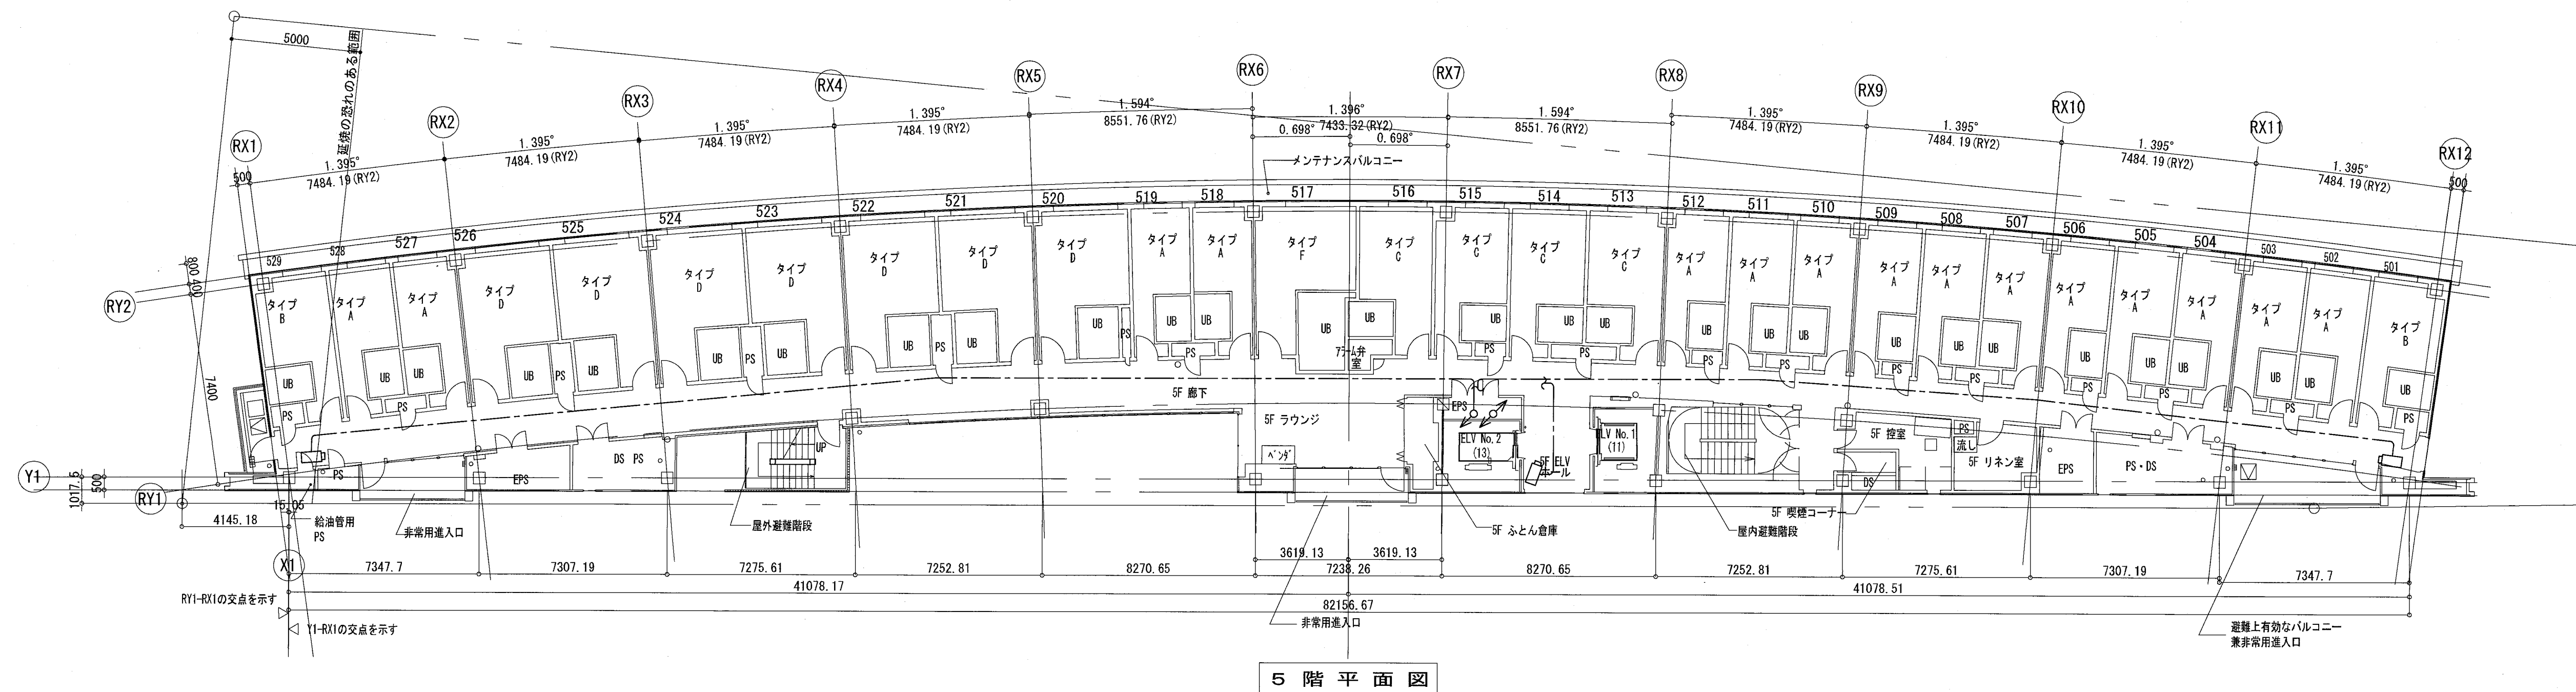

5 階 平 面 図

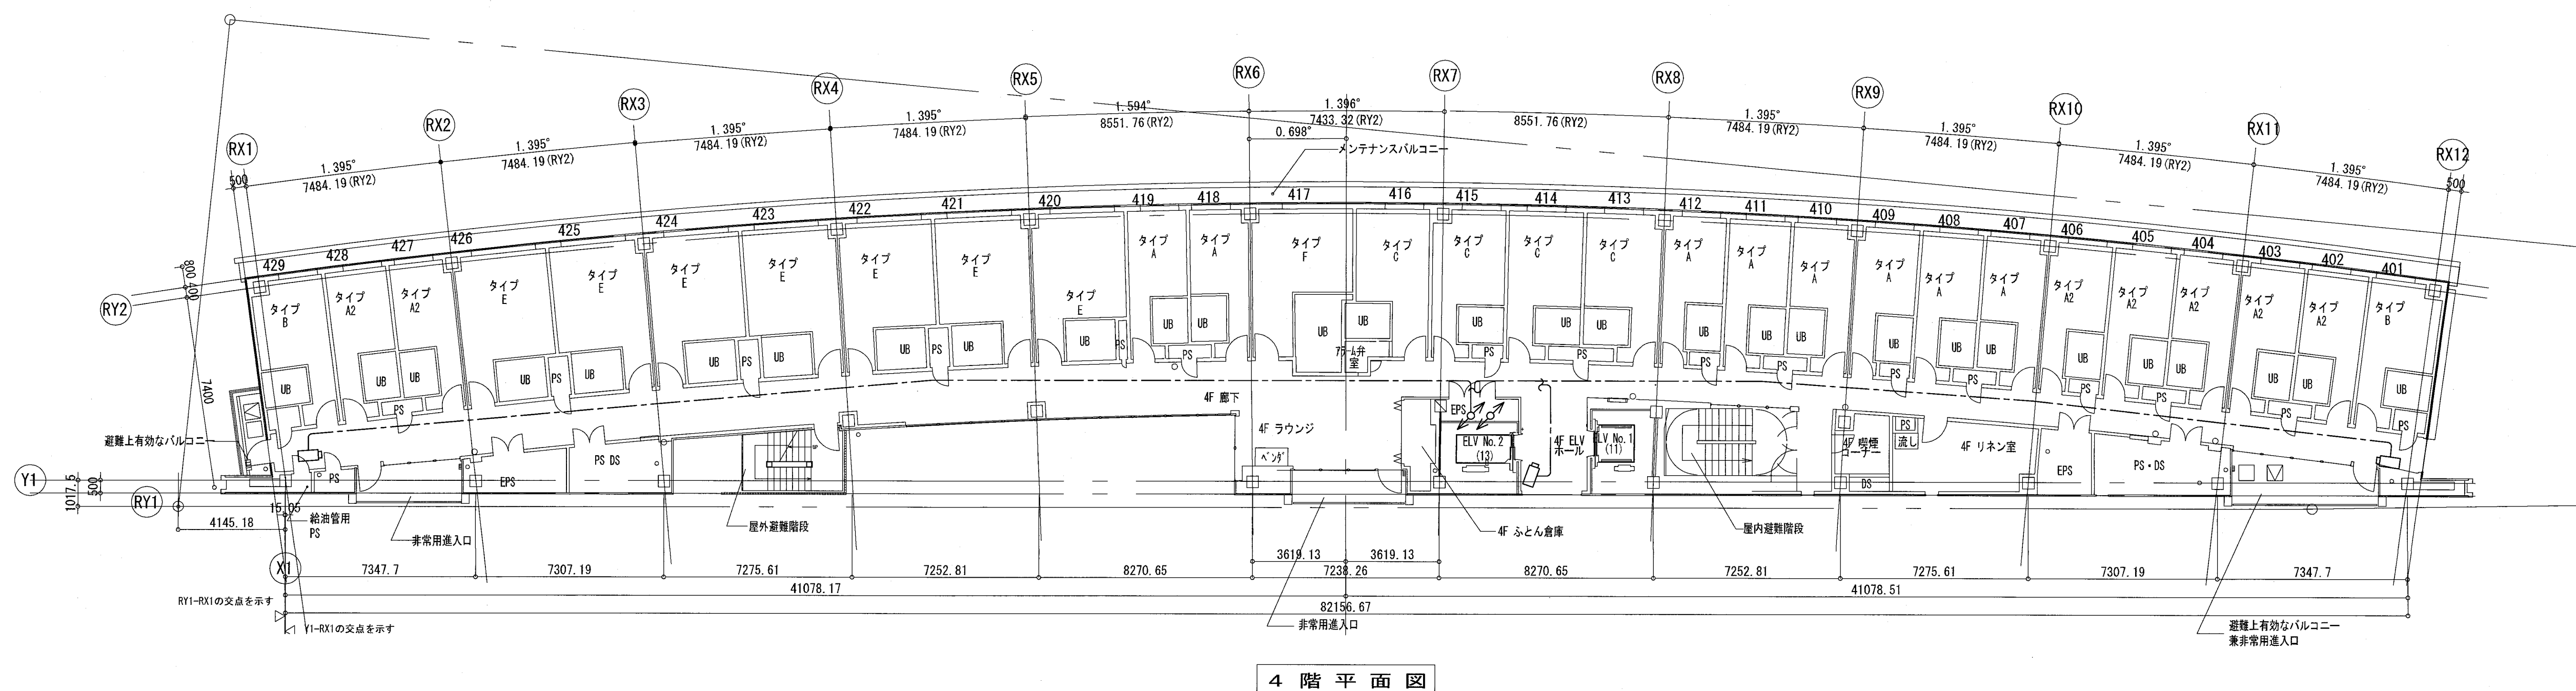

4 階 平 面 図

幹線（立上り、引下げ等）は系統図参照

確認申請図	2012.08.01
見積図	2012.08.10
契約図	2012.10.01
竣工図	2013.08.31

設計番号 01-28350-000



島嶼会館建設工事

【竣工図】
発行日 2013.08.31

図面名称

ITV設備
4・5階平面図

縮尺 A1:1/150, A3:1/300

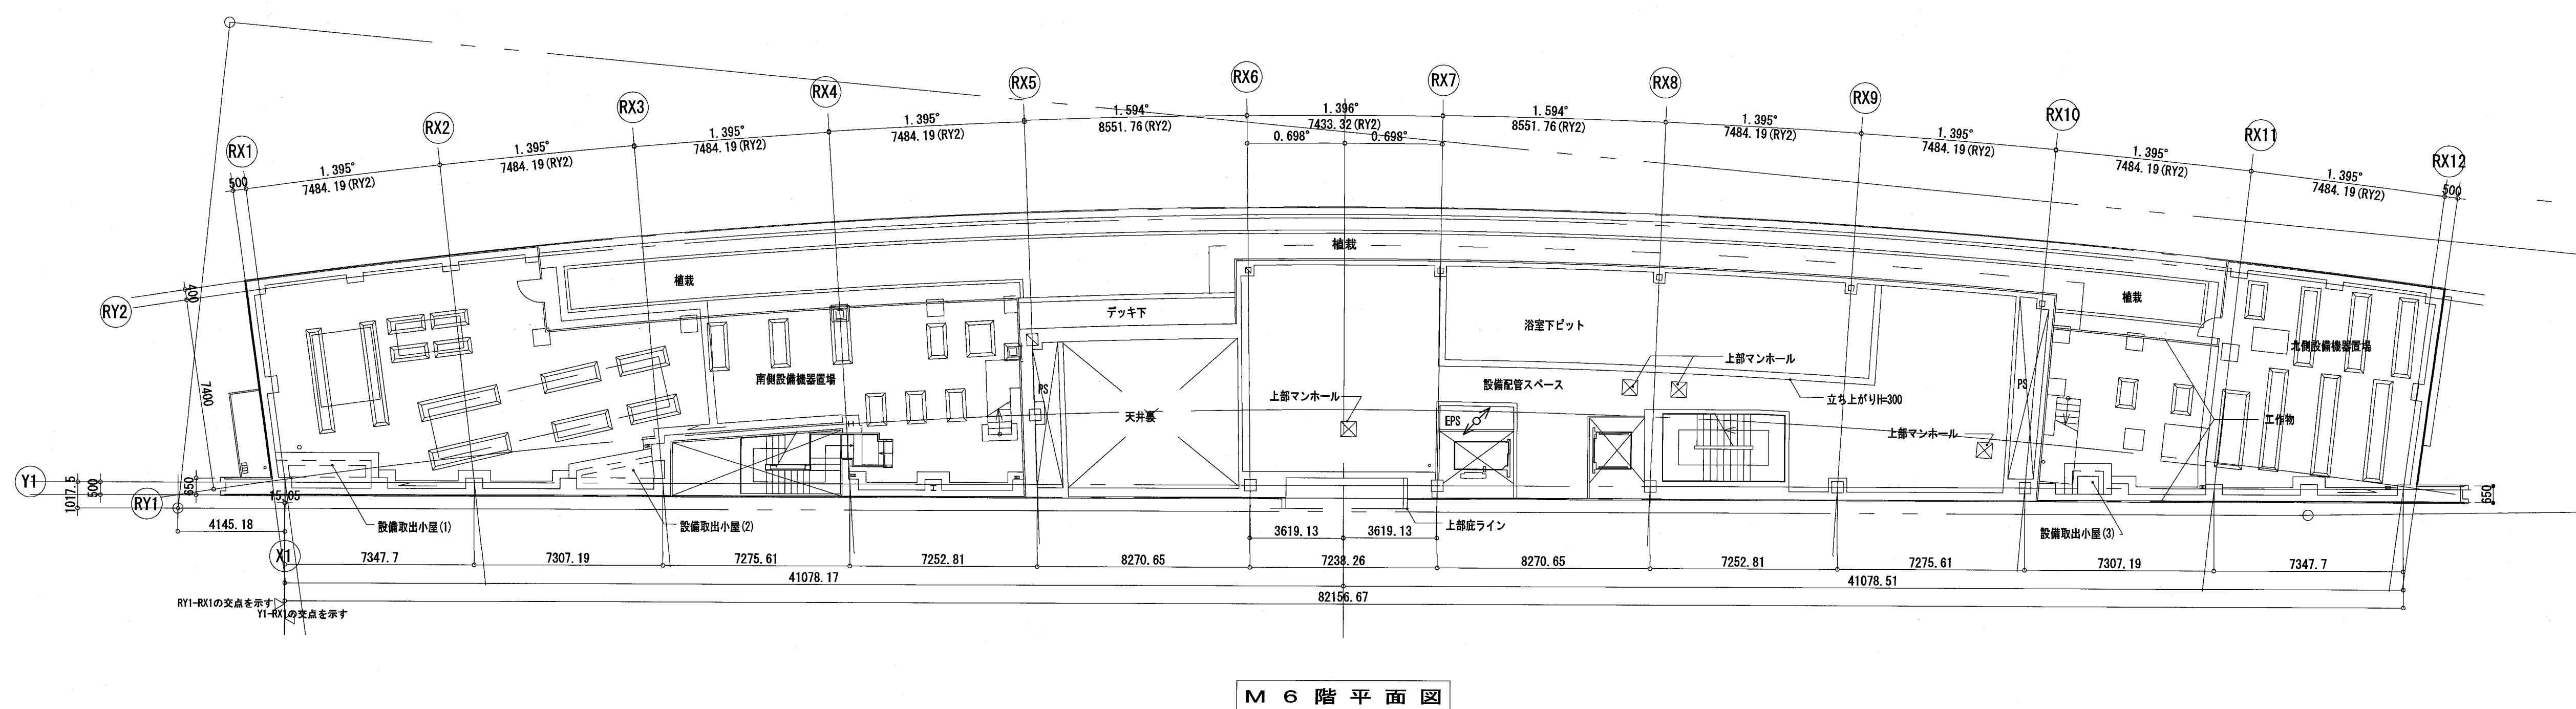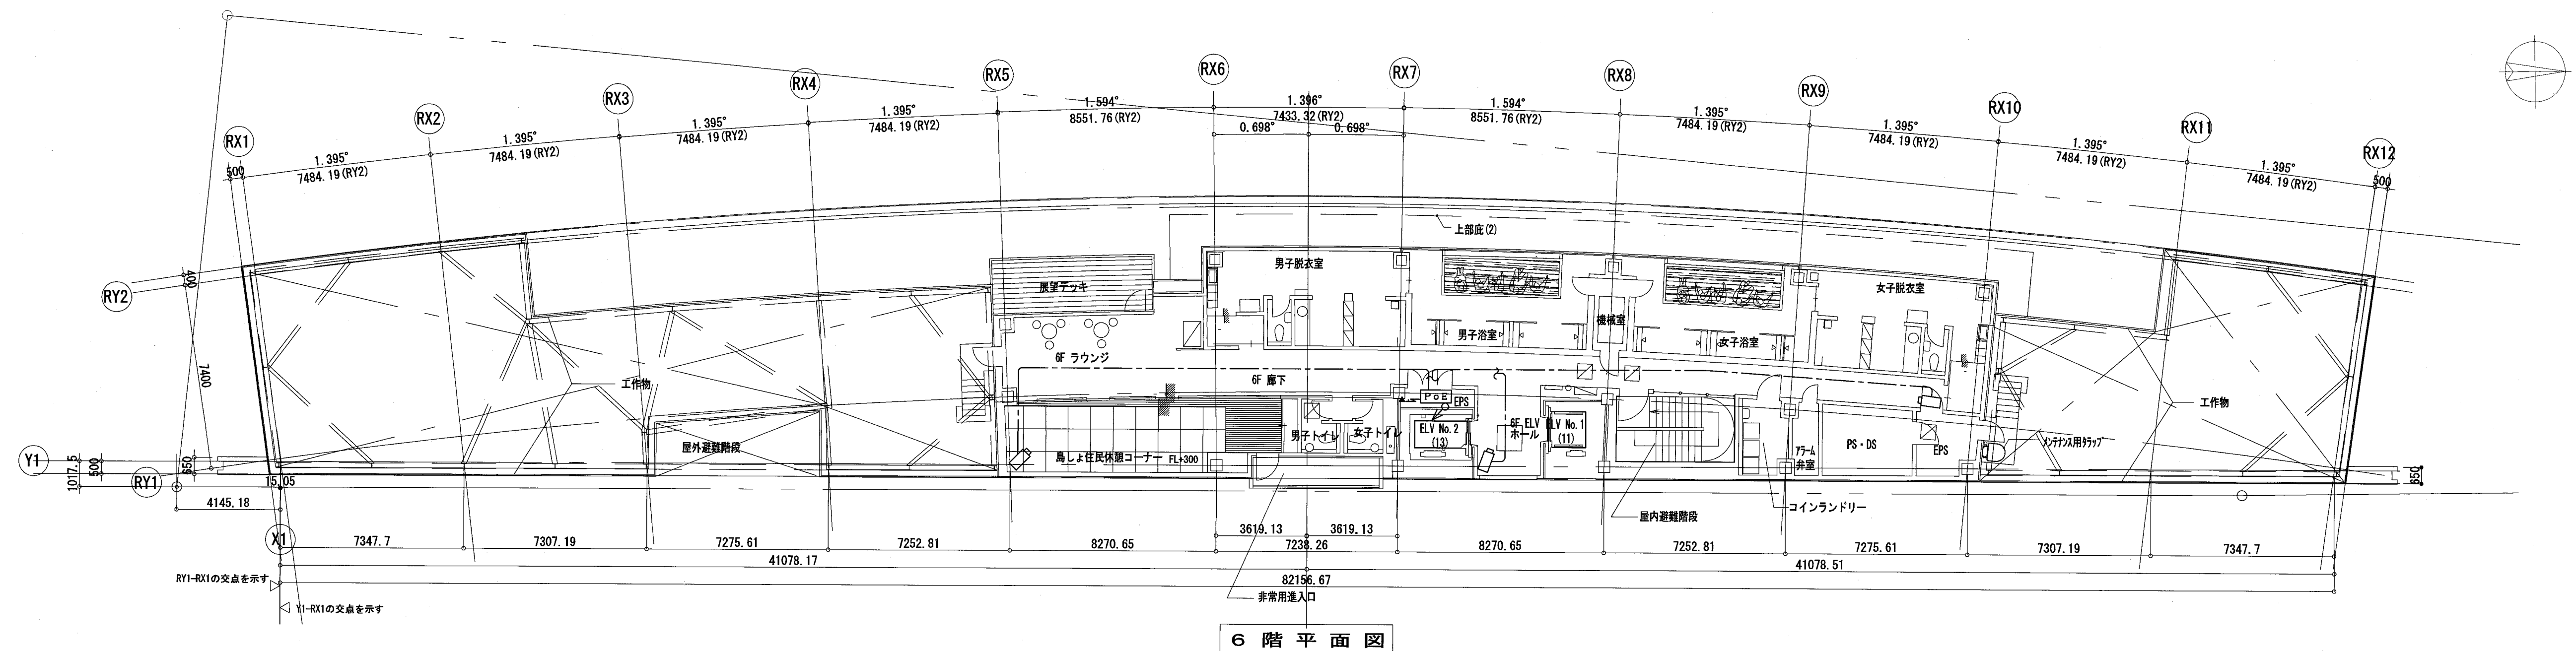

幹線（立上り、引下げ等）は系統図参照

確認申請図	2012.08.01
見積図	2012.08.10
契約図	2012.10.01
竣工図	2013.08.31

設計番号 01-28350-000

島嶼会館建設工事

【竣工図】
発行日 2013.08.31

図面名称

ITV設備
M6・6階平面図

縮尺 A1:1/150, A3:1/300

竣工図 設計 高木 淳 金子 一登

E-077

AC009

凡 例

記 号	名 称	記 事
	防 災 監 視 盤	特記参照
	火 災 通 報 装 置	消防機関、関係者宅 16ヶ所 (MAX) 通報用
	火災通報専用電話機	火災通報装置用子機
	表 示 盤	R型副表示
	中 継 器 盤	端子付
	機 器 収 容 箱	補助放水栓箱組込型
	機 器 収 容 箱	消火栓箱組込型 防滴型
	発 信 機	P型1級 (アドレッシブル方式)
	発 信 機	P型1級 防滴型
	表 示 灯	LED 24V
	表 示 灯	LED 24V 防滴型
	光電式スポット型感知器	特記参照
	光電式スポット型感知器	小型 埋込型
	光電式スポット型感知器	側面点検 BOX付
	差動式スポット型感知器	特記参照
	定温式スポット型感知器	特記参照
	定温式スポット型感知器	防水型
	スプリンクラーアラーム弁	設備工事
	スプリンクラーポンプ制御盤	設備工事
	SP補助加圧ポンプ制御盤	設備工事
	非 常 放 送 アンプ	非常放送工事
	中 央 監 視 盤	設備工事
	セ キ ュ リ ティ 盤	別途工事
	E L V 制 御 盤	ELV工事
	自 動 閉 鎖 装 置	防火扉閉鎖用 ラッチ式 DC24V 0.1A
	危害防止用運動中継器	防火シャッター用 DC24V 0.5A以下 建築工事
	自 動 閉 鎖 装 置	防煙ダンパー閉鎖用モーター復帰式 DC24V 0.4A以下 空調工事
	ガ ス 漏 れ 検 知 器	天井型 検知区域警報装置内蔵 DC24V
	ダ ク ト 消 火	設備工事
	業務用ガス遮断弁操作器	ガス工事
	キ ャ ー ビ ク ル	建築工事
	電 気 絞 制 御 盤	建築工事
	配 管 配 線	天井いんべい
	配 管 配 線	ケーブル槽
	配 管 配 線	床いんべい
	配 管 配 線	立上り、引下げ、素通し
	ジョイントボックス	
	ブ ル ボ ッ ク ス	
	警 戒 区 域 境 界 線	
	警 戒 区 域 番 号	フロア番号
	発 信 機 番 号	フロア番号
	アラーム弁番号	フロア番号
	運 動 回 路 番 号	防煙運動用感知器用
	制 御 回 路 番 号	防火扉、シャッター用
	制 御 回 路 番 号	防煙ダンパー用
	警 戒 区 域 番 号	フロア番号
	表 示 回 路 番 号	業務用遮断弁用
	表 示 回 路 番 号	ダクト消火用
	表 示 回 路 番 号	フロア番号
	表 示 回 路 番 号	非常絞制御盤用

特 記

1) 防災監視盤の仕様は下記の通り。

- ・壁掛型
 - a) 火災受信盤
 - ＜ハードウェア仕様＞
 - ・種別 -GR型受信機 (アナログ式、自動試験機能付)
 - ・主電源 -AC100V 50/60Hz
 - ・予備電源 -DC24V Ni-cd蓄電池
 - ・アドレス数 -10207アドレス (255アドレス×4系統)
 - ・表示器
 - メッセージ表示 バックライト付カラー液晶パネル (10.4型)
 - 表示色 256色
 - 表示文字 JIS第1、2水準
 - 表示内容 火災 (注意表示含む)
 - 防排煙・ガス漏れ・諸警報・他
 - 諸表示部 10回線
 - ・操作 -バックライト付カラー液晶タッチパネル方式+ハードスイッチ
 - ・主音響 -スピーカ (音声合声方式)
 - ・移報
 - 火災代表 : 無電圧 c接点2点 (DC30V, 1A)
 - 発信機代表 : 無電圧 a接点1点 (DC30V, 1A)
 - ガス漏れ代表 : 無電圧 c接点1点 (DC30V, 1A)
 - 各種任意代表 : 無電圧 c接点13点 (DC30V, 1A)
 - 各種任意 : 無電圧 a接点15点 (DC30V, 1A)
 - ・入力 -P入力 (無電圧 a接点) ×10点
 - ・シリアル移報 -RS-485 (R型表示盤用他)
 - ・プリンタ -漢字プリンタ (内蔵タイプ)
 - ・組込品
 - ・接点移報 -無電圧 a接点×30点 (DC30V, 1A)
 - ・直流電源装置 (ガス漏れ・防排煙用) -DC24V, 3A (2A+1A) 出力
- ＜ソフトウェア仕様＞
 - ・トレンド表示機能
 - ・履歴機能
 - ・最新20報 (注意表示又は火災)
 - イ) 過去10分間のトレンドグラフ表示
 - ロ) 月間履歴表示 (最小～最大/日)
 - ・任意月間履歴表示 (最小～最大/日)
 - ・モニタリング機能
 - アナログ感知器の煙濃度又は、温度をグラフ表示する。
 - PA感知器の煙濃度又は、温度の現在値を表示する。
 - ・火災性判断機能
 - ・操作手順表示機能
 - ・操作ガイダンス機能及び取扱説明機能
 - ・感度切替機能 (ブロック設定、個別設定及びスケジュール運行)
 - ・拡大文字機能
 - ・データ変更機能
- 軽微な工事でのアナログ式感知器のデータ設定変更が画面上 (タッチパネル) で修正操作可能

2) 防災監視盤の表示内訳は下記の通り。

内 容	回 線	ア ド レ ス
アドレッシブル発信機	21 L	21 AD
自動試験機能付感知器	256 L	256 AD
スプリンクラー放出	6 L	
スプリンクラーポンプ運転	1 L	
スプリンクラーポンプ故障	1 L	
スプリンクラー呼水槽満水	1 L	
スプリンクラー呼水槽減水	1 L	
消火水槽満水	1 L	9 AD
消火水槽減水	1 L	
スプリンクラー補助加圧ポンプ故障	1 L	
スプリンクラー補助加圧ポンプ呼水槽満水	1 L	
スプリンクラー補助加圧ポンプ呼水槽減水	1 L	
ダクト消火	1 L	
業務用遮断弁	1 L	
防火扉・シャッター	8 L	
ELV制御盤移報用	2 L	8 AD
電気絞制御盤移報用	5 L	
キュービクル移報用	1 L	
防煙ダンパー	6 L	5 AD
ガス漏れ	1 L	1 AD
今 回 合 計	317 L	300 AD

3) 中継器1個あたりの仕様は下記の通り。

- ・発信機 (アドレッシブル方式) : 1回線/1アドレス
- ・自動試験機能付感知器 : 1回線/1アドレス
- ・監視用中継器 : 4回線/1アドレス
- ・防煙用中継器 : 4回線/1アドレス
- ・防排煙用中継器 (遠隔復帰付) : 2回線/1アドレス
- ・ガス漏れ用中継器 : 4回線/1アドレス

4) 表示盤仕様は下記の通り。

- ・主電源 -AC100V
- ・予備電源 -DC24V 0.45AH
- ・表示 -バックライト付液晶パネル
- ・警報 -音声警報
- ・回線 -受信機全表示又は一部表示 (諸表示部除く)
- ・形状 -壁掛型
- ・通話 -防災監視盤からの呼出し機能付 (ハンズフリー)

5) 、、の仕様は下記の通り。

- ・型式 -光電アナログ式スポット型感知器
 - ・自動試験機能付
 - ・自動汚れ感度補正機能付
 - ・発報レベル
 - 煙濃度5.2%/m: 注意表示
 - 煙濃度10%/m: 火災表示 (2種相当)
 - ※5.2%/m～1.7%/mの範囲内で火災感度変更が可能
 - 煙濃度1.7%/m: 防排煙設備連動 (3種相当)
 - ・イオン領域検出型
- 6) の仕様は下記の通り。
- ・型式 -差動式スポット型感知器
 - ・種別 -2種
 - ・自動試験機能付
 - ・アドレッシブル方式
- 7) の仕様は下記の通り。
- ・型式 -熱アナログ式スポット型感知器
 - ・自動試験機能付
 - ・発報レベル
 - 55℃: 注意表示
 - 65℃: 火災表示 (特種相当)
 - ※45℃～85℃の範囲内で感度変更が可能

8) 自動火災報知設備の地区警報は非常放送設備 (音声警報) によるものとし、防災監視盤から非常放送設備に対し、副別火災信号等及び火災確認信号を移報する。

9) 防災監視盤より自火報発報確認時に空調機制御盤へ停止信号 (火災一括信号 有電圧 a接点DC24V) 1点を供給する。

10) 防災監視盤より下記の設備盤へ移報を行う。(現地にて無電圧・有電圧の確認をすること)

設備盤名称	信号種別	点 数	終 由
火災通報装置	火災一括信号	1	信号交換部
中央監視盤	副別火災信号	6	信号交換部
セキュリティ盤	火災一括信号	5	中継器盤
ELV制御盤	火災一括信号	2	中継器盤
電気絞制御盤	火災一括信号	5	中継器盤
キュービクル	火災一括信号	1	中継器盤

※指定がある場合を除き、受信機から上記設備への移報停止が行えるものとする。

11) 防災監視盤は4時間に1回、光電アナログ式感知器の0点値を更新及び傾きの再計算を行う事。

12) 防災監視盤は、アナログ式感知器毎の感度設定、感度変更機能及びグループ毎のスケジュール運行 (昼夜の時間帯に応じて自動感度切替え) が出来るものとする。

13) 危害防止用運動中継器の取り付けは建築 (シャッター) 工事とし、当該中継器への常用電源AC100V供給は別途電気工事とする。

14) 運動関係表

設備名	運動及び制御	運動感知器					
		自火報	専用感知器	起動	復帰	作動	復帰
防火扉、シャッター 防煙ダンパー		○	○	○	○	○	○
空調機							

自火報信号により停止

復帰表示は作動表示灯の消灯による。

15) 中継器盤内には、隣ごとかつ3000平米以下ごとに短絡部切離用中継器 (ショートサーキット アイソレータ) を設け、主信号線短絡時に設備全体に波及しないよう切り離しを行うものとする。

16) 感知器取付け用吊り金具および金具取付工事までは別途電気工事とする。

17) 煙感知器用点検ボックス (ELV昇降路用) の設置において、以下の工事区分はエレベータ工事とする。

- ・ELV運動停止用スイッチ (スイッチ、取り付け、結線、試験)
- ・注意喚起シール (シール、貼り付け)

18) 特記なき配管配線は下記の通りとする。

	HP1.2-2C		HP1.2-2C (PF16)
	HP1.2-5P		HP1.2-5P (PF22)
	HP1.2-10P		HP1.2-10P (PF28)
	HP1.2-2C		HP1.2-2C (PF16)
	HP1.2-2C		HP1.2-2C (PF16)
	HP1.2-3C		HP1.2-3C (PF16)
	HP1.2-3C		HP1.2-3C (PF16)
	HP1.2-3P		HP1.2-3P (PF22)
	HP1.2-2C		HP1.2-2C (PF16)
	AE1.2-4C		AE1.2-4C (PF16)
	HP1.2-2C		HP1.2-2C (PF16)
A	HP 1.2-2C (PF16)		
B	HP 1.2-4C (PF16)		
C	HP 1.2-3P (PF22)		
D	HP 1.2-5P (PF22)		
E	HP 1.2-10P (PF28)		
	AC100V, ED		

防排煙制御システム表

階	運動感知器	防火扉、シャッター
1F	1 1F火災 1F火災	1 2F-1 2F-2
	4	2
2F	2 2F火災	1, 2 3
6F	1	1

階	自火報	防煙ダンパー
1F	1～3	1
2F	1, 2	1
3F		
5F	1, 2	1, 2

確認申請図	2012.08.01
見積図	2012.08.10
契約図	2012.10.01
竣工図	2013.08.31

設計番号 01-28350-000

鳥嶋会館建設工事


【竣工図】
発行日 2013.08.31
図面名称

自動火災報知設備
凡例・特記

縮尺 _____

中継器盤点数表

系統番号	中継器名称	機器種類 回線数 アドレス数	移報			防排煙		監視				ガス漏れ	中継器盤 アドレス 合計	自火報				アドレス 小計	アドレス 合計	短絡部 切離用 中継器 (SCT)	盤寸法 (H×W×D)
			ELV 制御盤	電気錠 制御盤	キュー ビクル	復帰無し 防火戸 シャッター	復帰あり 防煙 ダンパー	SP アラーム	ポンプ 表示	ダクト 消火	業務用 遮断弁			アドレス付 発信機	アナログ 煙感知器	アナログ 熱感知器	アドレス付 熱感知器				
1	R-1	回線数 1F アドレス数		3		1	予備	1	9	1	1	1	8	4	30	7	13	62	161	1	900×500×160
	R-2	回線数 2F アドレス数		2		3	予備	1		4		1	3	4	30	7	13	47		1	600×500×160
	R-3	回線数 3F アドレス数			1	1	2	1					3	4	43	1	1	52		1	600×500×160
2	R-4	回線数 4F アドレス数			1	1	2	1		1			3	4	42	1	1	51	139	1	600×500×160
	R-5	回線数 5F M 6F アドレス数			1	1	2	1					3	4	43	1	1	66		2	600×500×160
	R-6	回線数 6F アドレス数	2	2		1		1				1	3	2	14	3		22		1	600×500×160
	合計	回線数合計 アドレス数合計	2	5	1	8	6	6	9	1	1	1	23	21	209	30	17	300	300	7	

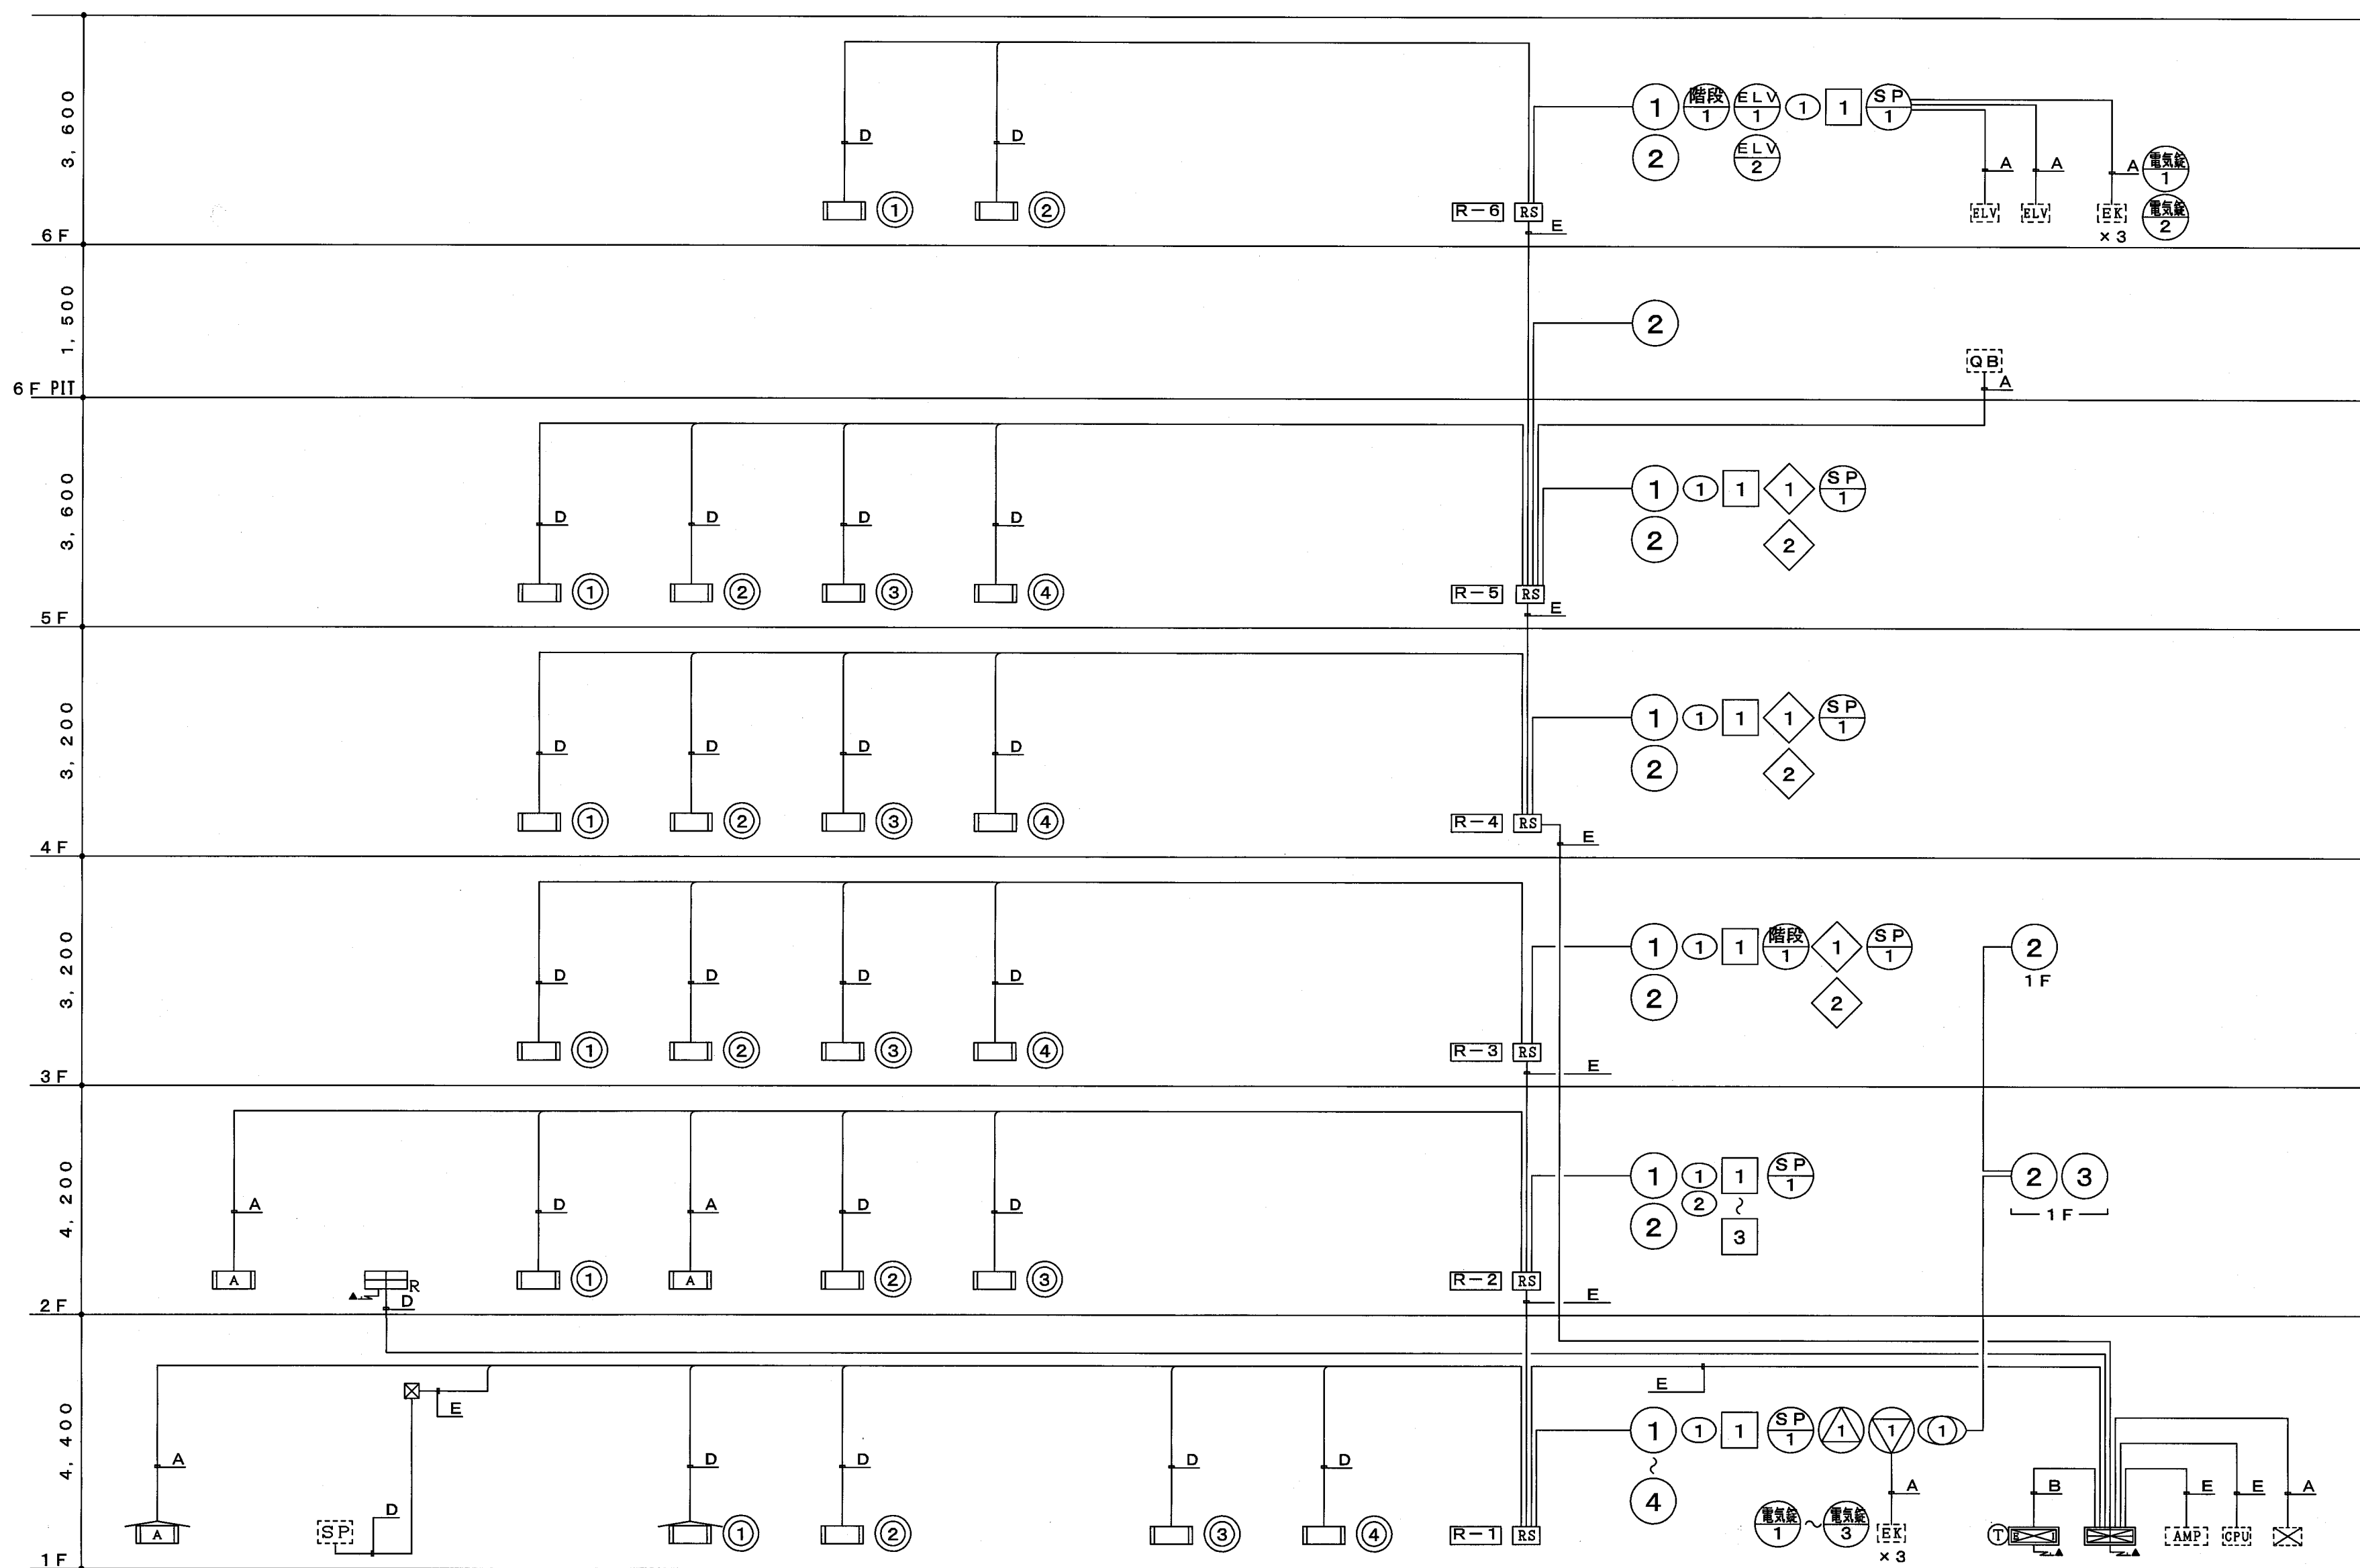

幹線系統図

参考図

防災監視盤

種類	GR型受信機 (アナログ、警報式及び自動試験機能付)
主電源	AC100V 50/60Hz
最大消費電力	6.0A
予備電源	DC24V ニッケル・カドミウム蓄電池 5107Fレス 6A 10207Fレス10AH
質量	5107Fレス 約41Kg 10207Fレス約45Kg
主警報	スピーカ 0C12V, 70mA, φ77
動作温度範囲	0℃~40℃
自動試験機能	警報音 出力調整方式、静電入力応答方式 試験機能 遠隔検査監視方式
材質	鋼板製 板厚1.6mm 焼付塗装
色彩	扉・本体 マンセル値2.5Y9/1近灰色 操作表示パネル マンセル値5Y6/0.5 (3分つ) 近白色

火災通報装置

種類	火災通報装置
定格電圧	AC100V 50/60Hz
予備電源	DC12V 800mAh 乾電池
減音回線	電話回線
通知音の種類	DP (10/20PPS) PB
使用温度範囲	-5℃~40℃
材質	難燃性ABS樹脂
色彩	ライトグレー (マンセル値2.5Y 8/0.5近白色)
質量	約2Kg

火災通報専用電話機

種類	火災通報専用電話機
材質	難燃性ABS樹脂
色彩	赤 (4.5R 4.7/10.7)
質量	約0.6Kg

- A — HP 1. 2— 2C (PF16)
B — HP 1. 2— 4C (PF16)
C — HP 1. 2— 3P (PF22)
D — HP 1. 2— 5P (PF22)
E — HP 1. 2—10P (PF28)

AC100V, ED

確認申請図	2012.08.01
見積図	2012.08.10
契約図	2012.10.01
竣工図	2013.08.31

設計番号 01-28350-000


島嶼会館建設工事

【竣工図】
発行日 2013.08.31


図面名称

自動火災報知設備
幹線系統図・点数表

縮尺

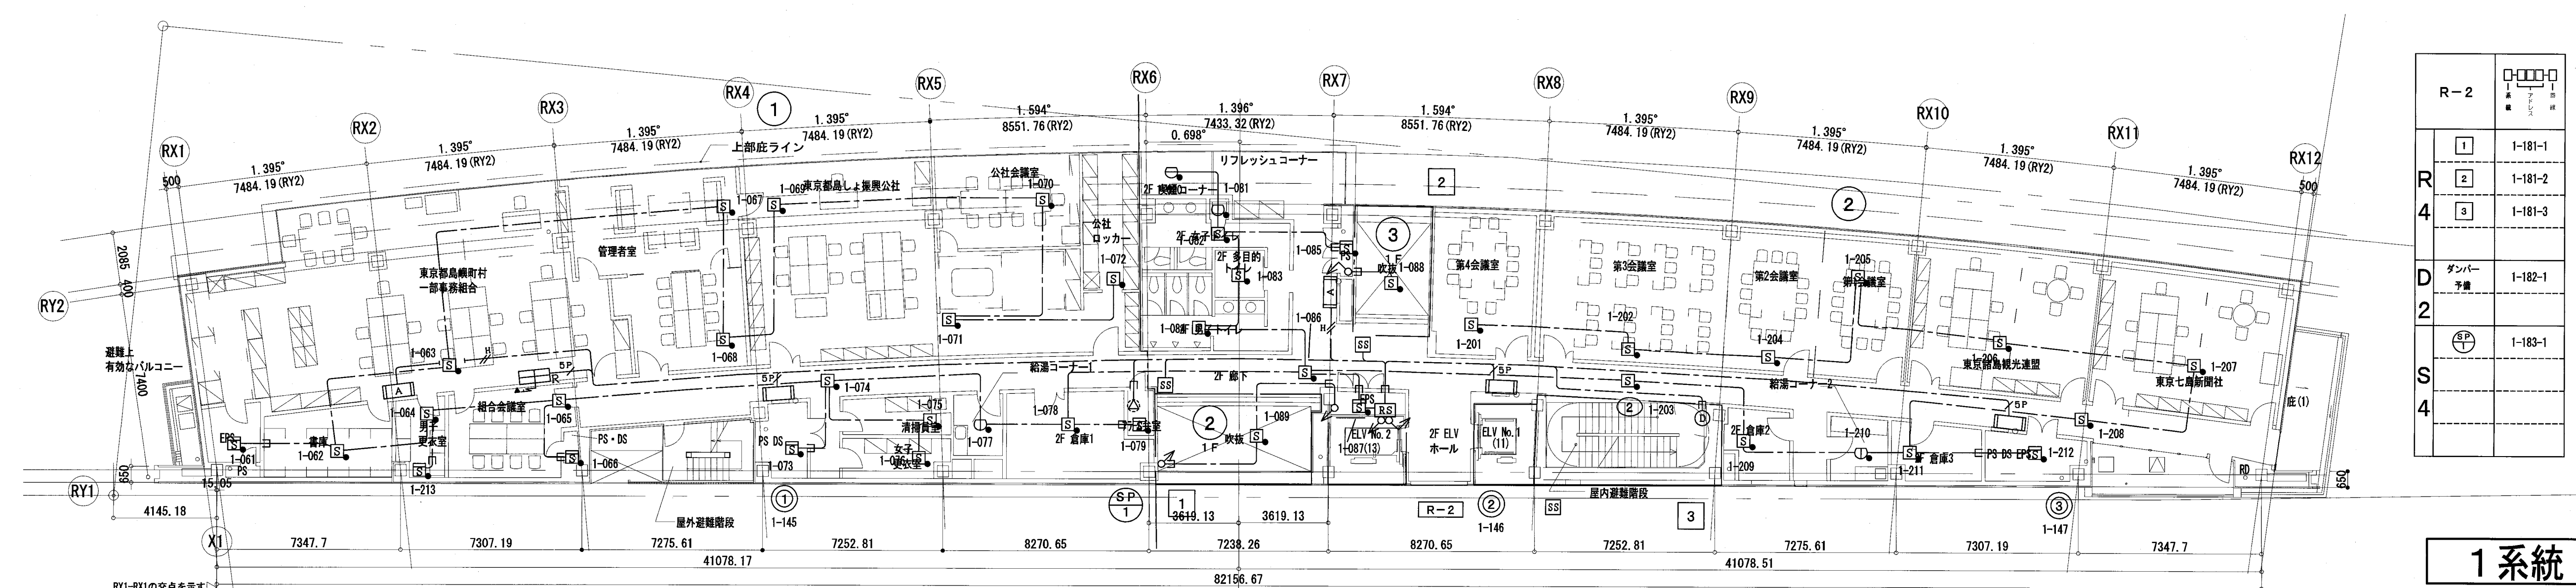

2階平面図

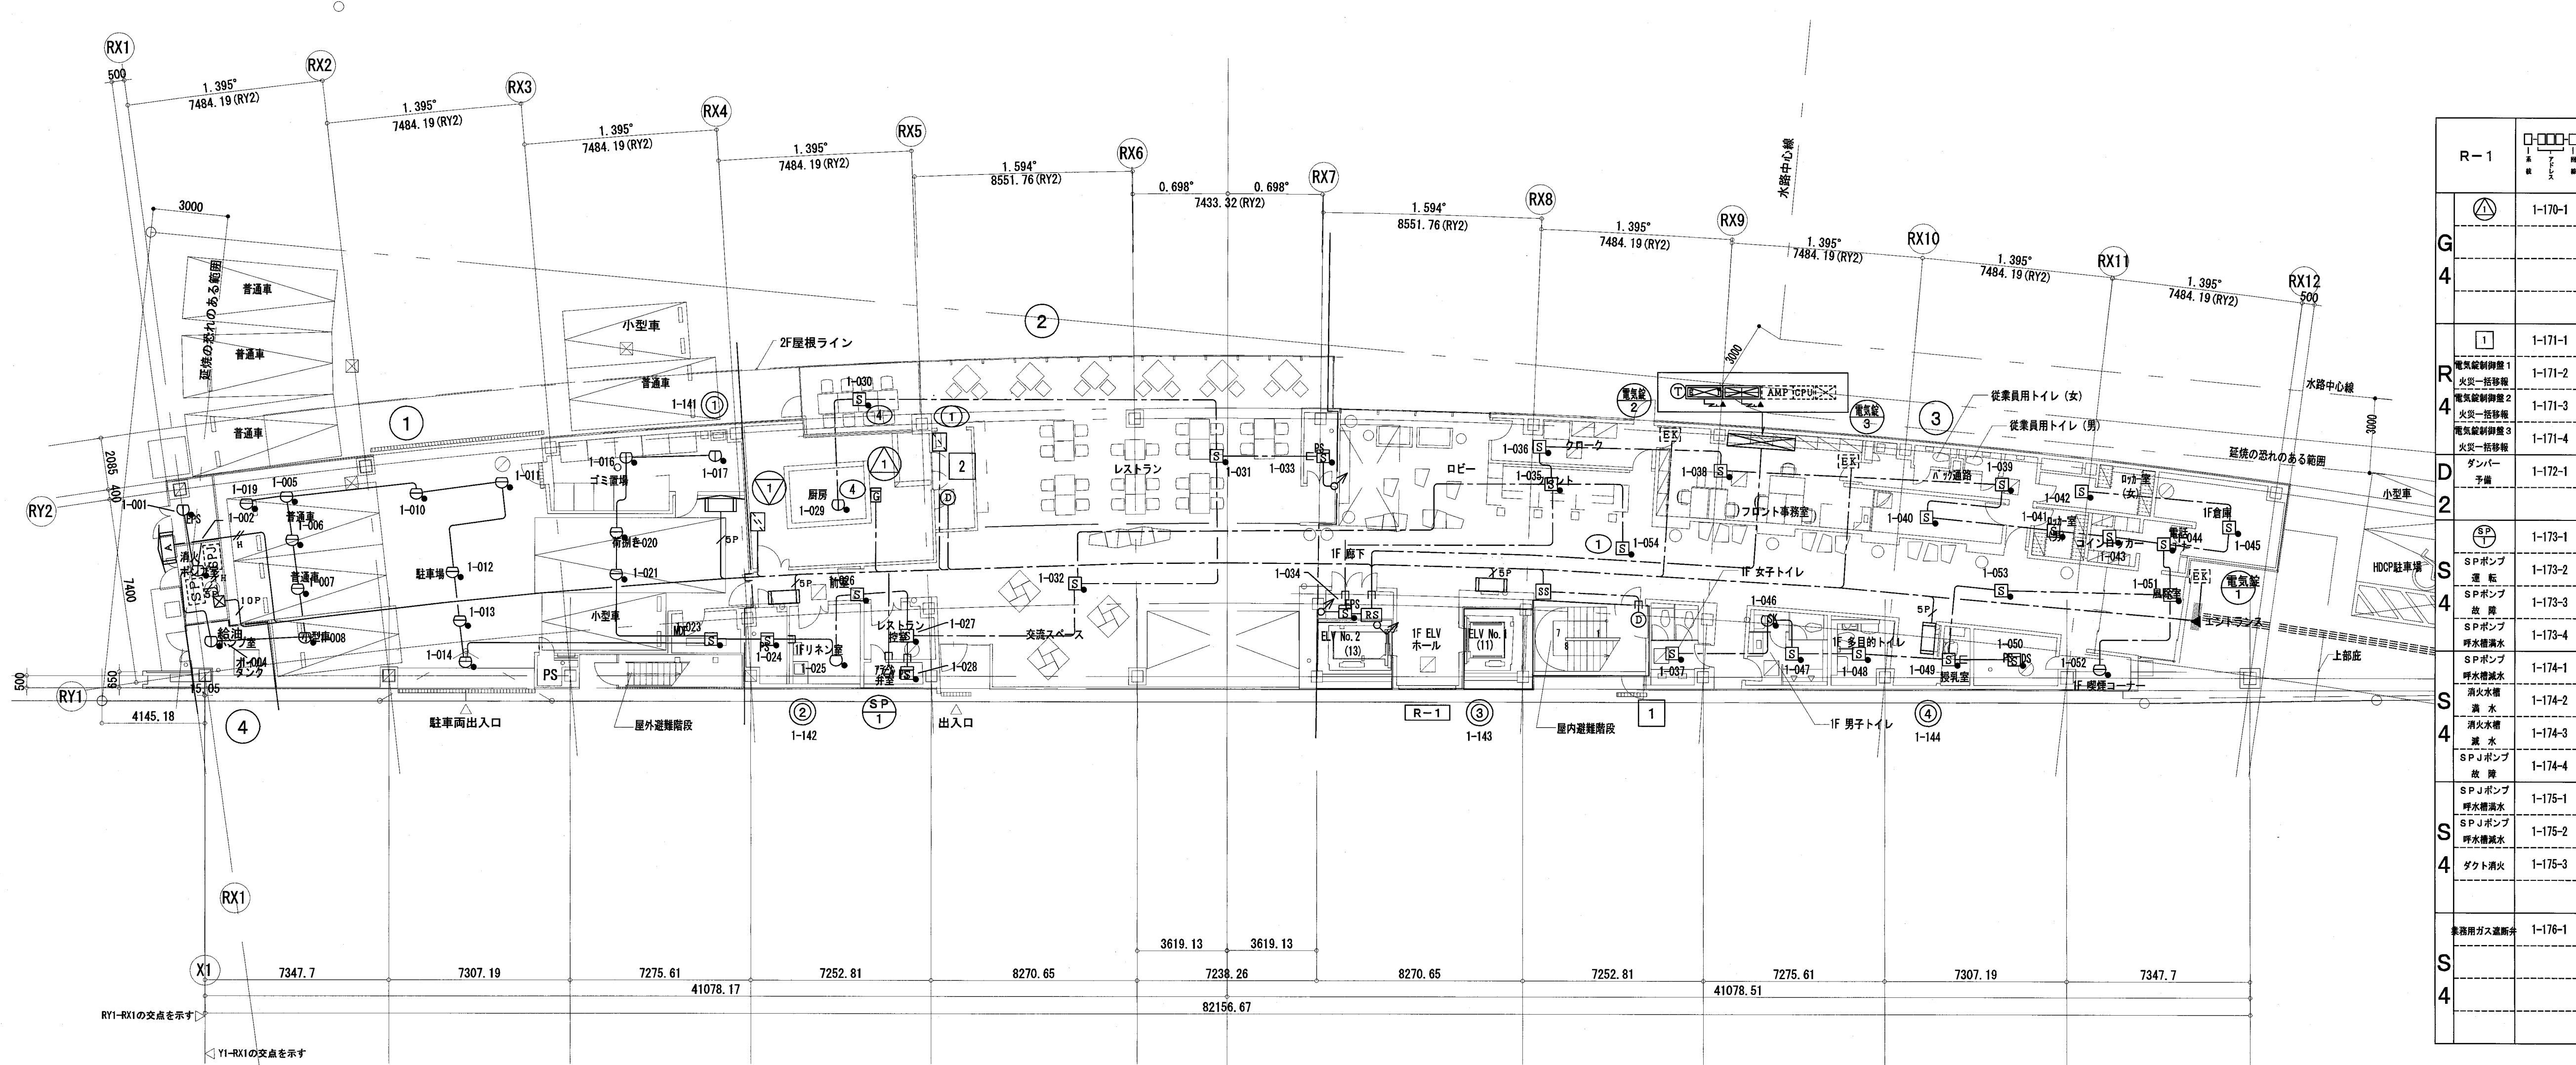

1階平面図

1系統

幹線（立上り、引下げ等）は系統図参照とする

竣工図	設計	工事
2013.08.31		

確認申請図	2012.08.01
見積図	2012.08.10
契約図	2012.10.01
竣工図	2013.08.31

設計番号 01-28350-000


島嶼会館建設工事

【竣工図】
発行日 2013.08.31
図面名称

自動火災報知設備
1・2階平面図


縮尺 A1:1/150, A3:1/300

R-5	1	2-161-1
R-4	2	2-161-4
D	1	2-162-1
2	2	2-162-2
S	1	2-163-1
4		

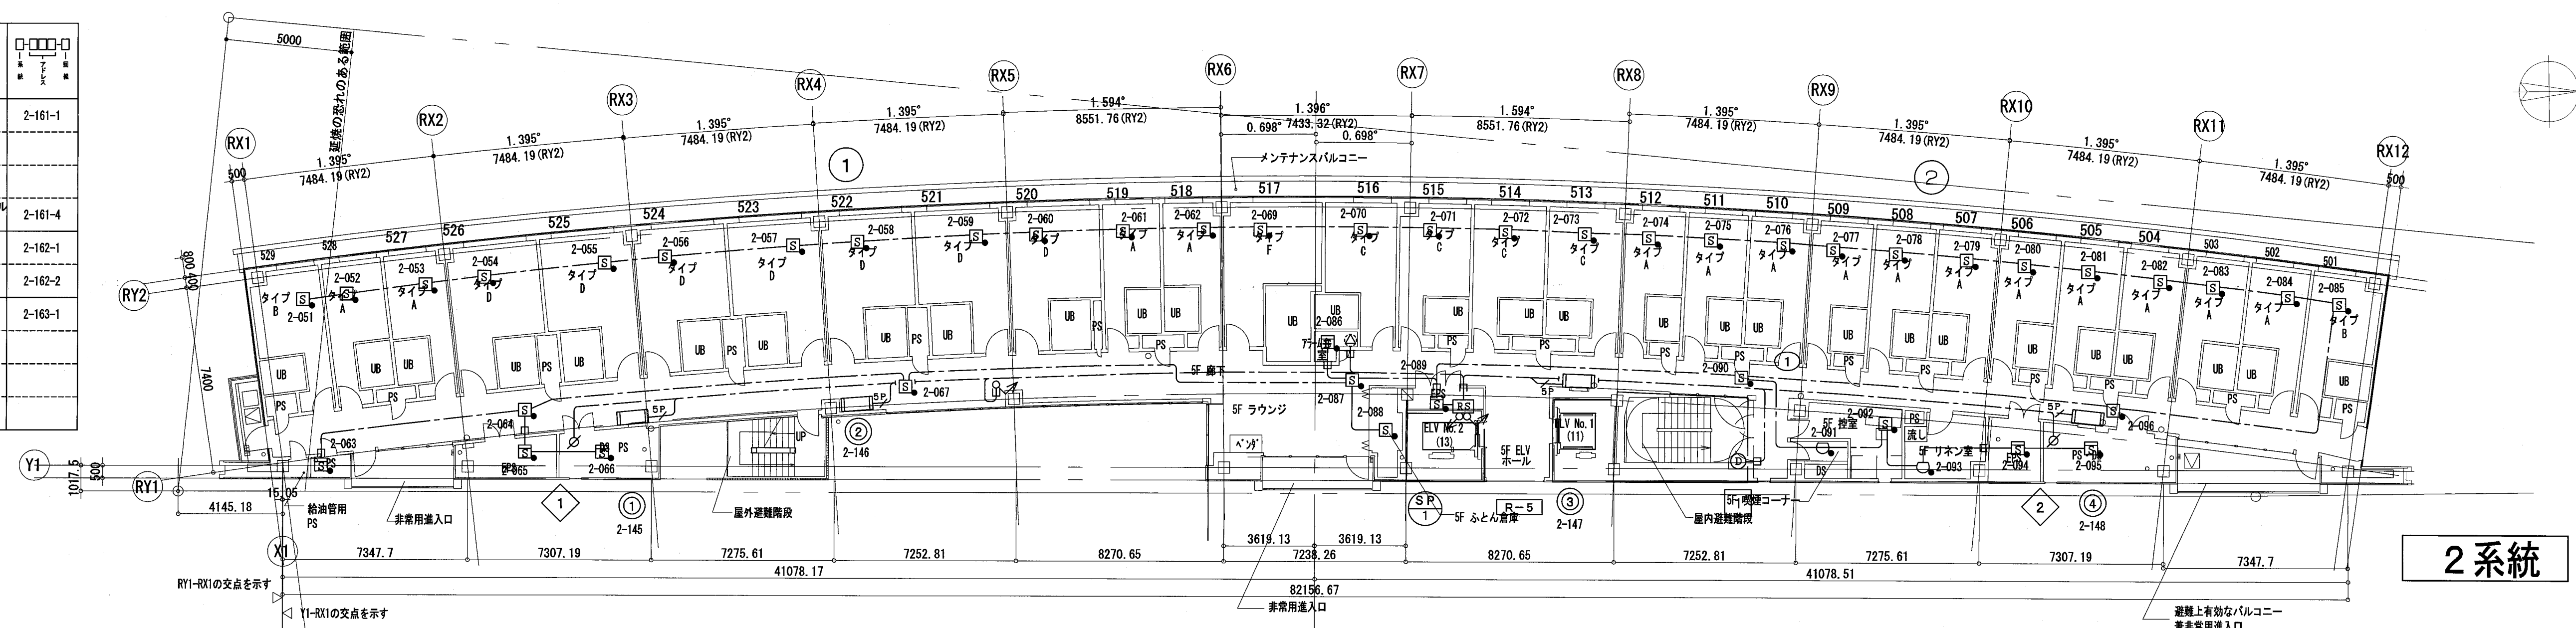


2 系統

R-4	1	2-151-1
R-4	2	2-152-1
D	1	2-152-2
2	2	2-153-1
S	1	2-153-1
4		

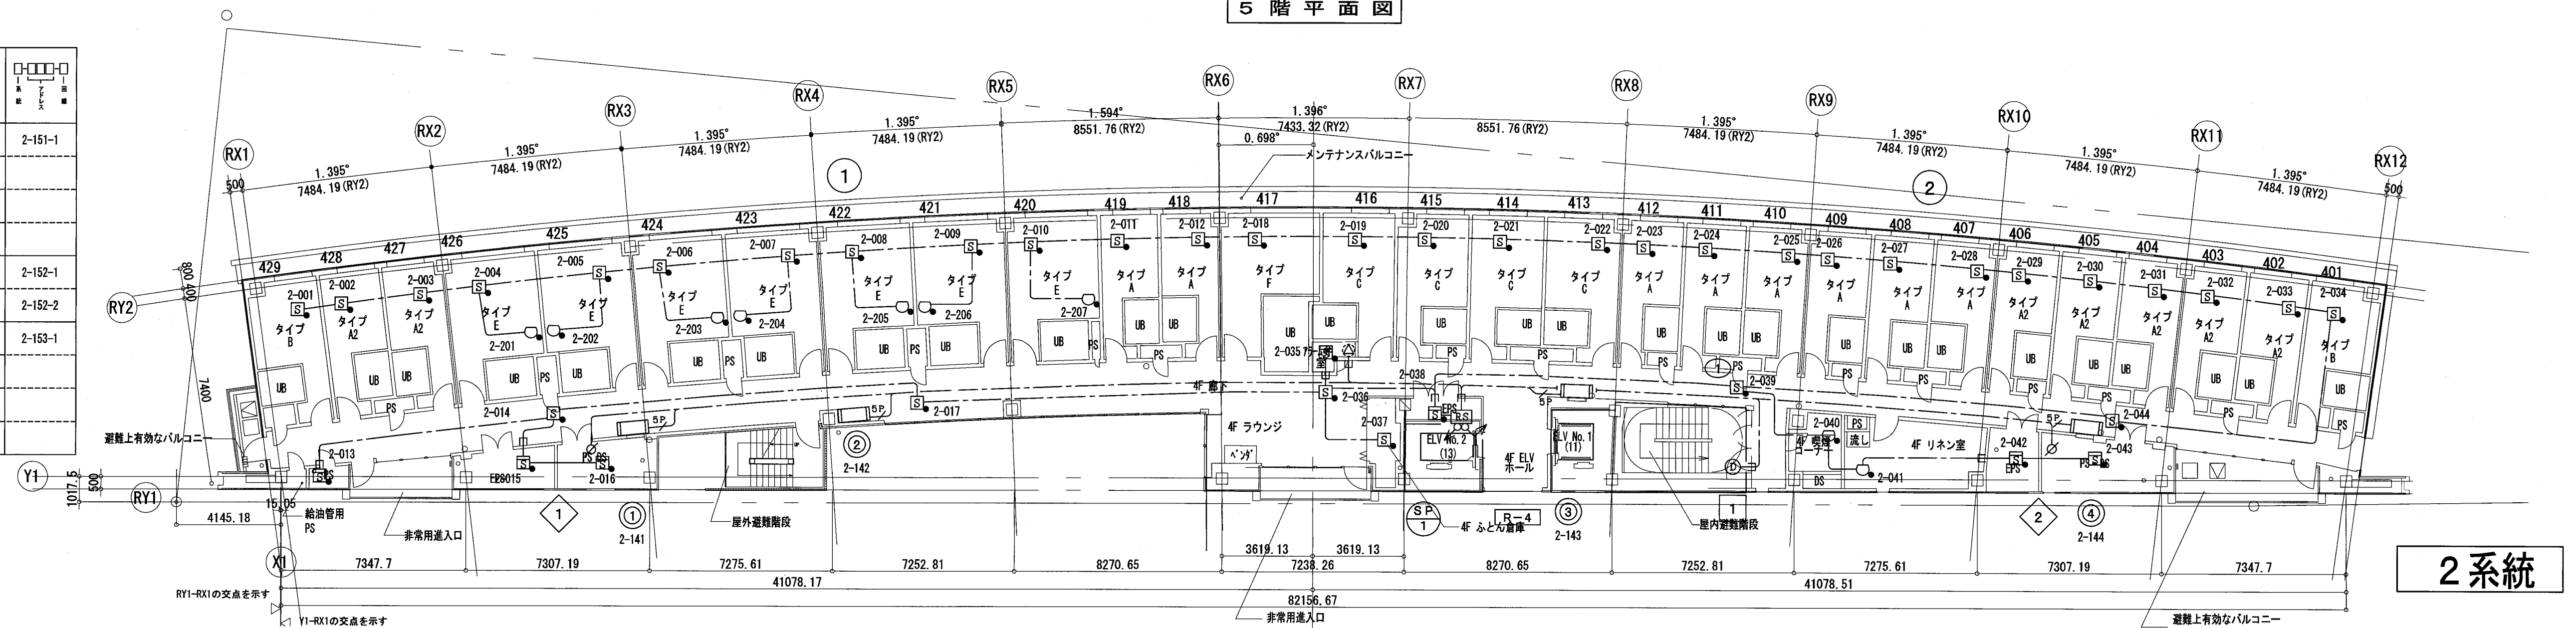

2 系統

R-3	1	1-191-1
R-4	2	1-192-1
D	1	1-192-2
2	2	1-193-1
S	1	1-193-1
4		

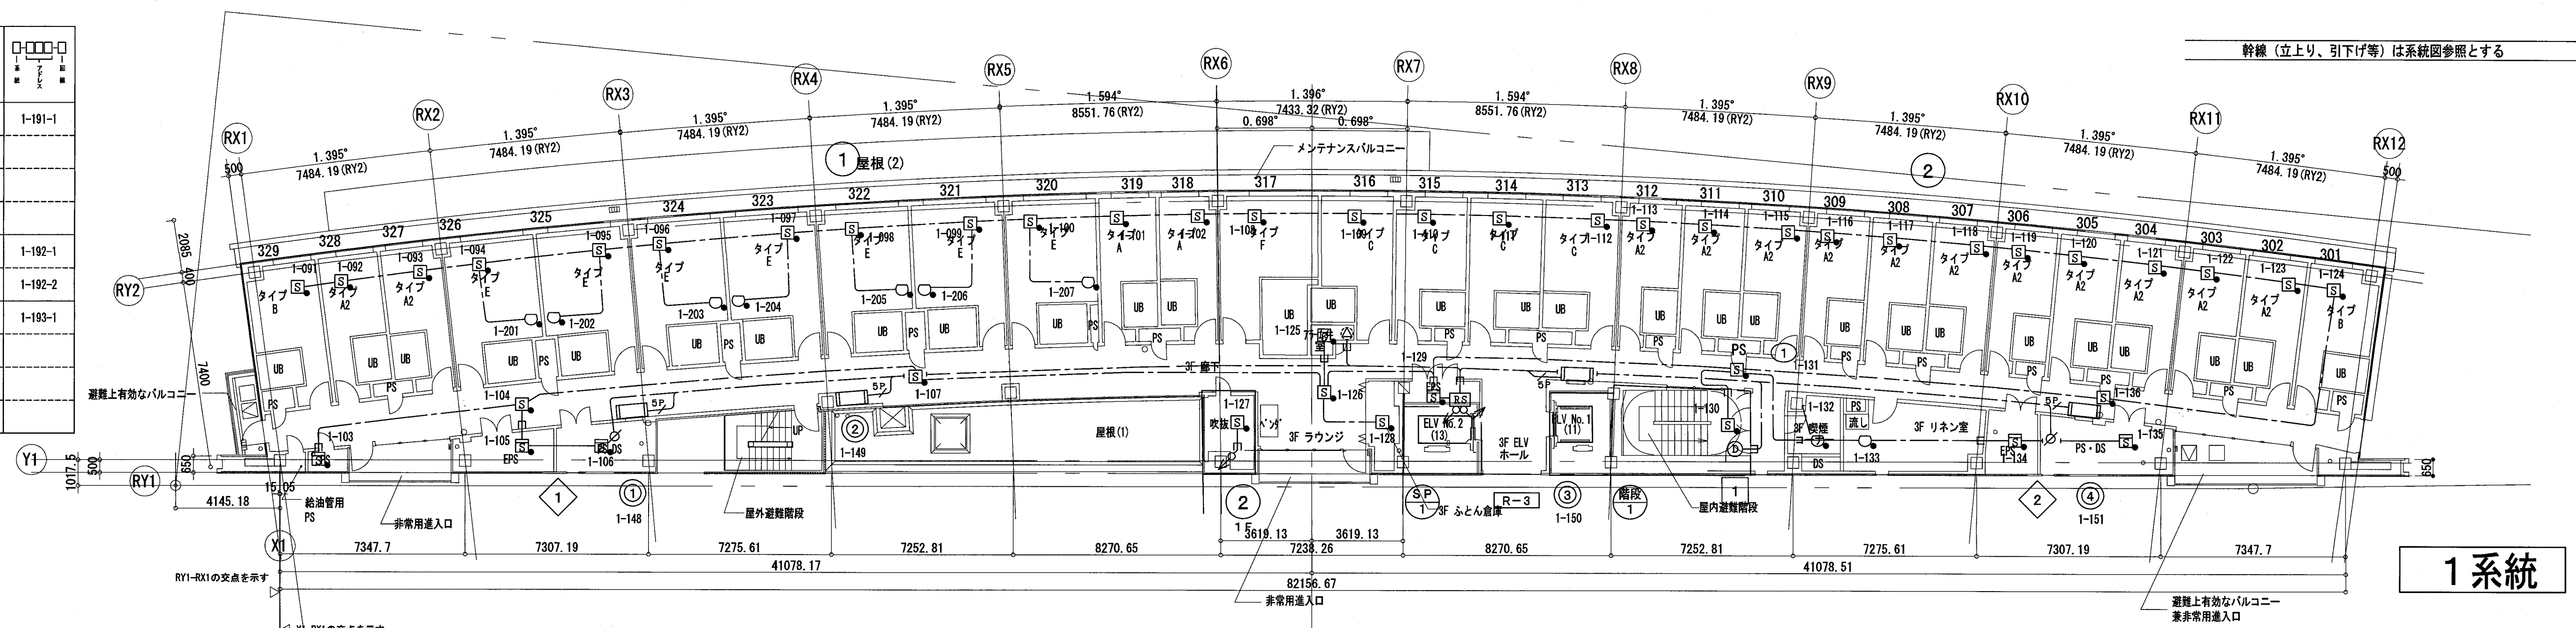

1 系統

3 階平面図

竣工図 2013.08.31

確認申請図	2012.08.01
見積図	2012.08.10
契約図	2012.10.01
竣工図	2013.08.31

設計番号 01-28350-000

島嶼会館建設工事

【竣工図】


発行日 2013.08.31

図面名称

自動火災報知設備
3～5階平面図


縮尺 A1:1/150, A3:1/300

E-081

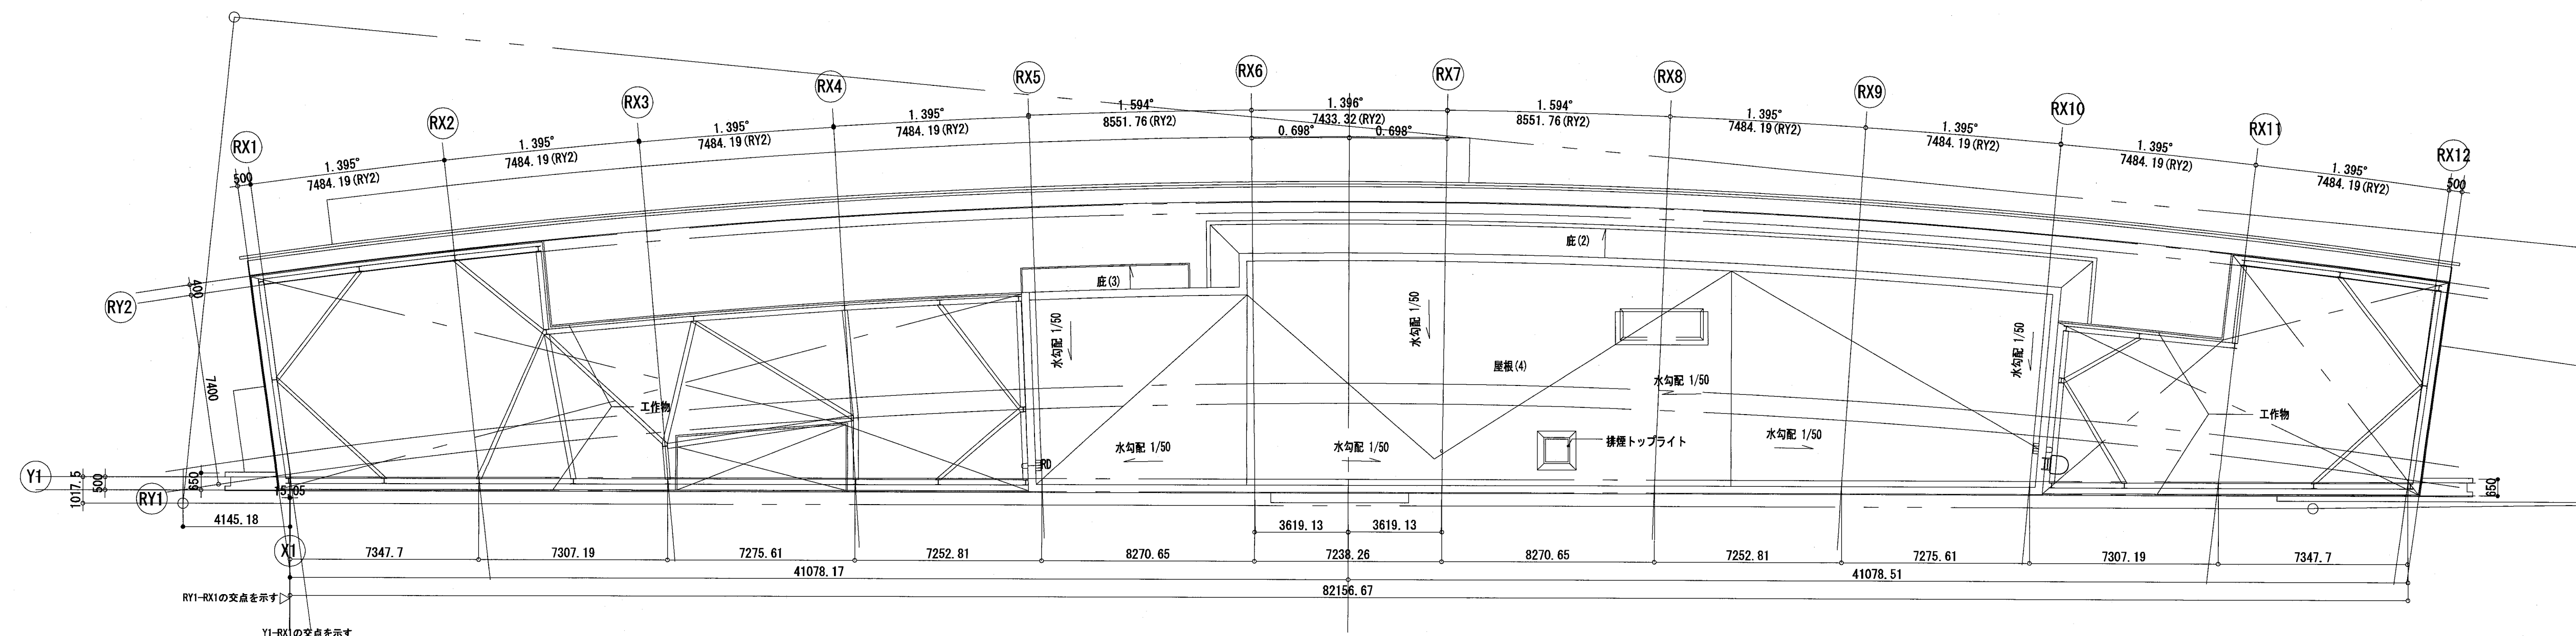


R階平面図

R-6	
R-4	電気設備-1 2-170-1 電気設備-2 2-170-2 電気設備-3 2-171-1 電気設備-4 2-171-2 電気設備-5 2-171-3 電気設備-6 2-172-1
R-4	
R-4	
S-4	

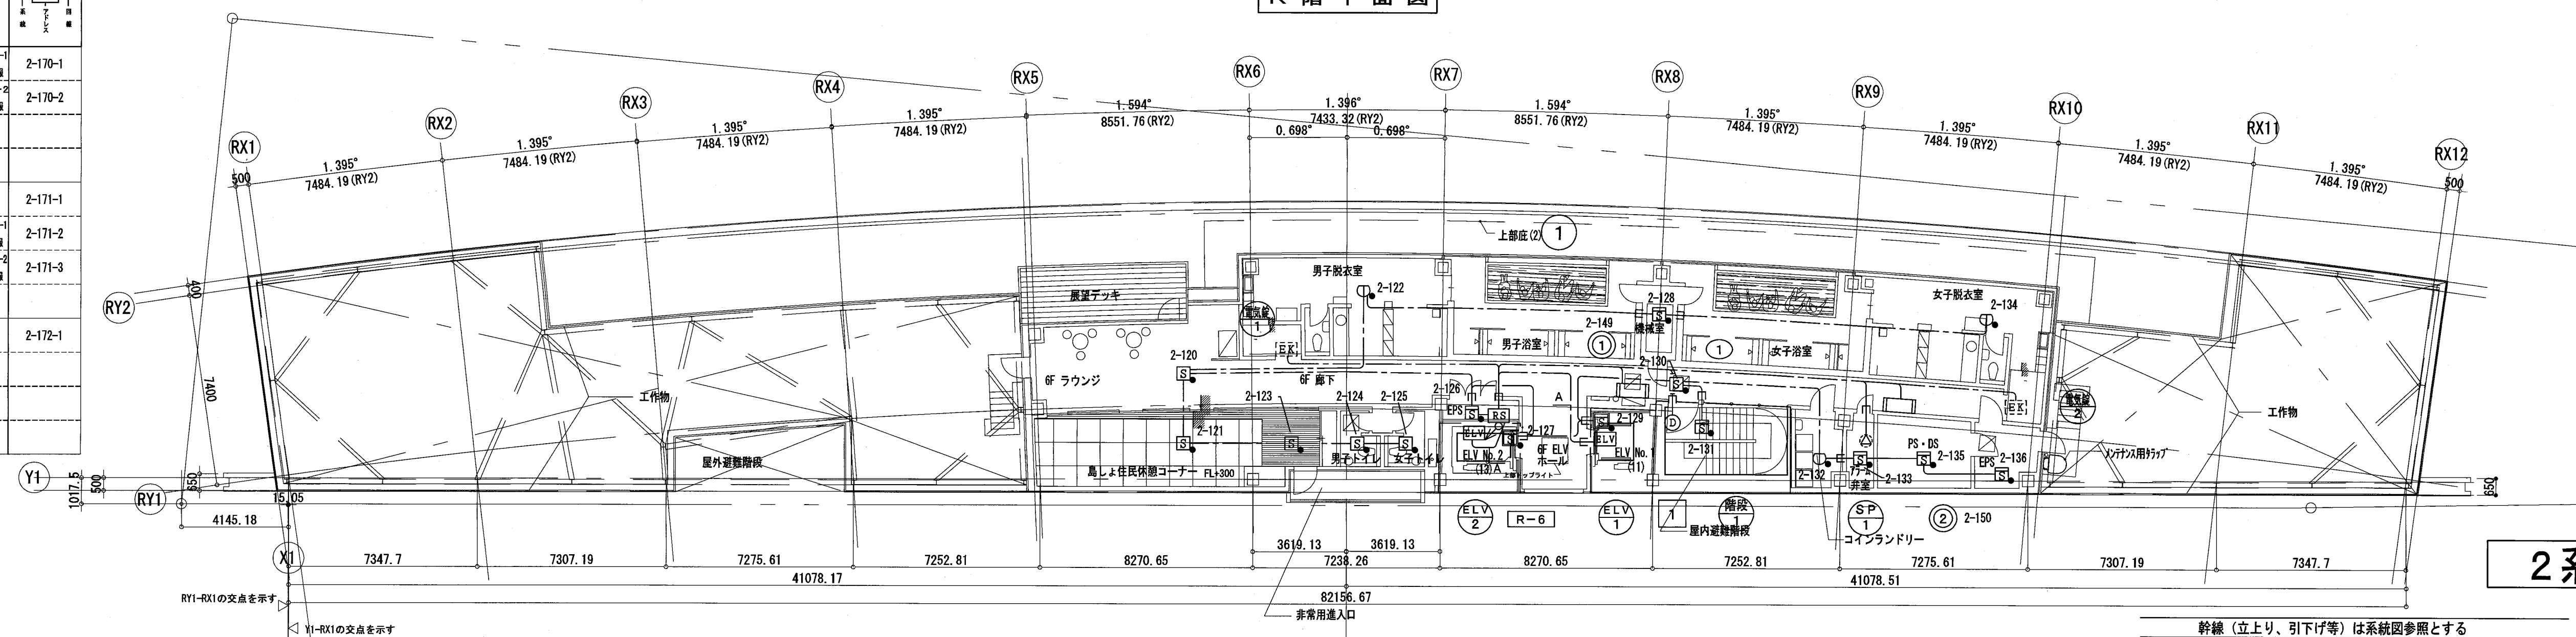

6階平面図

2系統

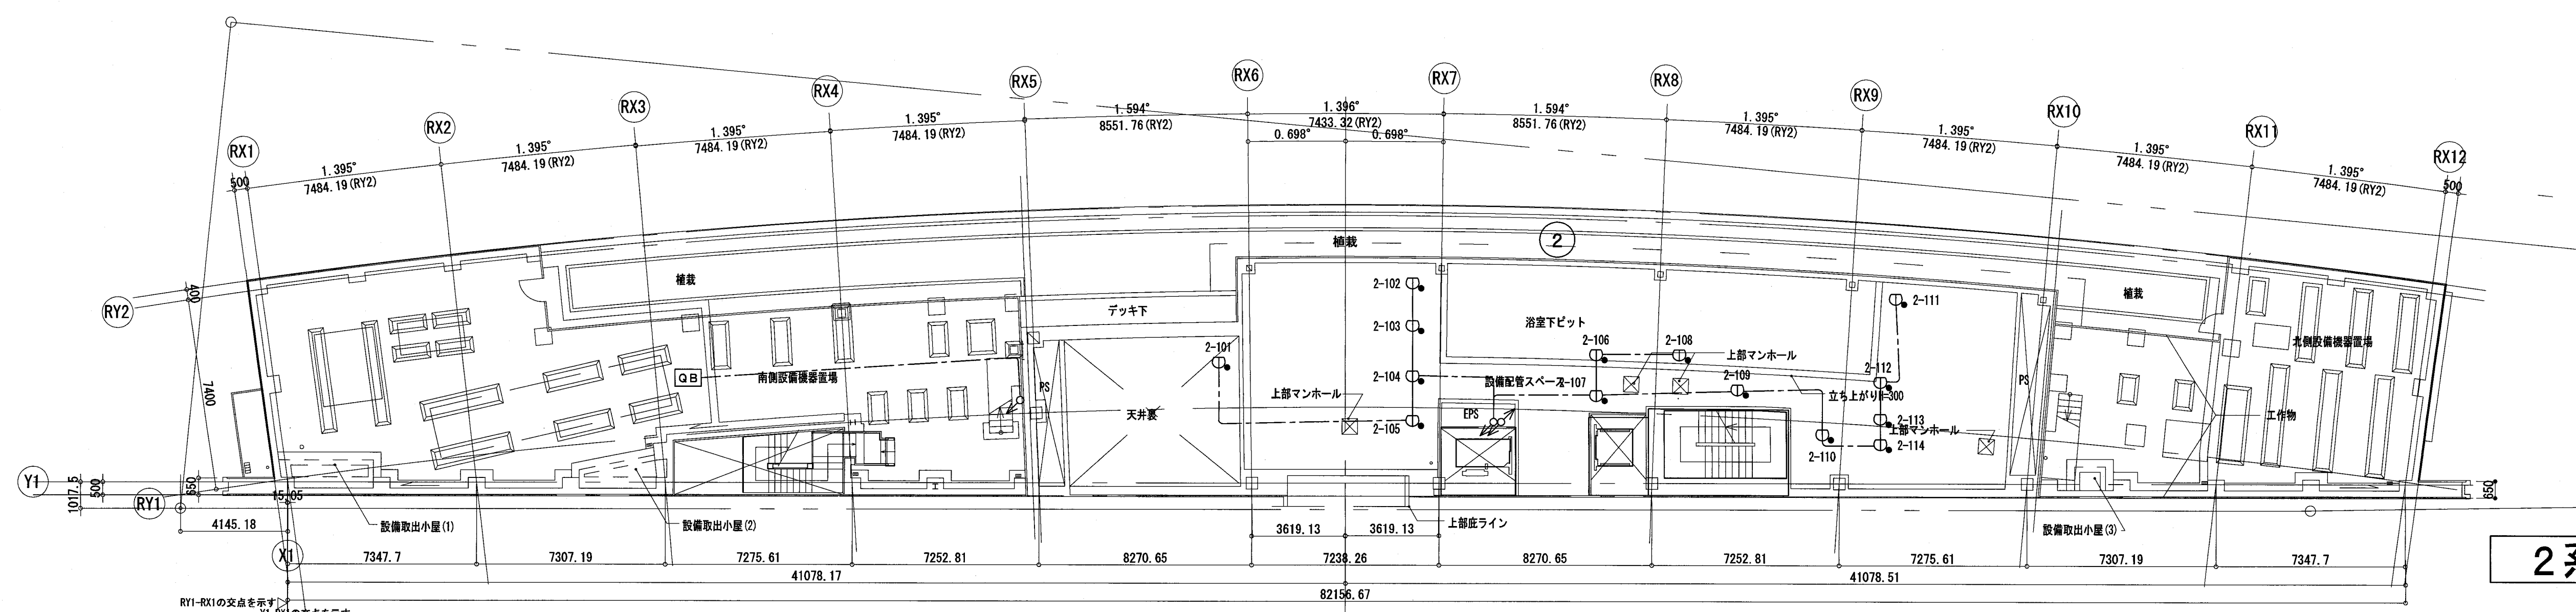

M6階平面図

2系統

STK側壁型支持管

支持管取付金物(鉄骨用)

品 番	取付管径D	取 付
6043	φ60.5(13.2)	取付金
6044	φ60.5(13.2)	取付金

アルミ線取付金物(鉄骨用)

No. 7426-4

T型接続端子

No. 7441

パラベット水切端子(片側アルミ線用端子)

鉄筋用分岐端子

品 名	材 質	1V電線	鋼線径	圧着端子		
				D ₁	D ₂	L
鉄筋用分岐端子	鉄コニッドめっき・鋼スチールめっき	60mm ²	2.0×13.8	φ11.8	φ16.3	40

避雷設備図

E 0 8 - 1 0 2

避雷設備仕様 (●印を本工事に適用する。) JIS A4201-2003に準拠; 保護レベル [○ I ○ II ○ III ● IV]

1. 受雷部システムは、次の各要素又はその組み合わせによって構成した。

● 突針 ● 水平導体 ○ メッシュ導体

2. 受雷部の保護範囲の算定は次の方法を個別に又は組合せて行った。

○ 保護角法 ● 回転球体法 ○ メッシュ法

3. 独立した雷保護システムの場合には、受雷部システムと被保護物内の金属製工物との距離は

JIS A4201-2003の3.2「外部雷システムの絶縁」による安全距離距離より大きくした。

4. 水平導体又はメッシュ導体は、太さ38mm² 以上の銅より線、t3×25mm以上の大きさの銅帯又は

t4×25mm以上の大きさのアルミ帯を、約0.6mごとに金物を用いて取付けた。また、30m以下

ごとに伸縮装置を設けた。(金属又は金属管は除く)

引下げ導線

1. 引下げ導線は、太さ22mm²以上の銅より線とした。

2. 引下げ導線を垂直に引下げる部分は約1mごとに、水平に敷設する部分は約0.6mごとに支持した。

3. 引下げ導線の地表面上2.5mの高さから試験用接続端子箱までの部分、その他の導線を保護する必要のある箇所には、ステンレス管(非磁性のものに限る。)、硬質ビニル管等を使用して保護した。

4. 引下げ導線は地表面から20mごとに水平環状導体に接続した。

接地

● A型接地極 ○ B型接地極 ○ 構造体利用接地

1. 接地システムに用いる導線、太さ60mm²以上の銅より線とした。なお、導線の試験用接続端子箱から地表面下0.75mの深さまでの部分には、ステンレス管(非磁性のものに限る。)、硬質ビニル管等を使用して保護した。

2. 接地の埋設箇所には、接地埋設標にて標示した。

その他

1. 接地の埋設に当たっては、写真撮影した。

2. 接地抵抗の測定記録を作成した。

3. 避雷導線の鉄筋代替する場合で、鉄筋に機械式継手を使用している場合は、構造設計と電気的性能及び雷電流が流れた場合の構造的強度が確保されていることを検証し、対策を検討した。

突 針 部 (中型)

● 内部端子用 ○ 外部端子用

クロームめっき

クロームめっき

黄銅製ボルト

避雷導線接続端子

導線支持金物 (黄銅製)

○

黄銅製ビス

黄銅製ビス

(平面図)

(平面図)

引下げ導線と鉄骨及び鉄筋との電気的接続方法

鉄筋との接続(機械的接続)

○ 構造体と導線の接続部 (1対1接続)

○ 構造体と導線の接続部 (2対1接続)

引下げ導線

試験端子箱等へ

● 鉄骨との接続(機械的接続)

M10ボルト(鋼、貫通穴は構造的に支障の無い位置)

引下げ導線接続クランプ

(鋼、溶融亜鉛めっき)

引下げ導線

● 鉄骨との接続(溶接・ろう付)

鉄骨と鉄板を溶接

鉄板と鋼板を黄銅ろう付け

鋼板t3

鉄板t6

鉄骨

M10黄銅ボルト

ねじ(黄銅)

接続端子

溶接

引下げ導線

試験端子箱 (●露出型 ○埋込型)

箱 体 (●ステンレス製 ○黄銅製 ○硬質ビニル製)

プレート (●ステンレス製 ○黄銅製 ○硬質ビニル製)

黄銅製ボルト

ベーク板

黄銅製測定線用端子

黄銅製試験用端子

接 地 極 (A型接地極)

● ろう付 接地導線

接地導線

バインド線

テルミット溶接

接地導線

鋼板

●主要構造 (●S ●RC ○SRC ○PcA ○) ●突針部の取付面外壁仕上 (

凡 例

シンボル

名 称

・特記無き配線は下記による

避雷突針

避雷導線 2.0 × 13 (VE28)

鉄筋用接続端子 (建築主鉄筋溶接部分)

IV5.5 × 1 (VE16)

パラベット用水切端子

IV5.5 × 1 (VE16) × 2

T型接続端子

水平又はメッシュ導体 2.0 × 13

伸縮端子

試験用端子箱

接地銅板

測定用アース棒

確認申請図 2012.08.01
見積図 2012.08.10
契約図 2012.10.01
竣工図 2013.08.31

設計番号 01-28350-000

鳥嶋会館建設工事

【竣工図】
発行日 2013.08.31

図面名称

避雷設備
機器図


縮尺

E-083

AC009

竣工図 設計 工事


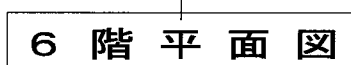

確認申請図	2012. 08. 01
見積図	2012. 08. 10
契約図	2012. 10. 01
竣工図	2013. 08. 31

設計番号 01-28350-000

島嶼会館建設工事



【竣工図】

图面名称

1・6階平面図

縮尺 A1:1/150, A3:1/300

E-084

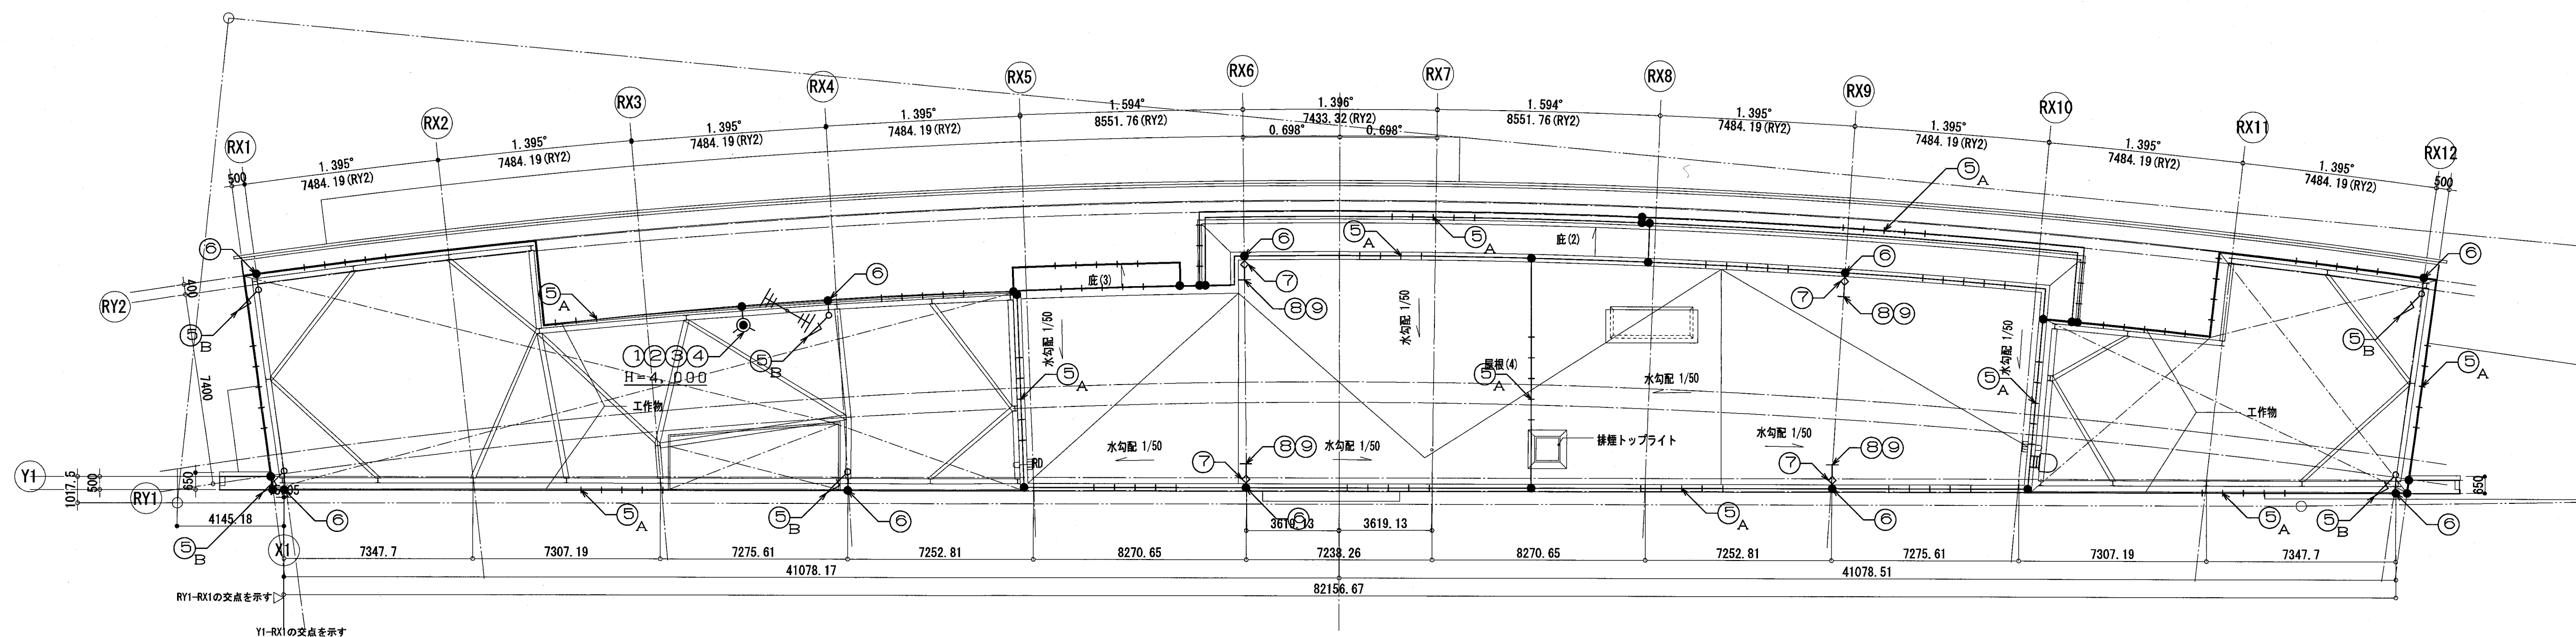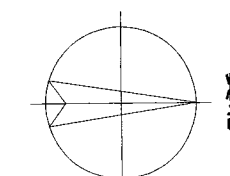

注記) 屋上設置機器で保護範囲外となる設備機器は、棟上導体よりボンドを取った。

確認申請図	2012. 08. 01
見積図	2012. 08. 10
契約図	2012. 10. 01
竣工図	2013. 08. 31

設計番号 01-28350-000

島嶼会館建設工事

【竣工図】

発行日 2013. 08. 31

図面名称


避雷設備
R階平面図

縮尺 A1:1/150, A3:1/300


竣工図	設計	工事
2013.08.31		

E-085

東側立面図

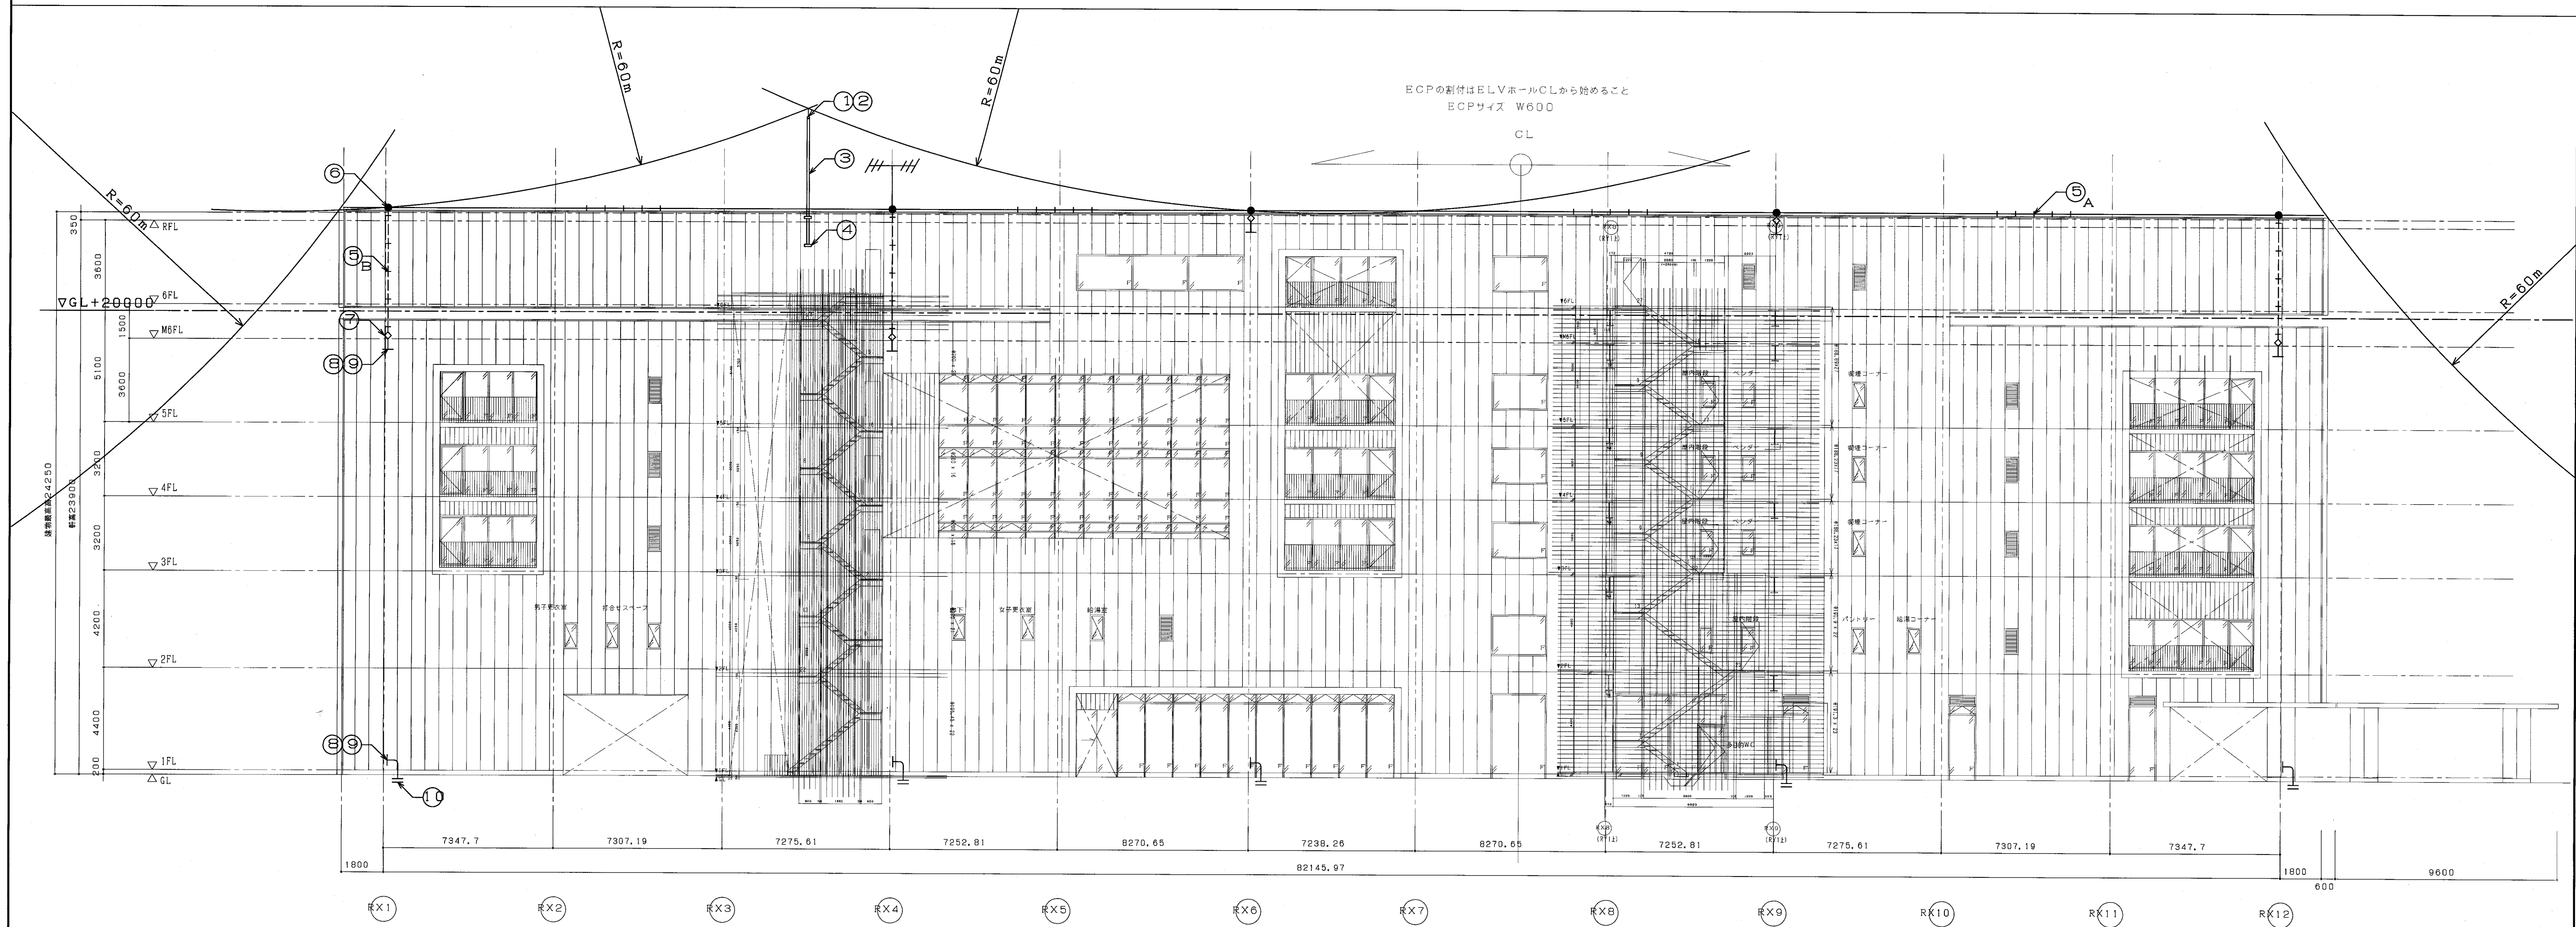

北側立面図

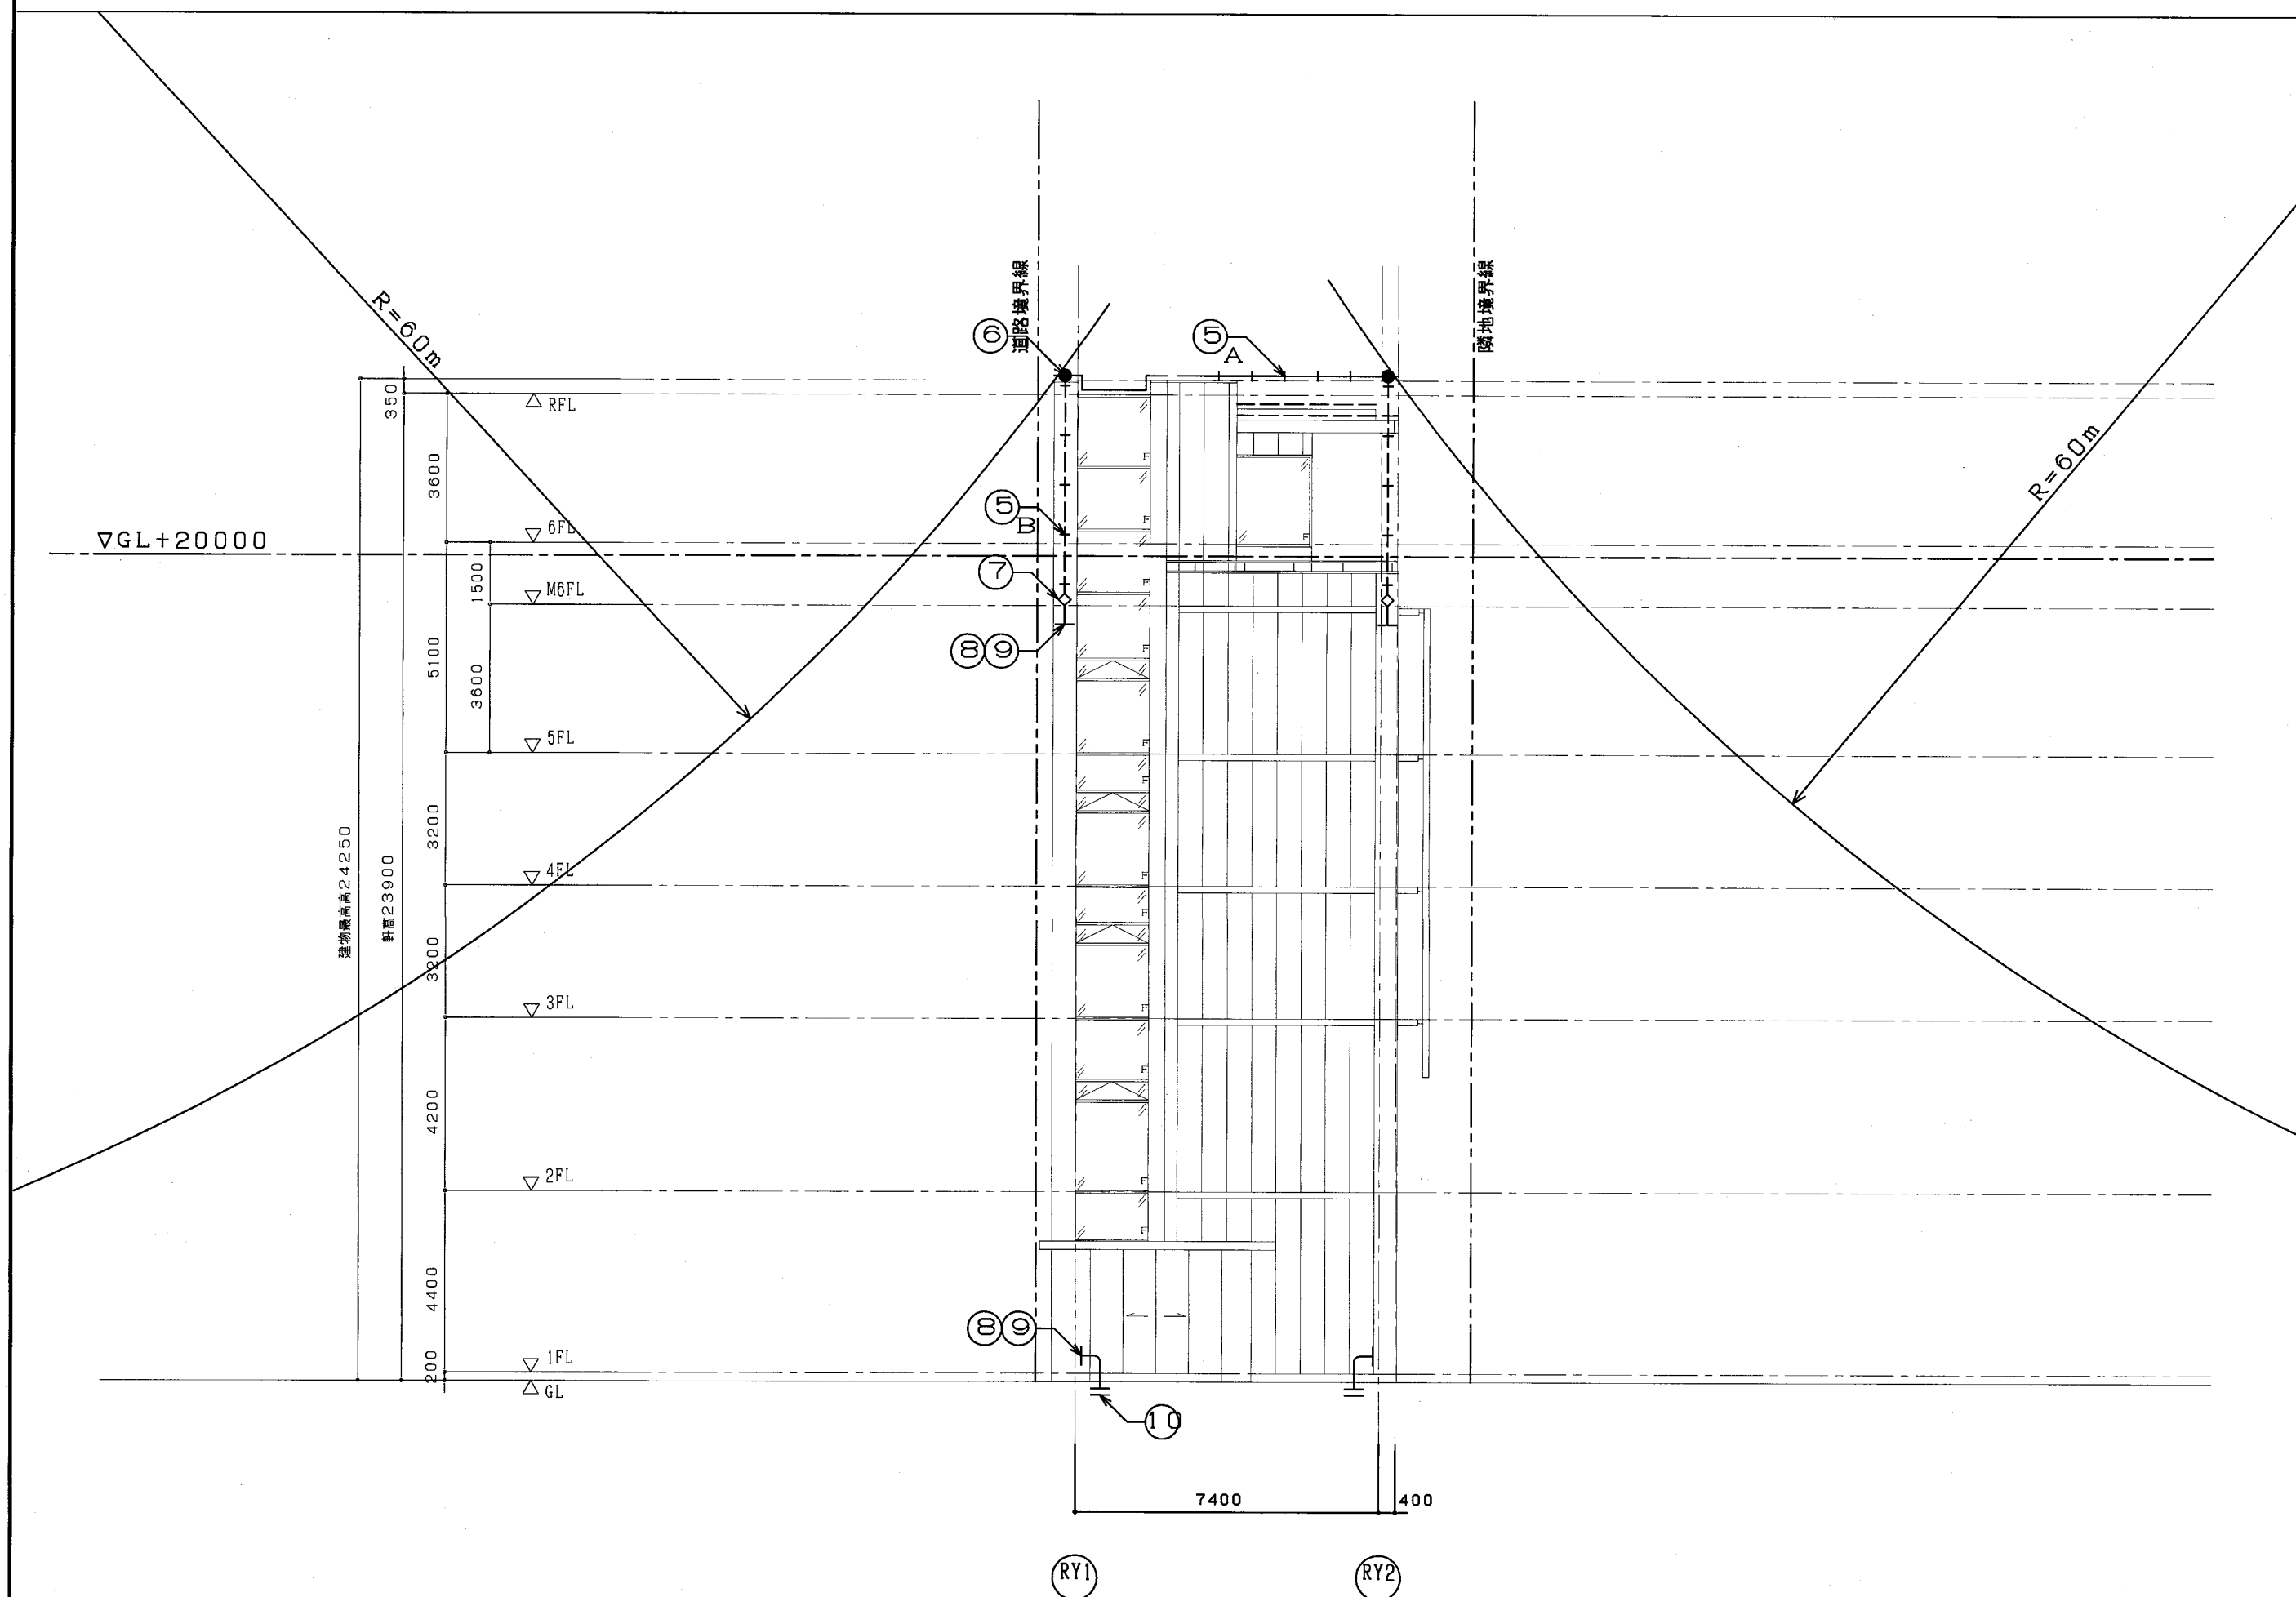

避雷設備 凡例表

番号	記号	名 称
1		突針 JIS大型 (鋼製) クロムメッキ
2		ダイハックプリング (黄銅ロー付)
3		支持管 STKW 60, 5φ(3, 2t) 5, 5m (支持管は溶融亜鉛めっきとした)
4		支持管取付金物 (鉄亜鉛メッキ製) 鉄骨用
5		アルミ線 2.0 X 25本 (水平導体・メッシュ導体・露出配線)
		導線取付金物 (耐食アルミ合金) 水平φ=800 垂直φ=1200
		A: 接着用 B: 鉄骨用
6		T型接続端子 (耐食アルミ合金製)
7		水切端子 (黄銅クロムメッキ製、片割アルミ)
8		銅線 2.0 X 13本 (PF28) 埋込配管
9		鉄骨用接続端子
10		鉄筋用分枝端子

※ 避雷設備は、JIS A 4201-2003
「建築物等の雷保護」の外部雷保護システムを適用した。

設計基準

保 護 レ ベ ル	方 式
システム	
受雷部	回転球体法(R=60m)、メッシュ法(メッシュ幅20m)
引下導線	構造体利用: 鉄骨代用 (平均間隔25m)
接 地	構造体利用接地極

受雷部対象範囲 : GL+20m以上保護

注記) 屋上設置機器で保護範囲外となる設備機器は、棟上導体よりボンドを取った。



TAISEI CORPORATION

TAISEI DESIGN
Planners Architects & Engineers

大成建設株式会社一級建築士事務所
〒163-0606新宿区西新宿1-25-1
URL <http://www.taisei.co.jp>

一級 第338032号
設備設計一級 第 3946号
設計 高木 淳
担当 金子 一登

確認申請図 2012.08.01
見積図 2012.08.10
契約図 2012.10.01
竣工図 2013.08.31

設計番号 01-28350-000

鳥嶋会館建設工事


【竣工図】
発行日 2013.08.31

図面名称



避雷設備
立面図

縮尺 A1:1/150, A3:1/300

竣工図 2013.08.31

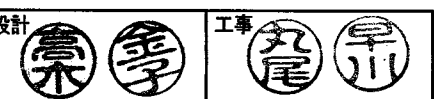

E-086

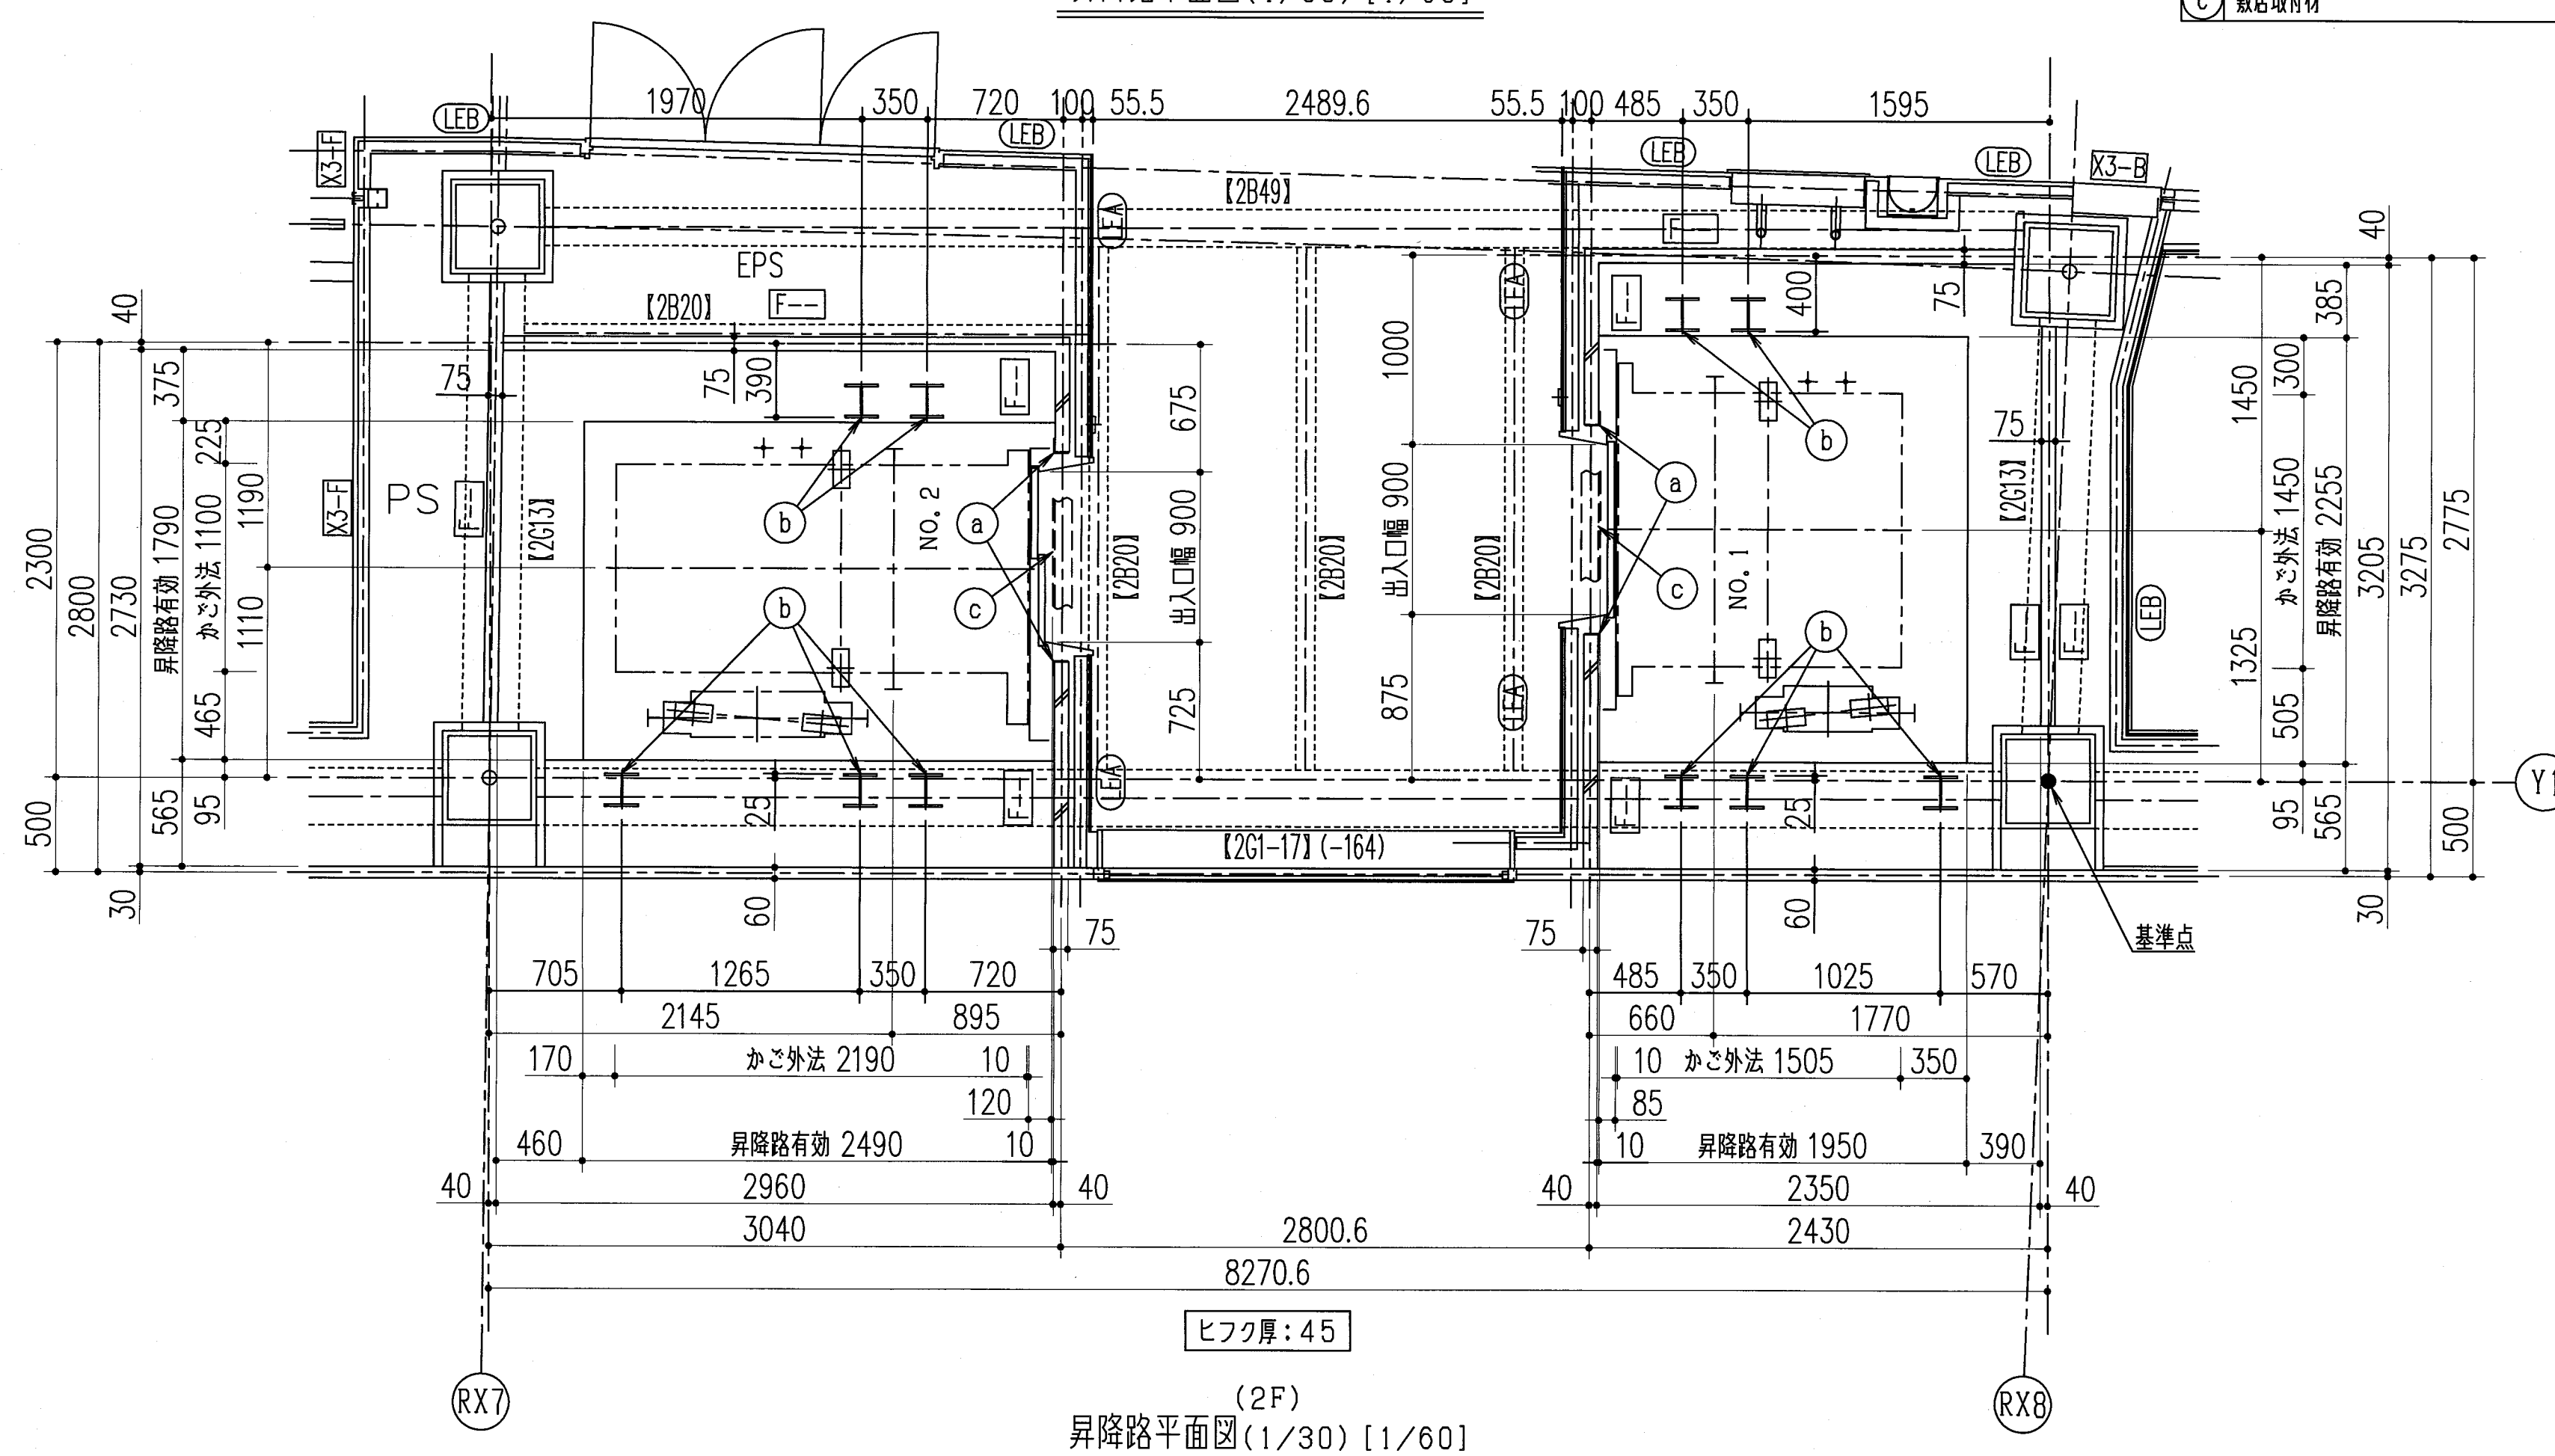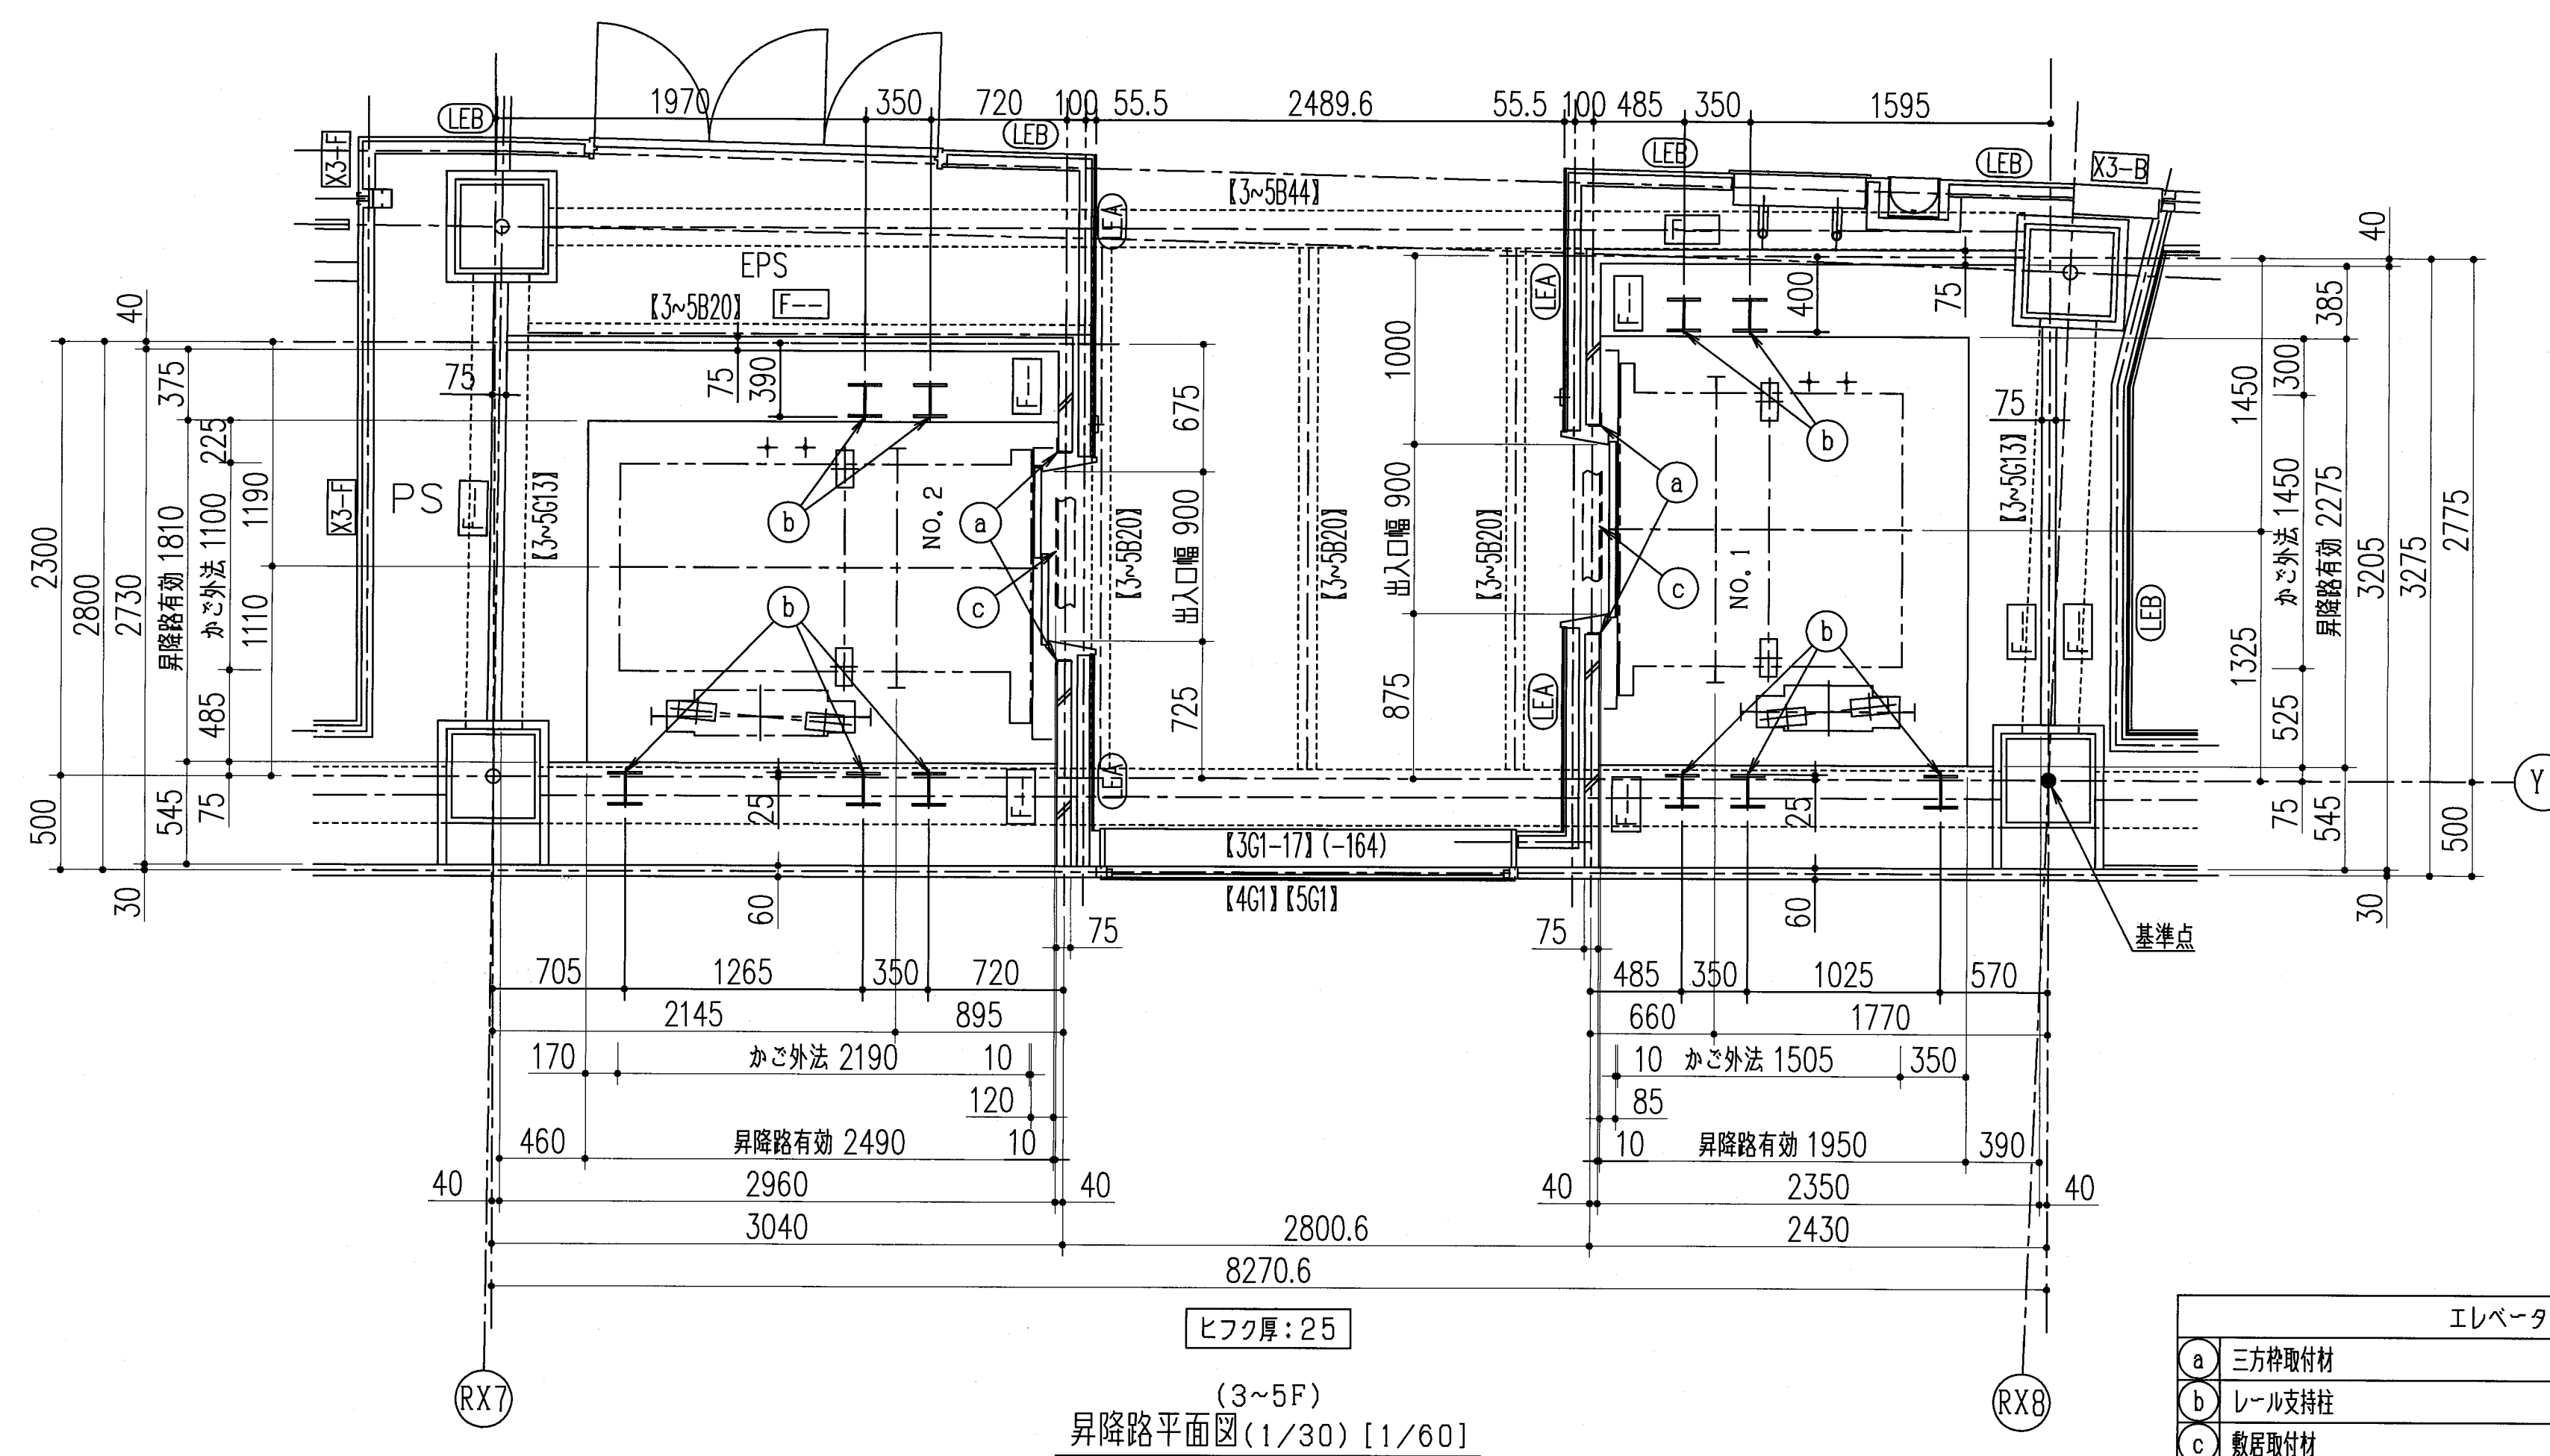

確認申請図	2012. 08. 01
見積図	2012. 08. 10
契約図	2012. 10. 01
竣工図	2013. 08. 31

設計番号 01-28350-000


島嶼会館建設工事

【竣工図】
発行日 2013. 08. 31

図面名称

エレベーター設備図 (2)

縮尺 A1:1/30, A3:1/60

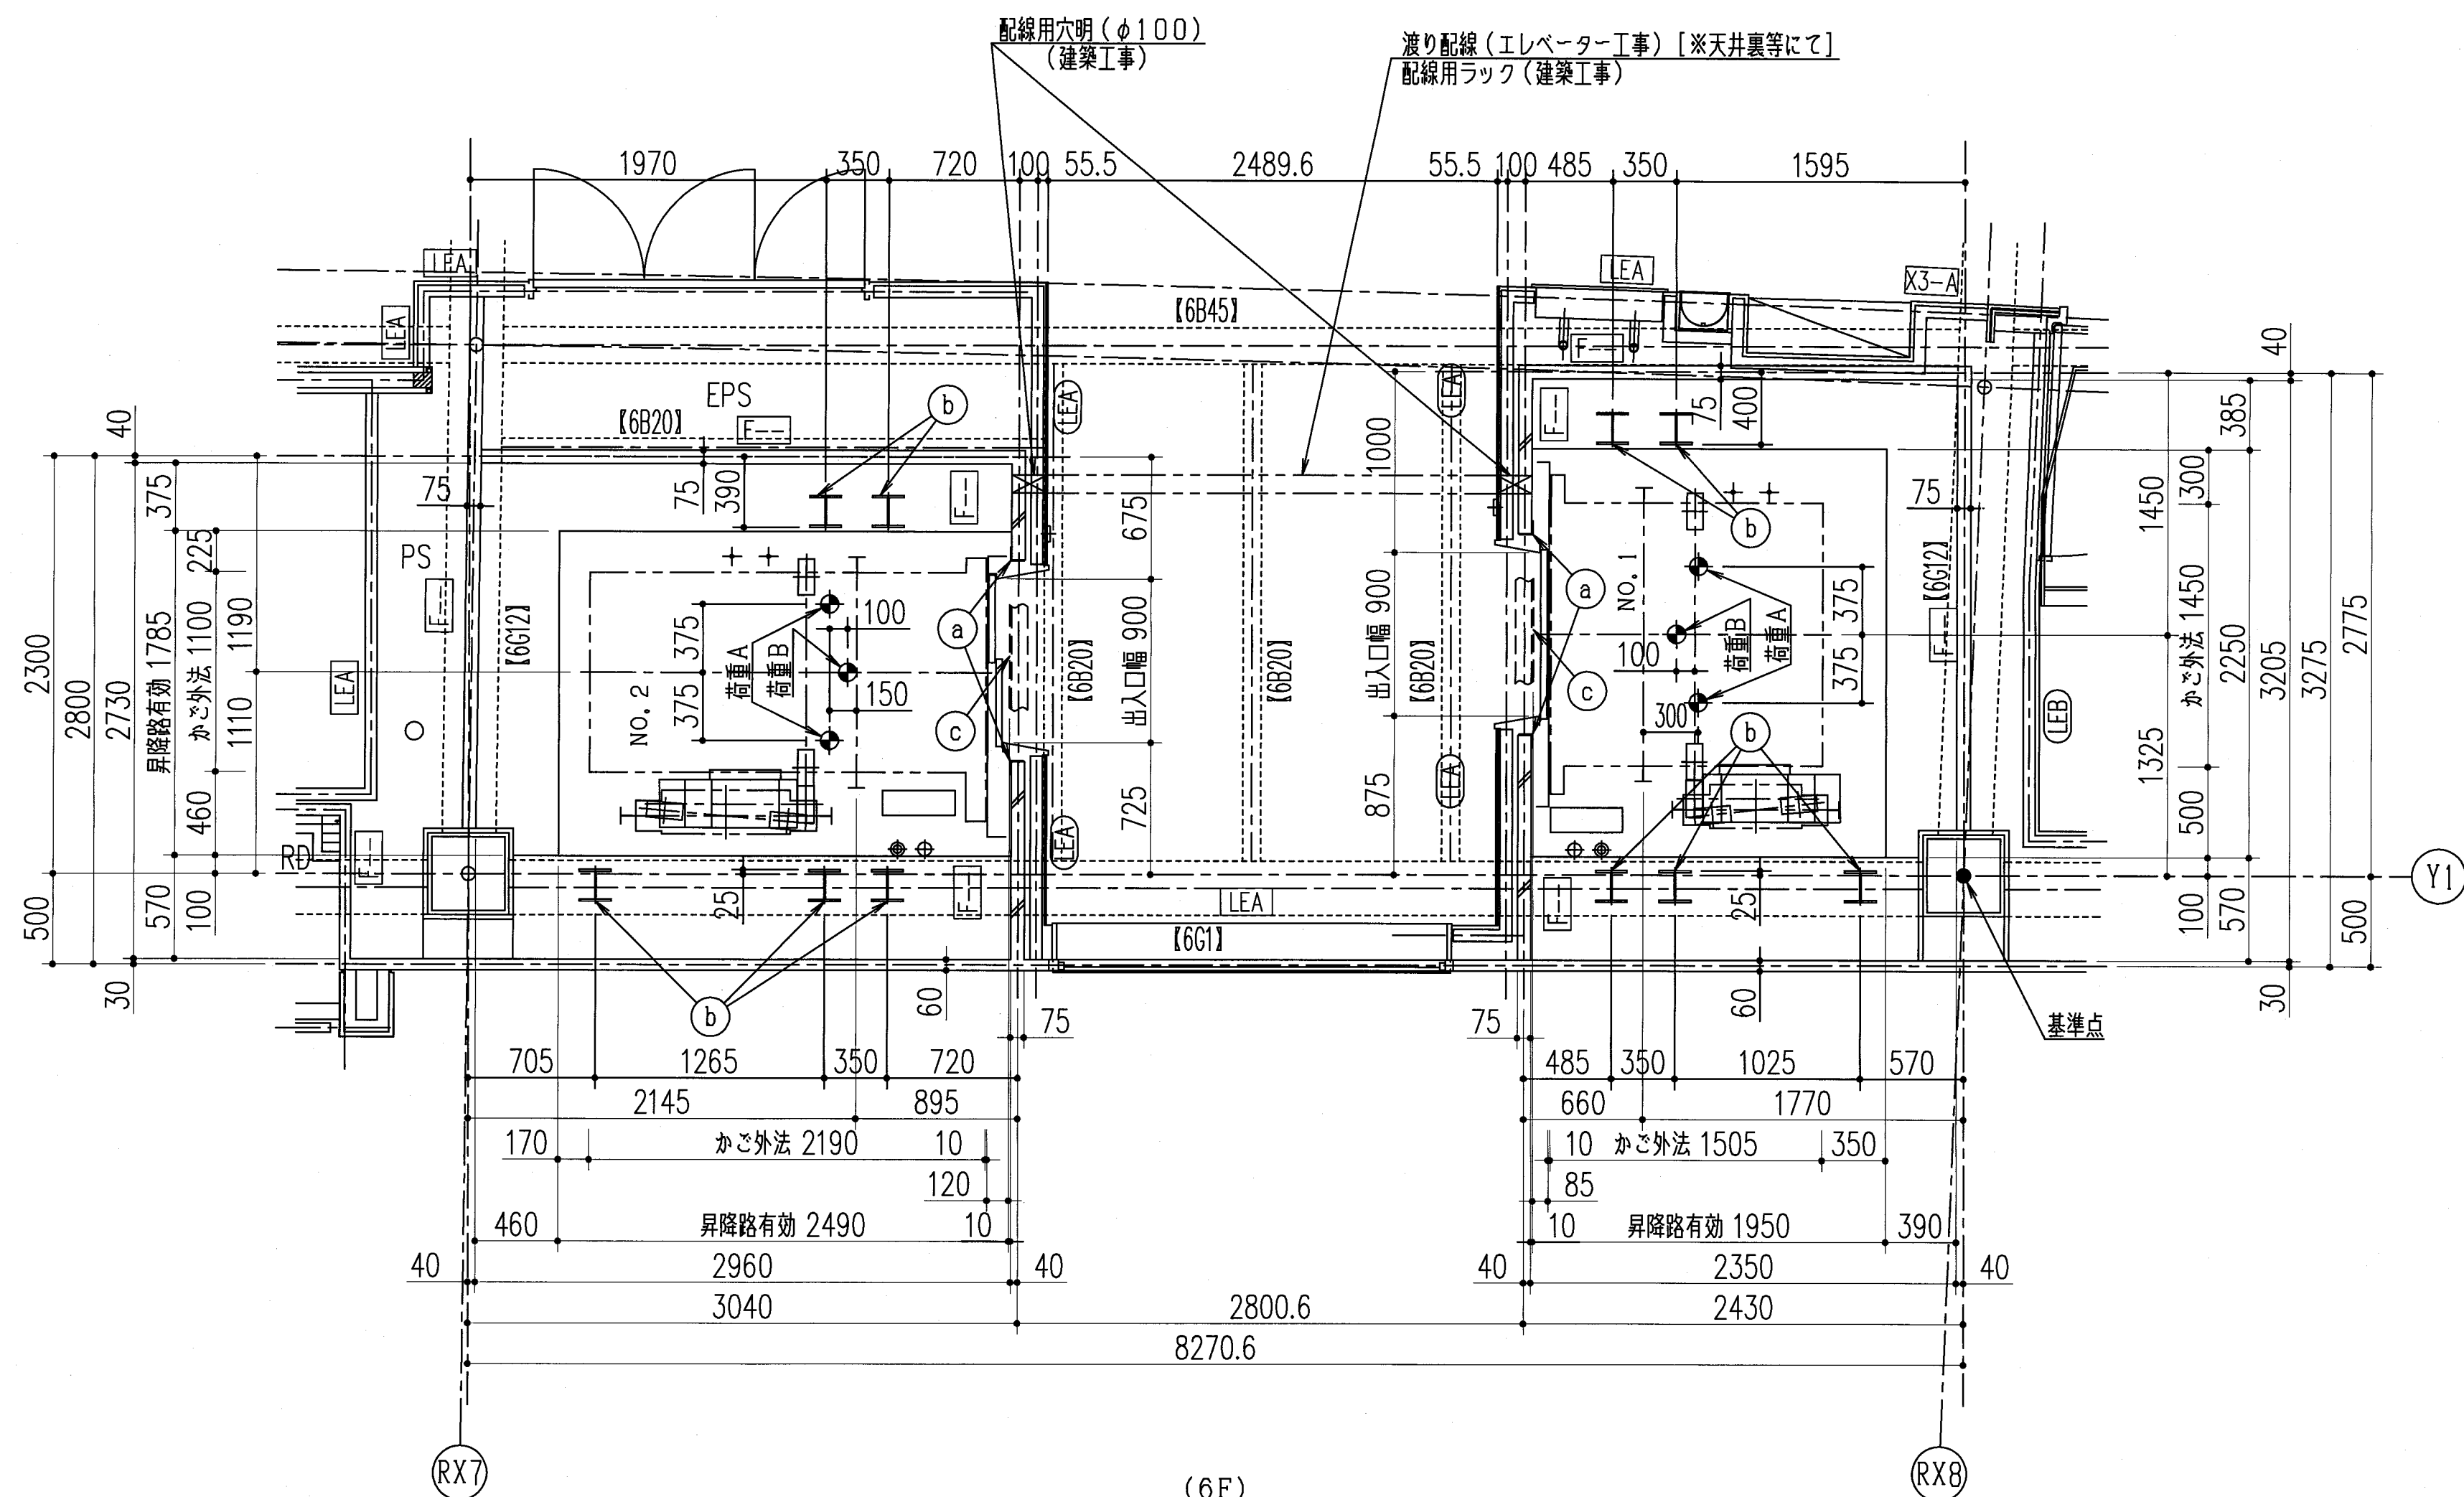

(6F)
昇降路平面図(1/30) [1/60]

◆ 天井フック (材料エレベーター支給)	(建築工事)
◆ 電源引込み (受電盤への接続) ・動力・照明・接地線 最上階FL-1350 引出長さ 2m	(電気工事)
◆ 配線引込み ・インターホン配線、電話線 最上階FL-650 引出長さ 1m	(電気工事)

天井フック荷重リスト	
荷重A	9.8kN
荷重B	19.6kN

エレベーター廻り鉄骨部材 (耐火被覆ナシ)		
a	三方枠取付材	L-75x75x6
b	レール支持柱	H-175x175x7.5x11
c	敷居取付材	L-100x100x10
		(建築工事)

確認申請図	2012.08.01
見積図	2012.08.10
契約図	2012.10.01
竣工図	2013.08.31

設計番号 01-28350-000

島嶼会館建設工事



【竣工図】

発行日 2013.08.31

図面名称

エレベータ設備図(3)

縮尺 A1:1/30, A3:1/60

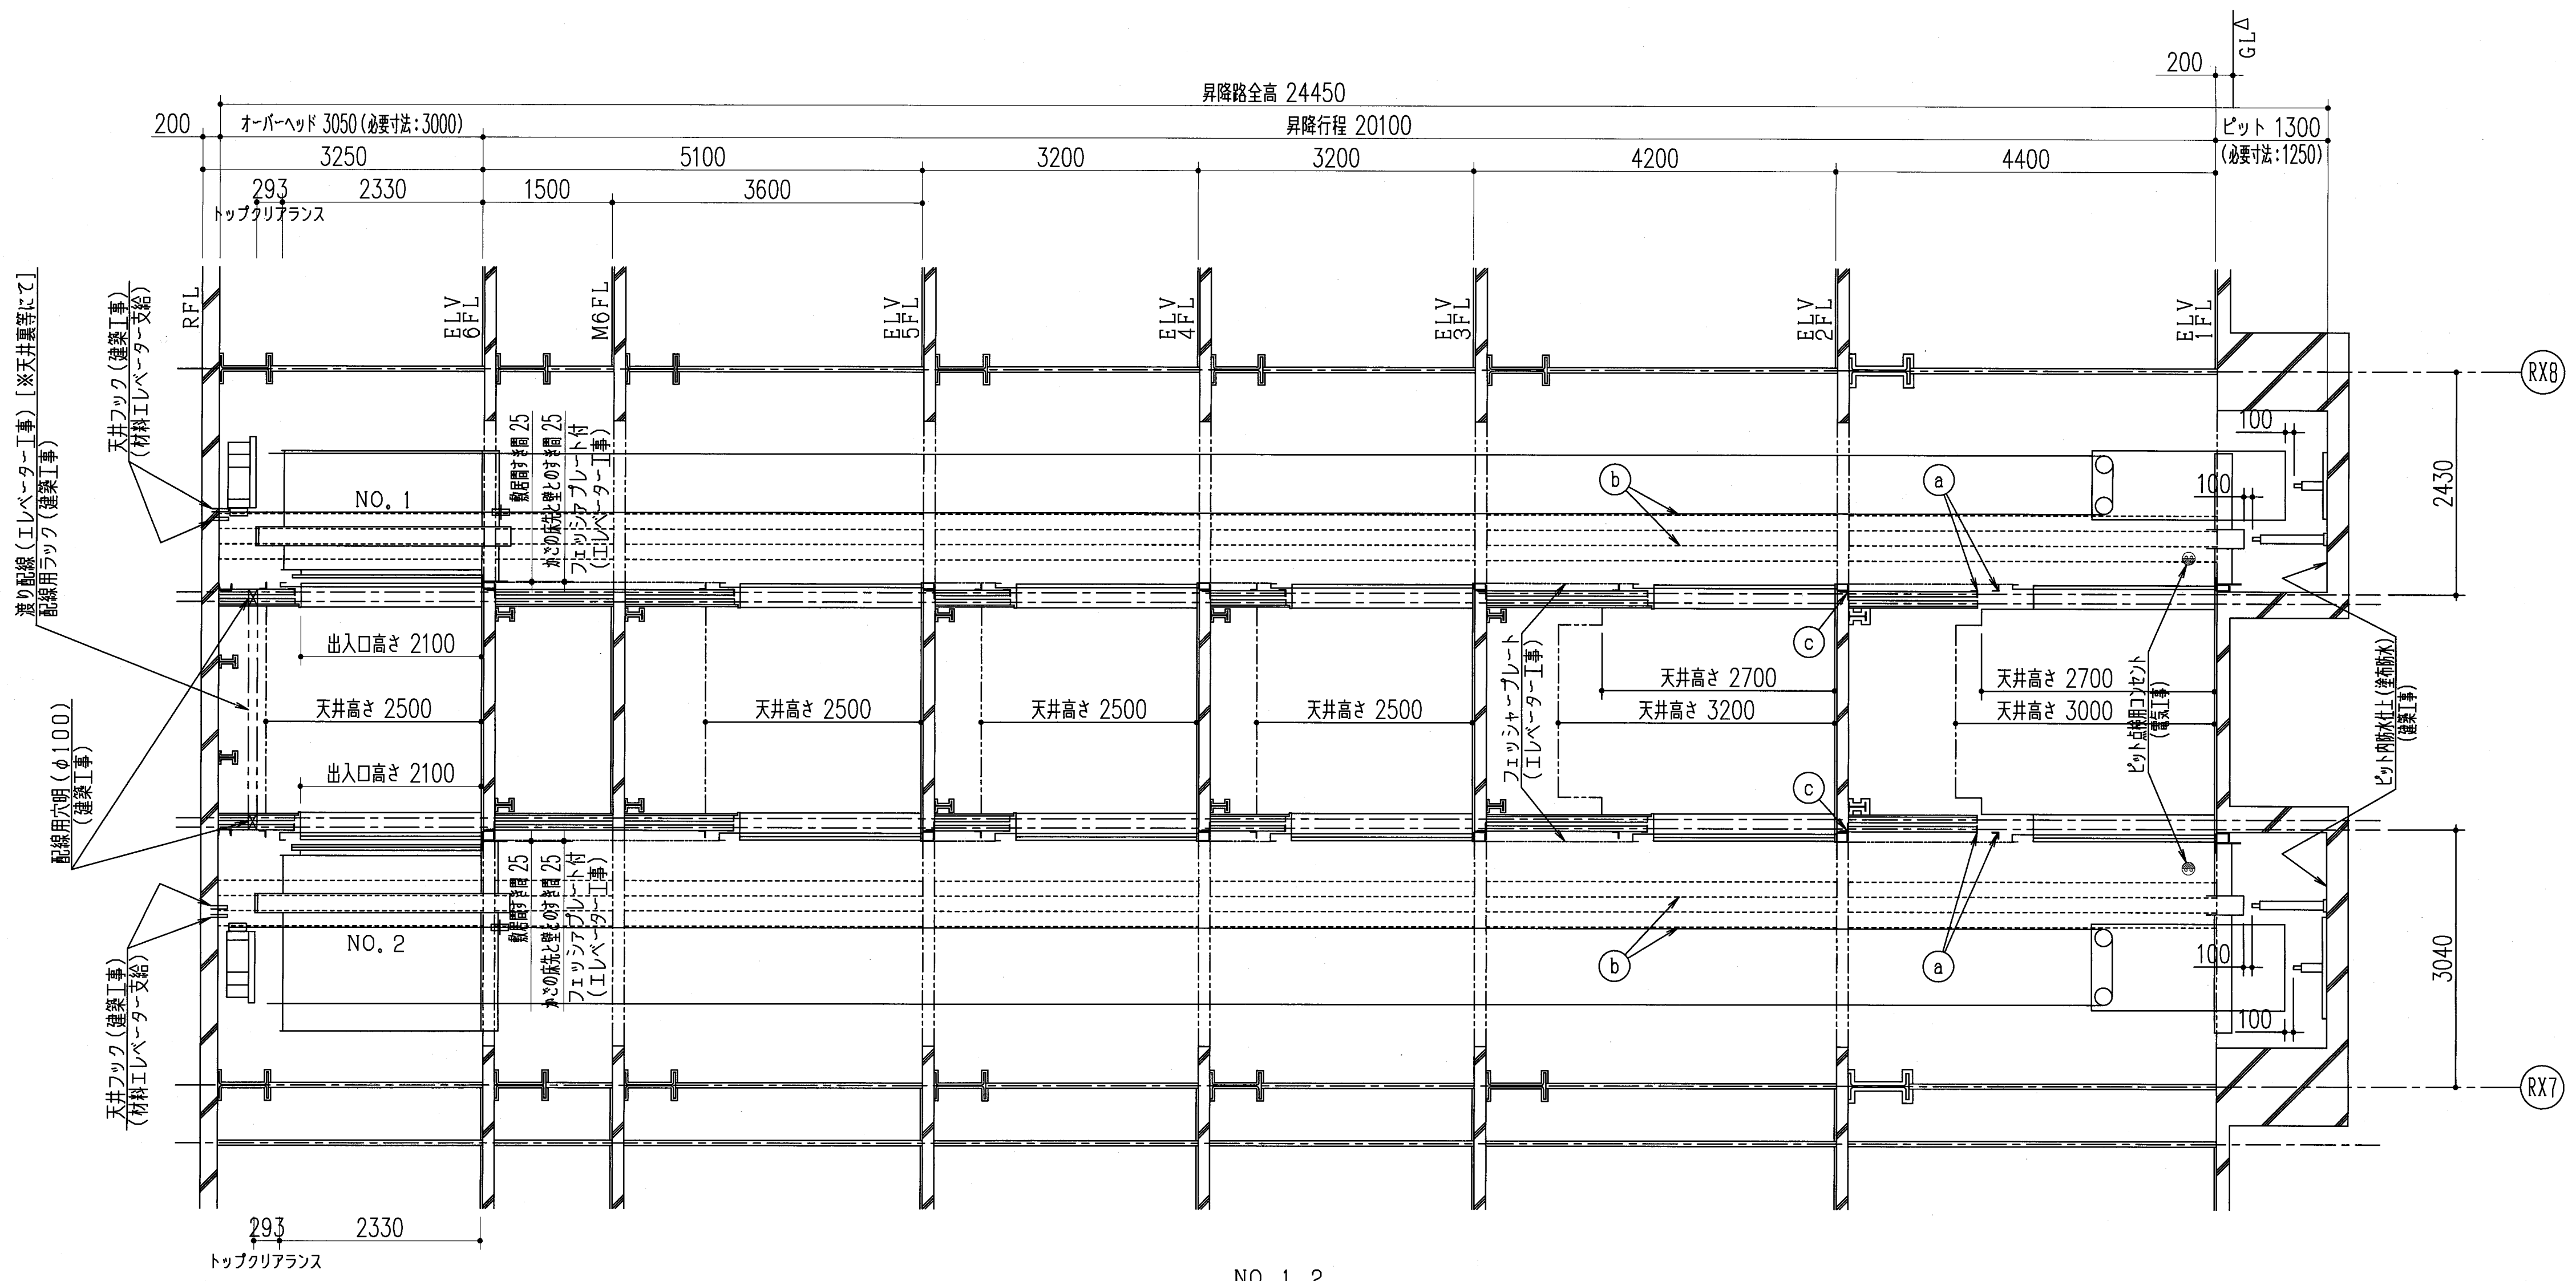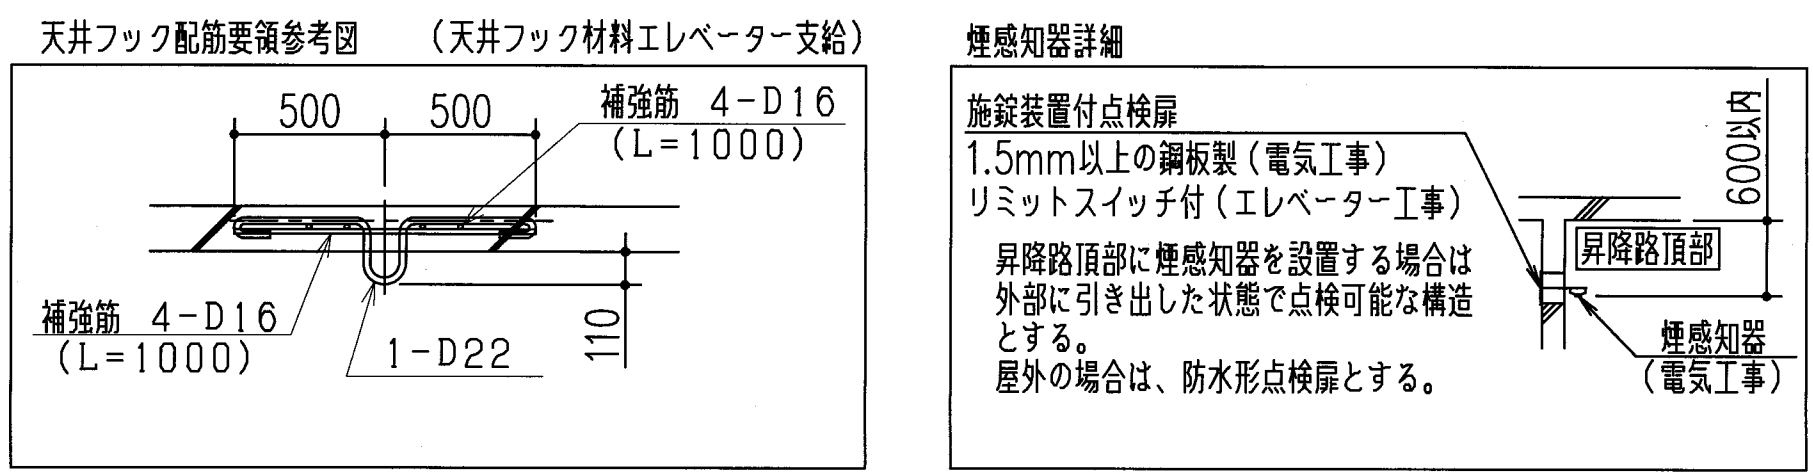

NO. 1, 2
昇降路縦断面図(1/50) [1/100]
※点検用タラップはピット内に保管

NO. 1				NO. 2			
ピット反力			77.0kN	ピット反力			75.8kN
ピット衝撃荷重	かご側		78.5kN	ピット衝撃荷重	かご側		78.8kN
	C/W側		62.7kN		C/W側		60.9kN

エレベーター廻り鉄骨部材 (耐火被覆ナシ)			(建築工事)
a	三方枠取付材	L-75x75x6	
b	レール支持柱	H-175x175x7.5x11	
c	敷居取付材	L-100x100x10	

確認申請図	2012.08.01
見積図	2012.08.10
契約図	2012.10.01
竣工図	2013.08.31


設計番号 01-28350-000

島嶼会館建設工事

【竣工図】
発行日 2013.08.31
図面名称


エレベーター設備図 (4)

縮尺 A1:1/50, A3:1/100

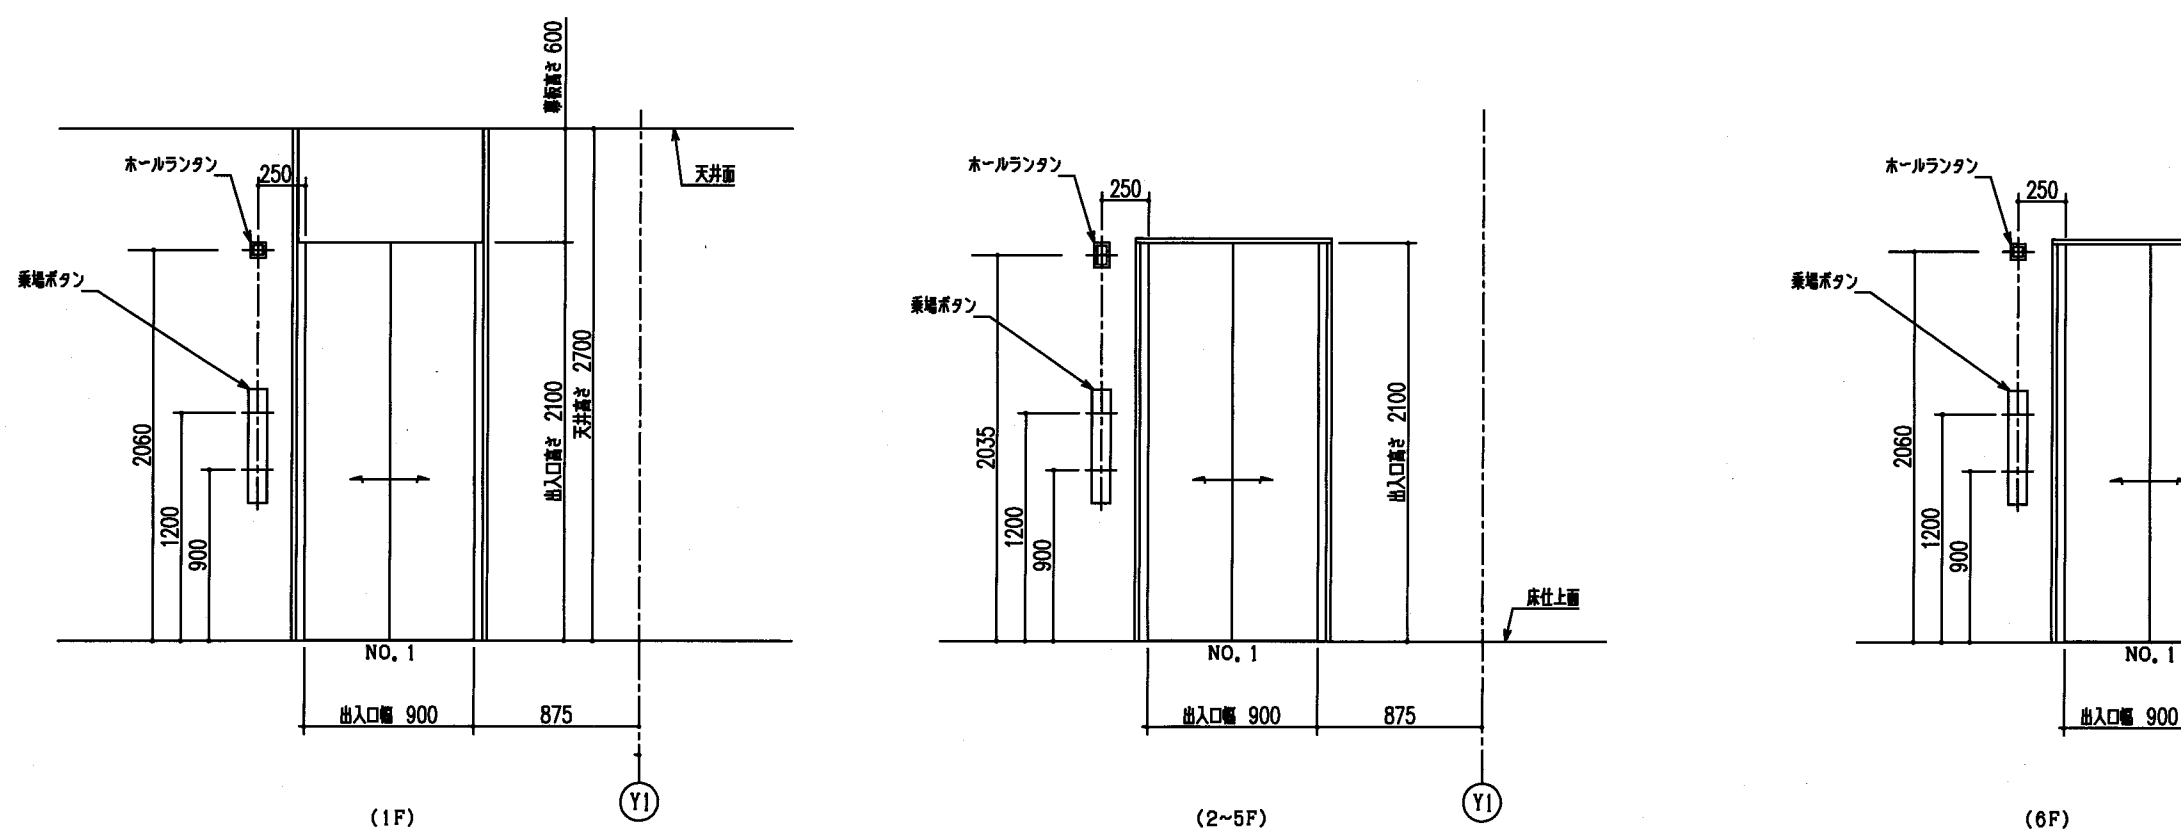


出入口意匠図 正面図 (1/40) [1/80]

No.1号機

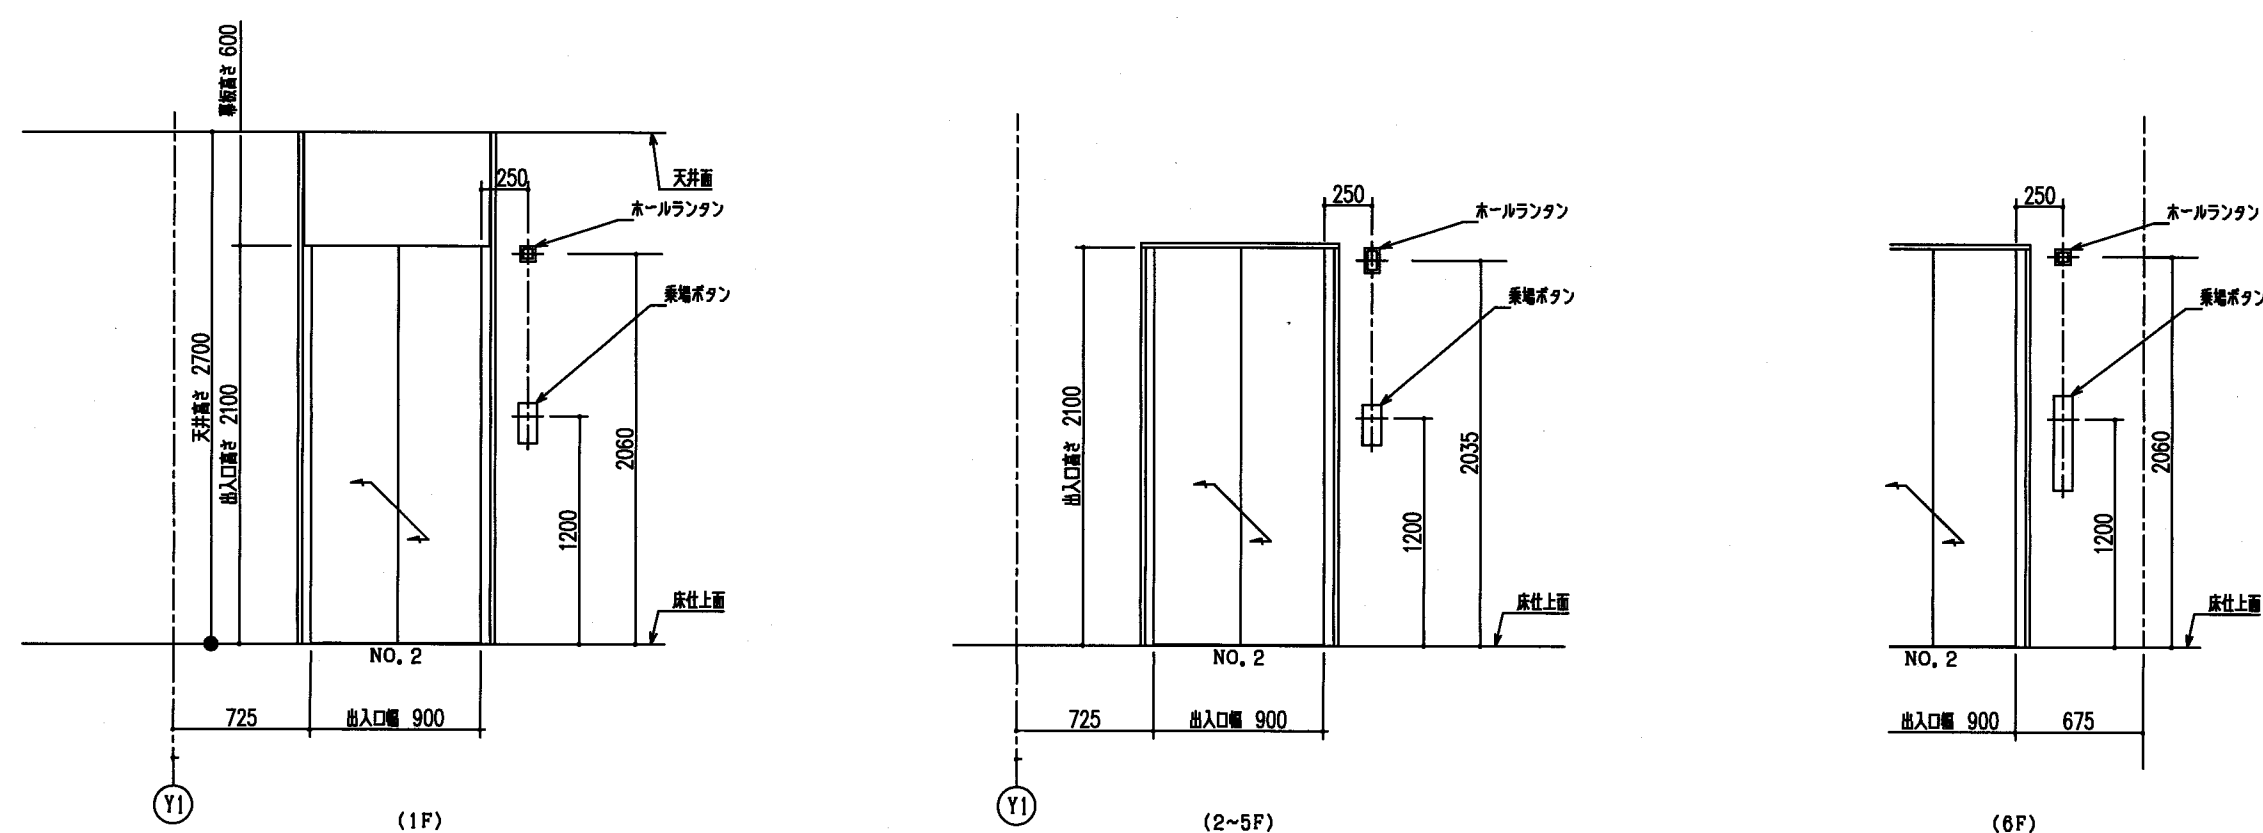

出入口意匠図 正面図 (1/40) [1/80]


No.2号機

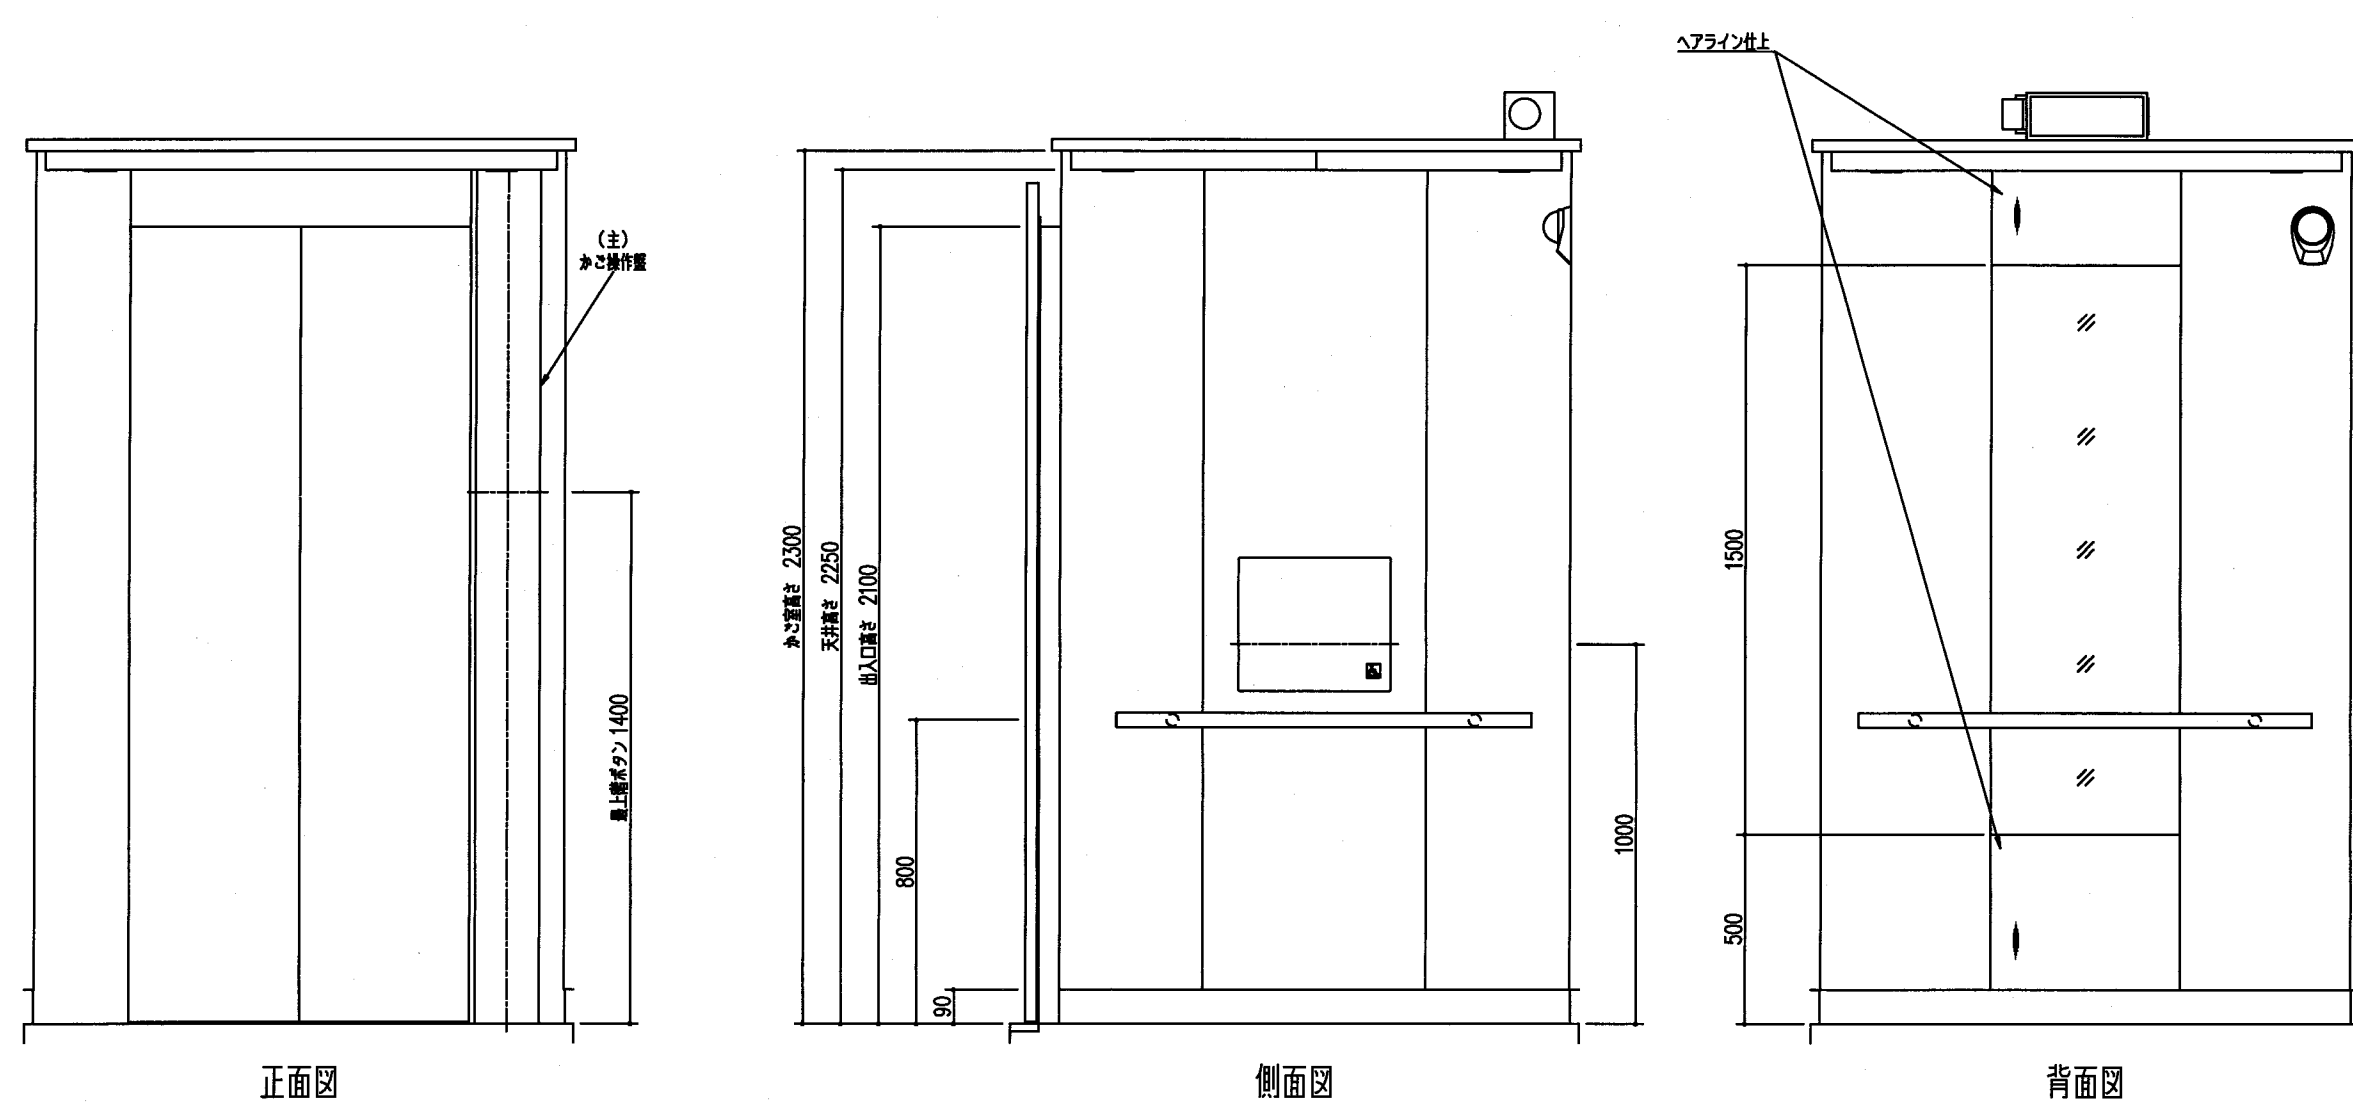

正面図

側面図

背面図

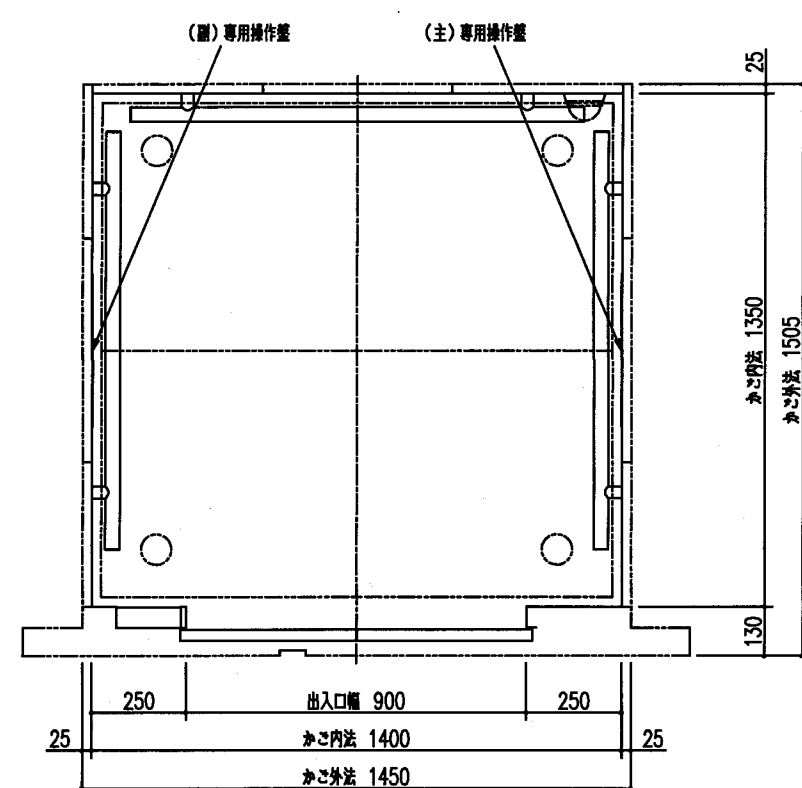


平面図

かご意匠図 (1/20) [1/40]

No.1号機


天井	【照明部】LEDダウンライト電球色照明 【天井面】化粧鋼板	(TK-C226)
照明	LED	
待電灯	白熱灯	
出入口柱	ステンレス製ヘアライン仕上	
リターンパネル	ステンレス製ヘアライン仕上	
かご扉	鋼板銀色塗装仕上 (7分づや)	(EN-87)
側板	鋼板銀色塗装仕上 (7分づや)	(EN-87)
扉板	鋼板銀色塗装仕上 (7分づや)	(EN-87)
欄干	ステンレス製ヘアライン仕上	
床	ビニタイル (t3) 【建築工事】 (川島セムコン CK9000-742)	
数値	硬質アルミ製	
換気方式	ファン	
鏡	フルハイトミラー (ステンレス製鏡面仕上・一部ヘアライン仕上)	
手摺	ステンレス製ヘアライン仕上	
かご内監視用カメラ	ドーム形CCDカラーカメラ	
備考	音声案内装置、到着予報チャイム、BGMスピーカー 2D多光輪 (マルチビーム) ドアセフティ	

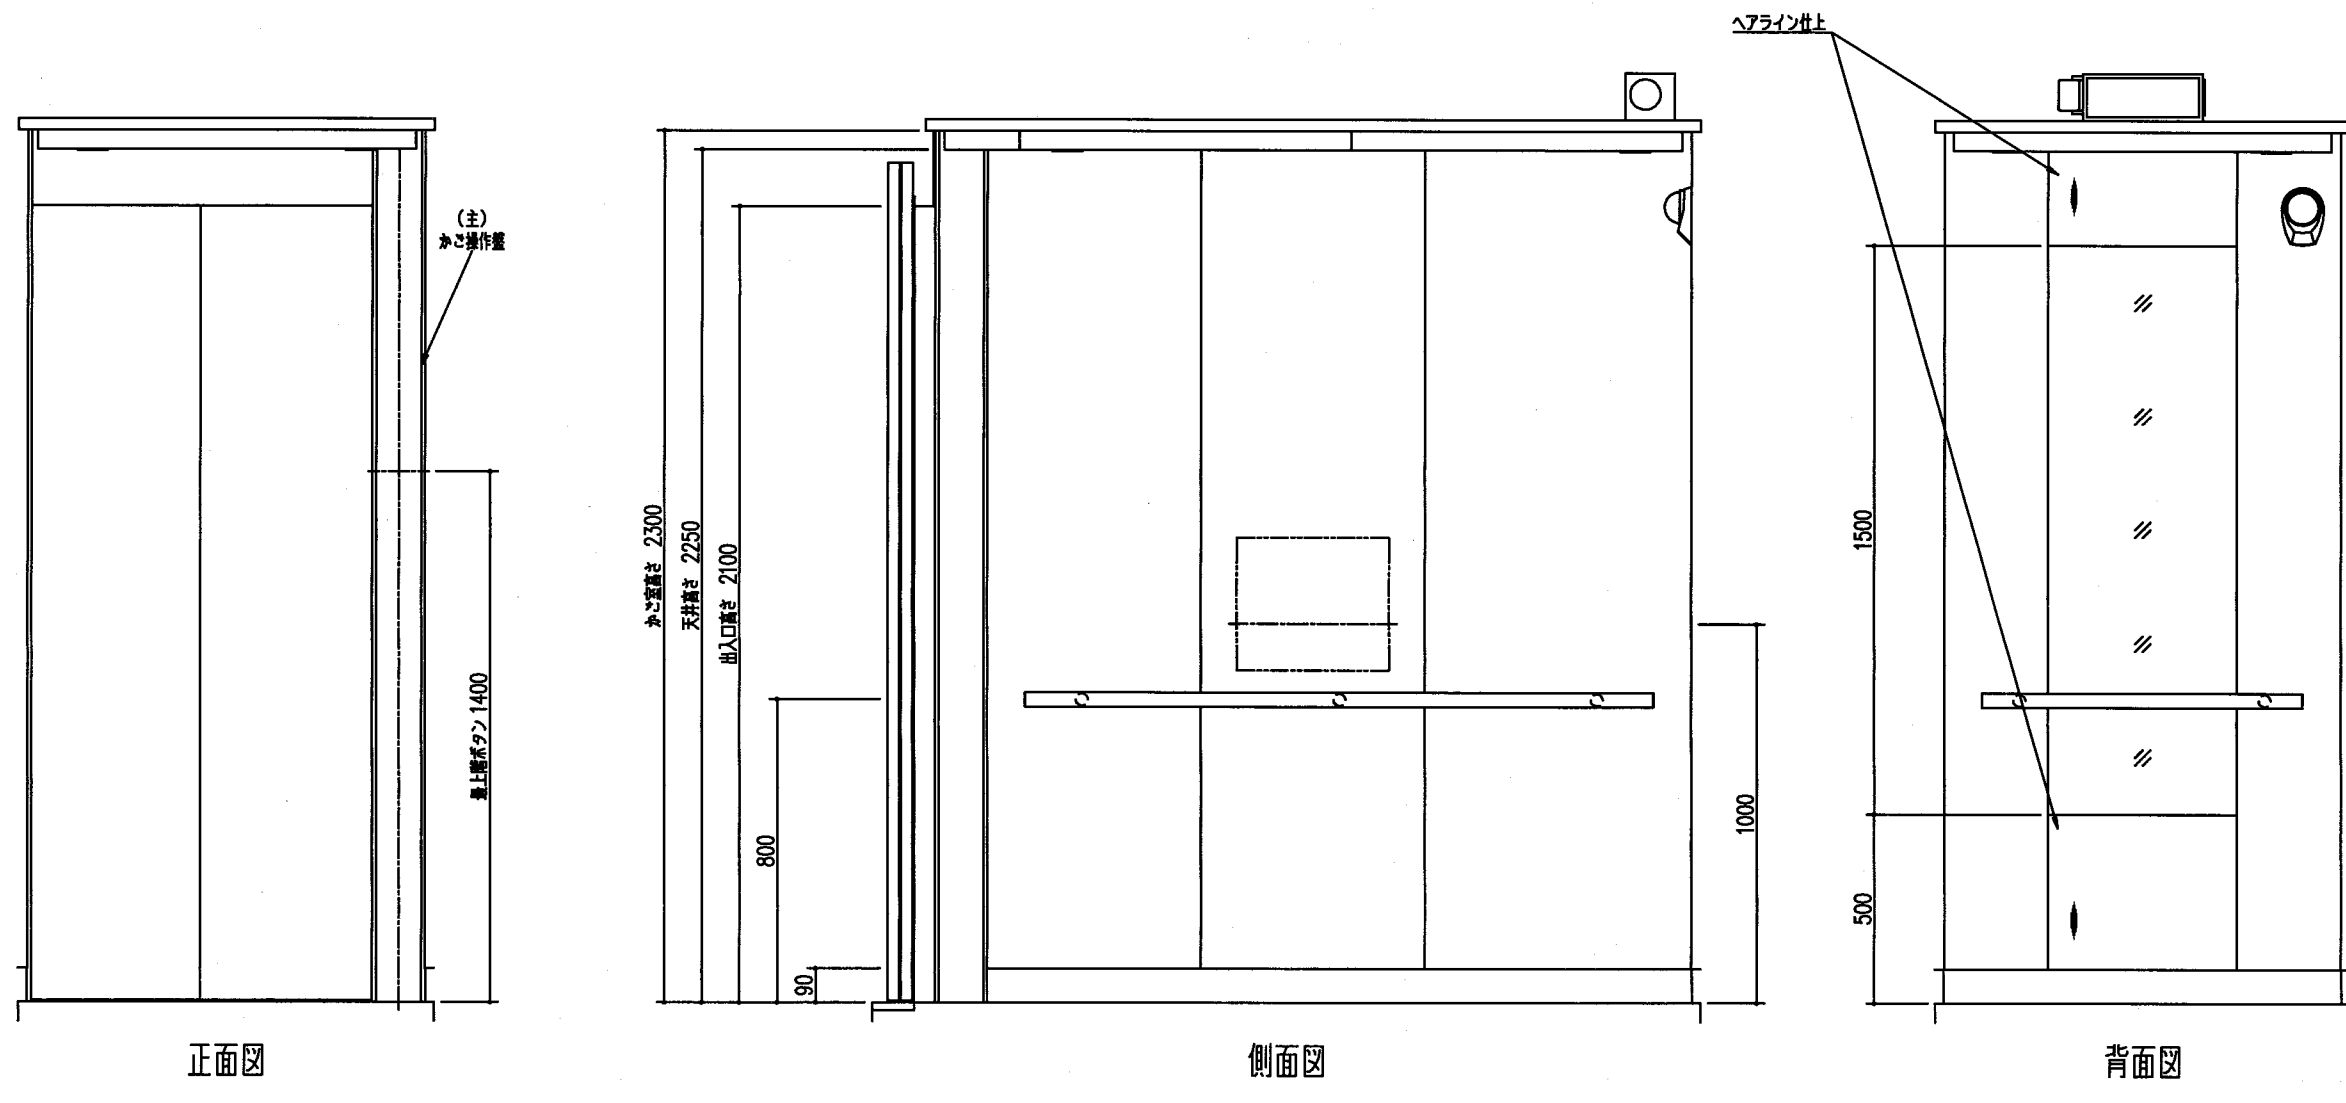

正面図

側面図

背面図

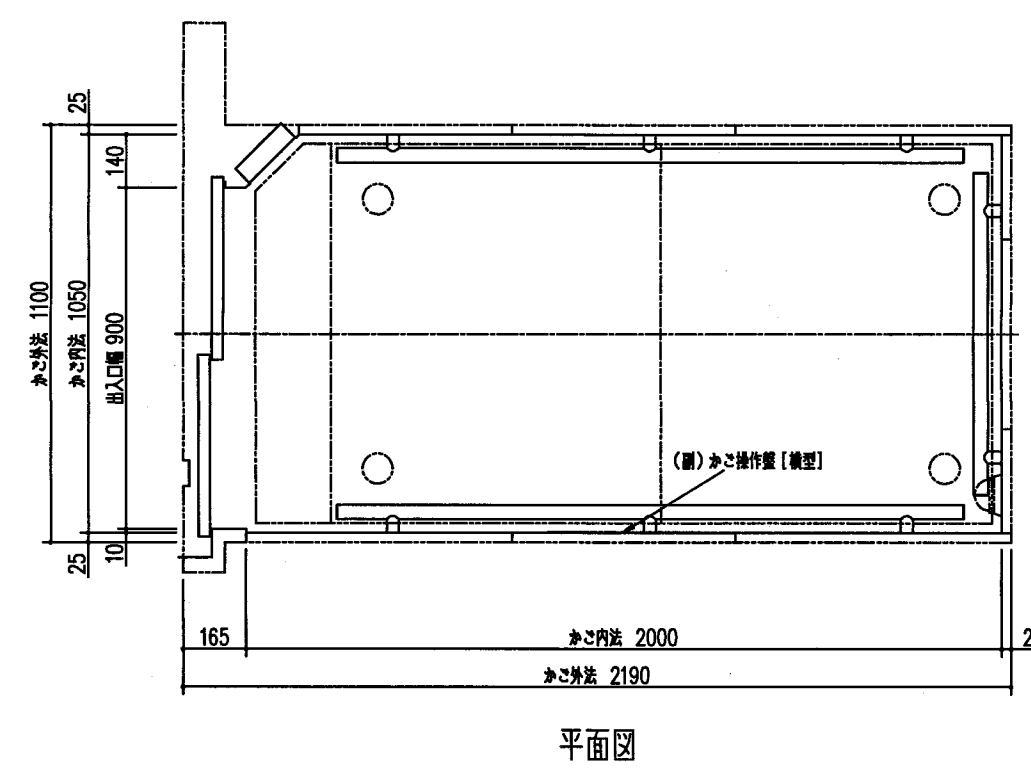

平面図

かご意匠図 (1/20) [1/40]

No.2号機

天井	【照明部】LEDダウンライト電球色照明 【天井面】化粧鋼板	(TK-C226)
照明	LED	
待電灯	白熱灯	
出入口柱	ステンレス製ヘアライン仕上	
リターンパネル	ステンレス製ヘアライン仕上	
かご扉	鋼板銀色塗装仕上 (7分づや)	(EN-87)
側板	鋼板銀色塗装仕上 (7分づや)	(EN-87)
扉板	鋼板銀色塗装仕上 (7分づや)	(EN-87)
欄干	ステンレス製ヘアライン仕上	
床	ビニタイル (t3) 【建築工事】 (川島セムコン CK9000-742)	
数値	硬質アルミ製	
換気方式	ファン	
鏡	フルハイトミラー (ステンレス製鏡面仕上・一部ヘアライン仕上)	
手摺	ステンレス製ヘアライン仕上	
かご内監視用カメラ	ドーム形CCDカラーカメラ	
備考	音声案内装置、到着予報チャイム、BGMスピーカー 2D多光輪 (マルチビーム) ドアセフティ	

確認申請図	2012. 08. 01
見積図	2012. 08. 10
契約図	2012. 10. 01
竣工図	2013. 08. 31

設計番号 01-28350-000

島嶼会館建設工事

【竣工図】
発行日 2013. 08. 31




図面名称


エレベータ設備図 (5)

縮尺 A1:1/30, A3:1/60


E-091

機器仕様

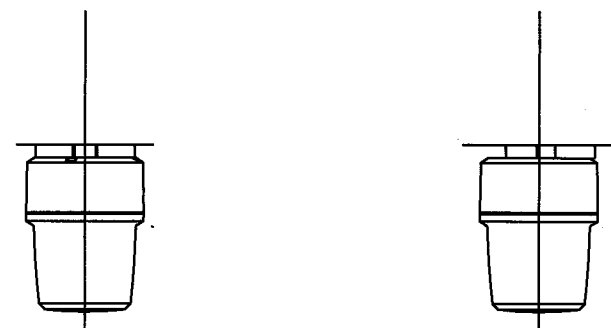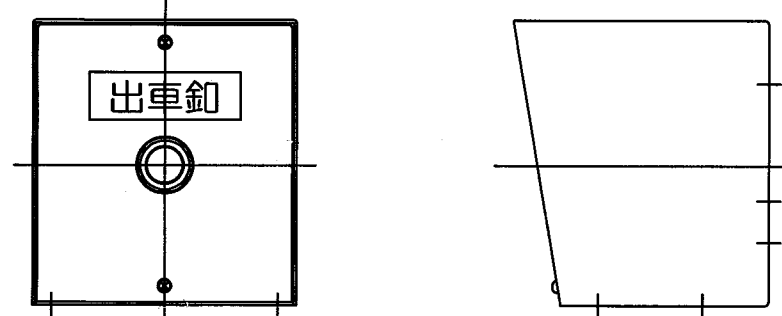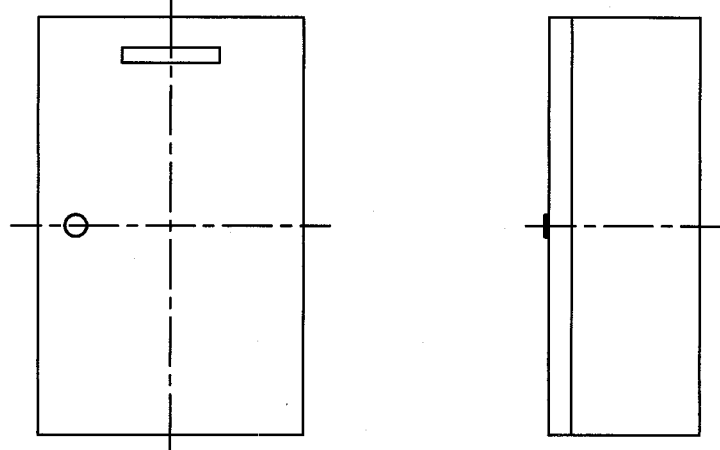LED式黄色回転灯 RL 1 仕様 1.主材1.5mmSUS 2.仕上ブザー収納部 3.電源ヘアーライン仕上 4.部品AC100V 5.構造黄色回転灯(LED) 6.天井取付形 	出車用押釦 PB 仕様 1.主材1.5mmSUS 2.仕上ヘアーライン仕上 3.部品押釦φ25平形押釦(赤)モメンタリ式 4.構造防滴構造・背面取付形 
信号制御盤 SC 1 仕様 1.主材1.6mmSEHC 2.塗装(5Y7/1半ツヤ)焼付塗装 3.電源AC100V 4.タイマー1時差(1~99秒) 5.構造防滴構造・露出壁取付形 6.その他ランプ式本体検出器1台内蔵 ランプ式本体検出器2台時間タイマー内蔵 	

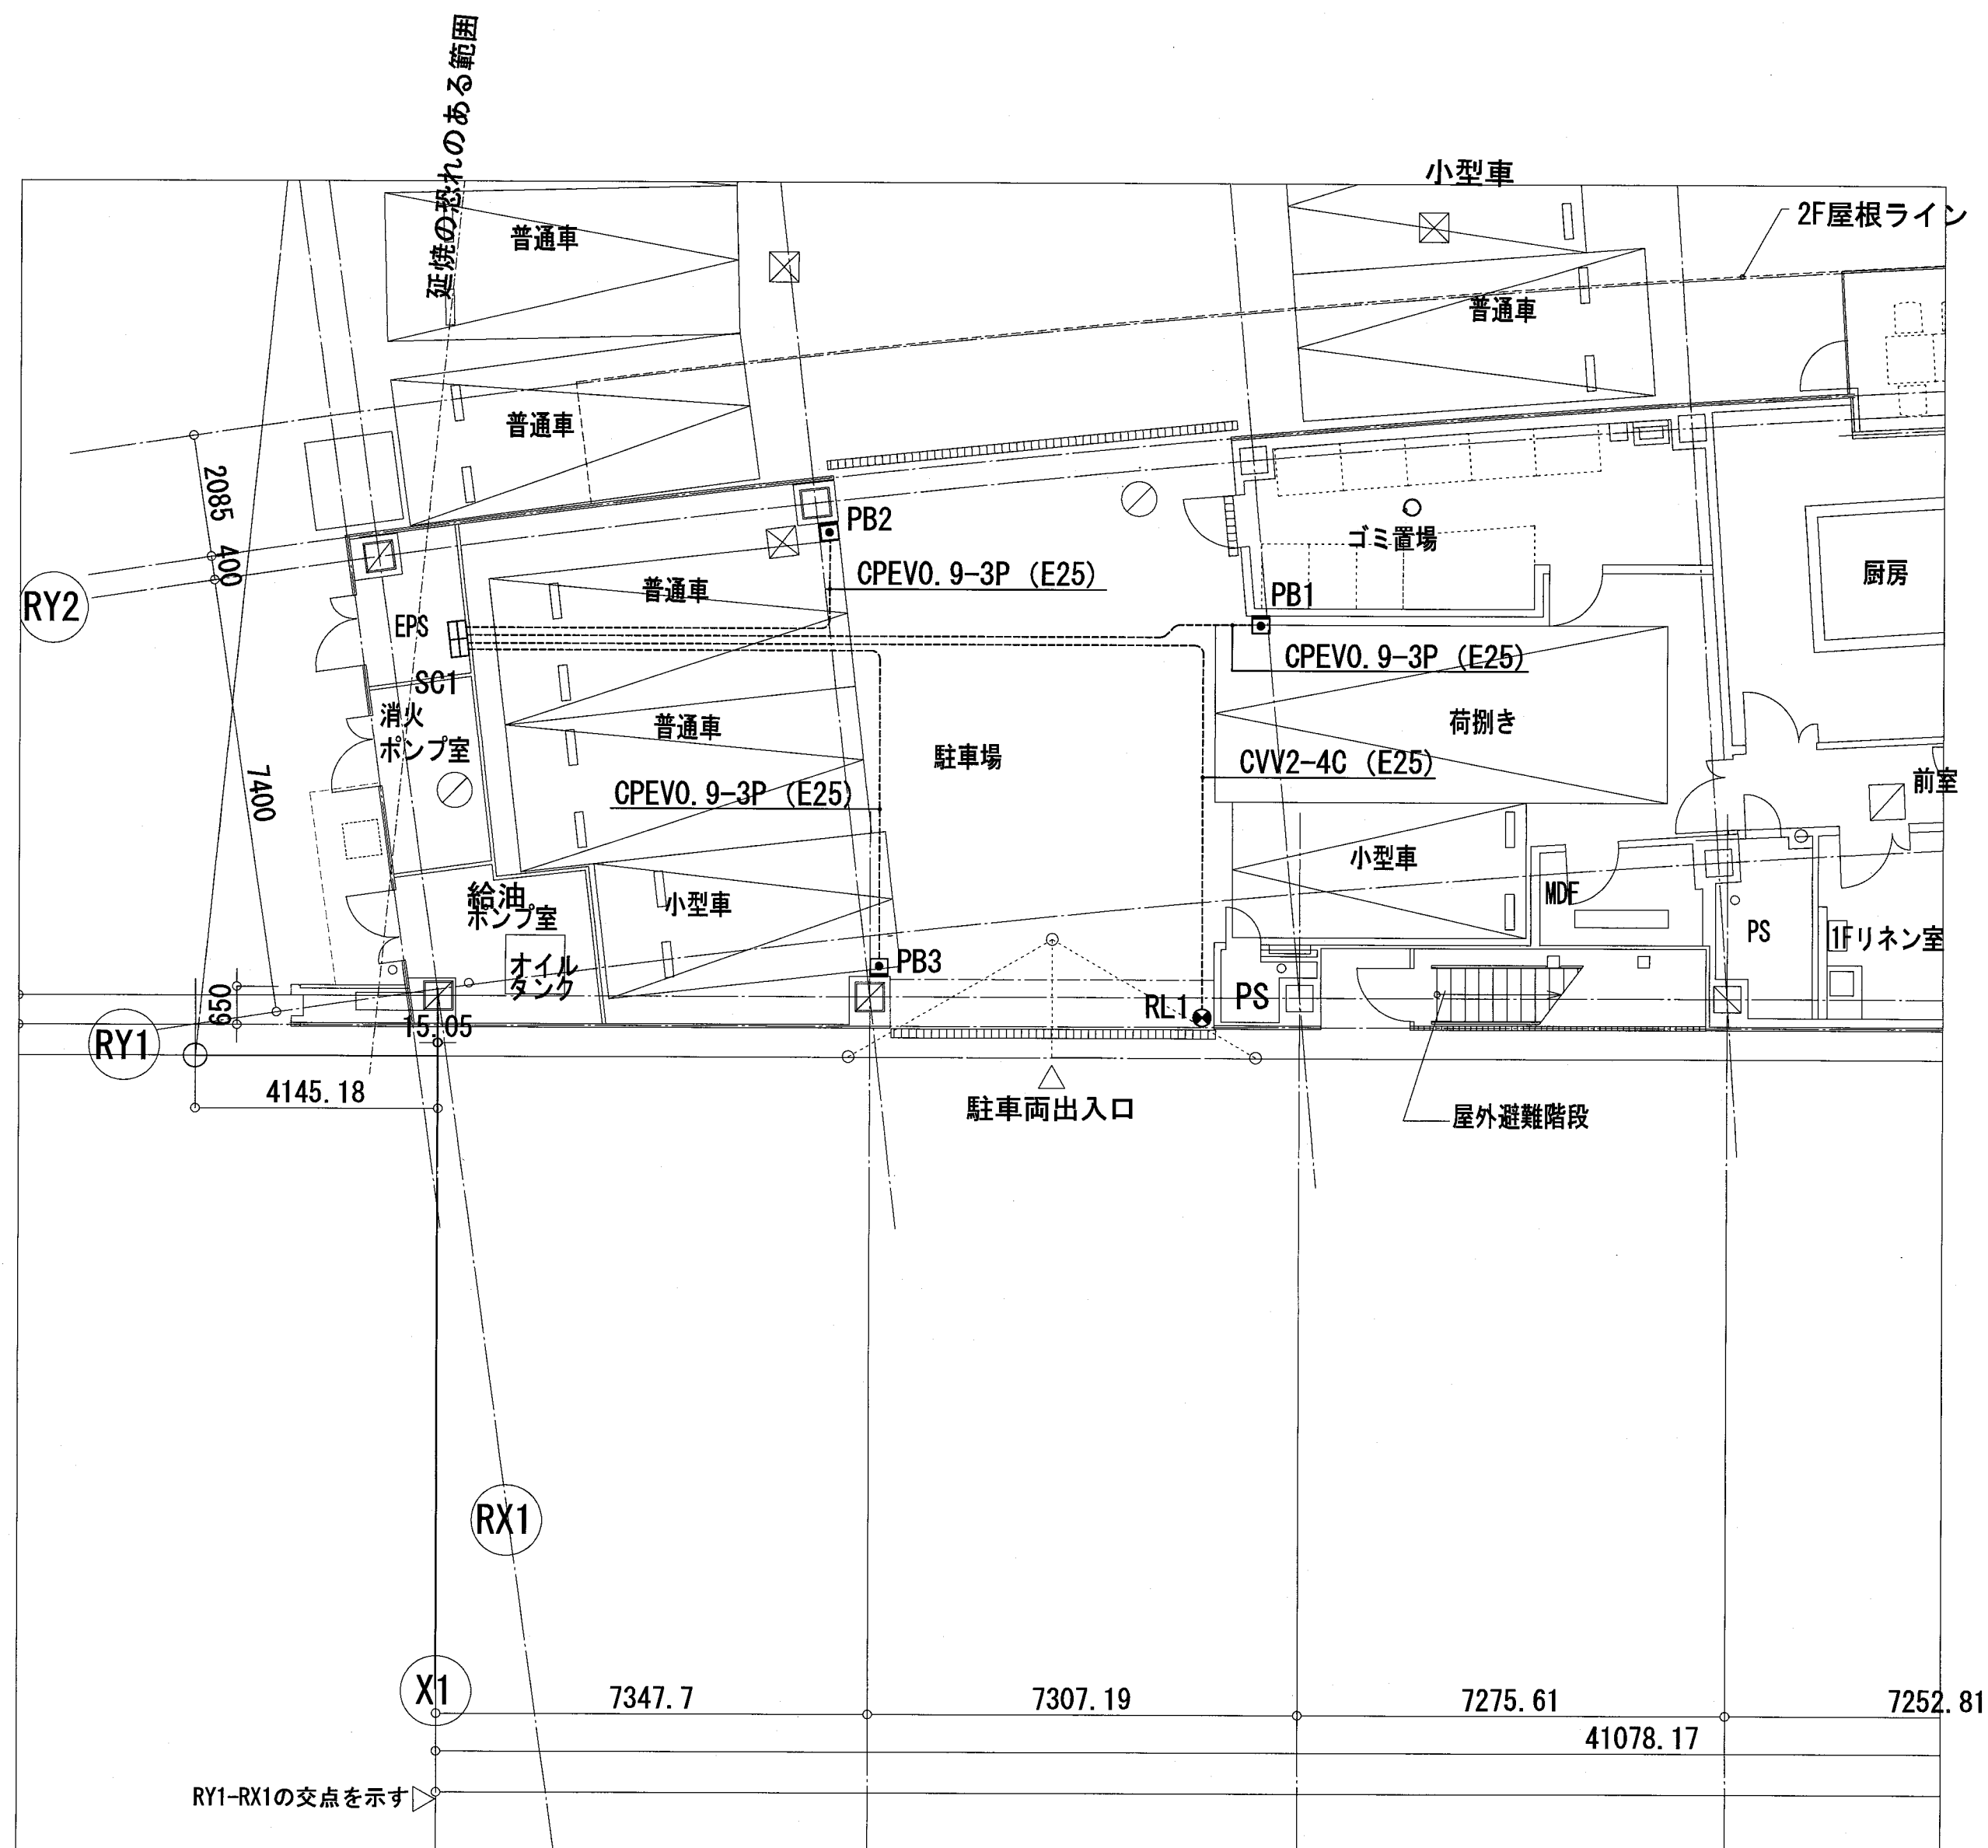

1階平面図 S:1/150 (A1), 1/300 (A3)

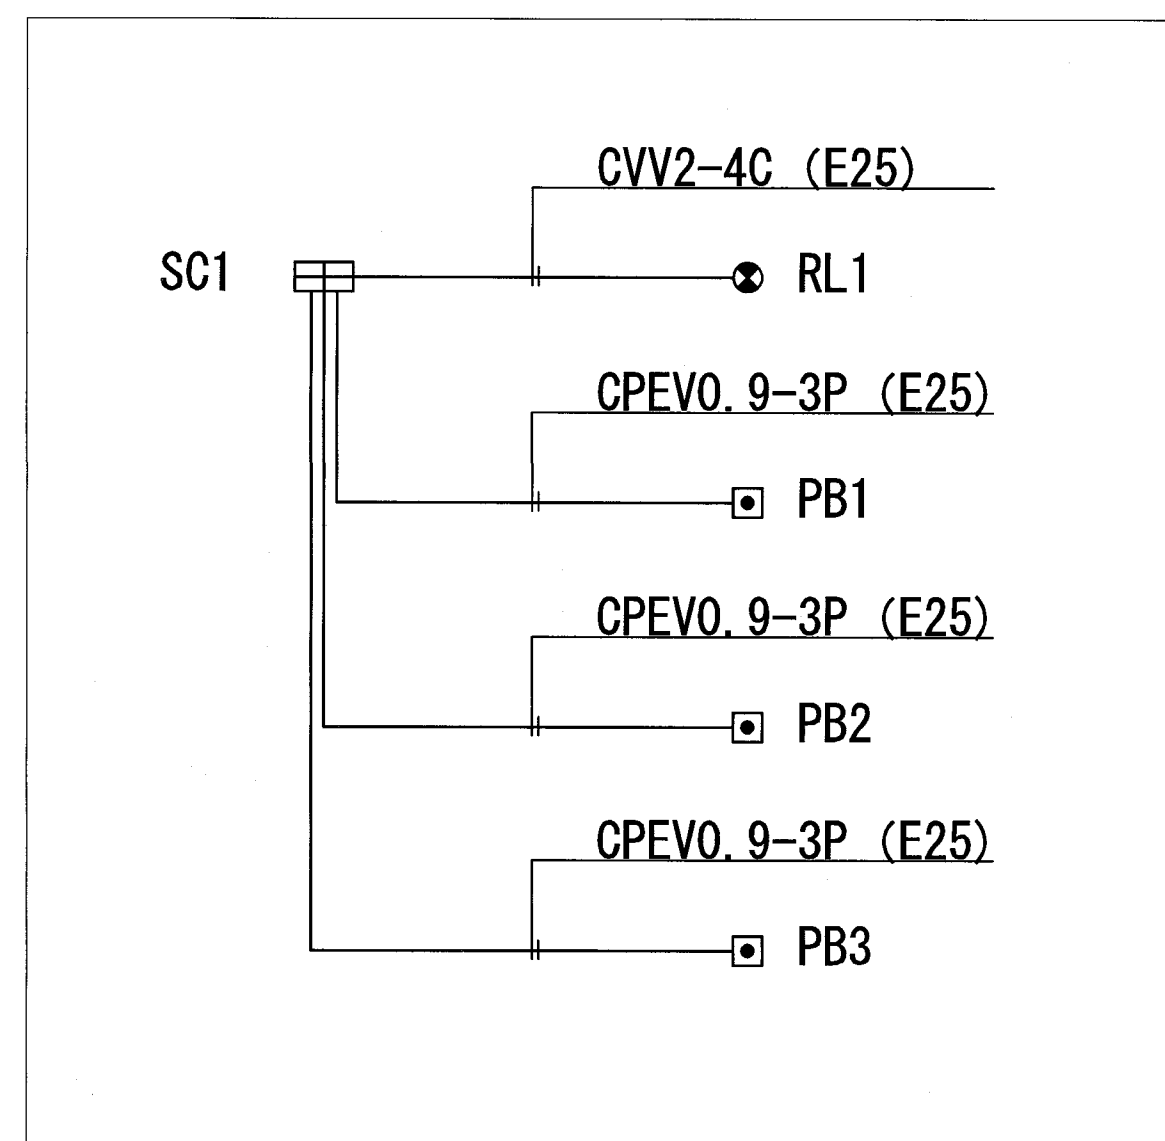

系統図



TAISEI CORPORATION
TAISEI DESIGN
Planners Architects & Engineers

大成建設株式会社一級建築士事務所
〒163-0606新宿区西新宿1-25-1
URL <http://www.taisei.co.jp>

一級 第338032号
設備設計一級 第 3946号
設計 高木 淳
担当 金子 一登

確認申請図 2012.08.01
見積図 2012.08.10
契約図 2012.10.01
竣工図 2013.08.31

設計番号 01-28350-000

島嶼会館建設工事

【竣工図】

発行日 2013.08.31

図面名称

車路管制設備図

縮尺 A1:1/100, A3:1/200

E-092

竣工図 2013.08.31